

MOP I "SOBÓTKA"
km 297+825.00

- 1. Budynek WC
- 2. Parking dla samochodów ciężarowych – 12 stanowisk
- 3. Parking dla autobusów – 3 stanowiska
- 4. Parking dla samochodów osobowych – 25 stanowisk (w tym 3 dla samochodów osób niepełnosprawnych)
- 5. Hydrant przeciwpożarowy
- 6. Punkt czerpania wody pitnej
- 7. Budki telefoniczne – 2 sztuki (w tym 1 dla osób niepełnosprawnych)
- 8. Śmietnik (kontenery na śmieci)
- 9. Miejsca piknikowe z wiatg – 6 sztuk
- 10. Ławki pojedyncze – 6 sztuk
- 11. Miejsca zabaw dla dzieci – 2 sztuki
- 12. Tablica informacji turystycznej
- 13. Maszty flagowe – 6 sztuk
- 14. Hydranty ogrodowe – 8 sztuk
- 15. Kolumna alarmowa

Realizacja docelowa – MOP kategorii I
A – Teren zarezerwowany pod obiekt małej gastronomii
Projektowany punkt styku z wybranym operatorem

Koniec proj. odcinka A-B = Początek pasa włączania
km 0+428.68 = km 297+658.74

ŚWIECKO

Platforma – dojście do kolumn alarmowych
297+825.00

Koniec ścieku wg KPED 01.09
2+013.05
Początek ścieku wg KPED 01.09
1+988.05

UWAGA:
Na MOP-ach wprowadzano nieistotną zmianę w stosunku do projektu budowlanego: kolumnę alarmową przeniesiono na teren MOP-u.

inż. Krzysztof Rabciga

WARSZAWA

Początek proj. odcinka A-B = Koniec pasa wyłączania
km 0+000.00 = km 298+059.74

Legenda

- Nowierzchnia bitumiczna dróg manewrowych
- Nowierzchnia parkingów z kostki kamiennej
- Nowierzchnia chodników z kostki betonowej czerwonej
- Nowierzchnia chodników z kostki betonowej stylizowanej na starobruk
- Nowierzchnia zjazdów z kostki betonowej czerwonej

Teren dla robót poza liniami rozgraniczającymi autostrady
Zakres aktualizacji mapy

Miejsce przekroju normalnego – rysunek nr 3


Studzienka ścielkowa

Krawężnik

Krawężnik obitych lub wtopiony

ŚWIECKO

DOKUMENTACJA
POWYKONAWCZA

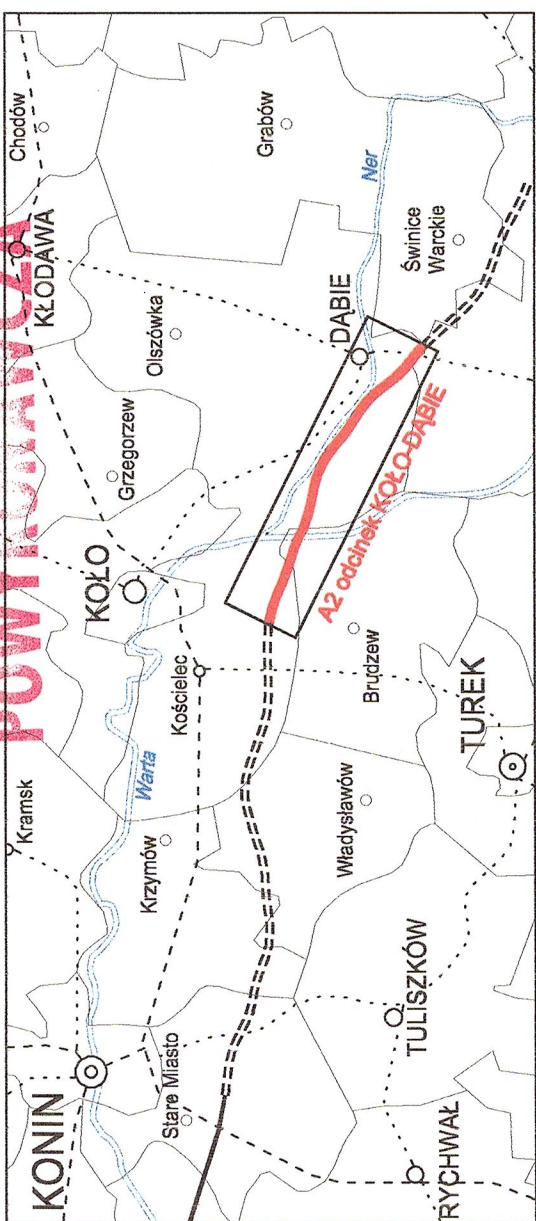

01	Wykonanie zmian zgodnych z projektem "ELIOT TRADY"	03.03.2004	Krzysztof Rabciga
Rozdział	Typ modyfikacji	Data	Imię i nazwisko

Inwestor / Zamawiający	
Genetika Dyrkacja Dróg Krajowych i Autostrad, Oddział w Poznaniu	
ul. Św. Józefa 10, 60-763 Poznań	

Zakres przedmiotu	
Poznańskie Biuro Projektów Dróg i Mostów "Transprojekt" Sp. z o.o.	
ul. Św. Józefa 10, 60-763 Poznań	

Zadanie	
AUTOSTRADA A2 KONIN - DABIE	
odcinek KOŁO - DABIE, od km 285+000.00 do km 303+145.32	

Temat opracowania	
MOP I "SOBÓTKA" w km 297+825.00	
Roboty drogowe	

Typ przedmiotu	
Drogi (DR)	

PLAN SYTUACYJNY			
