






DOKUMENTACJA
POWYKONAWCZA

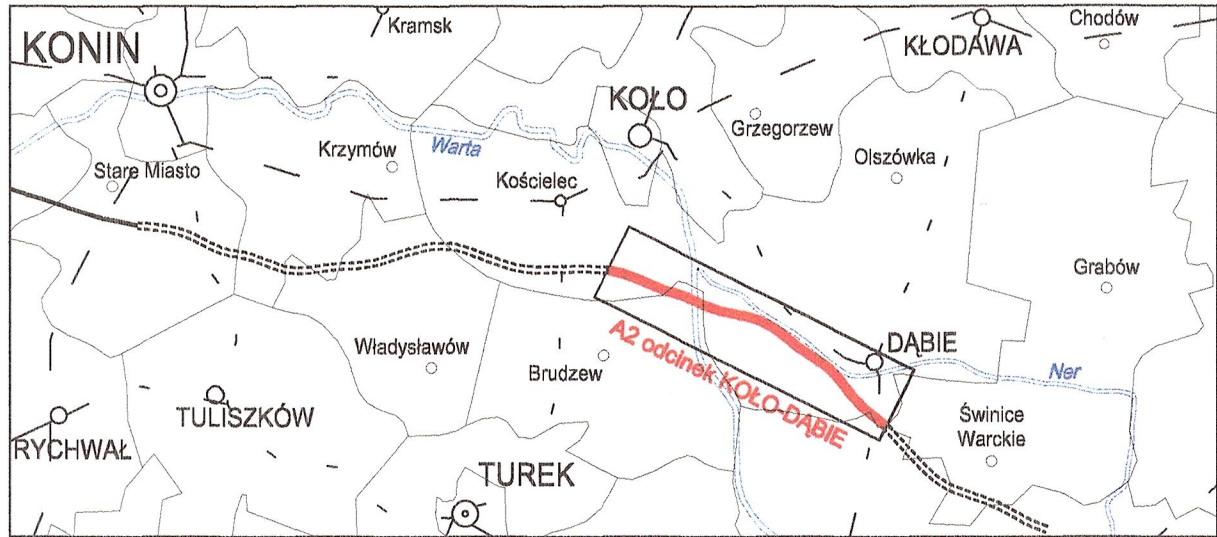

01	Wprowadzono zmiany zgodnie z uwagami "EUROSTRADY" - Podraport Nr 3/II/PW	03.03.2004	Wojciech Marciniak
Rewizja	Typ modyfikacji	Data	Imię i nazwisko

		Inwestor / Zamawiający Generalna Dyrekcja Dróg Krajowych i Autostrad, Oddział w Poznaniu ul. Siemiradzkiego 5a 60-763 Poznań			
Jednostka projektowa					
		Poznańskie Biuro Projektów Dróg i Mostów "Transprojekt" Sp. z o.o. ul. Chłapowskiego 29 60-965 Poznań			
Stadium Projekt Wykonawczy (PW)		Zadanie AUTOSTRADA A2 KONIN - DĄBIE, odcinek KOŁO - DĄBIE, od km 285+000 do km 303+100			
Nr tomu 13 / 02		Temat opracowania ENERGETYKA MOP I "Sobótka" Zasilanie i oświetlenie zewnętrzne.			
Branża Energetyka (EN)		Tytuł rysunku SCHEMAT IDEOWY ZASILANIA.			
Stanowisko	Imię i nazwisko		Nr upraw.	Podpis	Skala
Projektant	inż. Wojciech Marciniak		331/74/Pm WKP/IE/3092/01		Nr umowy 61/02/1/K/02
Opracował	mgr inż. Krzysztof Lorenz		-		Nr rys. 02 - 00
Weryfikator	mgr inż. Henryk Gonigroszek		336/79/Pw WKP/IE/1217/01		Data opracowania 28.08.2003 r.

Stadium	Branża	Km	Nr obiektu	Nr tomu	Nr rysunku	Rewizja
PW	EN	297+825	-	13 / 02	02 - 00	01

