



**DOKUMENTACJA
POWYKONAWCZA**

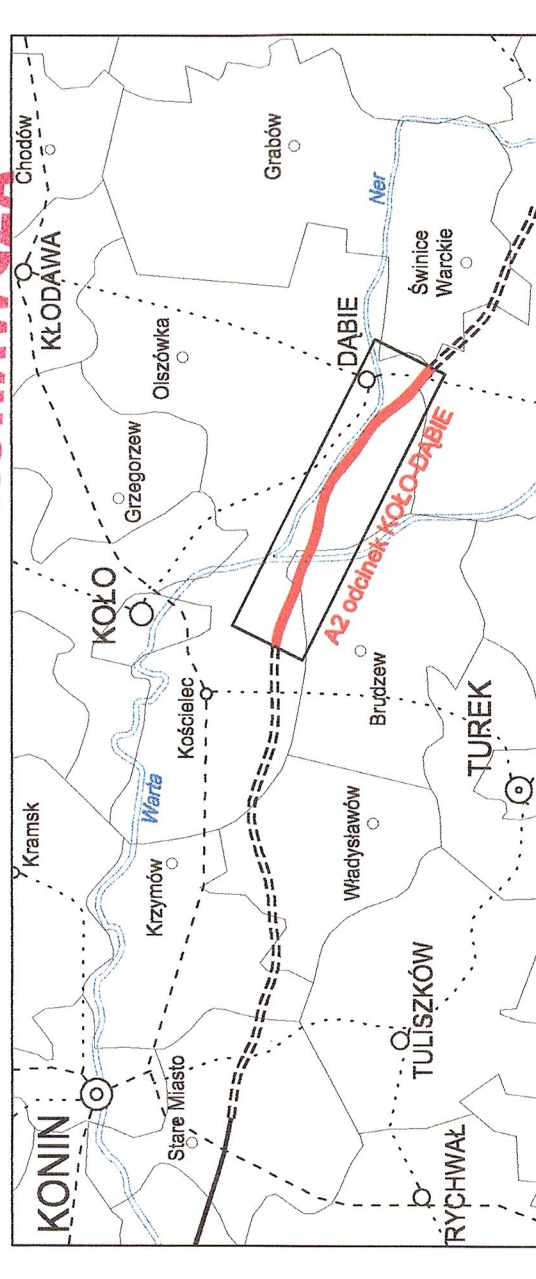

01	Recepta	Wprowadzono zmiany zgodnie z uwagami "EUROSTRADY" - Protokoł Nr 3/UPW	03.03.2004	Krzysztof Rabciga
		Typ modyfikacji	Data	Inię i nazwisko

Inwestor / Zamawiający		Generalna Dyrekcja Dróg Krajowych i Autostrad, Oddział w Poznaniu ul. Św. Józefa 2A 60-763 Poznań	
Jednostka Projektowa		Poznańskie Biuro Projektów Dróg i Mostów "transprojekt" Sp. z o.o. ul. Chłapowskiego 29 60-965 Poznań	
		Zadanie AUTOSTRADA A2 KONIN - DABIE, odcinek KOŁO - DĄBIE, od km 285+000 do km 303+145,32	
Stanowisko Projekt Wykonawczy (PW)		Temat opracowania MOP 1 "SOBÓTKA" km 297+825,00 Roboty drogowe	
Nr tomu 13 / 01		Tytuł rysunku	
Brzozgi		PLAN ORIENTACYJNY	
Szerokość		Inię i nazwisko	
Projektant		Nr upraw.	
Opracował		27.077/PW WKPB/D4/186/04	
Opracował		-	
Wykonal		Data opracowania	
Wykonal		28.08.2003 r.	
Wykonal		01 - 00	

Stanowisko		Nr zlece		Brzozgi	
PW		DR		13 / 01	
PW		DR		297+825	

LEGENDA

