


DOKUMENTACJA
POWYKONAWCZA

NCC Roads Polska Sp. z o.
ul. Św. Mikołaja 7
50-126 Wrocław
NIP 851-10-27-240

Andrzej Zielonka
Kierownik Budowy
nr uprawnień budowlanych 84/83/

WYKONAWCZO
Z PROJEKTU

Transprojekt-Kraków Sp. z o.o. ul. Mogilska 25. 31-542 Kraków		KRAKOWSKIE BIURO PROJEKTOW DRÓG I MOSTÓW Sp. z o.o. Transprojekt	
Rodzaj projektu: Type of design:	PROJEKT BUDOWLANY BUILDING DESIGN	Zadanie Nr: 2000/PL/16/P/PT/001/LOT-1 Project No: 2000/PL/16/P/PT/001/LOT-1	
Branża: Branch:	DROGI ROADS	Budowla: Structure:	
Opis: Object:	BUDOWA PARKINGU – MOP I CHECHŁO CONSTRUCTION OF PARKING LOT-MOP I CHECHŁO	Tytuł rysunku: Drawing title:	ORIENTACJA LAYOUT
Projektant: Designed by:	inż./M Sc (C Eng) Lidia Zacharias	Skala: Scale:	1:25000
Sprawdzający: Checked by:	Andrzej Kądziołka	Nr rys. Dwg. No:	1
		Specjalność i nr uprawnień: Speciality and Licence No:	Data i podpis: Date & signature:
		Drogi (Roads) RP 849/94	12.2003
		Drogi (Roads) RP101/93	12.2003

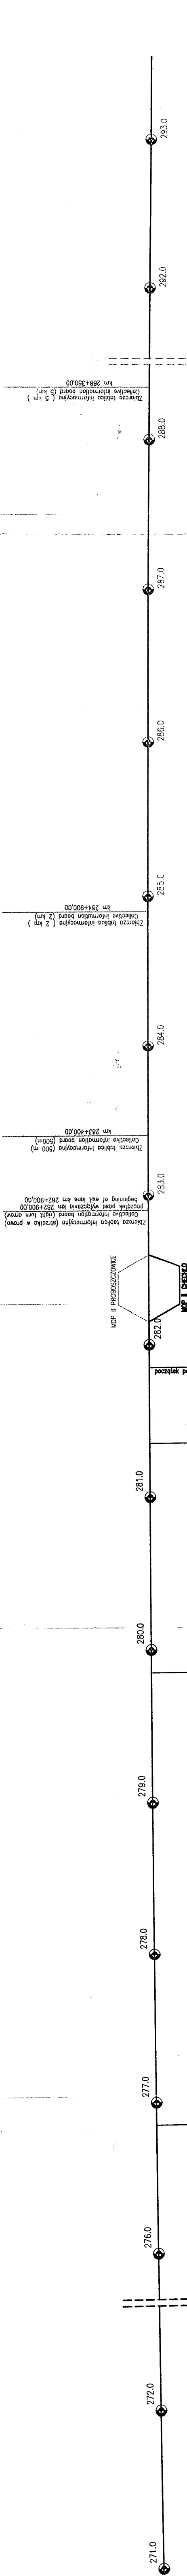

**DOKUMENTACJA
POWYKONAWCZA**
NCC Roads Polska Sp. z o. o.
ul. Szwajcarska 7
60-403 Wrocław
NIP 631-10-27-240
Andrzej Zielenka
Kierownik Budowy
nr uprawnień budowlanych 6483/OP

Transprojekt-Kraków Sp. z o.o. ul. Mogińska 25, 31-542 Kraków		Transprojekt ZAKŁADEN BUDOWI PROJEKTOW DROG I MOSTÓW Sp. z o.o.	
Rodzaj projektu : PROJEKT BUDOWLANY	Zadanie Nr: 2000/PL/16/PT/001/LOT-1	Project No: 2000/PL/16/PT/001/LOT-1	
Type of design : BUILDING DESIGN			
Branch: Drogi	Budowa: BUDOWA PARKINGÓW NA TERENACH WŁASNOŚCI PODRÓŻNYCH	PRET AUTOSTRADE A-4 WROCŁAW - KATOWICE	
Branch: Roads	Budowa: CONSTRUCTION OF PARKING LOTS WITHIN SERVICE AREAS	ON A-4 MOTORWAY WROCŁAW - KATOWICE	
Object name and address: BUDOWA PARKINGÓW- MOP I CHECHŁO CONSTRUCTION OF PARKING LOT- MOP I CHECHŁO		Przedmiot projektu: Subject of design: SCHEMAT ISTNIEJĄCA TABLICA INFORMACYJNA SCHEMATIC OF INFORMATION BOARDS	Skala: rys nr: Scale: Dwg. No.: 1:20000 3
Projektant: Designed by: Checked by:	mgr inż. Lidia Zacharias	Specjalność i nr uprawnień: Kind & number of authorization:	Data i podpis: Date & signature: 12.2003
Pracownicy: Employees:	Andrzej Kozłowski	Drogi/Roads:	UAN 101 /93 12.2003