


**DOKUMENTACJA
POWYKONAWCZA**

NCC Roads Polska Sp. z o.o.
ul. Św. Mikołaja
50-125 Wrocław
NIP 851-10-27-240

Andrzej Zielonka

Kierownik Budowy
urządzeń budowlanych 84/83 OP

WYKONANO ZGODNIE
Z PROJEKTEM INWENIENIOWYM

Transprojekt-Kraków Sp. z o.o. ul. Mogińska 25, 31-542 Kraków		 Transprojekt KRAKOWSKIE BIURO PROJEKTÓW DRÓG I MOSTÓW Sp. z o.o.	
Rodzaj projektu: PROJEKT ARCHYTEKTONICZNO-BUDOWLANY		Zadanie Nr: 2000/PL/16P/PT/001/LOT-SUB-LOT 1	
Type of desing: ARCHITECTURAL-BUILDING DESIGN		Project No: 2000/PL/16P/PT/001/LOT-SUB-LOT 1	
Branch: Electrical		Budowla: BUDOWA PARKINGÓW NA TERENACH MIEJSC OBSŁUGI PODRÓŻNYCH PRZY AUTOSTRADZIE A-4 WROCŁAW - KATOWICE	
Branch: Electrical		Building : CONSTRUCTION OF PARKING LOTS WITHIN SERVICE AREAS ON A-4 MOTORWAY WROCŁAW - KATOWICE	
Nazwa i adres obiektu: Object name and address: BUDOWA URZĄDZEŃ ELEKTROENERGETYCZNYCH MOP CHECHŁO CONSTRUCTION OF ELECTRIC POWER UTILITIES MOP CHECHŁO		Przedmiot rysunku: Subject of drawing: ORIENTACJA LAYOUT	
		Skala: Scale: 1:75000	Rys nr: Dwg.No.: 1
		Specjalność inr uprawnień: Kind & number of authorization: Elektryczna: Electrical:	
Projektant: Designed by: mgr inż. M. Kozdziej		Data i podpis: Date & signature: 16/11/2000 <i>[Signature]</i>	
Sprawdzający: Checked by: inż. K. Mazurek		Elektryczna: Electrical: 172/65 <i>[Signature]</i>	

Andrzej Zielonka
Kierownik Budowy
budowlanych 84/83/OP

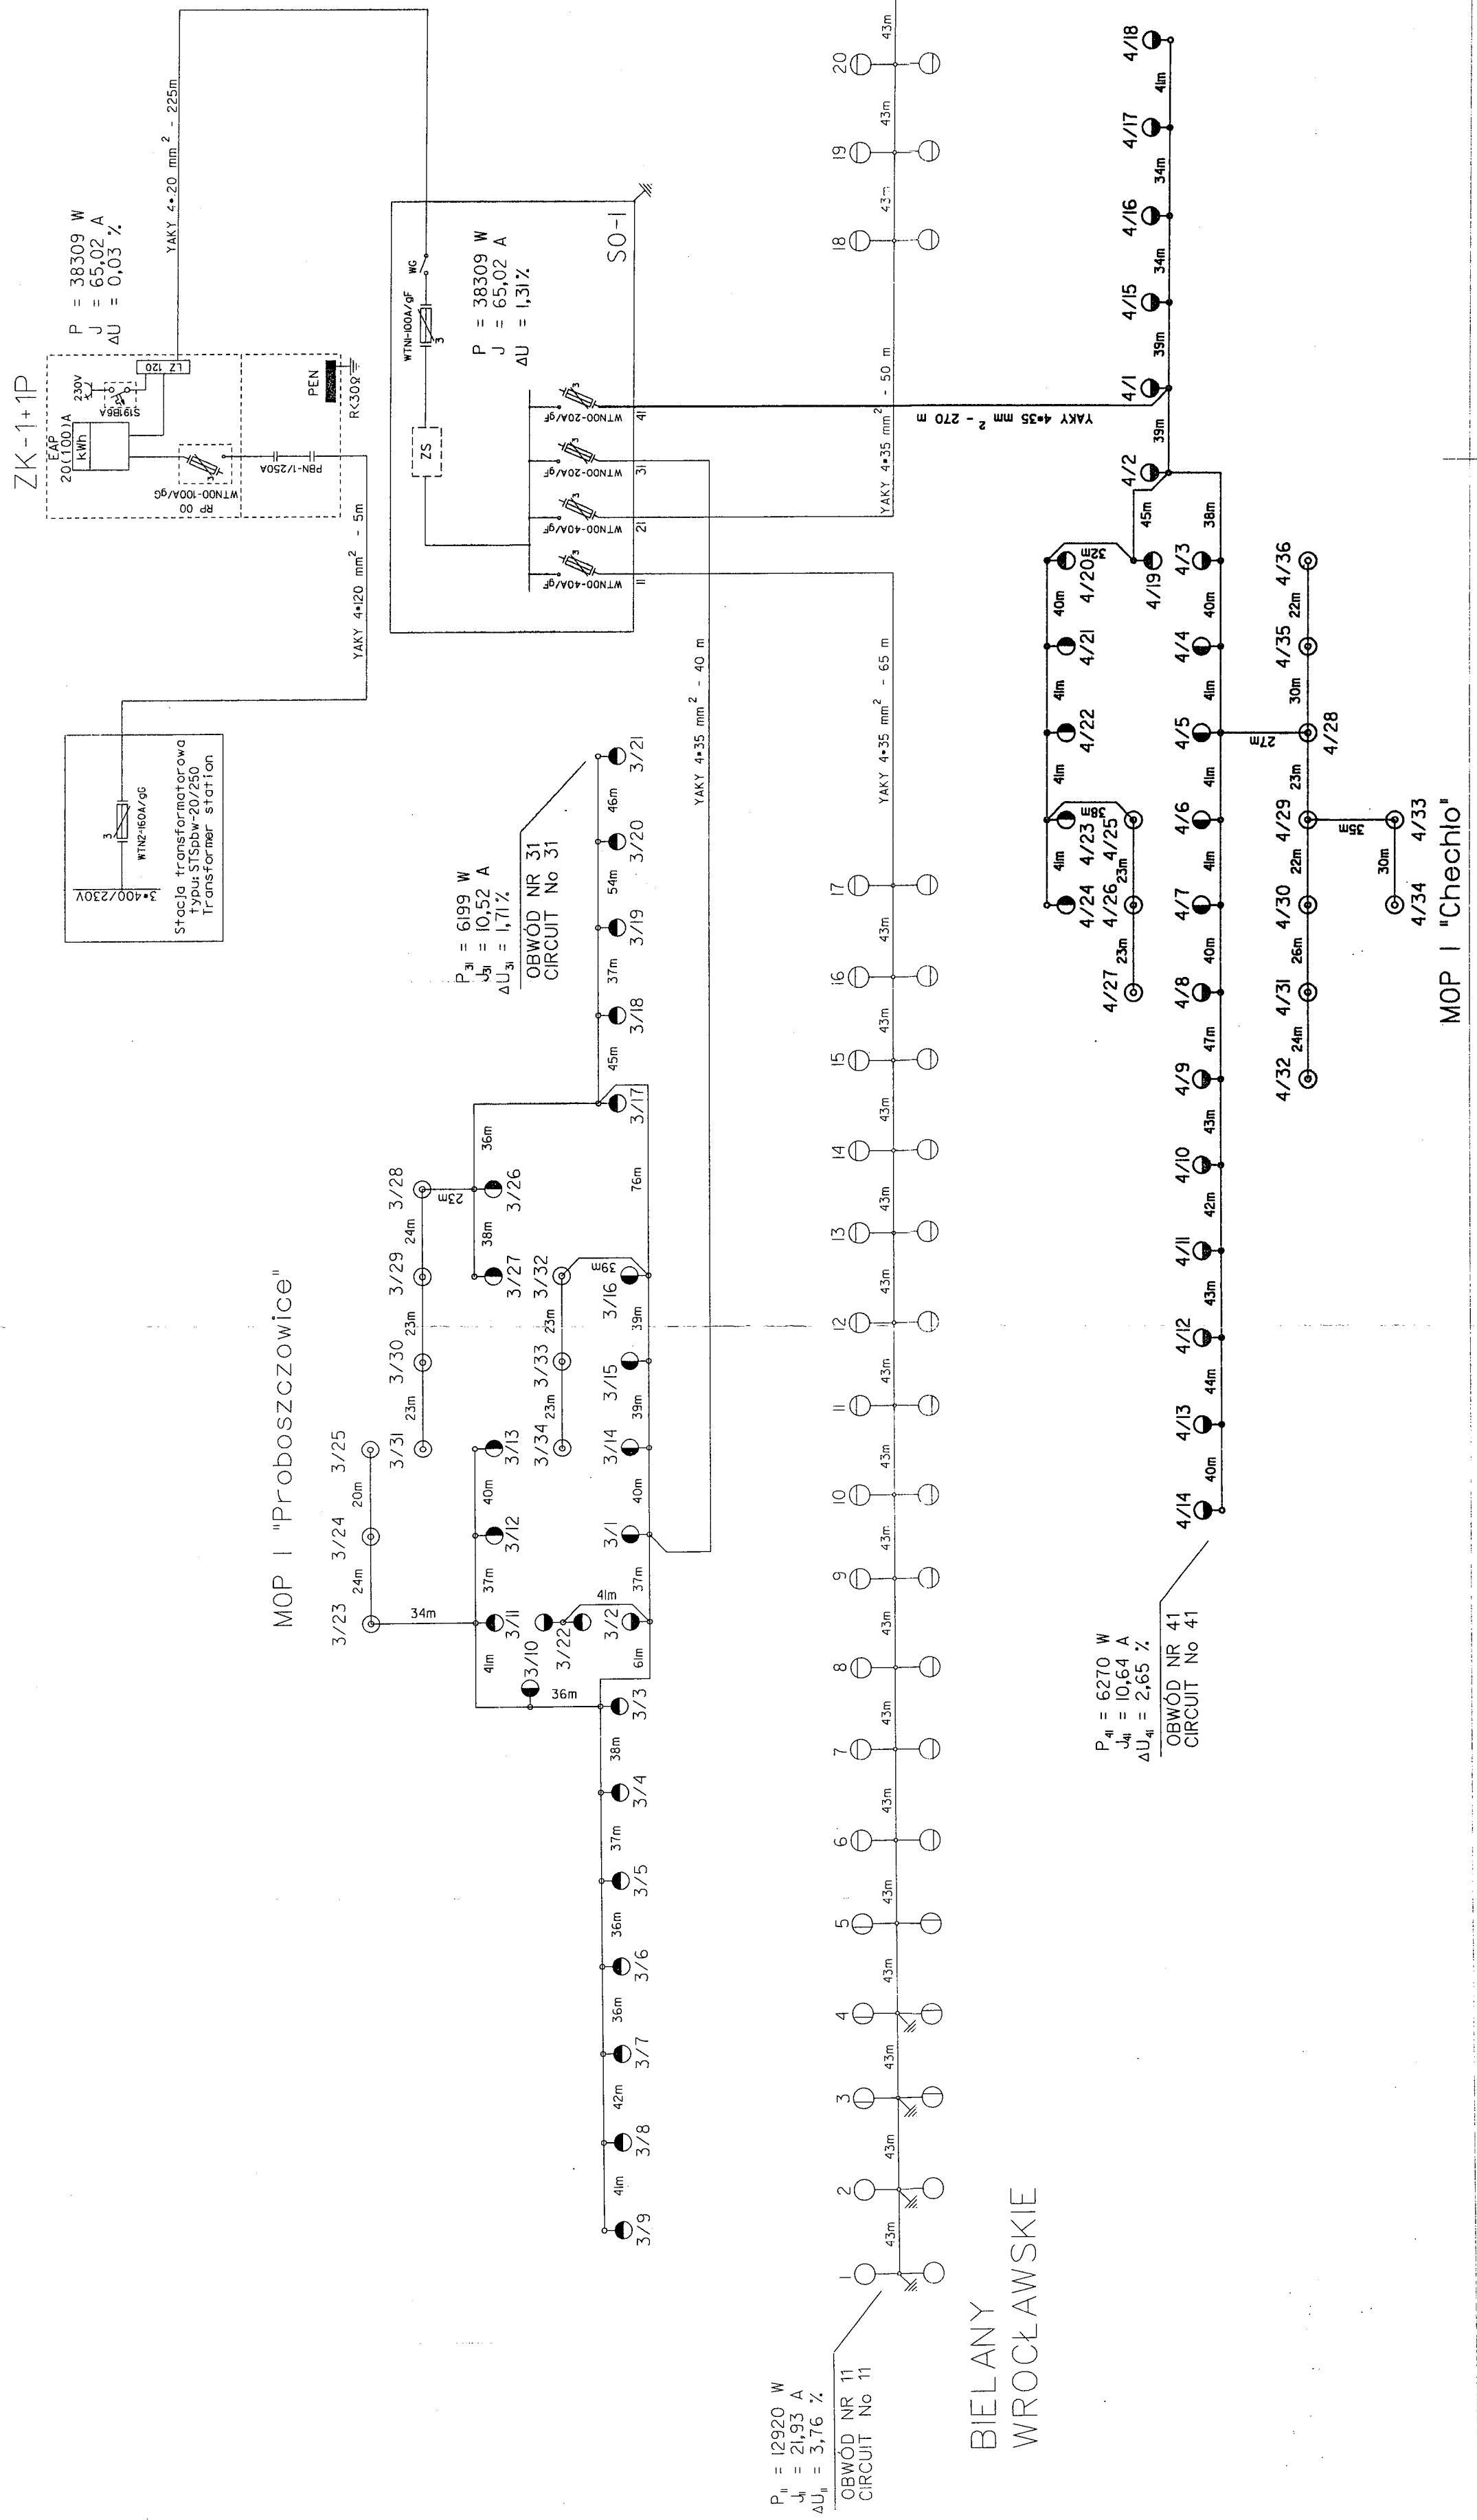
Kierownik Budowy
Pracowników budowlanych 84/83/OP



$$\begin{aligned} P_{21} &= 12920 \text{ W} \\ J_{21} &= 21.93 \text{ A} \\ \alpha_{21} &= 3.63\% \end{aligned}$$

OBWÓD	NR	21
CIRCUIT	No	21

SOŠNICA

19



Rodzaj projektu: PROJEKT ARCHITEKTONICZNO-BUDOWANY Type of design: ARCHITECTURAL BUILDING DESIGN		Budowa: BUDOWA PARKINGOW NA TERENACH MIEJSKICH OBSŁUGI PODROZNYCH PRZY AUTOSTRADZIE A-4 WROCŁAW - KATOWICE Construction of parking lots within service areas on A-4 motorway Wrocław - Katowice		Zadanie Nr.: 2000/PL/68/PT/0001/LOT-SUB-LOT 1 Project No.: 2000/PL/68/PT/0001/LOT-SUB-LOT 1		Transprojekt-Kraków, Sp. z o.o. ul. Młocznik 10, 31-055 Kraków	
Branża: Electrical Branch: Electrical		Nazwa i adres obiektu: Object name and address: Oświetlenie terenu MOP-u - MOP CHECHŁO Lighting of MOP area - MOP CHECHŁO		Przedmiot rysunku: Subject of drawing: SCHEMAT SCHEME		Skala: Scale: 3	
Projektant: Designed by: mgr inż. M. Kozdziej		Specjalność i nr uprawnień: Kind & number of authorization: Elektryczna: Electrical 161/2000		Data podpisu: Date & signature: 17/2/65		Checked by: Inż. K. Mazurek	