

Sieci elektroenergetyczne




Sieci teletechniczne



Punkty załamań

- e0156 punkty załamań sieci energetycznej nn (oświetlenie)
- e7 punkty załamań sieci energetycznej nn
- tl punkty załamań sieci telekomunikacyjnej
- kd1 punkty załamań kanalizacji deszczowej
- w1 punkty załamań sieci wodociągowej

Sieci branży sanitarnej

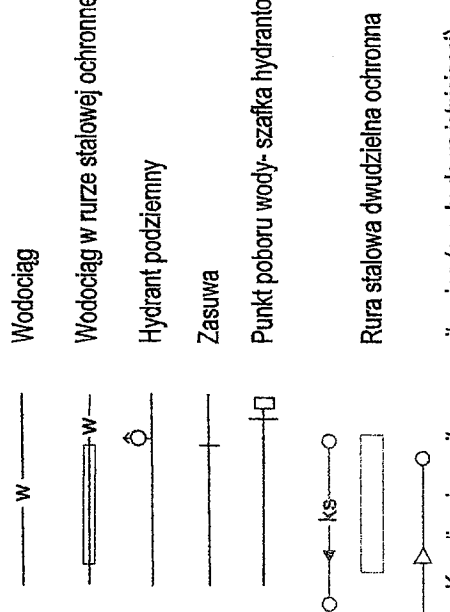

DOKUMENTACJA
POWYKONAWCZA

KIEROWNIK
mgr inż. Marcin Mazurkiewicz
upr. bud. 79/02/O.p.

SWECO Infraprojekt Sp. z o.o.

ul. Mogilska 25, 31-542 Kraków



Rodzaj projektu:	PROJEKT WYKONAWCZY	Umowa nr:	12019	Data:	10-2012
Brutto:	Budowla (nazwa, adres)	Autostrada A4 na odcinku Wrocław – Sosnica			
Wielkość:	Wielkość				
Opis:	Przebudowa istniejącego MOP kat. I, Proboszczowice ⁸ km 27+9+388 (nowy kilometr - 282+688)				
Typ rysunku:	03/8 Schemat licytacji	Nr rys.:	2	Skala:	1:500
Funkcja:	Tytuł, imię i nazwisko	Spisano:		Nr uprawnień:	Podpis
Projektant:	mgr inż. Jarosław Styrzyszek	Instalacyjna:	MAP0073P00E10	Instalacyjna:	51/1/14
Projektant:	mgr inż. Marcin Mazurkiewicz	Instalacyjna:	50/1/02/100910	Instalacyjna:	100
