

zbnik

**AKTUALIZACJA MAPY DOTYCZĄCA
USUNIĘCIA SIECI I URZĄDZEŃ
PODZIEMNEGO UZBROJENIA TERENU**

Nr K.E.R.G: G.6640.1.730.2014

Województwo opolskie

Gmina: Olszanka

Obręb: Jankowice

Obiekt: MOP Wierzbnik

Nr działki: 71.

Godło mapy: 463.432.183;

Przedsiębiorstwo Usługowo-Handlowe
"Boguniewicz"
Usługi geodezyjne i kartograficzne
48-130 Kietrz, ul. Raciborska nr 25
NIP 748-109-24-32 REGON 531610664
TEL. (077) 486 40 58 KOM. 0603 995 327

Geodeta Uprawniony

mgr inż. Adam Boguniewicz
nr uprawnień 17468

Poświadczam, że niniejszy dokument został opracowany w
wyniku prac geodezyjnych i kartograficznych, których rezultaty
zawiera operat techniczny wpisany do ewidencji materiałów
państwowego zasobu geodezyjnego i kartograficznego

Organ prowadzący: państwowy zasob geodezyjny i kart ograficzny	Starosta Brzeski
Identyfikator ewid encji materiałów państwowego zasobu geodezyjnego i kart ograficznego	P.1601.2014.662
Data wpisania o perat technicznego do ewidencji ma teri państwowego zasobu	2014-05-21
Imię i nazwisko i nazwa jednostki reprezentującej	z up.STAROSTY

Bogumiła Markiewicz
Inspektor w Wydziale Geodezji
i Gospodarki Nieruchomościami

Przedsiębiorstwo Usługowo-Handlowe
"Boguniewicz"
Usługi geodezyjne i kartograficzne
48-130 Kietrz, ul. Raciborska nr 25
NIP 748-109-24-32 REGON 531610664
TEL. (077) 485 49 58 KOM. 0603 995 327

Geodeta Uprawniony

mgr inż. Adam Boguniewicz
nr uprawnień 17468

2014-05-08

**AKTUALIZACJA MAPY DOTYCZĄCA
USUNIĘCIA SIECI I URZĄDZEŃ
PODZIEMNEGO UZBROJENIA TERENU**

Nr K.E.R.G: G.6640.1.730.2014

Województwo opolskie

Gmina: Olszanka

Obręb: Jankowice

Obiekt: MOP Wierzbnik

Nr działki: 71.

Godło mapy: 463.432.181;

Poświadczam, że niniejszy dokument został opracowany w
wyniku prac geodezyjnych i kartograficznych, których rezultat
zawiera operat techniczny wpisany w ewidencję materiałów
państwowego zasobu geodezyjnego i kartograficznego

Organ prowadzący państwowy zasób
geodezyjny i kartograficzny

Starosta Brzeski

Identyfikator ewidencji materiału
zasobu operatu technicznego

P.1601.2014.662

Data wykonania operatu technicznego
ewidencji materiałów zasobu

2014-05-21


Imię, nazwisko i podpis osoby
wzorczującej organ

z up. STAROSTY

Bogumiła Markiewicz
Inspektor w Wydziale Geodezji
i Gospodarki Nieruchomościami

ob. Jankowice Wielkie

ob. Wierzbnik

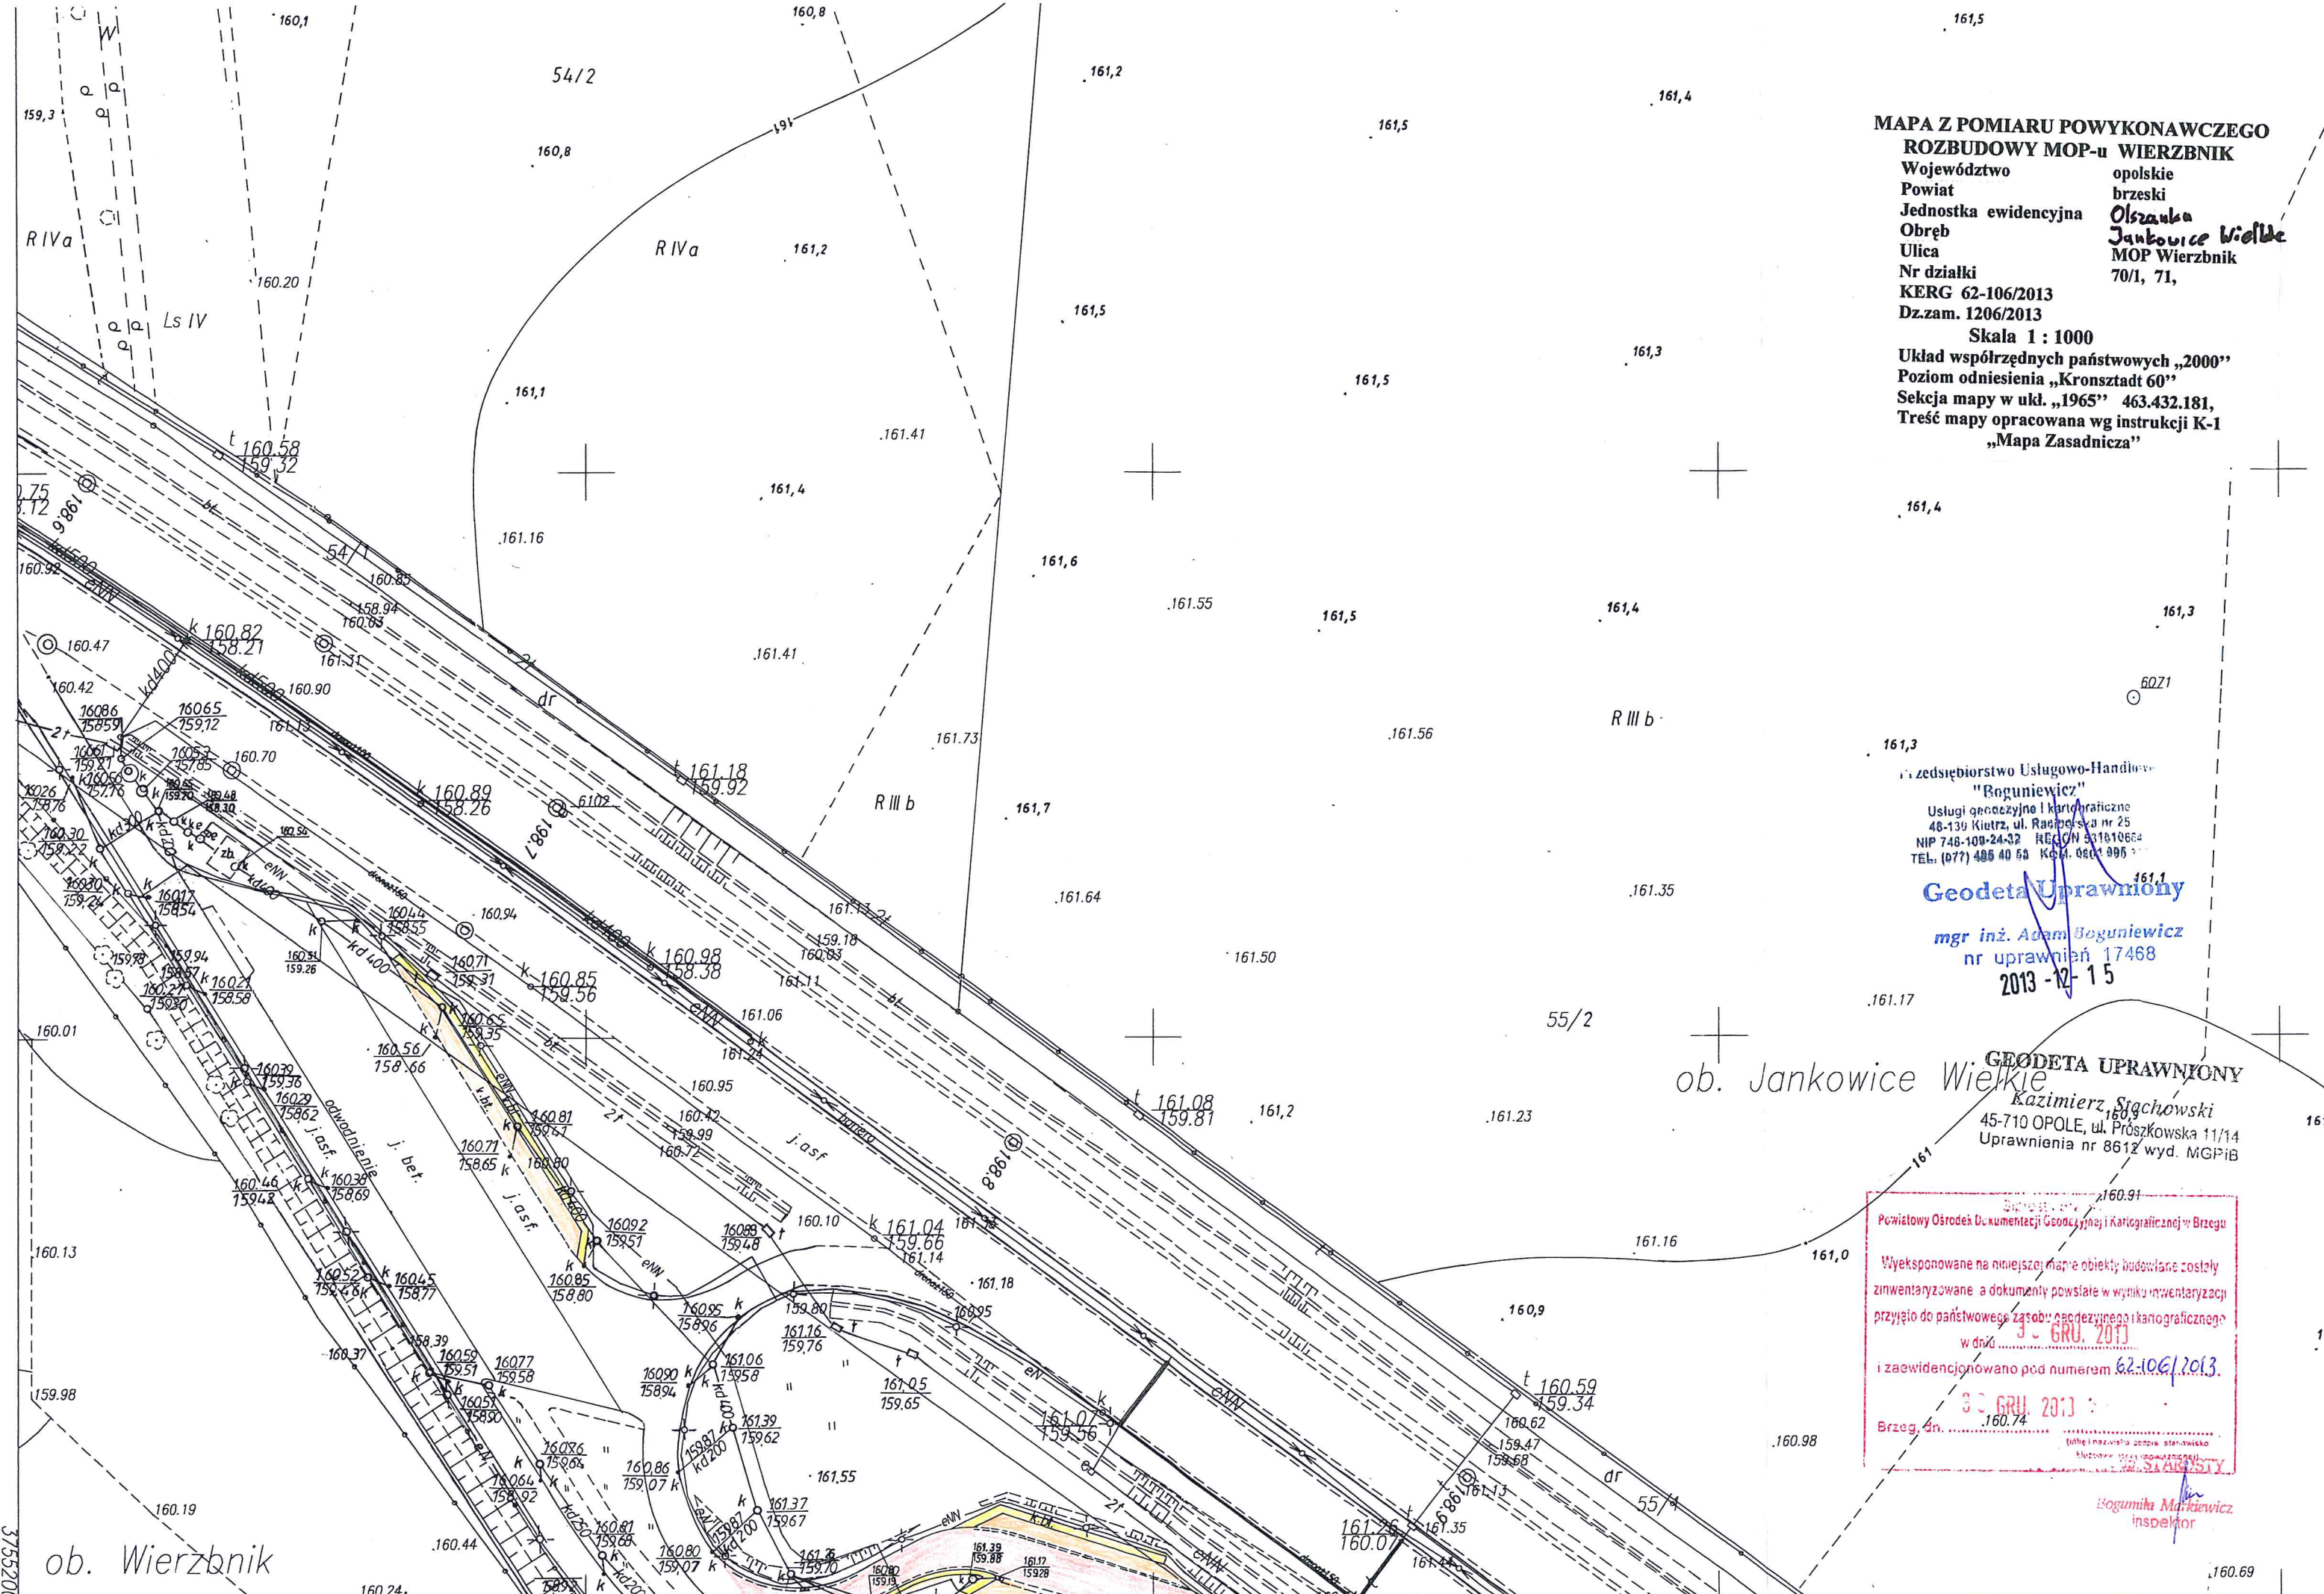

**MAPA Z POMIARU POWYKONAWCZEGO
ROZBUDOWY MOP-u WIERZBNIK**
Województwo opolskie
Powiat brzeski
Jednostka ewidencyjna Olszanka
Obręb Jankowice Wielkie
Ulica MOP Wierzbnik
Nr działki 70/1, 71,
KERG 62-106/2013
Dz.zam. 1206/2013
Skala 1 : 1000
Układ współrzędnych państwowych „2000”
Poziom odniesienia „Kronsztadt 60”
Seksja mapy w ukl. „1965” 463.432.181,
Treść mapy opracowana wg instrukcji K-1
„Mapa Zasadnicza”

z przedsiębiorstwo Usługowo-Handlowe
"Boguniewicz"
Usługi geodezyjne i kartograficzne
48-139 Kietrz, ul. Raciborska nr 25
NIP 748-100-24-32 REGON 33181066
TEL: (077) 486 40 53 KRAJ. 0501 895
Geodeta Uprawniony
mgr inż. Adam Boguniewicz
nr uprawnień 17468
2013 - 12 - 15

GEODETA UPRAWNIONY
ob. Jankowice Wielkie
Kazimierz Stachowski
45-710 OPOLE, ul. Prószkowska 11/14
Uprawnienia nr 8612 wyd. MGPIB

Powiatowy Ośrodek Dokumentacji Geodezyjnej i Kartograficznej w Brzegu
Wyeksponowane na niniejszej mapie obiekty budowlane zostały
zinventoryzowane a dokumenty powstałe w wyniku inwentaryzacji
przyjęto do państwowego zasobu geodezyjnego i kartograficznego
w dniu 30 GRU, 2013
i zaewidencjonowano pod numerem 62-106/2013.
30 GRU 2013
Brzeg, dn. 160.74
Bogumiła Markiewicz
inspektor

ob. Wierzbnik
5526500

Województwo	opolskie
Powiat	brzeski
Jednostka ewidencyjna	Olczanka
Obręb	Jankowice Wielkie
Ulica	MOP Wierzbnik
Nr działki	70/1, 71,

Skala 1 : 1000

Układ współrzędnych państwowych „2000”
Poziom oPoziom odniesienia „Kronsztadt 60”
Seksja mapy w ukl. „1965” 463.432.183
Treść mapy opracowana wg instrukcji K-1
„Mapa Zasadnicza”

ob. Wierzbnik

Geodeta Uprawniony
mgr inż. Adam Bogusiewicz
nr uprawnień 17468

2013-12-15


525/2012 23.12.2012

Brzeg, dn. 2015

famiję i nazwisko, podpis, stanowisko

Bożymita Marynka

inspektor

GEODETA UPRAWNIONY

Kazimierz Stachowski
45-710 OPOLE, ul. Prószkowska 11/14
Uprawnienia nr 8612 wyd. MGPIB

**MAPA Z INWENTARYZACJI SIECI
PODZIEMNEGO UZBROJENIA TERENU
NA ROZBUDOWANYM MOP-ie WIERZBNIK
KANALIZACJA DESZCZOWA**

Województwo opolskie
Powiat brzeski
Jednostka ewidencyjna *Olszanka*
Obręb *Jankowice Wielkie*
Ulica *MOP Wierzbnik*
Nr działki *70/1, 71,*
KERG 62-106/2013
Dz.zam. 1206/2013

Skala 1 : 1000

Układ współrzędnych państwowych „2000”
Poziom o Poziom odniesienia „Kronsztadt 60”
Seksja mapy w ukl. „1965” 463.432.181
Treść mapy opracowana wg instrukcji K-1
„Mapa Zasadnicza”

Przedsiębiorstwo Usługowo-Handlowe

„Boguniewicz”

Usługi geodezyjne i kartograficzne
48-130 Kietrz, ul. Raciborska nr 25
NIP 748-109-24-32 REGON 531610664
TEL. (077) 495 40 50 KOM. 0403 998 327

Geodeta Uprawniony

mgr inż. Adam Boguniewicz
nr uprawnień 17468

2013-12-15

GEODETA UPRAWNIONY

Kazimierz Stachowski

45-710 OPOLE, ul. Prądkowska 11/14
Uprawnienia nr 8612 wyd. MGPIB

ob. Jankowice Wielkie

ob. Wierzbnik

Pracownia Biuro
Powiatowy Urząd Dokumentacji Geodezyjnej i Kartograficznej w Brzegu

Wyeksponowane na niniejszej mapie sieci uzbrojenia terenu zostały
zainwentaryzowane, a dokumenty ewidencyjne w wyniku inwentaryzacji
przyjęto do państwowego zasobu geodezyjnego i kartograficznego
w dniu 23.11.2012

I zaewidencjonowano pod numerem 62-106/2013

Sieć uzbrojenia terenu została zgłoszona niezgodnie z lokalizacją
uzgodnioną w projekcie, który został zatwierdzony przez
nr 525/2012 z dnia 23.11.2012

Brzeg, dn. 23.11.2012

Brzeg, dn. 23.11.2012

Bogumiła Marzec
inspektor

3755200

**Układ współrzędnych państwowych „2000”
Poziom oPoziom odniesienia „Kronsztadt 60”
Seksja mapy w układ. „1965” 463.432.183
Treść mapy opracowana wg instrukcji K-1
„Mapa Zasadnicza”**

Geodeta Uprawniony
Rilla 160.26
mgr inż. Adam Bożuniewicz
nr uprawnień 17463

2013-12-15

Kazimierz Stachowski
45-710 OPOLE, ul. Prószkowska 11/14
Uprawnienia nr 8612 wyd. MGPIB

152.2

**MAPA Z INWENTARYZACJI SIECI
PODZIEMNEGO UZBROJENIA TERENU
NA ROZBUDOWANYM MOP-ie WIERZBNIK
SIEĆ ZASILAJĄCA ENERGETYCZNA**

Województwo opolskie
Powiat brzeski
Jednostka ewidencyjna Olszanka
Obręb Janówice Wielkie
Ulica MOP Wierzbnik
Nr działki 70/1, 71,
KERG 62-106/2013
Dz.zam. 1206/2013
Skala 1 : 1000
Układ współrzędnych państwowych „2000”
Poziom odniesienia „Kronsztadt 60”
Seksja mapy w ułd. „1965” 463.432.183,
Treść mapy opracowana wg instrukcji K-1
„Mapa Zasadnicza”


Przedsiębiorstwo Usługowo-Handlowe
"Boguniewicz"
Usługi geodezyjne i kartograficzne
48-130 Kietrz, ul. Raciborska nr 280.33
NIP 748-109-24-32 REGON 531610664
TEL. (077) 485 40 58 KOM. 0603 995 327

Geodeta Uprawniony
R/IIa
mgr inż. Adam Boguniewicz
nr uprawnień 17468

2013 -12-15

GEODETA UPRAWNIONY

Kazimierz Stachowski
45-710 OPOLE, ul. Prószkowska 11/14
Uprawnienia nr 8612 wyd. MGPIB

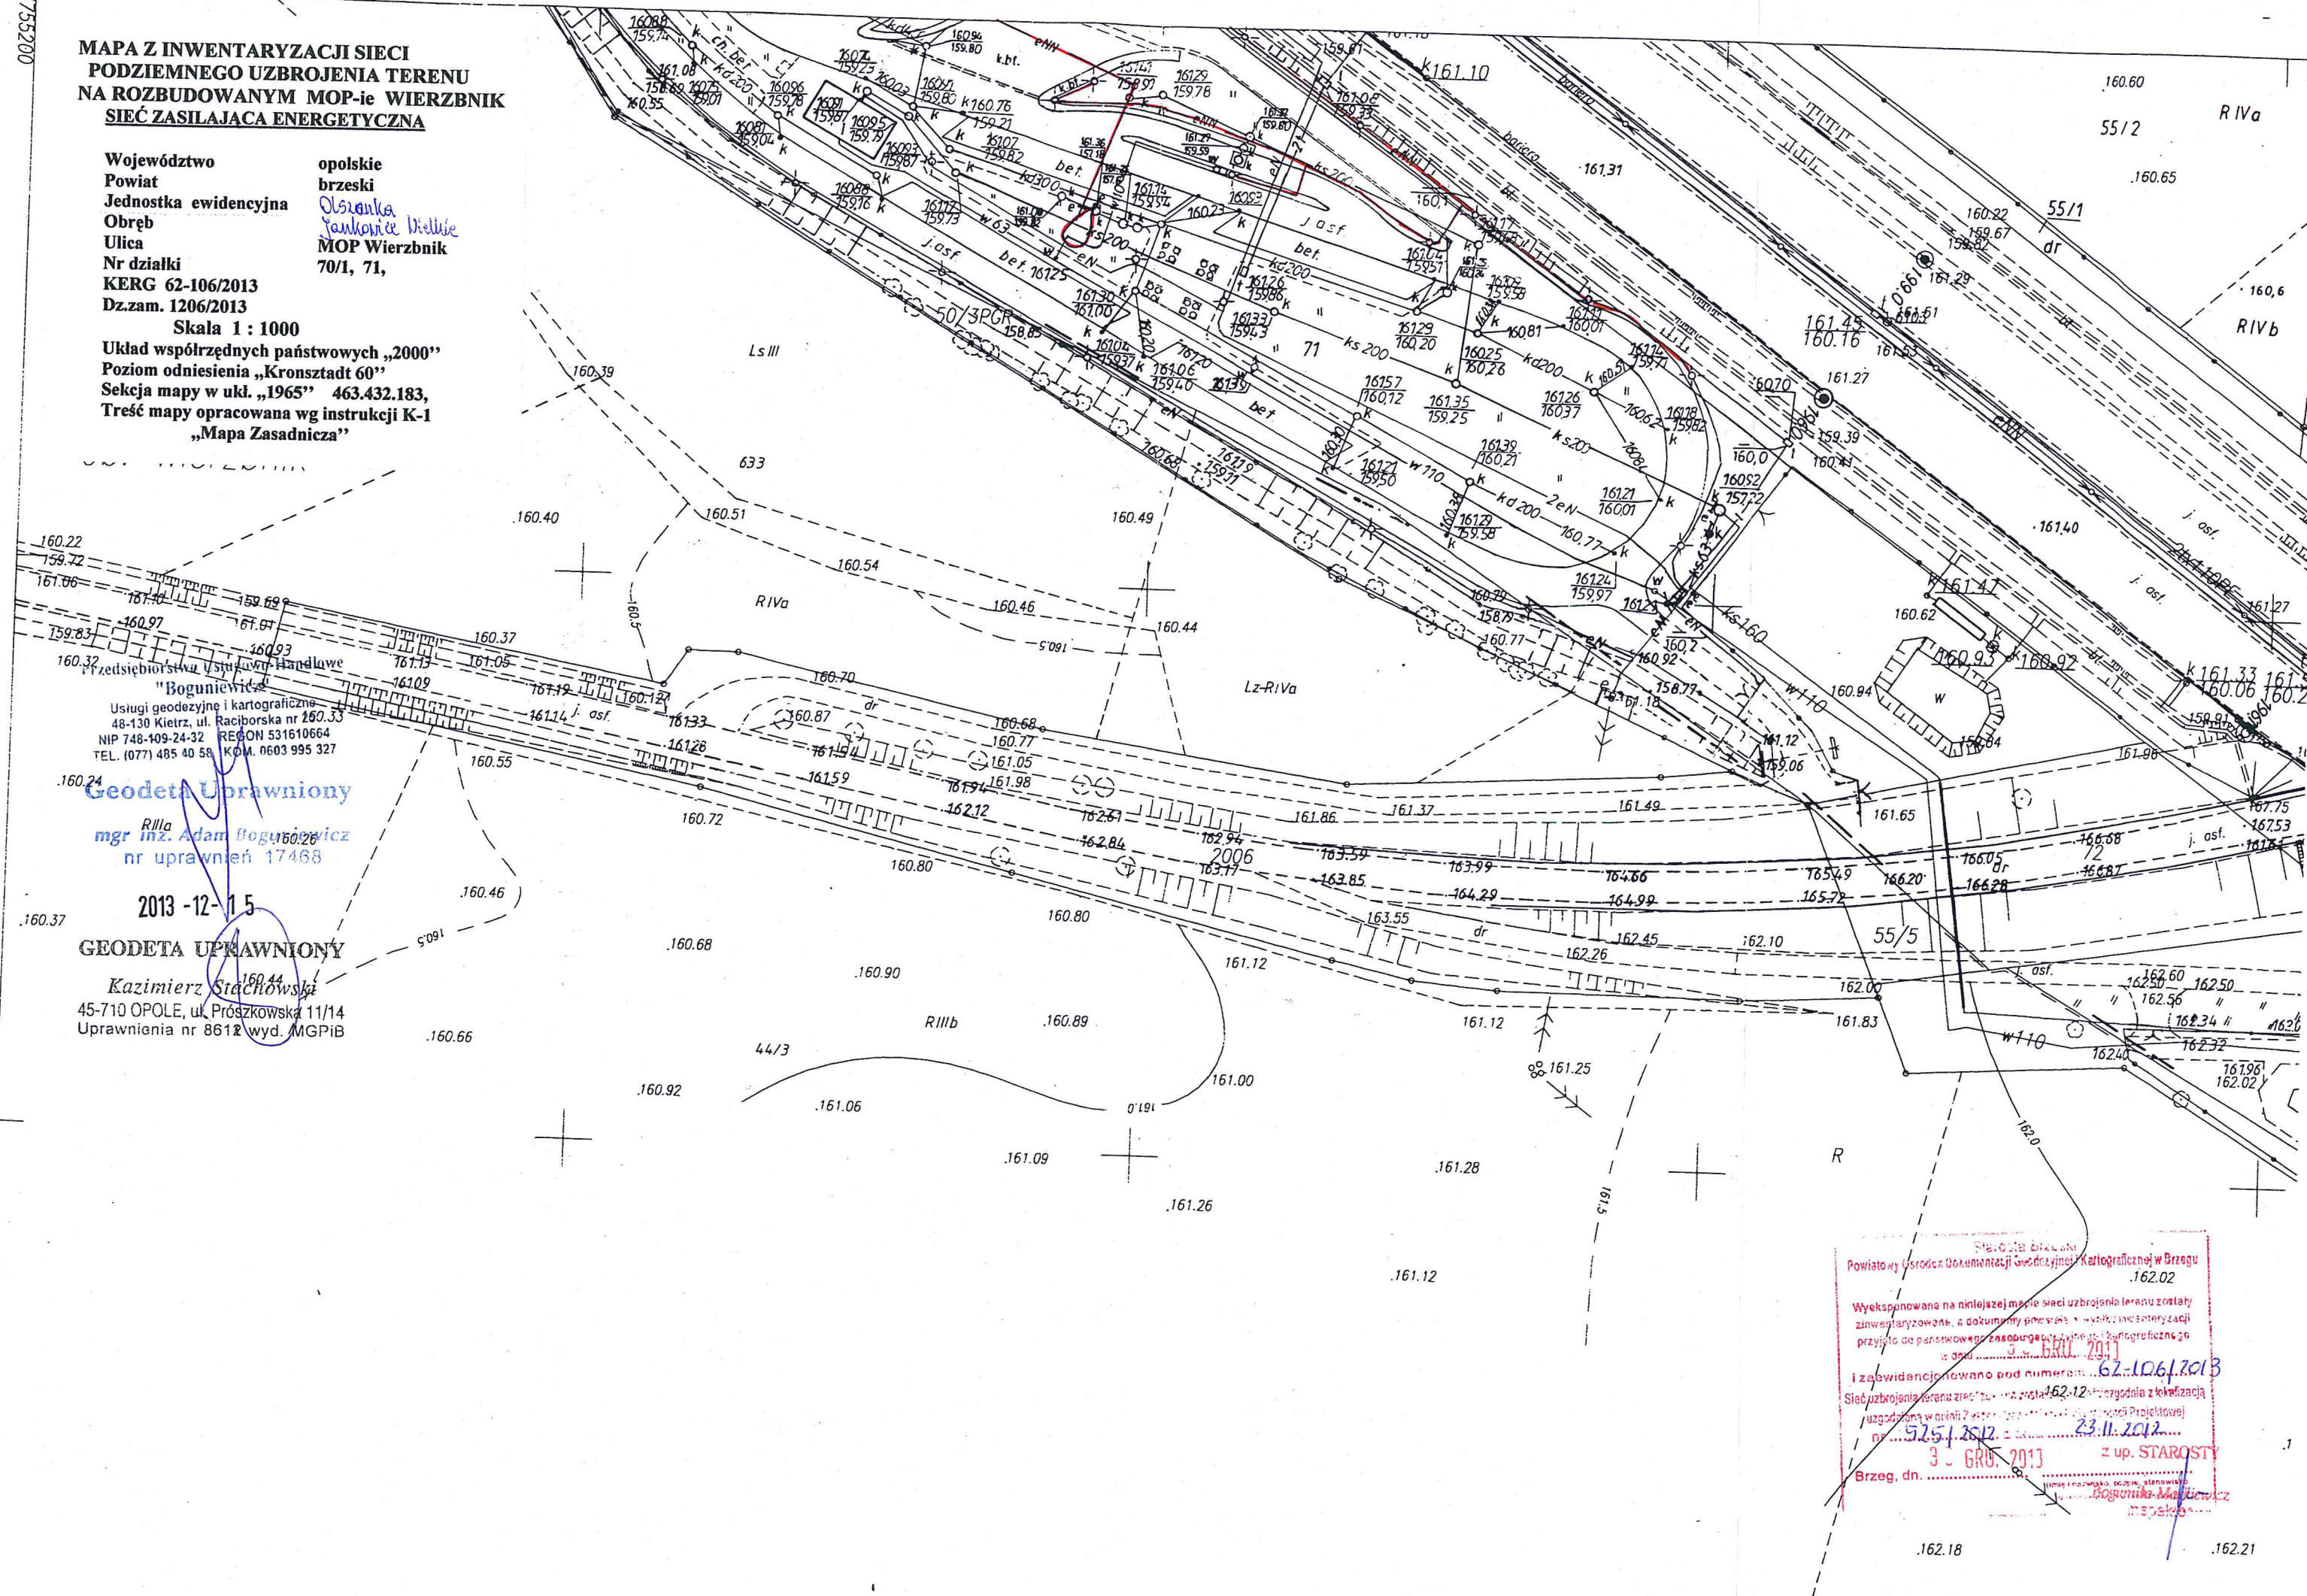

**MAPA Z INWENTARYZACJI SIECI
PODZIEMNEGO UZBROJENIA TERENU
NA ROZBUDOWANYM MOP-ie WIERZBNIK
SIEĆ ZASILAJĄCA ENERGETYCZNA**

Województwo opolskie
Powiat brzeski
Jednostka ewidencyjna obręb
Ulica Jankowice Wielkie
Nr działki MOP Wierzbnik
KERG 62-106/2013 70/1, 71,
Dz.zam. 1206/2013

Skala 1 : 1000

Układ współrzędnych państwowych „2000”
Poziom odniesienia „Kronsztadt 60”
Seksja mapy w ukl. „1965” 463.432.181,
Treść mapy opracowana wg instrukcji K-1
„Mapa Zasadnicza”

Przedsiębiorstwo Usługowo-Handlowe
„Boguniewicz”

Usługi geodezyjne i kartograficzne
48-130 Kietrz, ul. Raciborska nr 25
NIP 748-109-24-32 REGON 531610654
TEL. (077) 486 40 50 KONT. 0603 998 333

Geodeta Uprawniony

mgr inż. Adam Boguniewicz
nr uprawnień 17468

2013-12-15

GEODETA UPRAWNIONY

Krzysztof Stachowski
45-710 OPOLE, ul. Prószkowska 11/34
uprawnienia nr 8612 wyd. MGPIB

ob. Jankowice Wielkie

Powiatowy Urząd Geodezji i Kartografii w Brzegu

Wyeksponowane na niniejszej mapie sieci uzbrojenia terenu zostały
zainwentaryzowane, a dokumenty powstające w wyniku inwentaryzacji
nr 523/2013 z dnia 23.11.2013

30 GRU 2013

Brzeg, dn. 30 GRU 2013

(inny) (nazwa) (imię) (nazwisko) (stanowisko)

Bogumiła Marzec inspektor

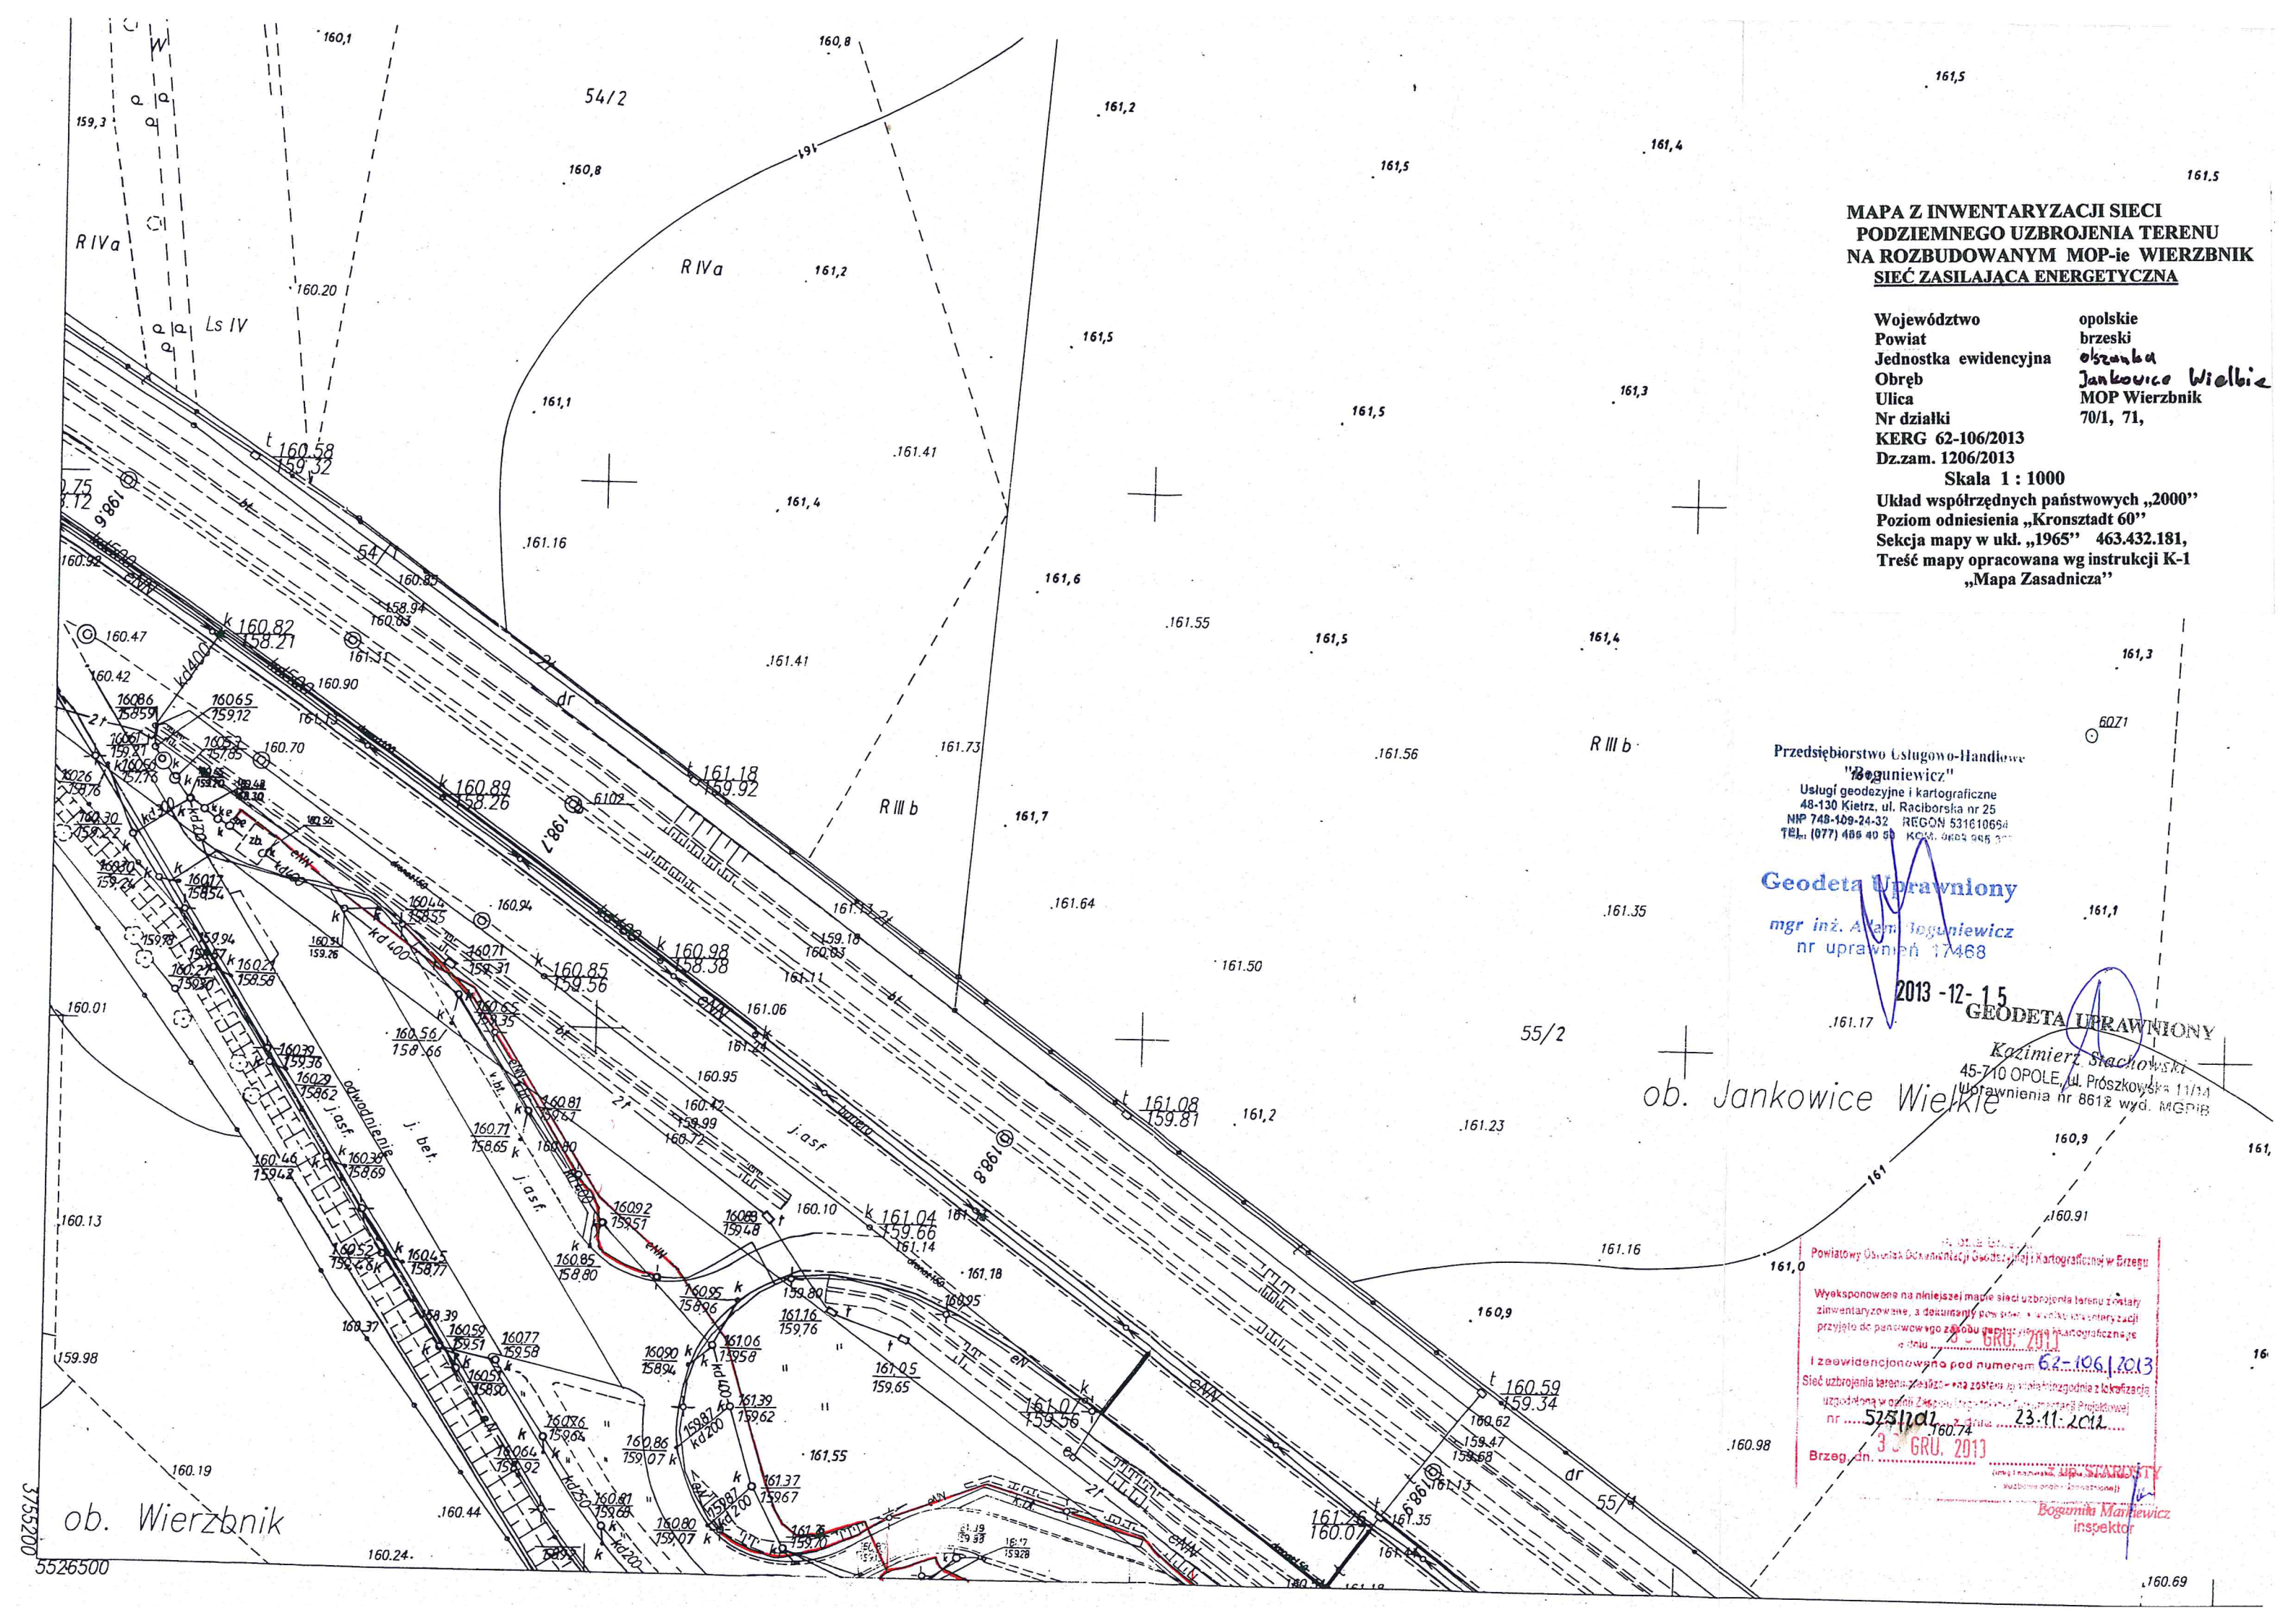

**MAPA Z INWENTARYZACJI SIECI
PODZIEMNEGO UZBROJENIA TERENU
NA ROZBUDOWANYM MOP-ie WIERZBNIK
KANALIZACJA SANITARNA**


Województwo
Powiat
Jednostka ewidencyjna
Obręb
Ulica
Nr działki
KERG 62-106/2013
Dz.zam. 1206/2013

opolskie
brzeski
Olszanka
Jankowice Wielkie
MOP Wierzbnik
70/1, 71,

Skala 1 : 1000

Układ współrzędnych państwowych „2000”
Poziom odniesienia „Kronsztadt 60”
Seksja mapy w ukt. „1965” 463.432.183,
Treść mapy opracowana wg instrukcji K-1
„Mapa Zasadnicza”

ob. wierzbnik

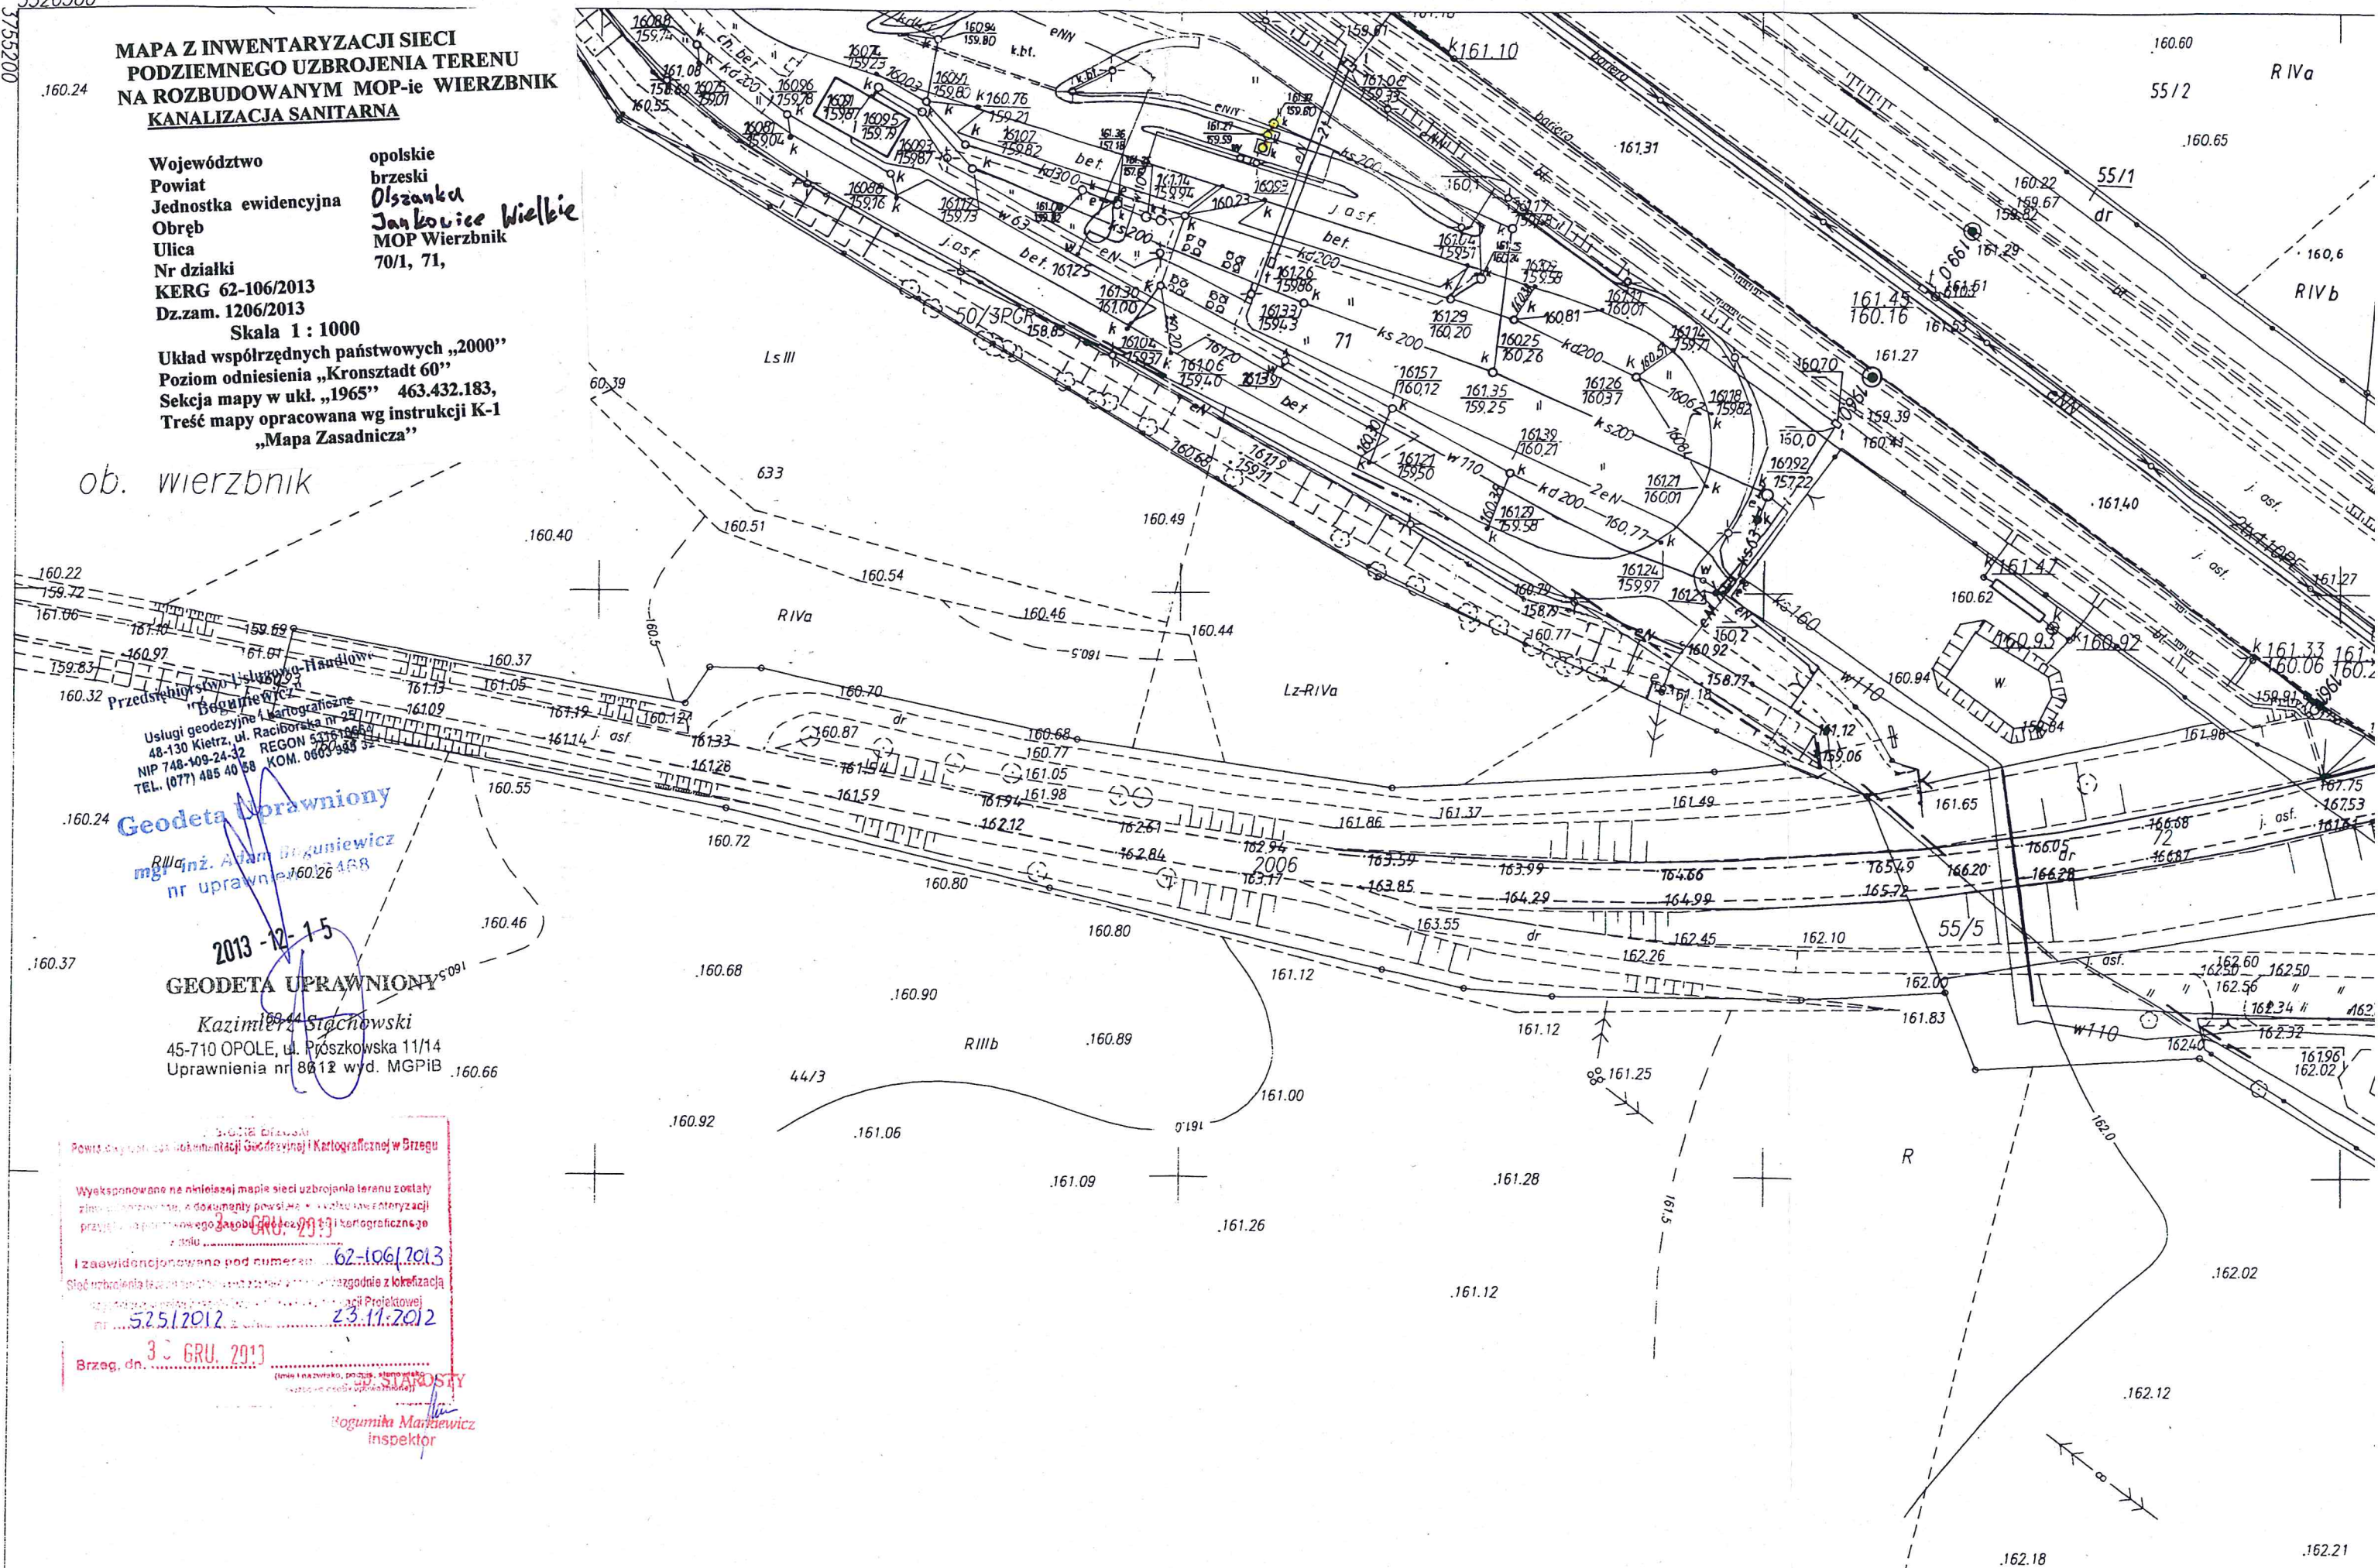

Geodeta Uprawniony

mgr inż. Adam Ogumiewicz
nr upraw. 160.26 468

2013-12-15

GEODETA UPRAWNIONY

Kazimierz Stachowski
45-710 OPOLE, ul. Prószkowska 11/14
Uprawnienia nr 8612 wyd. MGPIB

Powiatowy Urząd Geodezji i Kartografii w Brzegu

Wyeksponowane na niniejszej mapie sieci uzbrojenia terenu zostały
złożone i opiewane, a dokumenty powstające z wykonania inwentaryzacji
przejęte do państwowego zasobu geodezyjnego i kartograficznego

I zaawidencjonowane pod numerem 62-106/2013


nr 5251/2012 z dnia 23.11.2012

Brzeg, dn. 30 GRU, 2013

(imię i nazwisko, pozycja, stanowisko)

Bogumiła Marzec
inspektor

Województwo: opolskie
Powiat: opolski,
Jednostka ewidencyjna: Prószków
Obręb: Przysiecz
Skala: 1 : 500
Sekcja mapy w uklad. 65: 474.132.2331

Starosta Opolski
Powiatowy Ośrodek Dokumentacji Geodezyjnej
i Kartograficznej w Opolu

Powiatowy Urząd Geodezyjno-Kartograficzny w Opolu

Wyekspozowane na niniejszej mapie sieci uzbrojenia terenu zostały zwinetyzowane, a dokumenty powstałe w wyniku inwentaryzacji przylżyło do państwowego zasobu geodezyjnego i kartograficznego w dniu 20.03.13

z widzeniem o numerze pod nr 173.35

Sieć uzbrojenia terenu zgłoszona została zgodnie z przepisami o lokalizacji uzgodnioną w opinii Zespołu Uzgadzania Dokumentacji Projektowej nr 6.12.12

Opole, 2013, 12 PODPISY

..... (osoba) (imię i nazwisko, podpis, stanowisko służbowe, data)

..... (osoba) (imię i nazwisko, podpis, stanowisko służbowe, data)

2013 -12- 23

PODINSPEKTOR

SEK 01/2014
Rosa
Dorota Rosa


mgr inż. Adam Szpuniewicz
nr uprawnień 7468

2013-12-14

GEODETA UPRAWNIONY

Kazimierz Stachowski

45-710 OPOLE, ul. Prószkowska 11/14
Opracowania nr 8612 wyd. MGPIB

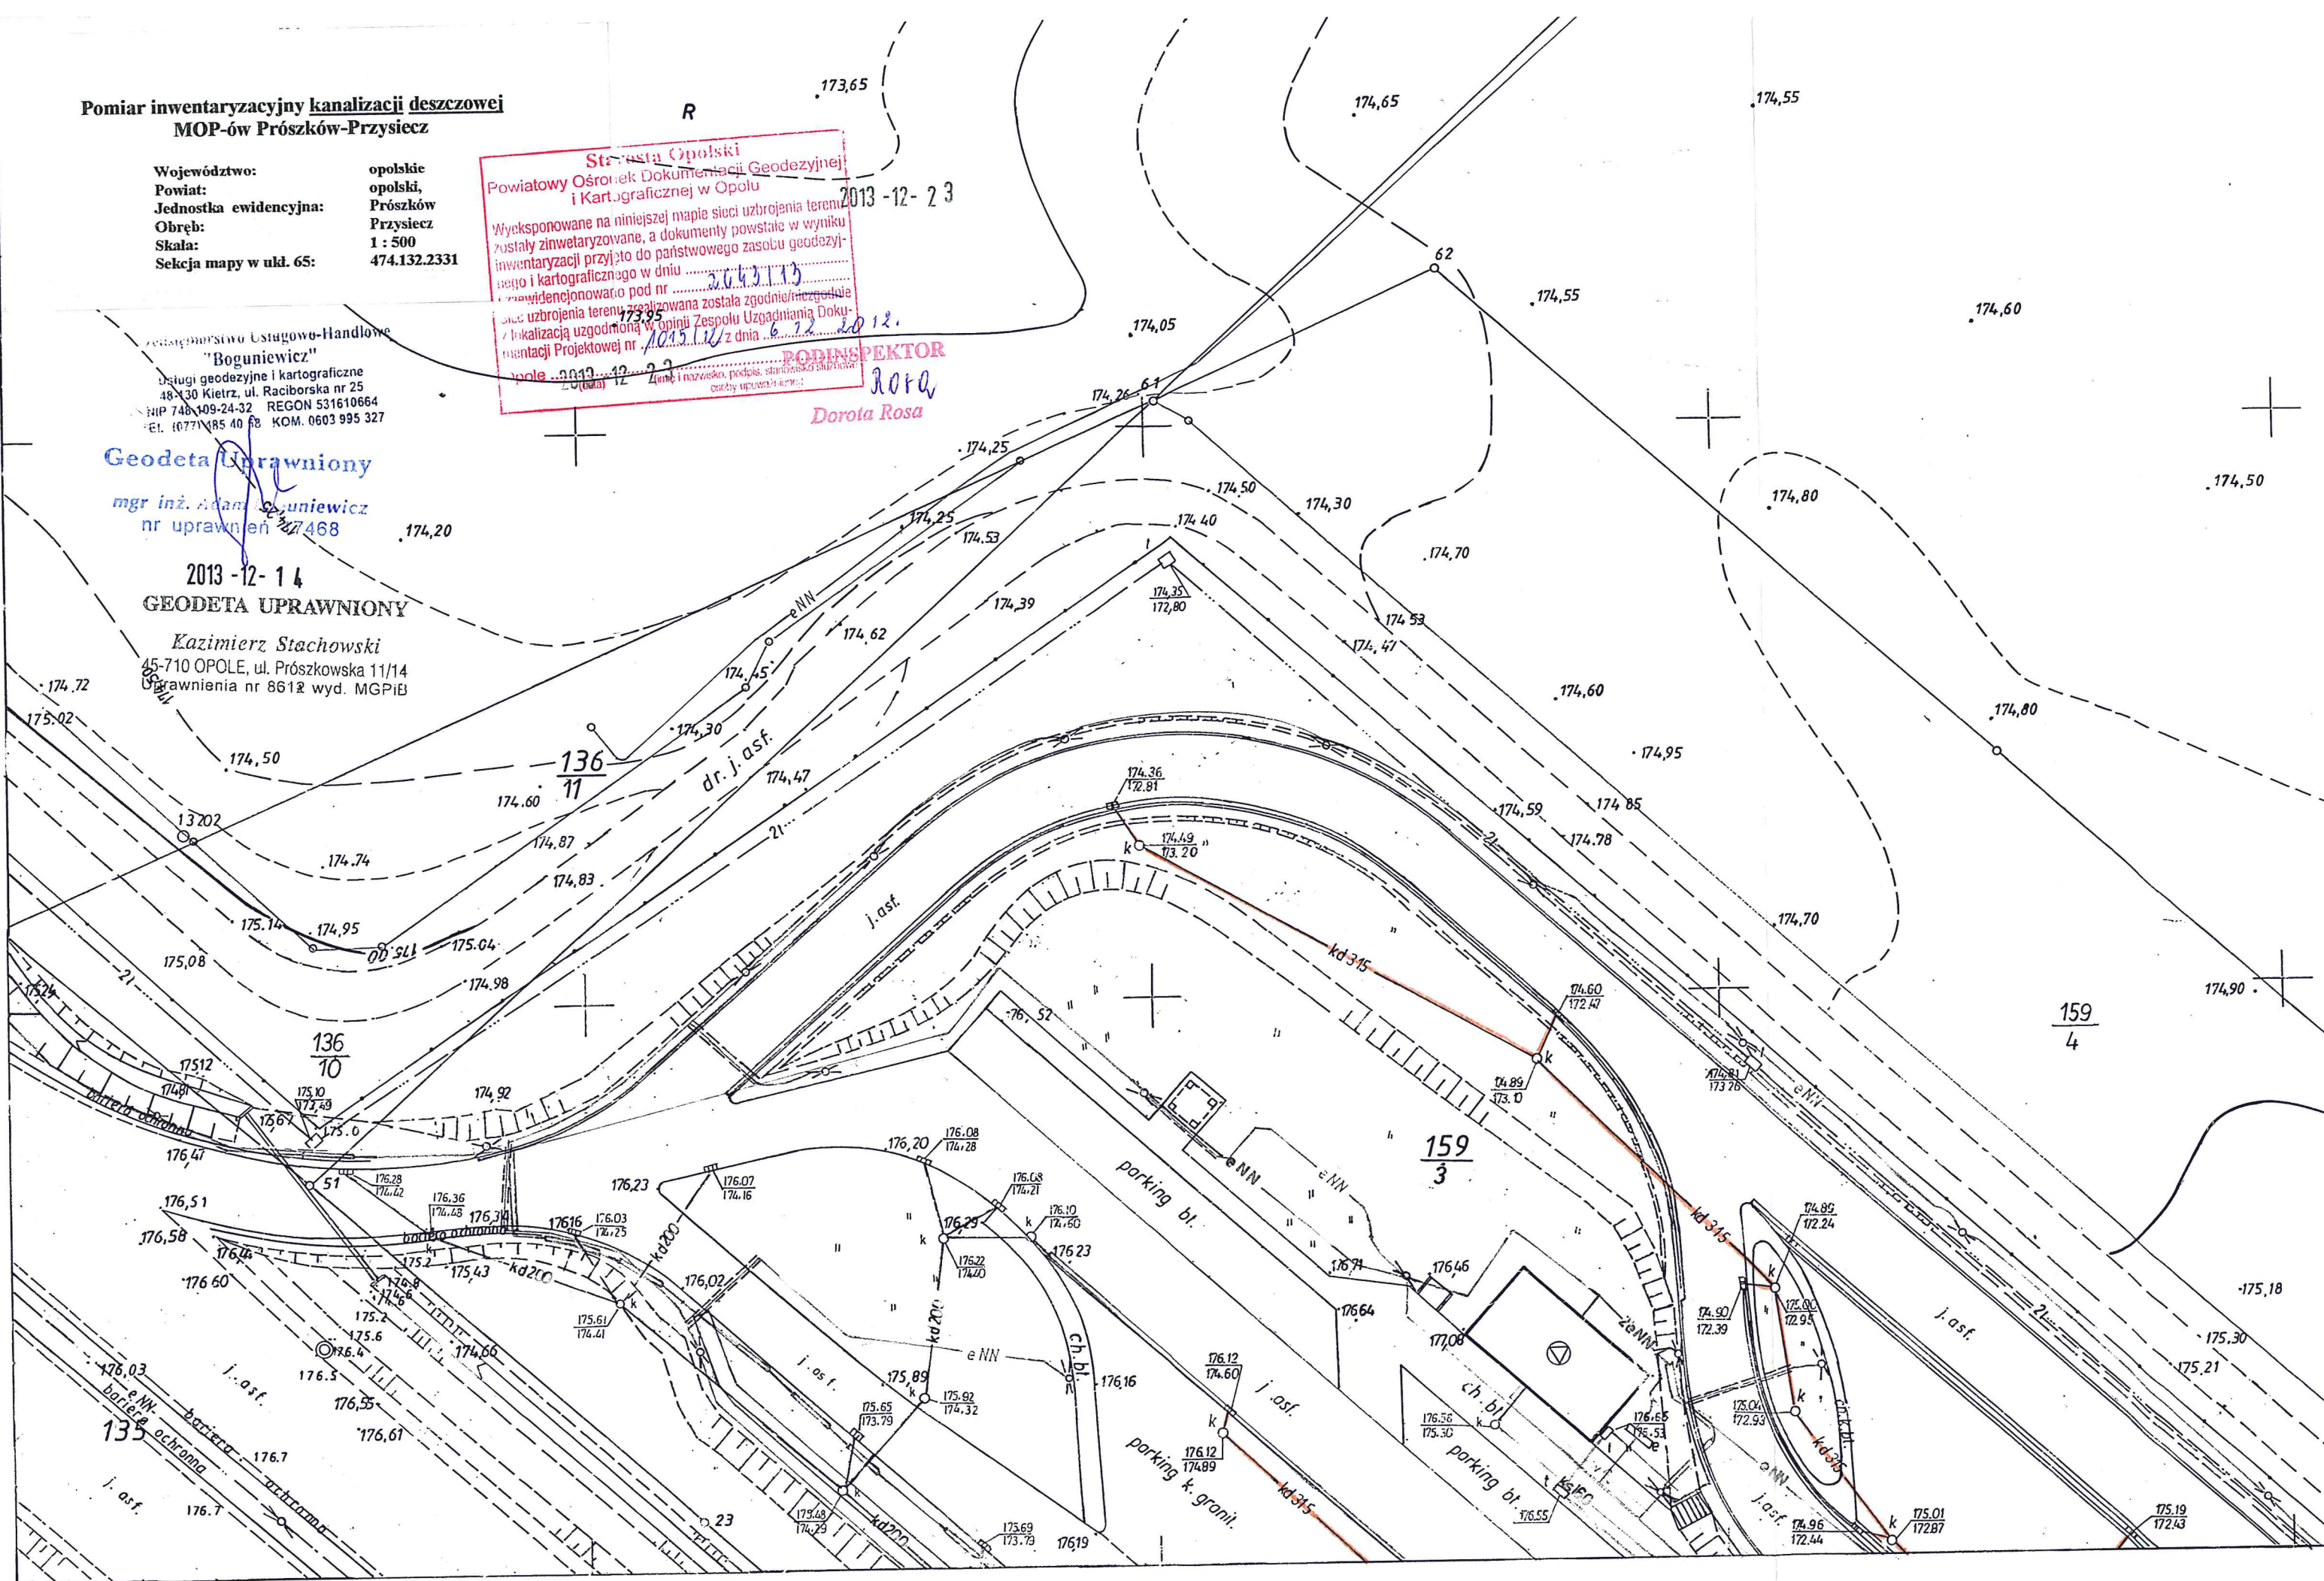

171 122 2221

MAPA SYTUACYJNO WYSOKOŚCIOWA

**Pomiar inwentaryacyjny sieci eNN
MOP-ów Prószków-Przysiecz**

Województwo: opolskie
Powiat: opolski,
Jednostka ewidencyjna: Prószków
Obręb: Przysiecz
Skala: 1 : 500
Seksja mapy w ukl. 65: 474.132.2244

Przedsiębiorstwo Usługowo-Handlowe
"Boguniewicz"

Usługi geodezyjne i kartograficzne
48-130 Kietrz, ul. Raciborska nr 25
NIP 748-109-24-32 REGON 531610664
TEL. (077) 485 40 88 KOM. 0603 995 32

Geodeta Uprawniony

mgr inż. Adam Boguniewicz
nr uprawnień 17468


2013-12-14

Starosta Opolski
Powiatowy Ośrodek Dokumentacji Geodezyjnej
i Kartograficznej w Opolu

Wyeksponowane na niniejszej mapie sieci uzbrojenia terenu
zostały zwinetyzowane, a dokumenty powstałe w wyniku
inwentaryzacji przyjęto do państwowego zasobu geodezyj-
nego i kartograficznego w dniu
i zaewidencjonowano pod nr
Sieć uzbrojenia terenu zrealizowana została zgodnie/niezgodnie
z lokalizacją uzgodnioną w opinii Zespołu Uzgadniania Doku-
mentacji Projektowej nr z dnia
Opole
(data) (imię i nazwisko, podpis, stanowisko służbowe
czy podpisany przez)

PODINSPEKTOR

Dorota Rosa

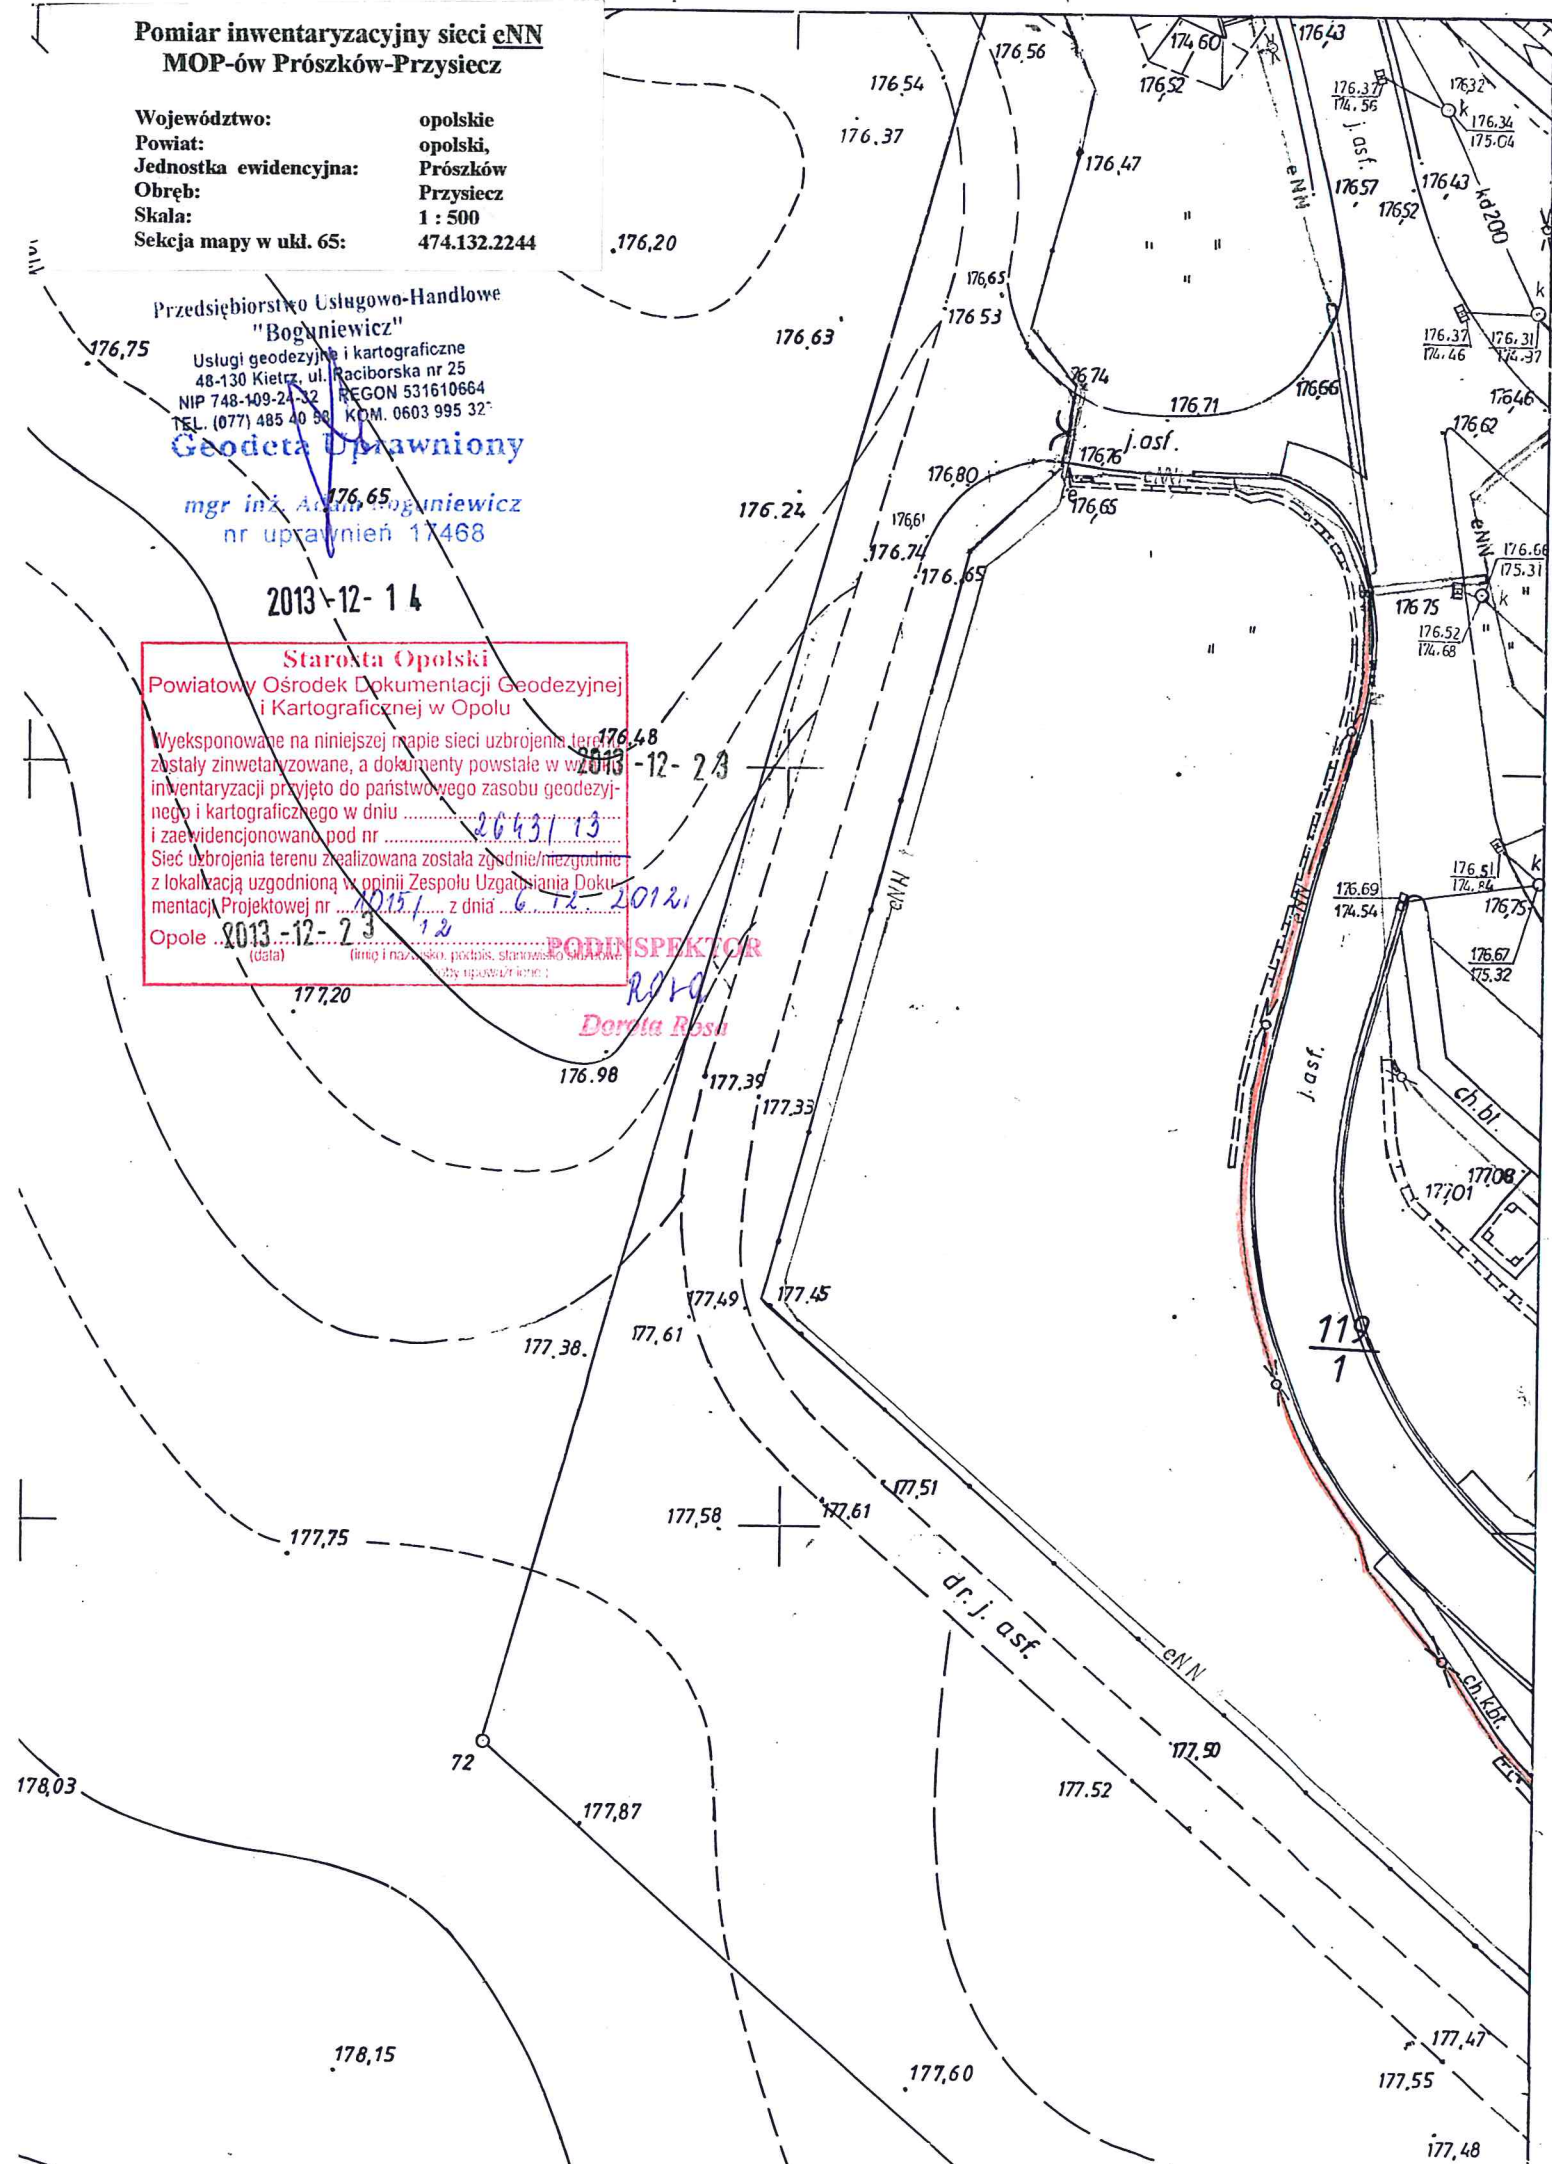

Aktualizacja mapy z tytułu usunięcia sieci podziemnego uzbrojenia terenu 08.03.2014

MOP Przysiecz, MOP Prószków

WOJEWÓDZTWO : OPOLSKIE

MIASTO-GMINA : PRÓSZKÓW

WIEŚ-OBRĘB : PRZYSIECZ

POŁOŻENIE : DZ. 159/3, 119/6 KM.3

GODŁO MAPY ZAS. 474-132-2331

SKALA 1:500

KERG P.1609.2014.1395

UKŁ. WSP. 1965

POZ. ODN. KRONSTADT

Geodeta Uprawniony

mgr inż. Adam Boguniewicz
nr uprawnień 17468


Przedsiębiorstwo Usługowo-Handlowe
"Boguniewicz"

Usługi geodezyjne i kartograficzne
48-130 Kietrz, ul. Raciborska nr 25
NIP 748-109-24-32 REGON 531610664
TEL. (077) 485 40 58 KOM. 0603 995 327

--- zakres aktualizacji

Proświadza się, że niniejszy dokument został opracowany w wyniku prac geodezyjnych i kartograficznych, których rezultaty zostały oparte technicznie wpisany do ewidencji materiałów państwowego zasobu geodezyjnego i kartograficznego

Organ prowadzący państwowy zasób geodezyjny i kartograficzny	Starosta Opolski
Identyfikator ew. Janczygo materiału zasobu - operatu technicznego	P.1609.2014.1395
Data wpisania operatu technicznego do ewidencji materiałów zasobu	2014-05-30
Imię, nazwisko, podpis osoby reprezentującej organ	INSPEKTOR Kinga Husak

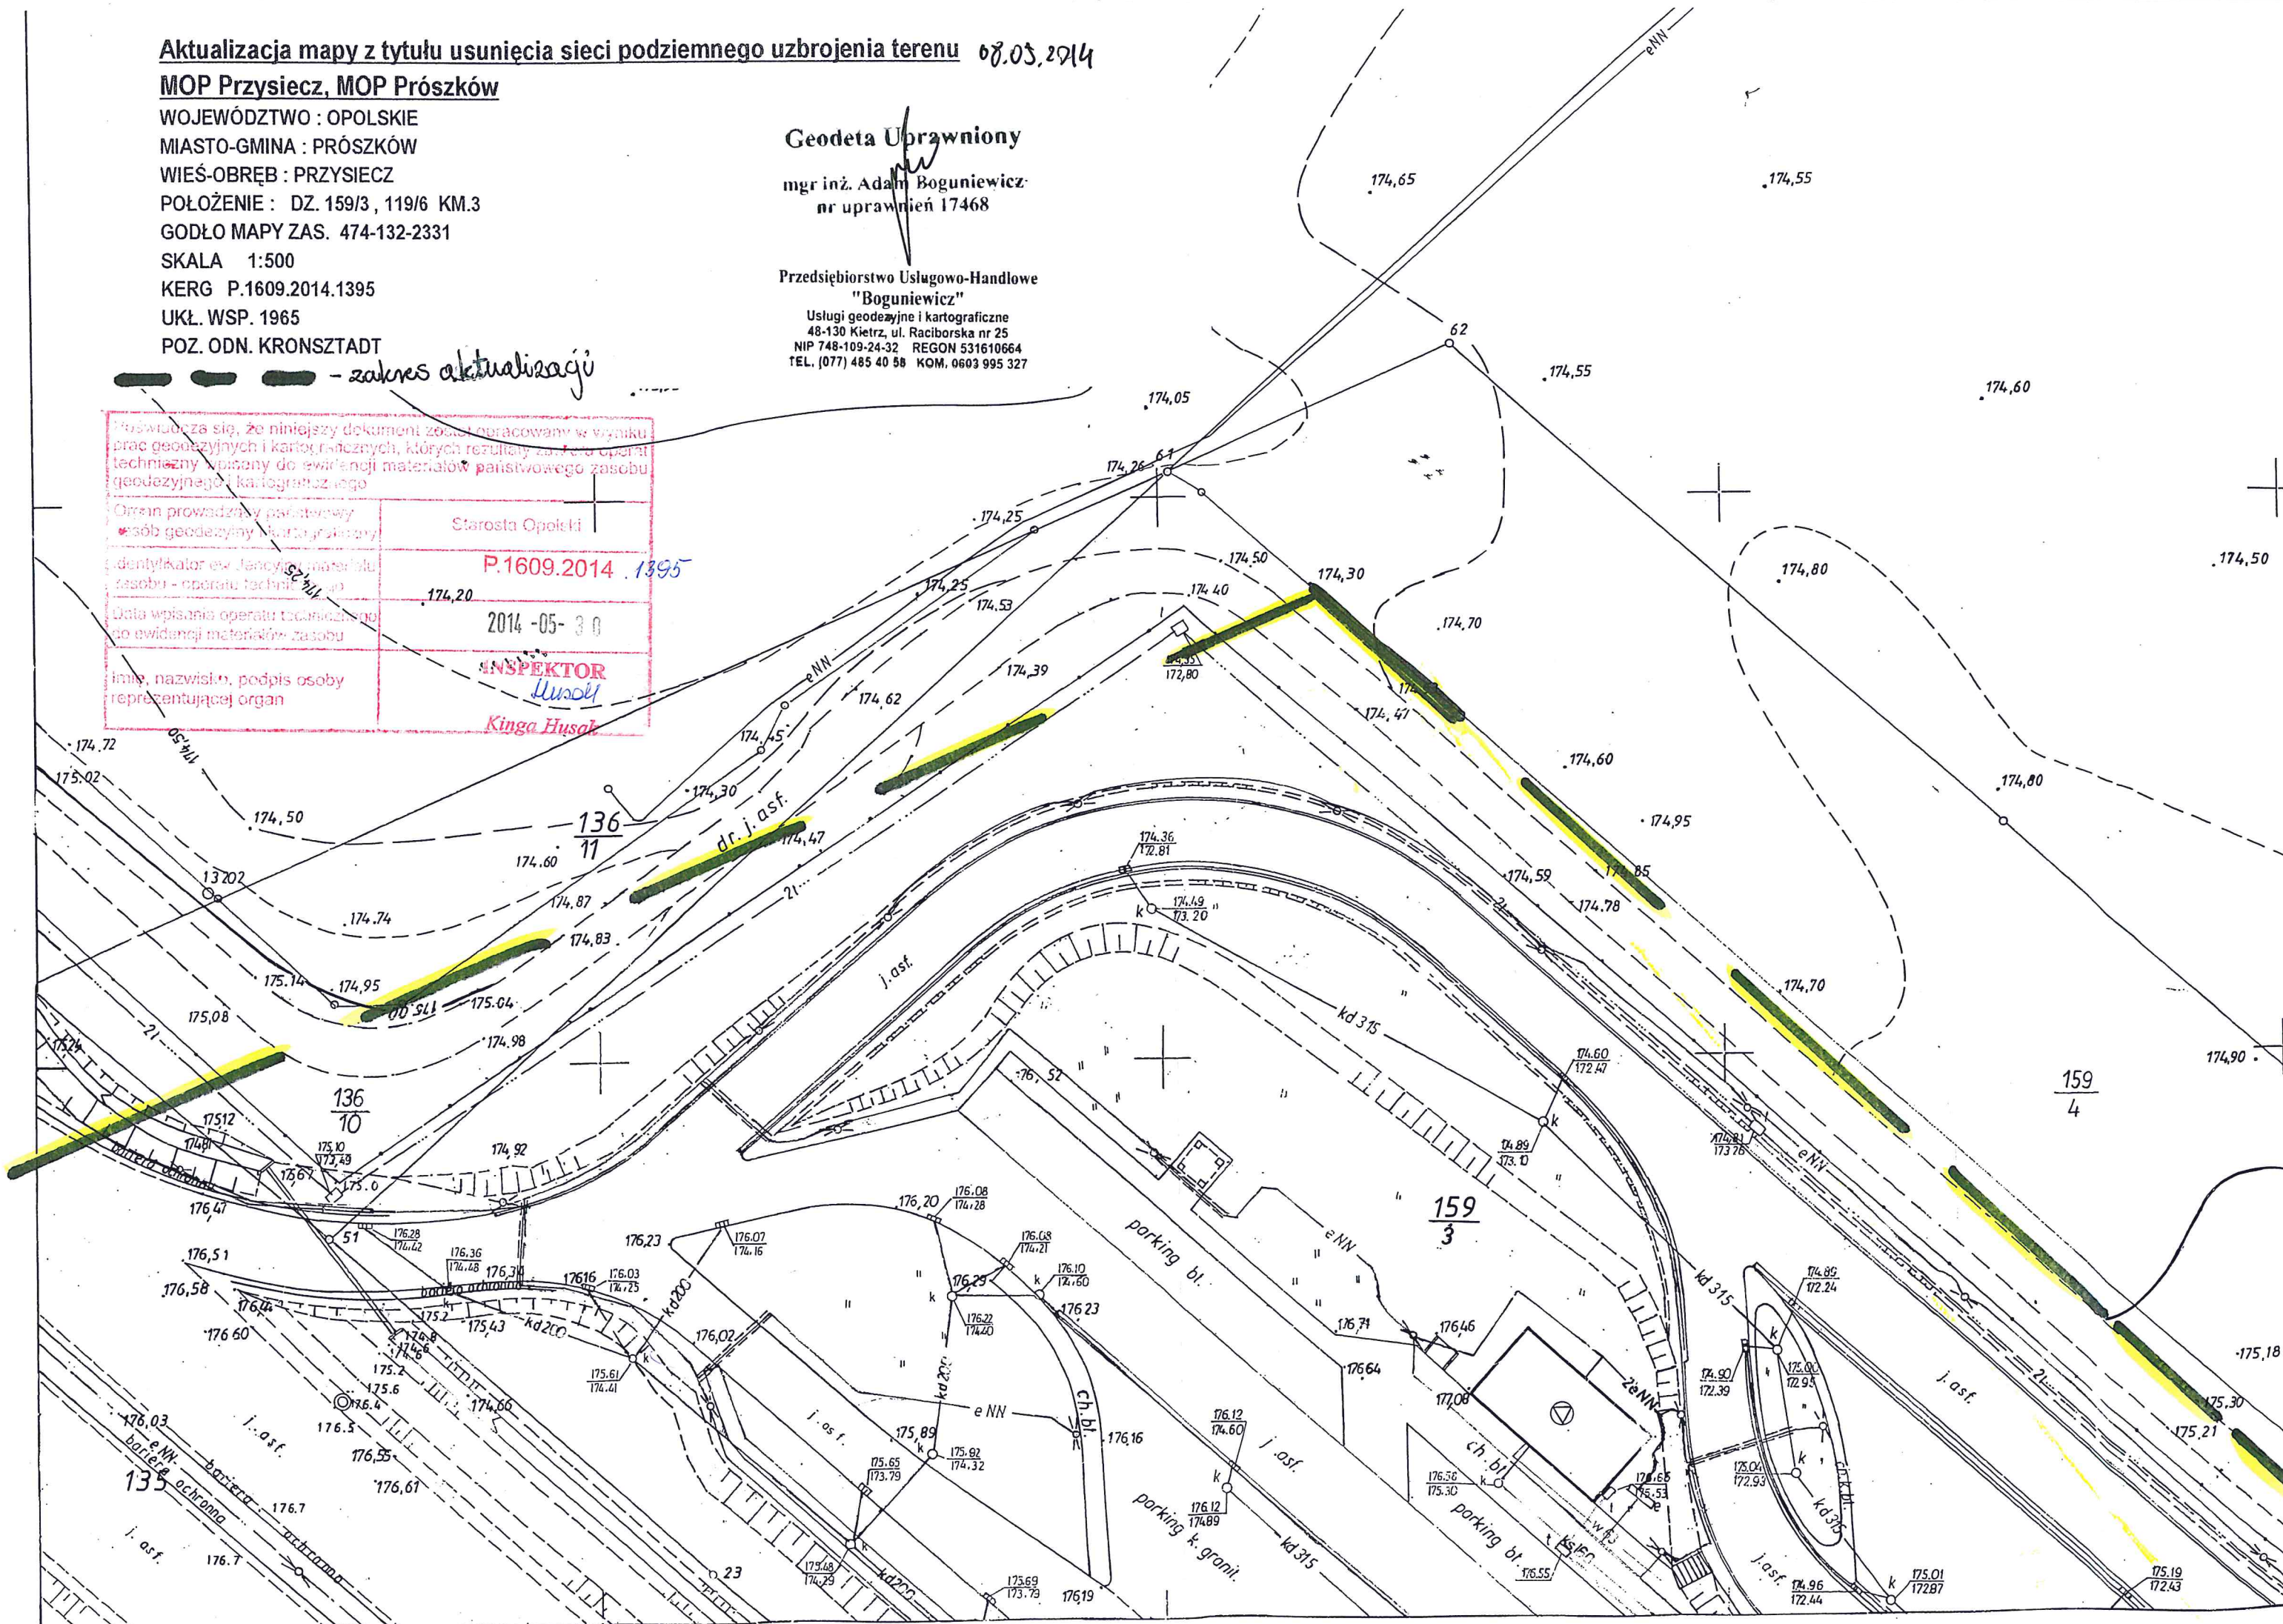

<p>119 2</p>	
<p>178,36</p>	<p>P.1609.2014 1395</p>
<p>178,28</p>	<p>2014-05-30</p>
<p>imię, nazwisko, podpis osoby reprezentującej organ</p>	<p>INSPEKTOR Husak Kinga Husak</p>

- zakres aktualizacji

Aktualizacja mapy z tytułu usunięcia sieci podziemnego uzbrojenia terenu 08.05.2014

MOP Przysiecz, MOP Prószków
 WOJEWÓDZTWO : OPOLSKIE
 MIASTO-GMINA : PRÓSZKÓW
 WIEŚ-OBRĘB : PRZYSIECZ
 POŁOŻENIE : DZ. 159/3, 119/6 KM.3
 SKALA 1:500
 KERG P.1609.2014.1395
 UKŁ. WSP. 1965
 POZ. ODN. KRONSTADT

Geodeta Uprawniony
 mgr inż. Adam Boguniewicz
 nr uprawnień 17468
 Przedsiębiorstwo Usługowo-Handlowe
 "Boguniewicz"
 Usługi geodezyjne i kartograficzne
 48-130 Kietrz, ul. Raciborska nr 25
 NIP 748-109-24-32 REGON 531610664
 (077) 485 40 58 KOM. 0603 995 327