


MOP I "CICHMIANA"
km 297+825.00


1. Budynek WC
2. Parking dla samochodów ciężarowych – 12 stanowisk
3. Parking dla autobusów – 3 stanowiska
4. Parking dla samochodów osobowych – 25 stanowisk (w tym 3 dla samochodów osób niepełnosprawnych)
5. Hydrant przeciwpożarowy
6. Punkt czerpania wody pitnej
7. Budki telefoniczne – 2 sztuki (w tym 1 dla osób niepełnosprawnych)
8. Śmietnik (kontenery na śmieci)
9. Miejsca piknikowe z wiatą – 6 sztuk
10. Ławki pojedyncze – 6 sztuk
11. Miejsca zabaw dla dzieci – 2 sztuki
12. Tablica informacji turystycznej
13. Maszty flagowe – 6 sztuk
14. Słupowa stacja transformatorowa
15. Hydranty ogrodowe – 5 sztuk
16. Kolumna alarmowa

Realizacja docelowa – MOP kategorii I
A – Teren zarezerwowany pod obiekt małej gastronomii

Zgodnie z protokołem odbioru docelowej
organizacji ruchu z dn. 21.07.2006 na
wykresie z MOP Cichmiana dofinanso-
wano C2

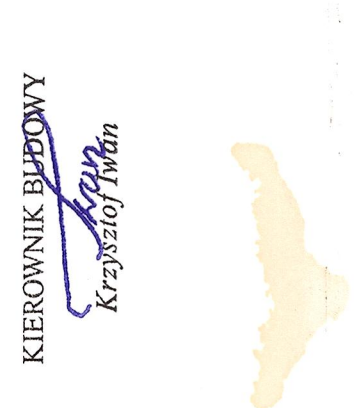

DOKUMENTACJA
POWYKONAWCZA

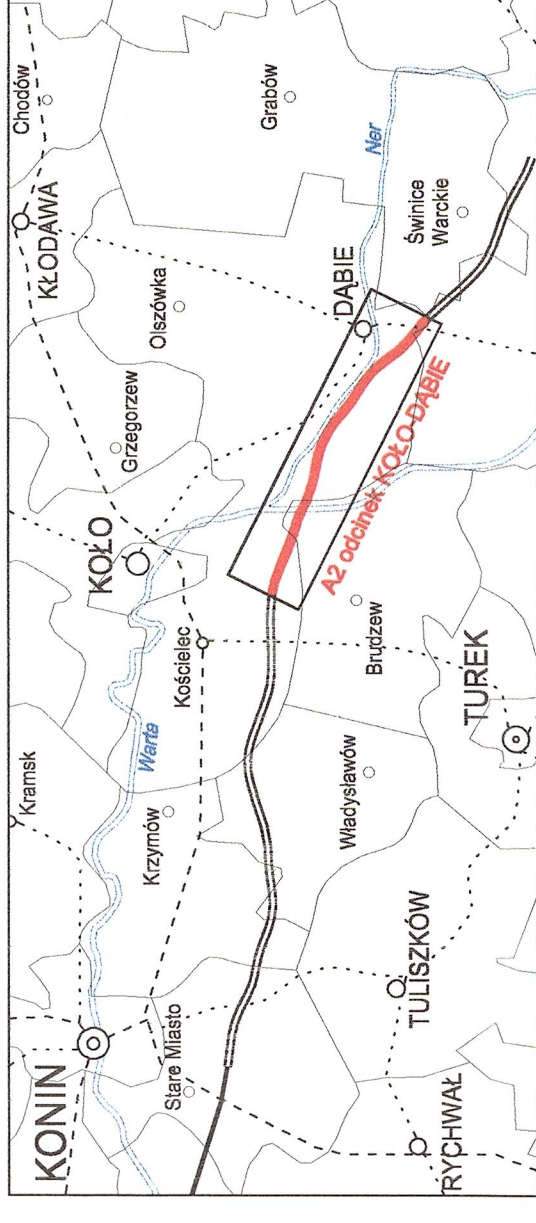

01	Wprowadzenie zmiany zgodnie z uwagami "KLUSOSTRADY"	08.03.2004	Kazimierz Wojtowicz	Inicjał i nazwisko
Revizja	Typ modyfikacji	Data	Inicjał i nazwisko	
Inwestor / Zamawiający				
Adresat projektu				
Poznańskie Biuro Projektów Dłga i Łódź "Transport" Sp. z o.o.				
ul. Chłapalskiego 29				
60-966 Poznań				
Załącznik				
AUTOSTRADA A2 KONIN - DĄBIE, odcinek KOŁO - DĄBIE, od km 285+000.00 do km 303+145.32				
TOM 14/08 ORGANIZACJA RUCHU MOP I "CICHMIANA"				
PLAN SYTUACYJNY				
km 297+825				
Typ rysunku				
Inżyniera Ruchu (IR)				
Stanowisko				
mgr inż. Kazimierz Wojtowicz				
mgr inż. Michał Kisiluk				
mgr inż. Mikołaj Zimnik				
mgr inż. Stanisław Olech				
Projekt				
mgr inż. Stanisław Olech				
Data opracowania				
15.09.2006				
Data wykonania				
15.09.2006				
