




PLAN SYTUACYJNY – LEGENDA




Nawierzchnia bitumiczna dróg manewrowych




Nawierzchnia parkingów z kostki kamiennej




Nawierzchnia chodników z kostki betonowej czerwonej



Nawierzchnia chodników z kostki betonowej stylizowanej na starobruk




Nawierzchnia zjazdów z kostki betonowej czerwonej




Teren dla robót poza liniami rozgraniczającymi autostrady

----- Zakres aktualizacji mapy

 Linia rozgraniczająca autostrady

 Ogrodzenie autostrady H=2.00 m

 Brama


 Ekran akustyczny

 Studzienka ściekowa


 Krawężnik

 Krawężnik obniżony lub wtopiony


ZIELEŃ

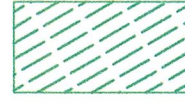


Projektowane trawniki



Projektowane drzewa liściaste




Projektowane krzewy liściaste

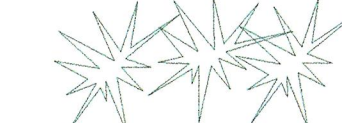


Projektowane krzewy iglaste


ENERGETYKA




Linia napowietrzna




Kabel zasilający nN



Kabel zasilający SN





Latarnia parkowa




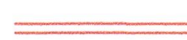
Przykładowe oznaczenie latarni z oporami na wysięgniku

 Agregat prądotwórczy

 Słup energetyczny nN i SN

 Studnia kablowa

 Złącze kablowe, szafka kablowa i oświetleniowa


 Przepust kablowy

 Odgromniki nN i SN


TELEKOMUNIKACJA

 Kanalizacja kablowa


WOD.-KAN.




Kolektory deszczowe ze studnią kanalizacyjną




Kolektory sanitarne ze studnią kanalizacyjną




Wodociąg w rurze osłonowej



Studnia zasuw na wodociągu




Komora zasuw



Węzły

DOKUMENTACJA
POWYKONAWCZA

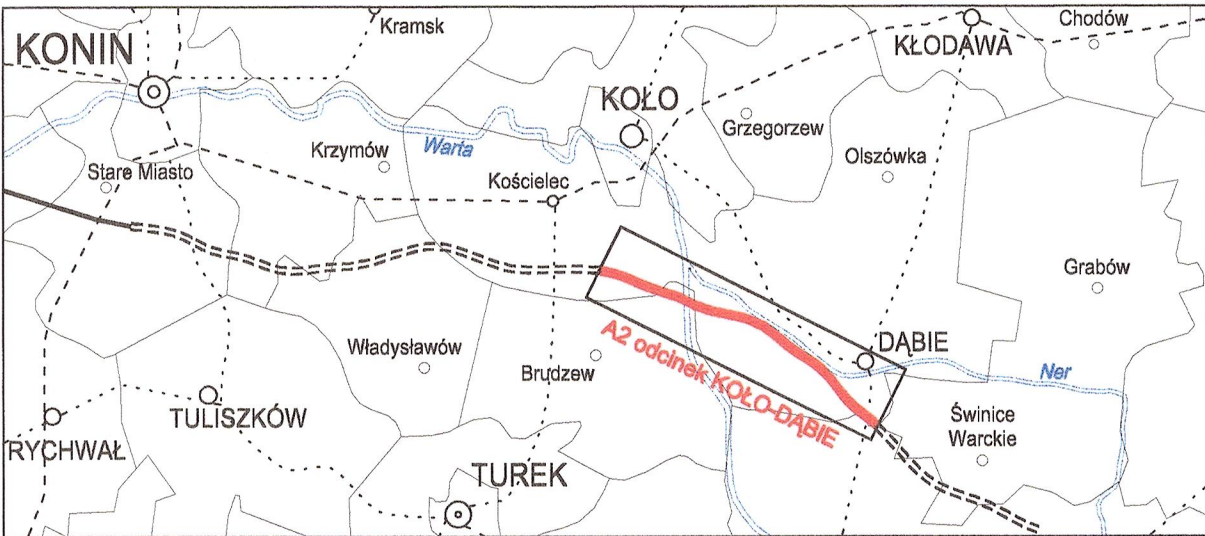

Rewizja	Typ modyfikacji	Data	Imię i nazwisko

		Inwestor / Zamawiający				
		Generalna Dyrekcja Dróg Krajowych i Autostrad, Oddział w Poznaniu ul. Siemiradzkiego 5a 60-763 Poznań				
Jednostka projektowa						
		Poznańskie Biuro Projektów Dróg i Mostów "Transprojekt" Sp. z o.o. ul. Chłapowskiego 29 60-965 Poznań				
Stadium Projekt Wykonawczy (PW)		Zadanie AUTOSTRADA A2 KONIN - DĄBIE, odcinek KOŁO - DĄBIE, od km 285+000.00 do km 303+145.32				
Nr tomu 14 / 07		Temat opracowania MOP I "CICHMIANA" km 297+825.00 Plansza zbiorcza				
Branża Elementy różne (ER)		Tytuł rysunku PLAN SYTUACYJNY - LEGENDA				
Stanowisko	Imię i nazwisko		Nr upraw.	Podpis	Skala	-
Projektant	inż.	Krzysztof Rabiega	270/77/Pw WKP/BD/4186/01		Nr umowy	Nr egz.
Opracował	mgr inż.	Andrzej Tajcher	-		61/02/1/K/02	1
Opracował					Data opracowania	Nr rys.
Weryfikator	inż.	Stanisław Olech	75/69 WKP/BD/3648/01		28.08.2003 r.	01 - 00

Stadium	Branża	Km	Nr obiektu	Nr tomu	Nr rysunku	Rewizja
PW	ER	297+825	-	14 / 07	01 - 00	00