



UWAGA :

-) Przepusty i ścianki czołowe wykonać wg katalogu
"Prefabrykowane Przepusty Rurowe "wydanego przez Transprojekt W-wa 1994 ,

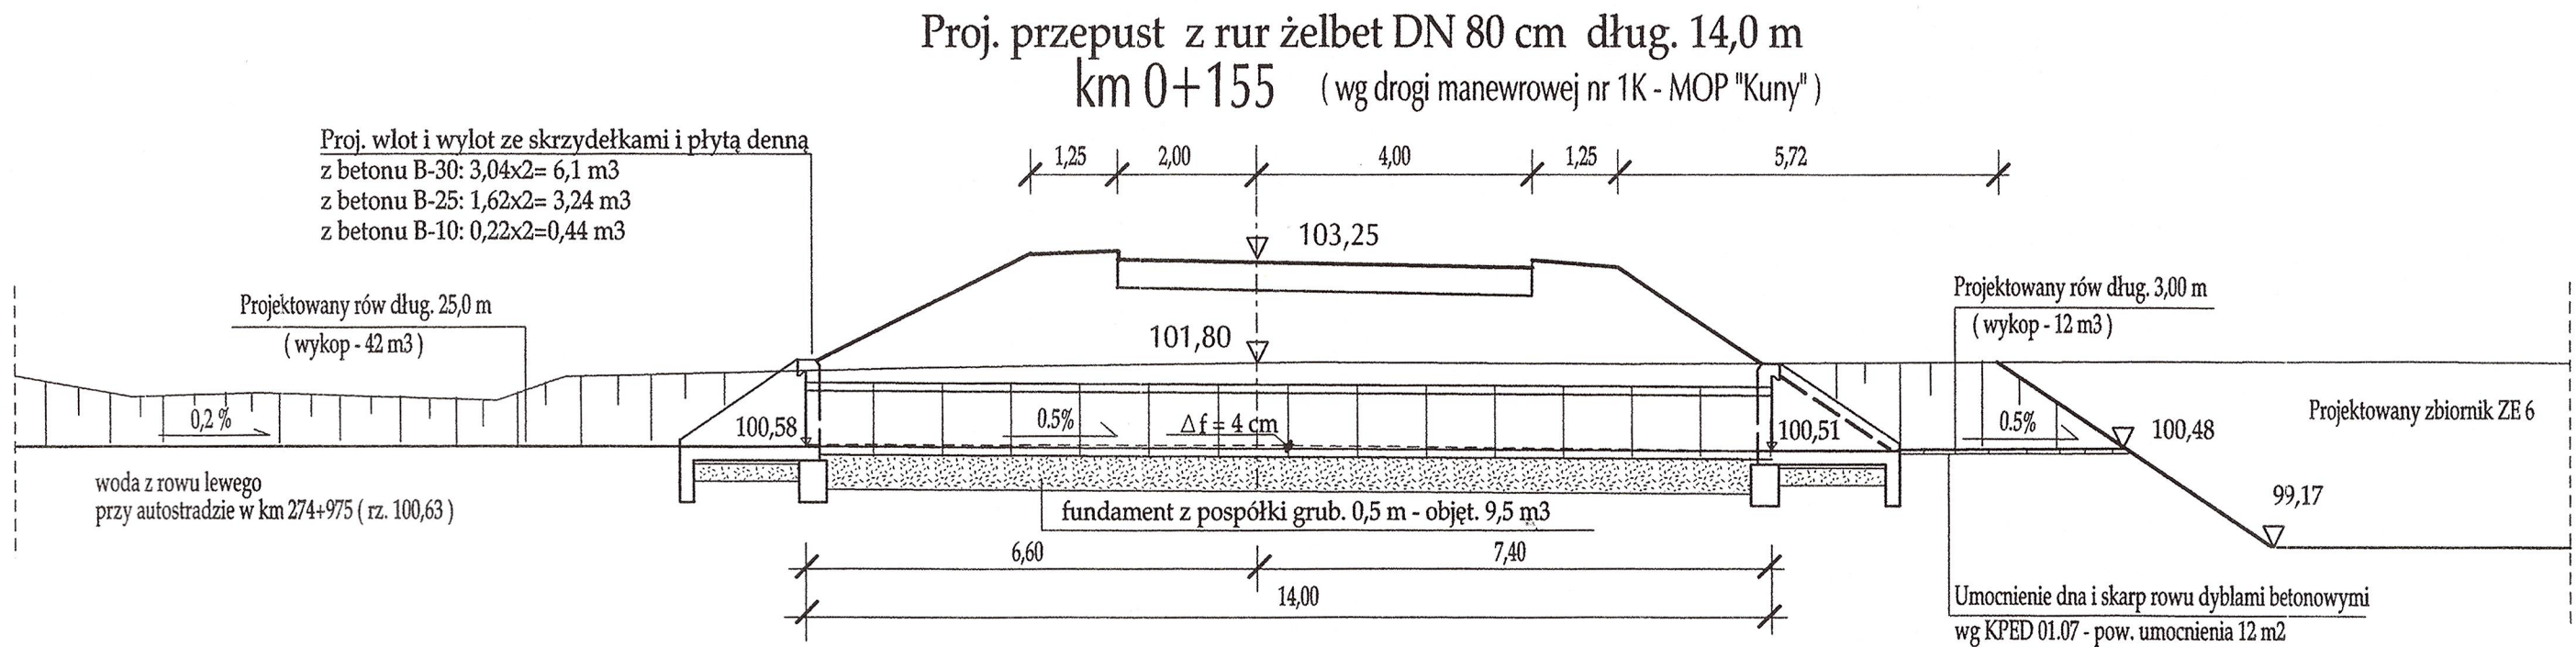

DOKUMENTACJA
POWYKONAWCZA

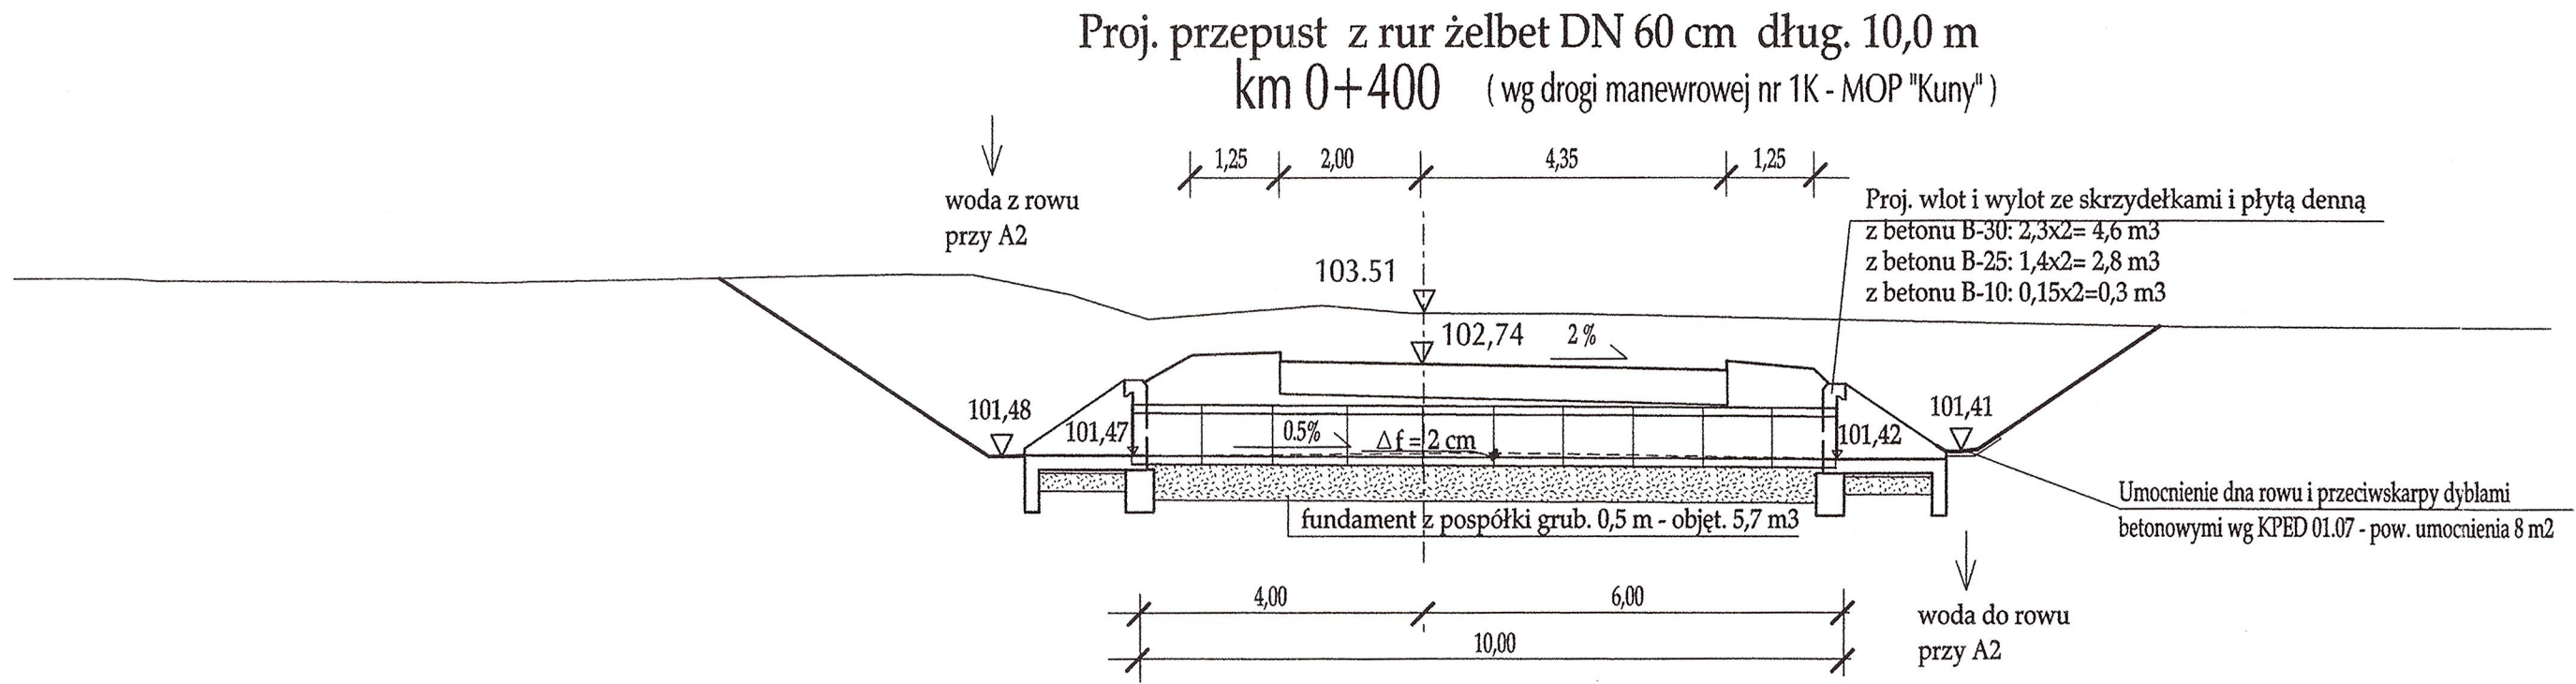

TRANSPROJEKT GDAŃSKI sp. z o.o.						
Nazwa obiektu:	AUTOSTRADA A2 KONIN - KOŁO					
Project name :	odc. II w km 271+000 - 285+000					
	MOTORWAY A2 KONIN - KOŁO					
	section II km 271+000 - 285+000					
Stadium :	PROJEKT WYKONAWCZY					
Stage :	FINAL DESIGN					
Branża :	DROGA / ROAD					
Tom :	MOP I " KUNY " - Roboty drogowe				Nr projektu :	
Volume :	SERVICE AREA I " KUNY " - Road works				Project No :	
XII/1/1					PD-267/PW/D/XII/1/1	
Tytuł rysunku:	PRZEPUSTY				Skala :	
Drawing title :	CULVERTS				Scale : 1:100	
Stanowisko :	Imię i nazwisko	Specjalność	Nr uprawnień	Podpis	Nr rys.	Nr ark.
Position :	Name and surname	Speciality	Licence	Signature	Drawing	Sheet No
Projektant :	mgr inż. Zenon Ryż	konstrukcyjno - inżynierska	1361/Gd/83		6	1
Designed by:		structural - engineering			Date :	Nr egz.
Weryfikator :	mgr inż. Krzysztof Jankowski	drogi	116/71 WZDP W-wa		08.2003r	Copy No
Checked by:		roads				