




TRANSPROJEKT  
GDAŃSKI  
SPÓŁKA Z O.O.


## -) Przekrój przez drogi manewrowe i miejsca postojowe

### Cross section of manoeuvring roads and parking lots

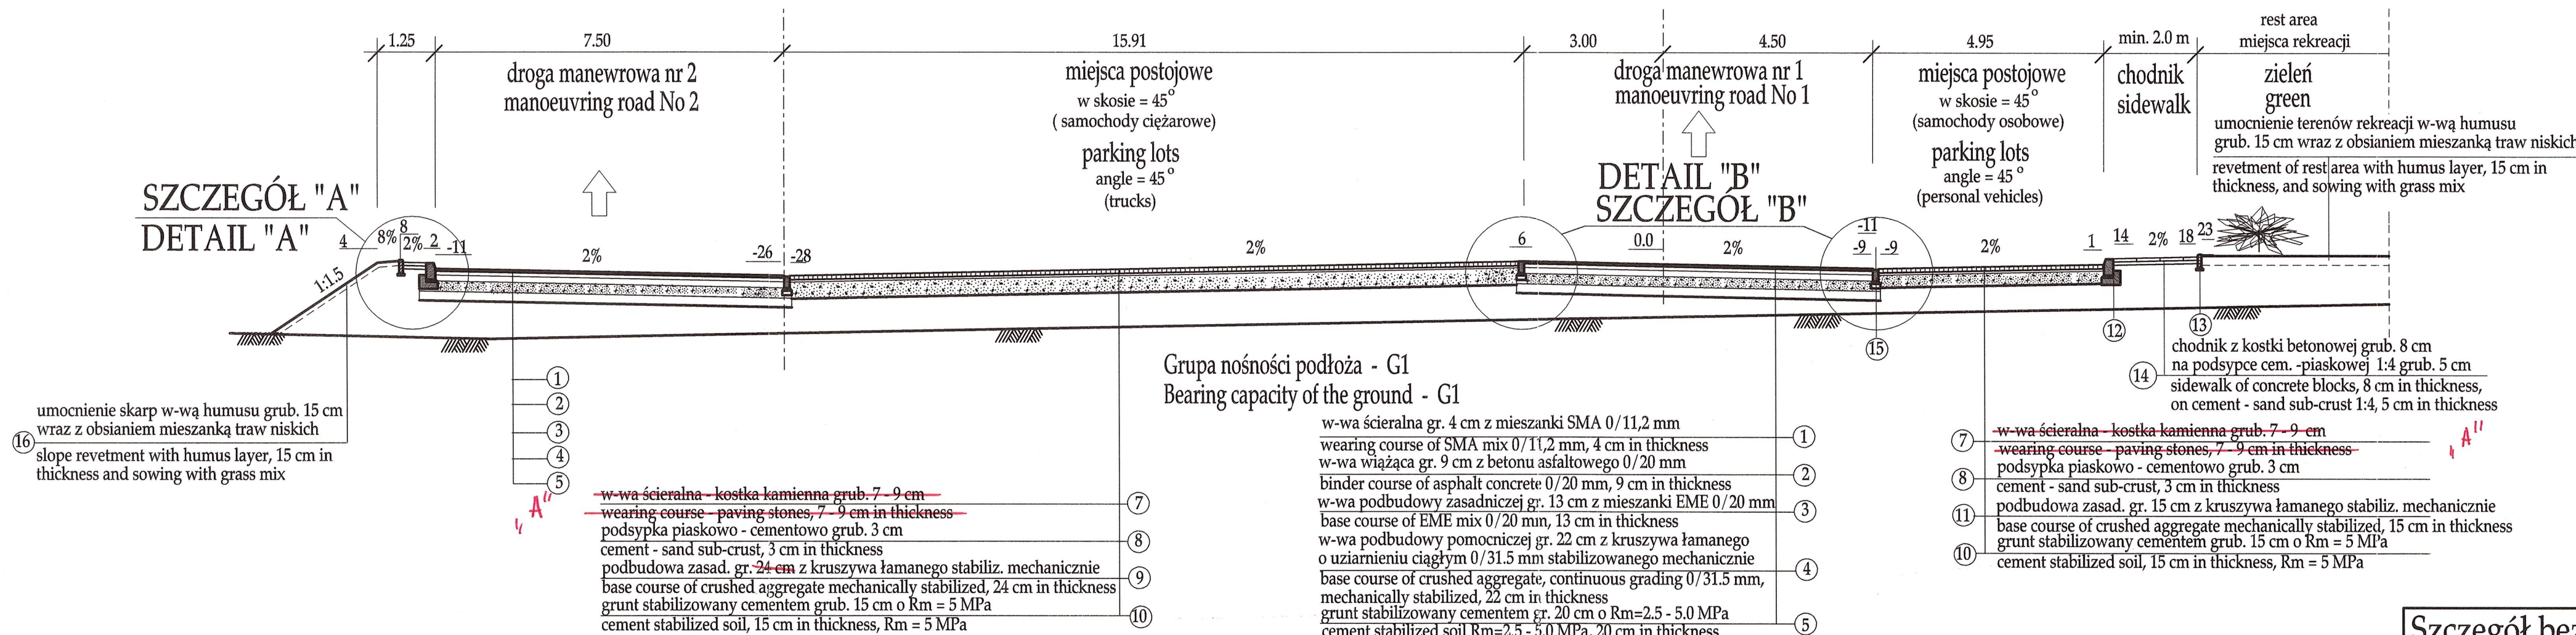

## -) Przekrój drogi manewrowej nr 1 na wjeździe i wyjeździe

### Cross section of the manoeuvring road No 1 at access and exit

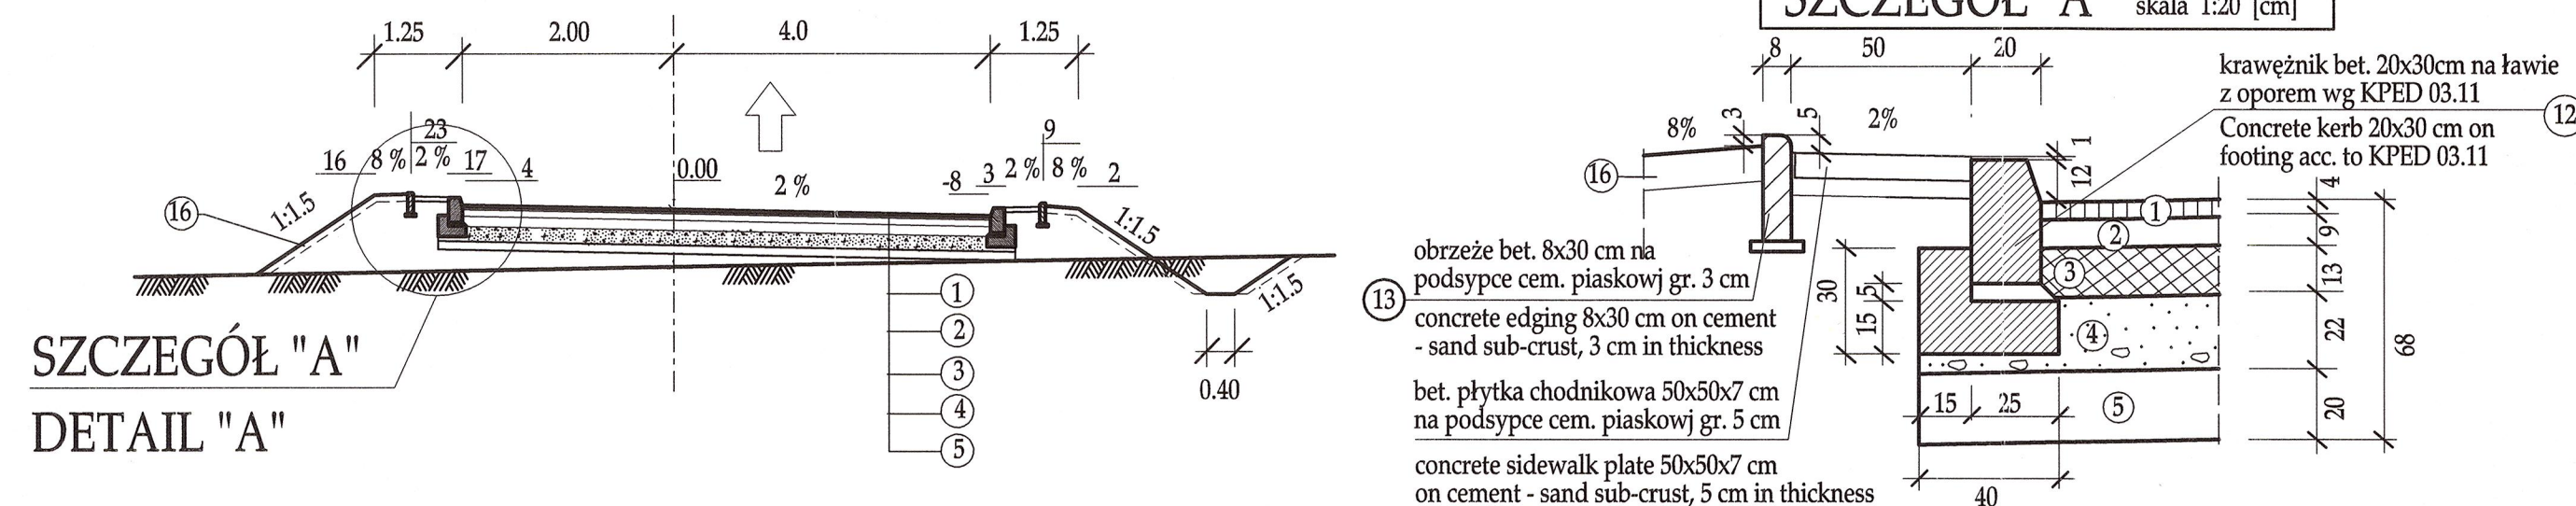

### DETAIL "B"

scale 1:20 [cm]

### SZCZEGÓŁ "B"

skala 1:20 [cm]

kręweznik bet. 12x25 cm na podsyce cem. piaskowej gr. 5 cm i ławie bet. 20x10 cm  
concrete kerb 12x25 cm on cement - sand sub-crust, 5 cm in thickness and on concrete footing, 20x10 cm

parking sam. ciężarowych  
car park for trucks

droga manewrowa nr 1  
manoeuvring road No 1

parking sam. osobowych  
car park for personal vehicles

width of the sidewalk min. 2,00 m

### Szczegół bez kręweznika na drodze manewrowej

skala 1:20 [cm]

### Detail without kerb at manoeuvring road

scale 1:20 [cm]

"A"-zmiana konstrukcji nawierzchni na miejscach postojowych dla samochodów osobowych i ciężarowych na: warstwa ścierna -kostka betonowa szara "Behaton" gr. 8cm ( bezfazowa)  
podbudowa zasadnicza z kruszywa łamanego stop. mechanicznie - gr. 25cm  
wg pism: J24176 A/LOT1/180918.12  
J24176 A/LOT1/180918.12

### DANE TECHNICZNE - drogi na MOP-ach

prędkość projektowa	30 km/h
szerokość jezdni	6,00 m
na wjeździe,wyjeździe	7,50 m
przy miejscach postojowych	8,50 m
szerokość korony	8,50 m
wymiary stanowisk postojowych:	
- dla sam. osobowych	2,30 x 4,50 m
- dla sam. osób niepełnosprawnych	3,60 x 5,00 m
- dla sam. ciężarowych	3,50 x 19,0 m
- dla autokarów	4,00 x 19,0 m
szerokość chodnika	min. 2,00 m

### TECHNICAL PARAMETERS - roads at Service Area

designed speed	30 km/h
width of carriageway:	
at entrance and exit	6,00 m
at parking places	7,50 m
width of crown	8,50 m
size of the parking lots for:	
- personal vehicles	2,30 x 4,50 m
- handicapped vehicles	3,60 x 5,00 m
- trucks	3,50 x 19,0 m
- buses	4,0 x 19,0 m
width of the sidewalk	min. 2,00 m

**DOKUMENTACJA  
POWYKONAWCZA**

STRABAG Sp. z o.o.  
KIEROWNIK BUDOWY  
Grzegorz Florczyk  
Nr uprawnień 276/84/Pw  
Nr WOITB - WKP/BD/1005/01

TRANSPROJEKT GDAŃSKI sp. z o.o.					
AUTOSTRADA A2 KONIN - KOŁO					
odc. II w km 271+000 - 285+000					
MOTORWAY A2 KONIN - KOŁO					
section II km 271+000 - 285+000					
Nazwa obiektu:	AUTOSTRADA A2 KONIN - KOŁO				
Project name:	odc. II w km 271+000 - 285+000				
Stadium:	PROJEKT WYKONAWCZY				
Stage:	FINAL DESIGN				
Branch:	DROGA / ROAD				
Tom:	MOP I "KUNY" - Roboty drogowe				Nr projektu:
Volume:	SERVICE AREA I "KUNY" - Road works				Project No:
XII/1/1					PD-267/PW/D/XII/1/1
Tytuł rysunku:	Przekroje normalne				Skala:
Drawing title:	Typical cross - sections				1:100
Stanowisko:	Imię i nazwisko	Specjalność	Nr uprawnień	Podpis	Nr ark.
Position:	Name and surname	Speciality	Licence	Signature	Sheet No
Projektant:	mgr inż. Zenon Ryż	konstrukcyjno - inżynierska	1361/Gd/83		3
Designed by:		structural - engineering			
Weryfikator:	mgr inż. Krzysztof Jankowski	drogi	116/71 WZDP W-wa		
Checked by:		roads			
					Date:
					08.2003
					Nr egz.
					Copy No