


Przebieg projektowanego kabla w terenie
SKALA 1:1000
Route of the designed cable in terrain
SCALE 1:1000

DOKUMENTACJA POWYKONAWCZA

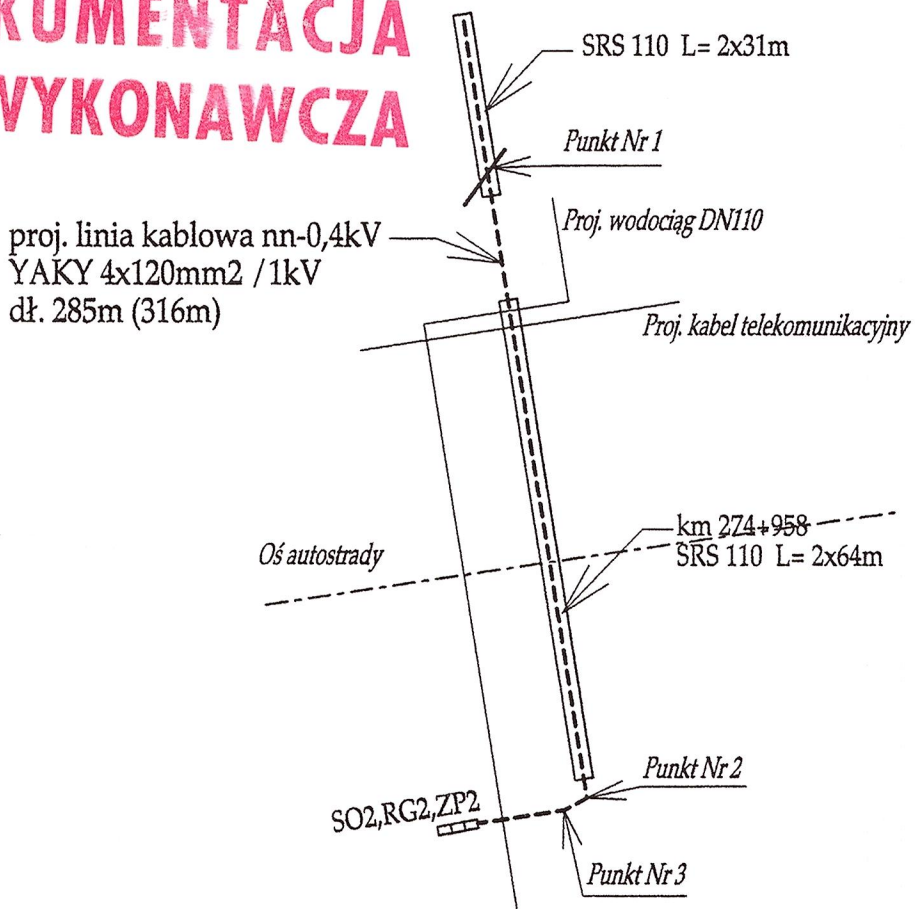

TRANSPROJEKT GDAŃSKI sp. z o.o.						
Nazwa obiektu:		AUTOSTRADA A2 KONIN - KOŁO				
Project name :		odc. II w km 271+000 - 285+000				
		MOTORWAY A2 KONIN - KOŁO				
		section II km 271+000 - 285+000				
Stadium :		PROJEKT WYKONAWCZY				
Stage :		FINAL DESIGN				
Branża :		ENERGETYKA / ELECTRIC POWER ENGINEERING				
Branch :						
Tom :		MOP I "KUNY" i MOP I "LEONIA" - Zasilanie elektryczne				Nr projektu :
Volume :		Rest Areas I "KUNY" and "LEONIA" - Electric power supply				Project No :
XII / 4						PD-267/PW/E/4
Tytuł rysunku:		PROFIL PODŁUŻNY				Skala :
Drawing title :		PROFILE				Scale :
						1:500
Stanowisko :	Imię i nazwisko	Specjalność	Nr uprawnień	Podpis	Nr rys.	Nr ark.
Position:	Name and surname	Speciality	Licence	Signature	Drawing	Sheet No
Projektant :	mgr inż. Michał Sajenko	instalacyjna w zakresie sieci	79/Gd/01	Sajenko	5	2
Designed by:		installations - power network			Date :	Nr egz.
Weryfikator :	mgr inż. Danuta Bielak	instalacyjno - inżynierska	3876/Gd/89	Bielak	Date :	Copy No
Checked by :		installations - engineering			08.2003r	