


UWAGA :

-) Przepusty i ścianki czołowe wykonać wg katalogu
"Prefabrykowane Przepusty Rurowe "wydanego przez Transprojekt W-wa 1994 ,


DOKUMENTACJA
POWYKONAWCZA

Proj. przepust z rur żelbet. DN 60 cm dług. 10,0 m
km 0+115 (wg drogi manewrowej nr 1L - MOP "Leonia")

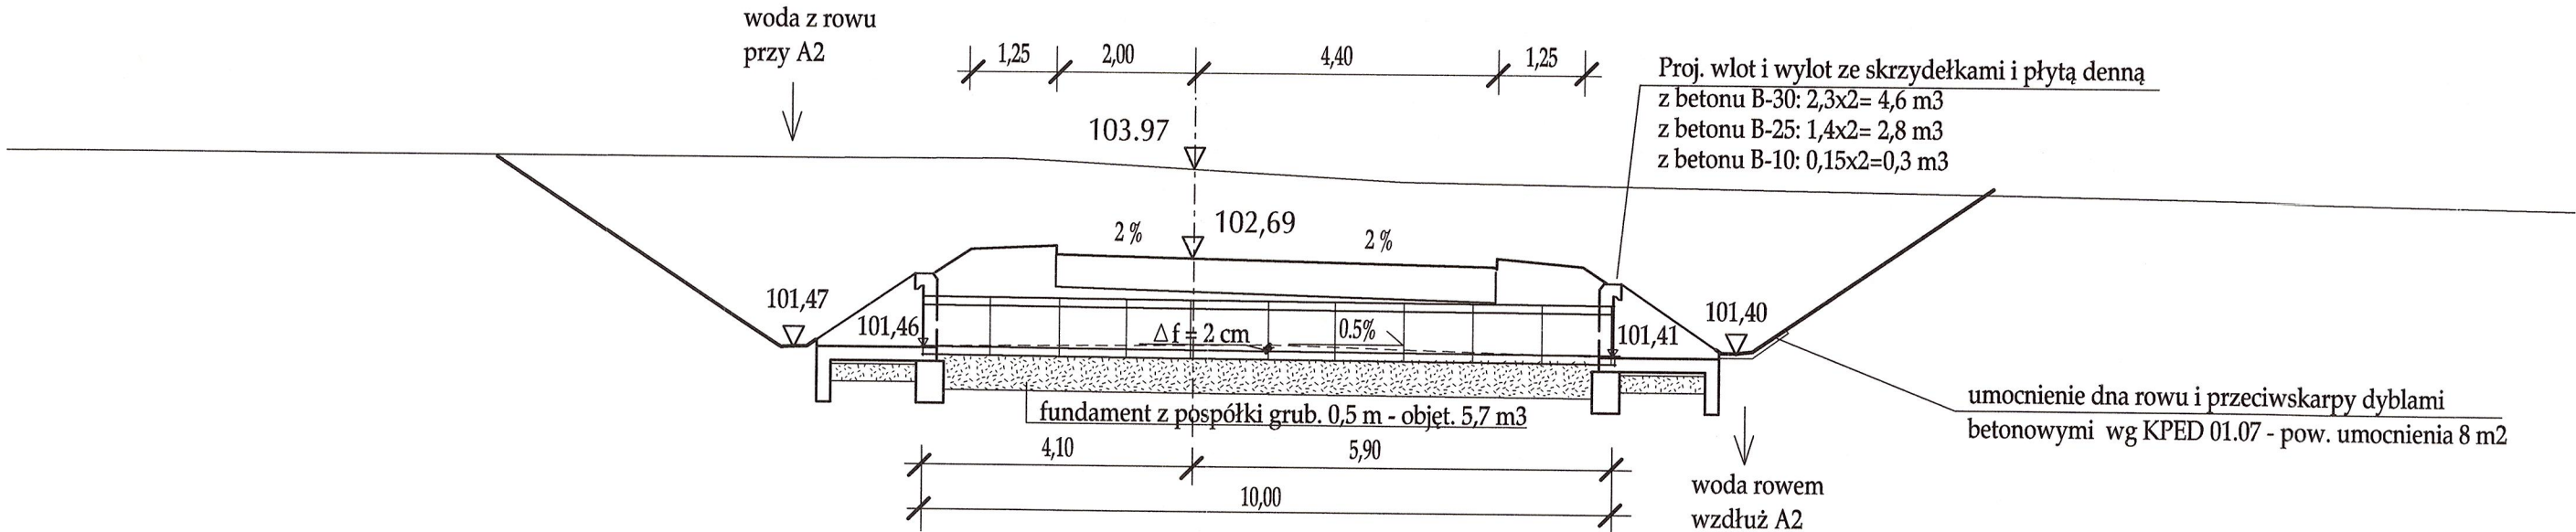

Proj. przepust z rur żelbet. DN 80 cm dług. 13,0 m
km 0+350 (wg drogi manewrowej nr 1L - MOP "Leonia")

km 0+045,53
(droga wewnętrzna DW-28a)

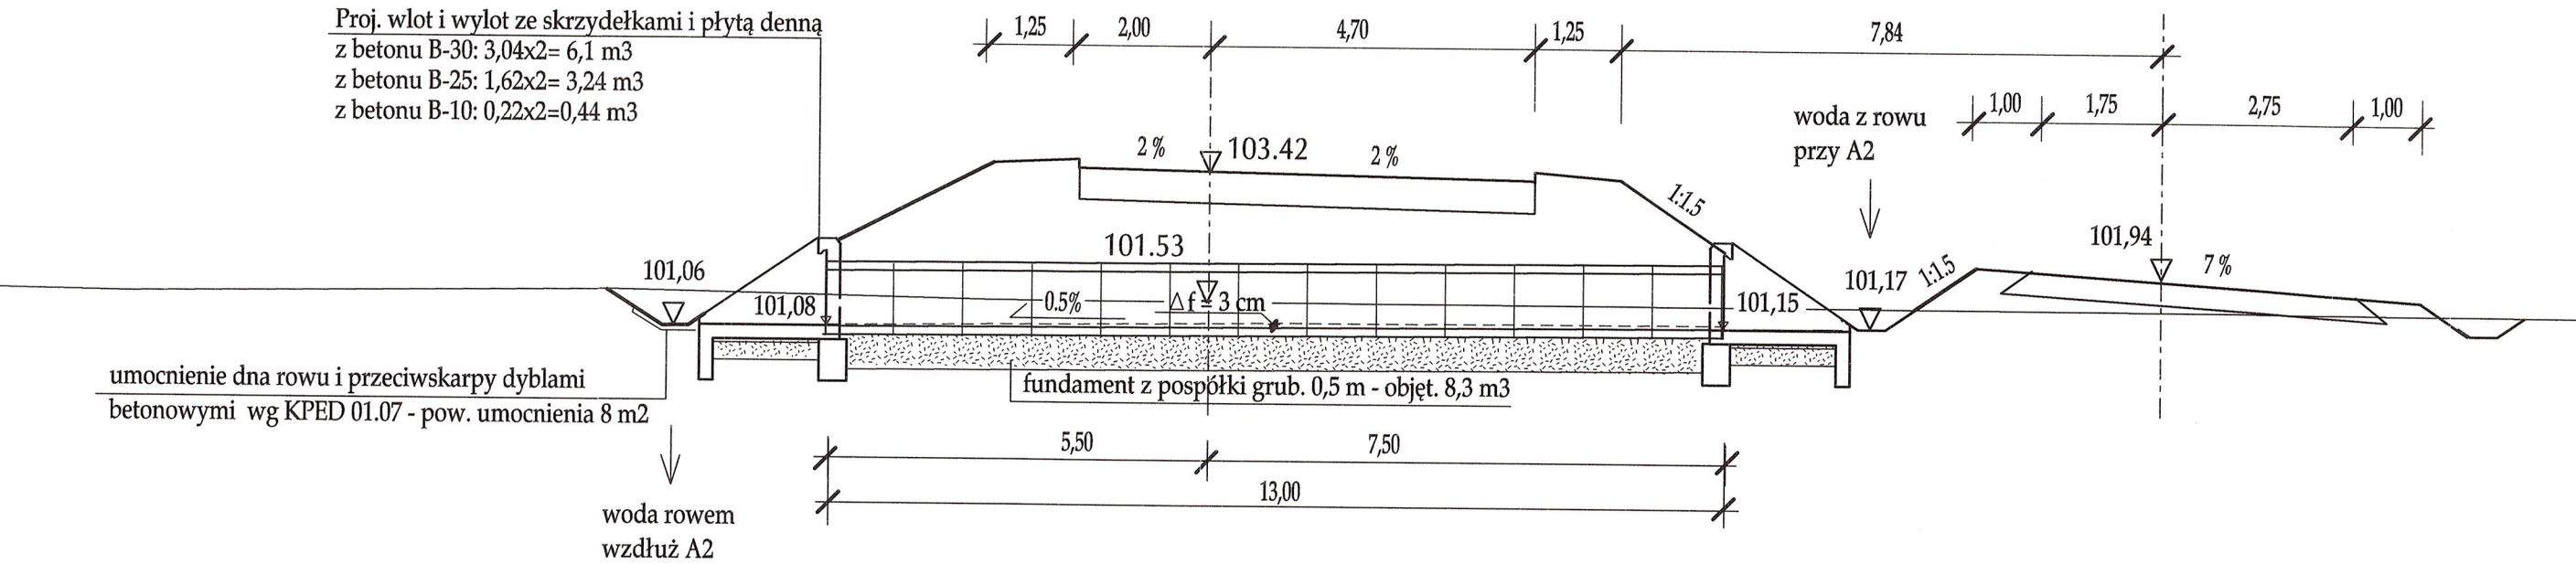

| | | | | | | |
|---------------------------------|--|-----------------------------|------------------|-----------|---------------------|----------|
| TRANSPROJEKT GDAŃSKI sp. z o.o. | | | | | | |
| Nazwa obiektu: | AUTOSTRADA A2 KONIN - KOŁO | | | | | |
| Project name : | odc. II w km 271+000 - 285+000 | | | | | |
| | MOTORWAY A2 KONIN - KOŁO | | | | | |
| | section II km 271+000 - 285+000 | | | | | |
| Stadium : | PROJEKT WYKONAWCZY | | | | | |
| Stage : | FINAL DESIGN | | | | | |
| Branża : | DROGA / ROAD | | | | | |
| Tom : | MOP I " LEONIA " - Roboty drogowe | | | | Nr projektu : | |
| Volume : | SERVICE AREA I " LEONIA " - Road works | | | | Project No : | |
| XII/1/Z | | | | | PD-267/PW/D/XII/1/2 | |
| Tytuł rysunku: | PRZEPUSTY | | | | Skala : | |
| Drawing title : | CULVERTS | | | | Scale : | 1:100 |
| Stanowisko : | Imię i nazwisko | Specjalność | Nr uprawnień | Podpis | Nr rys. | Nr ark. |
| Position: | Name and surname | Speciality | Licence | Signature | Drawing | Sheet No |
| Projektant : | mgr inż. Zenon Ryż | konstrukcyjno - inżynierska | 1361/Gd/83 | | 6 | 1 |
| Designed by: | | structural - engineering | | | Date : | Nr egz. |
| Weryfikator : | mgr inż. Krzysztof Jankowski | drogi | 116/71 WZDP W-wa | | 08.2003r | Copy No |
| Checked by: | | roads | | | | |