




TRANSPROJEKT
GDAŃSKI
SPÓŁKA Z O.O.


-) Przekrój przez drogi manewrowe i miejsca postojowe

Cross section of manoeuvring roads and parking lots

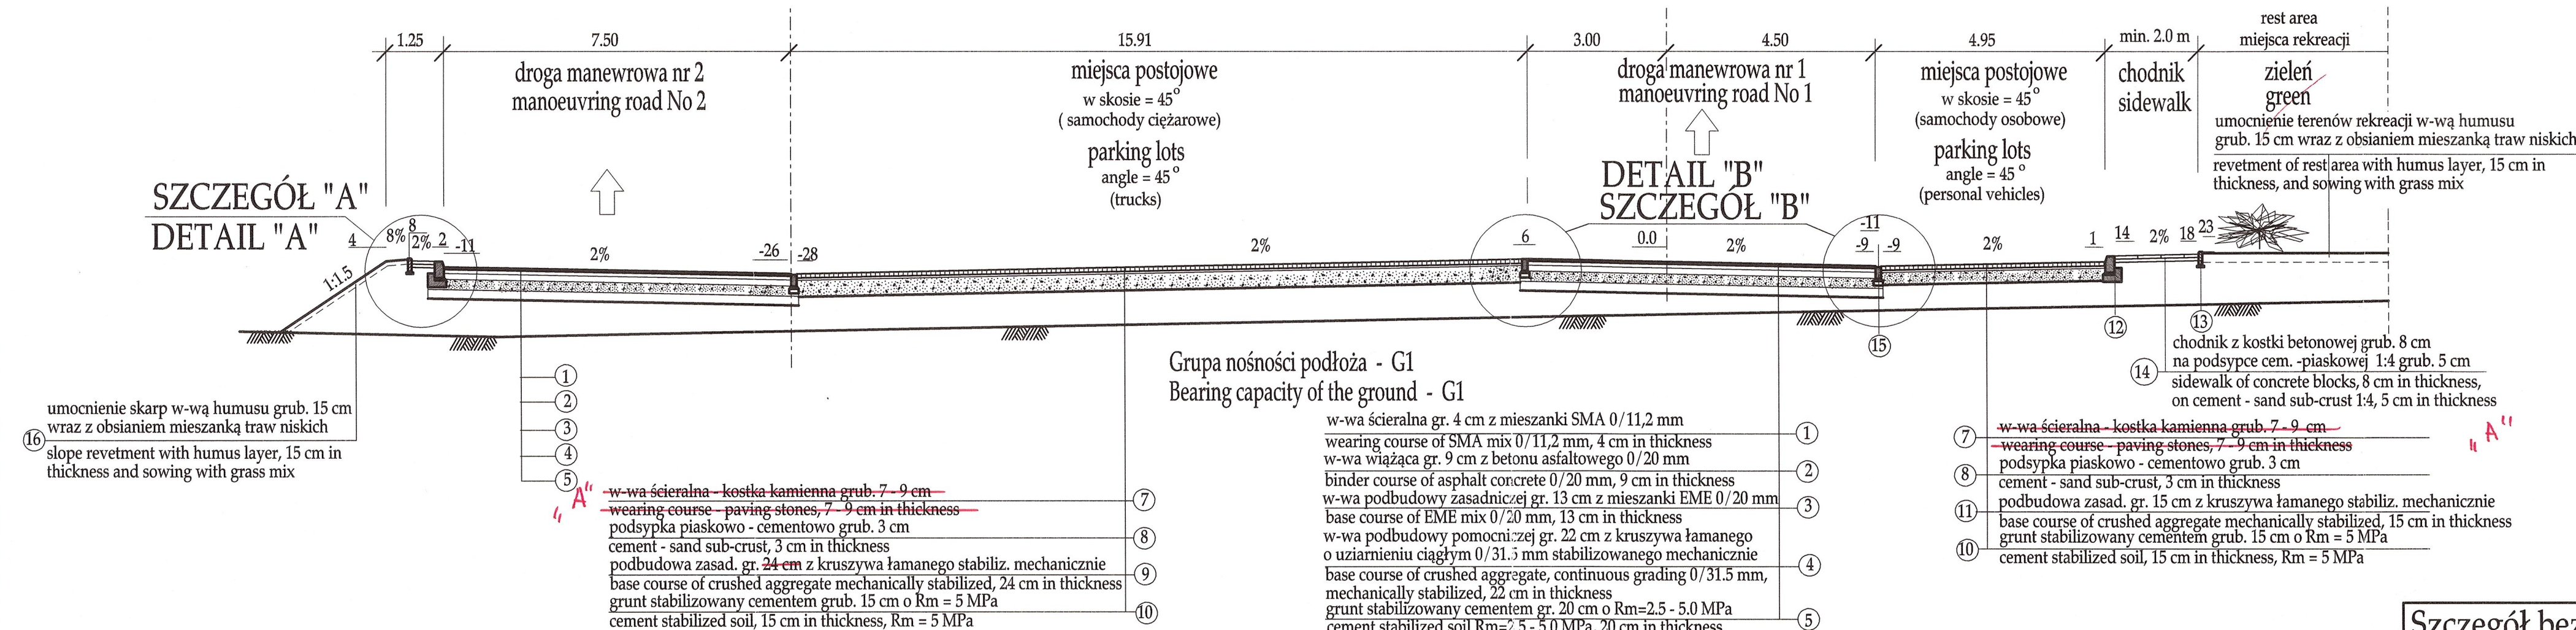

-) Przekrój drogi manewrowej nr 1 na wjeździe i wyjeździe

Cross section of the manoeuvring road No 1 at access and exit

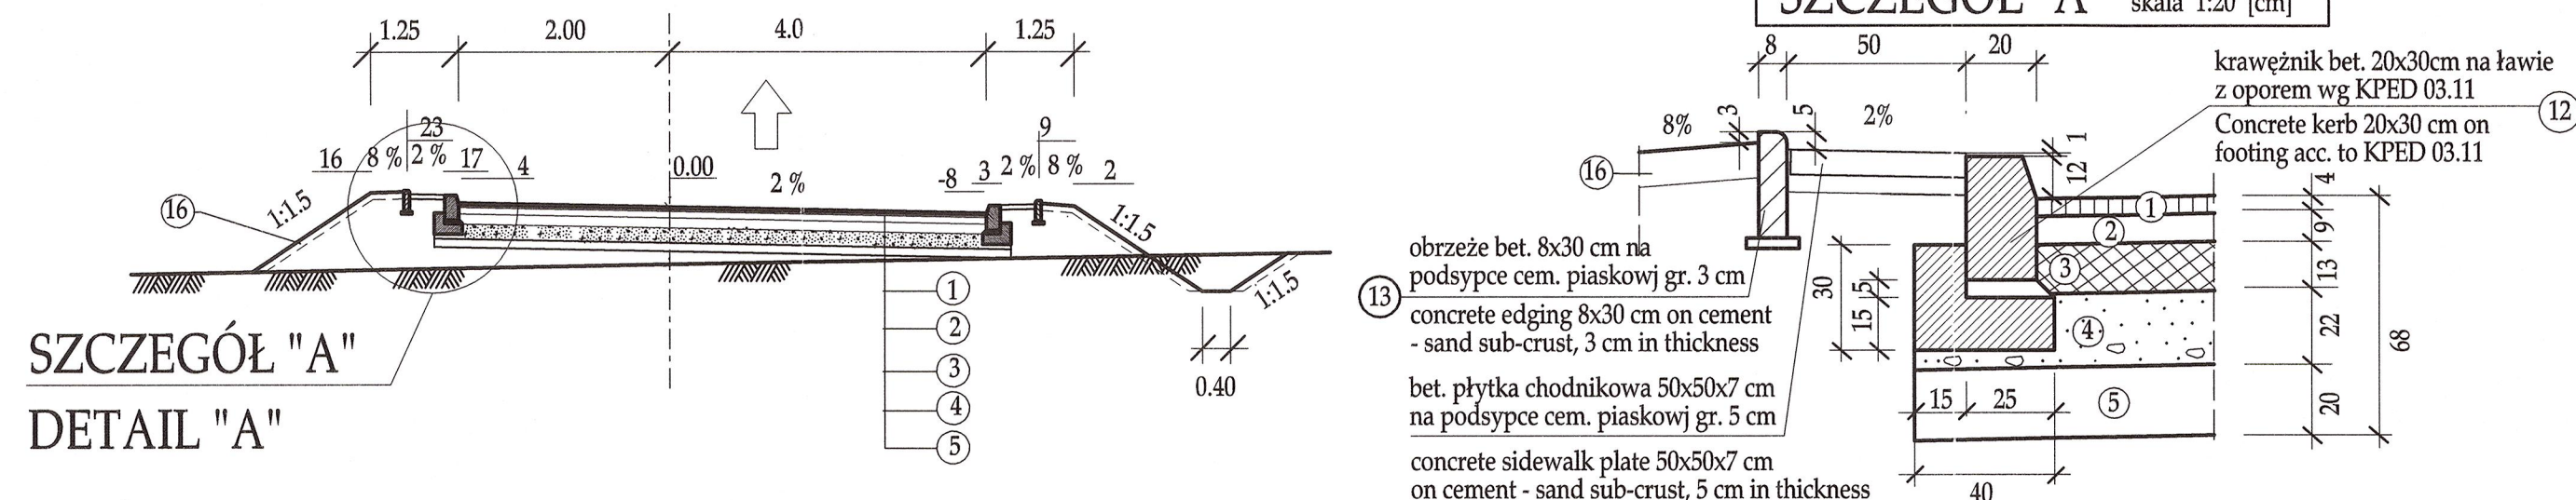


DETAIL "B"

scale 1:20 [cm]

SZCZEGÓŁ "B"

skala 1:20 [cm]

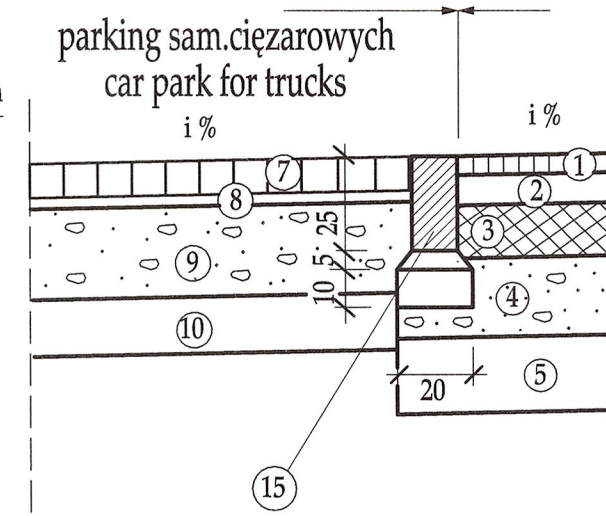

krawężnik bet. 12x25 cm na podsyppce cem. piaskowej gr. 5 cm i ławie bet. 20x10 cm
concrete kerb 12x25 cm on cement - sand sub-crust, 5 cm in thickness and on concrete footing, 20x10 cm

droga manewrowa nr 1
manoeuvring road No 1

parking
sam. osobowych
car park for
personal vehicles

DANE TECHNICZNE - drogi na MOP-ach

predkość projektowa	30 km/h
szerokość jezdni:	
na wjeździe,wyjeździe	6,00 m
przy miejscach postojowych	7,50 m
szerokość korony	8,50 m
wymiary stanowisk postojowych:	
- dla sam. osobowych	2,30 x 4,50 m
- dla sam. osób niepełnosprawnych	3,60 x 5,00 m
- dla sam. ciężarowych	3,50 x 19,0 m
- dla autokarów	4,00 x 19,0 m
szerokość chodnika	min. 2,00 m

TECHNICAL PARAMETERS - roads at Service Area

designed speed	30 km/h
width of carriageway:	
at entrance and exit	6,00 m
at parking places	7,50 m
width of crown	8,50 m
size of the parking lots for:	
- personal vehicles	2,30 x 4,50 m
- handicapped vehicles	3,60 x 5,00 m
- trucks	3,50 x 19,0 m
- buses	4,0 x 19,0 m
width of the sidewalk	min. 2,00 m

**DOKUMENTACJA
POWYKONAWCZA**


STRABAG Sp. z o.o.
KIEROWNIK BUDOWY
Grzegorz Floreczyk
Nr uprawnień 276/84/Pw
Nr WOIB - WKP/BD/1005/01

Szczegół bez krawężnika na drodze manewrowej

skala 1:20 [cm]

Detail without kerb at manoeuvring road

scale 1:20 [cm]

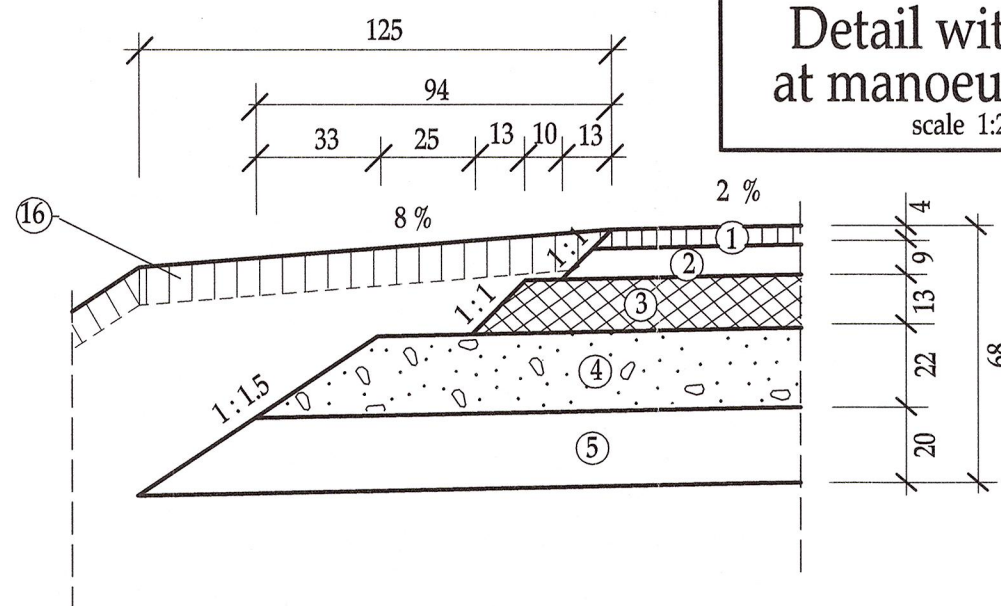

A - zmiana konstrukcji masywnych na miejscach postojowych dla samochodów osobowych i ciężarowych na: warstwa ścierna - kostka betonowa szara „Behatom” gr. 8 cm (bezfazowa)
podbudowa zasadnicza z kruszywa łamanego stab. mechanicznie - gr. 25 cm
wg pism: J 24 A 6 A / LOT 1 / 1589 / 8.12
J 24 A 6 A / LOT 1 / 1803 / 8.12

TRANSPROJEKT GDAŃSKI sp. z o.o.					
AUTOSTRADA A2 KONIN - KOŁO					
odc. II w km 271+000 - 285+000					
MOTORWAY A2 KONIN - KOŁO					
section II km 271+000 - 285+000					
Nazwa obiektu:	PROJECT WYKONAWCZY				
Project name:	FINAL DESIGN				
Stadium:	DROGA / ROAD				
Stage:	MOP I "LEONIA" - Roboty drogowe				
Branch:	SERVICE AREA I "LEONIA" - Road works				
Tom:	XII/1/2				Nr projektu:
Volume:					Project No:
				PD-267/PW/D/XII/1/2	
Przekroje normalne				Skala:	
Typical cross - sections				1:100	
Stanowisko:	Imię i nazwisko	Specjalność	Nr uprawnień	Podpis	Nr ark.
Position:	Name and surname	Speciality	Licence	Signature	Sheet No
Projektant:	mgr inż. Zenon Ryż	konstrukcyjno - inżynierska	1361/Gd/83	3	1
Designed by:		structural - engineering			
Weryfikator:	mgr inż. Krzysztof Jankowski	drogi	116/71 WZDP W-wa	08.2003	Nr egz.
Checked by:		roads			Copy No