

DOKUMENTACJA  
POWYKONAWCZA

NCC Roads Polska Sp. z o.o.  
ul. Św. Mikołaja 7  
50-125 Wrocław  
NIP 851-10-27-240

Andrzej Zielonka


Kierownik Budowy  
nr uprawnień budowlanych 8483/OP

WYKONANO ZGODNIE  
Z PROJEKTEM







Transprojekt-Kraków Sp. z o.o. ul. Mogiła 25, 31-542 Kraków		<b>Transprojekt</b> KRAKOWSKIE BIURO PROJEKTÓW DRÓG I MOSTÓW Sp. z o.o.	
Rodzaj projektu: PROJEKT ARCHITEKTONICZNO-BUDOWLANY		Zadanie Nr: 2000/PL/16/P/PT/001/LOT-1	
Type of design: ARCHITECTURAL-BUILDING DESIGN		Project No: 2000/PL/16/P/PT/001/LOT-1	
Branch: Sanitarna	Budowa: BUDOWA PARKINGÓW NA TERENACH MEJSC OBSŁUGI PODRÓŻNYCH PRZY AUTOSTRADZIE A-4 WROCŁAW - KATOWICE	Budżet: 0	CONSTRUCTION OF PARKING LOTS WITHIN SERVICE AREAS ON A-4 MOTORWAY WROCŁAW - KATOWICE
Nazwa i adres obiektu: Object name and address: BUDOWA SECIOWODCIĄGOWEJ MOP I CHECHŁO CONSTRUCTION OF WATER PIPELINE NETWORK MOP I CHECHŁO		Przedmiot rysunku: Subject of drawing: ORIENTACJA LAYOUT	Skala: Scale: 1:75000
Projektant: Designed by: mgr inż. K. Gutowski		Specjalność i nr uprawnień: Kind & number of authorization: Instalacyjne: UAN- Upr. 336/84	Data i podpis: Date & signature: 19.03.2000
Sprawdzący: Checked by: mgr inż. M. Rydel		Instalacje: Installations: 90/2000	





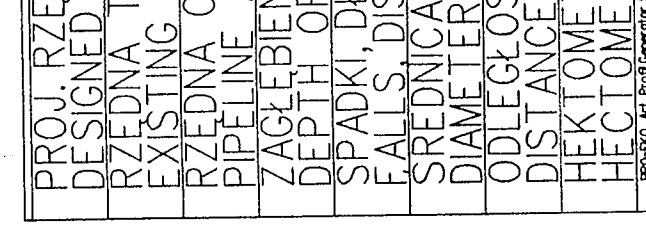

\_\_\_\_\_

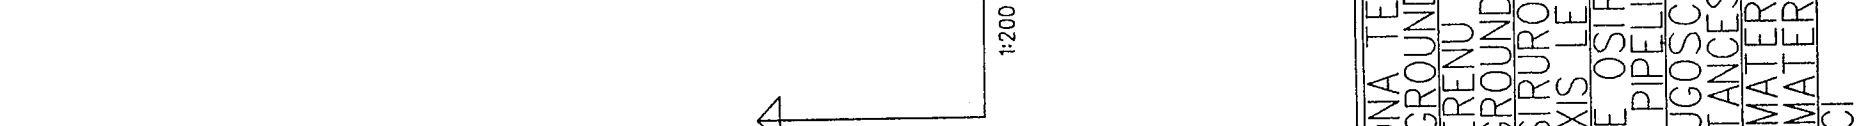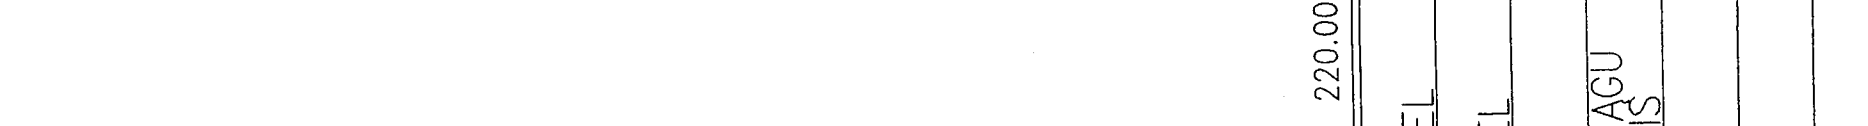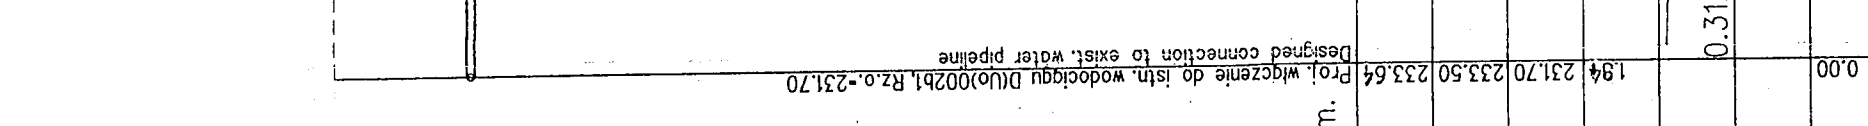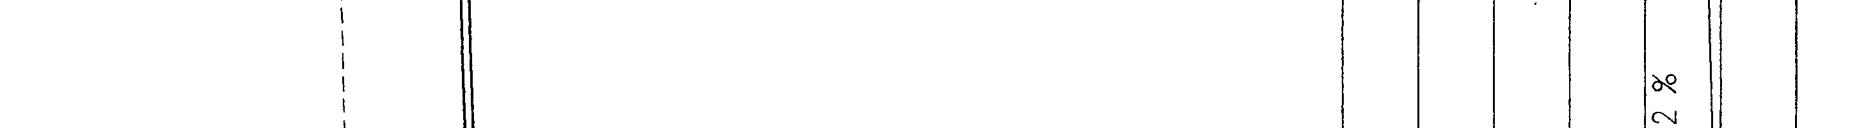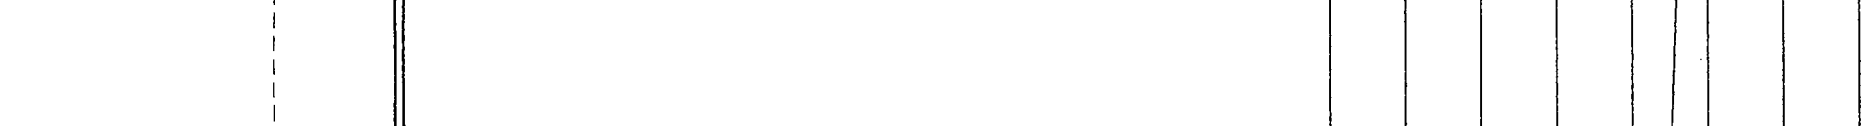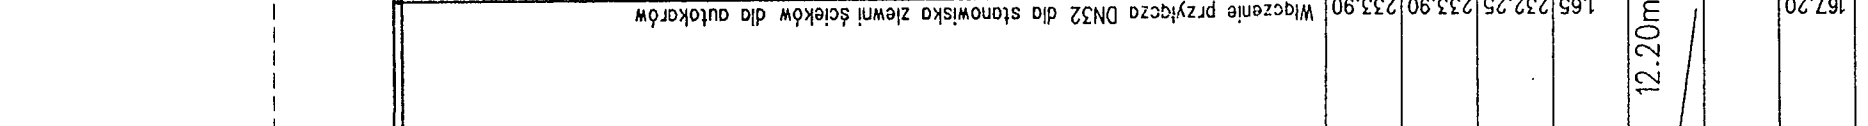

**Andrzej Zielonka**  
Kierownik Budowy  
nr uprawnień budowlanych 9483

Transprojekt-Kraków Sp. z o.o.  
ul. Mogińska 25, 31-542 Kraków

Rodzaj projektu:	PROJEKT ARCHITEKTONICZNO-BUDOWLANY	Zadanie Nr:	2000/PL/16P/PT/00V/LOT-
Type of design:	ARCHITECTURAL-BUILDING DESIGN	Project No:	2000/PL/16P/PT/00V/LOT-
BUDOWLE:		BUDOWIA PARKINGÓW NA TERENACH MIĘJSC OBSŁUGI P	

Brzoza: Sanitarna	PRZY AUTOSTRADZE A-4 WROCLAW - KATOWICE	Building :	CONSTRUCTION OF PARKING LOTS WITHIN SERVICE AREA ON A-4 MOTORWAY WROCLAW - KATOWICE
Brzoza: Sanitarna			

Nazwa i adres obiektu: Object name and address:  <b>RUDOWA SPECJALNOŚCIOWA</b>	Przedmiot rysunku: Subject of drawing:  <b>PRZEKROJ PODŁOŻNY</b>	Skala: Scale:  1:100
---	---	-------------------------------

<p>.....</p> <p>MOP I CHECHLO</p> <p>CONSTRUCTION OF WATER PIPELINE NETWORK</p> <p>MOP I CHECHLO</p>	<p>VERTICAL ALIGNMENT</p> <p>Specjalność inżynierska: .....</p> <p>Kind &amp; number of authorization: .....</p>	<p>Date: .....</p> <p>Date: .....</p>
--	--	---------------------------------------

	Projektant: mgr inż. K. Gutowska	Instalacyjnie: UAN - Upr. 336/94	<i>K.</i>
	Sprawozdający: mgr inż. M. Rydel	Instalacyjnie: 90/2000	