

MOP I CHECHŁO

**DOKUMENTACJA
POWYKONAWCZA**

NCC Roads Polska Sp. z o.o.
ul. Św. Mikołaja 7
50-125 Wrocław
NIP 851-10-27-240
Andrzej Zielonka


Kierownik Budowy
m uprawnien budowlanych 8483OP

WYKONANO ZGODNIE
Z PROJEKTEM WSKAZANYM

| | | | |
|--|--|---|--|
| Transprojekt-Kraków Sp. z o.o. ul. Mogilska 25, 31-542 Kraków | | Transprojekt KRAKOWSKIE BIURO PROJEKTÓW DRÓG I MOSTÓW Sp. z o.o. | |
| Rodzaj projektu: PROJEKT ARCHITEKTONICZNO-BUDOWLANY | | Zadanie Nr: 2000/PL/16P/PT/001/LOT-1 | |
| Type of design: ARCHITECTURAL-BUILDING DESIGN | | Project No: 2000/PL/16P/PT/001/LOT-1 | |
| Branża: Sanitarna | | Budowa: BUDOWA PARKINGÓW NA TERENACH MIEJSC OBSŁUGI PODRÓŻNYCH PRZY AUTOSTRADZIE A-4 WROCŁAW - KATOWICE | |
| Branża: Sanitary | | Building: CONSTRUCTION OF PARKING LOTS WITHIN SERVICE AREAS ON A-4 MOTORWAY WROCŁAW - KATOWICE | |
| Nazwa i adres obiektu: Object name and address: KANALIZACJA SANITARNA SANITARY SEWERAGE SYSTEM MOP I CHECHŁO | | Przedmiot rysunku: Subject of drawing: ORIENTACJA LAYOUT | |
| Rys nr: Scale: 1:75000 | | Skala: Scale: 1:75000 | |
| Projektant: Designed by: mgr inż. K. GUTOWSKA | | Specjalność inr uprawnień: Kind & number of authorization: UAN-Upr. 336/84 | |
| Sprawdzący: Checked by: mgr inż. M. RYDEL | | Data i podpis: Date & signature: 14.02.2003 | |
| | | Instalacje: Installations: 90/2000 | |

Stosować rury kanalizacyjne
o sztywności obwodowej SN8

Drainage pipes of circumferential
rigidity SN8 shall be used

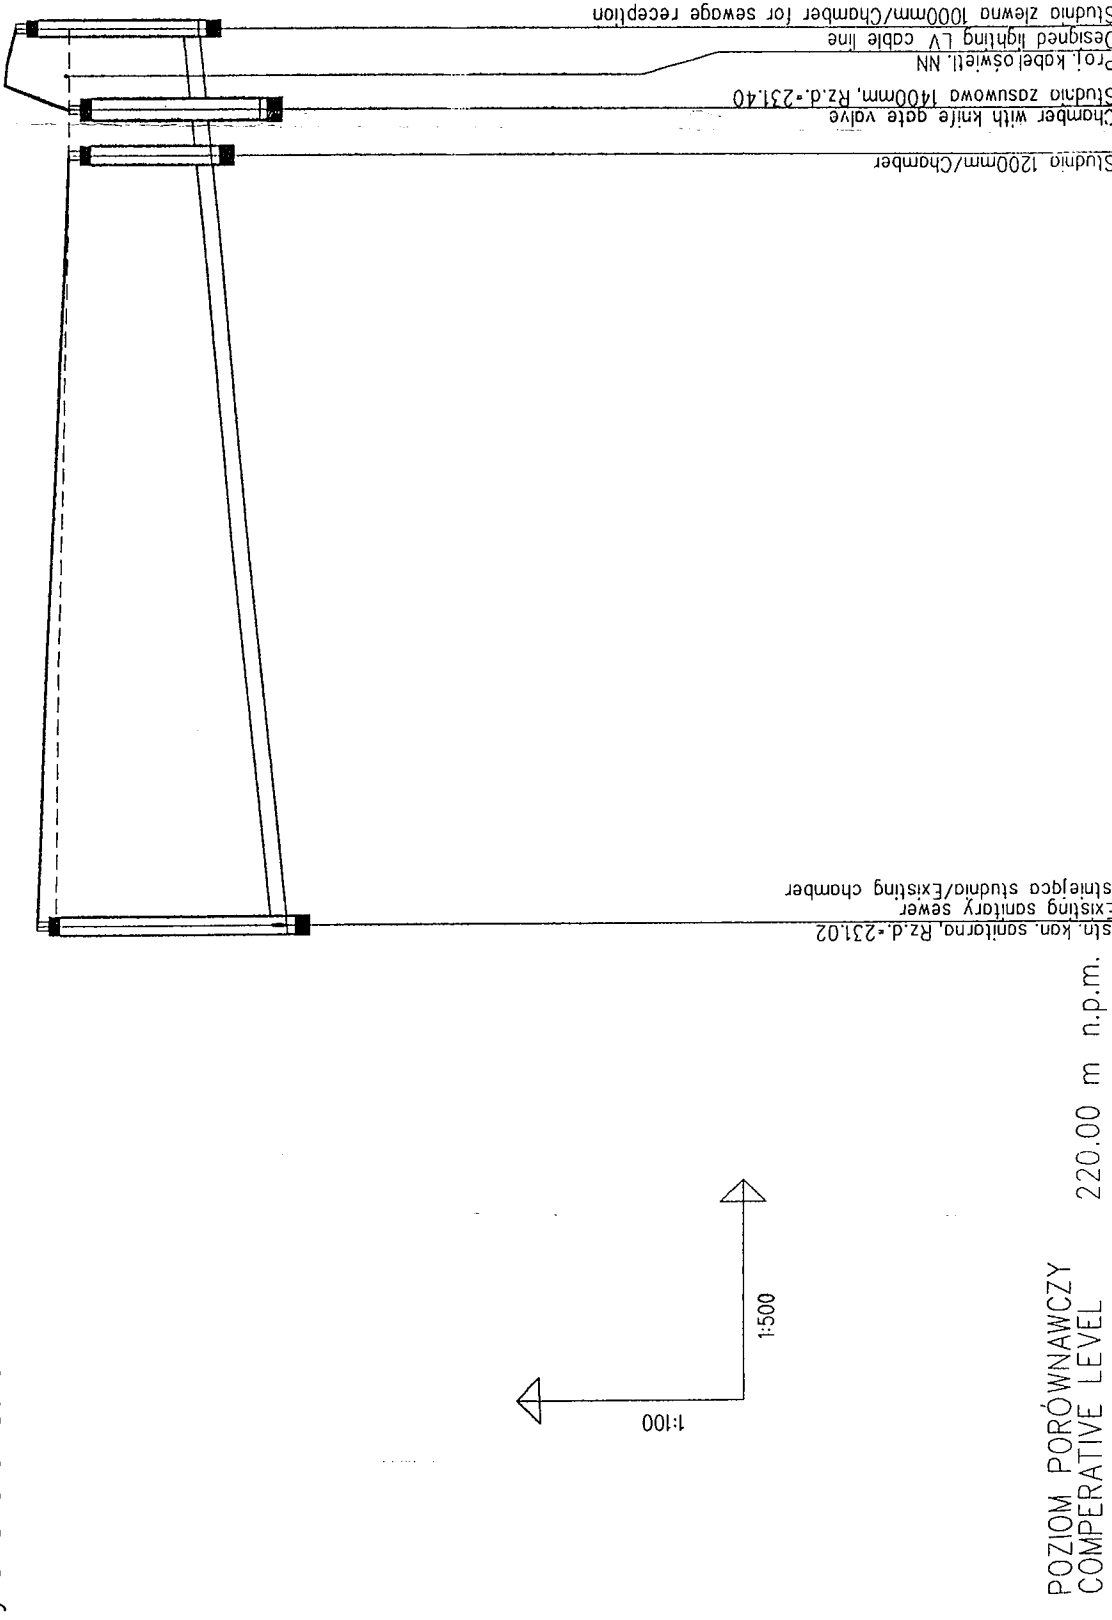

| | | |
|--|-----------------|-----------------|

DOKUMENTACJA
POWYKONAWCZA

NCC Proads P. 11 Sp. z o.o.
ul. Świdnicka 7
71-125 Wrocław
NIP 631-10-27-240


Andrzej Zielonka

Kierownik Budowy
nr uprawnień budowlanych 84/83/OP

| | | | |
|---|--|--|--|
| Transprojekt-Kraków Sp. z o.o. ul. Mogilska 25, 31-542 Kraków | |  | |
| Rodz.: projekt: PROJEKT ARCHITEKTONICZNO-BUDOWLANY ul. Mogilska 25, 31-542 Kraków | | Zadanie Nr: 2000/PL/16P/PT/001/LOT-4 | |
| Typ: of design: ARCHITECTURAL-BUILDING DESIGN | | Project No: 2000/PL/16P/PT/001/LOT-4 | |
| Branża: Sanitarna | | Budowla: BUDOWA PARKINGÓW NA TERENACH MIEJSC OBSŁUGI PODROZNYCH PRZY AUTOSTRADZIE A-4 WROCŁAW - KATOWICE | |
| Branża: Sanitary | | Building: CONSTRUCTION OF PARKING LOTS WITHIN SERVICE AREAS ON A-4 MOTORWAY WROCŁAW - KATOWICE | |
| Nazwa i adres obiektu Object name and address: KANALIZACJA SANITARNA SANITARY SEWERAGE SYSTEM MOP 1 CHECHŁÓ | | Przedmiot rysunku: Subject of drawing: PROFILE PROFILE | |
| Kadł sanitarny Ks3 / Sanitary sewer | | Skala: Rys nr: Scale: Dwg.No.: 1:100 1:500 3.1 | |
| Projektant: Designed by: mgr inż. K. GUTOWSKA | | Specjalność inr uprawnień: Kind & number of authorization: Data i podpis: Date & signature: mgr inż. K. GUTOWSKA | |
| Sprawdzający: Checked by: mgr inż. M. RYDEŁ | | Instalacje: Installations: 90/2000 | |


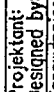
Stosować rury kanalizacyjne
o sztywności obwodowej SN8

Drainage pipes of circumferential rigidity SN8 shall be used

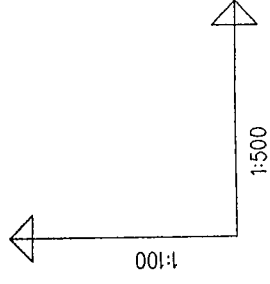


POZIOM PORÓWNAWCZY COMPERATIVE LEVEL

[illegible]PRO-EKO Art. Prof. Generator 5.0


| | | | |
|--|--|---|--|
| Transprojekt-Kraków Sp. z o.o. ul. Mogilska 25, 31-542 Kraków | |  | |
| Rodzaj projektu: PROJEKT ARCHITEKTONICZNO-BUDOWLANY Type of design: ARCHITECTURAL-BUILDING DESIGN | | Zadanie Nr: 2000/PL/16P/PT/00V1/LOT-1 Project No: 2000/PL/16P/PT/00V1/LOT-1 | |
| Branża: Sanitarna Branch: Sanitary | | Budowle: BUDOWLA PARKINGÓW NA TERENACH MIEJSC OBSŁUGI PODRÓŻNYCH PRZY AUTOSTRADZIE A-4 WROCŁAW - KATOWICE Building: CONSTRUCTION OF PARKING LOTS WITHIN SERVICE AREAS ON A-4 MOTORWAY WROCŁAW - KATOWICE | |
| Nazwa i adres obiektu: Object name and address: KANALIZACJA SANITARNA SANITARY SEWERAGE SYSTEM MOP I CIECHŁO | | Skala: Rys nr: Scale: Dwg.No: 1:500 3.2 | |
| Kanał sanitarny Ks4 / Sanitary sewer | | Przedmiot rysunku: Subject of drawing: PROFIL PROFILE | |
| Projektant: Designed by: Sprawdzający: Checked by: | | Specjalność inr uprawnień: Kind & number of authorization: Data i podpis: Date & signature: Instytucja / pce: Institution / pce: 90/20000 | |
| mgr inż. K. GUTOWSKA mgr inż. M. RYDEL | | 40.202.5  | |

ZRZUT ŚCIEKÓW SANITARNYCH Z AUTOKARÓW
DISCHARGE OF SEWAGE FROM BUSES

RZUT / VIEW

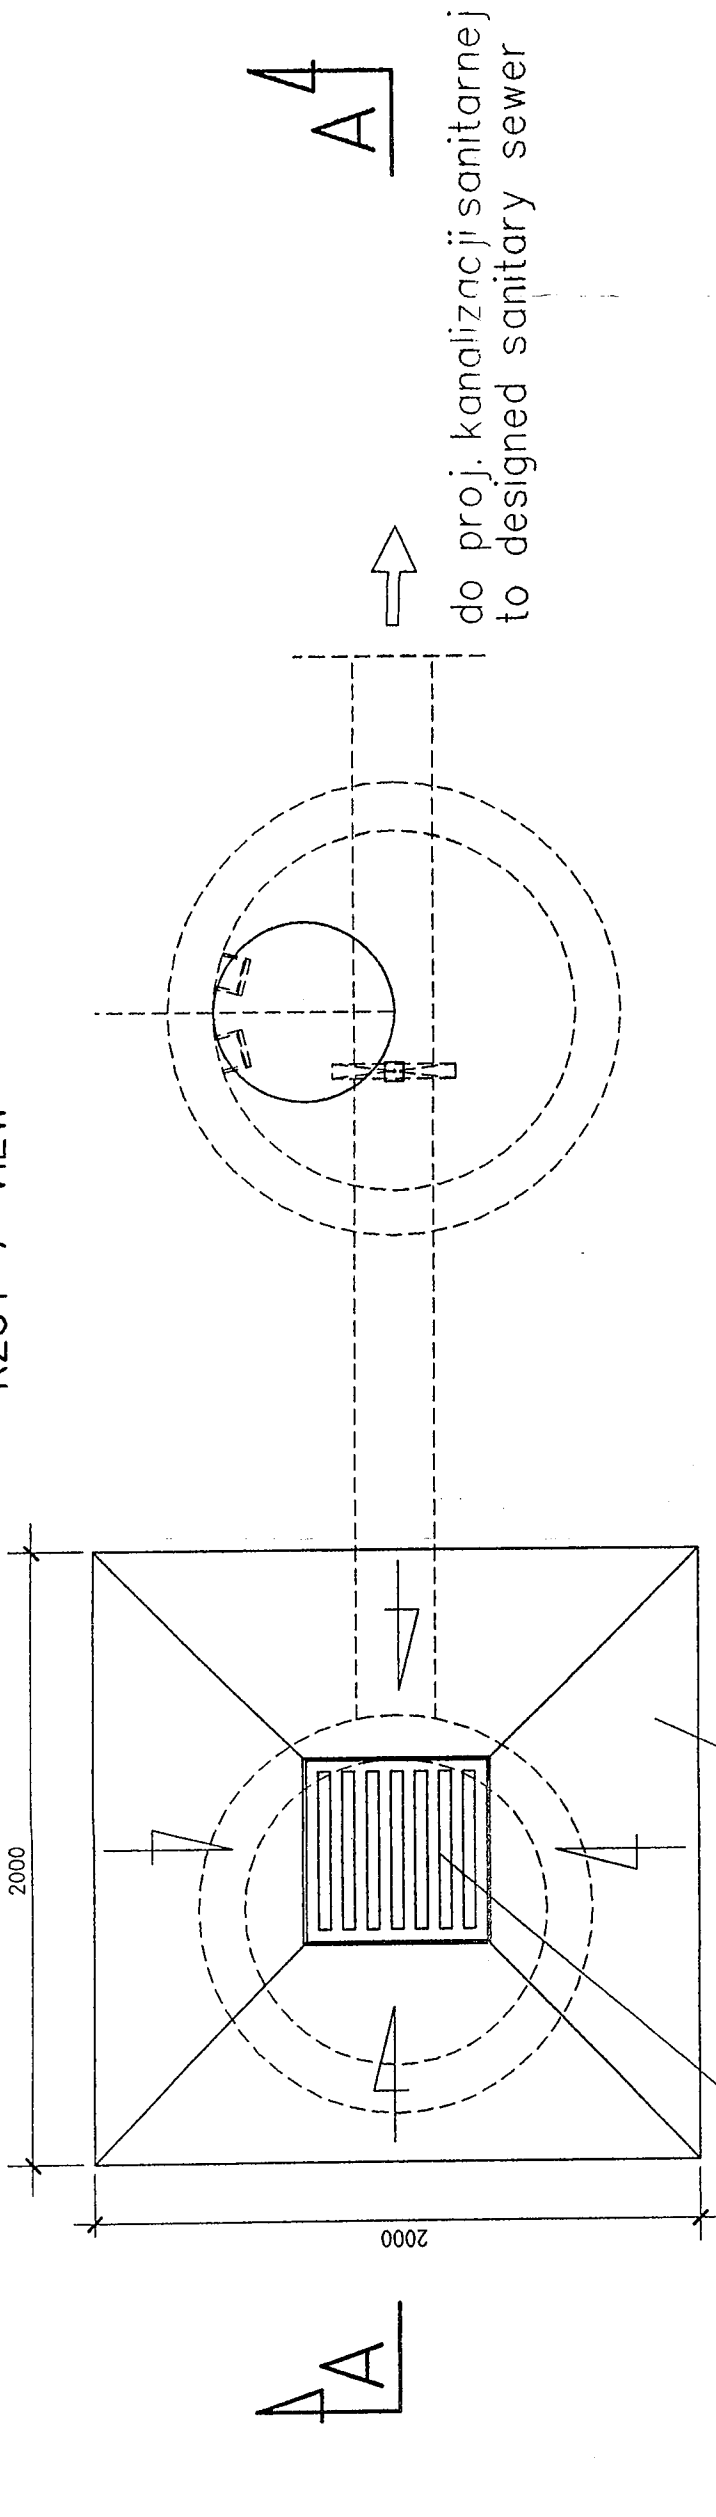

PRZĘKRÓJ A-A / SECTION A-A

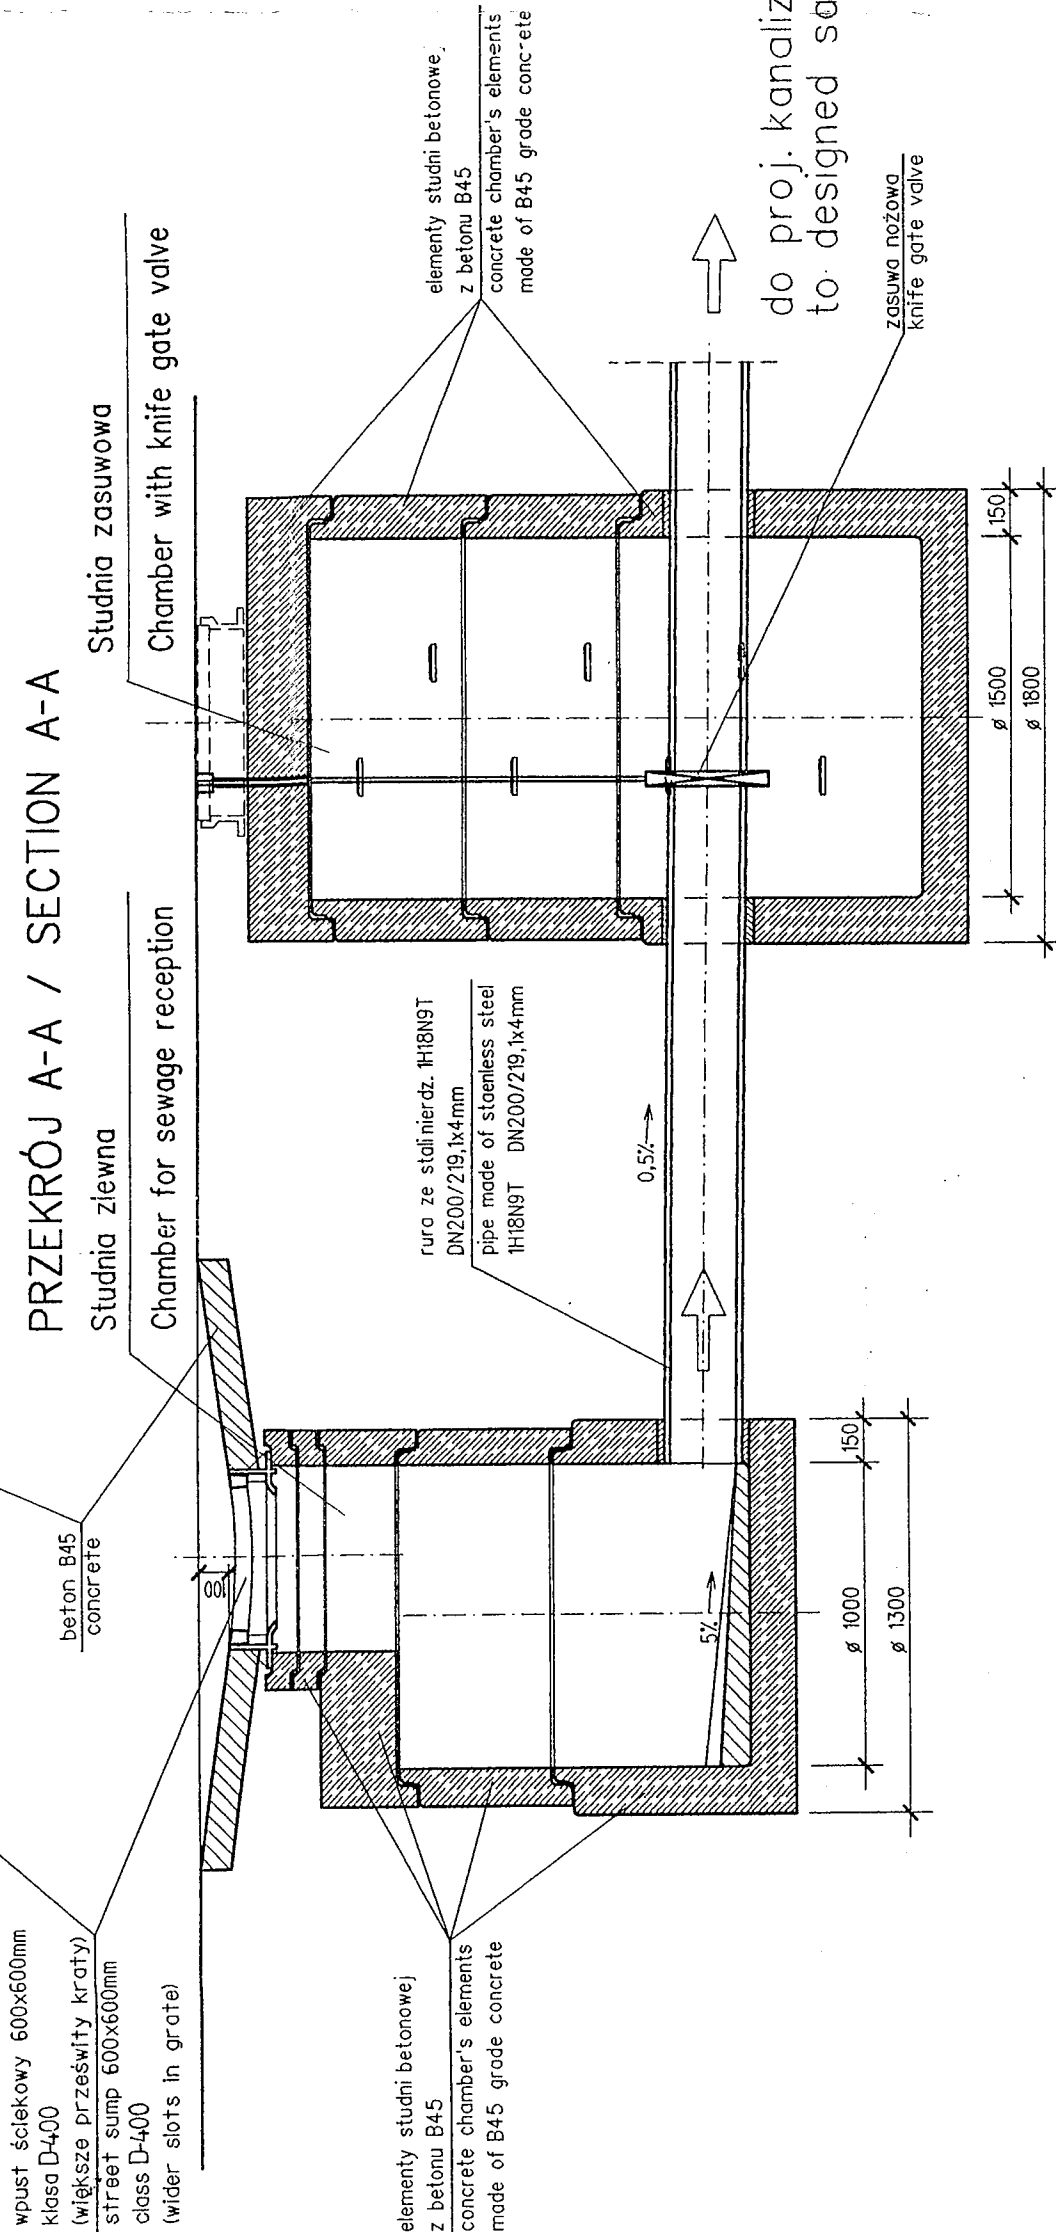

DOKUMENTACJA
POWYKONAWCZĄ

NIP 521-10-27-240

Andrzej Zielonka
Kierownik Budowy
nr uprawnień budowlanych 84/83/OP

| | |
|--|--|
| Rodzaj projektu: PROJEKT ARCHYTEKTONICZNO-BUDOWLANY Type of design: ARCHITECTURAL-BUILDING DESIGN | Zadanie Nr: 2000/PL/18P/PT/001/LOT-1 Project No: 2000/PL/18P/PT/001/LOT-1 |
| Branch: Sanitarna | Budowla: BUDOWA PARKINGÓW NA TERENACH MIEJSC OBSŁUGI PODRÓŻNYCH PRZY AUTOSTRADZIE A-4 WROCŁAW - KATOWICE |
| Branch: Sanitarna | Building: CONSTRUCTION OF PARKING LOTS WITHIN SERVICE AREAS ON A-4 MOTORWAY WROCŁAW - KATOWICE |
| Nazwa i adres obiektu: Object name and address: KANALIZACJA: A DESZCZOWA / STORM DRAINAGE MOP I CHECHŁO | Przedmiot rysunku: Subject of drawing: SZCZEGÓŁ DETAIL |
| ZRZUT ŚCIEKÓW SANITARNYCH Z AUTOKARÓW DISCHARGE OF SEWAGE FROM BUSES | Skala: Rys nr: Scale: Dwg.No: 1:25 4.2 |
| Projektant: Designed: mgr inż. K. GUTOWSKA | Specjalność i nr uprawnień: Kind & number of authorization: Data i podpis: Date & signature: Instalacje: UN-UPR.336/04 |
| Sprawdzący: Checked: mgr inż. M. RYDEL | Instalacje: Installations: 90/2000 |