




**DOKUMENTACJA
POWYKONAWCZA**

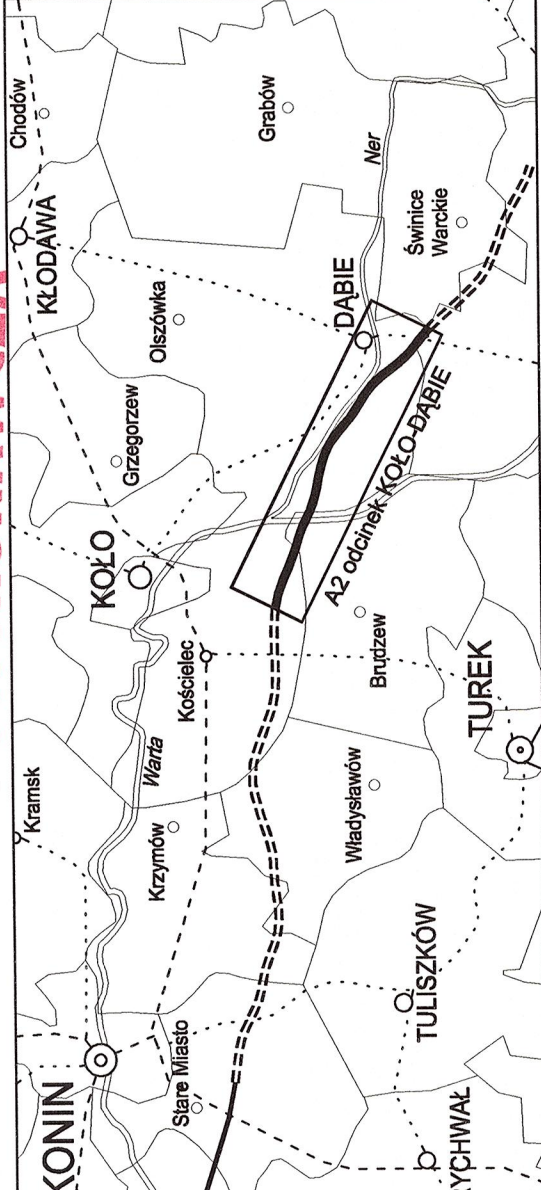

<i>Rewizja</i>				<i>Data</i>	<i>Imię i nazwisko</i>


		Inwestor / Zamawiający Generalna Dyrekcja Dróg Krajowych i Autostrad, Oddział w Poznaniu ul. Ściemiągowskiego 5a 60-763 Poznań	
		Jednostka projektowa Poznańskie Biuro Projektów Dróg i Mostów "Transprojekt" Sp. z o.o. ul. Chłapowskiego 29 60-965 Poznań	
Stadium Projekt Wykonawczy (PV)	Zadanie AUTOSTRADA A2 KONIN - DĄBIE, odcinek KOŁO - DĄBIE, od km 285+000.00 do km 303+145.32		
Nr tomu 14 / 01	Temat opracowania MOP I "CICHMIANA" km 297+825.00 Roboty drogowe		
Branża Drog (DR)	Tytuł rysunku		
Stanowisko Projektant Opracował Opracował Weryfikator	Imię i nazwisko Krzysztof Rabiega mgr inż. Andrzej Tajcher Stanisław Olech	Nr upraw. 27077/Pw WKP/BD/418601 - 75/69 WKP/BD/364801	Skala 1:1000/100 Nr umowy 61/02/1/K/02 Data opracowania 28.08.2003 r. Nr rys. 04 - 00

<i>Stadium</i>	<i>Brzoza</i>	<i>Km</i>	<i>Nr obiektu</i>	<i>Nr tomu</i>	<i>Nr rysunku</i>	<i>Revizja</i>
PW	DR	297+825	-	14 / 01	04 - 00	00



WARSZAWA
autostrada A2

Grunty Mineralne , Rodzime ,Niespoiste
Ps - piasek średni
Ż - żwir

▼ - poziom swobodny
+ - domieszki

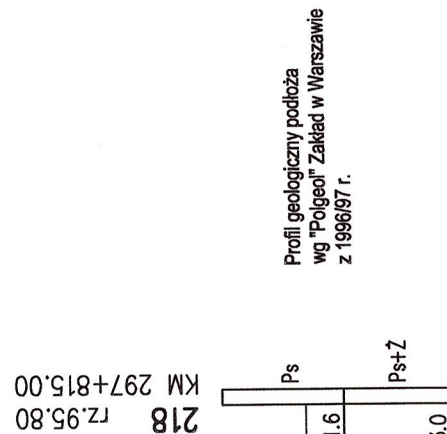

Profil geologiczny podłoża
wg "Polgeol" Zakład w Warszawie
z 1996/97 r.

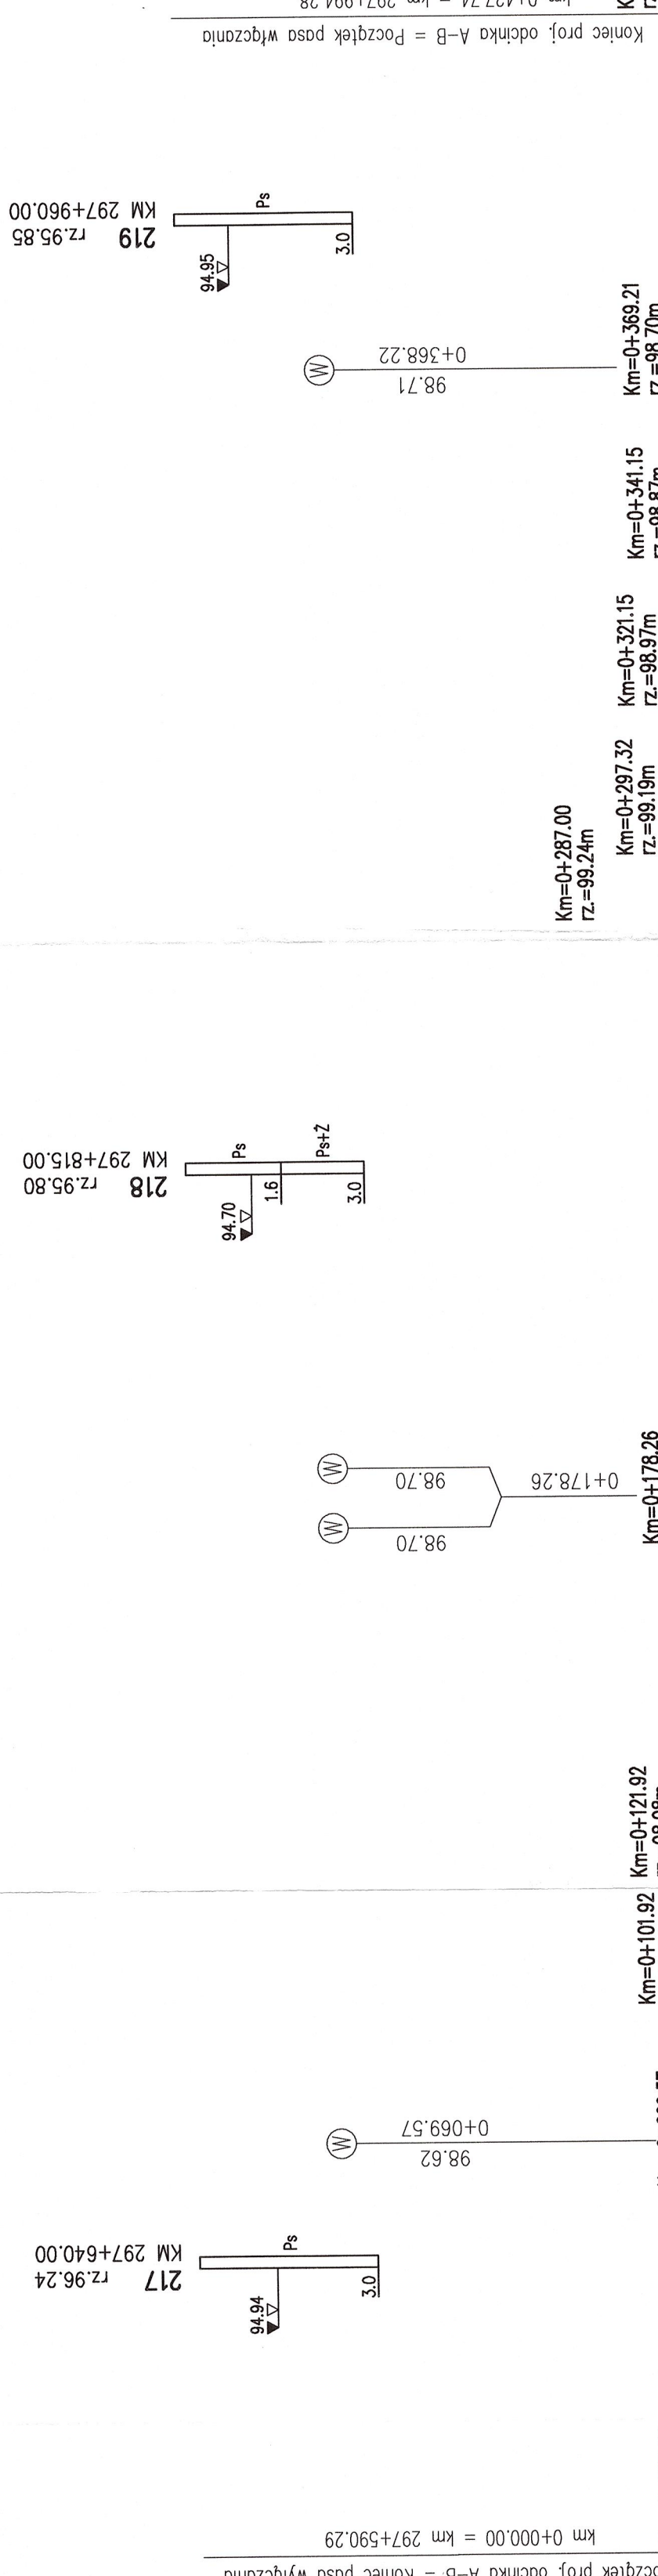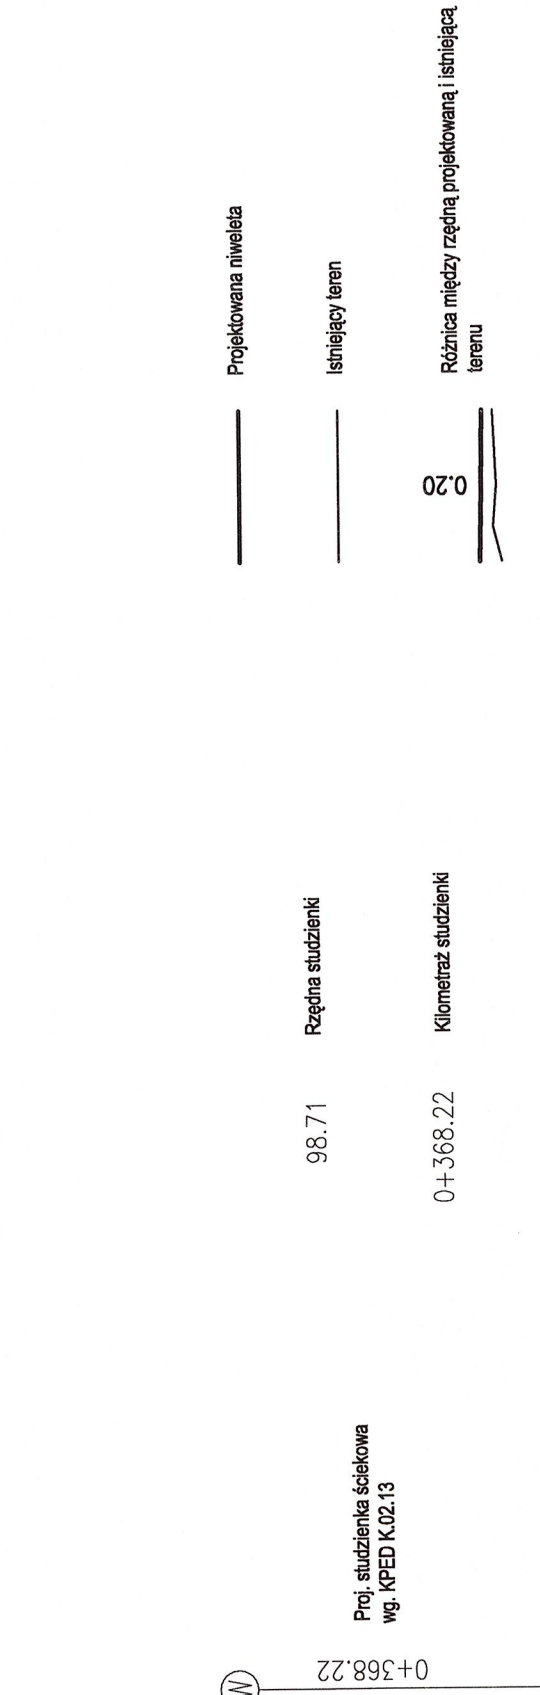

ŚWIECKO autostrada A2

P. = 93.00m n.p.m.

[illegible]