


Przekrój normalny 1-1


skala 1:100

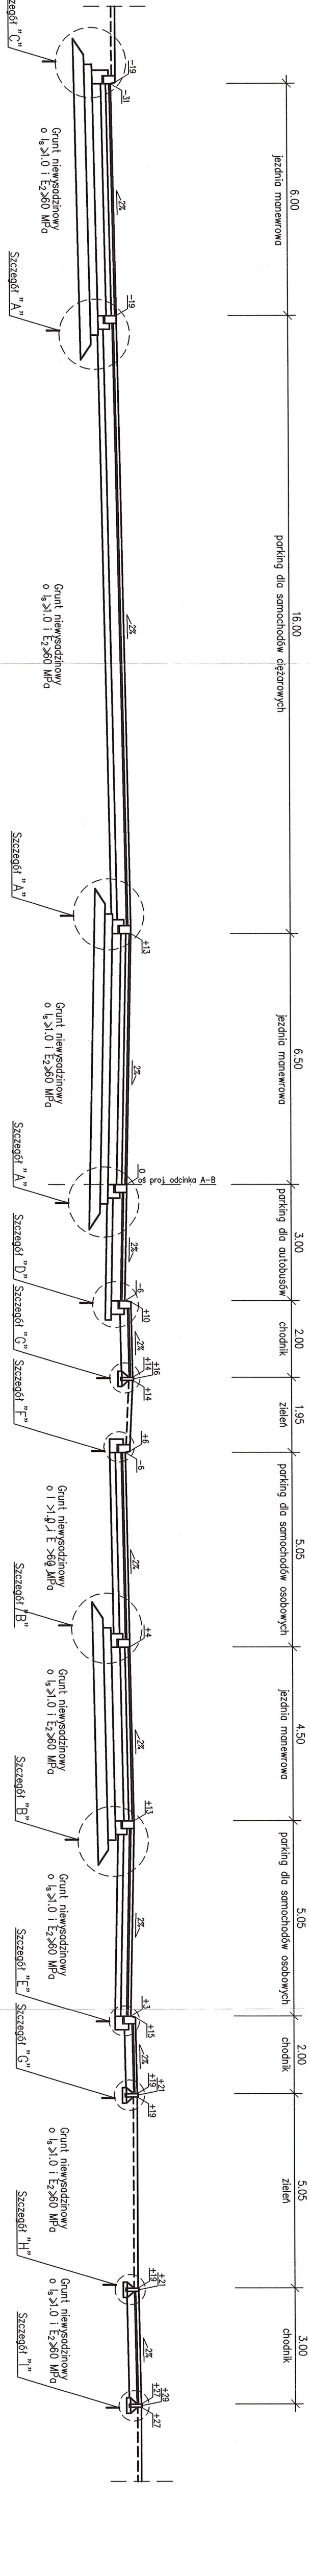


Szczegóły

skala 1:20


Szczegóły "A"

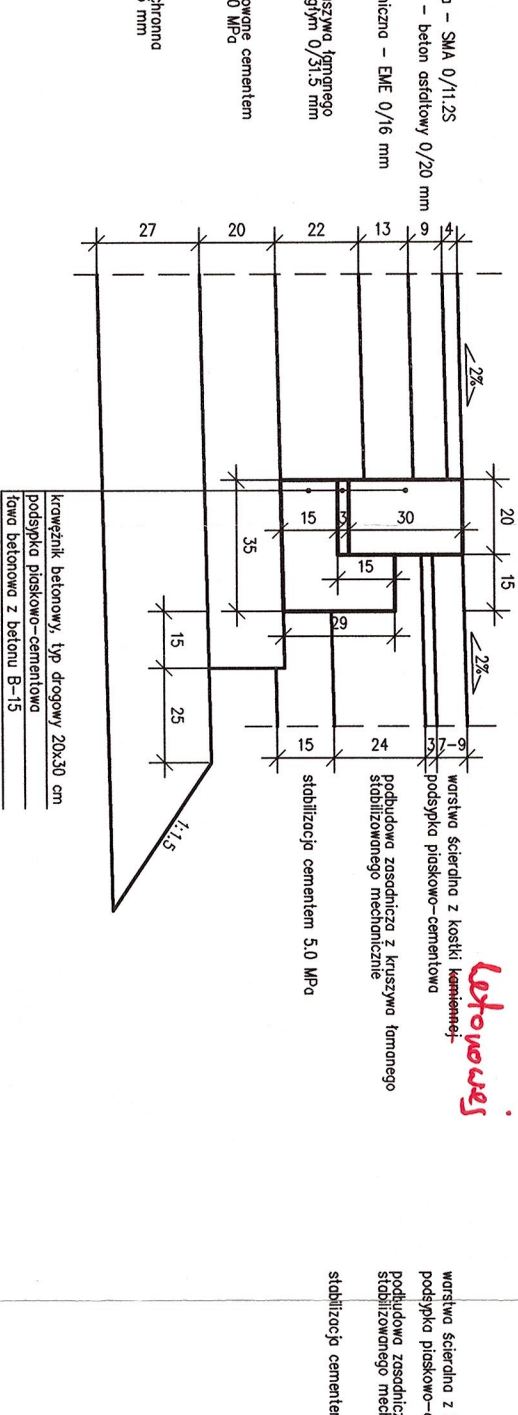


Szczegóły "B"

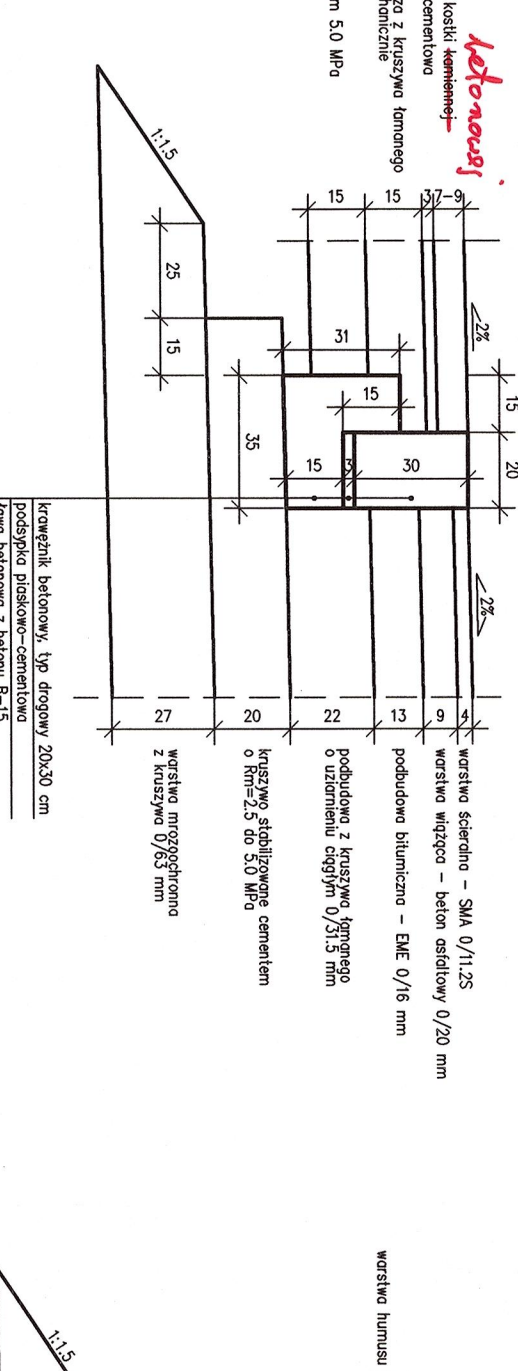

Szczegóły "C"

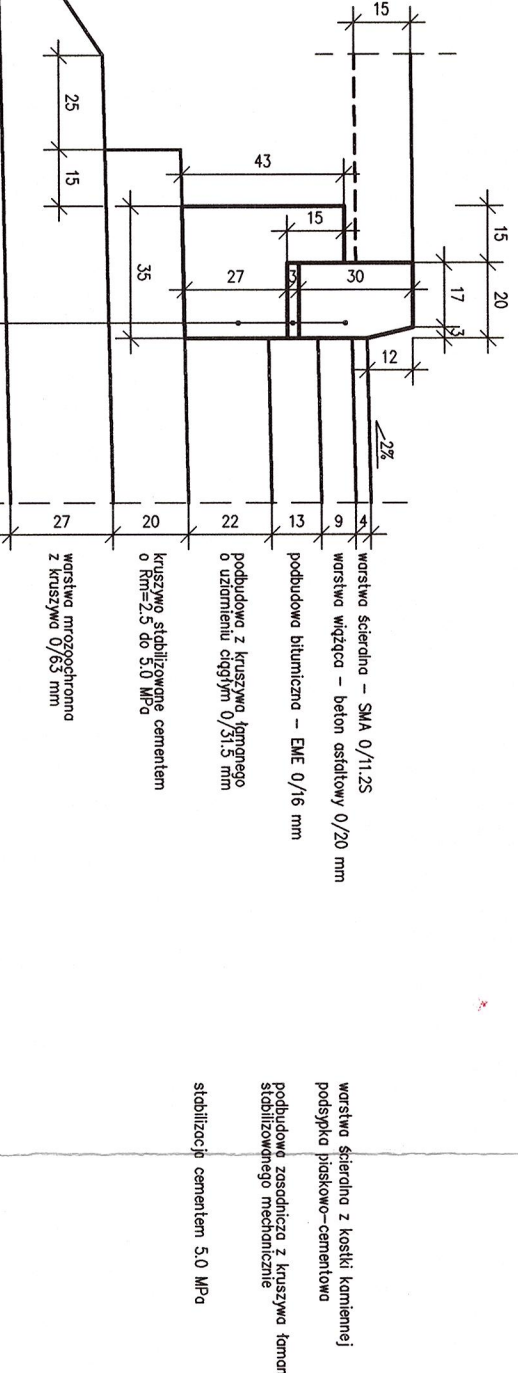


Szczegóły "D"

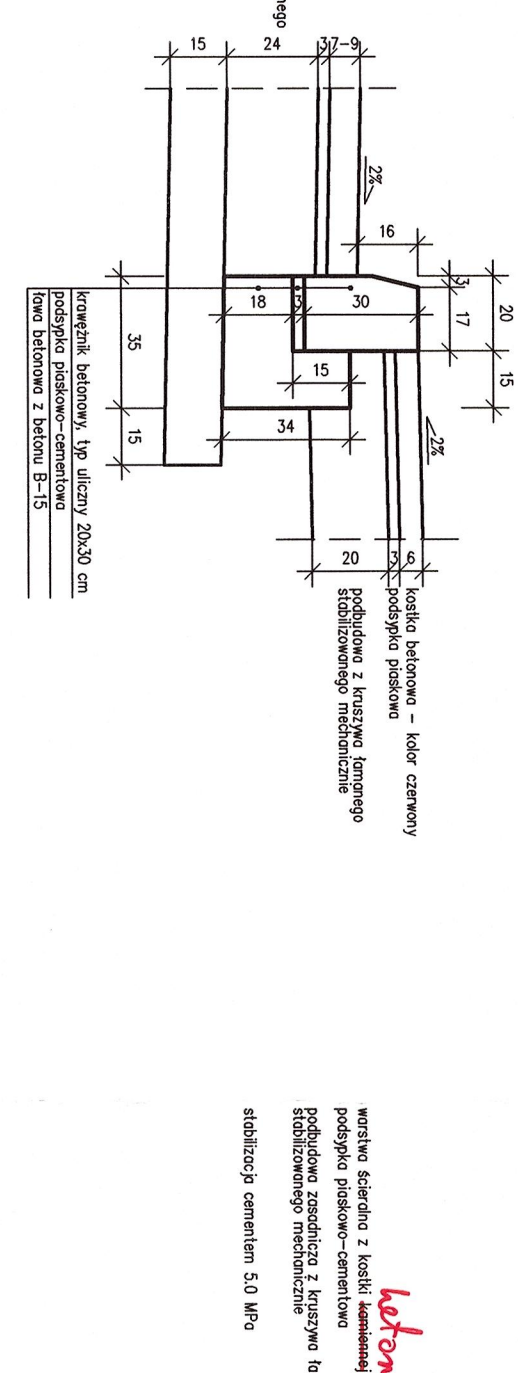


Przekrój normalny 2-2

skala 1:20

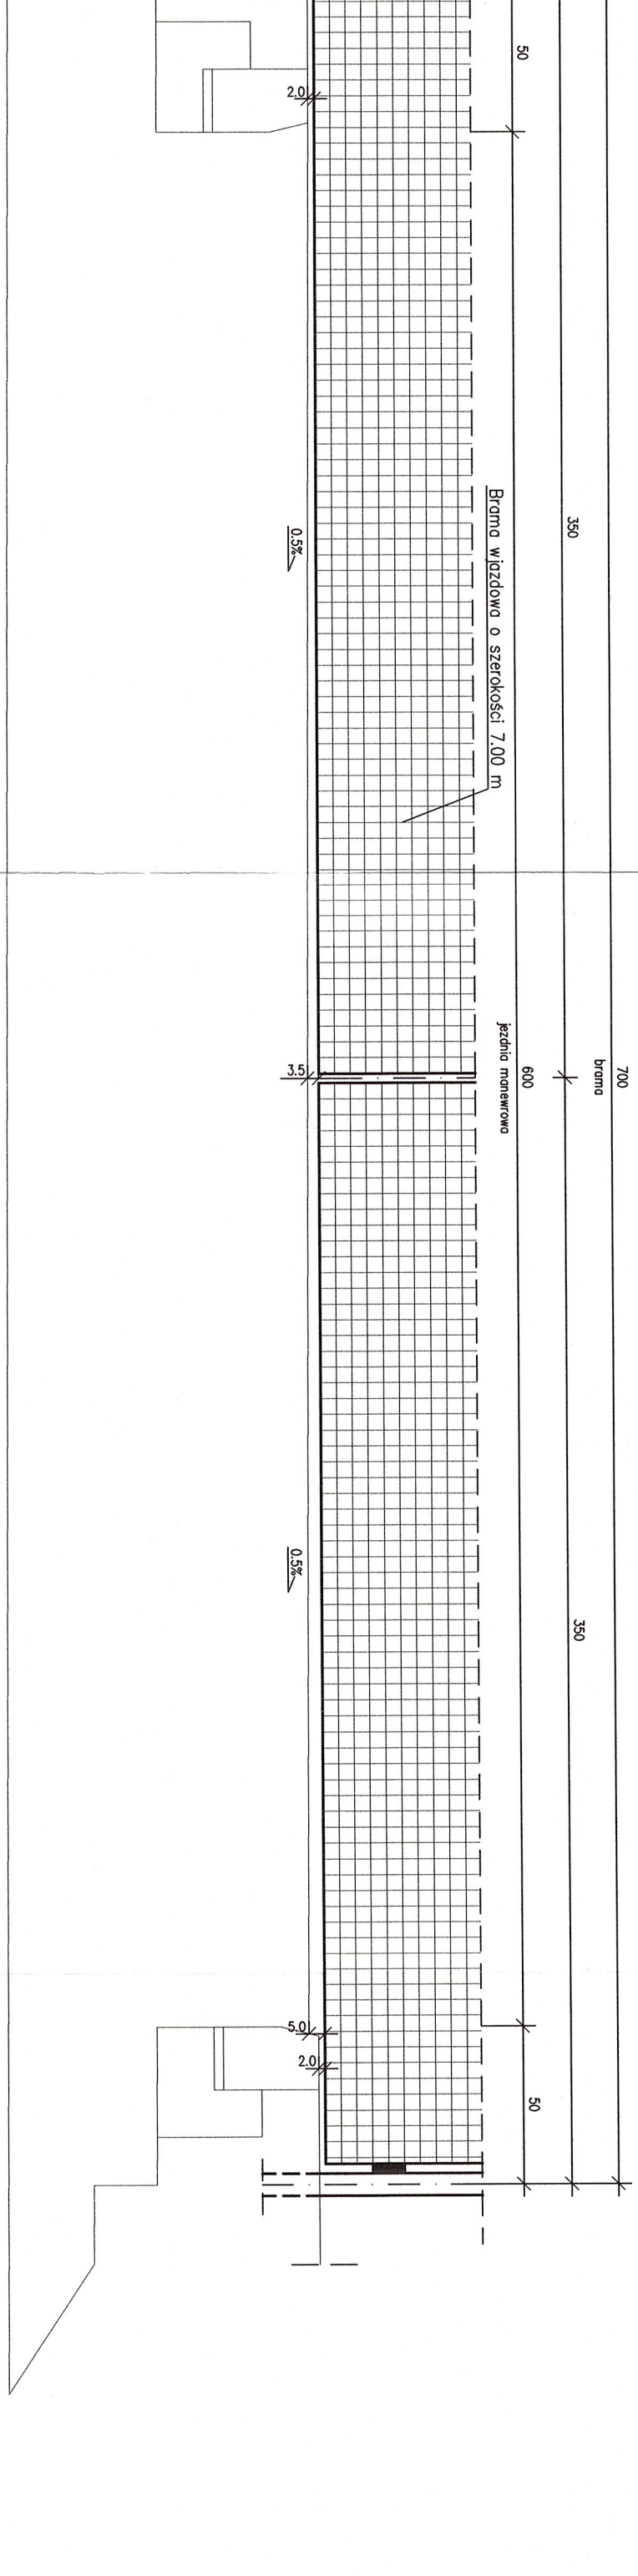


Obrysze betonowe 8 x 30 cm

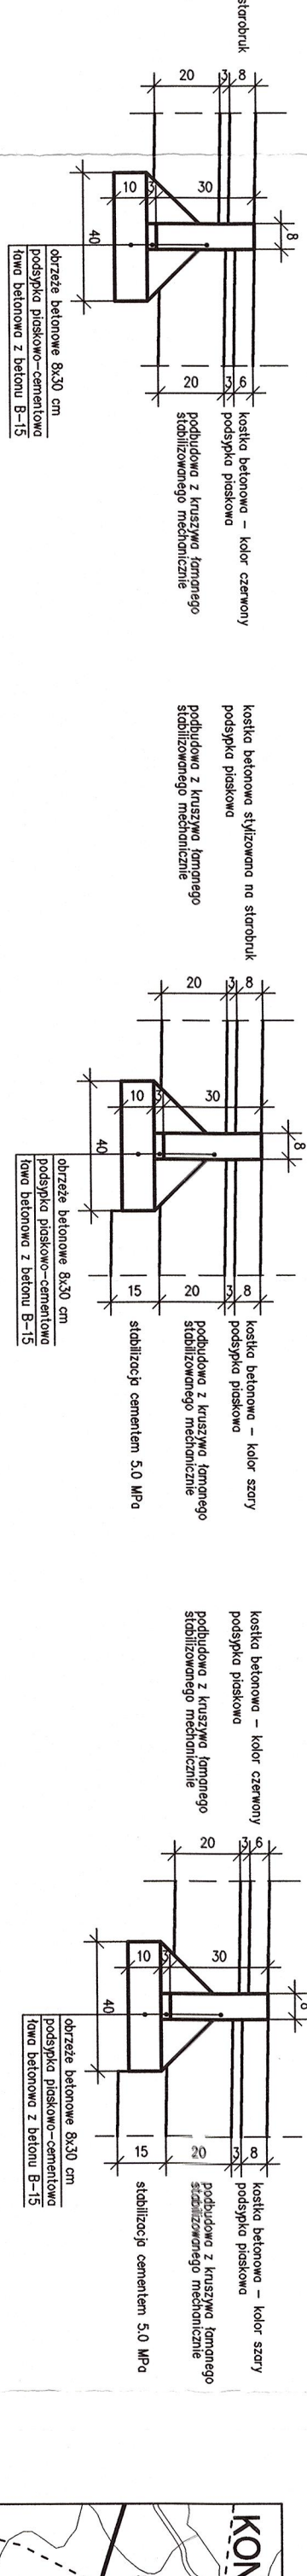


Konstrukcja podbudowy przy studziście ściekowej


skala 1:50

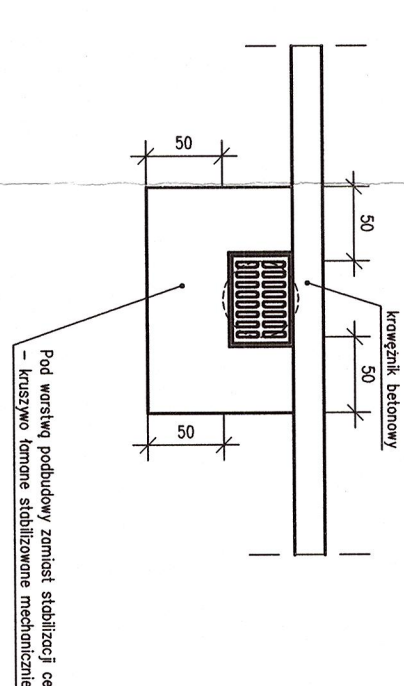


Szczegóły "F"

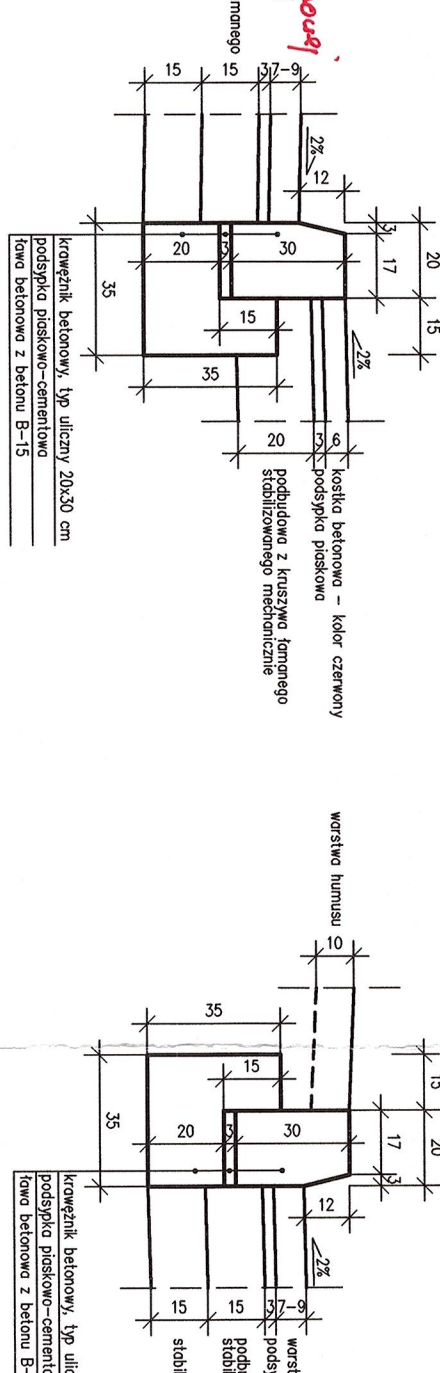


Szczegóły "G"

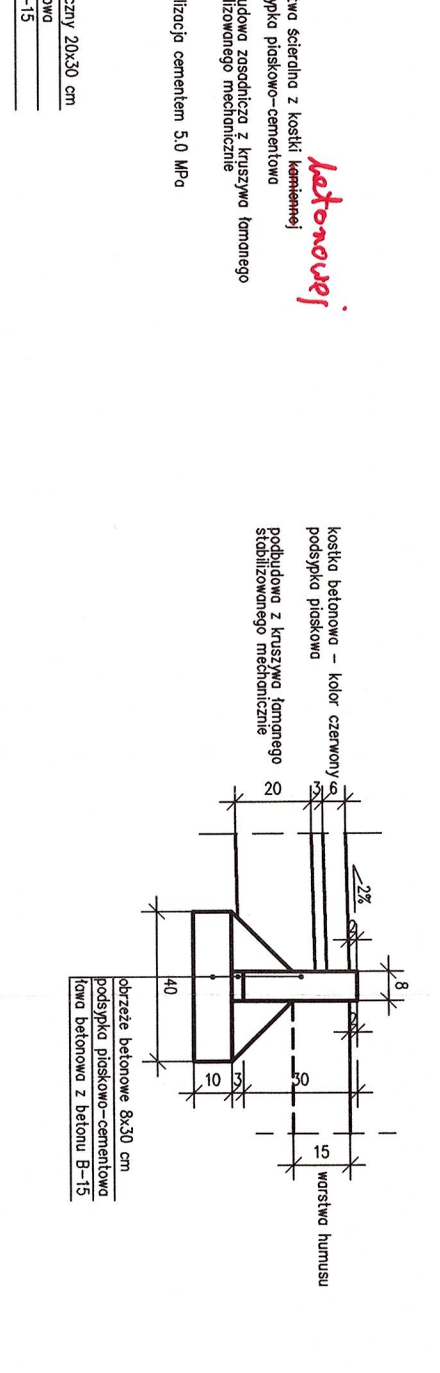


Szczegóły "H"

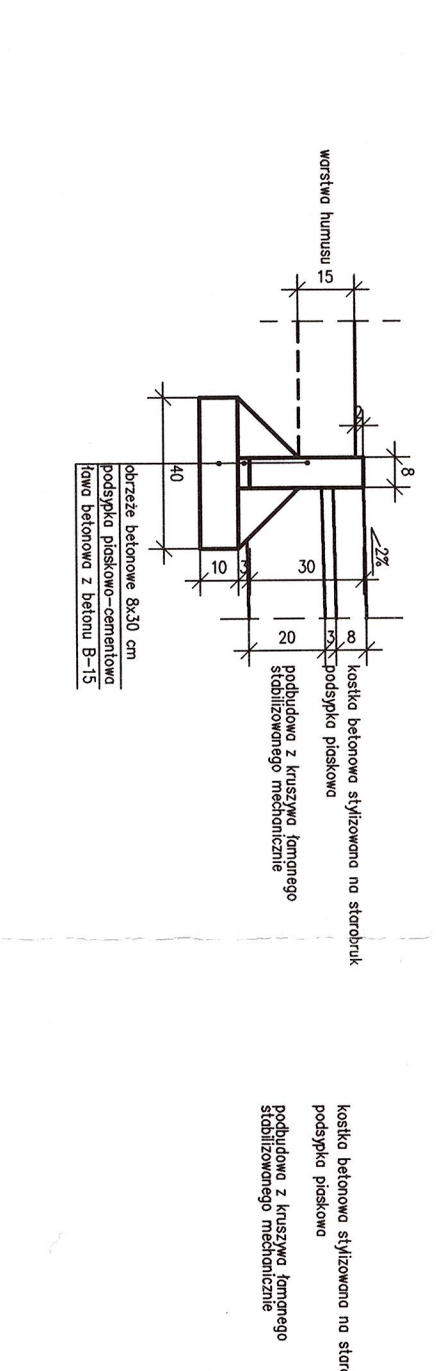

Szczegóły "I"

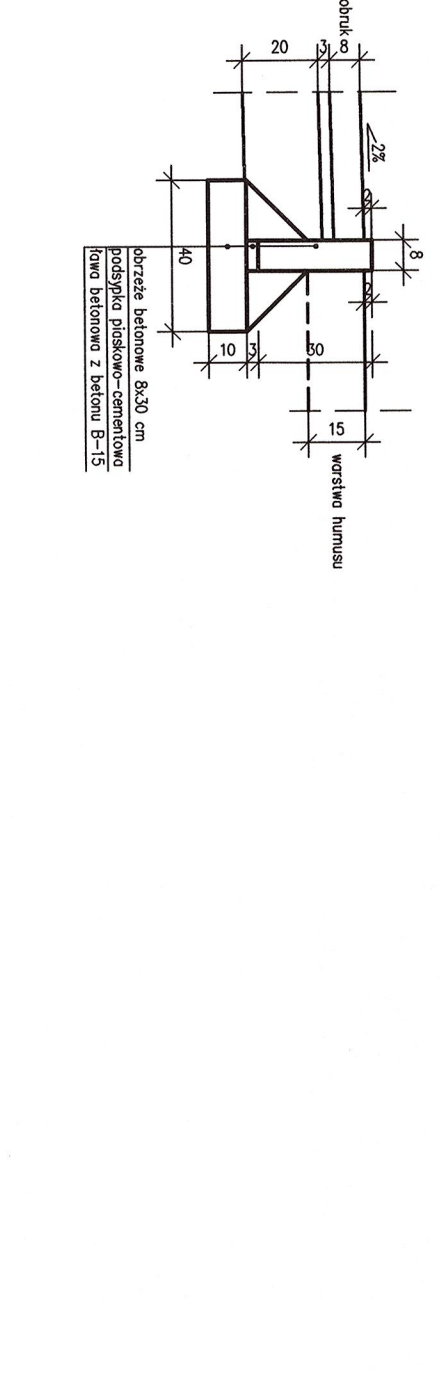

DOKUMENTACJA POWYKONAWCZA

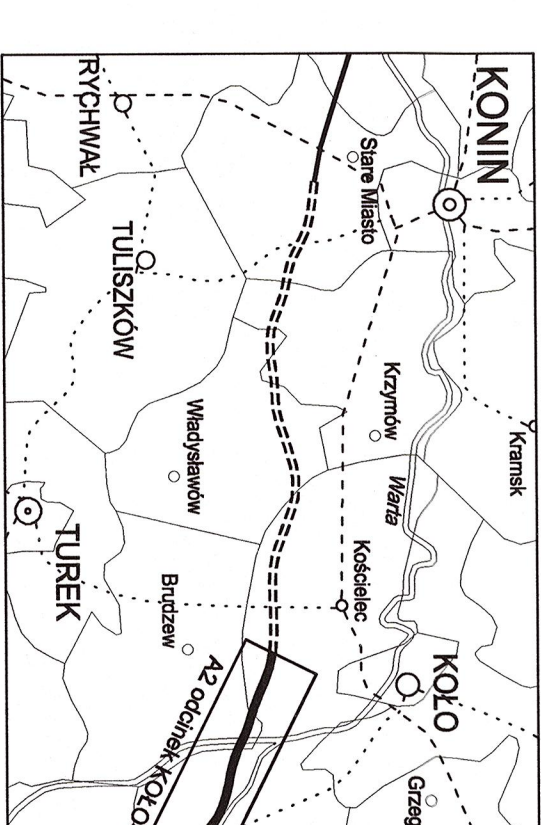

Projekt Wykonawczy	Autostryada A2 KONIN - DABIE, odcinek KOSO - DABIE, od km 285+000.00 do km 303+145.32

14 / 01	Przebieg drogi	PRZEKROJ NORMALNY
Projektant	Krzysztof Radecki	WZBRD/18601
Wykonawca	Dariusz Lewandowski	WZBRD/27701

PW	DR	297+825	14 / 01	03 - 00	00
----	----	---------	---------	---------	----