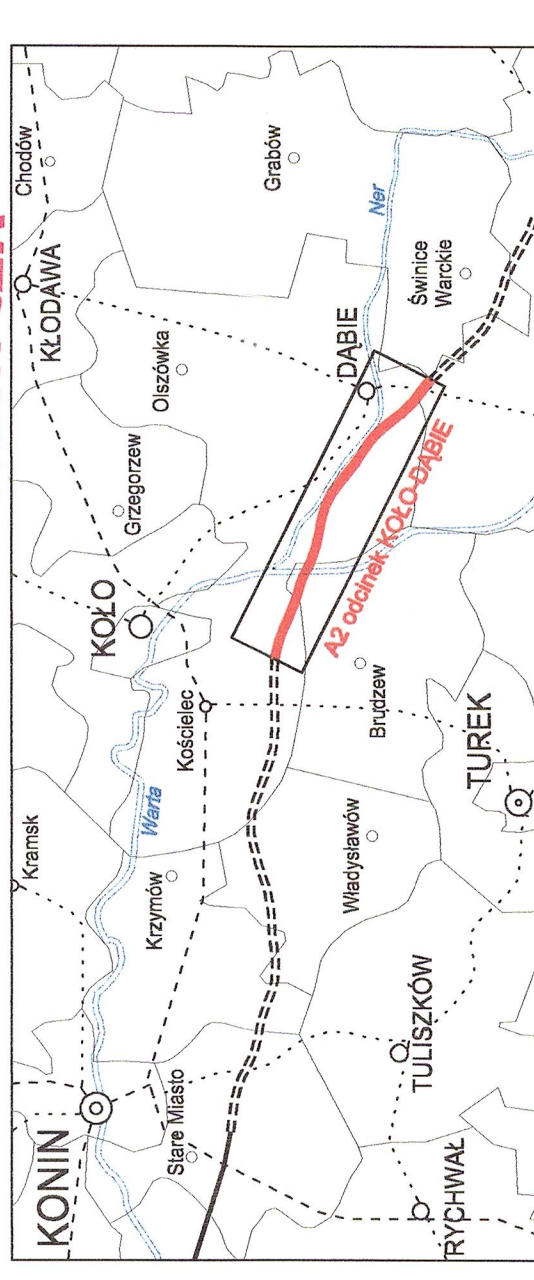



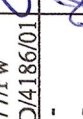
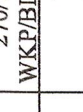


**DOKUMENTACJA
POWYKONAWCZA**

[illegible]

Generałna Dyrekcja Drogi Krajowych Autostrad, Oddział w Poznaniu ul. Światłodajowa 3a 60-663 Poznań			
		Zrealizowane projekty	
Poznańskie Biuro Projektów Drogi i Mostów "Transprojekt" Sp. z o.o. ul. Chłapowskiego 29 60-963 Poznań			
Stanowisko	Zadanie	AUTOSTRADA A2 KONIN - DĄBIE, odcinek KOŁO - DĄBIE, od km 285+000 do km 303+145.32	
Projekt Wykonawczy (PW)	Temat ograniczenia	MOP 1 "CICHMIANA" Nr 297+825.00 Roboty drogowe	
Nr tomu	Tytuł rysunku	PLAN ORIENTACYJNY	
14 / 01	Drogi (DR)		
Stanowisko	Inicjał / nazwisko	Nr upraw.	Podpis
Projektant	102. Krzysztof Rabięga	27077/PW	
Opracował	Dorota Szczepaniak	WK67BD/18.01	
Opracował			
Weryfikator	102. Stanisław Olech	75669	
		WK67BD/1	
Wytyczne		28.06.2003 r.	01 - 00
Stanowisko	Imię i nazwisko	Nr rysunku	Revizja
PW	DR	297+825	01 - 00

LEGENDA

