

MOP I "SOBÓTKA"
km 297+825.00

LEGENDA

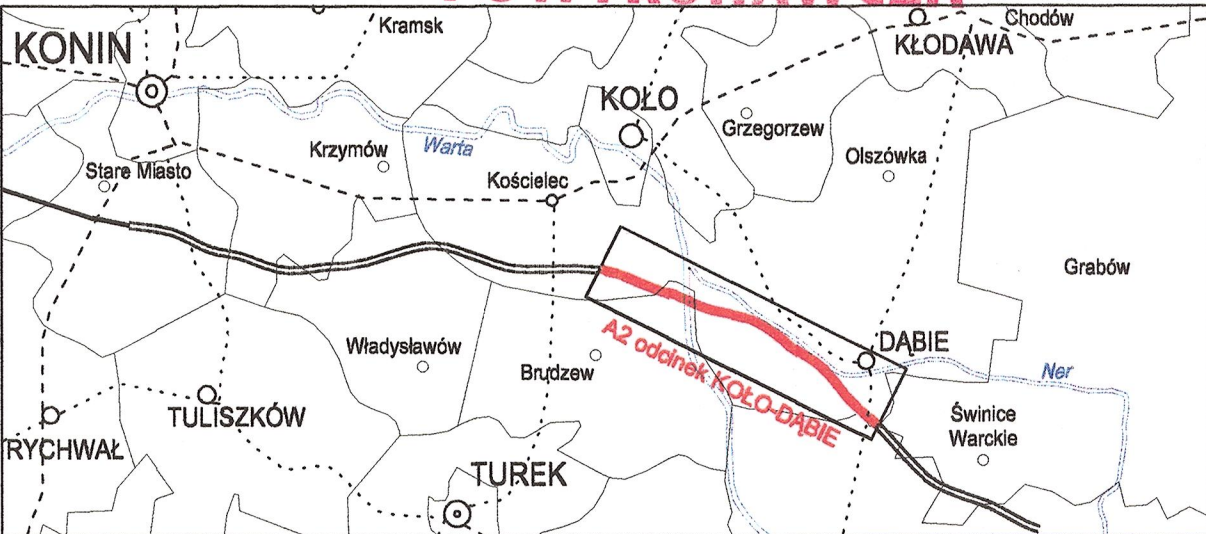
NAZWA PUNKTU: ABCDE
AB - OKREŚLENIE PUNKTU:
LO - lampa
SO - studnia
ZO - złącze
KO - kabel
PO - przepust
C-E - NUMER PUNKTU

- Budynek WC
- Parking dla samochodów ciężarowych - 12 stanowisk
- Parking dla autobusów - 3 stanowiska
- Parking dla samochodów osobowych - 25 stanowisk
(w tym 3 dla samochodów osób niepełnosprawnych)
- Hydrant przeciwpożarowy
- Punkt czerpania wody pitnej
- Budki telefoniczne - 2 sztuki
(w tym 1 dla osób niepełnosprawnych)
- Śmietnik (kontenery na śmieci)
- Miejsca piknikowe z wiatą - 6 sztuk
- Lawki pojedyncze - 6 sztuk
- Miejsca zabaw dla dzieci - 2 sztuki
- Tablica informacji turystycznej
- Maszy flagowe - 6 sztuk
- Hydranty ogrodowe - 5 sztuk



Realizacja docelowa - MOP kategorii I

[A] - Teren zarezerwowany pod obiekt małej gastronomii

DOKUMENTACJA
POWYKONAWCZA



01	Wprowadzono zmiany zgodnie z uwagami "EUROSTRADY" - Podraport Nr 3/II/PW	03.03.2004	Wojciech Marciński
Rewizja	Typ modyfikacji	Data	Imię i nazwisko

		Investor / Zamawiający Generalna Dyrekcja Dróg Krajowych i Autostrad, Oddział w Poznaniu ul. Siemiradzkiego 5a 60-763 Poznań			
Jednostka projektowa Poznańskie Biuro Projektów Dróg i Mostów "Transprojekt" Sp. z o.o. ul. Ciepławodzkiego 29 60-965 Poznań					
					
Stadium Projekt Wykonawczy (PW)		Zadanie AUTOSTRADA A2 KONIN - DĄBIE, odcinek KOŁO - DĄBIE, od km 285+000 do km 303+100			
Nr tomu 13 / 02		Temat opracowania Energetyka MOP I "Sobótka" zasilanie i oświetlenie.			
Branda Energetyka (EN)		Tytuł rysunku PLAN SYTUACYJNY - wskazania geodezyjne			
Stanowisko	Imię i nazwisko	Nr upraw.	Podpis	Skala 1:500	
Projektant	inż. Wojciech Marciński	331/74/Pm WK/P/E/3092/01		Nr umowy 61/02/1/K/02	Nr egz.
Opracował	mgr inż. Krzysztof Lorenz	-		Data opracowania 28.08.2003 r.	Nr egz.
Weryfikator	mgr inż. Henryk Gonigroszek	336/79/Pw WK/P/E/1217/01		03 / 00	

Stadium	Branda	Km	Nr obiektu	Nr tomu	Nr rysunku	Rewizja
PW	EN	297+825	-	13 / 02	03 - 00	01