


Mur oporowy z gabionów
Widok z boku 1:200

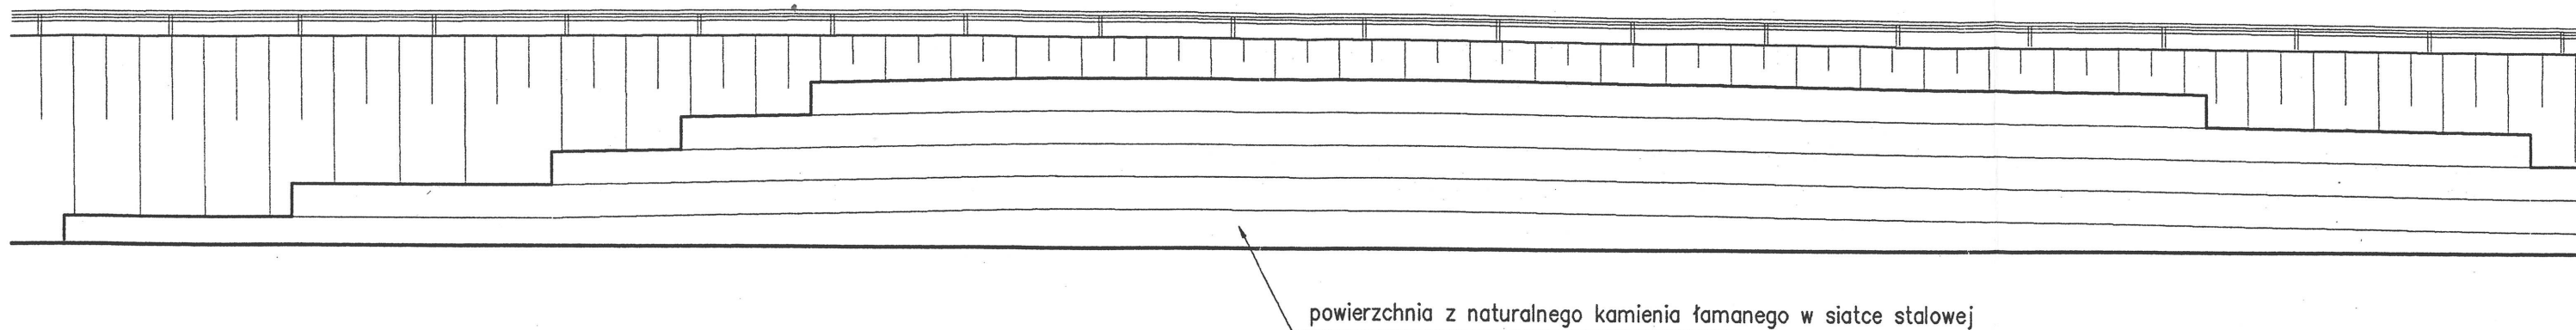

powierzchnia z naturalnego kamienia łamanego w siatce stalowej


UWAGI:

Pokazano widok z boku muru D1(M)6.1 jako przykładowy.
Widok pozostałych odcinków muru jest analogiczny.

mgr inż. Tadeusz Rogóż
Upr. budowlana nr 879/82

DOKUMENTACJA
POWYKONAWCZA

KIEROWNIK ROBÓT
mgr inż. Tomasz Marciniów
upr. bud. Nr 61/DOS/04
do kierowania robotami budowlanymi
bez ograniczeń w specj. mostowej

| | | | |
|--|--|---|--------------|
| Transprojekt-Kraków Sp. z o.o. ul. Mogińska 25, 31-542 Kraków | |  Transprojekt <small>KRAKOWSKIE BIURO PROJEKTÓW DRÓG I MOSTÓW Sp. z o.o.</small> | |
| Rodzaj projektu: | PROJEKT ARCHITEKTONICZNO-BUDOWLANY | Umowa nr: | 05021/OK |
| Data: | 11.2005 | | |
| Branża: | Budowa drogi ekspresowej S-69 Bielsko Biala - Żywiec - Zwardoń Odcinek D1: Laliki II - Zwardoń; km 44+412.00 - 46+206.70=46+192.61 | | |
| Obiekt: | Obiekt D1(M)6 - mury oporowe | | |
| Tytuł rysunku: | Widok z boku | Nr rys.: | D1(M)6/03 |
| Skala: | 1:200 | | |
| Funkcja: | Tytuł, imię i nazwisko | Specjalność | Nr Uprawnień |
| Projektant: | mgr inż. Janusz Jędrzychowski | konstr.-bud. | 47/99 |
| Asystent: | | | |
| Sprawdzający: | mgr inż. Maciej Olejarczyk | konstr.-bud. | 195/2000 |