

(2)(3) - WPROWADZENIE
W WROTA HARMONICZNE

UWAGA:
NINIEJSZY RYSUNEK ZAWIERA INFORMACJE BEZDĘCE
WEWNĘTRZĄ, DOMEUROPA LTD[®] I ORFUS LTD.
NA TERENIE POLSKI, ŚRODKOWEJ I WŚCIOONEJ EUROPY
WYŁĄCZNYM DYSPONENTEM LICENCJI, TECHNOLOGII I KONSTRUKCJI
"EURODOME" ORAZ PRAWAMI DO BUDOWY WEDŁUG RYBUNKU
JSBT "DOME INTERNATIONAL", BEZ UPŘEĐEJ PISEMNEJ ZGODY
WŁAŚCICIELI BĘDZ DYSPONENT ZABRANIA SIE KOPIOWANIA,
PRZENOSZENIA POWYZSZYCH INFORMACJI NA INNE DOKUMENTY
LUB JICH UJAWNIANIA W INNYM CELU NIŽ ZOSTAŁO TO UZGOONIONE.
NIESTOSOWANIE SIE DO POWYZSZEHO ZASTRZEŻENIA POCIĄGNIE ZA
SOBĄ SANKCJE KARNE W MAXYMALNYM ZAKRESIE OKREŚLONYM
PRZEZ PRAWO.
NINIEJSZY RYSUNEK OPISUJE KONSTRUKCJE KOPUŁY CHRONIONĄ
JEDNYM LUB KILKOMA PATENTAMI WYDANYMI W USA, KANADZIE,

INWESTOR:
GENERALNA DYREKCJA DRÓG KRAJOWYCH I AUTOSTRAD
UL. POWSTAŃCÓW ŚLĄSKICH 186
53-139 WROCŁAW

JĘDOSTKA PROJEKTOWA:
GRUPA PLATFORMA SP. Z O.O.
UL. Paprotna 7
51-168 WROCŁAW

MAGAZYN SOLI NA POTRZEBY UTRZYMANIA ZIMOWEGO DRÓG MIEJSKICH I KRAJOWYCH, WRASZ
Z SIŁSEM FUNDAMENTOWYM DLA ZAŁADUNKU SOLANKI, NAZIEMNYM ZBIORNIKIEM WODY,
AGREGATEM PRADOTWÓRCZYM I ELEMENTAMI INFRASTRUKTURY TECHNICZNEJ WE
WROCŁAWIU.

Skład zespołu projektowego:

Nr ewidenc. / upraw. Data: Podpis: Stadium:

MAGAZYN SOLI Projekt:

Projektant: mgr inż. arch. Andrzej Ryba ST-379/78 01.2013 Powykonawczy
Sponsorkier: mgr inż. arch. Joanna Kazmierska ST-44/79 01.2013

ADAPTACJA

Projektant: mgr inż. arch. Andrzej Ilow DS-0024 01.2013
Sponsorkier: mgr inż. arch. Janusz Bulat 150/78/Wwm 01.2013

Kod rysunku:



Tytuł rysunku:

ELEWACJA FRONTOWA

Index: A Data: 01.2013 Scale: 1:100

Nr rys. A.04

rev. 1

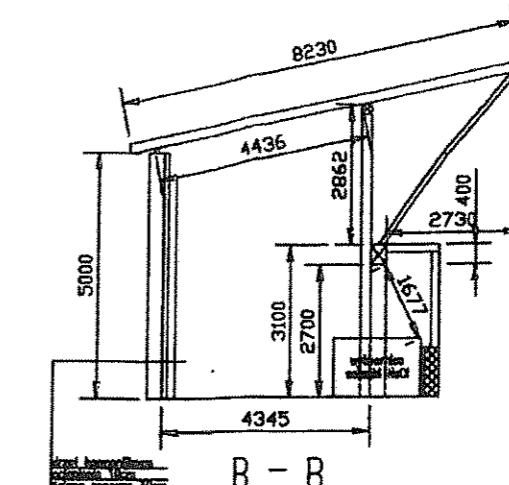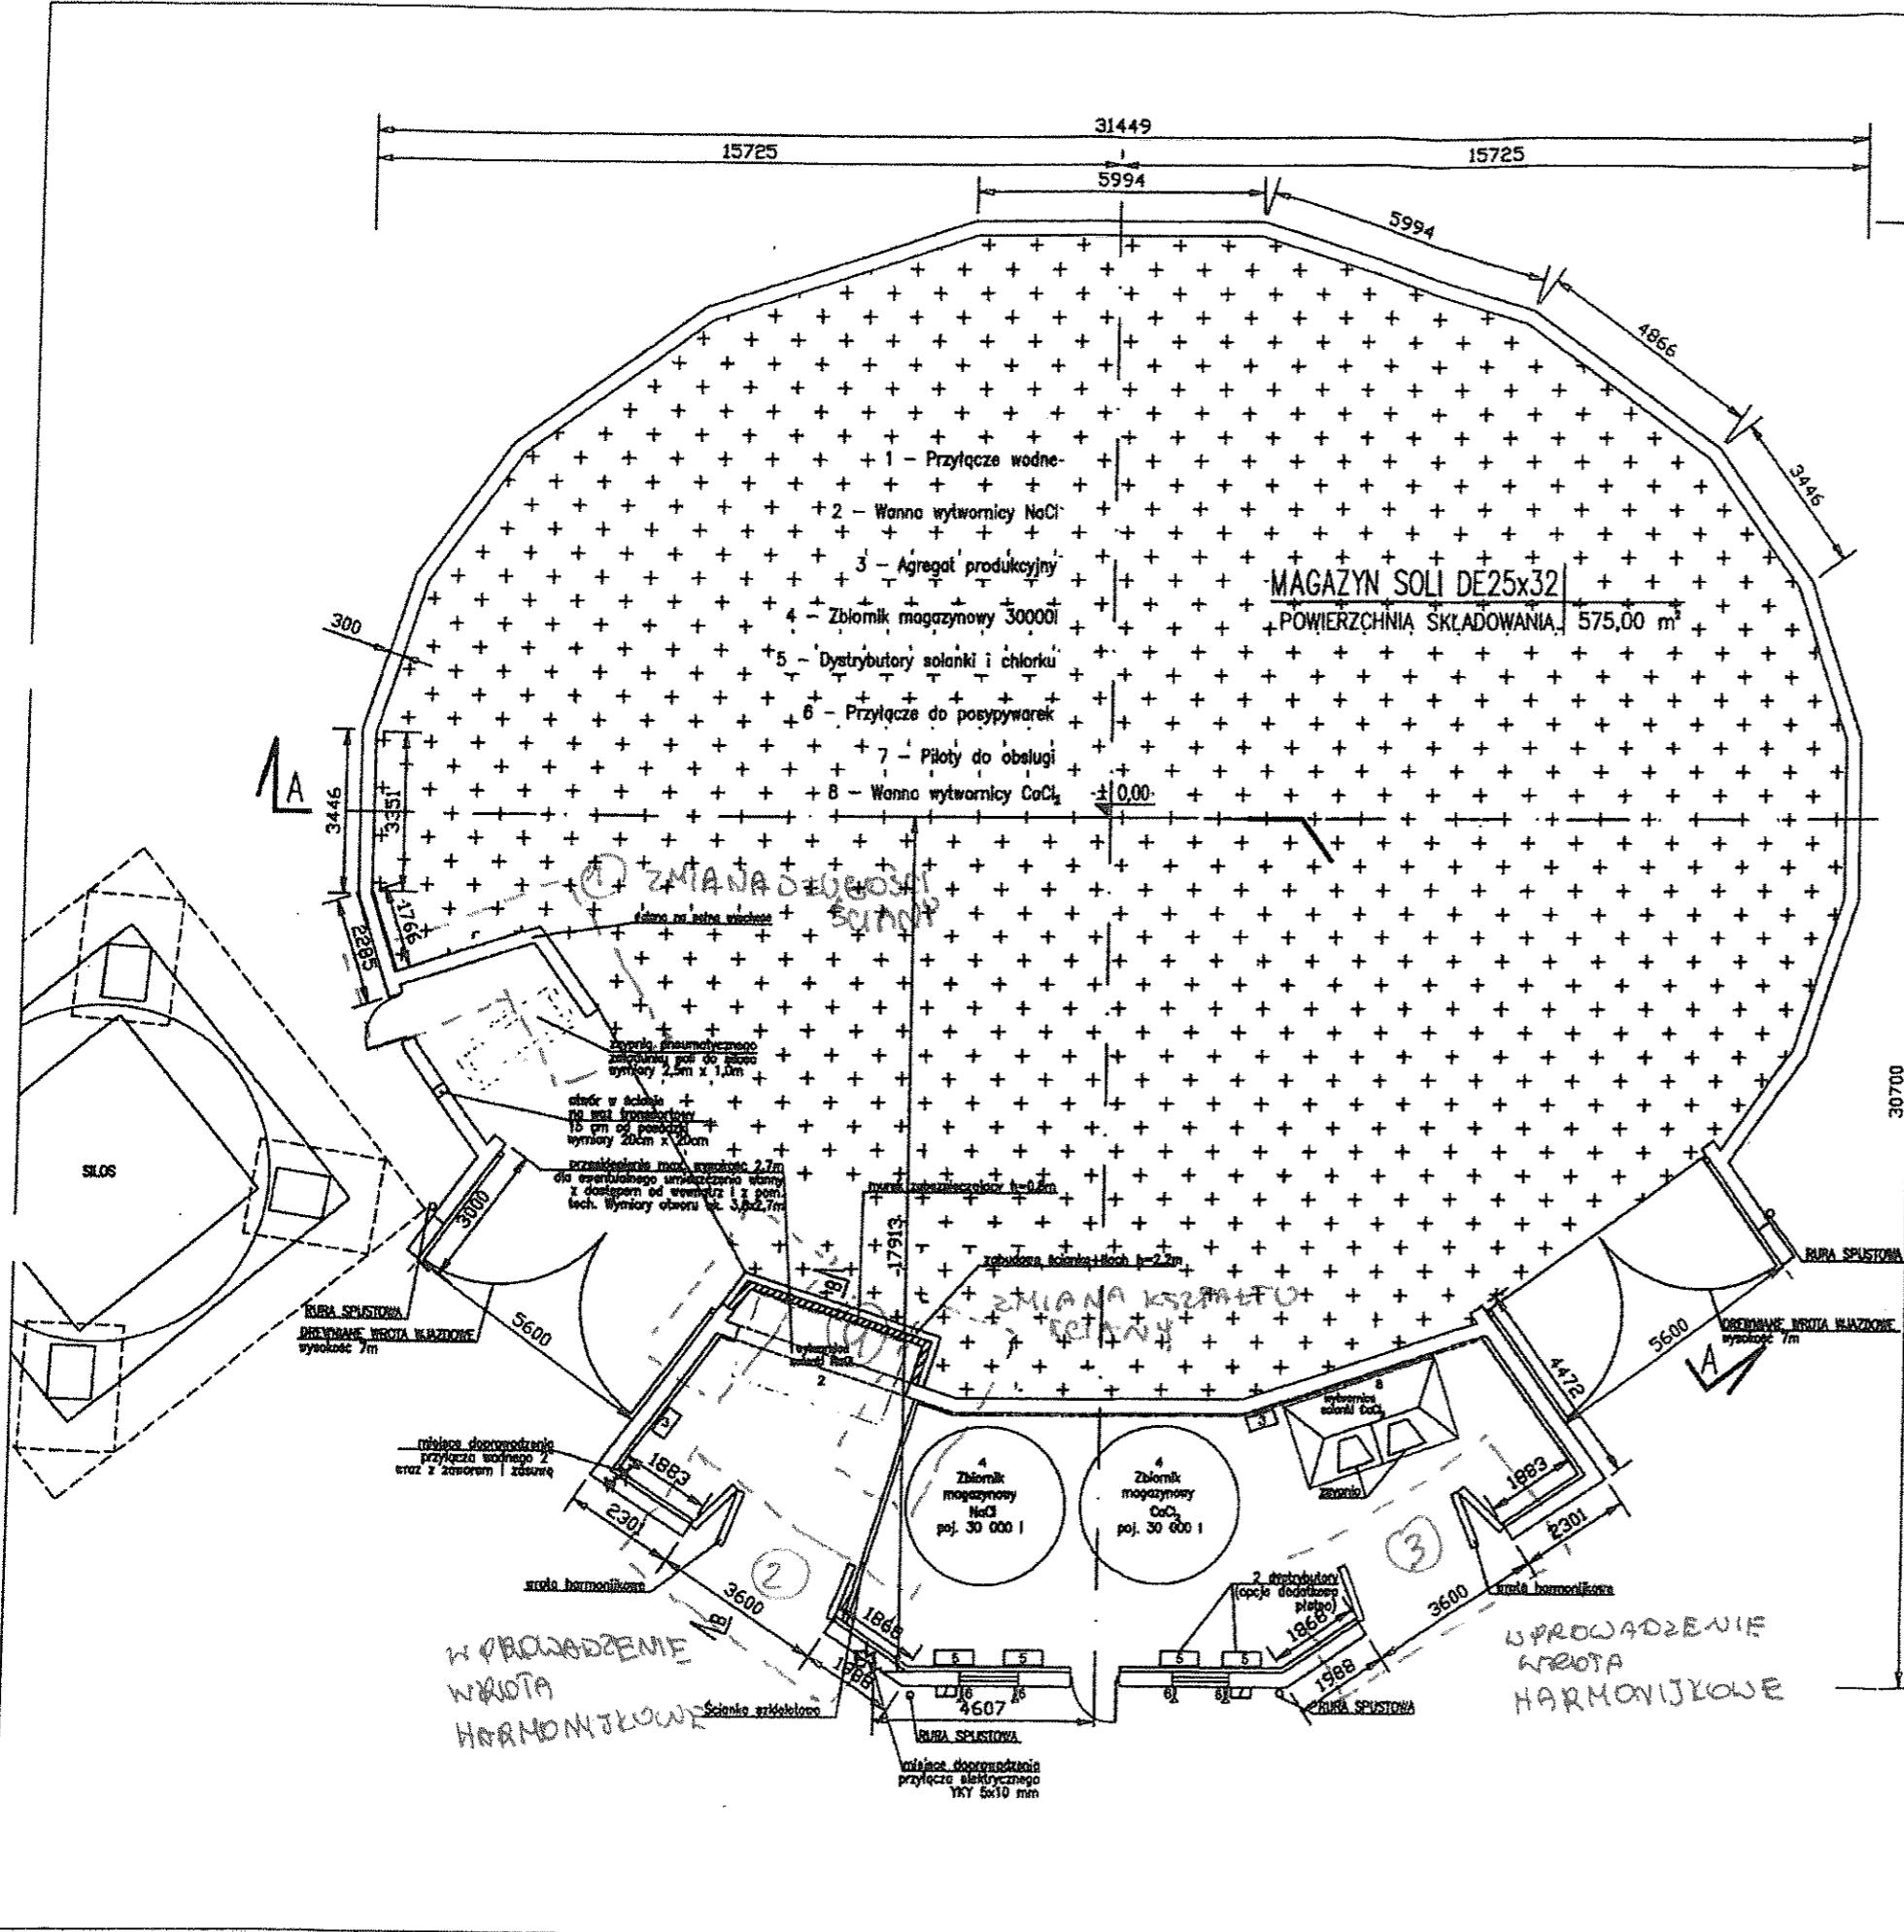

WAGA:
NIEJESZCZĘ RYBUNEK ZAWIĘRZA INFORMACJE BEZDĘ
WŁASNOŚCI "DOMEUROPA LTD" I "ORFUS LTD".
MATERIAŁY POLSKIE, ŚRODKOWEJ I Wschodniej Europy
WYŁĄCZNIĘTY DYSPONENTEM LICENCJI, TECHNOLOGII I KONSTRUKCJI
"TURDOOME" ORAZ PRAWAMI DO BUDOWY WEDŁUG RYBUNEK
JEST "DOME INTERNATIONAL". BEZ UPRAWNEJ PIĘBNIEJ ZGODY
WŁASZCZELI BĘDĄ DYSPONENTA ZABRANIA SIE KOPOWANIA,
PRZENOSZENIA POWYZSZYCH INFORMACJI NA INNE DOKUMENTY
UB ICH UJAWIANIA W INNYM CELU NIŻ ZOSTAŁO TO UZGODZONE.
NIESTOSOWANIE SIE DO POWYZSZEJ ZASTRZEŻENIA POCIĄGNIE ZA
JĘZA BANKIĘ KARNE W MAXYMALNYM ZAKRESIE OKREŚLONYM
PRZECZ PRAWO.
NIEJESZCZĘ RYBUNEK OPISUJE KONSTRUKCJE KOPULKI CHROMIONA,

WPROWADZONE ZMIANY ZGŁOŚCONE I STOTNIE I
NIE NYMAGAJĄ PROJEKTU PAKIENIOWEGO

**INWESTOR:
GENERALNA DYREKCJA DRÓG KRAJOWYCH I AUTOSTRAD
UL. POWSTAŃCÓW ŚLĄSKICH 186**

JEDNOSTKA PROJEKTOWA:
GRUPA PLATFORMA SP. Z O.O.
UL. Paprotna 7
51-168 WROCŁAW

OBJEKT. ADRES:

MAGAZYN SOLI NA POTRZEBY UTRZYMANIA ZIMOWEGO DRÓG MIEJSKICH I KRAJOWYCH, Wraz z SIŁOSEM FUNDAMENTOWYM DLA ZAŁADUNKU SOLANKI, NAZIEMNYM ZBIORNIKIEM WODY, AGREGATEM PRĄDOWÓRCZYM I ELEMENTAMI INFRASTRUKTURY TECHNICZNEJ WE WROCŁAWIU.

Skład zespołu projektowego

MAGAZYN SOL |

Nr ewidenc. upraw. Data: Podpis: Stanum:
MAGAZYN SÓLI

Projekt

Projekt

Powykonawczy

• 100 •

1


RZUT PRZYZIEMIA

RZUT PRZYZIEMIA