




ZASIEKI ŻELBETOWE - WIDOK 1-1

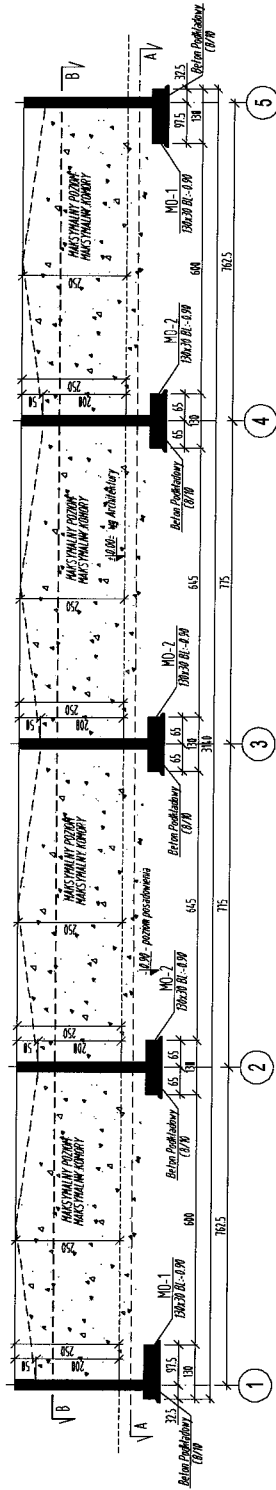

ZASIEKI ŻELBETOWE - WIDOK B-B

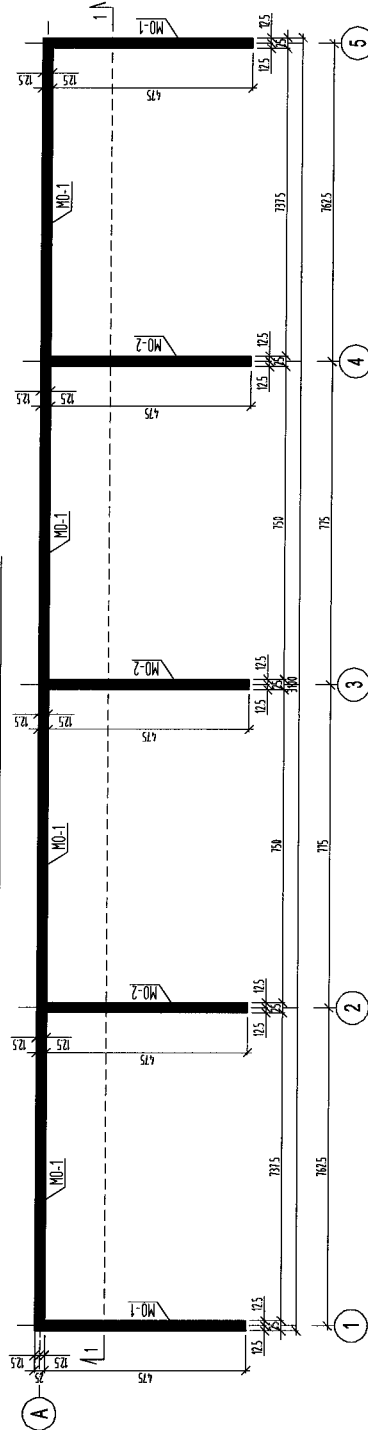

ZASIEKI ŻELBETOWE - WIDOK A-A

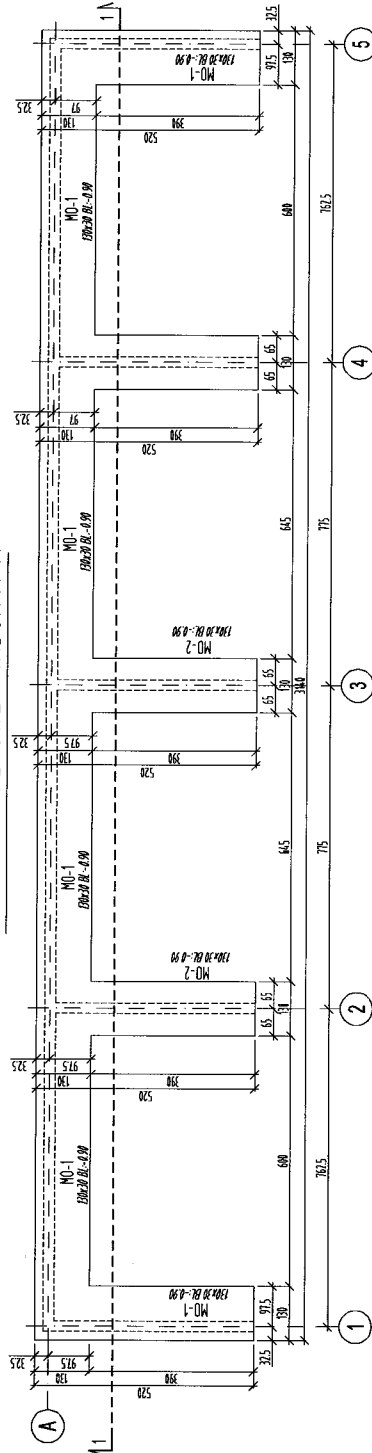

BETON: C20/25 (B25)
STAL: BS500 (AIII-N)
OTULINY MN: FUNDAMENTY - 5cm
SCANY - 3,0cm
±0.00 --- wg Architektury

INWESTOR: GENERALNA DYREKCJA DRÓG KRAJOWYCH I AUTOSTRAD ODDZIAŁ
WROCŁAW, ul. Powstańców Śląskich 186, 53-139 Wrocław

JEDNOSTKA PROJEKTOWA:
GRUPA PLATFORMA Sp. z o.o.
ul. Paprotna 7 Wrocław 51-117
tel./71 718 44 75; email: grupaplatforma@wp.pl

INWESTYCJA, ADRES:
ROZBUDOWA AUTOSTRADY A-8 O WYBUDOWANIE OBWOZU UTRZYMANIA
AUTOSTRADY DLA DROGI A-8 WRAZ Z CENTRUM ZARZĄDZANIA RUCHEM W WĘZLE
WROCŁAW PÓŁNOC (DAWNIEJ WIDAWA)

OBIEKT:
WIATA ŻELBETOWA

Skład zespołu projektowego:	Nr ewid.	Uprawn.	Podpis:
KONSTRUKCJA			
Projektant	mgr inż. Paweł Dudkiewicz	28005/04	Dudkiewicz
Weryfikator	mgr inż. Łukasz Ziłmy	238005/11	Ziłmy
Weryfikator	mgr inż. Marcin Mazurkiewicz		Mazurkiewicz
Weryfikator	mgr inż. Małgorzata Jaworska		Jaworska
Weryfikator	inż. Kacper Smółka		Smółka
Weryfikator	inż. Jacek Dudkiewicz	27899/04	Dudkiewicz
Nr projektu:	SR_GP_12_03	A	
Strona:	18.09.2013		
Rodzaj rysunku:	Projekt		
Skala:	Powykonawczy		
Skala:	1:100		
Tytuł rysunku:	RZUT_ZASIEKI ŻELBETOWE		
Nr rys.	K-60		