

**skala 1:500**


S. 7.159.25.24.3.1

gm. KOZIENICE

Aktualizacje mapy w gr. lok. wykonat  
03.03.2012r: geodeta uprawniony  
Marian Chmielnicki  
84 68 14 183

**Marian Chmieleński**  
-670614163-  
Udajezi Geodezyjne i Kartograficzne  
Świdoczw-10th, G.P.18, Nr 10987  
ul. Kobernicka 4163  
26-800 Kozienice, tel. 14-63-31

*Nie wyklucza się istnienia w terenie urządzeń podziemnych, których nie zgłoszono do inwentaryzacji geodezyjnej i nie odnaleziono w trakcie wykonania mapy.*

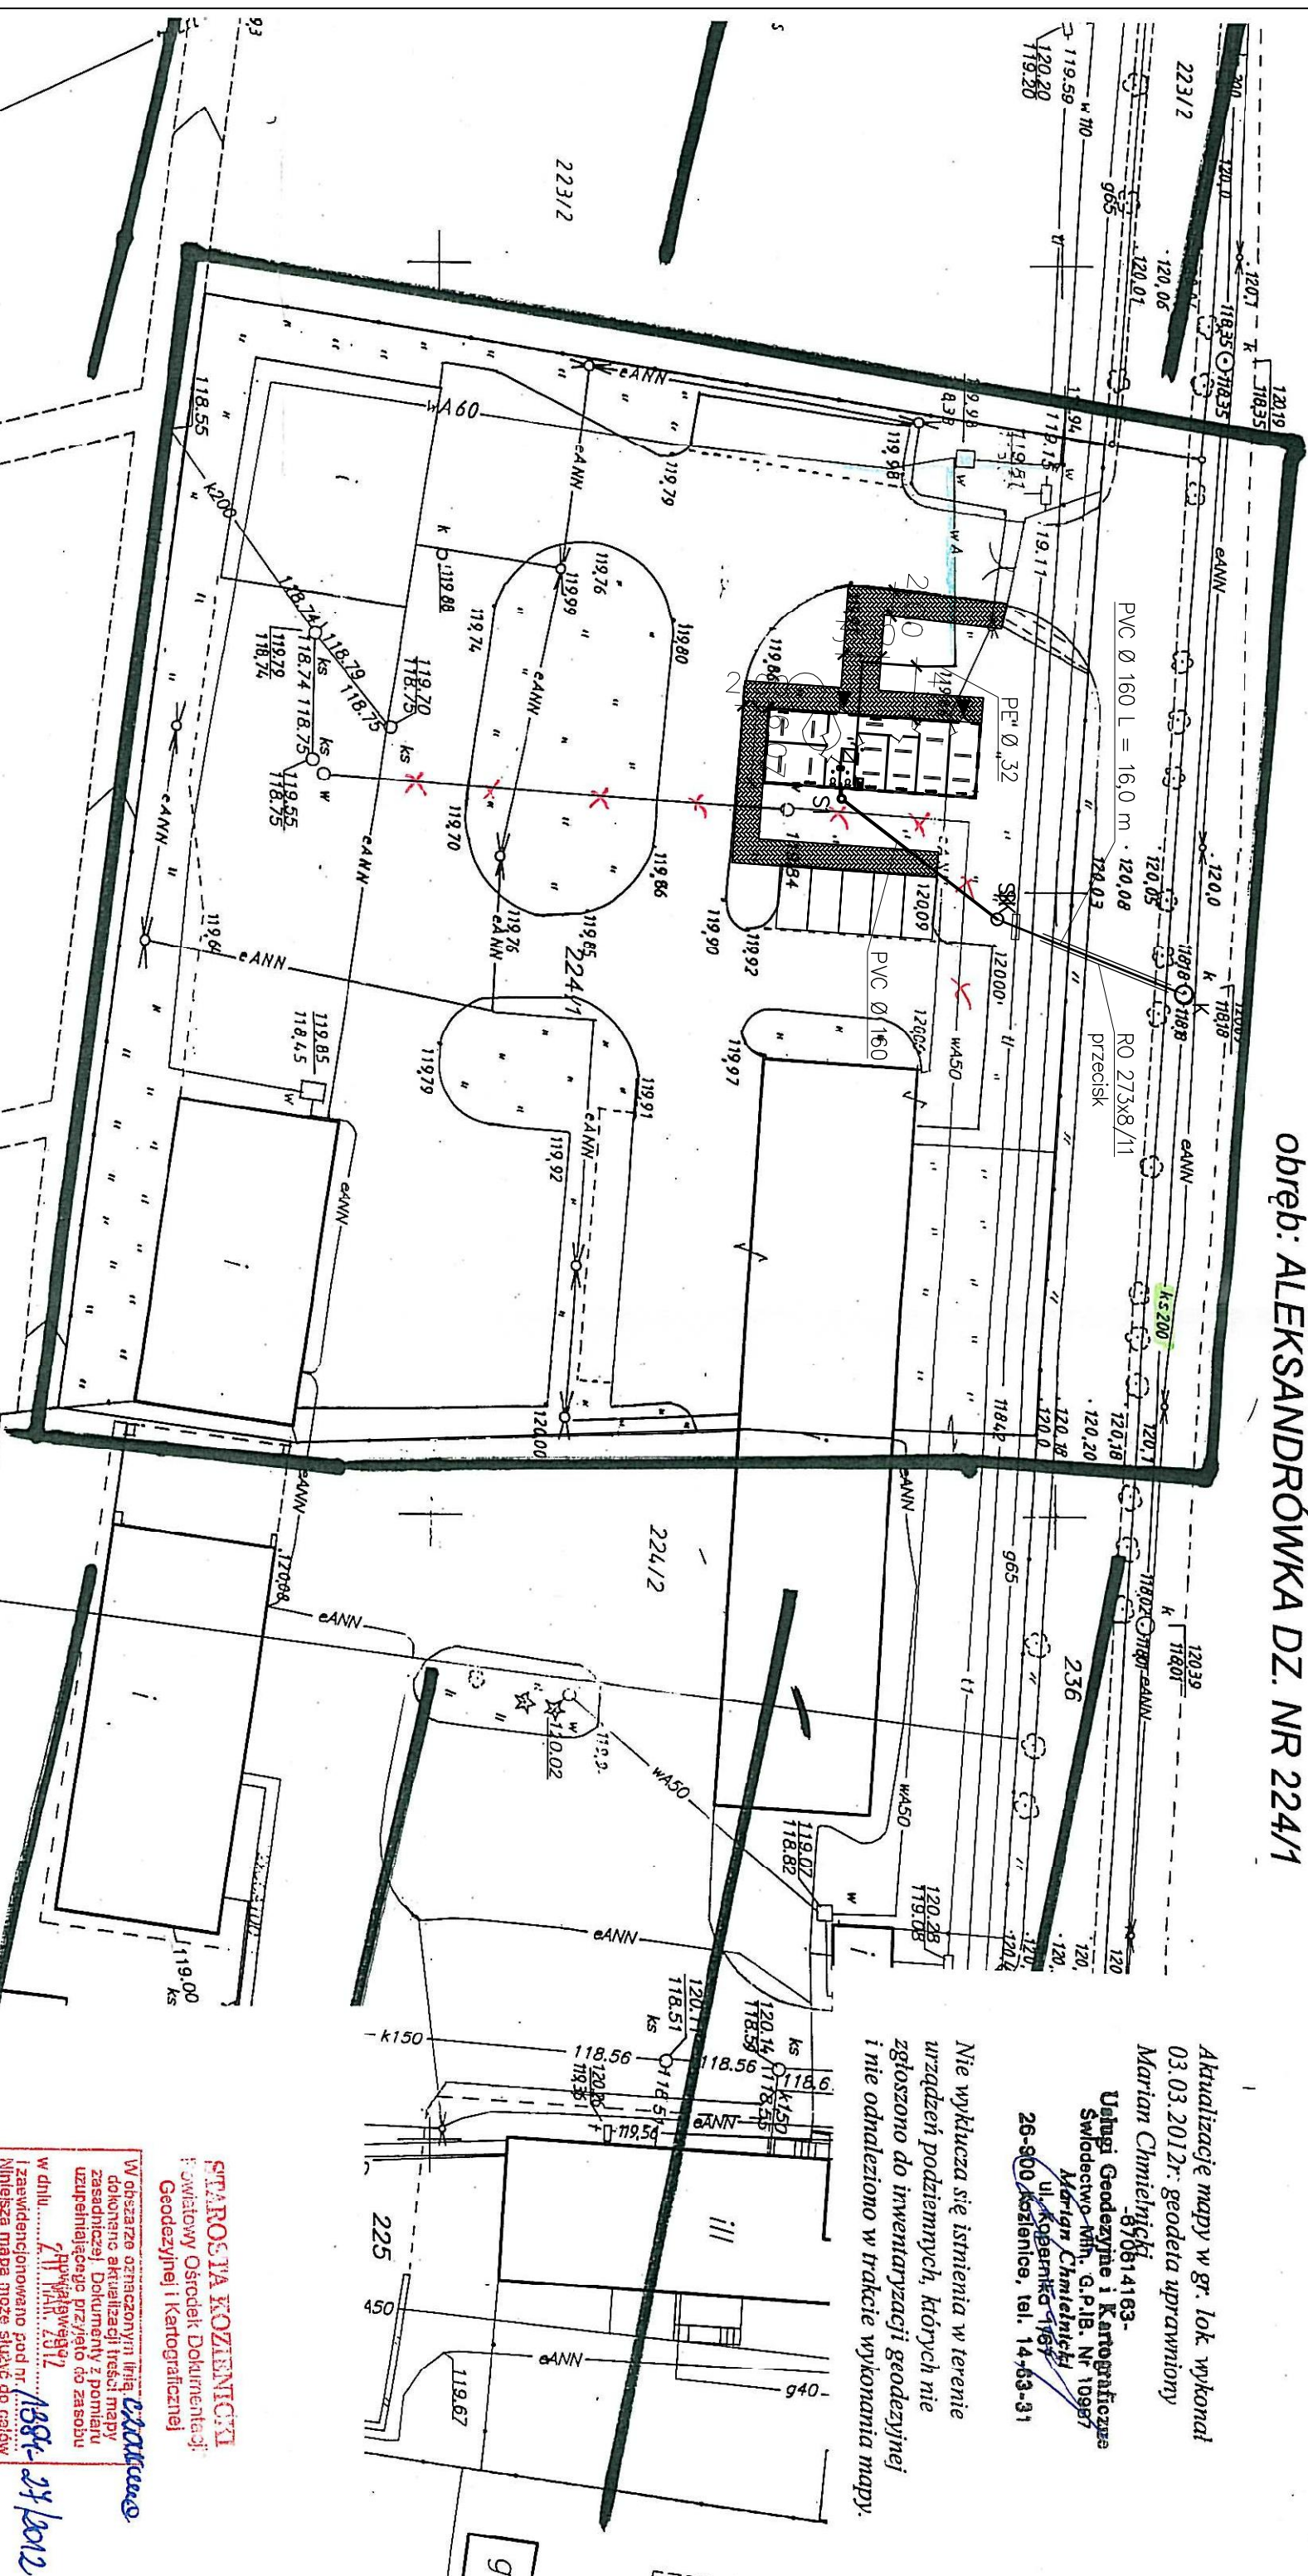

**STAROSTA KOZIENICZY**  
Powsiatowy Ośrodek Dokumentacji  
Geodezyjnej i Kartograficznej

W obszarze oznaczonym linia  
dokonano aktualizacji treści mapy  
zasadniczej. Dokumenty z pomiaru  
uzupełniającego przyjęło do zasobu  
państwowego  
27 maj 2012

1. zaawidencjonowano pod nr. 1584  
Mniejsza mapa może służyć do celów  
projekt. Projektowane obiekty  
budowlane wyznacznąc pozwolenia  
na budowę podlegają wytyczeniu  
i inwentaryzacji powykonawczej przez  
jednostki uprawnione do wykonywania

[illegible]

KIEROWNIK Powiatowego Ośrodka  
dokumentacji Geodezyjnej i Kartograficznej

[illegible]