

Warszawa 2014-03-21

Znak sprawy: BG.6630.1048.2014

**OPINIA NR BG.6630.1048.2014**

do usytuowania sieci uzbrojenia terenu wydana w oparciu o Ustawę Prawo Geodezyjne i Kartograficzne dnia 17 maja 1989 r. z późniejszymi zmianami (Dz. U. Nr 193 z 2010 r. poz. 1287) oraz Rozporządzenie Ministra Rozwoju Regionalnego i Budownictwa z dnia 2 kwietnia 2001r. w sprawie geodezyjnej ewidencji sieci uzbrojenia terenu oraz zespołów uzgadniania dokumentacji projektowej (Dz. U. Nr 38 z 2001 r. poz. 455).

rodzaje uzgadnianych sieci : **kanalizacyjna (uzupełnienie uzg. ZUD 487/10)**

lokalizacja: **Warszawa URSYNÓW ul. POW S-2 - węzeł Lotnisko**

dla: **Generalna Dyrekcja Dróg Krajowych i Autostrad**

na wniosek z dnia: **2014-03-06**

Zespół Uzgadniania Dokumentacji Projektowej Sieci Uzbrojenia Terenu  
**opiniuje pozytywnie** lokalizację w/w sieci uzbrojenia terenu.

**Informacja:**

1. Opinia niniejsza dotyczy **wyłącznie lokalizacji przewodów i nie dotyczy rozwiązań technicznych**, które należy uzgadniać bezpośrednio z gestorami sieci uzbrojenia terenu.
2. W przypadku zmiany uzgodnionego przebiegu sieci uzbrojenia terenu, należy ponownie wystąpić z wnioskiem o dokonanie uzgodnienia.
3. Uzgodnione usytuowanie sieci uzbrojenia terenu podlega wytyczeniu i geodezyjnej inwentaryzacji powykonawczej przez jednostki uprawnione do wykonywania prac geodezyjnych. W razie niezgodności realizacji sieci uzbrojenia terenu z uzgodnioną lokalizacją, inwestor zobowiązany jest przedłożyć mapę z wynikami pomiarów powykonawczych właściwemu organowi administracji architektoniczno-budowlanej.
4. **Niniejsza opinia nie rodzi praw do terenu oraz nie uprawnia do rozpoczęcia prac budowlanych.**
5. Na wejście w teren należy uzyskać zgodę właściciela terenu.
6. Ważność opinii została określona w § 13 w/w rozporządzenia. Uzyskanie prawomocnej decyzji o pozwoleniu na budowę sieci uzbrojenia terenu, lub zgłoszenie prac budowlanych, dokonane w okresie ważności opinii ZUDP, zapewnia zachowanie projektów na zasadniczej mapie miasta w okresie dłuższym niż 3 lata. W tym celu należy dostarczyć do Wydziału Obsługi ZUDP kopię prawomocnej decyzji o pozwoleniu na budowę lub zgłoszenia prac budowlanych dla inwestycji objętej uzgodnionym projektem.

**Uwagi i zalecenia:**

brak

Opinia ważna wraz z załącznikiem mapowym.  
ilość zał. 1 w 2 egz.

Z up. PREZYDENTA MIASTA WARSZAWY  
mgr inż. Andrzej  
Przewodniczący  
Zespołu Uzgadniania Dokumentacji Projektowej



PREZYDENT MIASTA STOLECZNEGO WARSZAWY  
ZESPÓŁ UZGADNIANIA DOKUMENTACJI PROJEKTOWEJ  
SIECI UZBROJENIA TERENU

Na podstawie art. 28 ustawy z dnia 17 maja 1989 r. - Prawo geodezyjne i kartograficzne Dz. U. z 2010 r. Nr 193, poz. 1287 uzgodniono usytuowanie projektowanych sieci uzbrojenia terenu wyszczególnionych w części tekstowej opinii.

Uzgodnione usytuowanie sieci uzbrojenia terenu podlega wytyczeniu i geodezyjnej inwentaryzacji powykonawczej przez jednostki uprawnione do wykonywania prac geodezyjnych.

W razie niezgodności realizacji sieci uzbrojenia terenu z uzgodnionym projektem inwestor zobowiązany jest przedłożyć mapę z wynikami pomiarów powykonawczych właściwemu organowi administracji architektoniczno-budowlanej.

Uzgodnienie usytuowania projektowanych sieci uzbrojenia terenu zachowuje ważność przez okres 3 lat od dnia wydania opinii.

Uzgodnienie usytuowania projektowanych sieci uzbrojenia terenu.


Uzgodnienie traci ważność w przypadku, o którym mowa w § 13 rozporządzenia Ministra Rozwoju Regionalnego i Budownictwa z dnia 2 kwietnia 2001 r. w sprawie geodezyjnej ewidencji sieci uzbrojenia terenu oraz zespołów uzgadniania dokumentacji projektowej (Dz. U. Nr 38, poz. 455).

1048/14  
(nr opinii) 2014-03-21 (p. opis przewodniczącego)  
Warszawa, dn. 2014-03-21  
-1-

Projekt wniesiono na mapę numeryczną

Data 20 MAR 2014

Warszawskie Przedsiębiorstwo Geodezyjne S.A. ks.rob. WPG S.A. 22/19/14 00-497 Warszawa ul. Nowy Świat 2 tel. 300-07-19	
MAPA DO CELÓW PROJEKTOWYCH Obiekt: POW Etap II/2 Węzeł Lotnisko	
Oznaczenie kancelaryjne zgłoszenia pracy geodezyjnej	BG.6640.1836.14
Miejscowość	m.st. Warszawa
Jednostka ewidencyjna	identyfikator 146513 8 nazwa Ursynów
Obręb ewidencyjny	identyfikator 146513 8.0927,28 nazwa 1.09.27,28
Sekcje 18,23 s7-8w1-2; 12,17 s8w1	MAPA NUMERYCZNA Skala 1 : 500
Nazwa układu współrzędnych	prostokątnych płaskich PUWG 2000 wysokości 0-Wisły
Oznaczenie granic obszaru, który był przedmiotem aktualizacji	
Oznaczenie i informacje o służebnościach gruntowych mających wpływ na zagospodarowanie gruntów, zlokalizowanych w granicach projektowanej inwestycji	wykonano bez ustalenia obciążeń
Oznaczenie i symbol konturu użytku gruntowego, który nie jest ujawniony w bazie danych ewidencji gruntów i budynków	brak
Nie wyklucza się istnienia w terenie innych nie wykazanych na niniejszej mapie urządzeń podziemnych, które nie były zgłoszone do inwentaryzacji	
18 LUT. 2014 GEODETA mgr inż. Alina Bielecka nr upr. 14895/95	
Warszawa	

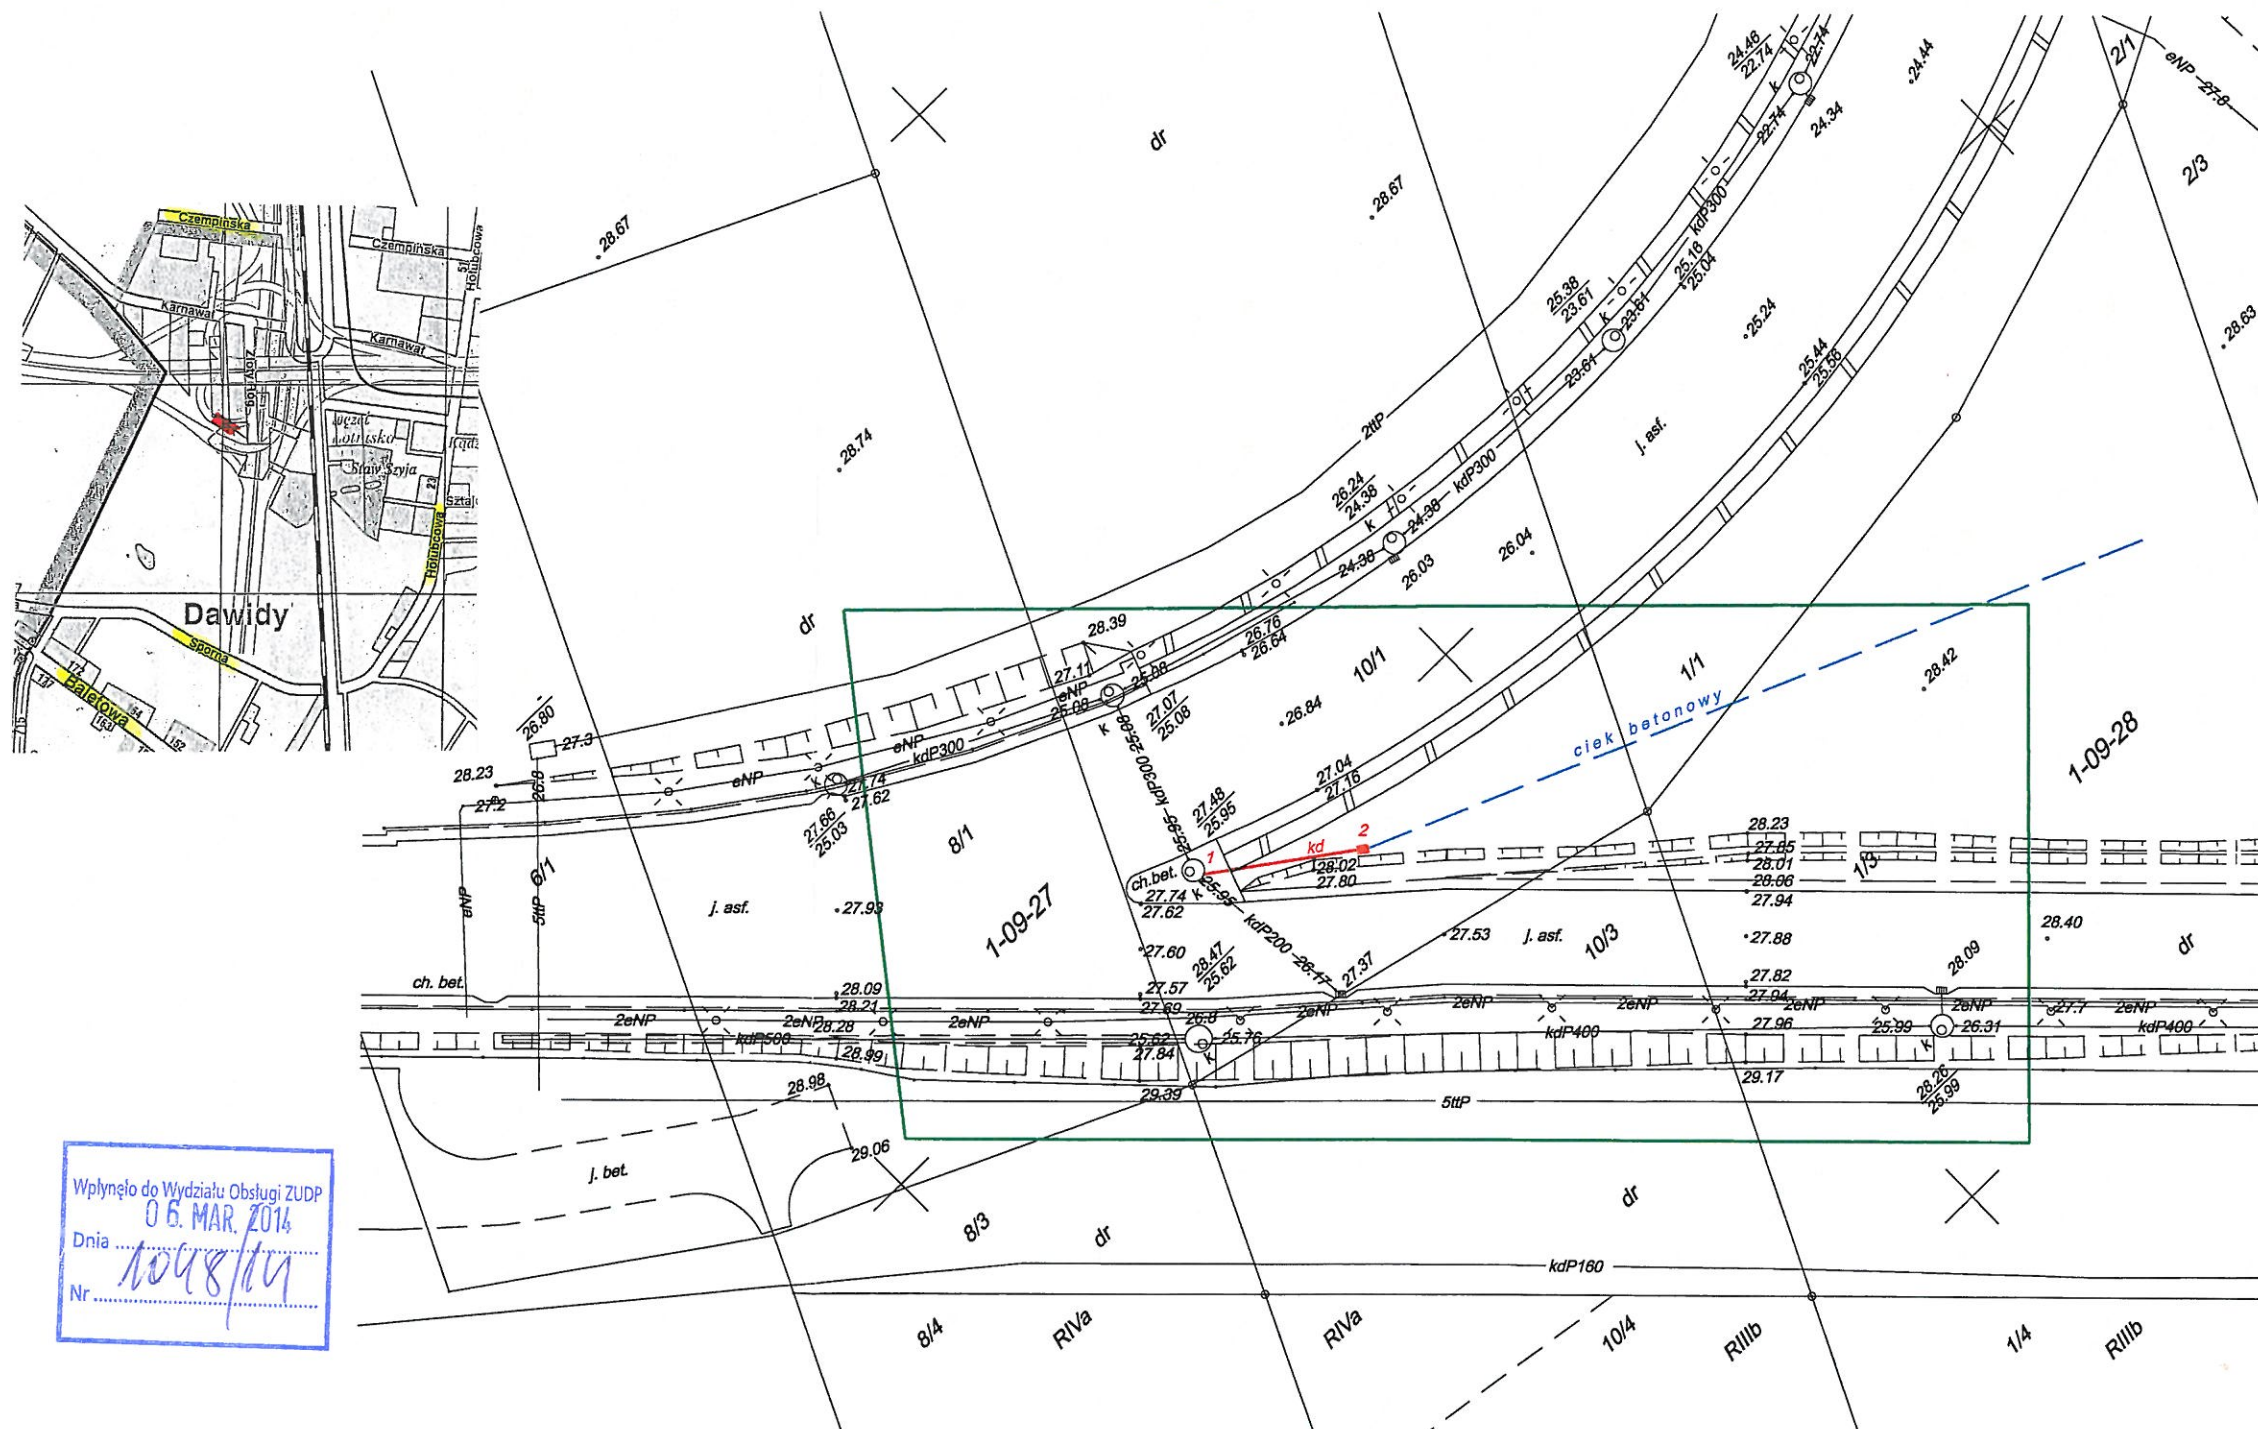

Ks. Rob. 22/019/14

Warszawskie Przedsiębiorstwo Geodezyjne S.A.

ul. Nowy Świat 2, 00-497 Warszawa

P-22 tel. 22 628-29-65

Obiekt: POW S2 Etap II/2

Węzeł Lotnisko

Skala 1: 500

m.st. Warszawa, dz. Ursynów

MAPA NUMERYCZNA

(18,23 s7-8w1-2,12,17 s8w1)

Usytuowanie stałego przewodu

(uzupełnienie ZUDP nr 487/10)

1 - 2 kanalizacja deszczowa

ciek betonowy - bez uzgodnienia

Wkreślono do realizacji przez Warszawskie Przedsiębiorstwo Geodezyjne S.A.

Przed rozpoczęciem robót należy wystąpić o wyznaczenie projektowanej trasy w terenie. (podstawa prawna: Rozporządzenie Ministra Rozwoju Regionalnego i Budownictwa z dn. 02.04.2001r.)

Wydruk niniejszej mapy jest zgodny z mapą do celów projektowych zarejestrowaną pod nr P.1465.2014.2684 oraz z z.m.m. i z terenem.

06 MAR. 2014

GEODETA

Warszawa, dn.

mgr inż. Alina Bielecka

nr upr. 14895/95

inż. Bogdan Sorys  
Projektant

Uprawnienia w spec. drogowej  
do proj. nr WBPP 11178

~ 200 m do Trasy eksp. S-2 (POW)

~ 500 m do ul. Spornej



