



# PRZEKRÓJ POPRZECZNY 1:50

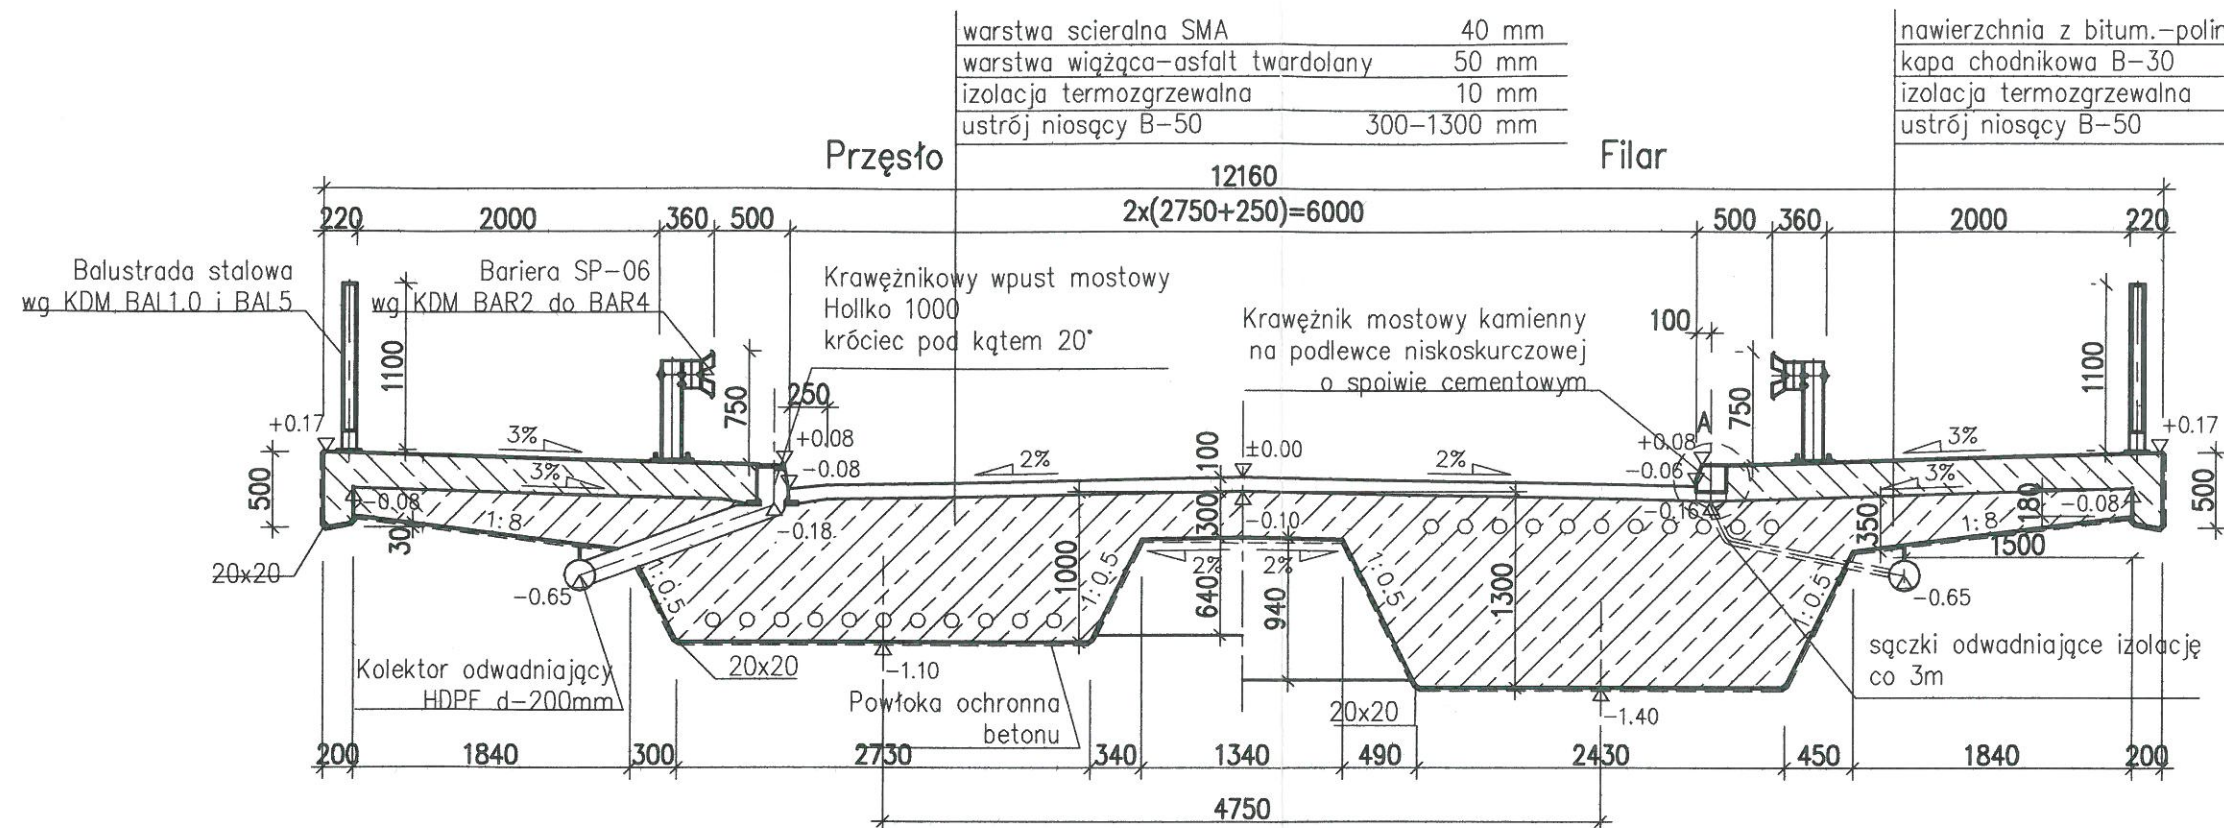

Szczegół A  
1:10

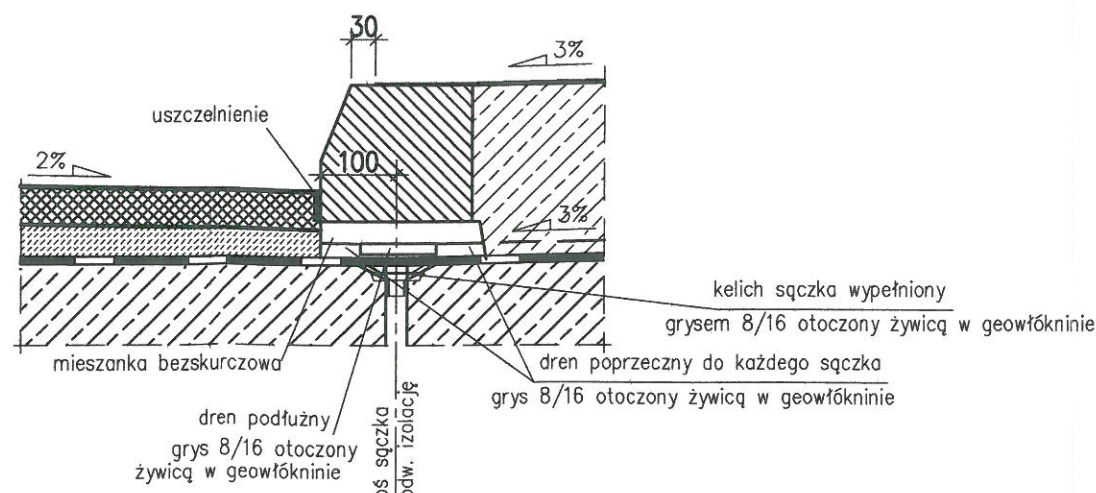

**DOKUMENTACJA  
POWYKONAWCZA**

**WYKONANO ZGODNIE  
Z RYSUNKIEM**

KIEROWNIK ROBÓT MOSTOWYCH

mgr inż. Sławomir Tarnopolski  
upr. nr 271/2000  
w specjalności konstrukcyjno-budowlanej  
do kierowania robotami budowlanymi bez ograniczeń

**DO REALIZACJI**

Zakłady Budownictwa Mostowego  
Inwestor Zastępczy Sp. z o.o.  
03-338 Warszawa, ul. Julianowska 13

INŻYNIER KONTRAKTU

mgr inż. Stanisław Pajchel

|  |   |         |        |
|--|---|---------|--------|
| <b>EUROPROJEKT GDAŃSK sp. z o.o.</b><br>80-165 Gdańsk ul. Powstańców Warszawskich 57 |   |         |        |
| Nazwa dokumentacji   | Droga krajowa Nr 7<br>na odcinku Jazowa-Elbląg                            | Data    | V.2004 |
| Stadium  | Projekt wykonawczy  | Skala   | 1:50   |
| Branża   | Budowa wiaduktu WD-12   | Nr rys. | 3.0    |
| Tytuł rysunku  | Przekrój poprzeczny   |         |        |
| Projektant   | mgr inż. Witold KOSECKI upr. nr 150/Gd/99 spec. konstrukcyjno - budowlana |         |        |
| Opracował  | mgr inż. Rafał KOSECKI upr. nr 3/Gd/01 spec. konstrukcyjno - budowlana    |         |        |
| Sprawdzający   | mgr inż. Lucjan MALINOWSKI upr. nr KBU1a-2126/885/66 spec. mosty          |         |        |