


nr	Opis	KASZYCE


<b>Data opracowania:</b>	<b>Skala:</b>	<b>Nr rysunku:</b>
CZERWIEC 2018	1 : 1000	2.2

nr	obiekt	MOP I	ZAMECHOW
1	parking dla samochodów osobowych	40	
2	parking dla samochodów ciężarowych	3	
3	parking dla samochodów osobowych z przyczepami	4	
4	parking dla samochodów ciężarowych	18	
8	parking dla autobusów	2	

# MOP I ZAMIECHÓW


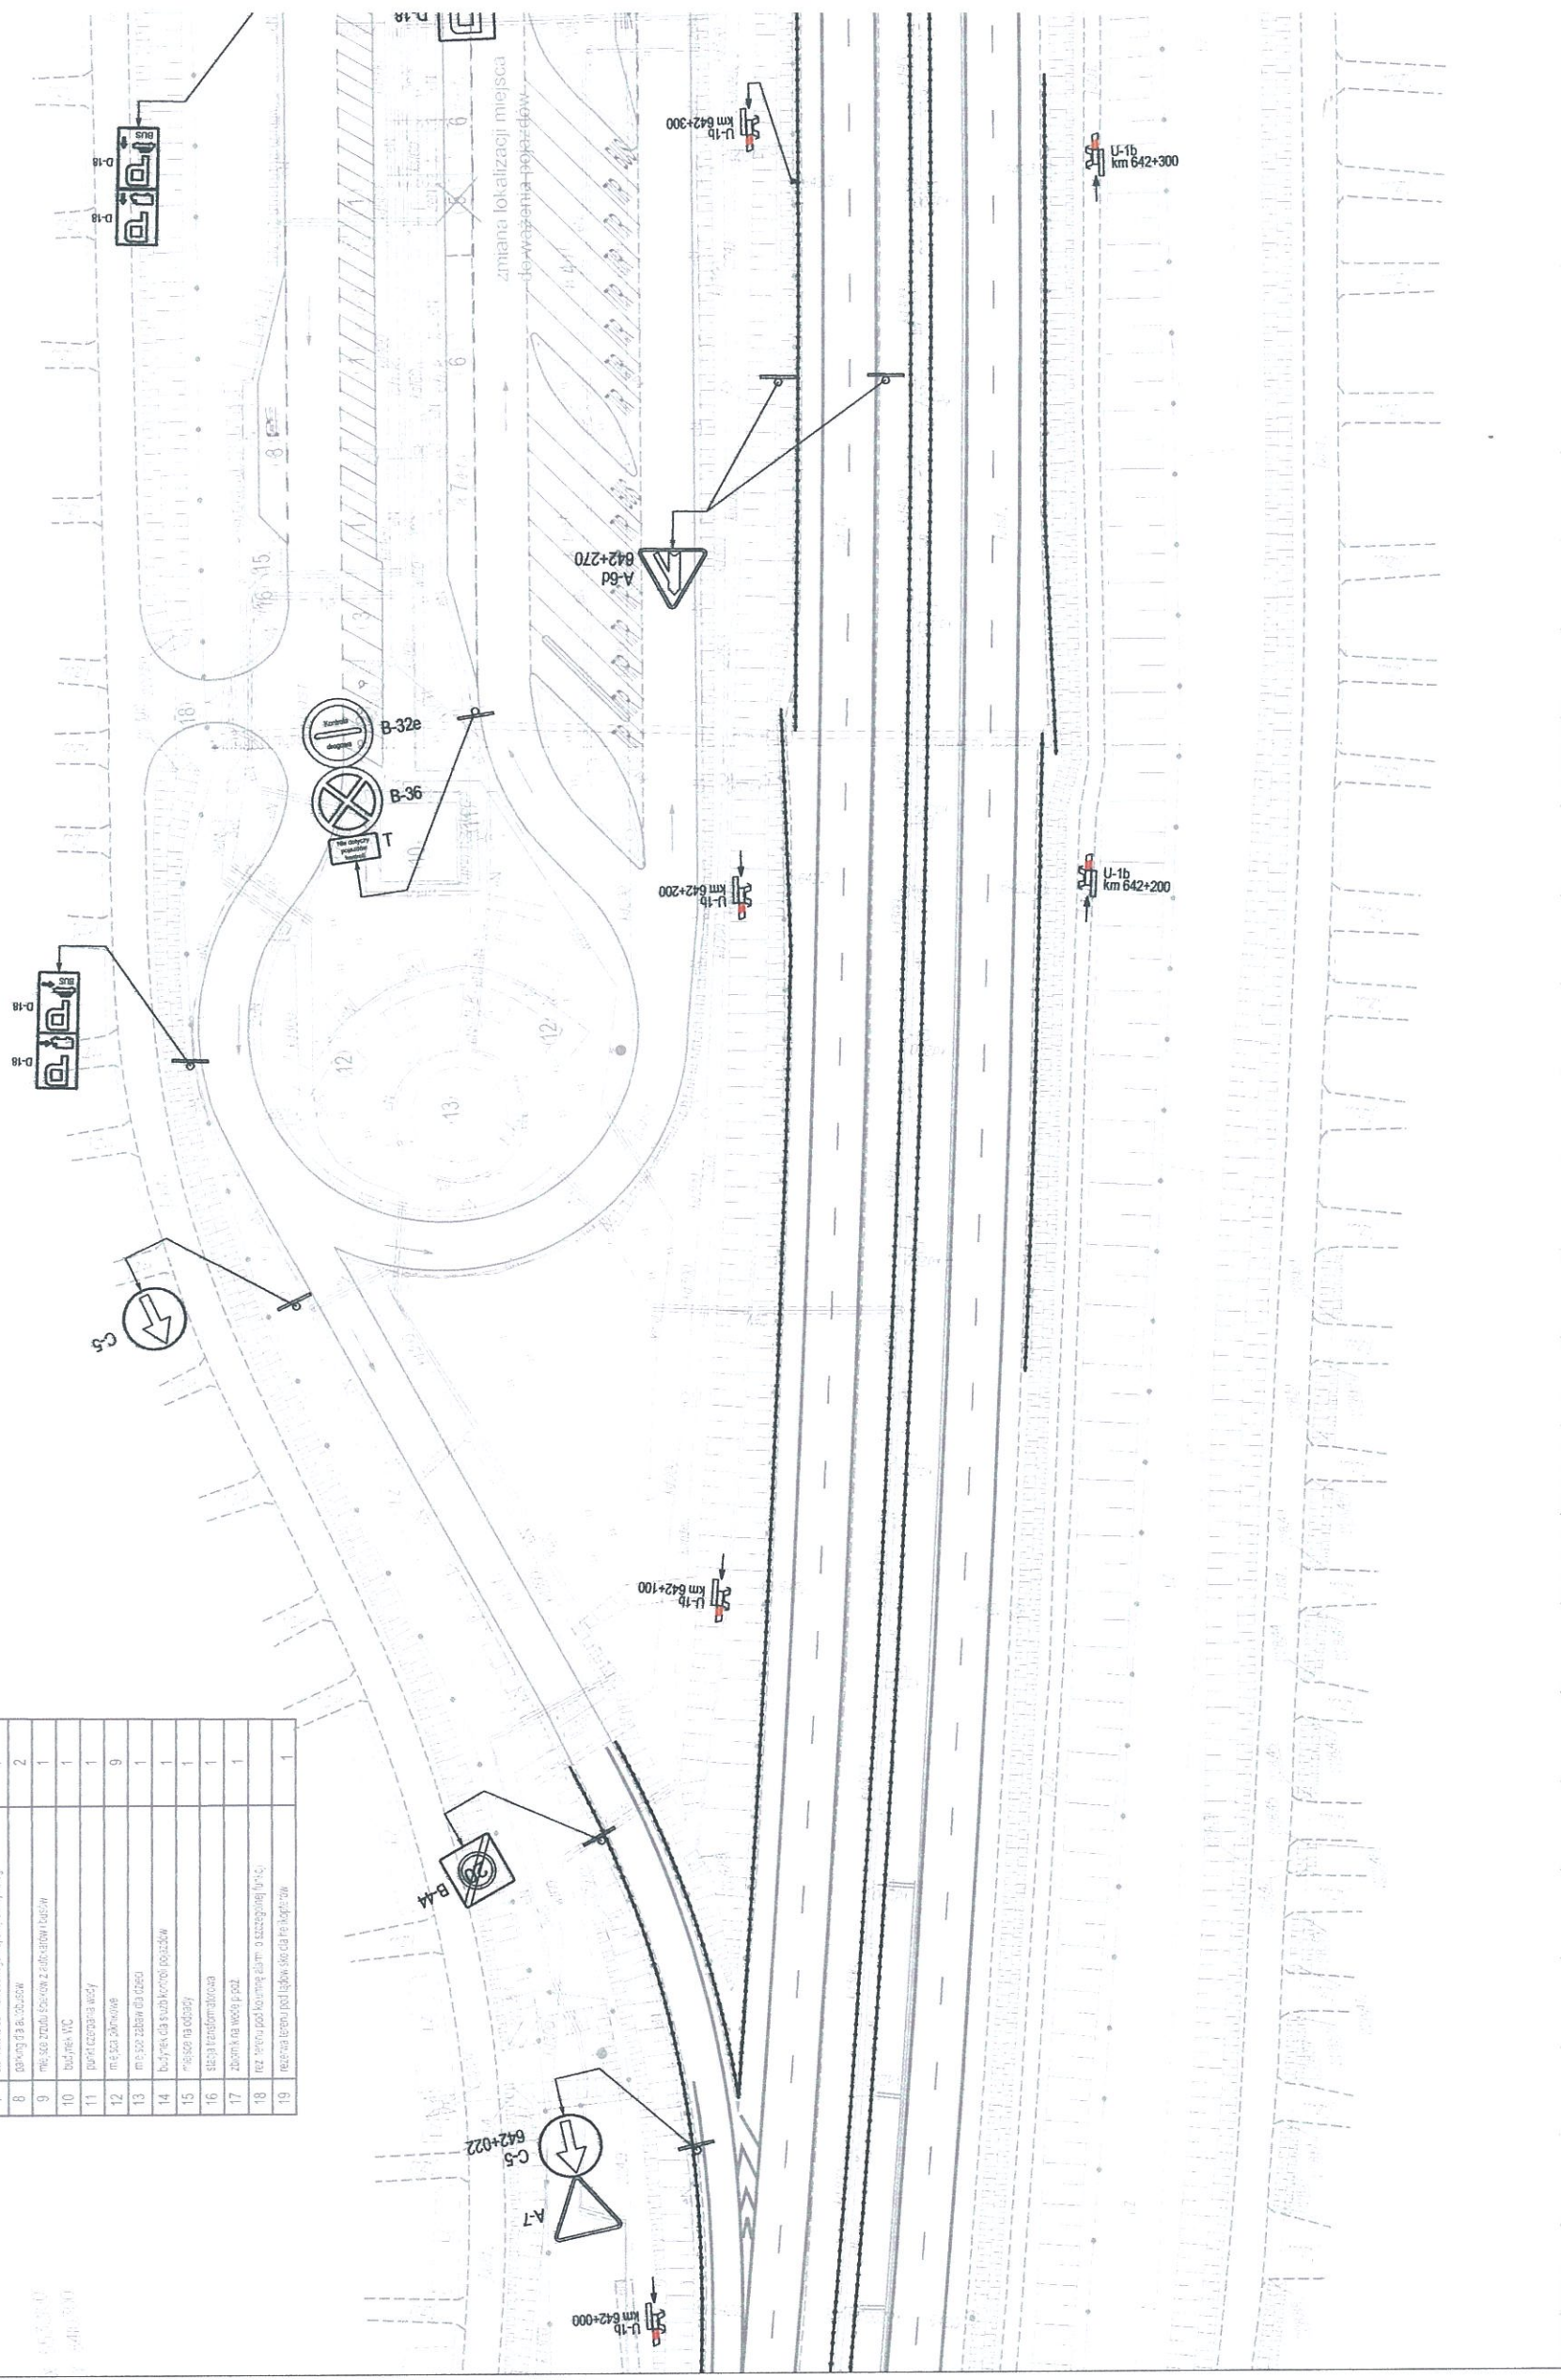

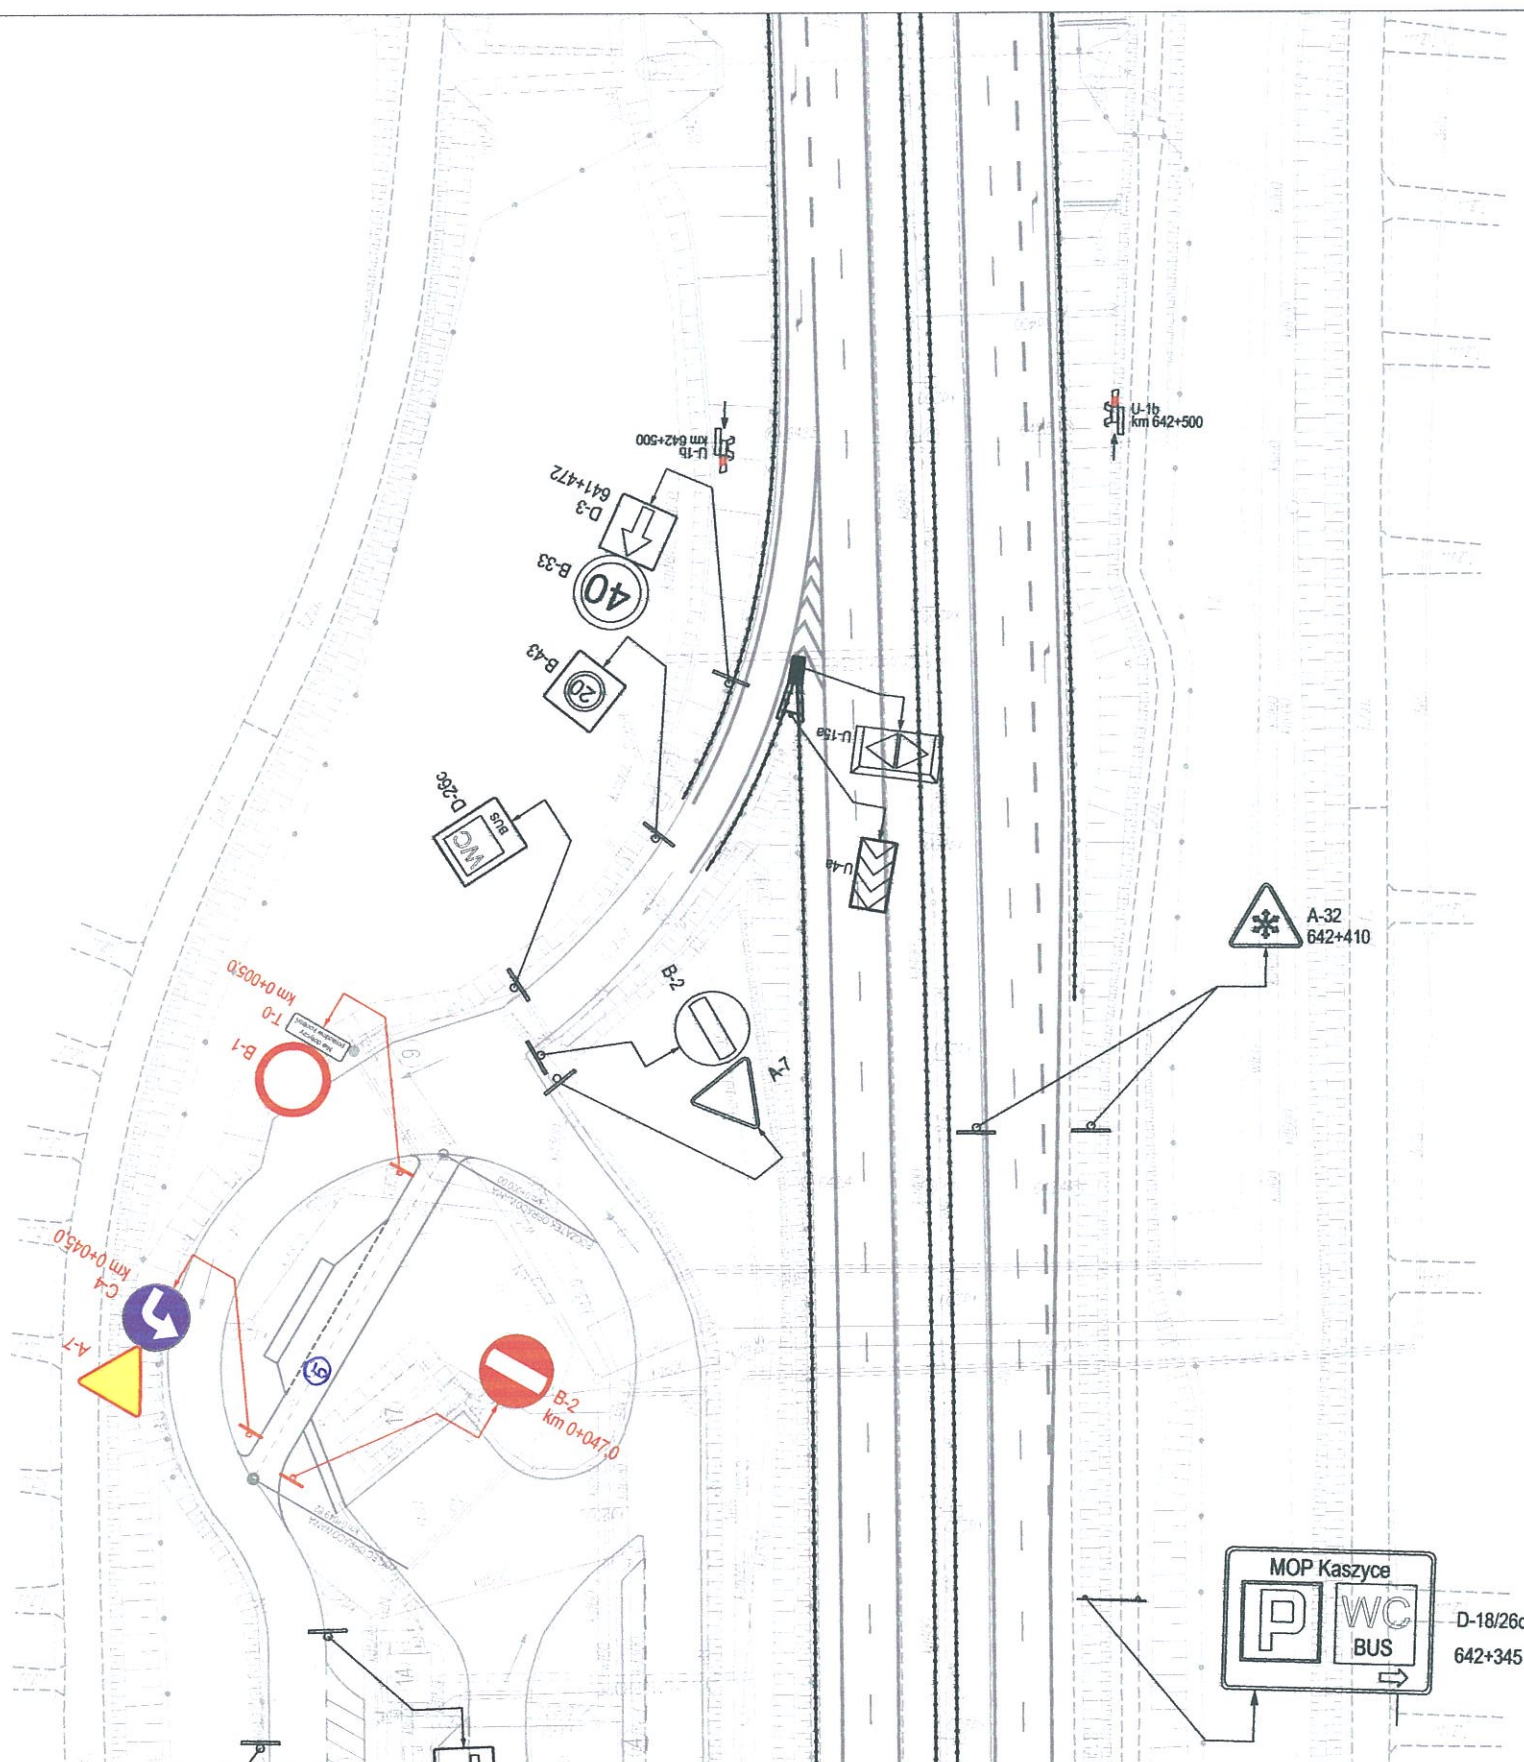

**Wykonawca robót:**

**BUDIMEX S.A.**  
ul. Stawki 40  
01-040 Warszawa

**Jednostka projektowa:**

**"BEMAR" Marcin Bechta**  
Nowa Wieś 50, 36-001 Trzebowniko




## Nazwa zadania:

"Budowa Autostrady A4 na odcinku Rzeszów Korczowa  
Odcinek Jarosław węzeł Wierzbna bez węzła - Radymno (z węzłem)  
km 621+800,67 - 647+455,82

Odcinek 2 km 629+900 + km 647+455,82"

Nazwa rysunku:

# PLAN SYTUACYJNY

Funkcja	Tytuł zawodowy, imię i nazwisko	Nr uprawnień	Podpis
Opracował	mgr inż. Roman Rypust		
Projektant	mgr inż. Anna Karla	PDK/0204/POOD/12	
Projektant	mgr inż. Marcin Beciła	PDK/0113/POOD/08	

**Data opracowania:**

CZERWIEC 2018

1:1000

Nr rysunku:

21