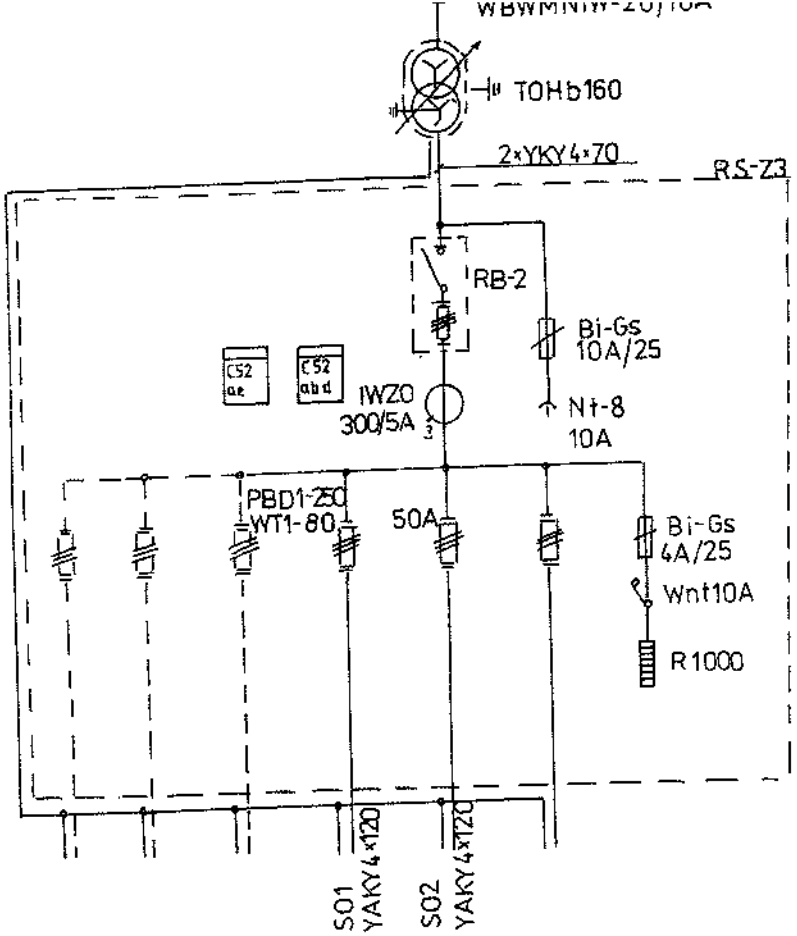

KONTRAKT
(CONTRACT No

DOKUMENTACJA POW
(AS BUILT DOCUME

opracowana pr
(prepared by:

Eurovia Asphalt GmbH / Drom
Pulawy, gmina

Object name and adress: A(Ua) 080a Transformer station "Service Area Krajków"		Subj Station e Kind & nam
Designed by:	D.Bielak, M.Sc.(C. Eng.)	electrical:
Checked by:	A.Łukaszewicz, M.Sc.(C. Eng.)	electrical:

Nazwa i adres obiektu: A(Ua) 080a Stacja transformatorowa "MOP Krajków"		Prze Schemat Specjalne
Projektant	mgr inż. D.Bielak	elektrycz
Sprawdzający	mgr inż. A.Łukaszewicz	elektrycz