

OPERAT KOLAUDACYJNY

Budowa Zachodniej Obwodnicy miasta Poznania

w ciągu S11 na odc. Złotkowo – Autostrada A2 (Głuchowo) Etap I dł. 14,2km

Odcinek Dąbrówka – Głuchowo S11 od km 21+500 do km 25+693,57 i S5 od km 0+000 do km 1+605,00

MOP „Skórzewo”, MOP „Pałędzie”

Projekt Wykonawczy z naniesionymi zmianami

Spis zawartości PW – MOP „Skórzewo”, MOP „Pałędzie”:

rys. 02-01 Plan sytuacyjny MOP „Skórzewo”

Zmiana proj. nr 1.1 – Aktualizacja ciągłości odwodnienia liniowego na ciągu głównym – dodano ściek trójkątny od km 505,50 do km 606,91 i dwa wpusty z odprowadzeniem wody przykanalikiem do rowu

Zmiana proj. nr 2 – zaprojektowano ściek liniowy w rejonie stanowisk dla pojazdów z materiałami niebezpiecznymi

Zmiana proj. nr 3 – zaprojektowano balustradę U-11a od km 0+140 do km 0+160 drogi manewrowej na MOP-ie Skórzewo na zabezpieczenie chodnika od strony rowu melioracyjnego

Zmiana proj. nr 4 – zaprojektowano zjazd technologiczny i dojazd do przepompowni ścieków, dodatkową bramę i ogrodzenie

rys. 04-01 Profil podłużny MOP „Skórzewo”

Zmiana proj. nr 1.1 – Aktualizacja ciągłości odwodnienia liniowego na ciągu głównym – dodano ściek trójkątny od km 505,50 do km 606,91 i dwa wpusty z odprowadzeniem wody przykanalikiem do rowu

rys. 02-01 Plan sytuacyjny MOP „Pałędzie”

Zmiana proj. nr 1.2 – Aktualizacja ciągłości odwodnienia liniowego na ciągu głównym – dodano ściek trójkątny od km 0+000,00 do km 0+124,50 i trzy wpusty z odprowadzeniem wody przykanalikiem do rowu

Zmiana proj. nr 2 – zaprojektowano ściek liniowy w rejonie stanowisk dla pojazdów z materiałami niebezpiecznymi

SKANSKA S.A. OBI w Poznaniu

ul. Bystra 7, 60-961 Poznań

P. U. T. INTERCOR Sp. z o. o.

ul. Okólna 10, 42-400 Zawiercie

SKANSKA



OPERAT KOLAUDACYJNY

Budowa Zachodniej Obwodnicy miasta Poznania

w ciągu S11 na odc. Złotkowo – Autostrada A2 (Głuchowo) Etap I dł. 14,2km

Odcinek Dąbrówka – Głuchowo S11 od km 21+500 do km 25+693,57 i S5 od km 0+000 do km 1+605,00

MOP „Skórzewo”, MOP „Pałędzie”

rys. 04-01 Profil podłużny MOP „Pałędzie”

Zmiana proj. nr 1.2 – Aktualizacja ciągłości odwodnienia liniowego na ciągu głównym –
dodano ściek trójkątny od km 0+000,00 do km 0+124,50 i trzy wpusty z odprowadzeniem
wody przykanalikiem do rowu

Stadium **Projekt Wykonawczy (PW)**

Branża **Drogowa (DR)** CPV 45111
45233


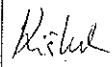
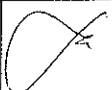
Zadanie **Budowa Zachodniej Obwodnicy miasta Poznania w ciągu drogi krajowej nr S11 na odcinku Złotkowo – autostrada A2 i w ciągu drogi krajowej nr S5 w rejonie węzła „Głuchowo” autostrady A2**
ETAP I – S11 od węzła „Swadzim” – km 13+068,00 do węzła „Głuchowo” – km 25+693,57 oraz S5 w rejonie węzła „Głuchowo” – od km 0+000,00 do km 1+605,00 o łącznej dł. 14,23 km

Numer tomu **15/01/01** **Rewizja** **00**

Temat opracowania **MOP “Skórzewo”**

Inwestor / Zamawiający **Generalna Dyrekcja Dróg Krajowych i Autostrad**
Oddział w Poznaniu
 ul. Siemiradzkiego 5a
 60 - 763 Poznań

Nr umowy **131/2005** **Nr archiwalny** **4/PW/I/15/01/01/00/200**

Stanowisko	Imię i nazwisko	Numer uprawnień / Specjalność / Numer z Izby Inż. Budownictwa	Data	Podpis
Projektant	mgr inż. Piotr Kuczyński	81/86 PW konstrukcyjno-budowlana WKP/BD/2626/01	30.04.2009	
Asystent projektanta	mgr inż. Maciej Kiśluk	—	30.04.2009	
Sprawdzający	mgr inż. Damian Lewandowski	7131/55/P/2001 konstrukcyjno-budowlana WKP/BD/2773/01	30.04.2009	

ZATWIERDZONO

w Generalnej Dyrekcji Dróg Krajowych i Autostrad
 Oddział w Poznaniu
 Poznań, dnia 21.07.2009 roku
 ze zmianami naniesionymi kolorem niebieskim
 podpis

NACZELNIK
Wydziału Dokumentacji

mgr inż. Elżbieta Zbytniewska
 upr. proj. 139/81/PW
 upr. wyk. 170/82/PW

Poznań, kwiecień 2009 r.

SPRAWDZONO W GDDKiA
ODDZIAŁ W POZNANIU
 Poznań, dnia 21.07.2009 r.
Nr egzemplarza: 4
 podpis

KIEROWNIK PROJEKTU
 w Wydziale Dokumentacji
 mgr inż. Andrzej Tomaszewski

Z-CADYREKTORA ODDZIAŁU

mgr inż. Marek Berezecki

ZAWARTOŚĆ OPRACOWANIA

Projekt Wykonawczy

TOM 15/01/01

MOP „Skórzewo”

Rewizja 00

- Strona tytułowa
- Zawartość opracowania - Tom 15/01/01
- Aktualne wykazy norm i przepisów prawnych

➤ **OPIS TECHNICZNY**

➤ **RYSUNKI**

WYKAZ PRZEPISÓW PRAWNYCH

- **Prawo o ruchu drogowym** Ustawa z dnia 20 czerwca 1997 r. (Dz. U. Nr 98 z dnia 1997r. poz. 602), tekst jednolity (Dz. U. Nr 58/03 poz. 515), + zmiany (Dz. U. Nr 149 z dnia 28.08.03 poz. 1451)
- **Prawo budowlane** Obwieszczenie Marszałka Sejmu Rzeczypospolitej Polskiej z dnia 21 listopada 2003r. w sprawie ogłoszenia jednolitego tekstu ustawy (Dz. U. Nr 207/03 poz. 2016 z dnia 5.12.2003r.)
- Ustawa z dnia 17 maja 1989r. **Prawo geodezyjne i kartograficzne.** Tekst jednolity Dz. U. Nr 100 z 2000r. poz. 1086 ze zmianami
- Instrukcja techniczna K-1 Mapa zasadnicza 1998r.
- Ustawa z dnia 27 marca 2003r. **o planowaniu i zagospodarowaniu przestrzennym** (Dz. U. Nr 80/03) poz. 717
- **Ustawa o drogach publicznych** z dnia 21 marca 1985r. Dz. U. Nr 14 poz. 60, tekst ujednolicony z uwzględnieniem zmian wynikających z ustawy z dnia 14 listopada 2003r. Dz. U. Nr 200 z dnia 24.11.2003r. poz. nr 1953 + zmiany (Dz. U. Nr80 z dnia 10.05.03r. poz. 721), (Dz. U. Nr 165 z dnia 19.09.2003r. poz. 1593) (Dz. U. Nr 165 z dnia 19.09.03r. poz. 1594),
- Rozporządzenie Ministra Transportu i Gospodarki Morskiej z dnia 2 marca 1999r. **w sprawie warunków technicznych, jakim powinny odpowiadać drogi publiczne i ich usytuowanie** (Dz. U. Nr 43/1999 poz. 430),
- **Komentarz do warunków technicznych, jakim powinny odpowiadać drogi publiczne i ich usytuowanie.** Część I, część II,
- Rozporządzenie Ministra Transportu i Gospodarki Morskiej z dnia 28.02.2000r. w sprawie **numeracji i ewidencji dróg oraz obiektów mostowych** Dz. U. Nr 32/2000 poz. 393 + zmiany (Dz. U. Nr 5 z dnia 17.01.2003r. poz. 54) Rozporządzenie Ministra Infrastruktury z dnia 23.12.2002r. zmieniające rozporządzenie,
- Rozporządzenie Ministra Transportu i Gospodarki Morskiej z dnia 30 maja 2000r. w sprawie **warunków technicznych, jakim powinny odpowiadać drogowe obiekty inżynierskie i ich usytuowanie** (Dz. U. Nr 63/2000 poz. 735),
- Rozporządzenie Ministra Infrastruktury z dnia 3 lipca 2003r. w sprawie **szczegółowego zakresu i formy projektu budowlanego** (Dz. U. Nr 120/03 poz. 1133),

- Zarządzenie nr 3 Generalnego Dyrektora Dróg Publicznych z dnia 25 stycznia 2000r. w sprawie wprowadzania jednolitych stadiów i **składu dokumentacji projektowej dla dróg i mostów** – „Stadia i skład dokumentacji projektowej dla dróg i mostów w fazie przygotowania zadań”; wyd. GDDP, Warszawa 2000
- **Wytyczne stosowania drogowych barier ochronnych** – Załącznik nr 1 do zarządzenia nr 16/94 GDDP z dnia 5 października 1994r.
- Rozporządzenie Ministra Infrastruktury z dnia 3 lipca 2003 r. w sprawie **szczegółowych warunków technicznych dla znaków i sygnałów drogowych oraz urządzeń bezpieczeństwa ruchu drogowego i warunków ich umieszczenia na drogach** (Dz. U. Nr 220 z dnia 23.12.2003 r.).
- Ustawa z dnia 27 kwietnia 2001 r. **Prawo ochrony środowiska** (Dz. U. Nr 62 poz. 627).
- Rozporządzenie Ministra Pracy i Polityki Socjalnej z dnia 26.09.1997 r. w sprawie **ogólnych przepisów bezpieczeństwa i higieny pracy** (Dz. U. Nr 129 poz. 844).
- Rozporządzenie Ministra Infrastruktury z dnia 6.02.2003 r. w sprawie **bezpieczeństwa i higieny pracy podczas wykonywania robót budowlanych** (Dz. U. Nr 47. poz.401)

INNE

1. System oceny stanu nawierzchni SOSN. Wytyczne stosowania. GDDP 2002r. (386)
2. Wytyczne wzmacniania podłoża gruntowego w budownictwie drogowym. GDDP 2002r. (385)
3. Rozwiązania i urządzenia ułatwiające osobom niepełnosprawnym poruszanie się w obszarach zurbanizowanych, „Inwestprojekt” 1985r. (378)
4. Tymczasowe wytyczne stosowania progów zwalniających, GDDP 1994r. (202)
5. Katalog typowych nawierzchni podatnych i półsztywnych, GDDP Warszawa 1997r. (221)
6. Katalog wzmocnień i remontów nawierzchni podatnych i półsztywnych, GDDP 2001r. (235)
7. Zeszyty nr 48 i 49 IBDiM Warszawa
8. Katalog powtarzalnych elementów drogowych, CBPBDiM Warszawa 1979 i 1982r. (219)
9. Instrukcja projektowania małych rond, GDDP 1996r. (196)
10. Katalog drogowych barier ochronnych, Transprojekt Warszawa (217)
11. Wytyczne projektowania skrzyżowań drogowych, GDDP 2001r., Część I i część II (374)
12. Instrukcja zagospodarowania dróg, GDDP 1997r. (198)
13. PN-S-02205:1998 Drogi samochodowe. Roboty ziemne. Wymagania i badania.
14. PN-74/B-03020 Głębokość przemarzania gruntów.
15. PN-S-02204:1997 Drogi samochodowe. Odwodnienie dróg.

OCZYSZCZENIE I SKROP PODŁOŻA

Zeszyt Nr 60 Serii: „Informacje i instrukcje” IBDiM Warszawa 1999 „Warunki techniczne. Drogowe kationowe emulsje asfaltowe En A-99”.

Powierzchniowe utrwalenia. Oznaczanie ilości rozkładanego lepiszcza i kruszywa. Zalecane przez GDDP do stosowania pismem GDDP-5.3a-551/5/92 z dnia 03.02.1992.

PODBUDOWA Z KRUSZYWA ŁAMANEGO

PN-S-06102: 1997	Drogi samochodowe. Podbudowy z kruszyw stabilizowanych mechanicznie.
PN-88/B-04481	Grunty budowlane. Badania próbek gruntu.
PN-76/B-06714-12	Kruszywa mineralne. Badania. Oznaczanie zawartości zanieczyszczeń obcych.
PN-EN 933-1:2000	Badania geometrycznych właściwości kruszyw. Oznaczanie składu ziarnowego. Metoda przesiewania.
PN-78/B-06714.16	Kruszywa mineralne. Badania. Oznaczanie kształtu ziaren.
PN-77/B-06714.17	Kruszywa mineralne. Badania. Oznaczanie wilgotności.
PN-78/B-06714.19	Kruszywa mineralne. Badania. Oznaczanie mrozoodporności metodą bezwzględną.
PN-EN 1744-1:2000	Badania chemicznych właściwości kruszyw. Analiza chemiczna.
PN-EN 1097-2:2000	Badania mechanicznych i fizycznych właściwości kruszyw. Metody oznaczania odporności na rozdrabnianie.
PN-B-11112:1996	Kruszywa łamane do nawierzchni drogowych.
BN-64/8931-02	Drogi samochodowe. Oznaczanie modułu odkształcenia nawierzchni podatnych i podłoża przez obciążenie płytą.
BN-68/8931-04	Drogi samochodowe. Pomiar równości nawierzchni planografem i łąką.
BN-77/8931-12	Oznaczani wskaźnika zagęszczenia gruntu.

PODBUDOWA Z GRUNTU STABILIZOWANEGO CEMENTEM

PN-EN96-1:1996	Metody badań cementu. Oznaczanie wytrzymałości.
PN-88/B-04481	Grunty budowlane. Badania próbek gruntu.
PN-76/B-06714-12	Kruszywa mineralne. Badania. Oznaczanie zawartości zanieczyszczeń obcych.
PN-EN 933-1:2000	Badania geometrycznych właściwości kruszyw. Oznaczanie składu ziarnowego. Metoda przesiewania.
PN-EN 1744-1:2000	Badania chemicznych właściwości kruszyw. Analiza chemiczna.
PN-80/B-06714.37	Kruszywa mineralne. Badania. Oznaczanie rozpadu krzemianowego.
PN-EN 1097-2:2000	Badania mechanicznych i fizycznych właściwości kruszyw. Metody oznaczania odporności na rozdrabnianie.
PN-B19701:1997	Cement. Cement powszechnego użytku. Skład wymagania i ocena zgodności.

PN-88/B32250	Materiały budowlane. Woda do betonów i zapraw.
PN-S-96012:1997	Drogi samochodowe Podbudowa i ulepszone podłoże z gruntu stabilizowanego cementem.
BN-88/6731-08	Cement. Transport i przechowywanie.
BN-64/8931-01	Drogi samochodowe. Oznaczanie wskaźnika piaskowego.
BN-64/8931-02	Drogi samochodowe. Oznaczanie modułu odkształcenia nawierzchni podatnych i podłoża przez obciążenie płytą.
BN-68/8931-04	Drogi samochodowe. Pomiar równości nawierzchni planografem i łąką.
BN-70/8931-05	Drogi samochodowe. Oznaczanie wskaźnika nośności gruntu jako podłoża nawierzchni podatnych.
BN-77/8931-12	Oznaczanie wskaźnika zagęszczenia gruntu.

Katalog typowych konstrukcji nawierzchni podatnych i półsztywnych, IBDiM – 1997

NAWIERZCHNIA Z BETONU ASFALTOWEGO

PN-B-11111:1996	Kruszywo mineralne. Kruszywa naturalne do nawierzchni drogowych. Żwir i mieszanka.
PN-B-11112:1996	Kruszywo mineralne. Kruszywo łamane do nawierzchni drogowych.
PN-B-11113:1996	Kruszywo mineralne. Kruszywo 2a mineralne do nawierzchni drogowych. Piasek.
PN-C-04024:1991	Ropa naftowa i przetwory naftowe. Pakowanie, znakowanie i transport.
PN-C-96170:1965	Przetwory naftowe. Asfalty drogowe.
PN-C-96173:1974	Przetwory naftowe. Asfalty upłynnione AUN do nawierzchni drogowych.
PN-S-04001:1967	Drogi samochodowe. Mieszanki mineralno-bitumiczne.
PN-S-96504:1961	Drogi samochodowe. Wypełniacz kamienny do mas bitumicznych.
PN-S-96025:2000	Drogi samochodowe i lotniskowe. Nawierzchnie asfaltowe. Wymagania.
BN-68/8931-04	Drogi samochodowe. Pomiar równości nawierzchni planografem i łąką.

Zeszyt 56 Wytyczne Badań i Kryteria Oceny Mączek Wapiennych do Mieszanek Mineralno-Asfaltowych IBDiM Warszawa 1998.

NAWIERZCHNIA Z KOSTKI BRUKOWEJ BETONOWEJ

PN-79/B-06711	Kruszywo mineralne. Piasek do zapraw budowlanych.
PN-B-19701:1997	Cement. Cement powszechnego użytku. Skład, wymagania i oceny zgodności.
PN-80/6775-03/00:2001	Prefabrykaty budowlane z betonu. Elementy nawierzchni dróg, ulic, parkingów i torowisk tramwajowych. Wspólne wymagania i badania.

UMOCNIENIE SKARP I ROWÓW PRZEZ HUMUSOWANIE I OBSIANIE TRAWĄ

PN-S-02205:1998

Drogi samochodowe. Roboty ziemne. Wymagania i badania.

KRAWĘŻNIKI BETONOWE

Katalog Powtarzalnych Elementów Drogowych. Centralne Biuro Projektowo-Badawcze Dróg i Mostów w Warszawie.

PN-80/6775-03/00:2001	Prefabrykaty budowlane z betonu. Elementy nawierzchni dróg, ulic, parkingów i torowisk tramwajowych. Wspólne wymagania i badania.
PN-80/6775-03/03:2001	Prefabrykaty budowlane z betonu. Elementy nawierzchni dróg, ulic, parkingów i torowisk tramwajowych. Krawężniki i obrzeża.
PN-88/B-06250	Beton zwykły.
PN-B-19701:1997	Cement. Cement powszechnego użytku. Skład, wymagania i oceny zgodności.
PN-79/B-06711	Kruszywo mineralne. Piasek do zapraw budowlanych.
PN-88/B-32250	Materiały budowlane. Woda do betonów i zapraw.
BN-64/8845-02	Krawężniki uliczne. Warunki techniczne wstawienia i odbioru.

OBRZEŻA BETONOWE

Katalog Powtarzalnych Elementów Drogowych. Centralne Biuro Projektowo-Badawcze Dróg i Mostów w Warszawie.

PN-80/6775-03/00:2001	Prefabrykaty budowlane z betonu. Elementy nawierzchni dróg, ulic, parkingów i torowisk tramwajowych. Wspólne wymagania i badania.
PN-80/6775-03/03:2001	Prefabrykaty budowlane z betonu. Elementy nawierzchni dróg, ulic, parkingów i torowisk tramwajowych. Krawężniki i obrzeża.
PN-88/B-06250	Beton zwykły.
PN-B-19701:1997	Cement. Cement powszechnego użytku. Skład, wymagania i oceny zgodności.
PN-79/B-06711	Kruszywo mineralne. Piasek do zapraw budowlanych.
PN-88/B-32250	Materiały budowlane. Woda do betonów i zapraw.
BN-64/8845-02	Krawężniki uliczne. Warunki techniczne wstawienia i odbioru.

OGRODZENIA DROGI EKSPRESOWEJ

Katalog Powtarzalnych Elementów Drogowych. Centralne Biuro Projektowo-Badawcze Dróg i Mostów w Warszawie.

BN-83/5032-02	Siatki metalowe. Siatki plecione ślimakowe.
PN-67/M-80026	Druty okrągłe ze stali niskowęglowej ogólnego przeznaczenia.

PN-92/M-80201	Liny stalowe z drutu okrągłego. Wymagania i badania.
PN-69/M-80202	Liny stalowe 1 x7.
PN-80/H-74219	Rury stalowe bez szwu, walcowane na gorąco, ogólnego zastosowania.
PN-89/H-84023-07	Stal określonego zastosowania. Stal na rury.
PN-86/H-84018	Stal niskostopowa o podwyższonej wytrzymałości. Gatunki.
PN-93/H-84019	Stal niskostopowa do utwardzania powierzchniowego i ulepszania cieplnego. Gatunki.
PN-89/H-84030.02	Stal stopowa konstrukcyjna. Stal do nawęglania. Gatunki.
BN-70/6744-03	Prefabrykowane elementy ogrodzeń żelbetowych.
PN-84/H-93401	Stal walcowana. Kątowniki równoramienne.
PN-88/B-06250	Beton zwykły.
PN-B-19701:1997	Cement. Cement powszechnego użytku. Skład, wymagania i ocena zgodności.
PN-86/B-06712	Kruszywa mineralne do betonu.
PN-88/B-32250	Materiały budowlane. Woda do betonów i zapraw.

OPIS TECHNICZNY

1. Przedmiot opracowania	2
2. Cel opracowania	2
3. Inwestor	2
4. Jednostka projektowa	2
5. Podstawy opracowania	2
6. Parametry techniczne projektowanego MOP-u	3
7. Konstrukcja nawierzchni jezdni i miejsc postojowych	4
8. Profile podłużne	6
9. Zestawienie elementów trasy w planie	6
10. Odwodnienie	6
11. Urządzenia techniczne drogi	8
11.1. Bariery ochronne	8
11.2. Osłony energochłonne	8
11.3. Stanowiska do ważenia pojazdów	8
12. Mała architektura	9
13. Technologia robót	9
14. Zestawienie ilości robót	9

Załącznik A – Zestawienie ilości robót ziemnych

Załącznik B – Przedmiar

Załącznik C – Zestawienie elementów trasy w planie

1. Przedmiot opracowania

Przedmiotem opracowania jest projekt wykonawczy budowy MOP-u „Skórzewo” opracowany w ramach projektu wykonawczego etapu I Zachodniej Obwodnicy miasta Poznania w ciągu drogi krajowej S11 na odcinku Złotkowo – autostrada A2 i w ciągu drogi krajowej nr S5 w rejonie węzła „Głuchowo” autostrady A2. Etap I obejmuje odcinek S11 od węzła „Swadzim” - km 13+068,00 do węzła „Głuchowo” - km 25+693,57 oraz S5 w rejonie węzła „Głuchowo” – od km 0+000,00 do km 1+605,00 o łącznej dł. 14,23 km.

2. Cel opracowania

- rozwiązanie drogowe MOP-u „Skórzewo” zgodnie z projektem budowlanym tom 15/01 „Miejsca obsługi podróżnych - Drogi” oraz obowiązującymi przepisami techniczno – budowlanymi,
- określenie niezbędnego zakresu robót drogowych.

3. Inwestor

Inwestorem jest Generalna Dyrekcja Dróg Krajowych i Autostrad, Oddział w Poznaniu, ul. Siemiradzkiego 5a, 60-763 Poznań.

4. Jednostka projektowa

Projekt zachodniej obwodnicy m. Poznania w ciągu drogi krajowej nr 11 odc. Złotkowo – A2 realizowany jest przez Konsorcjum składające się z dwóch biur projektowych:

• LIDER KONSORCJUM

Scott Wilson Sp. z o.o.

ul. Chłapowskiego 29

60-965 Poznań

tel. (0-61) 669-00-50

fax. (0-61) 669-00-51

• PARTNER KONSORCJUM

ARCADIS Sp. z o.o. , ul. Puławska 182, 02-670 Warszawa

ARCADIS Sp. z o.o. Biuro Wrocław

ul. Kościuszki 29, 50-011 Wrocław

tel. (0-71) 734-05-00

fax. (0-71) 734-06-00

5. Podstawy opracowania

- Umowa nr 131/2005/9/K/2005 z dnia 15.02.2005 r. zawarta pomiędzy Generalną Dyrekcją Dróg Krajowych i Autostrad, Oddział w Poznaniu, a Konsorcjum: Scott Wilson ul. Chłapowskiego 29, 60-965 Poznań oraz Arcadis Profil Sp. z o.o. Al.

Jerozolimskie 144, 02-305 Warszawa, Biuro Wrocław ul. Na Grobli 20/24, 50-421 Wrocław.

- Rozporządzenie Ministra Transportu i Gospodarki Morskiej z dnia 02 marca 1999 r. w sprawie warunków technicznych, jakim powinny odpowiadać drogi publiczne i ich usytuowanie (Dz. U. Nr 43 z dnia 14 maja 1999 r.),
- Rozporządzenie MTiGM z dnia 30 maja 2000 r. w sprawie warunków technicznych, jakim powinny odpowiadać drogowe obiekty inżynierskie i ich usytuowanie (Dz. U. Nr 63 z dnia 03 sierpnia 2000 r.),
- Rozporządzenie Ministra Infrastruktury z dnia 2 września 2004 r. w sprawie szczegółowego zakresu i formy dokumentacji projektowej, specyfikacji technicznych wykonania i odbioru robót budowlanych oraz programu funkcjonalno-użytkowego,
- Projekt budowlany – tom 15 „Miejsca obsługi podróżnych”,
- „Dokumentacja geologiczno-inżynierska” opracowana przez Scott Wilson Sp. z o.o; maj 2006 – kwiecień 2007.
- mapa do celów projektowych w skali 1:1000,
- warunki techniczne, uzgodnienia i ustalenia z Zamawiającym.

6. Parametry techniczne projektowanego MOP-u

Przyjmuje się następujące parametry techniczne projektowanego MOP-u „Skórzewo”:

- prędkość projektowa wjazdu i zjazdu z drogi ekspresowej : 40 km/h
- prędkość projektowa drogi manewrowej : 30 km/h
- najmniejszy promień łuku w planie:
 - drogi manewrowej:

samochody osobowe	$R_{min.}=15.00$ m
samochody ciężarowe	$R_{min.}=30.00$ m
 - wewnętrznej krawędzi jezdni :

samochody osobowe	$R_{min.}=6.00$ m
samochody ciężarowe	$R_{min.}=10.00$ m
- najmniejszy promień łuku w przekroju podłużnym drogi manewrowej:
 - wypukły $R_{min.}=250$ m
 - wklęsły $R_{min.}=150$ m
- stanowiska postojowe dla samochodów ciężarowych i autobusów:
 - długość 19.00 m
 - szerokość:

samochody ciężarowe	3.50 m
autobusy	3.00 m
- stanowiska postojowe dla samochodów osobowych:
 - długość 4.50 m
 - szerokość 2.30 m
(3.60 m dla pojazdów osób niepełnosprawnych i osób z dziećmi)

- szerokość jezdni manewrowej:
 - dla samochodu osobowego (60°) 4.50 m
 - dla samochodów ciężarowych (45°) 6.00 i 6.50 m
 - dla autobusów (0°) 6.50 m
- szerokość jezdni jednokierunkowej w krawężnikach:
 - dla samochodu osobowego 4.50 m
 - dla samochodu ciężarowego 6.50 m i 7.00 m
- pochylenie stanowisk postojowych:
 - podłużne $i \leq 2\%$
 - poprzeczne $i = 2\%$

Projektowane rozwiązanie MOP-u zostało przedstawione na planie sytuacyjnym na rys. nr 02-01.

7. Konstrukcja nawierzchni jezdni i miejsc postojowych

Na podstawie tomu 15/01 projektu budowlanego przyjęto konstrukcję nawierzchni jezdni oraz miejsc postojowych MOP-u „Skórzewo”:

Konstrukcja nawierzchni jezdni manewrowych oraz stanowisk do kontroli technicznej i ważenia pojazdów jak dla jezdni głównej obwodnicy		
Lp.	Warstwy konstrukcyjne nawierzchni	Grubość warstwy
1	2	3
1.	Warstwa ścieralna z mieszanki mineralno - asfaltowej SMA o uziarnieniu 0/11 mm	4 cm
2.	Warstwa wiążąca z betonu asfaltowego BA o uziarnieniu 0/20 mm	6 cm
3.	Podbudowa z betonu asfaltowego BA o uziarnieniu 0/25 mm	8 cm
4.	Podbudowa z kruszywa łamanego o uziarnieniu ciągłym 0/31,5 mm, stabilizowanego mechanicznie	20 cm
5.	Grunt stabilizowany cementem o $R_m=5,00$ MPa	25 cm
Razem		63 cm

Nasyp z gruntu zgodnie z PN-S-02205:1998

Konstrukcja nawierzchni parkingów dla samochodów ciężarowych i autobusów		
Lp.	Warstwy konstrukcyjne nawierzchni	Grubość warstwy
1	2	3
1.	Warstwa ścieralna z kostki betonowej wibroprasowanej	8 cm
2.	Podsypka piaskowo-cementowa	3 cm
3.	Podbudowa z kruszywa łamanego o uziarnieniu ciągłym 0/31,5 mm, stabilizowanego mechanicznie	25 cm
4.	Grunt stabilizowany cementem o $R_m=5,00$ MPa	25 cm
Razem		61 cm

Powierzchnia robót ziemnych zgodnie z PN-S-02205:1998 E > 120 MPa

Konstrukcja nawierzchni parkingów dla samochodów osobowych		
Lp.	Warstwy konstrukcyjne nawierzchni	Grubość warstwy
1	2	3
1.	Warstwa ścieralna z kostki betonowej wibroprasowanej	8 cm
2.	Podsypka piaskowo-cementowa	3 cm
3.	Podbudowa z kruszywa łamanego o uziarnieniu ciągłym 0/31,5 mm, stabilizowanego mechanicznie	15 cm
4.	Grunt stabilizowany cementem o $R_m=5,00$ MPa	20 cm
Razem		46 cm

Powierzchnia robót ziemnych zgodnie z PN-S-02205:1998 E > 100 MPa

Konstrukcja nawierzchni stanowisk postojowych dla samochodów z materiałami niebezpiecznymi		
Lp.	Warstwy konstrukcyjne nawierzchni	Grubość warstwy
1	2	3
1.	Nawierzchnia z betonu cementowego B40	22 cm
2.	Warstwa poślizgowa z folii	0 cm
3.	Podbudowa z kruszywa łamanego o uziarnieniu ciągłym 0/31,5 mm, stabilizowanego mechanicznie	15 cm
Razem		37 cm

Powierzchnia robót ziemnych zgodnie z PN-S-02205:1998 E > 100 MPa

Konstrukcja nawierzchni chodników		
Lp.	Warstwy konstrukcyjne nawierzchni	Grubość warstwy
1	2	3
1.	Warstwa ścieralna z kostki betonowej wibroprasowanej	8 cm
2.	Podsypka piaskowo-cementowa	3 cm
3.	Podbudowa z kruszywa naturalnego o uziarnieniu ciągłym 0/31,5 mm, stabilizowanego mechanicznie	15 cm
Razem		26 cm

Powierzchnia robót ziemnych zgodnie z PN-S-02205:1998 E > 60 MPa

Konstrukcja nawierzchni miejsc piknikowych		
Lp.	Warstwy konstrukcyjne nawierzchni	Grubość warstwy
1	2	3
1.	W-wa ściernalna z kostki betonowej stylizowanej na starobruk	8 cm
2.	Piasek średnio- lub drobnoziarnisty	5 cm
Razem		13 cm

Powierzchnia robót ziemnych zgodnie z PN-S-02205:1998 E > 60 MPa

Konstrukcję zaprojektowano dla obciążenia obliczeniowego 115 kN/oś. Przyjęto okres żywotności nawierzchni podatnej wynoszący 20 lat.

Projektowaną konstrukcję jezdni MOP-u „Skórzewo” przedstawiono na rys. nr 03-01 „Przekroje normalne”.

8. Profile podłużne

Droga manewrowa

Przekrój podłużny jezdni głównej MOP-u dostosowano do rzędnych wysokościowych niwelety Zachodniej Obwodnicy miasta Poznania. Zaprojektowano pochylenia podłużne od 0,3% do 4,0% oraz łuki pionowe o R=11000m, R=4000m, R=2000m i R=1000m.

Przekrój podłużny jezdni głównej przedstawiono na rysunku nr 04-01 „Przekroje podłużne”.

Droga dla pojazdów z materiałami niebezpiecznymi

Zaprojektowano pochylenia podłużne 1,0%, 1,5% i 2,5% oraz łuki pionowe o R=500m i R=1000m.

Przekrój podłużny jezdni dla pojazdów niebezpiecznych przedstawiono na rysunku nr 04-01 (niweleta osi „D”).

Rysunki niwelety zjazdu publicznego i pozostałych dróg na MOP-ie przedstawiono na rysunku 04-01 „Przekroje podłużne”.

9. Zestawienie elementów trasy w planie

Zestawienie elementów trasy w planie przedstawiono w Załączniku C

10. Odwodnienie

Odwodnienie MOP-u obejmuje ujęcie, odprowadzenie i oczyszczenie wód deszczowych spływających z jezdni i poboczy oraz miejsc postojowych.

Projekt odwodnienia dotyczący przepustów, rowów i kanalizacji deszczowej przedstawiono w tomie 05 - Odwodnienie.

Na całym MOP-ie przewiduje się odwodnienie powierzchniowe. Wody opadowe ujmowane są za pomocą wpustów następnie wyprowadzone do rowu za pomocą giętego przykanalika i doprowadzane kanalizacją deszczową do rowu W-B w km 23+337,30.

Na drodze dla pojazdów z materiałami niebezpiecznymi zastosowano ściek drogowy trójkątny przy krawędzi jezdni wg KPED 01.06. Lokalizację ścieków i wpustów podano poniżej i przedstawiono na planie sytuacyjnym oraz na przekrojach podłużnych.

ŚCIEKI		
wg kilometracji	km	długość [m]
parking dla samoch. z mat. niebezpiecz.	0+085.42	7.00
WPUSTY		
wg kilometracji	km	rzędna
główna jezdnia manewrowa	0+107.88	81.57
	0+180.02	81.67
	0+212.94	81.58
	0+250.90	81.71
	0+285.37	81.92
	0+290.98	81.90
	0+323.07	81.07
	0+352.86	82.21
	0+383.03	82.41
	0+418.27	82.87
	0+454.78	83.43
oś "A-1"	0+054.77	82.75
oś "A-2"	0+017.95	82.32
oś "B"	0+005.98	82.37
	0+041.44	82.54
oś "C"	0+047.21	82.07
	0+074.84	81.93
	0+091.10	81.84
parking dla samoch. z mat. niebezpiecz.	0+014.72	82.24
	0+041.54	82.17
	0+085.42	83.60
	0+104.42	83.80

11. Urządzenia techniczne drogi

11.1. Bariery ochronne

W celu zabezpieczenia ruchu samochodowego zaprojektowano bariery ochronne zgodnie z przedstawioną poniżej tabelą.

ZESTAWIENIE BARIER OCHRONNYCH - MOP "SKÓRZEWO" wg kilometracji drogi manewrowej			
od km	do km	długość bariery ochronnej [m]	
		typ SP-09/2	typ SP-09/4
0+000.00	0+109.08		107
0+059.27	0+162.26		104
0+475.65	0+535.13		61
0+479.35	0+606.90	129	
RAZEM:		129	272

11.2. Oslony energochłonne

W miejscach szczególnie niebezpiecznych (odgałęzienie drogi manewrowej z trasy głównej) zaprojektowano osłony energochłonne zgodnie z Rozporządzeniem Ministra Transportu i Gospodarki Morskiej z dnia 2 marca 1999 r. w sprawie warunków, jakim powinny odpowiadać drogi publiczne i ich usytuowanie (Dz. Ustaw Nr 43 z dnia 14 maja 1999 r., poz. 430) w § 134 ust. 1.

Wykaz osłon energochłonnych przedstawiono poniżej.

WYKAZ OSŁON ENERGOCHŁONNYCH		
L.p.	Droga	Kilometr
1	Droga manewrowa	0+059
	Razem:	1 szt.

11.3. Stanowiska do ważenia pojazdów

Na drodze manewrowej zaprojektowano stanowisko do ważenia pojazdów oznaczone na jezdni. Pochylenie podłużne nawierzchni w obszarze stanowiska tj. na odcinku drogi, na którym znajduje się pojazd w czasie ważenia wynosi 1%, a pochylenie poprzeczne 2% - zgodnie z pkt. 5.3 Zarządzenia nr 7/98 z dnia 13 lipca 1998 r. Generalnego Dyrektora

Dróg Publicznych. Długość stanowiska wynosi 40m. Szczegół stanowiska do ważenia pojazdów przedstawiono na rys. nr 03-01 „Szczegóły drogowe”.

12. Mała architektura

Wszystkie elementy małej architektury są typowymi rozwiązaniami stosowanymi w budownictwie, spełniającymi wymagane przepisami standardy. Zakres prac dotyczących budowy małej architektury obejmuje :

	Zagospodarowanie/wyposażenie	Materiał	Ilość
1.	Miejsce piknikowe z pojedynczą pergolą	Drewno, stal nierdzewna	4 szt.
2.	Miejsce piknikowe z podwójną pergolą	Drewno, stal nierdzewna	2 szt.
3.	Miejsce zabaw dla dzieci	Impregnowane drewno, stal nierdzewna, liny konopne i z tworzyw sztucznych	1 szt.
4.	Ławka pojedyncza	Drewno, stal nierdzewna	8 szt.
5.	Kosz na odpady	Blacha ocynkowana, stal nierdzewna, beton	15 szt.
6.	Kontener na śmieci	Blacha ocynkowana, drewno	4 szt.
7.	Maszt flagowy	Włóno szklane, beton	6 szt.
8.	Tablica informacji turystycznej	Blacha ocynkowana, stal nierdzewna, beton	1 szt.

Lokalizacja elementów małej architektury jest przedstawiona na planie sytuacyjnym (rys. nr 02-01).

13. Technologia robót

Wszystkie roboty należy wykonać zgodnie z obowiązującymi przepisami i normami. Materiały i wyroby muszą posiadać aprobatę techniczną dopuszczającą je do stosowania w budownictwie drogowym. Roboty ziemne w pobliżu istniejących urządzeń podziemnych należy wykonywać ręcznie i ze szczególną ostrożnością. Szczegółowy opis technologii robót podano w specyfikacjach technicznych.

14. Zestawienie ilości robót

Zestawienie ilości robót przedstawiono w Załączniku A

Załącznik A – Zestawienie ilości robót

• TABELA ROBÓT ZIEMNYCH :

DROGA MANEWROWA							
PIKIETAŻ	POWIERZCHNIA		OBJĘTOŚCI		ZUŻYCIE NA MIEJSCU	NADMIAR OBJĘTOŚCI	SUMA
	WYKOP	NASYP	WYKOP	NASYP			
	m ²	m ²	m ³	m ³			
0+000.00	0.9	0.9	0	0			
0+020.00	1.3	0.6	22	15	0	15	15
0+040.00	1.4	0.8	27	14	0	14	29
0+060.00	1.3	0.9	27	17	0	17	46
0+080.00	0.7	3.4	20	43	0	43	89
0+100.00	0.3	7.5	10	110	0	110	199
0+120.00	0.0	14.8	3	224	0	224	423
0+140.00	0.0	31.4	0	463	0	463	886
0+160.00	0.0	30.7	0	622	0	622	1508
0+180.00	0.0	25.9	0	566	0	566	2074
0+200.00	0.0	18.3	0	441	0	441	2515
0+220.00	0.0	16.6	0	349	0	349	2864
0+237.40	0.0	14.7	0	272	0	272	3136
0+240.00	0.0	15.2	0	39	0	39	3175
0+260.00	0.0	7.9	0	231	0	231	3406
0+265.14	0.0	31.7	0	102	0	102	3508
0+270.45	0.0	39.9	0	190	0	190	3698
0+276.15	0.0	51.4	0	260	0	260	3958
0+280.00	0.0	54.0	0	203	0	203	4161
0+292.34	0.0	72.7	0	782	0	782	4943
0+300.00	0.0	94.2	0	639	0	639	5582
0+320.00	0.0	101.3	0	1955	0	1955	7537
0+340.00	0.0	98.7	0	2000	0	2000	9537
0+360.00	0.0	96.2	0	1949	0	1949	11486
0+370.00	0.0	73.8	0	850	0	850	12336
0+373.98	0.0	27.1	0	201	0	201	12537
0+379.34	0.0	28.2	0	148	0	148	12685
0+380.00	0.0	19.4	0	16	0	16	12701
0+383.99	0.0	19.4	0	77	0	77	12778
0+400.00	0.0	47.9	0	539	0	539	13317
0+420.00	0.0	48.2	0	961	0	961	14278
0+440.00	0.0	18.9	0	671	0	671	14949
0+451.02	0.0	19.1	0	209	0	209	15158
0+460.00	0.0	21.6	0	183	0	183	15341
0+480.00	0.0	23.3	0	449	0	449	15790

DROGA MANEWWROWA							
PIKIETAŻ	POWIERZCHNIA		OBJĘTOŚCI		ZUŻYCIE NA MIEJSCU	NADMIAR OBJĘTOŚCI	SUMA
	WYKOP	NASYP	WYKOP	NASYP			
	m ²	m ²	m ³	m ³			
0+485.58	0.0	60.9	0	235	0	235	16025
0+491.74	0.0	50.3	0	342	0	342	16367
0+500.00	0.0	41.7	0	380	0	380	16747
0+505.74	0.0	40.8	0	237	0	237	16984
0+520.00	1.6	50.6	11	651	0	651	17635
0+540.00	1.6	55.9	32	1065	0	1065	18700
0+560.00	1.8	55.9	34	1118	0	1118	19818
0+580.00	1.4	61.4	32	1173	0	1173	20991
0+600.00	1.1	66.9	25	1283	0	1283	22274
0+606.91	1.0	91.3	86	547	0	547	22821
SUMA:			329	22821		22821	22821

ZJAZD PUBLICZNY							
PIKIETAŻ	POWIERZCHNIA		OBJĘTOŚCI		ZUŻYCIE NA MIEJSCU	NADMIAR OBJĘTOŚCI	SUMA
	WYKOP	NASYP	WYKOP	NASYP			
	m ²	m ²	m ³	m ³			
0+005.00	0.0	12.9					
0+010.00	0.0	7.7	0	52	0	52	52
0+020.00	0.0	4.5	0	61	0	61	113
SUMA:			0	113		113	113

DROGA DLA POJAZDÓW Z MATERIAŁAMI NIEBEZPIECZNYMI							
PIKIETAŻ	POWIERZCHNIA		OBJĘTOŚCI		ZUŻYCIE NA MIEJSCU	NADMIAR OBJĘTOŚCI	SUMA
	WYKOP	NASYP	WYKOP	NASYP			
	m ²	m ²	m ³	m ³			
0+000.00	0.0	5.9					
0+020.00	0.0	13.6	0	195	0	195	195
0+040.00	0.0	19.6	0	332	0	332	527
0+060.00	0.0	24.1	0	437	0	437	964
0+080.00	0.0	30.7	0	548	0	548	1512
0+100.00	0.0	26.9	0	577	0	577	2089
0+112.87	0.0	29.8	0	365	0	365	2454
SUMA:			0	2454		2454	2454

ROBOTY ZIEMNE DLA CAŁEGO MOP-u:

WYKOP: 329 m³

NASYP: 25 388 m³

• TABELA ZDJĘCIA HUMUSU :

DROGA MANEWROWA			
PIKIETAŻ	GRUBOŚĆ WARSTWY	POWIERZCHNIA W PRZĘKROJU	OBJĘTOŚĆ
	m	m ²	m ³
0+000.00	0.3	3.545	0
0+020.00	0.3	3.584	71
0+040.00	0.3	3.596	72
0+060.00	0.3	3.589	72
0+080.00	0.4	5.155	87
0+100.00	0.4	5.455	106
0+120.00	0.4	6.254	117
0+140.00	0.4	7.234	135
0+160.00	0.4	7.658	149
0+180.00	0.4	7.662	153
0+200.00	0.4	6.272	139
0+220.00	0.4	6.113	124
0+237.78	0.4	13.228	172
0+240.00	0.4	13.349	30
0+260.00	0.4	13.271	266
0+280.00	0.4	20.673	339
0+300.00	0.4	30.8	515
0+320.00	0.4	36.317	671
0+340.00	0.4	37.7	740
0+360.00	0.4	37.656	754
0+373.33	0.4	26.433	427
0+380.00	0.4	29.86	188
0+400.00	0.4	33.993	639
0+420.00	0.3	21.087	551
0+440.00	0.3	15.058	361
0+451.00	0.3	12.591	152
0+460.00	0.3	11.598	109
0+480.00	0.3	8.951	205
0+500.00	0.3	4.564	135
0+520.00	0.3	5.512	101
0+540.00	0.3	5.852	114
0+560.00	0.3	6.13	120
0+580.00	0.3	6.257	124
0+600.00	0.3	6.367	126
0+606.91	0.3	6.401	44
SUMA :			8108

DROGA DLA POJAZDÓW Z MATERIAŁAMI NIEBEZPIECZNYMI			
PIKIETAŻ	GRUBOŚĆ WARSTWY	POWIERZCHNIA W PRZĘKROJU	OBJĘTOŚĆ
	m	m ²	m ³
0+000.00	0.4	6.275	0
0+020.00	0.4	5.836	121
0+040.00	0.4	6.52	124
0+060.00	0.3	4.98	115
0+080.00	0.3	5.325	103
0+100.00	0.3	3.981	93
0+112.87	0.3	5.253	59
SUMA :			615

ZJAZD PUBLICZNY			
PIKIETAŻ	GRUBOŚĆ WARSTWY	POWIERZCHNIA W PRZĘKROJU	OBJĘTOŚĆ
	m	m ²	m ³
0+005.00	0.3	4.75	0
0+010.00	0.3	3.6	21
0+020.00	0.3	4.24	39
0+030.00	0.3	1.85	30
0+030.67	0.3	1.85	1
SUMA:			92

OBJĘTOŚĆ HUMUSU DO ZDJĘCIA DLA CAŁEGO MOP-u : 8815 m³

• TABELA HUMUSOWANIA SKARP

DROGA MANEWROWA		
PIKIETAŻ	POWIERZCHNIA	OBJĘTOŚĆ
m	m ²	m ³
0+000.00	0	0
0+020.00	103	15
0+040.00	105	16
0+060.00	105	16
0+080.00	126	19
0+100.00	154	23
0+120.00	148	22
0+140.00	146	22
0+160.00	169	25
0+180.00	182	27
0+200.00	176	26
0+220.00	165	25
0+237.78	137	21

DROGA MANEWROWA		
PIKIETAŻ	POWIERZCHNIA	OBJĘTOŚĆ
m	m ²	m ³
0+240.00	17	2
0+260.00	110	17
0+265.14	24	4
0+270.45	30	5
0+276.15	32	5
0+280.00	19	3
0+292.34	63	9
0+300.00	46	7
0+320.00	132	20
0+340.00	125	19
0+360.00	106	16
0+370.00	63	9
0+373.33	17	3
0+379.34	18	3
0+380.00	2	0
0+383.99	14	2
0+400.00	57	8
0+420.00	120	18
0+440.00	177	27
0+451.02	97	15
0+460.00	81	12
0+480.00	152	23
0+485.58	53	8
0+491.74	65	10
0+500.00	70	11
0+505.74	50	7
0+520.00	162	24
0+540.00	284	43
0+560.00	298	45
0+580.00	314	47
0+600.00	323	48
0+606.91	110	17
SUMA:	4947	742

DROGA DLA POJAZDÓW Z MATERIAŁAMI NIEBEZPIECZNYMI		
PIKIETAŻ	POWIERZCHNIA	OBJĘTOŚĆ
m	m ²	m ³
0+000.00	0	0
0+020.00	85	13
0+040.00	132	20
0+060.00	161	24
0+080.00	180	27
0+100.00	156	23
0+112.87	83	13
SUMA:	797	120

ZJAZD PUBLICZNY		
PIKIETAŻ	POWIERZCHNIA	OBJĘTOŚĆ
m	m ²	m ³
0+005.00	0	0
0+010.00	29	4
0+020.00	51	8
0+030.00	30	4
0+030.67	1	0
SUMA:	111	17

HUMUSOWANIE DLA CAŁEGO MOP-u:

POWIERZCHNIA: 5855 m²

OBJĘTOŚĆ: 878 m³

Załącznik B – Przedmiary

B-1. ROBOTY DROGOWE

MIEJSCE OBSŁUGI PODRÓŻNYCH „SKÓRZEWO”

Lp.	Nr Specyfikacji Technicznej	Wyszczególnienie elementów rozliczeniowych	Jednostka	
			Nazwa	Ilość
1	2	3	4	5
1	D.01.00.00.	ROBOTY PRZYGOTOWAWCZE	x	x
2	D.01.01.01	Odtworzenie trasy i punktów wysokościowych: - roboty pomiarowe sytuacyjno-wysokościowe w terenie równinnym,	km	0.607
3	D.01.02.02	Zdjęcie warstwy humusu: - zdjęcie warstwy humusu o średniej grubości 35 cm, - spryzmowanie humusu na Placu Budowy, - odwiezienie humusu na składowisko Wykonawcy.	m ² m ³ m ³	20.620 690 6.530
4	D.02.00.00.	ROBOTY ZIEMNE	x	x
5	D.02.01.01.	Wykonanie wykopów w gruntach I-V kat.: - wykonanie wykopów z transportem gruntu na składowisko Wykonawcy.	m ³	310
6	D.02.03.01.	Wykonanie nasypów: - formowanie i zagęszczanie nasypu wraz z pozyskaniem i transportem gruntu z dokopu.	m ³	20.010
7	D.04.00.00.	PODBUDOWY	x	x
8	D.04.01.01.	Koryto wraz z profilowaniem i zagęszczeniem podłoża: - wyprofilowanie i zagęszczenie podłoża gruntowego.	m ²	11.904
9	D.04.03.01.	Oczyszczenie i skropienie warstw konstrukcyjnych: -oczyszczenie i skropienie warstw niebitumicznych, - oczyszczenie i skropienie warstw bitumicznych.	m ² m ²	6.720 13.440
10	D.04.04.01.	Podbudowa z kruszywa naturalnego: - wykonanie warstwy podbudowy grubości 10 cm z kruszywa naturalnego o uziarnieniu 0/31,5 mm,	m ²	1.038
11	D.04.04.02.	Podbudowa z kruszywa łamanego: - wykonanie warstwy podbudowy grubości 15 cm z kruszywa łamanego o uziarnieniu 0/31,5 mm, - wykonanie warstwy podbudowy grubości 20 cm z kruszywa łamanego o uziarnieniu 0/31,5 mm, - wykonanie warstwy podbudowy grubości 25 cm z kruszywa łamanego o uziarnieniu 0/31,5 mm.	m ² m ² m ²	602 6.877 2.383
12	D.04.05.01.	Podbudowa i ulepszone podłoże z kruszywa stabilizowanego cementem: - wykonanie warstwy grubości 20 cm z kruszywa stabilizowanego cementem o R _m 5.0 MPa,	m ²	602

Lp.	Nr Specyfikacji Technicznej	Wyszczególnienie elementów rozliczeniowych	Jednostka	
			Nazwa	Ilość
1	2	3	4	5
13	D.04.07.01/a	<p>Podbudowa z betonu asfaltowego dla ruchu KR3 i KR4:</p> <p>- wykonanie podbudowy grubości 8 cm z betonu asfaltowego o uziarnieniu 0/25 mm.</p> <p>- zabezpieczenie krawędzi przez posmarowanie bitumem</p> <p>Wartwa folii:</p> <p>- wykonanie warstwy poślizgowej z folii</p>	<p>m2</p> <p>m</p> <p>m2</p>	<p>6.877</p> <p>567</p> <p>133</p>
13	D.05.00.00.	NAWIERZCHNIE	x	x
14	D.05.03.05	Nawierzchnia z betonu asfaltowego dla ruchu KR3 i KR4		
		<p>- ułożenie warstwy wiążącej grubości 6 cm z betonu asfaltowego o uziarnieniu 0/20 mm,</p> <p>- zabezpieczenie krawędzi przez posmarowanie bitumem</p>	<p>m2</p> <p>m</p>	<p>6.877</p> <p>567</p>
15	D.05.03.13/a	<p>Nawierzchnia z mieszanki mastyksowo-grysowej (SMA) dla ruchu KR3 i KR4:</p> <p>- ułożenie warstwy ścieralnej grubości 4 cm z mieszanki SMA o uziarnieniu 0/11,2 mm.</p>	m2	6.877
16	D.05.03.23	<p>Nawierzchnia z kostki betonowej wibroprasowanej:</p> <p>- wykonanie nawierzchni z kostki betonowej grubości 8 cm koloru szarego na podsypce piaskowej grubości 5 cm.</p> <p>- wykonanie nawierzchni z kostki betonowej grubości 8 cm koloru czerwonego na podsypce piaskowej grubości 5 cm.</p> <p>Nawierzchnia z betonu cementowego:</p> <p>- wykonanie nawierzchni z betonu cementowego B40 o grubości 22cm</p>	<p>m2</p> <p>m2</p> <p>m2</p>	<p>3.673</p> <p>375</p> <p>133</p>
17	D.06.00.00.	ROBOTY WYKOŃCZENIOWE	x	x
18	D.06.01.01	<p>Umocnienie powierzchni skarp rowów i ścieków:</p> <p>- humusowanie skarp i terenów zielonych warstwą humusu grubości 15 cm wraz z obsianiem trawą,</p> <p>- umocnienie skarp matą przeciwozyjną,</p>	<p>m2</p> <p>m2</p>	<p>4.600</p> <p>3.700</p>
19	D.06.03.01	<p>Umocnienie poboczy</p> <p>- umocnienie poboczy warstwą pospółki gliniastej grubości 15 cm</p>	m2	1.194
20	D.07.00.00.	URZĄDZENIA BEZPIECZEŃSTWA RUCHU	x	x
21	D.07.05.01	<p>Bariery ochronne stalowe:</p> <p>- ustawienie stalowych barier ochronnych skrajnych jednostronnych typu SP-09/4</p> <p>- ustawienie stalowych barier ochronnych skrajnych jednostronnych typu SP-09/2</p> <p>- ustawienie osłon energochłonnych typu U-15a</p>	<p>m</p> <p>m</p> <p>szt.</p>	<p>272</p> <p>129</p> <p>1</p>
22	D.08.00.00.	ELEMENTY ULIC	x	x
23	D.08.01.01	<p>Krawężniki betonowe:</p> <p>- ustawienie krawężników betonowych typu ulicznego 20×30 cm na podsypce cementowo-piaskowej grubości 5 cm i lawie betonowej z oporem.</p>	m	1.539

Lp.	Nr Specyfikacji Technicznej	Wyszczególnienie elementów rozliczeniowych	Jednostka	
			Nazwa	Ilość
1	2	3	4	5
		- ustawienie krawężników betonowych typu drogowego 15×30 cm na podsypce cementowo-piaskowej grubości 5 cm i ławie betonowej z oporem.	m	413
24	D.08.03.01	Obrzeża betonowe - ustawienie obrzeży betonowych 8x30 cm na podsypce cementowo-piaskowej grubości 5 cm	m	634
25		ELEMENTY MAŁEJ ARCHITEKTURY		
		Ustawienie ławek pojedynczych	szt.	8
		ustawienie miejsc piknikowych z pojedynczą pergolą	szt.	4
		ustawienie miejsc piknikowych z podwójną pergolą	szt.	2

Załącznik C – Zestawienie elementów trasy w planie dla głównej jezdni manewrowej

GEOMETRIA OSI - MOP "Skórzewo"

1. ELEMENTY TRASY W PLANIE

ELEMENT	-CHARAKTERYSTYKA----	--DŁUGOŚĆ--	-PIKIETAŻ- -X-----Y-----
1	A = 69.28203	30.000	0.000 3709643.63252 5704762.51831
2	XC = 3709789.21775 YC = 5704831.11016 R = 160.000	58.402	30.000 3709634.32063 5704791.02420
2	A = 69.28203	30.000	88.403 3709630.21626 5704848.95750
3	AZYMUT= 11 46 33.3	84.575	118.403 3709635.41623 5704878.49151
4	XC = 3709574.36032 YC = 5704977.61278 R = -80.000	43.218	202.977 3709652.67658 5704961.28602
5	AZYMUT= 340 49 25.1	123.295	246.195 3709649.92128 5705003.89094
6	XC = 3709593.36497 YC = 5705114.76056 R = -17.000	13.351	369.490 3709609.42168 5705120.34467
7	AZYMUT= 295 49 29.6	8.523	382.841 3709600.77055 5705130.06276
7	A = 84.85281	30.000	391.364 3709593.09888 5705133.77551
8	XC = 3709684.21612 YC = 5705356.48070 R = 240.000	155.541	421.364 3709566.37773 5705147.40150
8	A = 84.85281	30.000	576.905 3709464.05721 5705260.92939
			606.905 3709453.27188 5705288.91803
		DŁUGOŚĆ TRASY	606.905

XC,YC - Współrzędne środka łuku

R - Promień łuku

A - Parametr krzywej przejściowej

2. PUNKTY GŁÓWNE TRASY W PLANIE - MOP "Skórzewo" (HTPS)

PUNKT	-----X-----	-----Y-----	-----Z-----	-----PIKIETAŻ-----	---AZYMUT---	-H-PROMIEŃ-	--SPADEK--	--V-PROMIEŃ-	HCOD ELEMENT
1	3709643.633	5704762.518	81.021	0.000	377.9102384	INFINITY	0.00516	INFINITY	TS00 1
2	3709634.321	5704791.024	81.176	30.000	383.8785488	160.000	0.00516	INFINITY	SC00 2
3	3709630.216	5704848.958	81.526	88.403	7.1160420	160.000	0.00687	INFINITY	CS00 2
4	3709635.416	5704878.492	81.732	118.403	13.0843523	INFINITY	0.00687	INFINITY	ST00 3
5	3709652.677	5704961.286	81.691	202.977	13.0843523	-80.000	-0.00263	4000.00000	PC 4
6	3709649.921	5705003.891	81.791	246.195	378.6929356	INFINITY	0.00500	INFINITY	PT 5
7	3709609.422	5705120.345	82.407	369.490	378.6929356	-17.000	0.00500	INFINITY	PC 6
8	3709600.771	5705130.063	82.474	382.841	328.6943360	INFINITY	0.00551	2000.00000	PT 7
9	3709593.099	5705133.776	82.540	391.364	328.6943360	INFINITY	0.00977	2000.00000	TS00 7
10	3709566.378	5705147.401	82.962	421.364	332.6732095	240.000	0.01500	INFINITY	SC00 8
11	3709464.057	5705260.929	87.722	576.905	373.9318247	240.000	0.02156	-11000.00000	CS00 8
12	3709453.272	5705288.918	88.328	606.905	377.9106982	INFINITY	0.01883	-11000.00000	ST00 9

OZNACZENIA:

PBT - Punkt początkowy na prostej
 TS00 - Punkt między prostą i krzywą przejściową
 ST00 - Punkt między krzywą przejściową i prostą
 CS00 - Punkt między łukiem i krzywą przejściową
 SC00 - Punkt między krzywą przejściową i łukiem
 PAT - Punkt końcowy na prostej
 PT - Punkt między łukiem i prostą
 PC - Punkt między prostą i łukiem

3. PUNKTY WIERZCHOŁKOWE TRASY W PLANIE - MOP "Skórzewo" (HIPS)

PUNKT	-----X-----	-----Y-----	-KĄT ZWROTU-	--PROMIEN--	HCOD
1	3709643.633	5704762.518	0.0000000	INFINITY	HIP
2	3709623.085	5704819.340	35.1741139	160.000	HIP
3	3709657.197	5704982.970	365.6085833	-80.000	HIP
4	3709607.109	5705126.995	350.0014003	-17.000	HIP
5	3709491.612	5705182.890	49.2163623	240.000	HIP
6	3709453.272	5705288.918	0.0000000	INFINITY	HIP

4. ŚRODKI ŁUKÓW POZIOMYCH TRASY W PLANIE - MOP "Skórzewo" (HCEN)

PUNKT	-----X-----	-----Y-----	--PROMIEN--	HCOD	ELEMENT
1	3709789.218	5704831.110	160.000	HCEN	2
2	3709574.360	5704977.613	-80.000	HCEN	4
3	3709593.365	5705114.761	-17.000	HCEN	6
4	3709684.216	5705356.481	240.000	HCEN	8

5. ELEMENTY TRASY W PRZEKROJU PODŁUŻNYM - MOP "Skórzewo"

ELEMENT	-----CHARAKTERYSTYKA-----	--DŁUGOŚĆ--	PUNKTY STYCZNOŚCI -PIKIETAŻ- -RZĘDNA-
1	SPADEK= 0.005	64.920	-5.000 80.995
2	SPADEK= 0.007	60.350	59.920 81.330
3	S= 147.7319 Z= 81.8388 R = -4000.000	39.463	120.270 81.745
4	SPADEK= -0.003	41.767	159.732 81.821
5	S= 213.5000 Z= 81.6775 R = 4000.000	32.000	201.500 81.696
6	SPADEK= 0.005	148.325	233.500 81.727
7	R = 2000.000	20.000	381.825 82.469
8	SPADEK= 0.015	44.568	401.825 82.669
9	R = 1000.000	25.000	446.393 83.338
10	SPADEK= 0.040	58.496	471.393 84.025
11	R = -2000.000	36.005	529.889 86.365
12	SPADEK= 0.022	6.150	565.894 87.481
13	R = -11000.000	39.861	572.044 87.616
			611.905 88.421

OZNACZENIA:

S - Pikietaż punktu
Z - Rzędna punku
R - Promień łuku

6. PUNKTY GŁÓWNE TRASY W PRZEKROJU PODŁUŻNYM - MOP "Skórzewo" (VTPS)

PUNKT	-----X-----	-----Y-----	-----Z-----	-----PIKIETAŻ-----	---SPADEK---	---PROMIEN---	--WARTOŚĆ M--	VCOD ELEMENT
1	3709643.633	5704762.518	81.020	0.000	0.00516	INFINITY	0.00000	PBT 1
2	3709629.569	5704820.520	81.330	59.920	0.00687	INFINITY	0.00000	TT 2
3	3709635.797	5704880.319	81.745	120.270	0.00687	-4000.000	-2.50000	PC 3
4	3709643.851	5704918.951	81.821	159.732	-0.00300	INFINITY	0.00000	PT 4
5	3709652.375	5704959.840	81.696	201.500	-0.00300	4000.000	2.50000	PC 5
6	3709653.124	5704991.621	81.727	233.500	0.00500	INFINITY	0.00000	PT 6
7	3709601.672	5705129.593	82.469	381.825	0.00500	2000.000	5.00000	PC 7
8	3709583.695	5705138.356	82.669	401.825	0.01500	INFINITY	0.00000	PT 8
9	3709545.253	5705160.804	83.338	446.393	0.01500	1000.000	10.00000	PC 9
10	3709525.660	5705176.314	84.025	471.393	0.04000	INFINITY	0.00000	PT 10
11	3709486.868	5705219.903	86.365	529.889	0.04000	-2000.000	-5.00000	PC 11
12	3709468.671	5705250.932	87.481	565.894	0.02200	INFINITY	0.00000	PT 12
13	3709466.038	5705256.490	87.616	572.044	0.02200	-11000.000	-0.90909	PC 13
14	3709453.272	5705288.918	88.328	606.905	0.01837	-11000.000	-0.90909	PAC 13

OZNACZENIA:

- PBT - Punkt początkowy na prostej
- PT - Punkt między łukiem i prostą
- PC - Punkt między prostą i łukiem
- TT - Punkt między styczną i łukiem
- PAC - Punkt końcowy na łuku

7. PUNKTY WIERZCHOŁKOWE TRASY W PRZEKROJU PODŁUŻNYM - MOP "Skórzewo" (VIPS)

PUNKT	-----X-----	-----Y-----	-----Z-----	---PIKIETAŻ---	RÓŻ.SPADKÓW	---PROMIEN---	--WARTOŚĆ M--	VCOD
1	3709643.633	5704762.518	81.020	0.000	0.00000	INFINITY	0.00000	VIP
2	3709629.569	5704820.520	81.330	59.920	0.00171	INFINITY	0.00000	VIP
3	3709639.824	5704899.635	81.880	140.001	-0.00987	-4000.000	-2.50000	VIP
4	3709654.337	5704975.693	81.647	217.500	0.00800	4000.000	2.50000	VIP
5	3709592.684	5705133.976	82.519	391.825	0.01000	2000.000	5.00000	VIP
6	3709535.255	5705168.304	83.525	458.893	0.02500	1000.000	10.00000	VIP
7	3709477.187	5705235.076	87.085	547.891	-0.01800	-2000.000	-5.00000	VIP
8	3709458.422	5705274.904	88.055	591.975	-0.00362	-11000.000	-0.90909	VIP
9	3709453.272	5705288.918	88.328	606.905	0.00000	-11000.000	-0.90909	VIP

OZNACZENIA:

V-PROMIEN - Wartość promienia w przekroju podłużnym [m]
M-WAROŚĆ - Krzywizna łuku = 10000/R [1/m]

8. PUNKTY PŁASKIE TRASY W PRZEKROJU PODŁUŻNYM - MOP "Skórzewo" (VFPS)

PUNKT	-----X-----	-----Y-----	-----Z-----	-----PIKIETAŻ-----	-----PROMIEN-----	-----WARTOŚĆ M-----	VCOD ELEMENT
1	3709641.402	5704907.204	81.839	147.732	-4000.000	-2.50000	VFPK 3
2	3709654.141	5704971.699	81.678	213.500	4000.000	2.50000	VFTR 5

OZNACZENIA:

VFTR - Minimum łuku wklęsłego
VFPK - Maksimum łuku wypukłego
V-PROMIEN - Wartość promienia w przekroju podłużnym [m]
M-WAROŚĆ - Krzywizna łuku = 10000/R [1/m]

9. PUNKTY ŚRODKOWE ŁUKÓW (W POŁOWIE DŁUGOŚCI ŁUKU) TRASY W PRZEKROJU PODŁUŻNYM - MOP "Skórzewo" (VMOS)

PUNKT	-----X-----	-----Y-----	-----Z-----	-----PIKIETAŻ-----	-----SPADEK-----	-----PROMIEN-----	-----WARTOŚĆ M-----	VCOD ELEMENT
1	3709629.569	5704820.520	81.330	59.920	0.00687	INFINITY	0.00000	VMOS 1
2	3709639.824	5704899.635	81.831	140.001	0.00193	-4000.000	-2.50000	VMOS 3
3	3709654.337	5704975.693	81.679	217.500	0.00100	4000.000	2.50000	VMOS 5
4	3709592.684	5705133.976	82.544	391.825	0.01000	2000.000	5.00000	VMOS 7
5	3709535.255	5705168.304	83.603	458.893	0.02750	1000.000	10.00000	VMOS 9
6	3709477.187	5705235.076	87.004	547.891	0.03100	-2000.000	-5.00000	VMOS 11
7	3709458.422	5705274.904	88.037	591.975	0.02019	-11000.000	-0.90909	VMOS 13

OZNACZENIA:

V-PROMIEN - Wartość promienia w przekroju podłużnym [m]
M-WAROŚĆ - Krzywizna łuku = 10000/R [1/m]

Budowa Zachodniej Obwodnicy miasta Poznania w ciągu drogi krajowej nr S11 na odcinku Złotkowo – autostrada A2 i w ciągu drogi krajowej nr S5 w rejonie węzła „Głuchowo” autostrady A2
ETAP I – S11 od węzła „Swadzim” – km 13+068,00 do węzła „Głuchowo” – km 25+693,57 oraz
S5 w rejonie węzła „Głuchowo” – od km 0+000,00 do km 1+605,00 o łącznej dł. 14,23 km
Projekt Wykonawczy. Tom 15/01/01. MOP „Skórzewo”. Rewizja 00

SPIS RYSUNKÓW

Projekt Wykonawczy

TOM 15/01/01 MOP „Skórzewo”

Rewizja 00

Nr rysunku								Tytuł	Data wydania	Data rewizji	Skala	Uwagi
1.	2.	3.	4.	5.	6.	7.	8.					
PW	-	DR	-	15/01/01	02-01	00	SW	Plan sytuacyjny	30.04.2009	12.	1:500	14.
PW	-	DR	-	15/01/01	03-01	00	SW	Przekroje normalne	30.04.2009		1:100	
PW	-	DR	-	15/01/01	03-02	00	SW	Szczegóły konstrukcyjne	30.04.2009		1:100	
PW	-	DR	-	15/01/01	04-01	00	SW	Przekroje podłużne	30.04.2009		1:100/1000	
PW	-	DR	-	15/01/01	05-01	00	SW	Przekroje poprzeczne drogi manewrowej od km 0+000.00 do km 0+292.34	30.04.2009		1:100	
PW	-	DR	-	15/01/01	05-02	00	SW	Przekroje poprzeczne drogi manewrowej od km 0+300.00 do km 0+380.00	30.04.2009		1:100	
PW	-	DR	-	15/01/01	05-03	00	SW	Przekroje poprzeczne drogi manewrowej od km 0+383.99 do km 0+606.91	30.04.2009		1:100	

Budowa Zachodniej Obwodnicy miasta Poznania w ciągu drogi krajowej nr S11 na odcinku Złotkowo – autostrada A2 i w ciągu drogi krajowej nr S5 w rejonie węzła „Głuchowo” autostrady A2
 ETAP I – S11 od węzła „Swadzim” – km 13+068,00 do węzła „Głuchowo” – km 25+693,57 oraz
 S5 w rejonie węzła „Głuchowo” – od km 0+000,00 do km 1+605,00 o łącznej dł. 14,23 km
 Projekt Wykonawczy. Tom 15/01/01. MOP „Skórzewo”. Rewizja 00

Nr rysunku								Tytuł	Data wydania	Data rewizji	Skala	Uwagi
1.	2.	3.	4.	5.	6.	7.	8.					
PW	-	DR	-	15/01/01	05-04	00	SW	10. Przekroje poprzeczne drogi dla pojazdów z materiałami niebezpiecznymi	11. 30.04.2009	12.	1:100	14.
PW	-	DR	-	15/01/01	05-05	00	SW	Przekroje poprzeczne zjazdu publicznego	30.04.2009		1:100	
PW	-	DR	-	15/01/01	06-01	00	SW	Plan warstwiczny	30.04.2009		1:500	
PW	-	DR	-	15/01/01	07-01	00	SW	Geometria trasy	30.04.2009		1:500	

SKALA 1:100



OZNACZENIA:
























21. Humus, grubości 15 cm



Rewizja

Sprawdź

PW	-
----	---

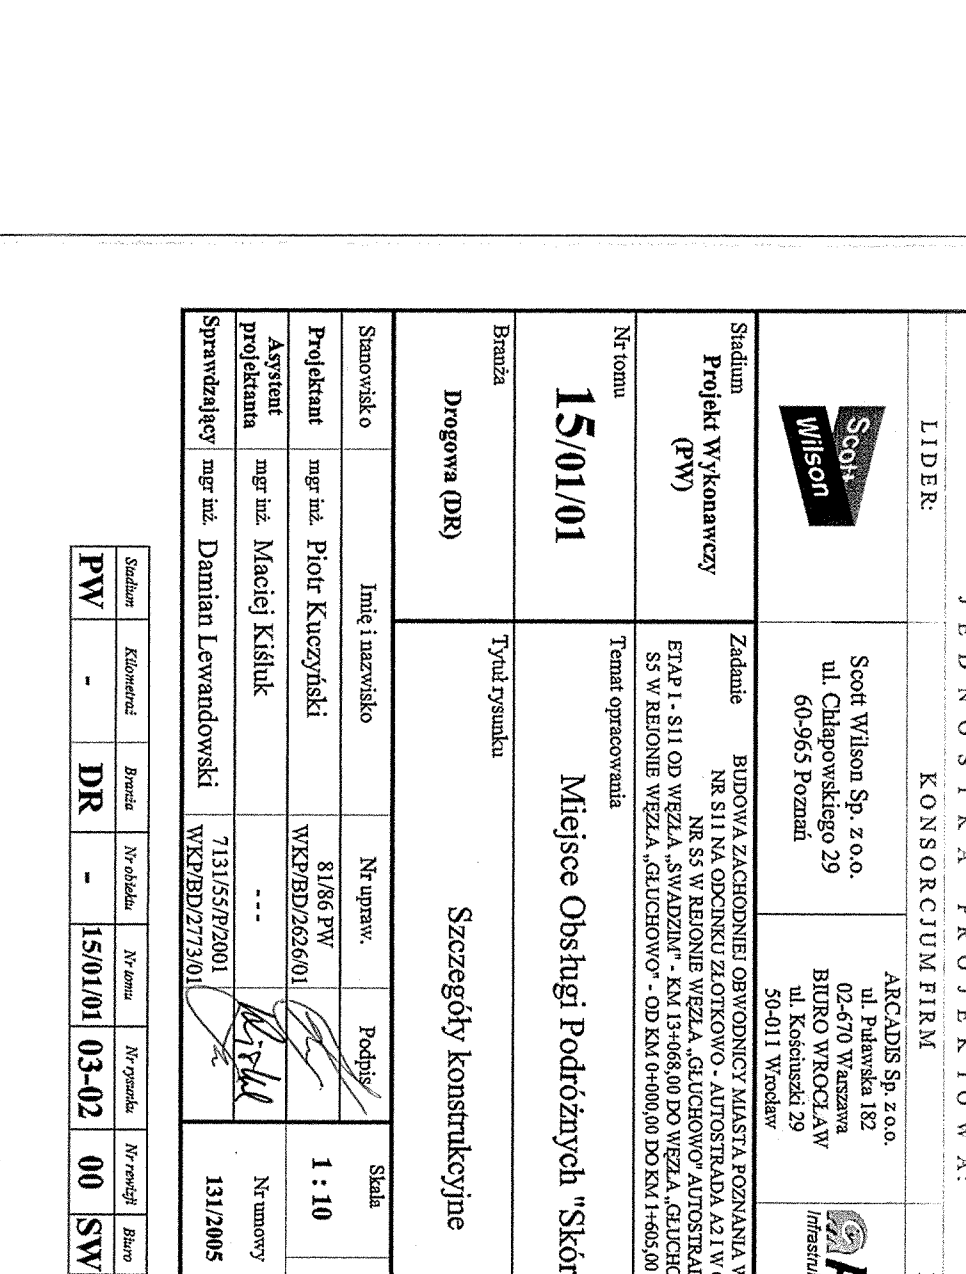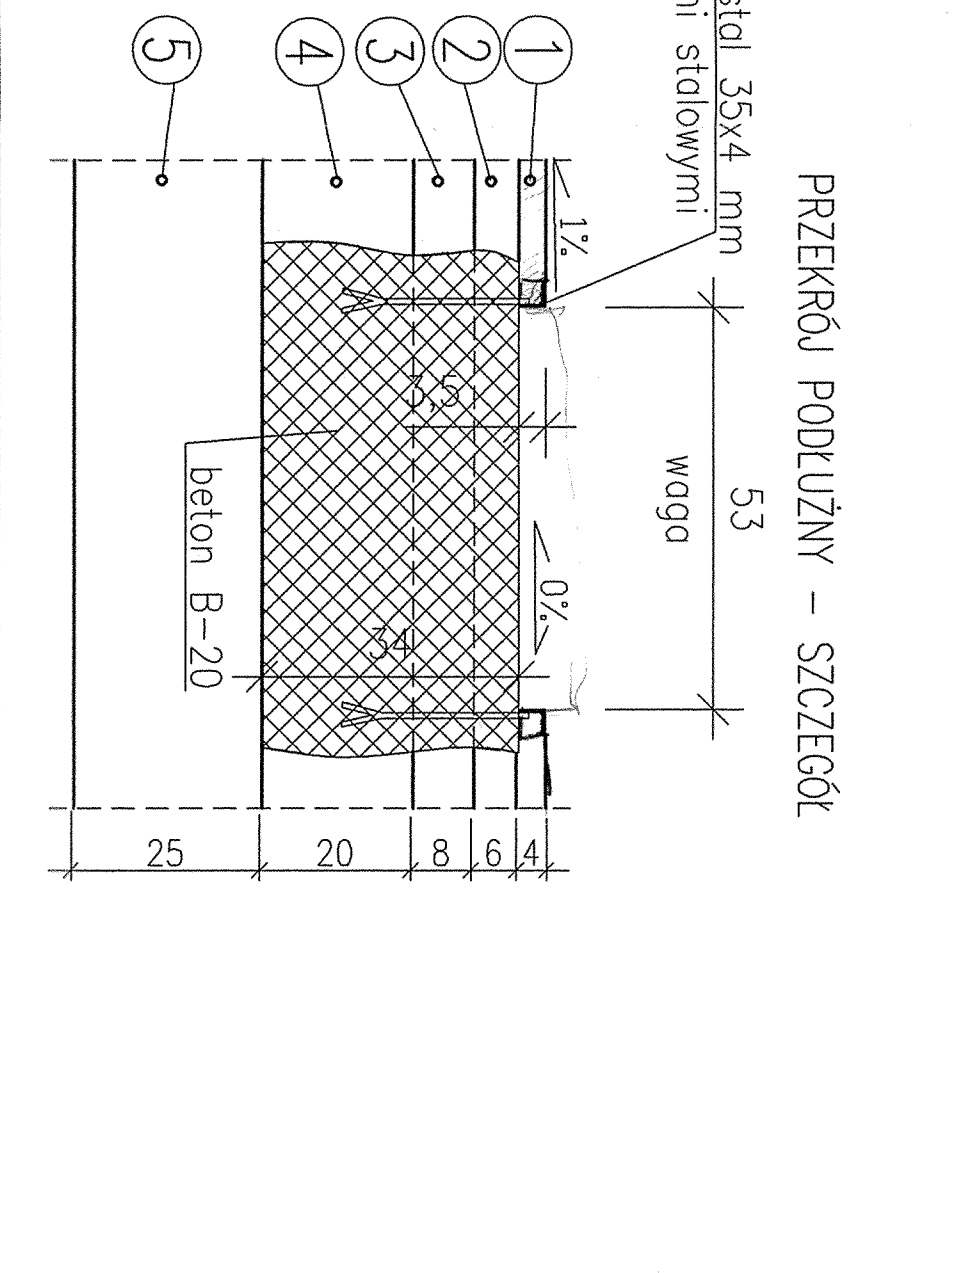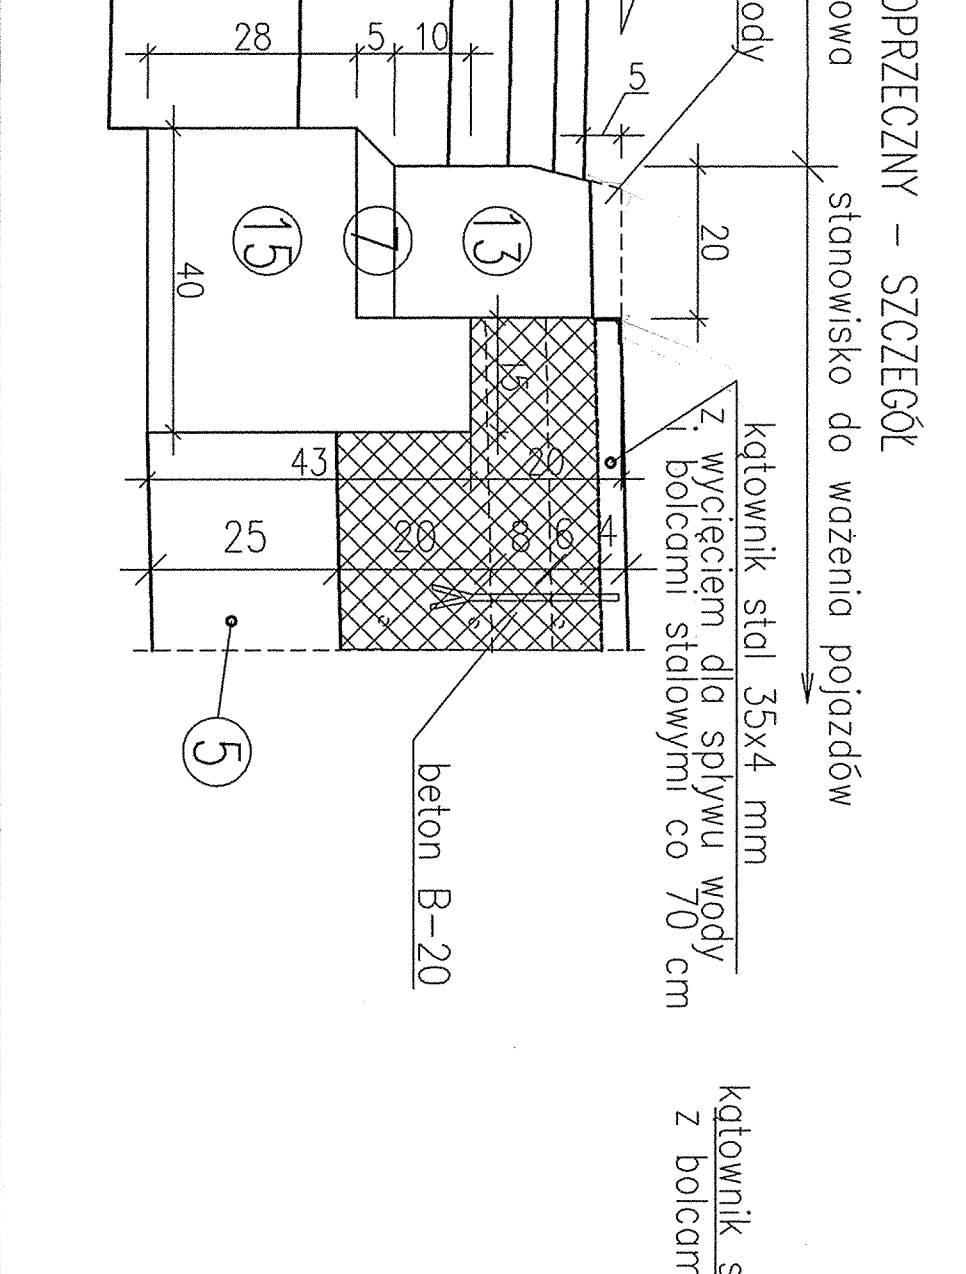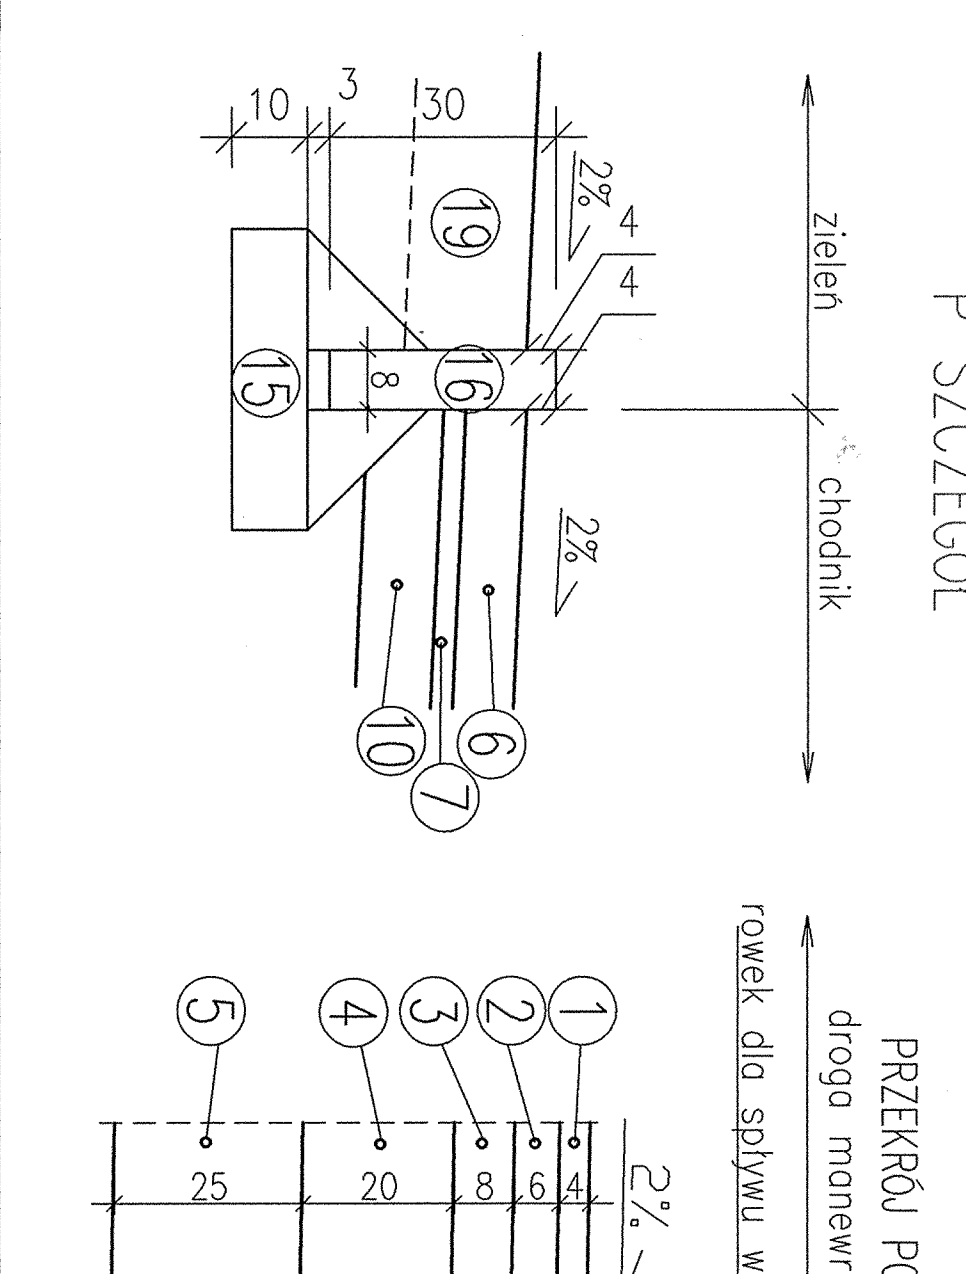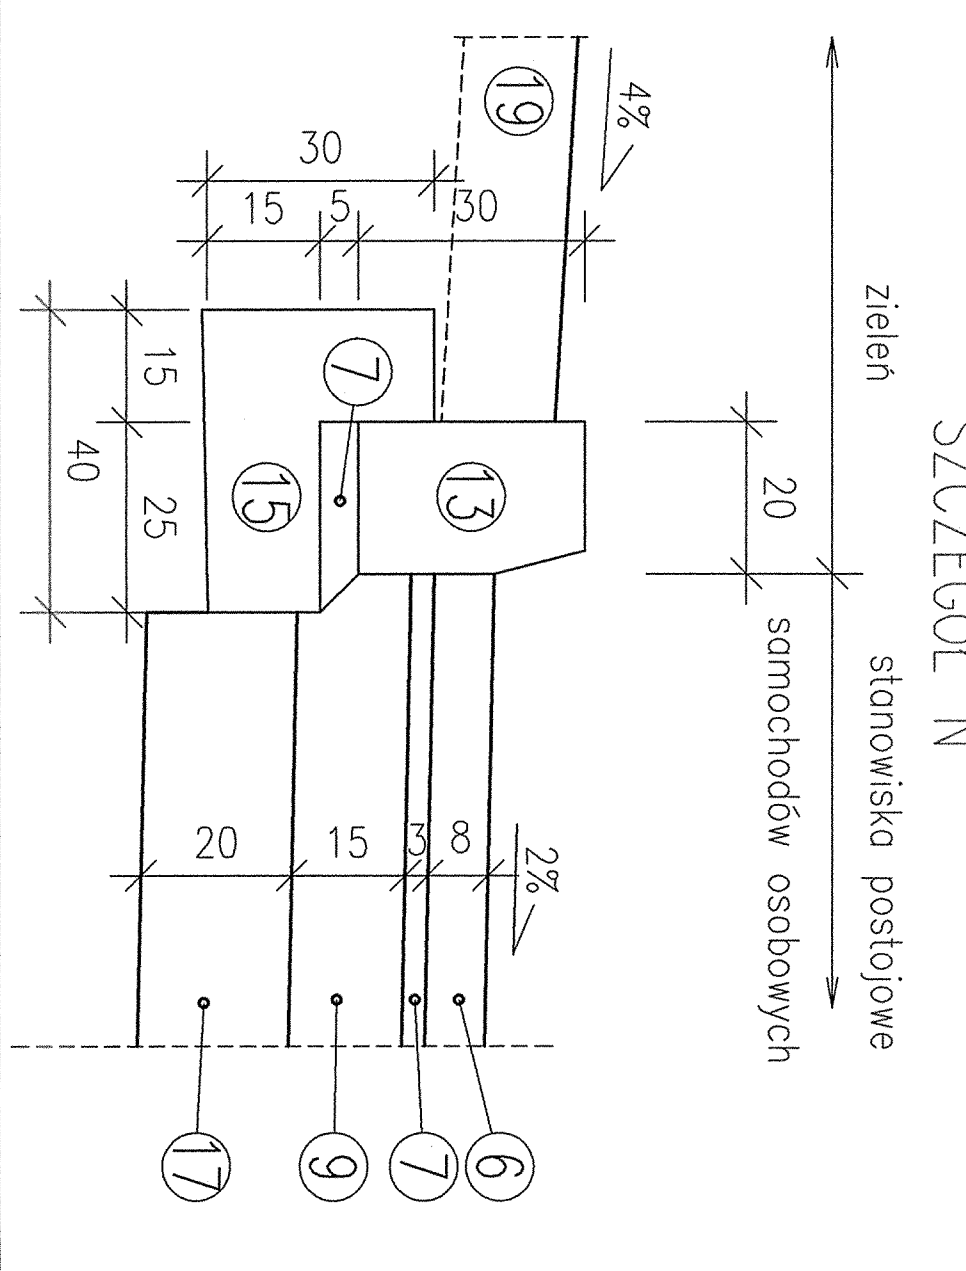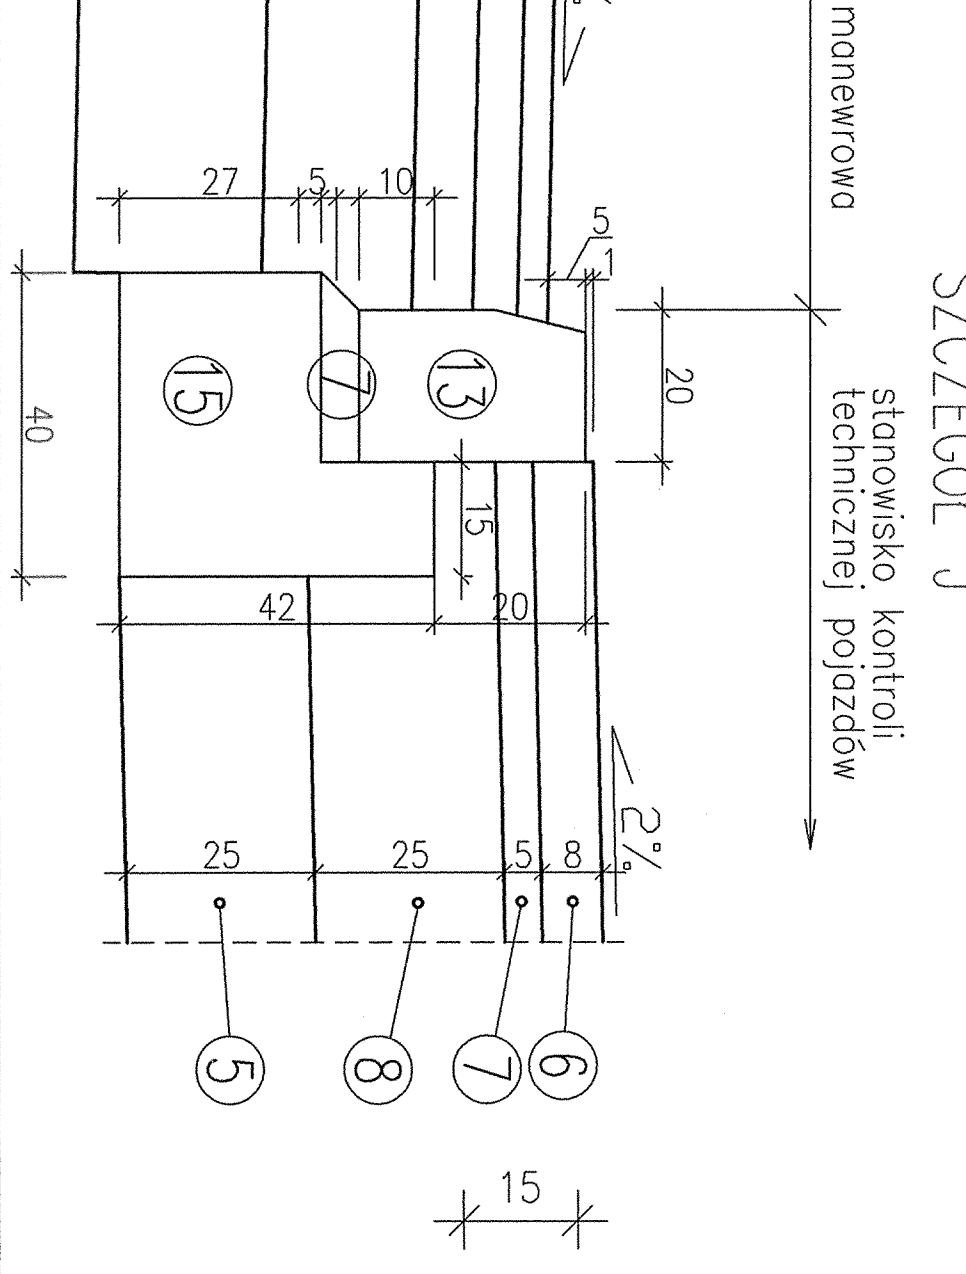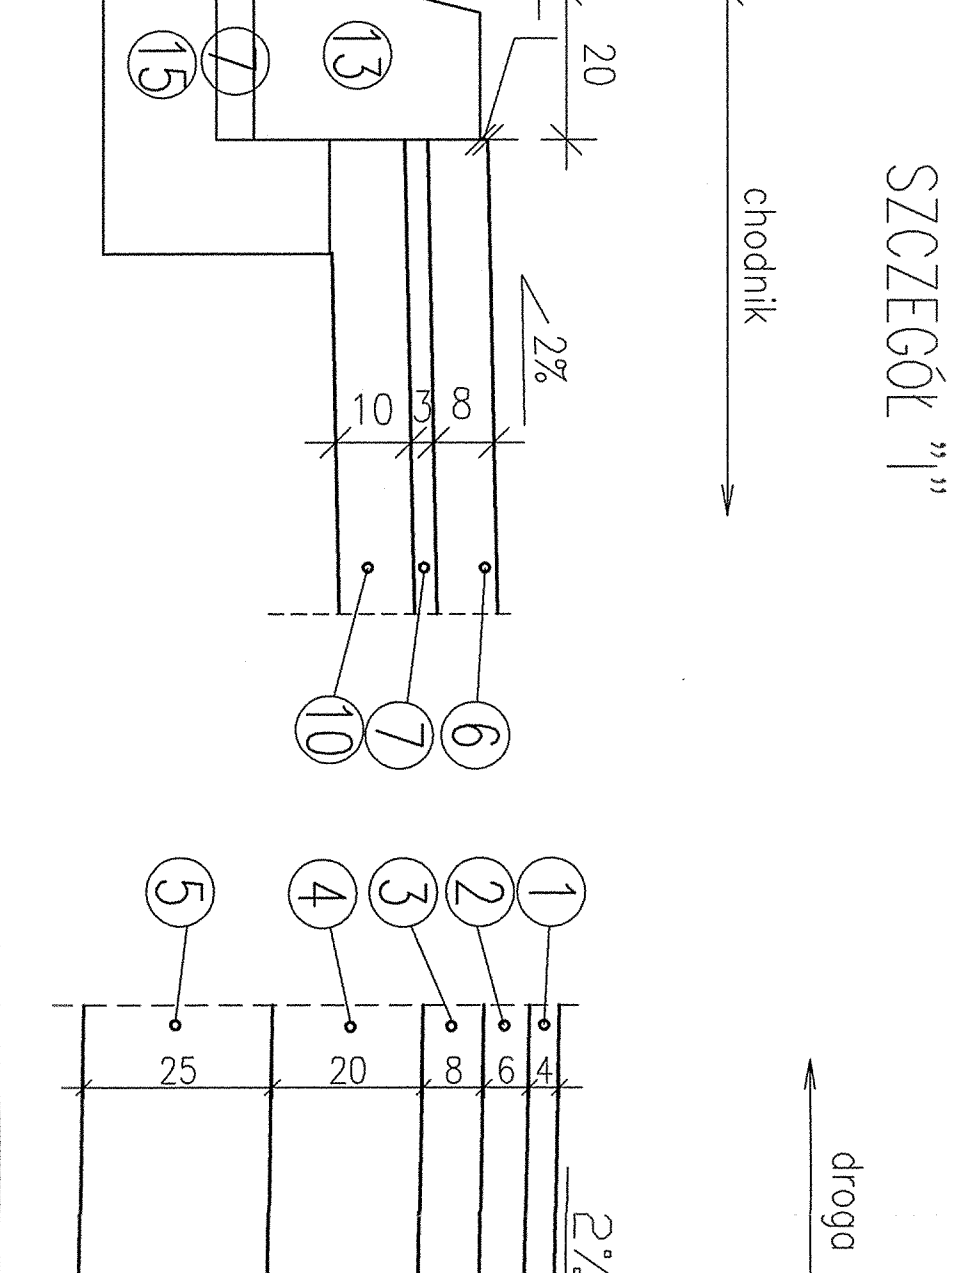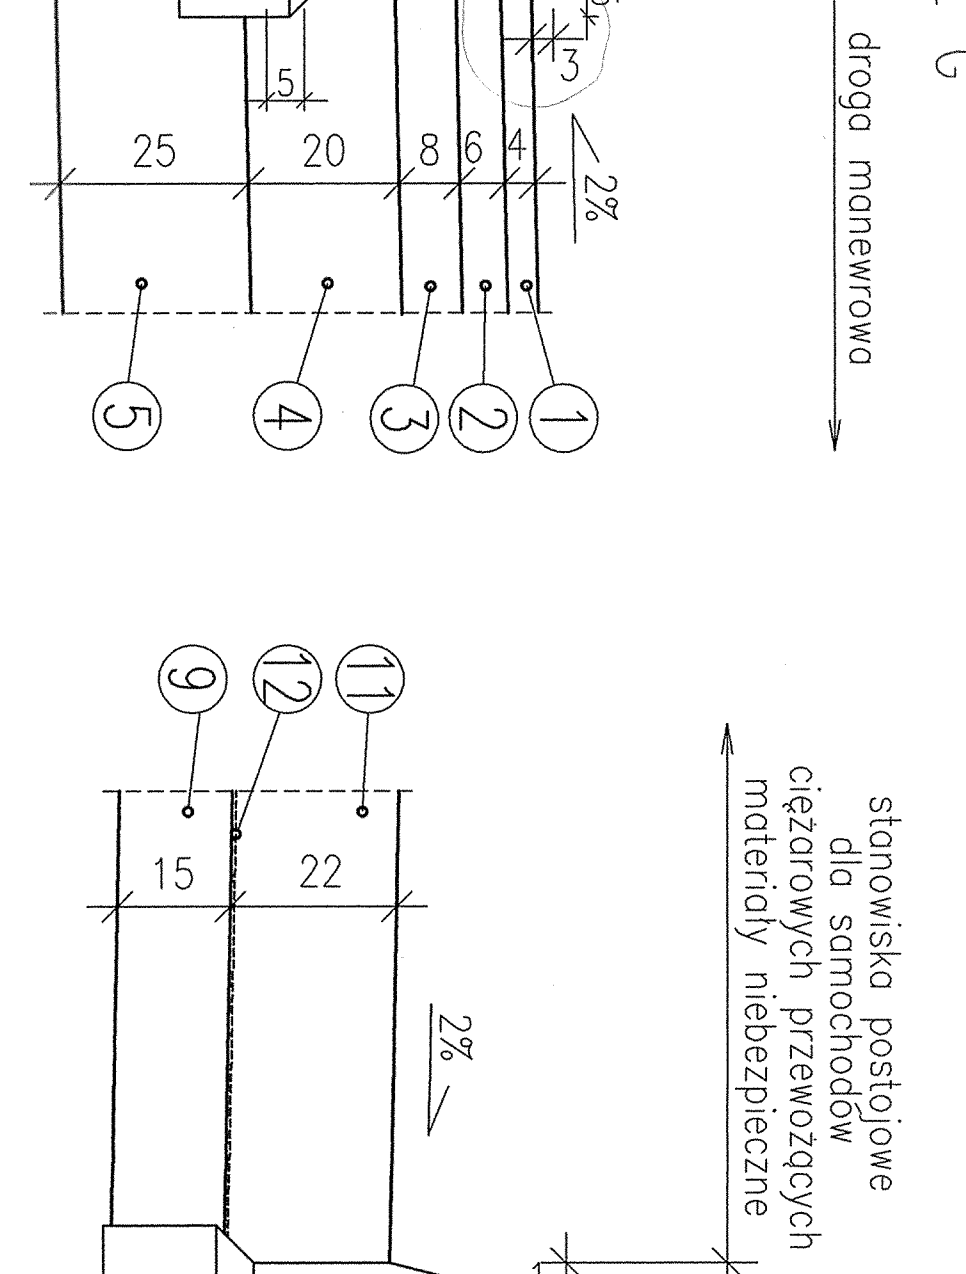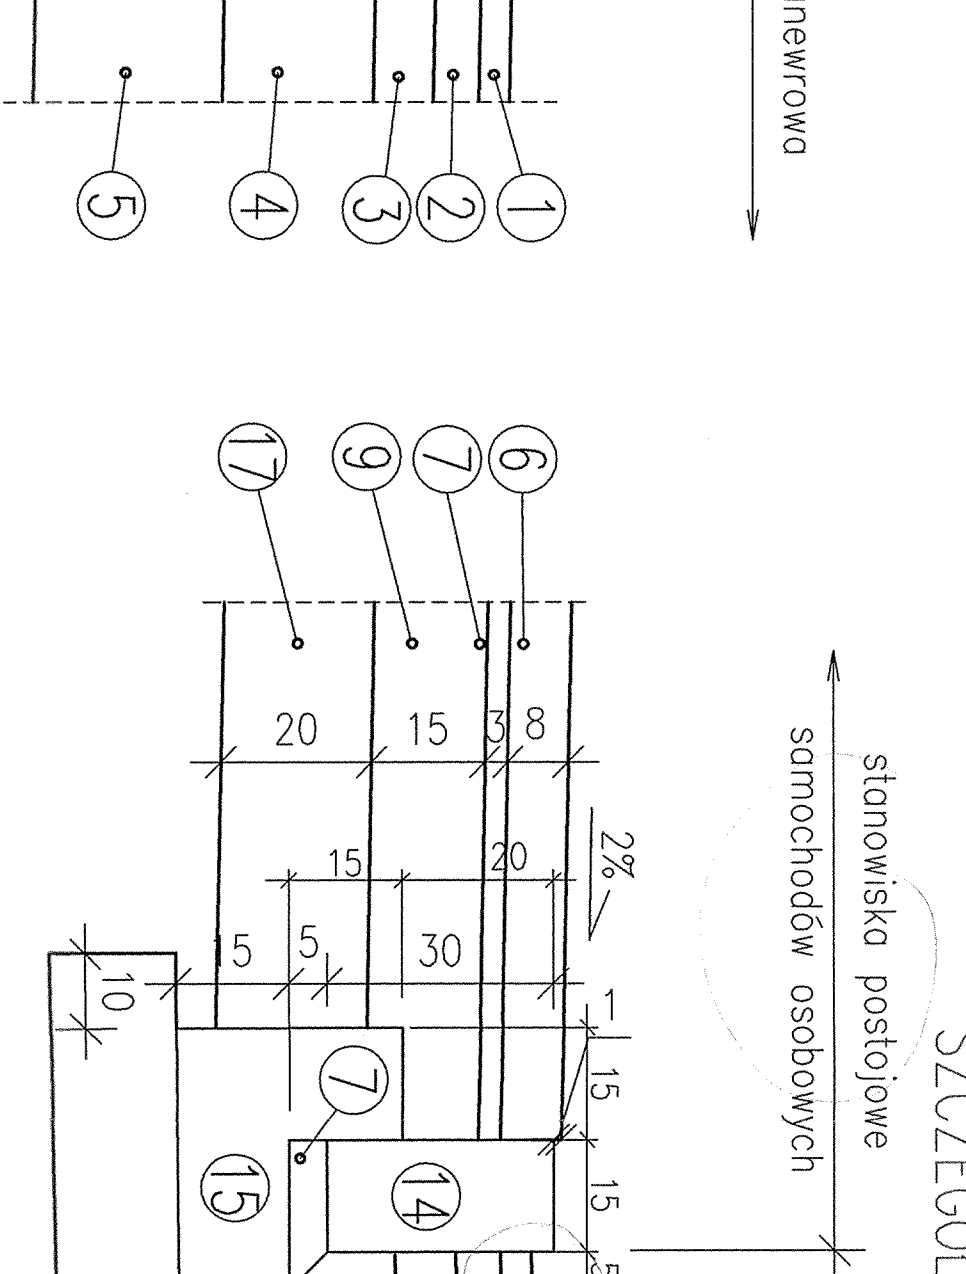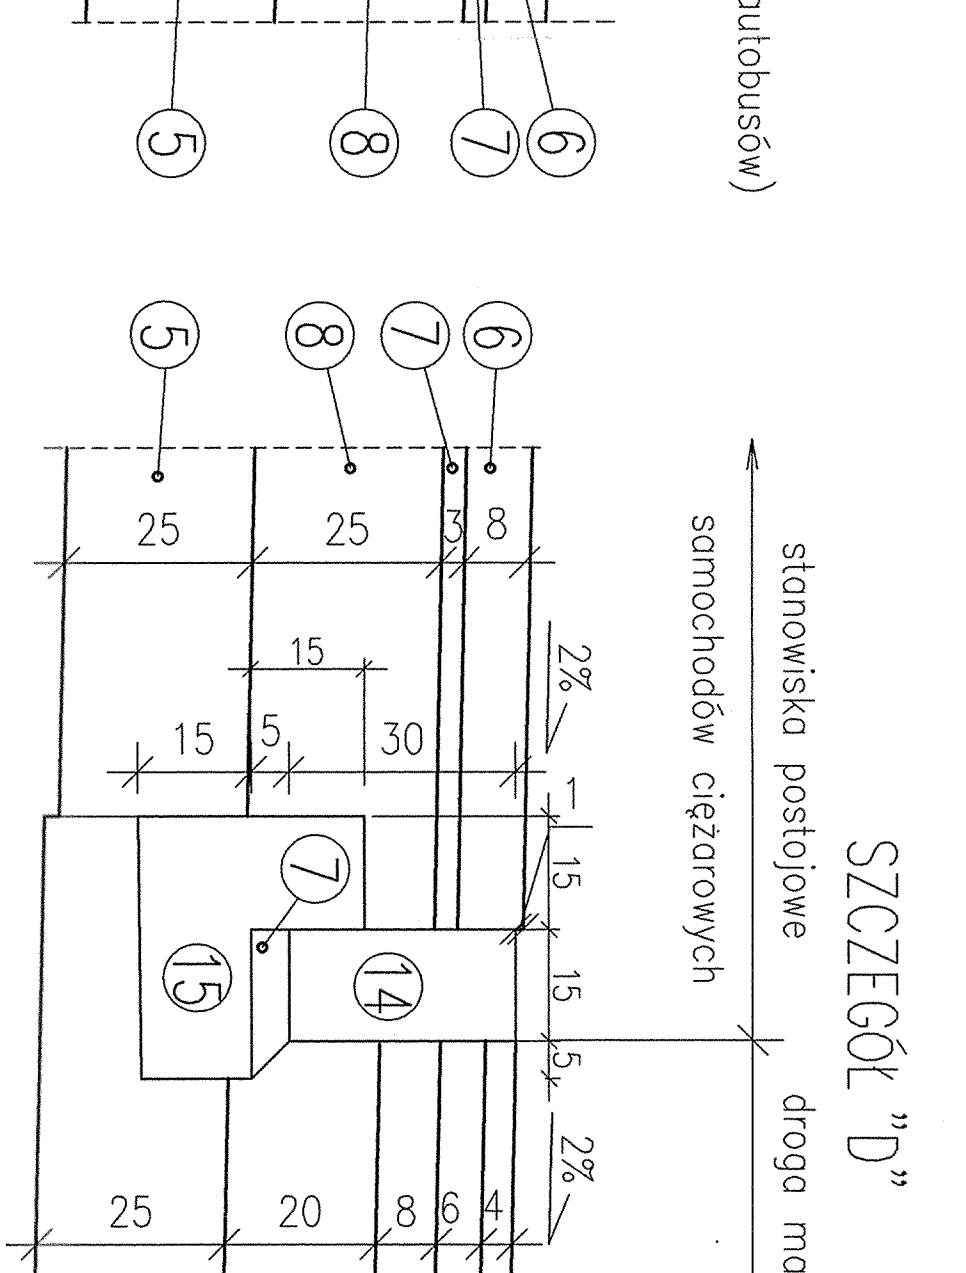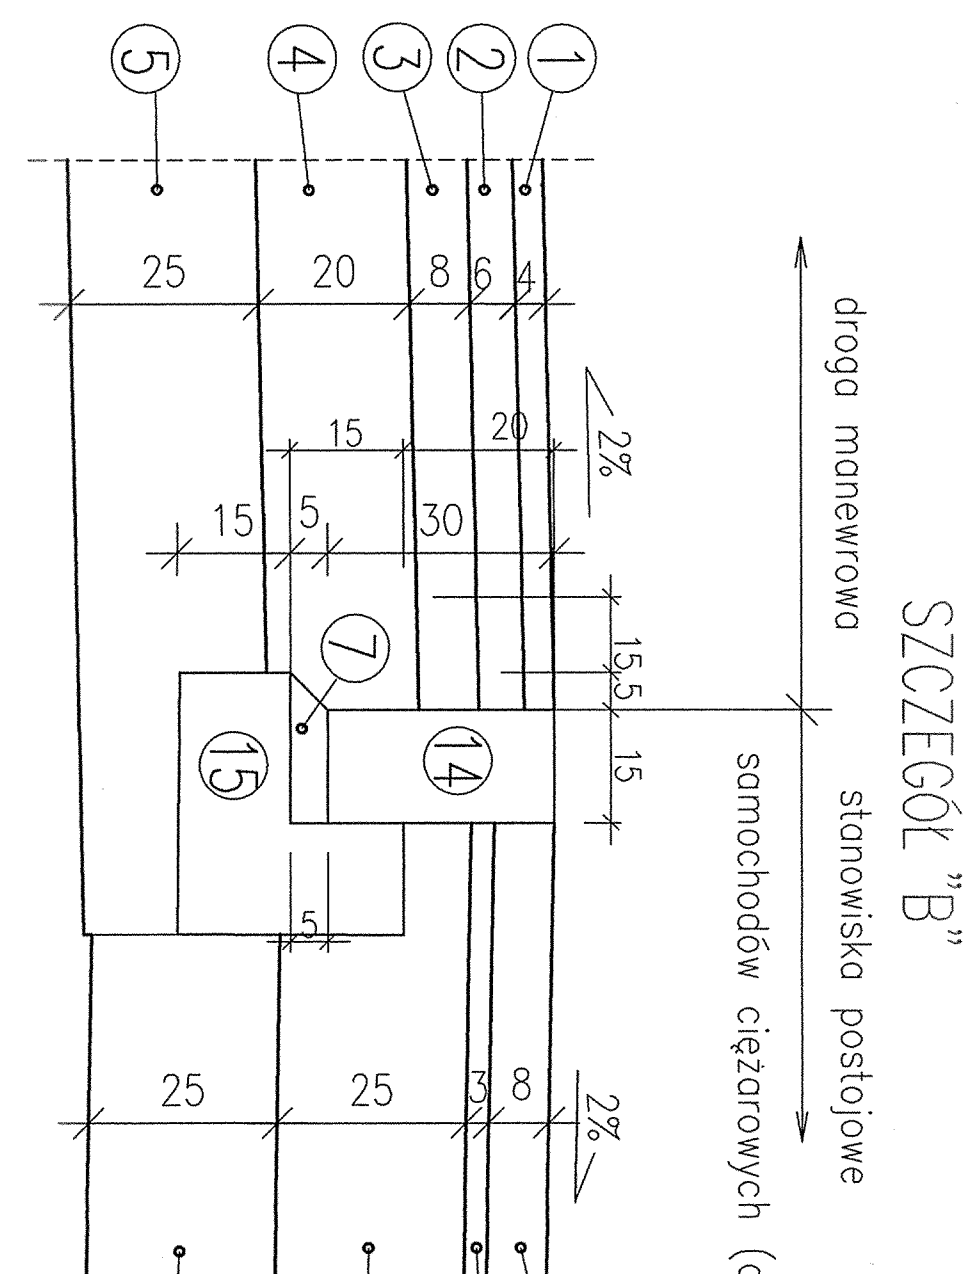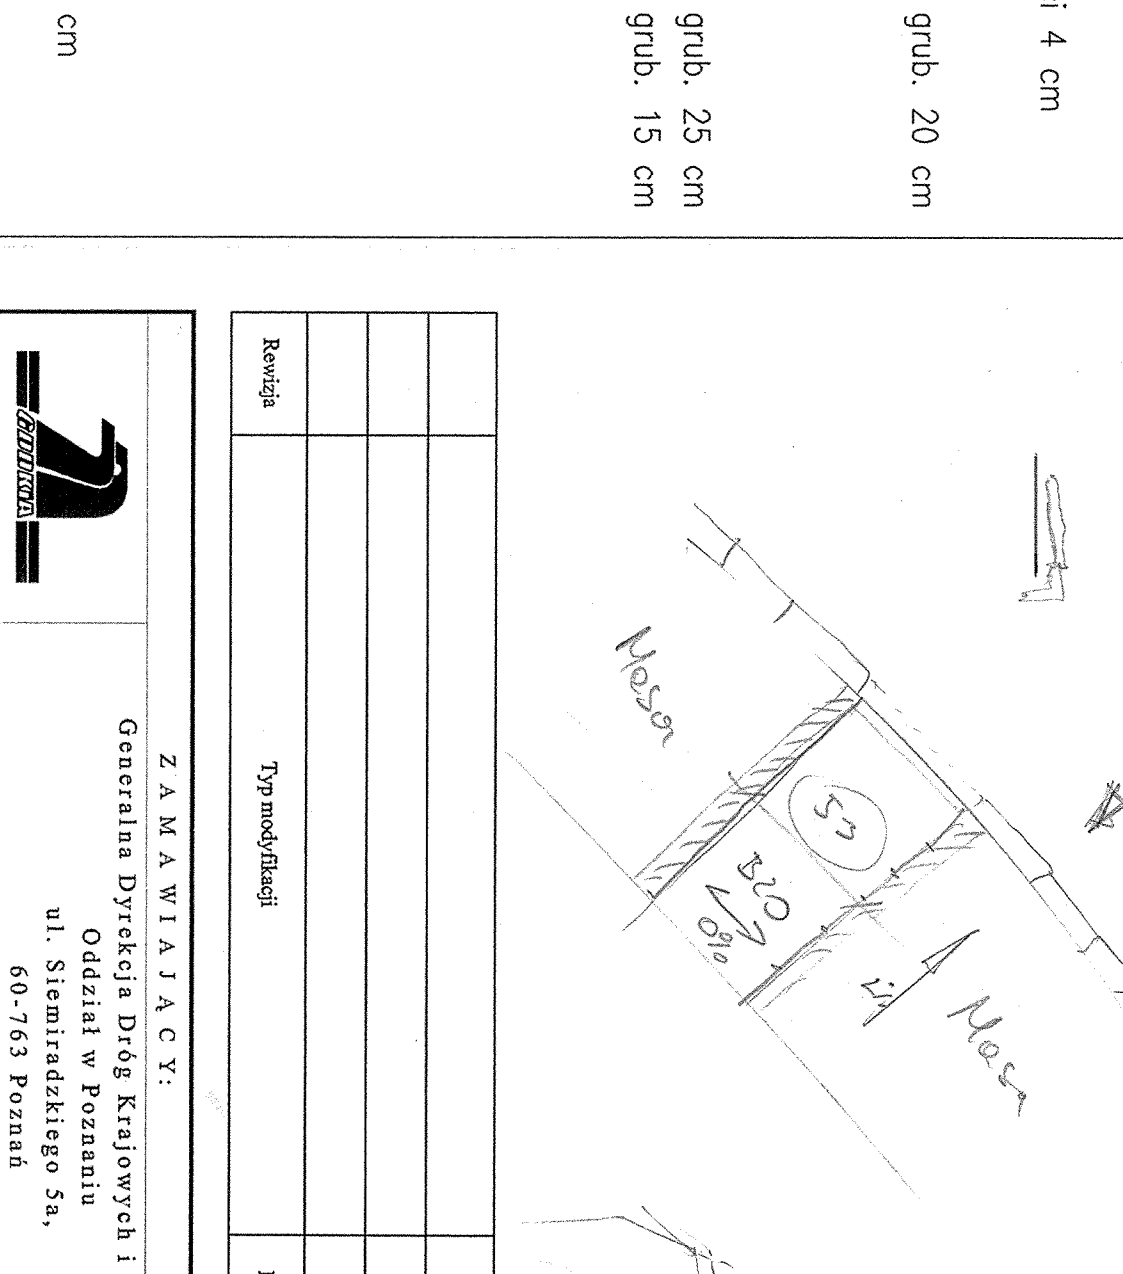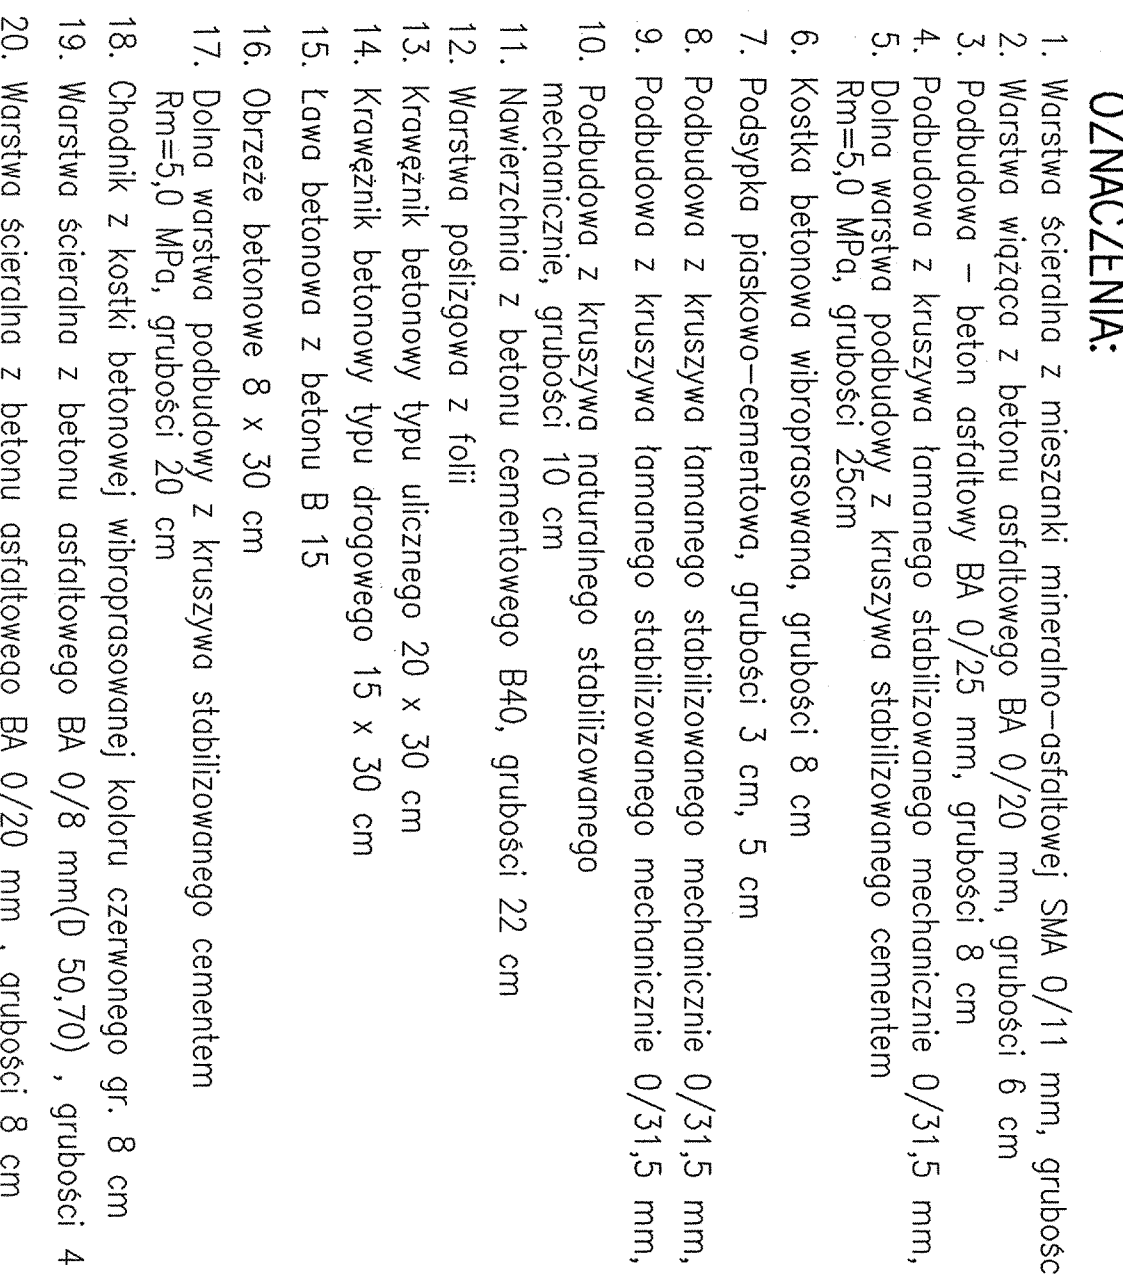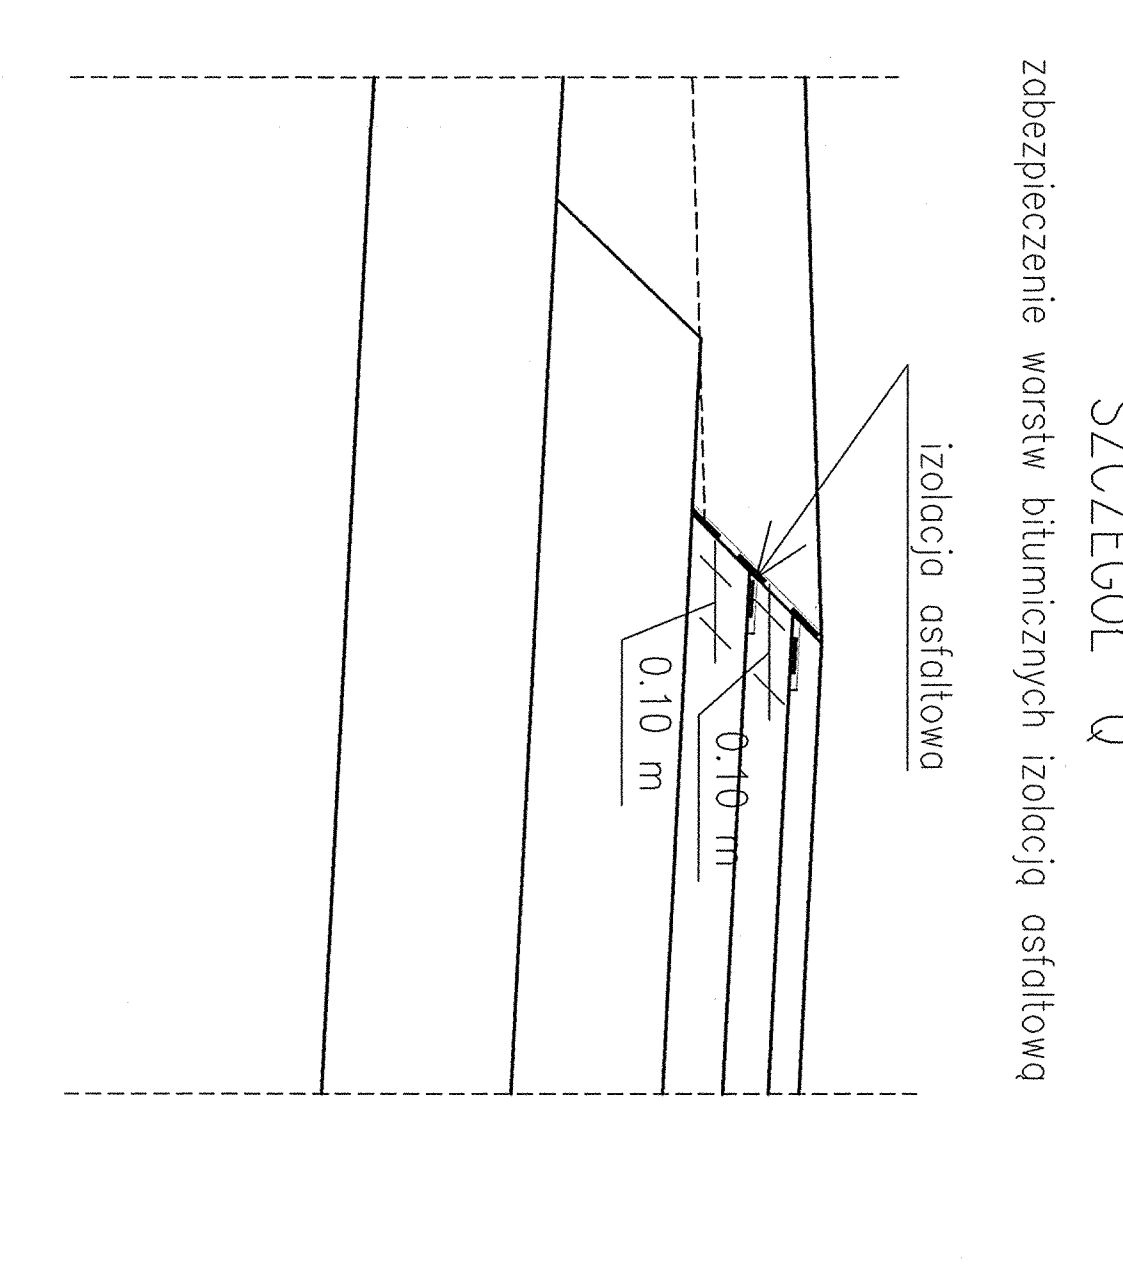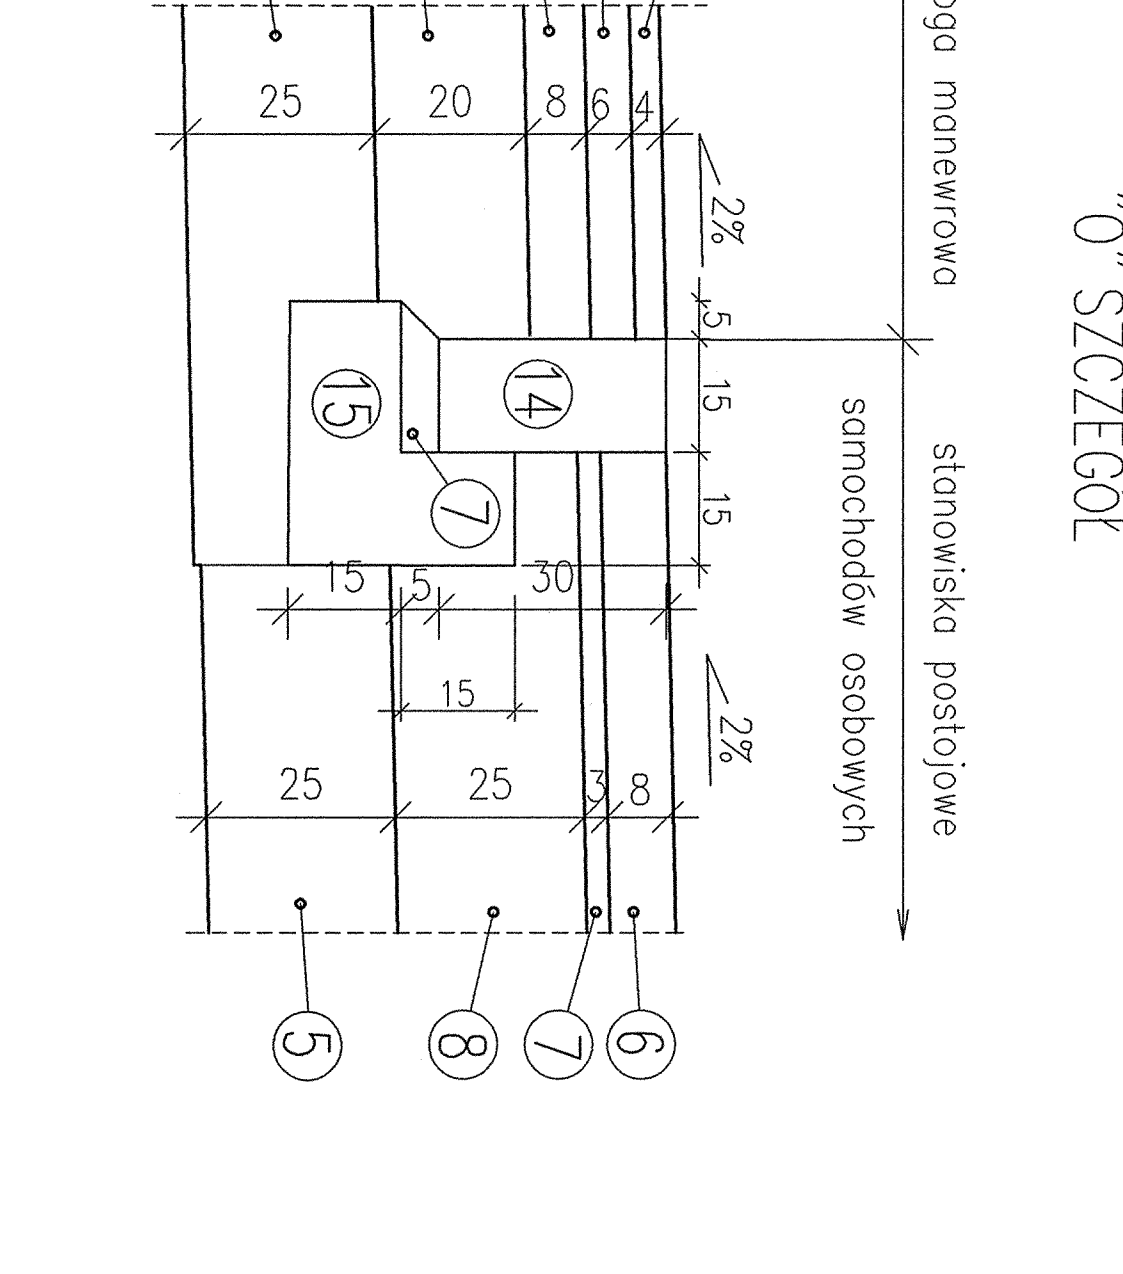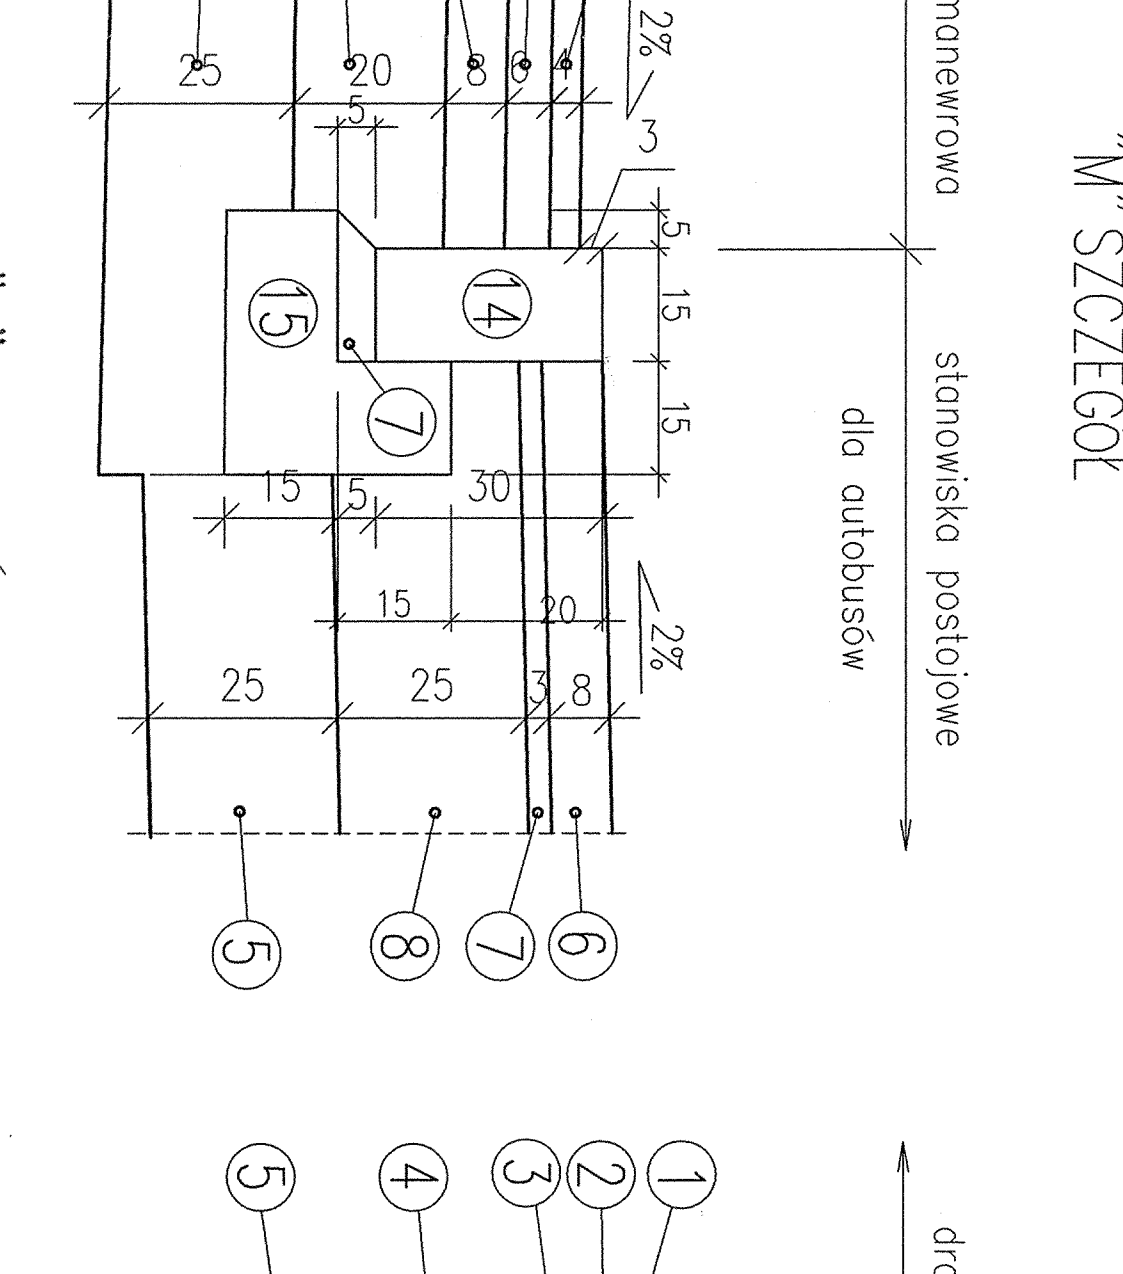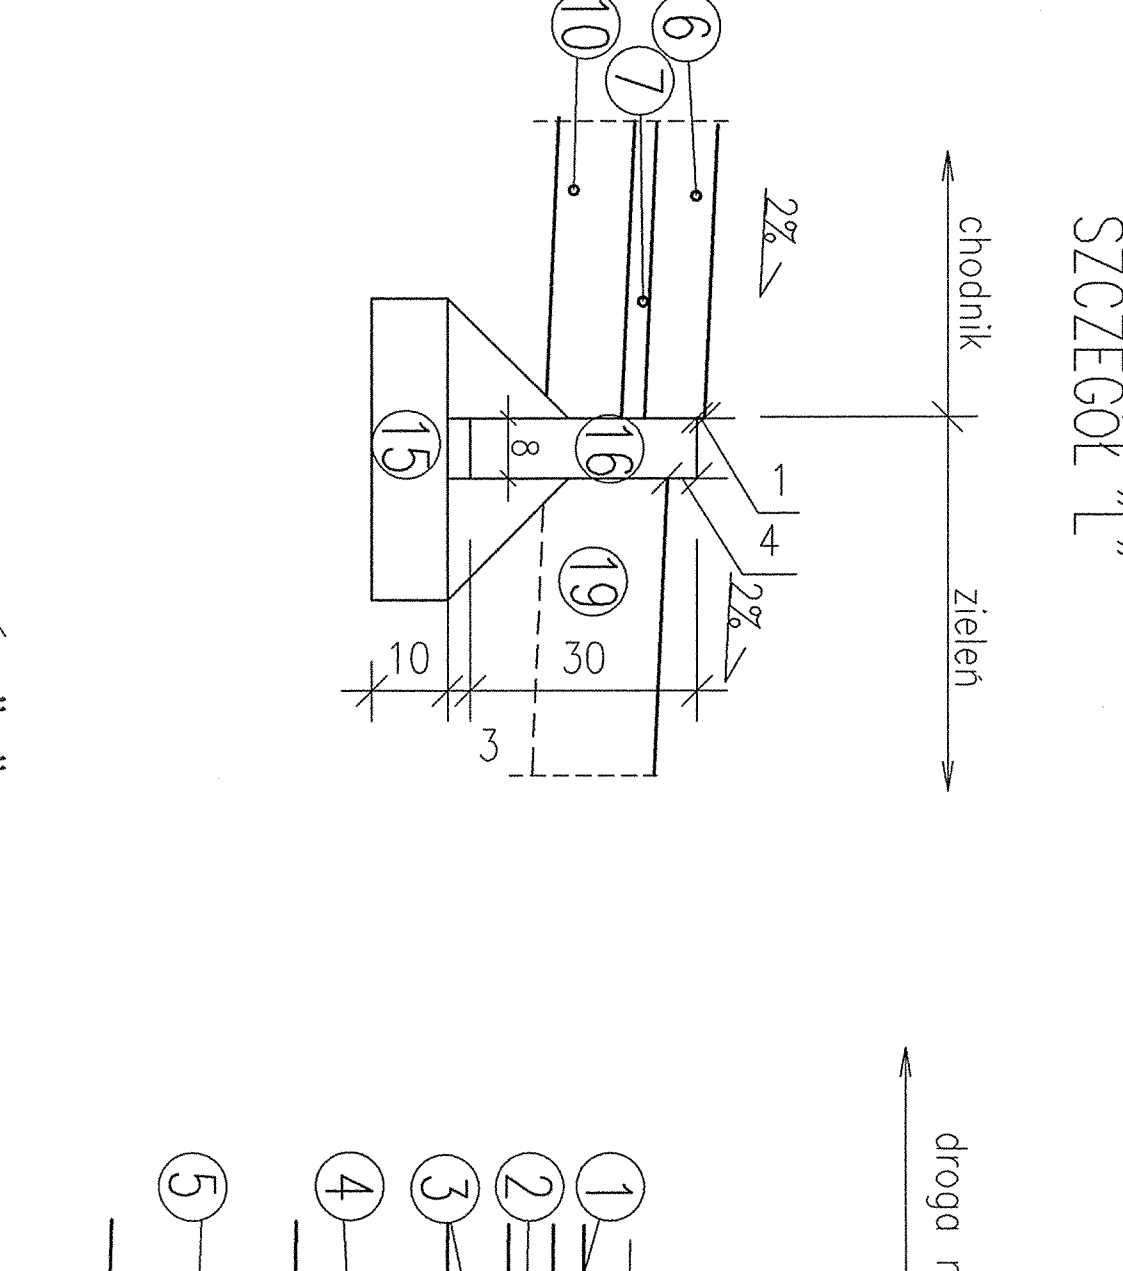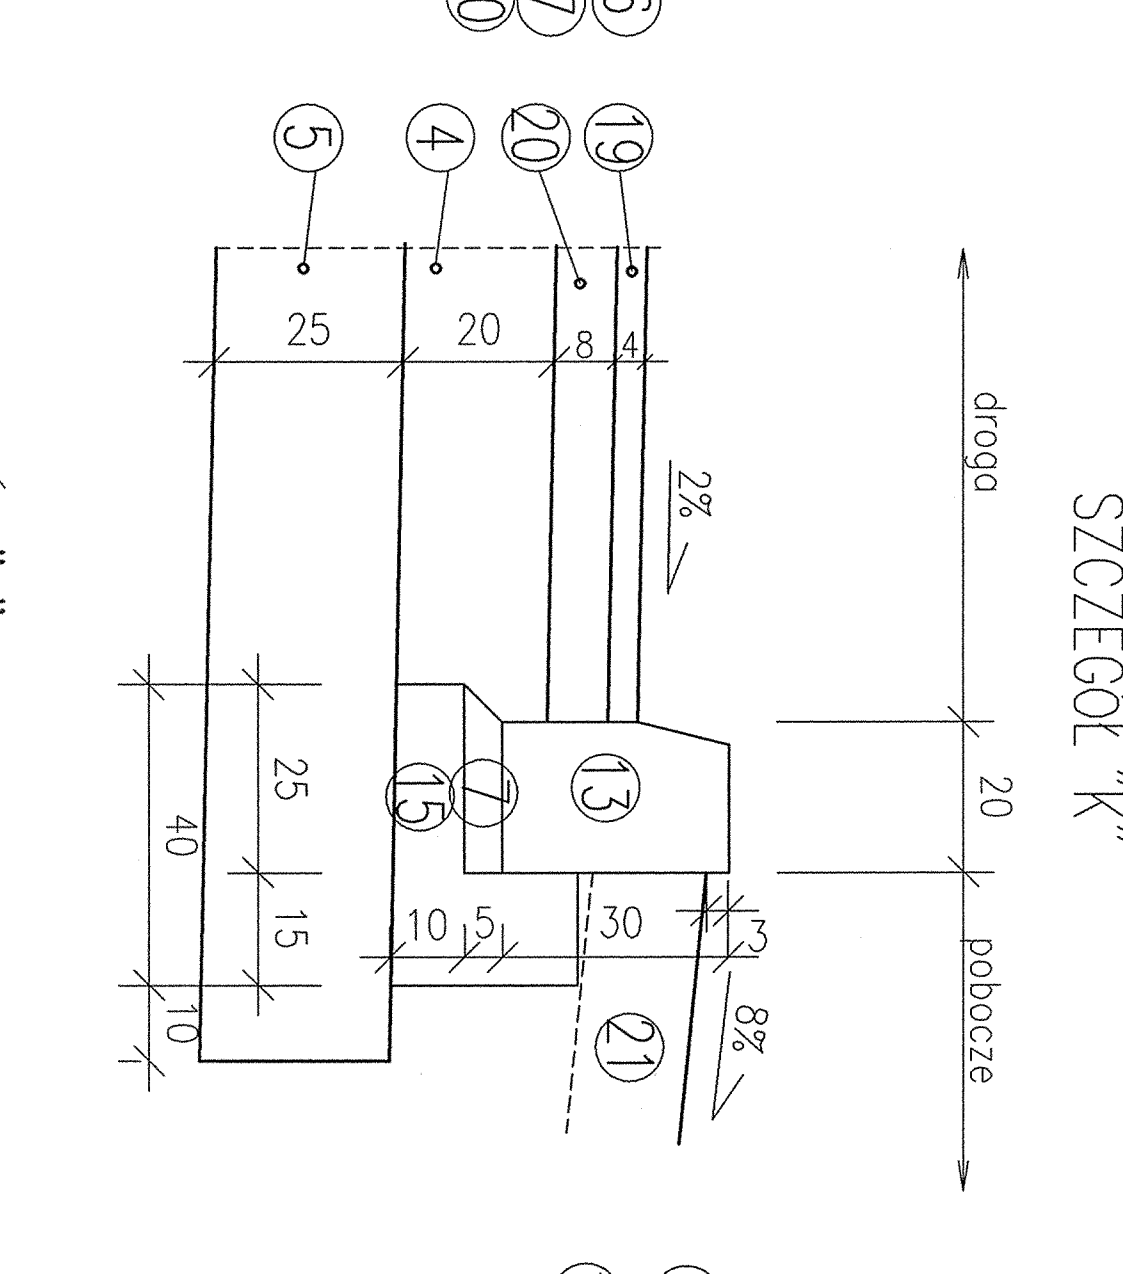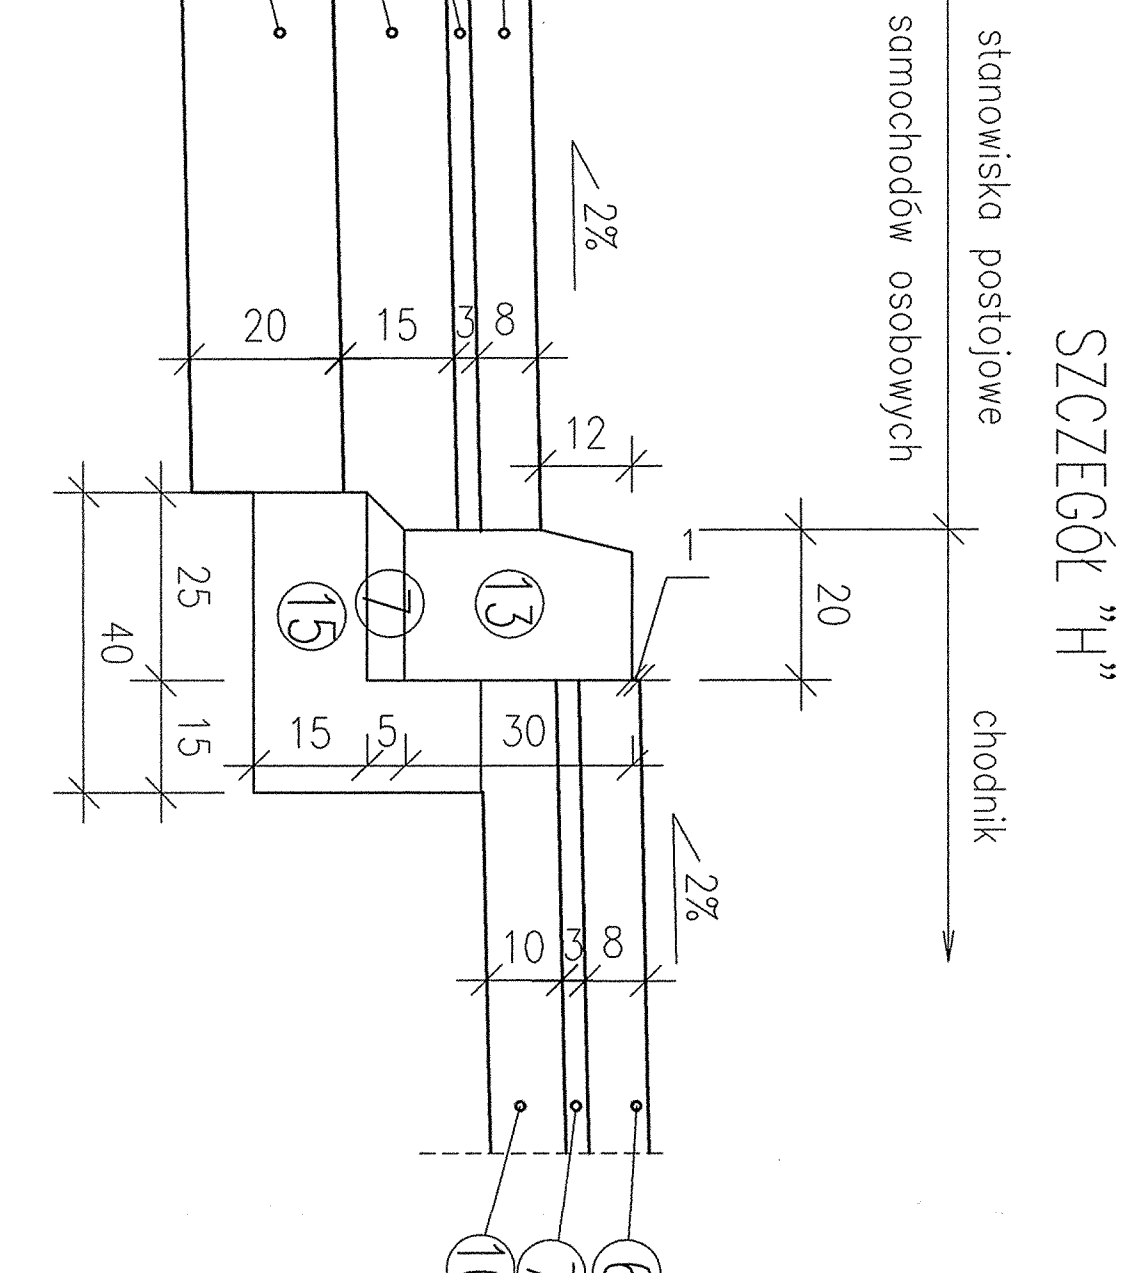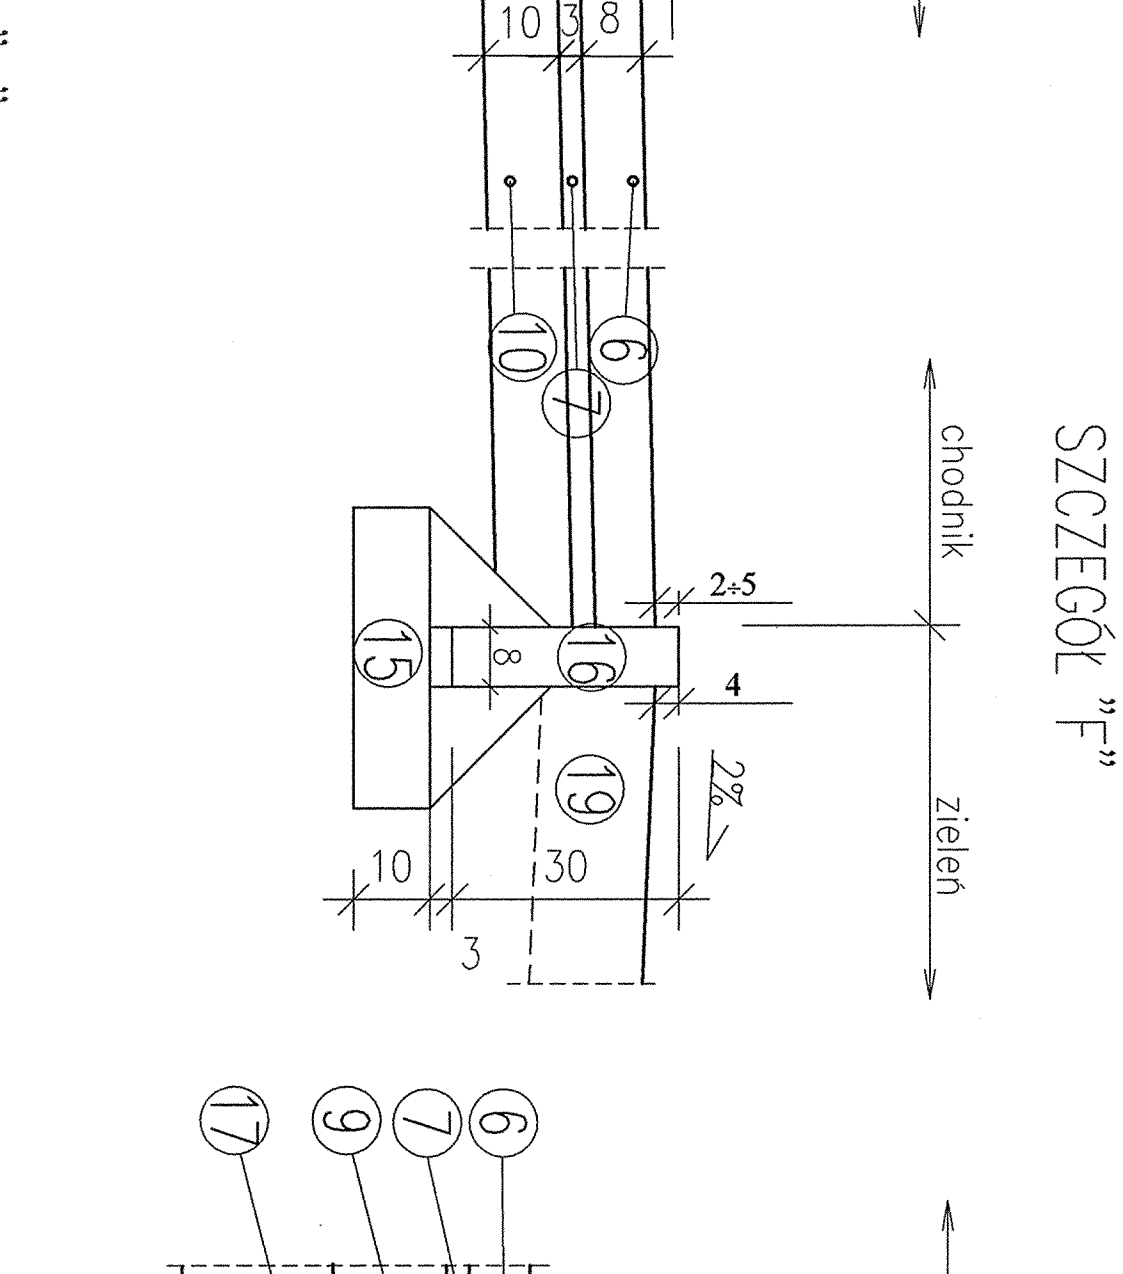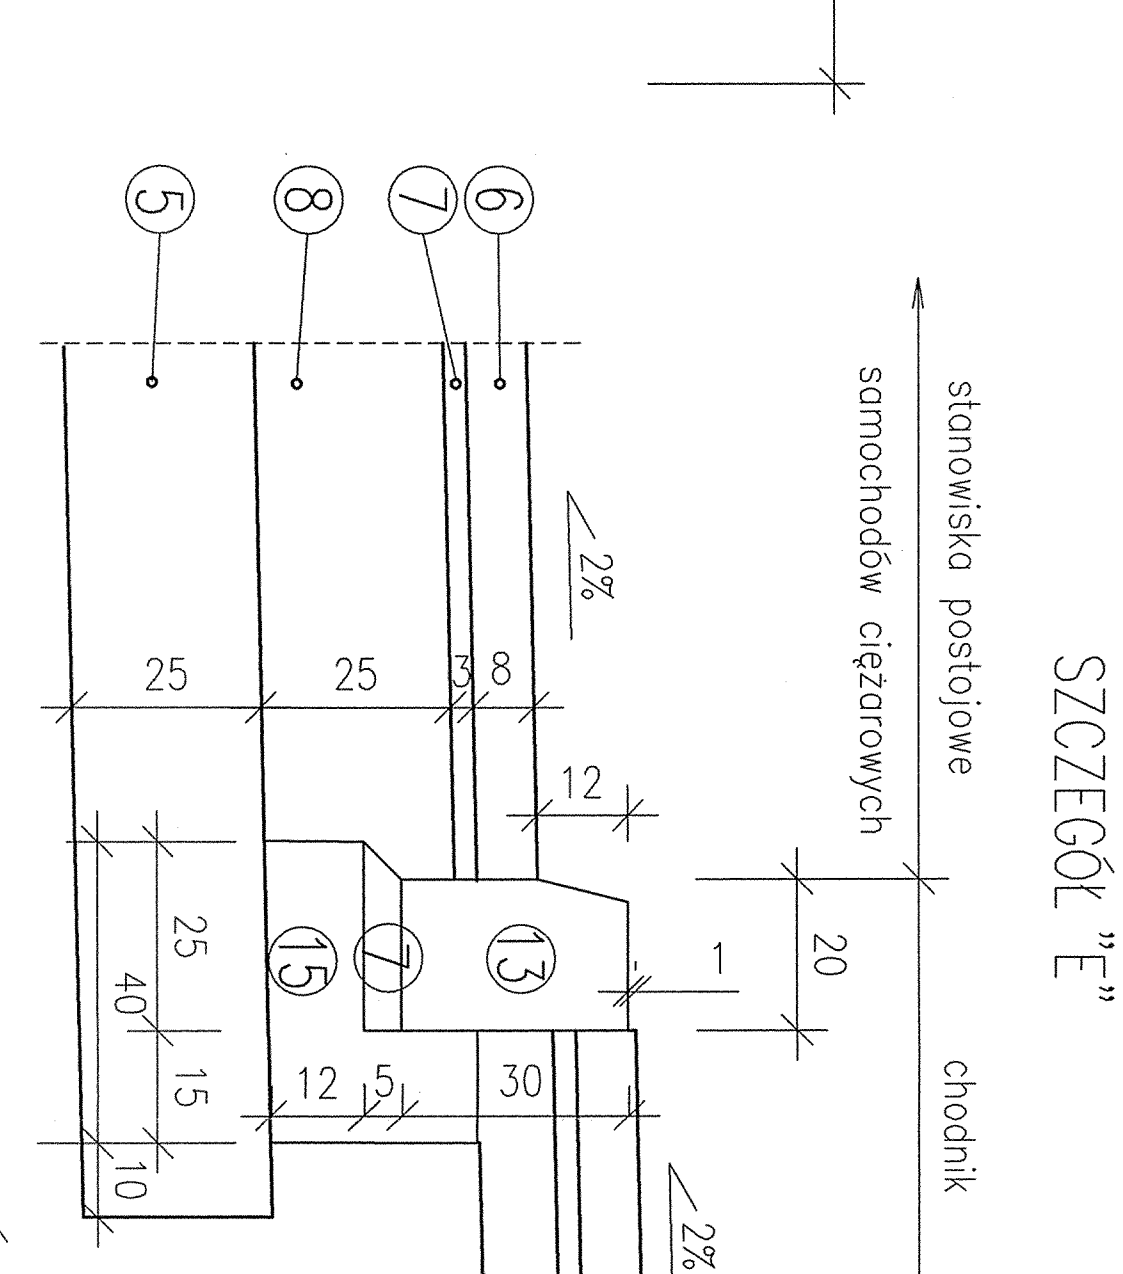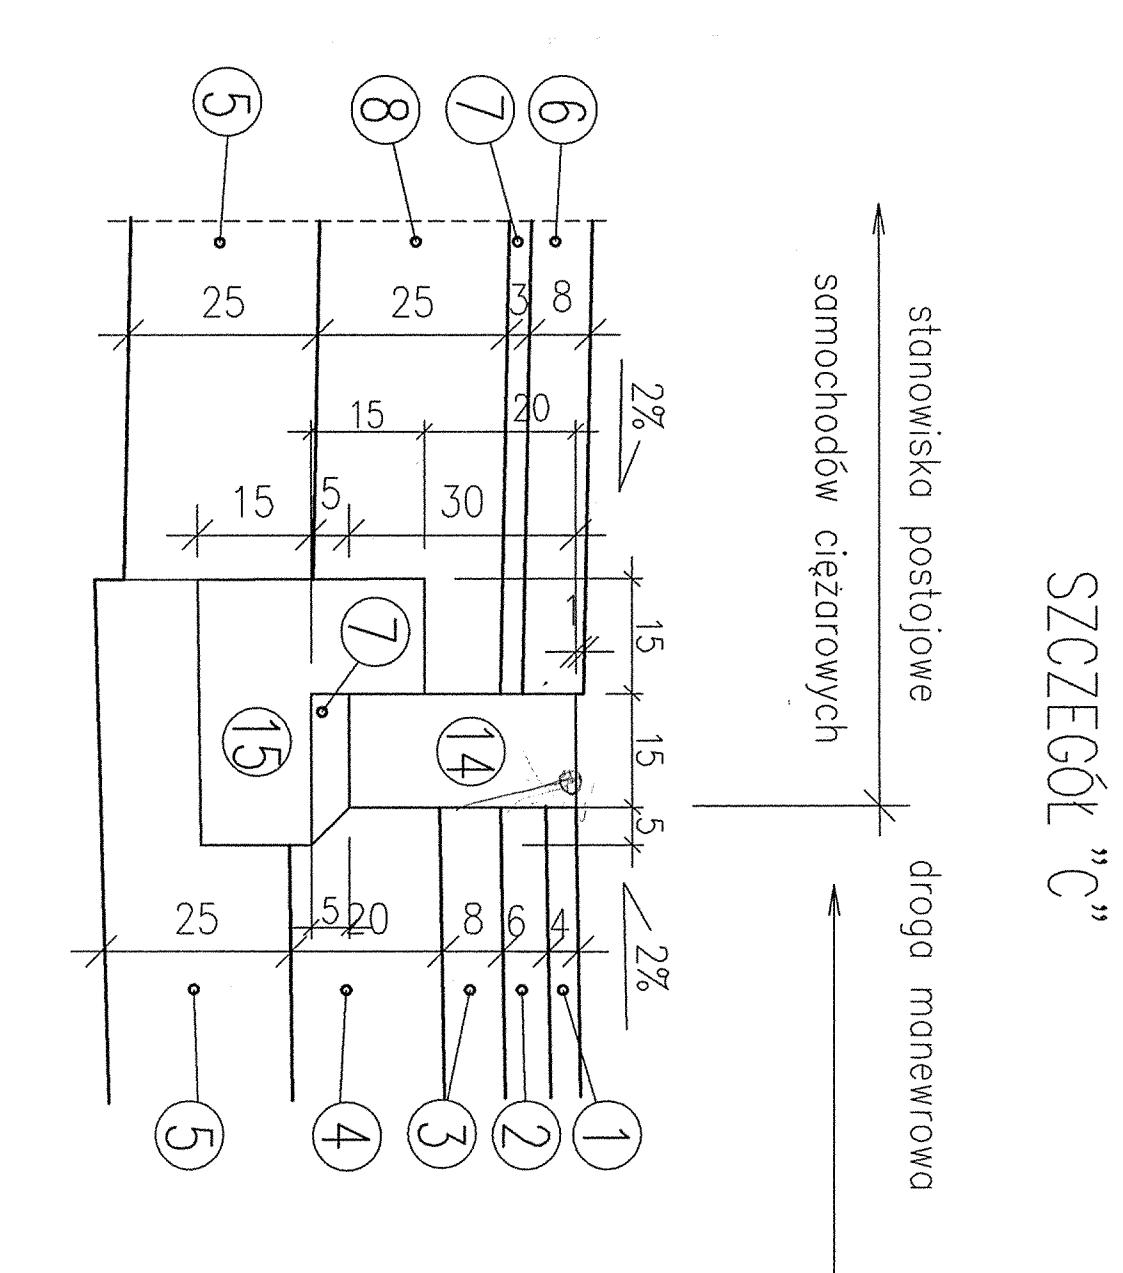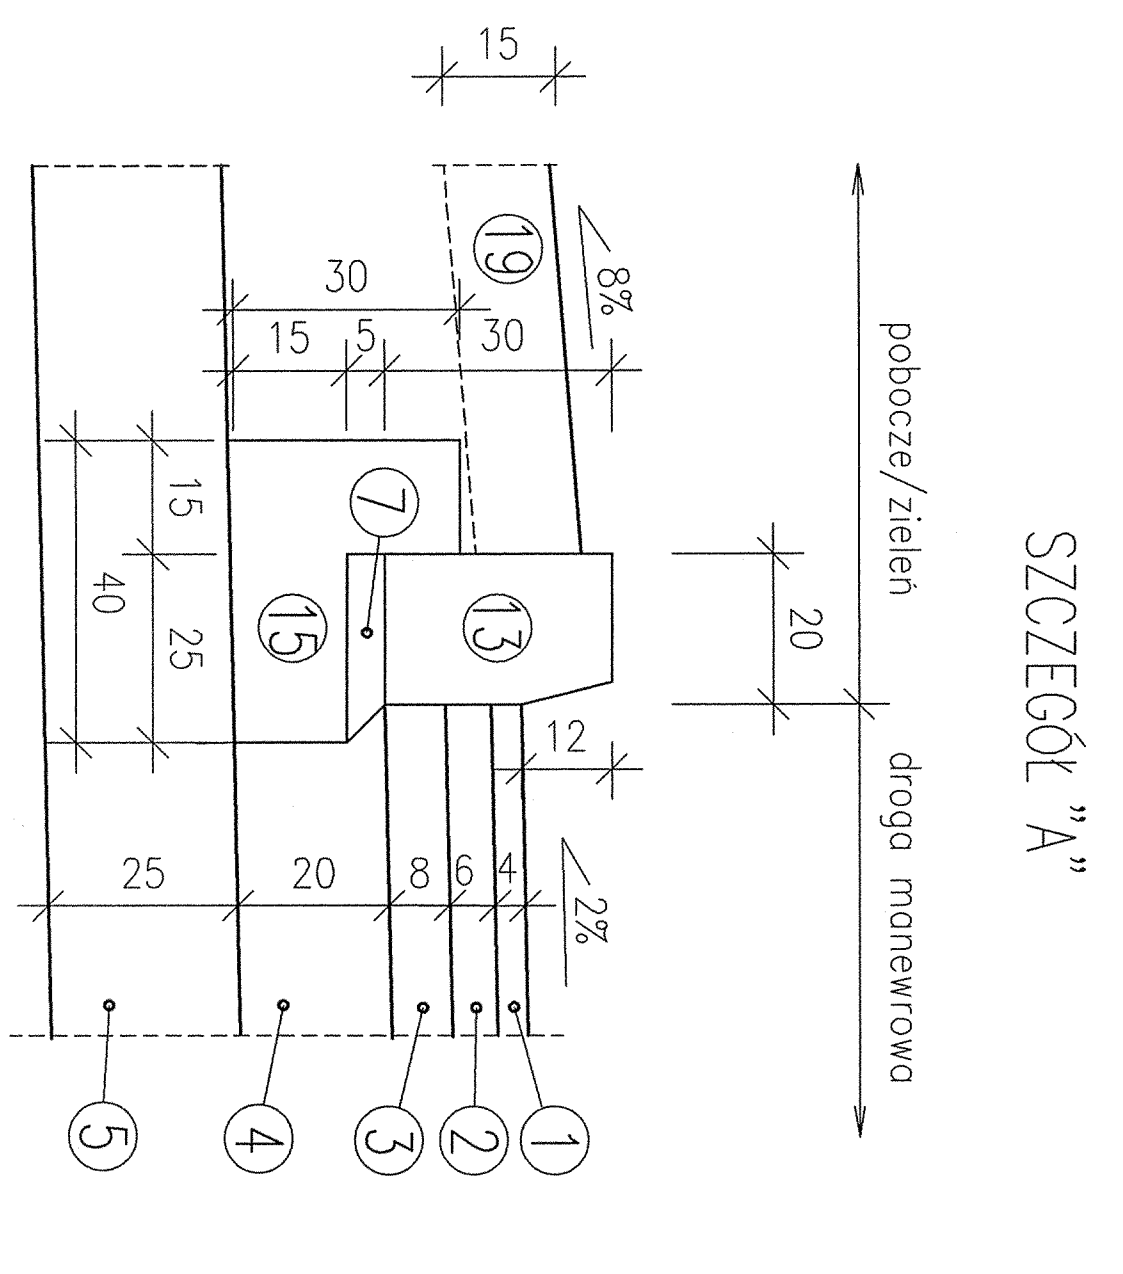[illegible]

UZASADNIENIE:

1. Worsko scieralnia z miesztzki mineralno-asfaltowej SMA 0/11 mm, grubosci 4 cm
2. Worsko wiązadła z betonu asfaltowego BA 0/20 mm, grubosci: 6 cm
3. Podbudowa – beton asfaltowy BA 0/25 mm, grubosci: 8 cm
4. Podbudowa z kruszywa łamanego stabilizowanego mechanicznie 0/31,5 mm, grub. 20 cm
5. Dolna warsta podbudowy z kruszywa stabilizowanego cementem Rm=5,0 MPa, grubosci 25cm
6. Kostka betonowa wibroprasowana, grubosci 8 cm
7. Podspójnik posłokowo–cementowy, grubosci 3 cm, 5 cm
8. Podbudowa z kruszywa łamanego stabilizowanego mechanicznie 0/31,5 mm, grub. 25 cm
9. Podbudowa z kruszywa łamanego stabilizowanego mechanicznie 0/31,5 mm, grub. 15 cm
10. Podbudowa z kruszywa naturalnego stabilizowanego mechanicznie, grubosci 10 cm
11. Noweznacznie z betonu cementowego B40, grubosci 22 cm
12. Worsko posilżogowa z folii
13. Kroweznik betonowy typu ulicznego 20 x 30 cm
14. Kroweznik betonowy typu drogowego 15 x 30 cm
15. Lawa betonowa z betonu B 15
16. Obrzeże betonowe 8 x 30 cm
17. Dolna warsta podbudowy z kruszywa stabilizowanego cementem Rm=5,0 MPa, grubosci 20 cm
18. Chodnik z kostki betonowej wibropasowanej koloru czerwonego gr. 8 cm
19. Worsko scieralnia z betonu asfaltowego BA 0/8 mm(0, 50,70) , grubosci: 4 cm
20. Warstwa scieralna z betonu asfaltowego BA 0/20 mm , grubosci: 8 cm
21. Humus, grubosci 15 cm



ZAMAWIAJĄCY:
Generałna Dyrekcja Dróg Krajowych i
Oddział w Poznaniu
60-763 Poznań


LIDER:
JEDNOSTKA PROJEKTOWA:

[illegible]


NIVELETA OSI DROGI MANEWROWEJ

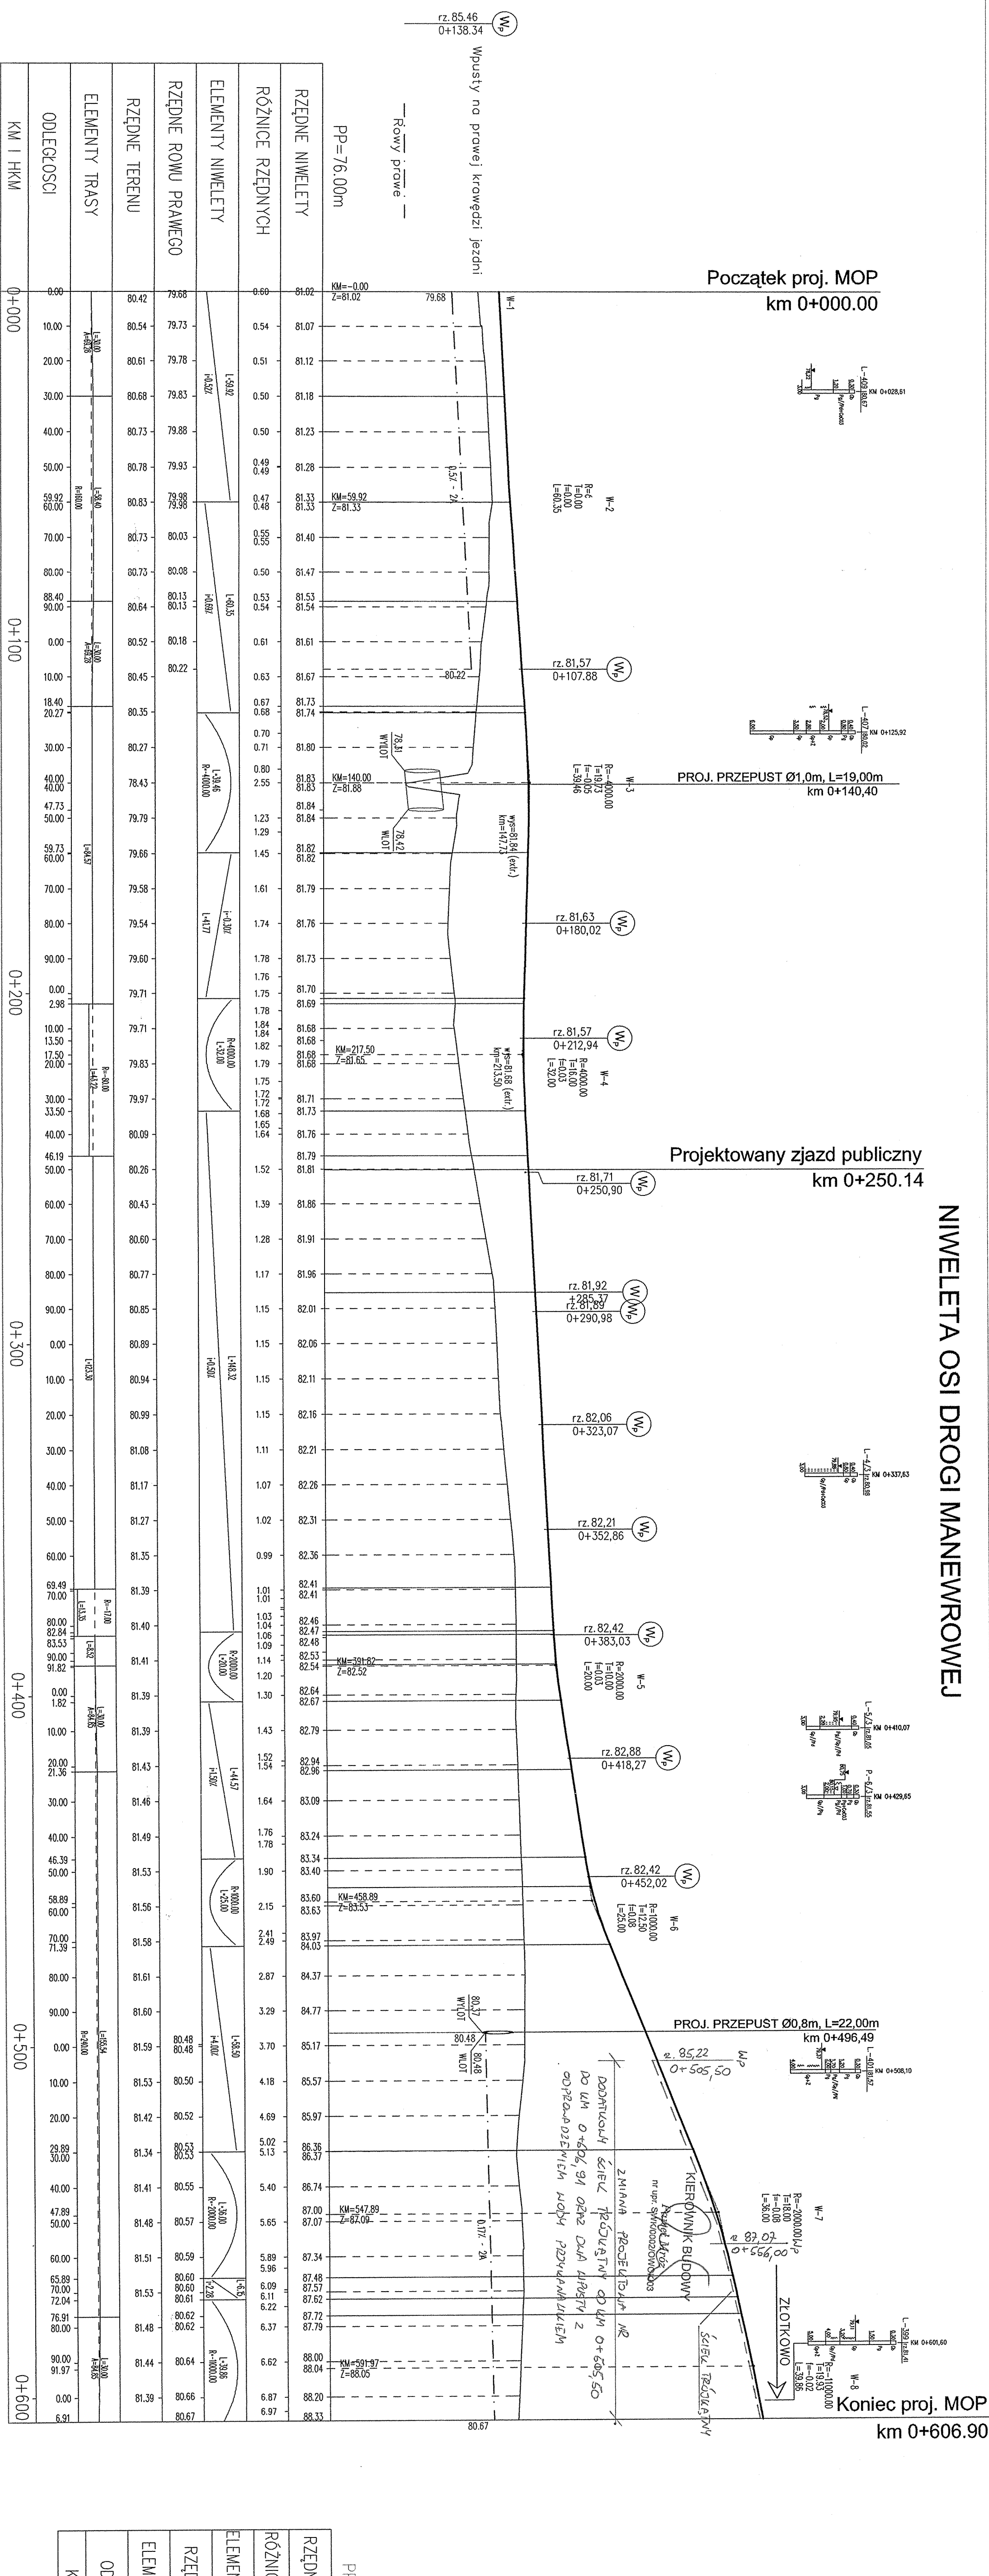


NIVELETA OSI "A-1"

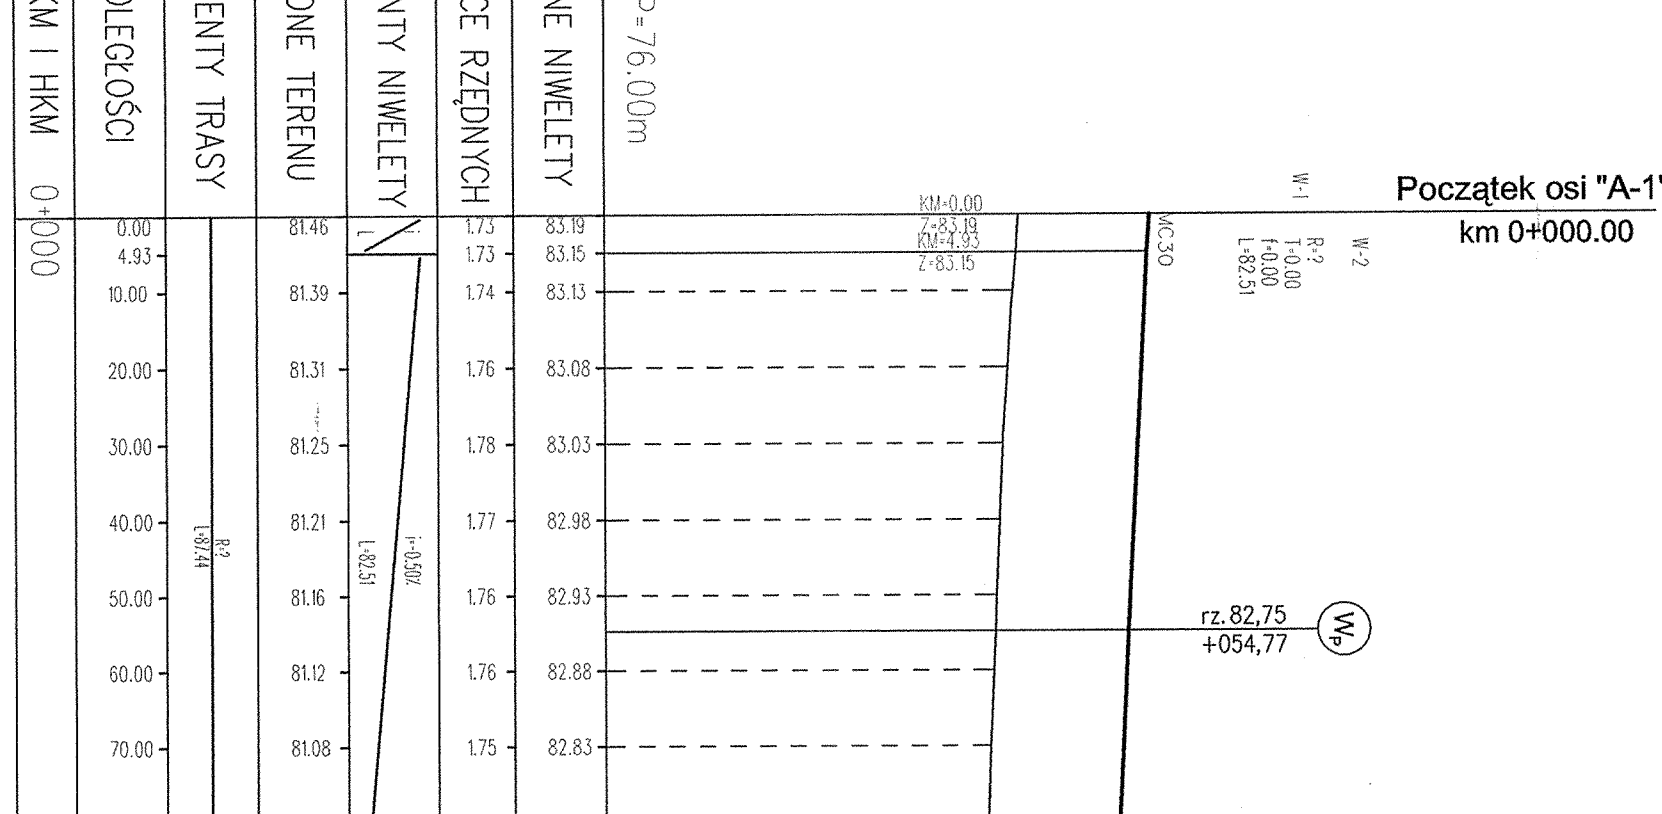


NIVELETA OSI "A-2"

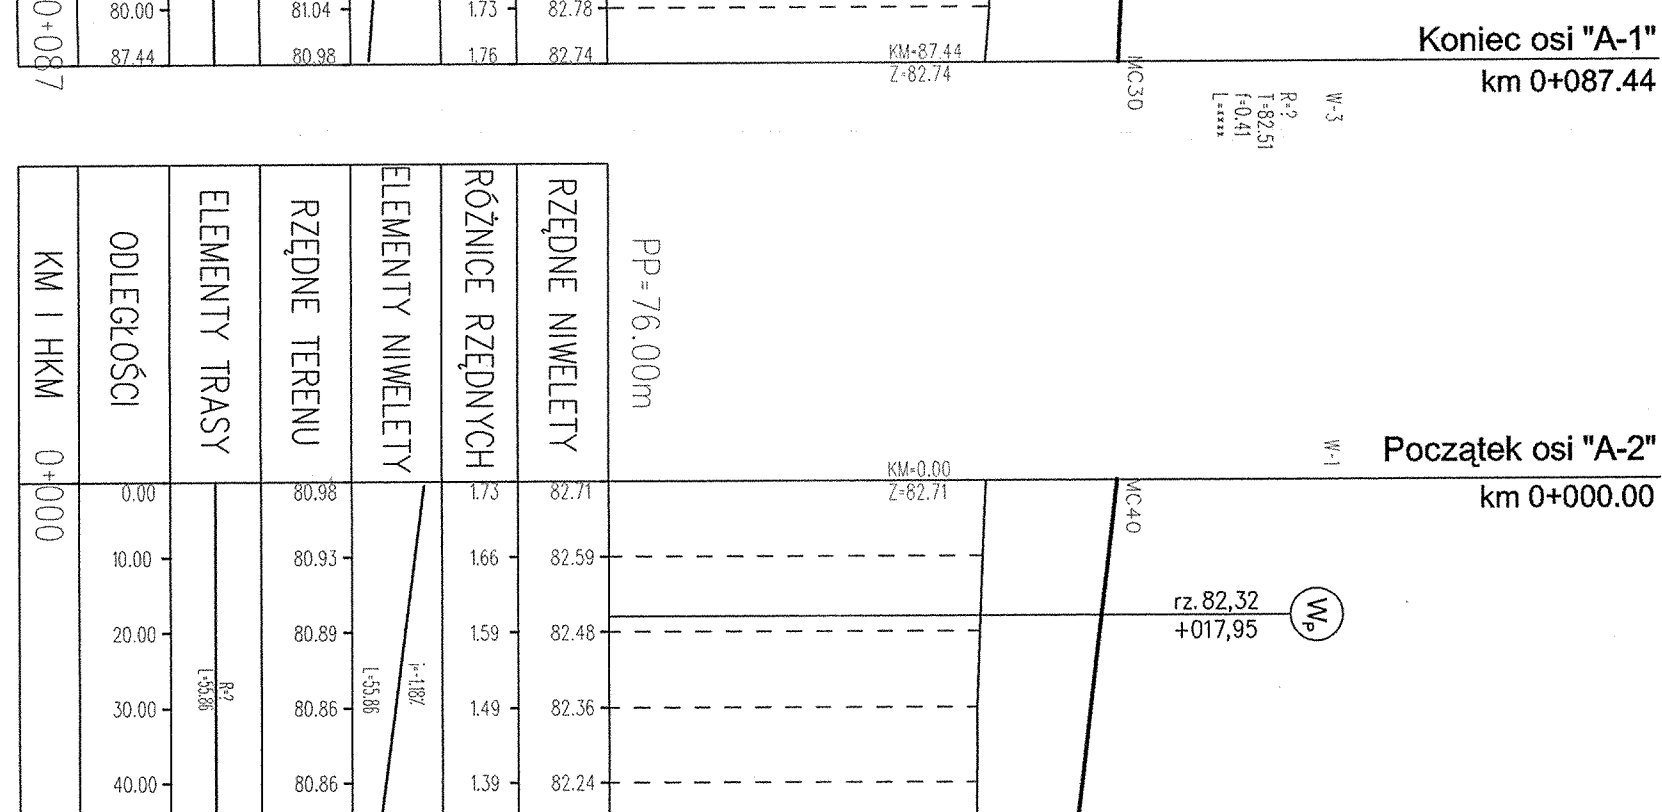


NIVELETA OSI "B"

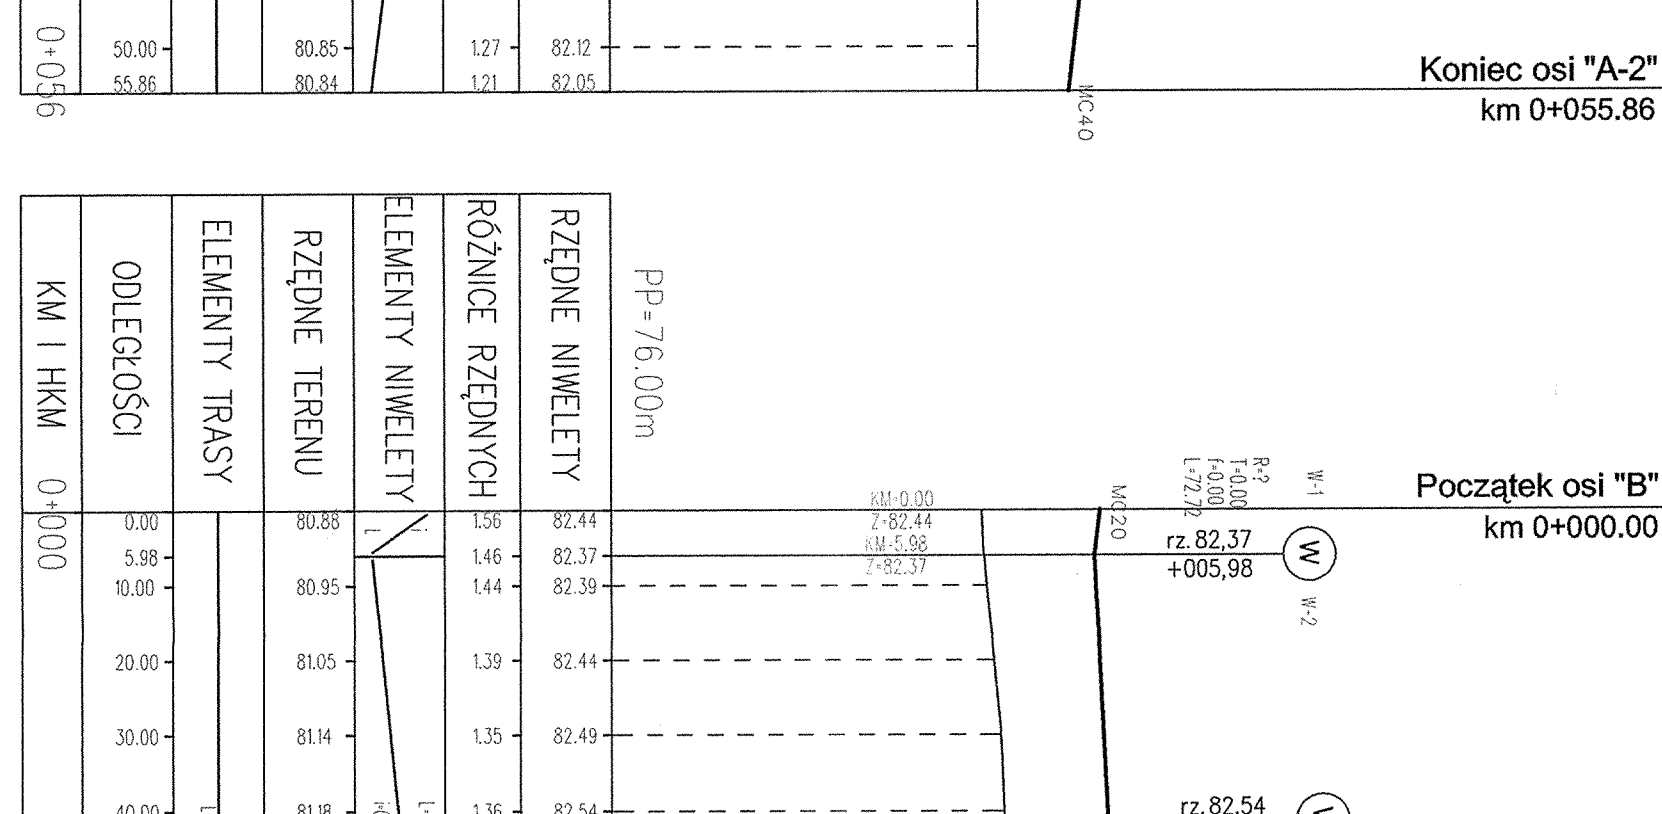


NIVELETA OSI "C"

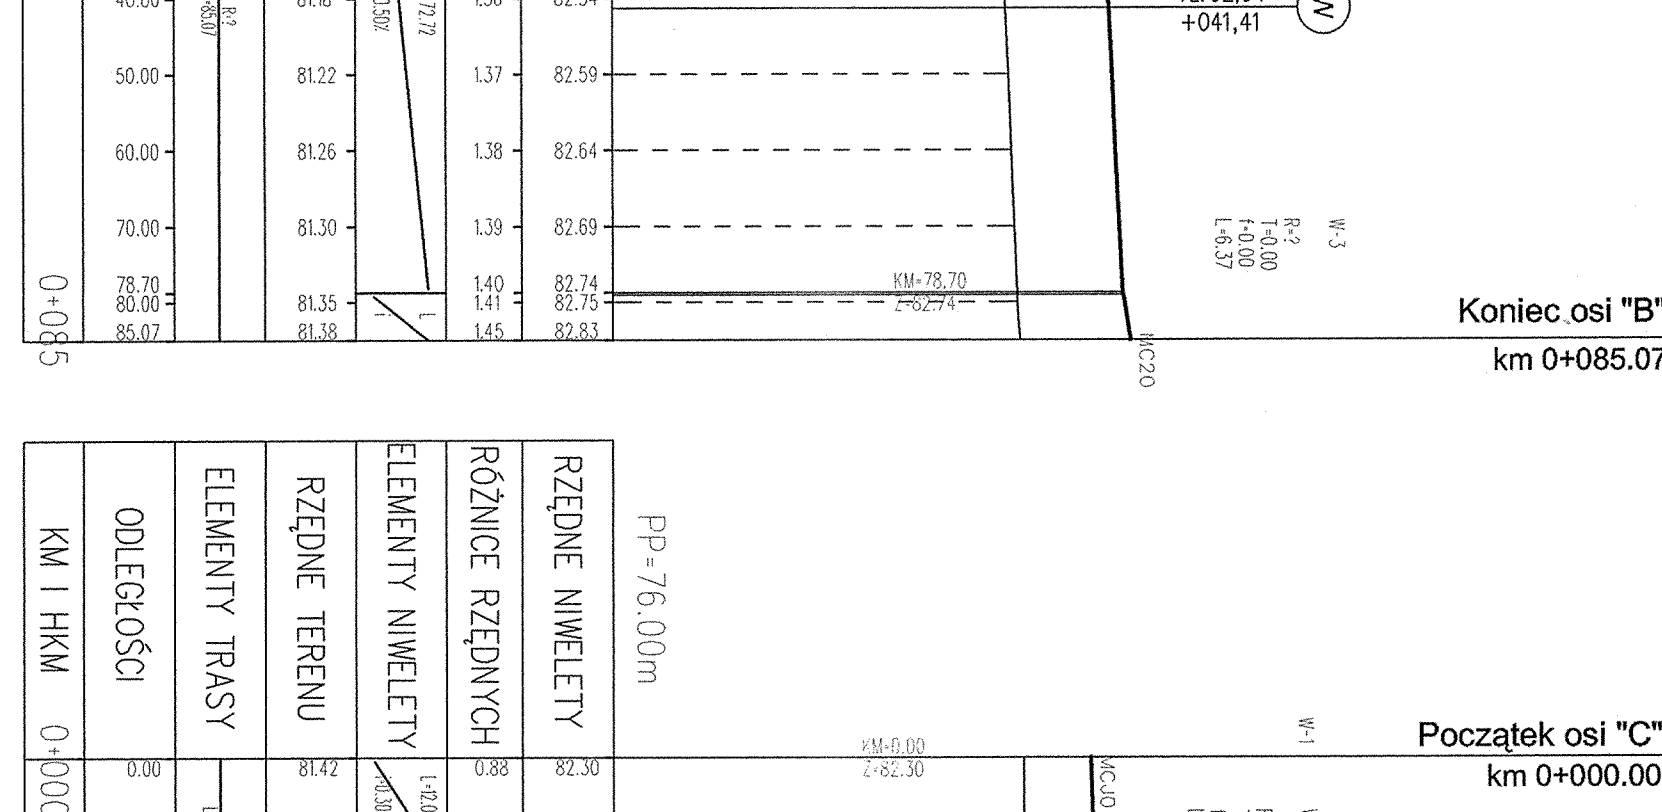


NIVELETA OSI "D"

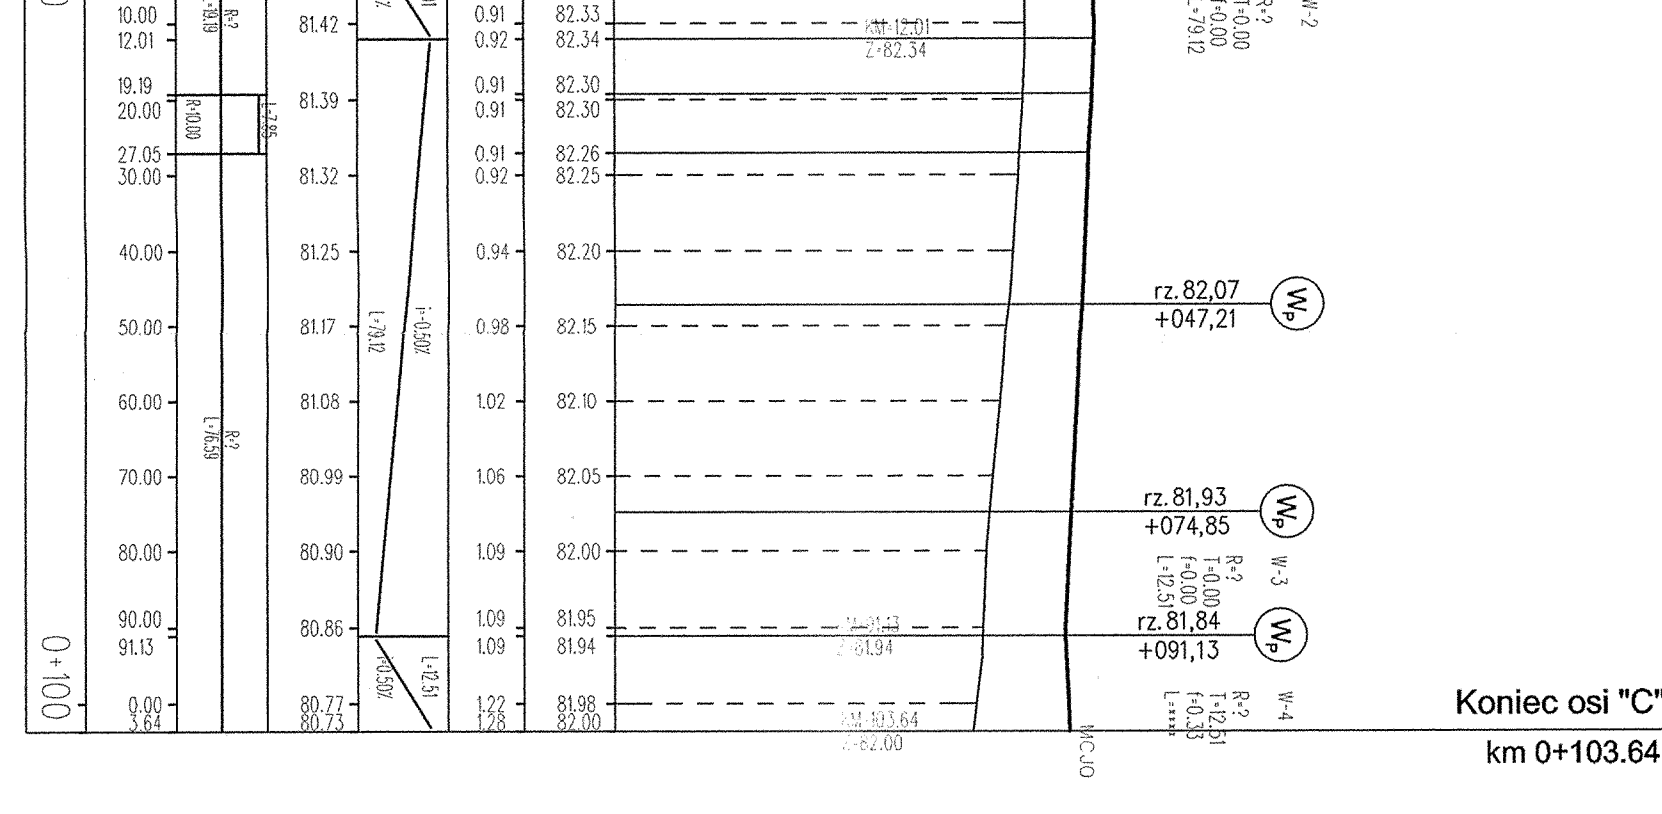




















































NIVELETA OSI "D" - DROGI DLA POJAZDÓW Z MATERIAŁAMI NIEBEZPIECZNYMI




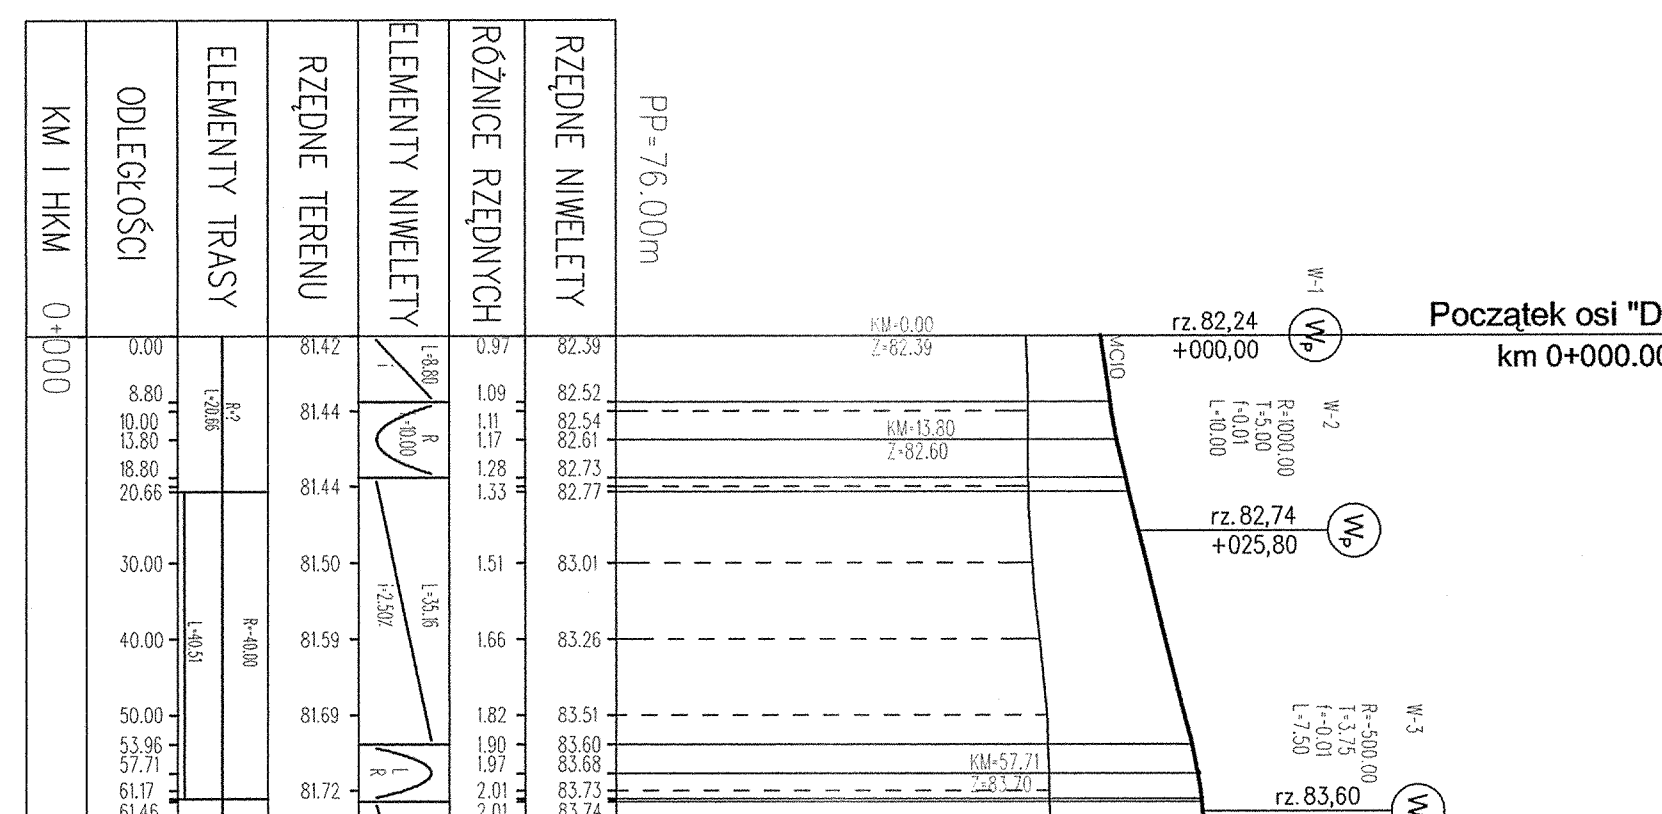


NIW. OSI ZJAZDU PUBLICZNEGO

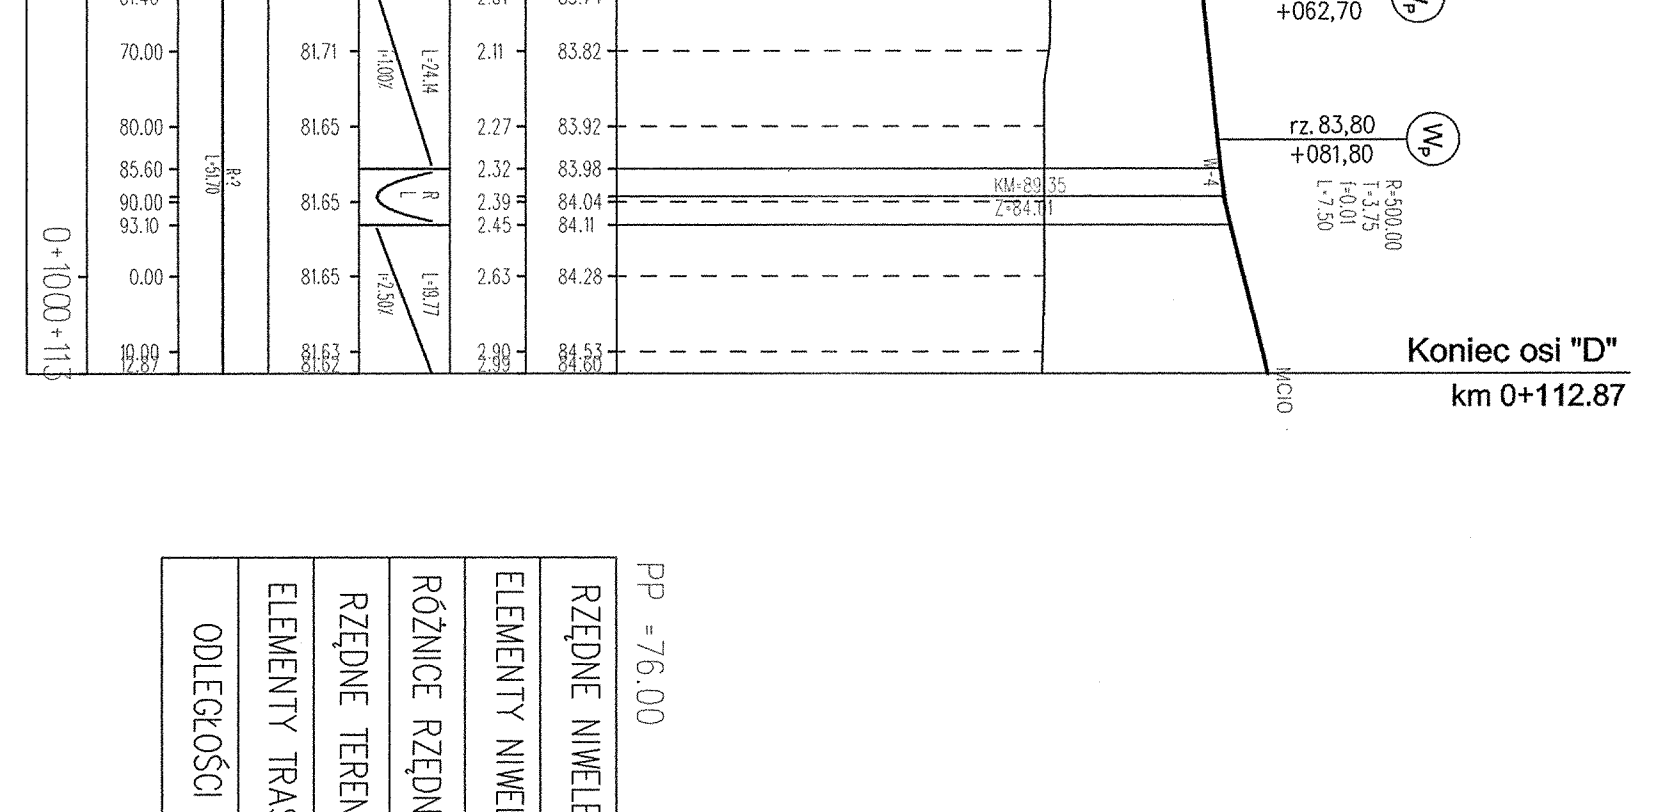

Z A M I A J A C Y:	
Generałna Dyrekcja Dróg Krajowych i Autostrad	
Oddział w Poznaniu	
60-763 Poznań	
LIDER:	KONSORCJUM FIRM
Lp. 15/01/01	
Tytuł rysunku	
Skala: 1:100	
N. 04 - 01	
Data: 30.04.2009 r.	
Sprawdził: Damian Lewandowski	
WYKONAWCA: 151/2005	
PW	
DR	
15/01/01	
04-01	
00	
SW	

       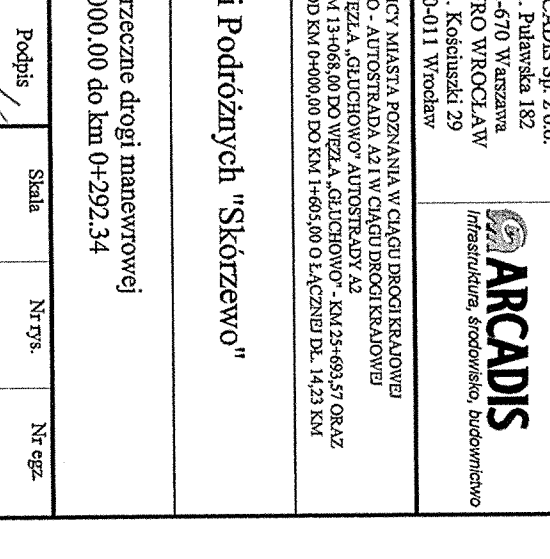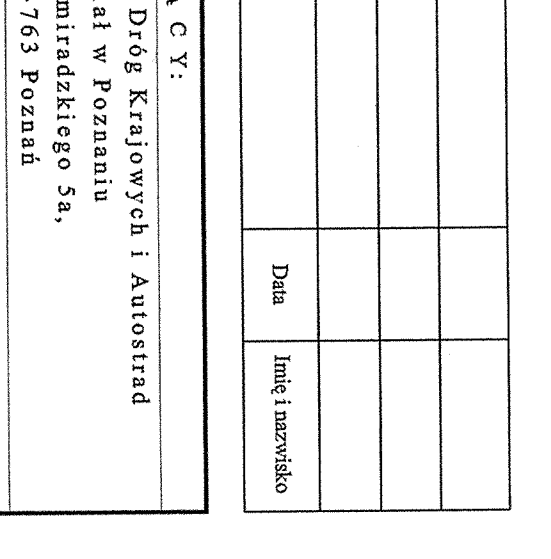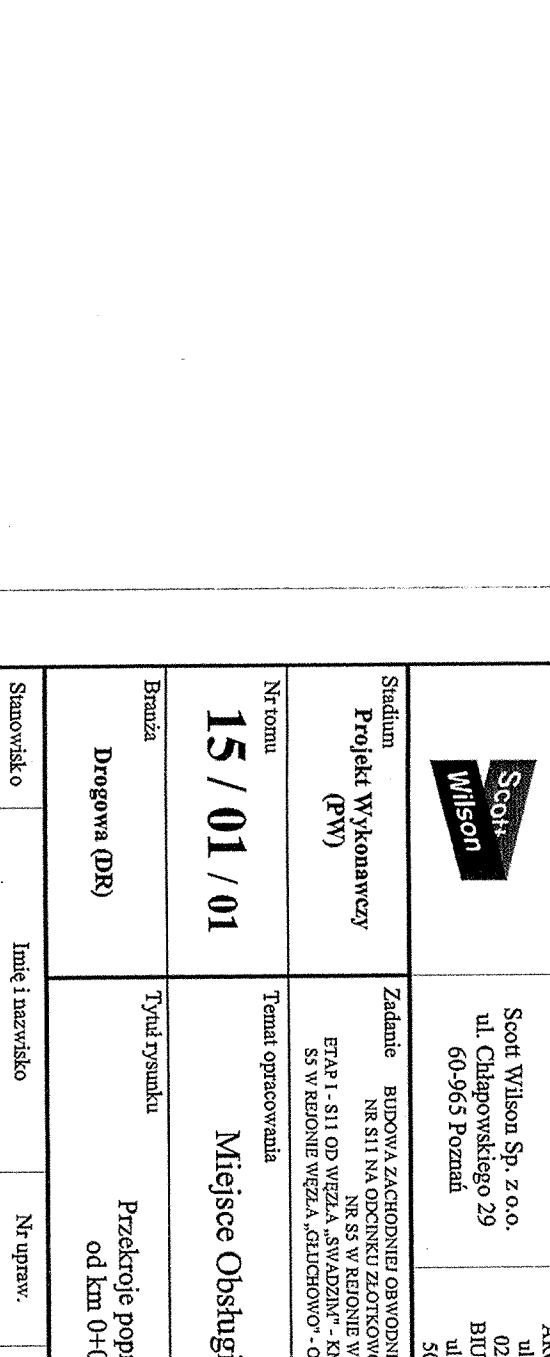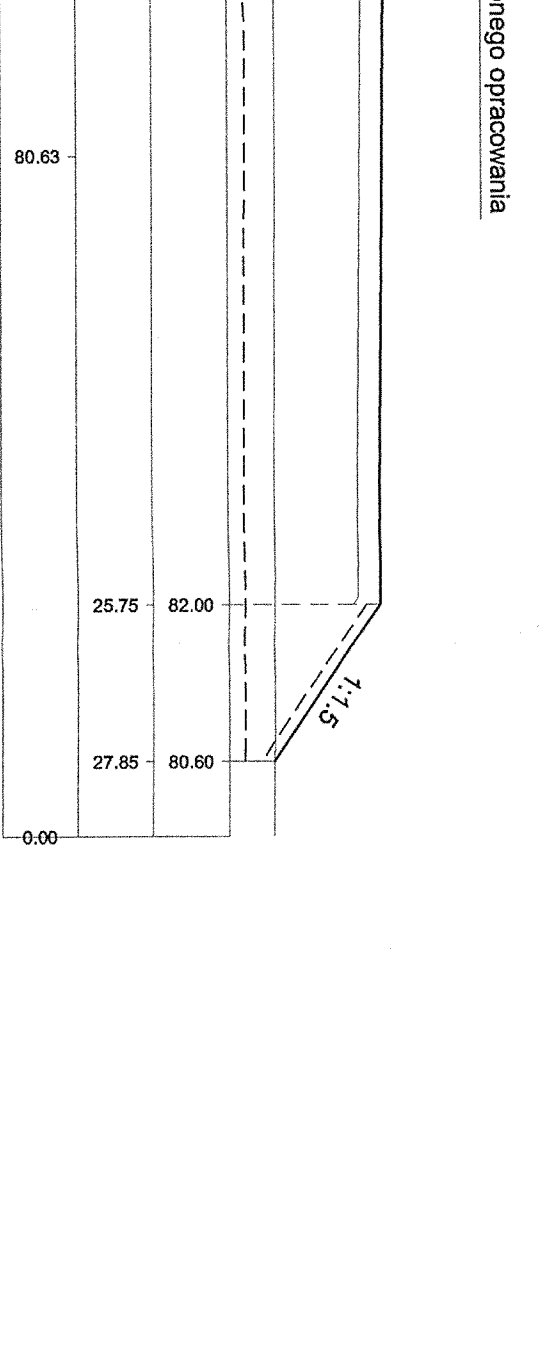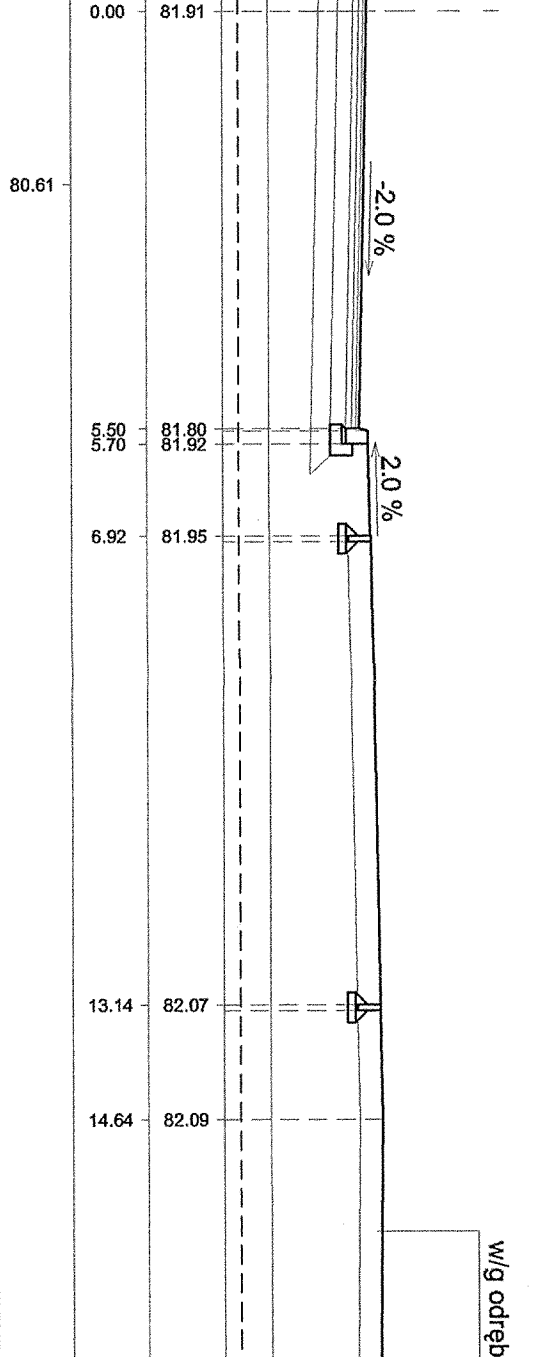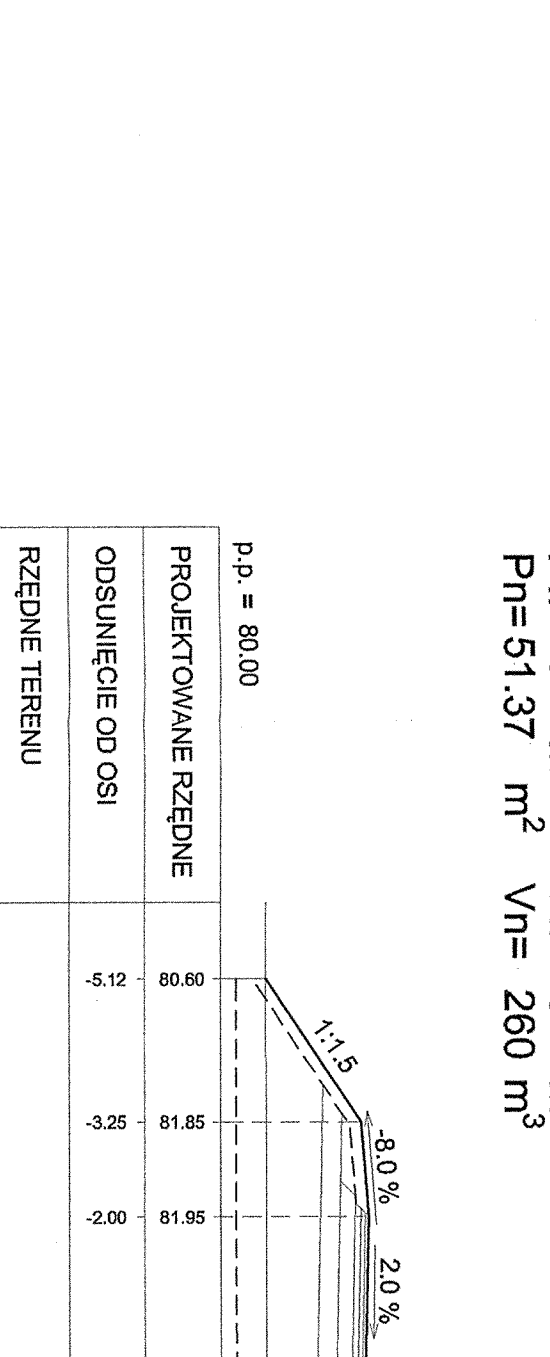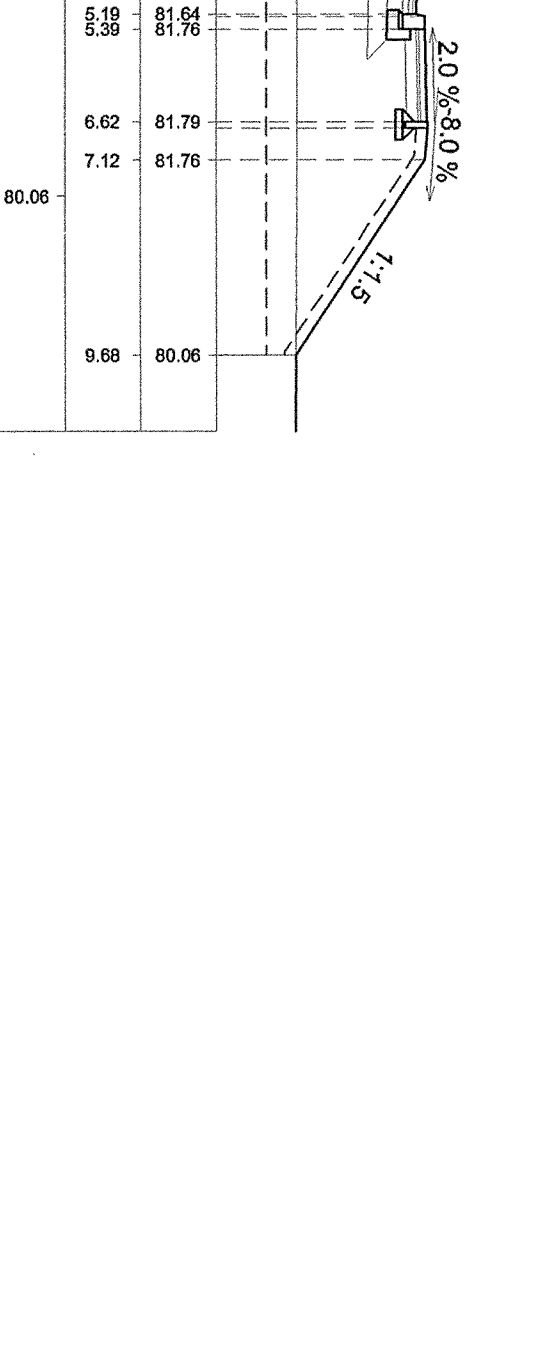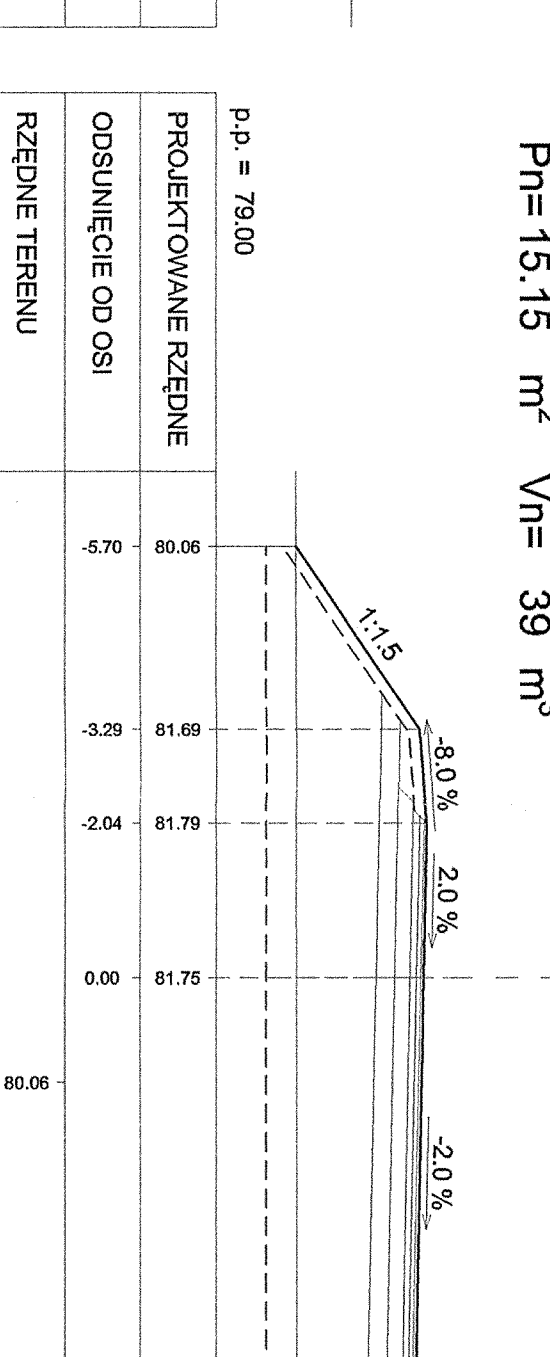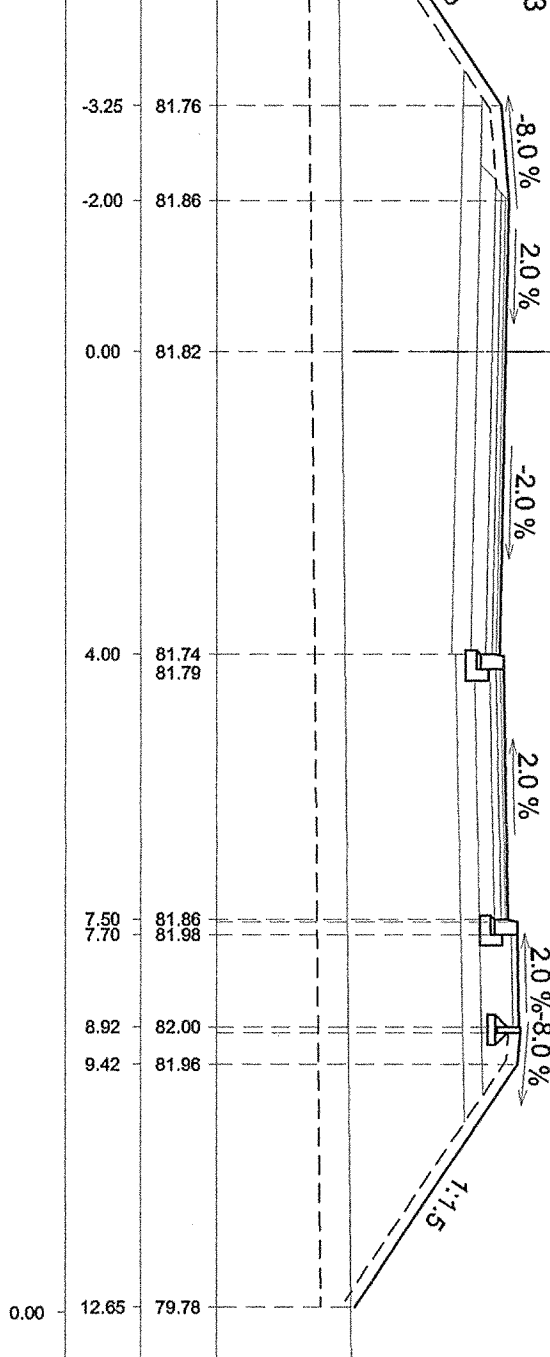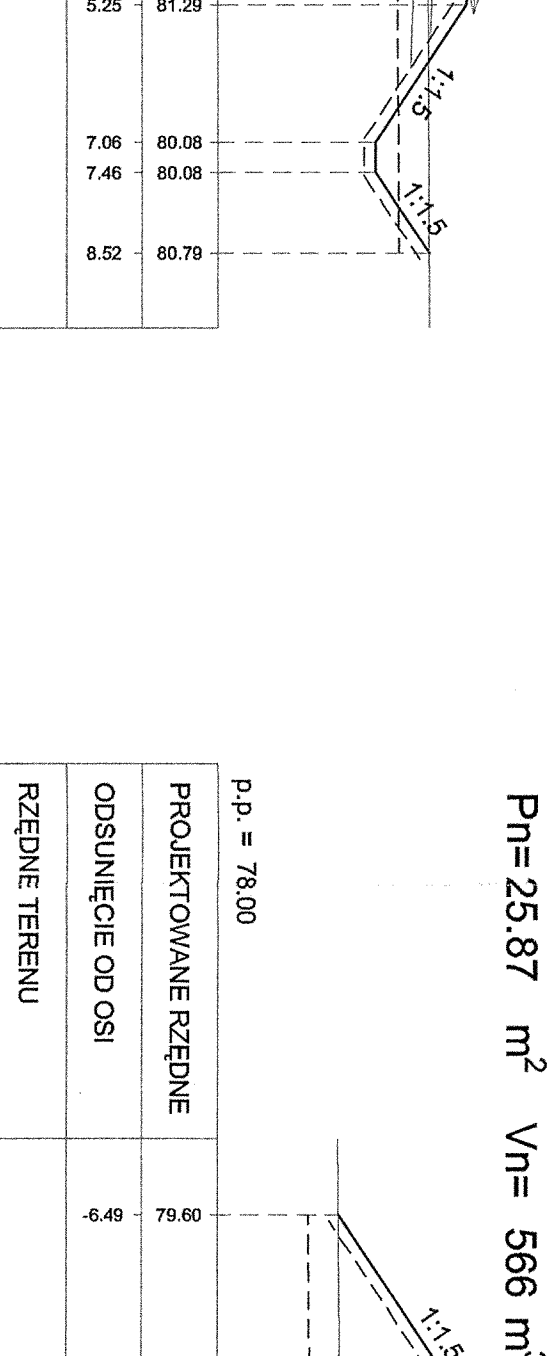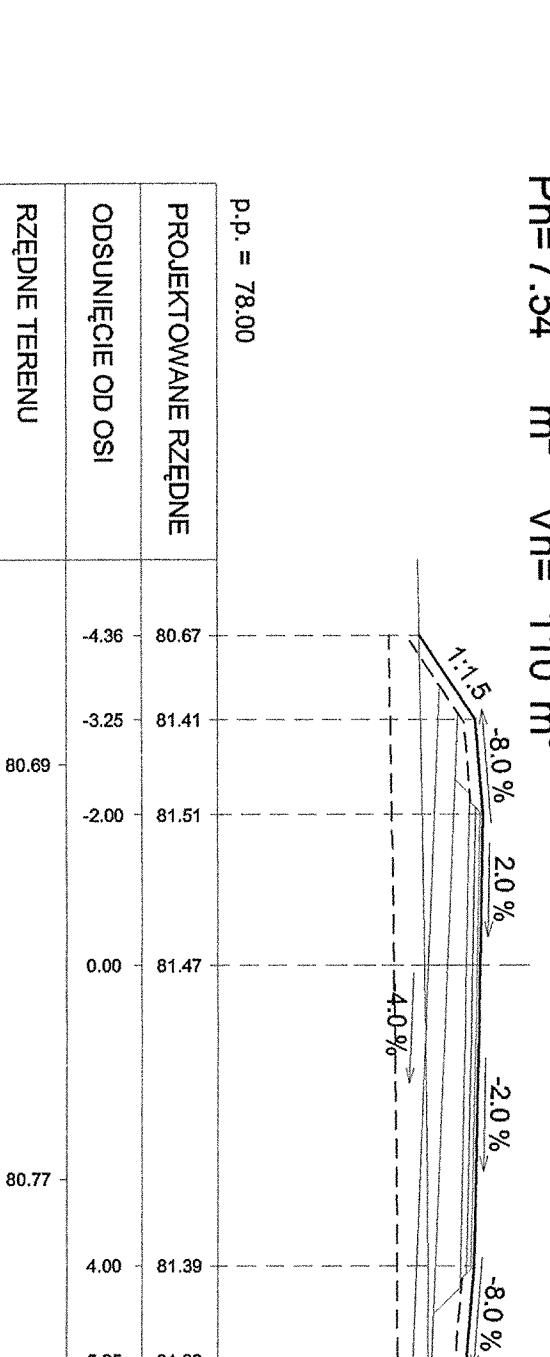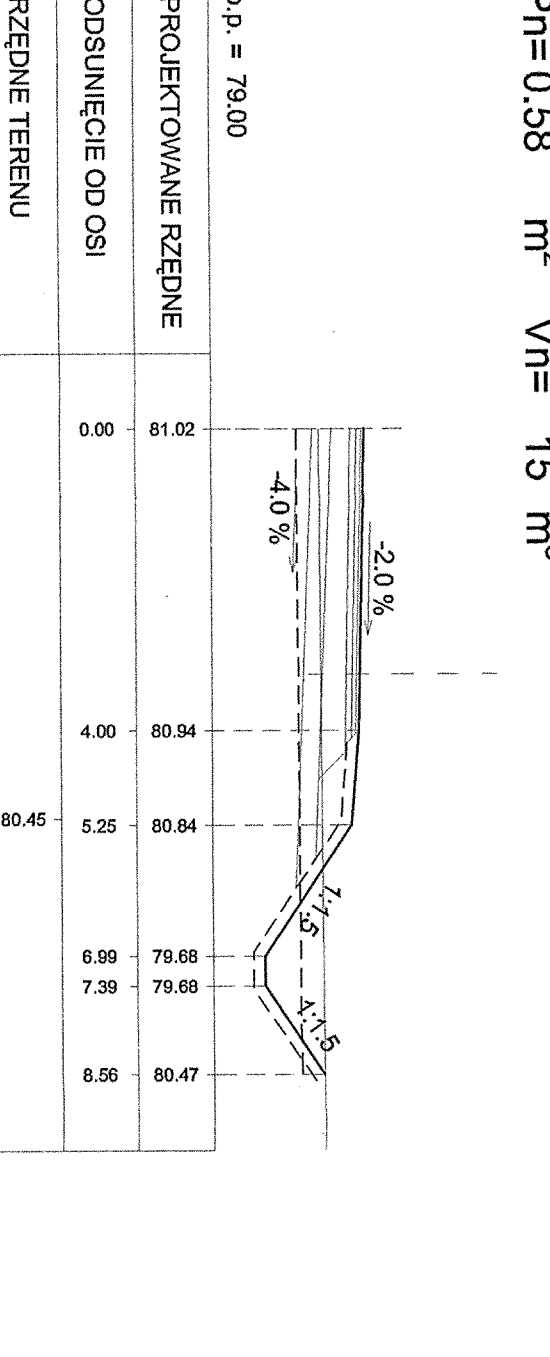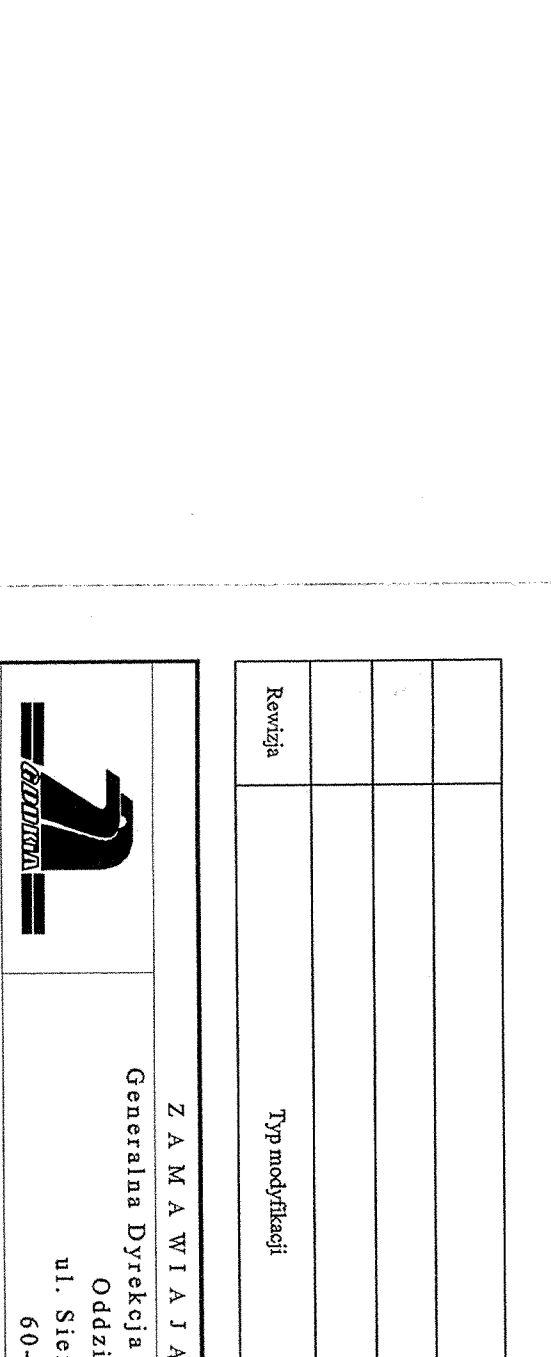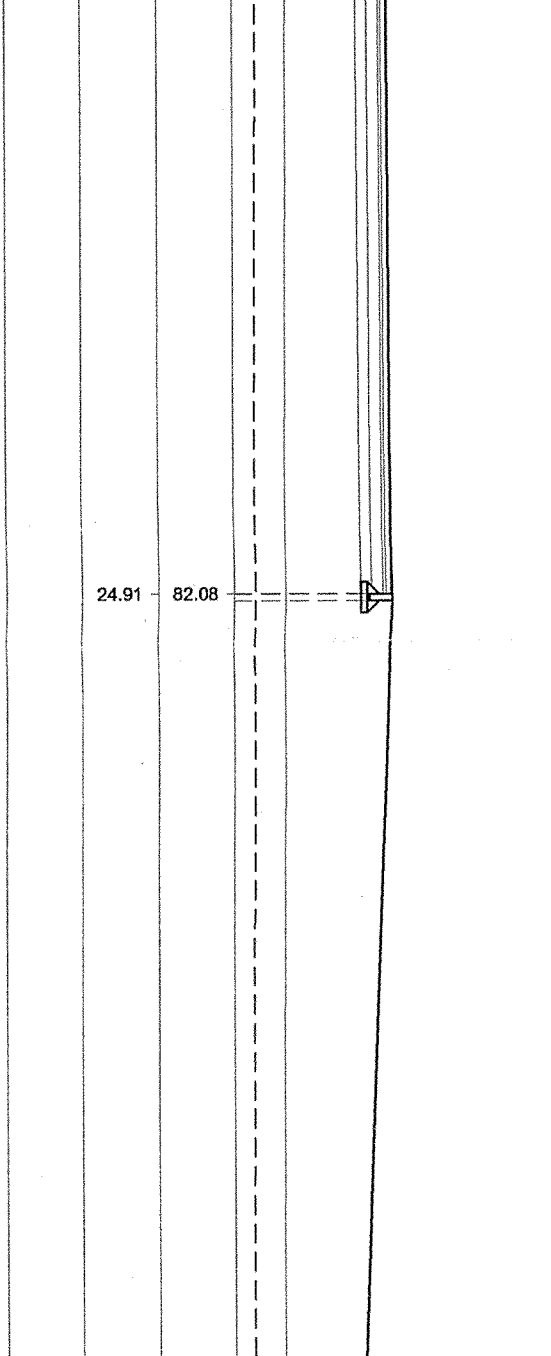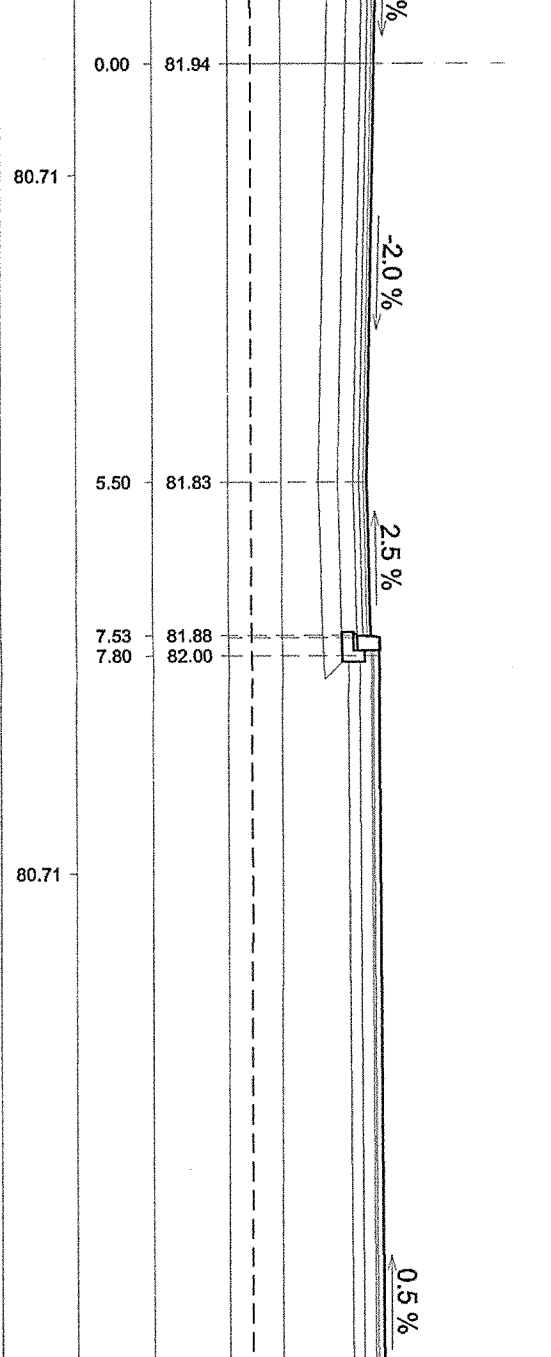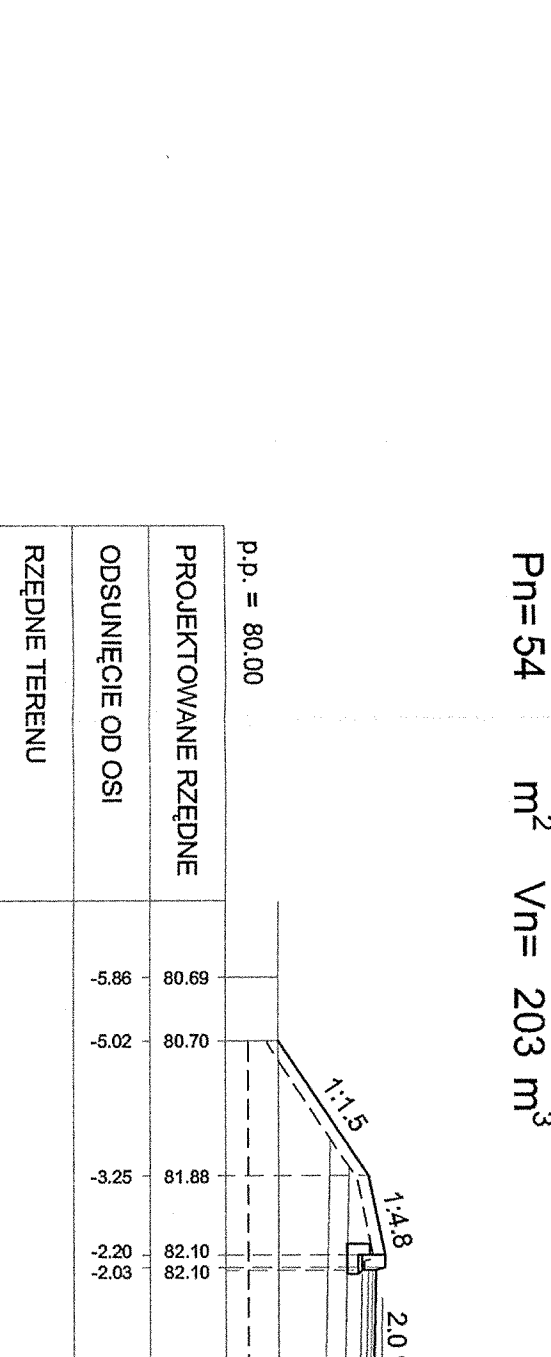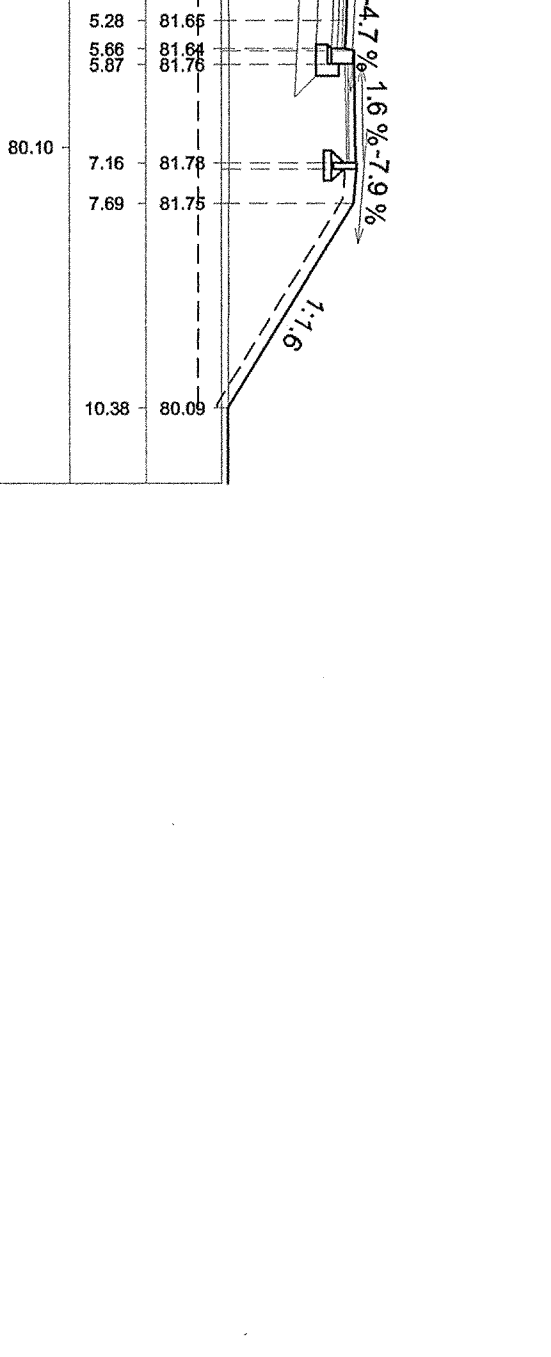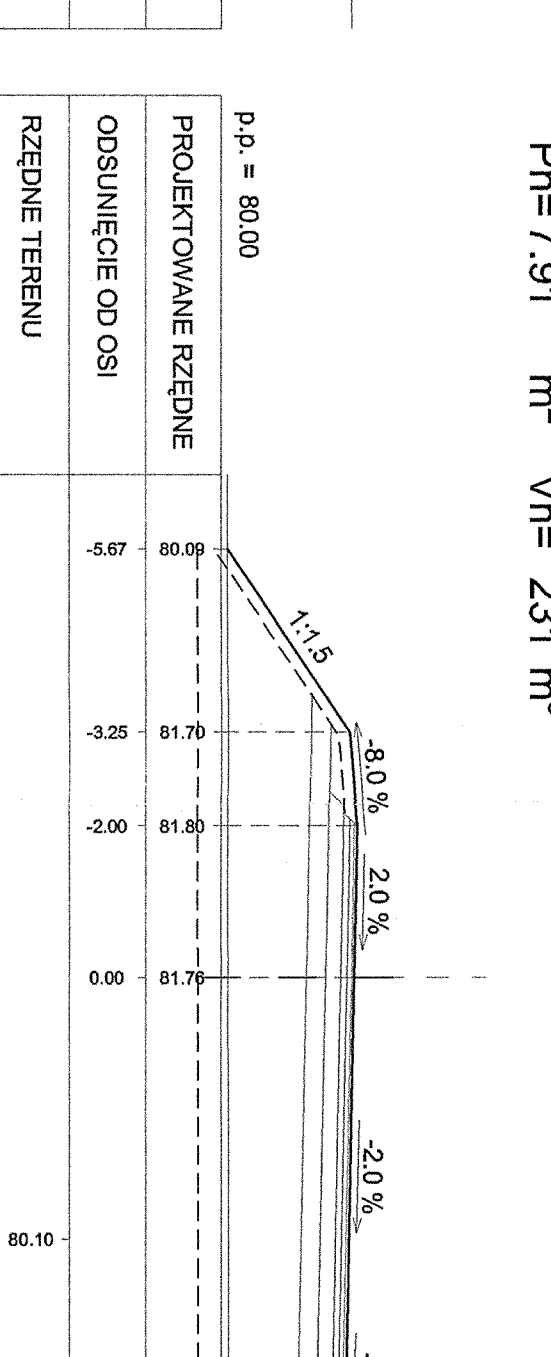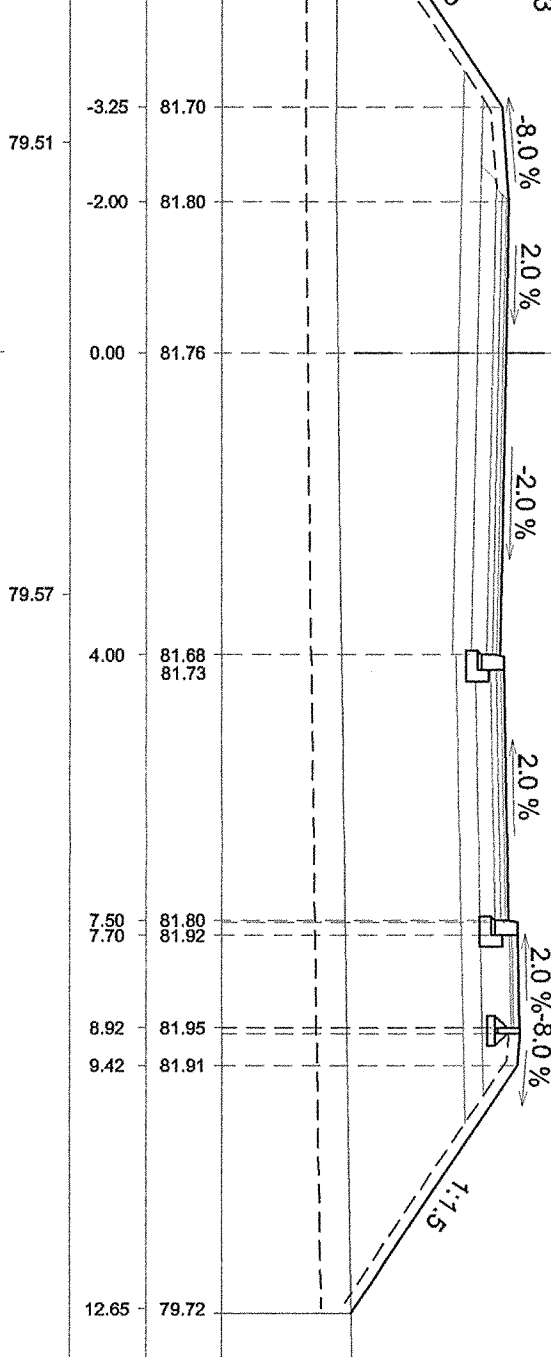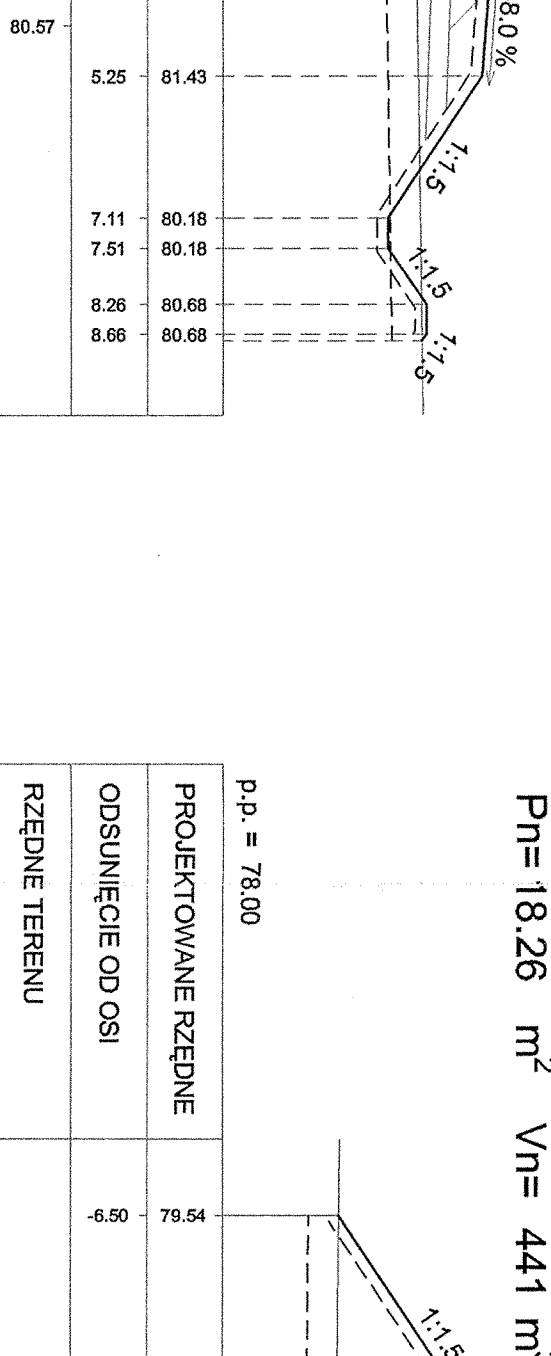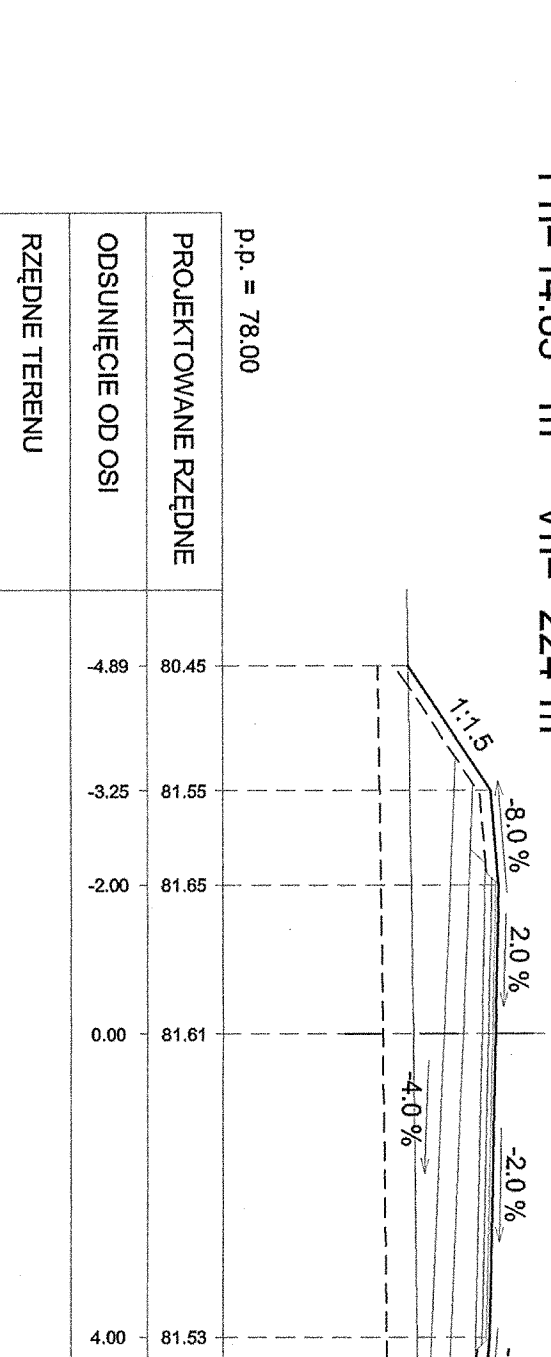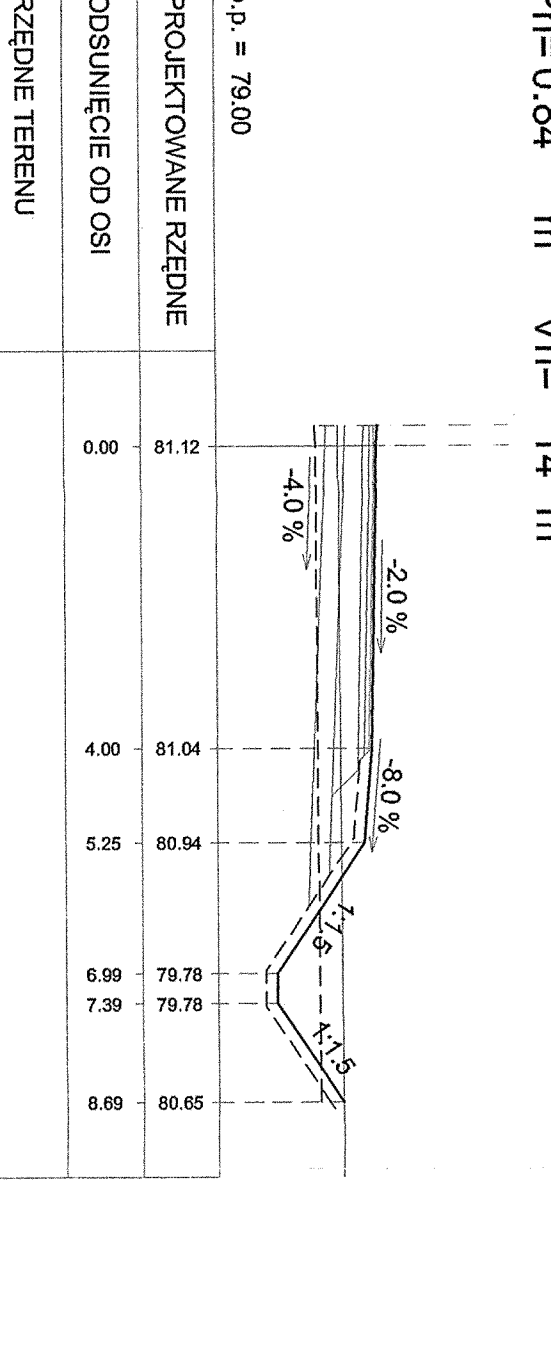 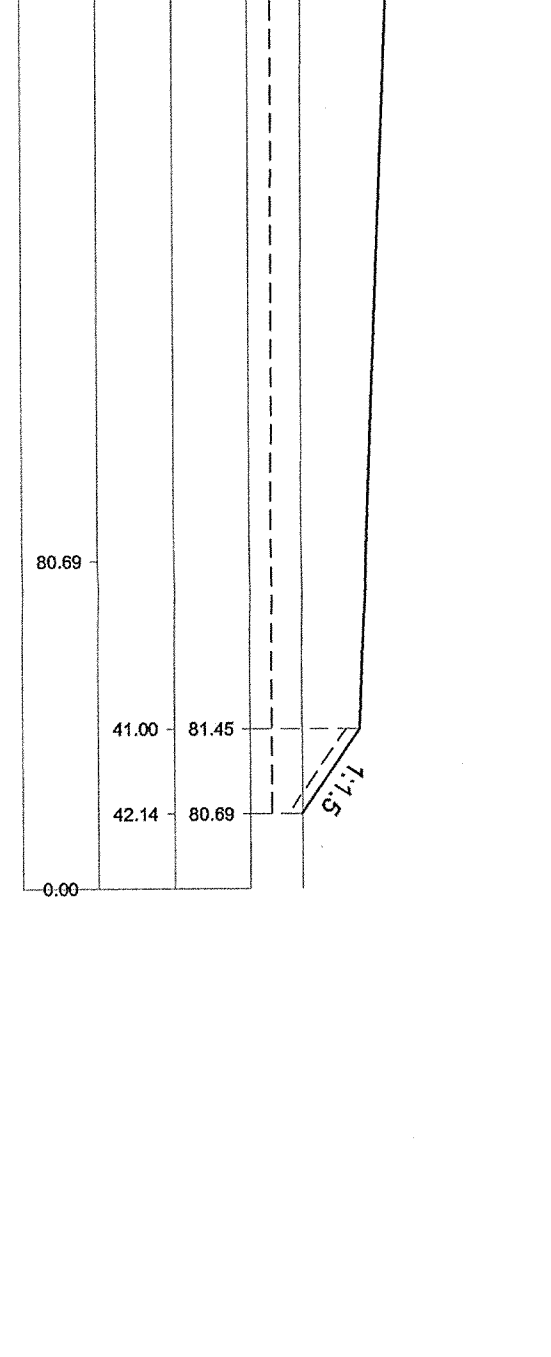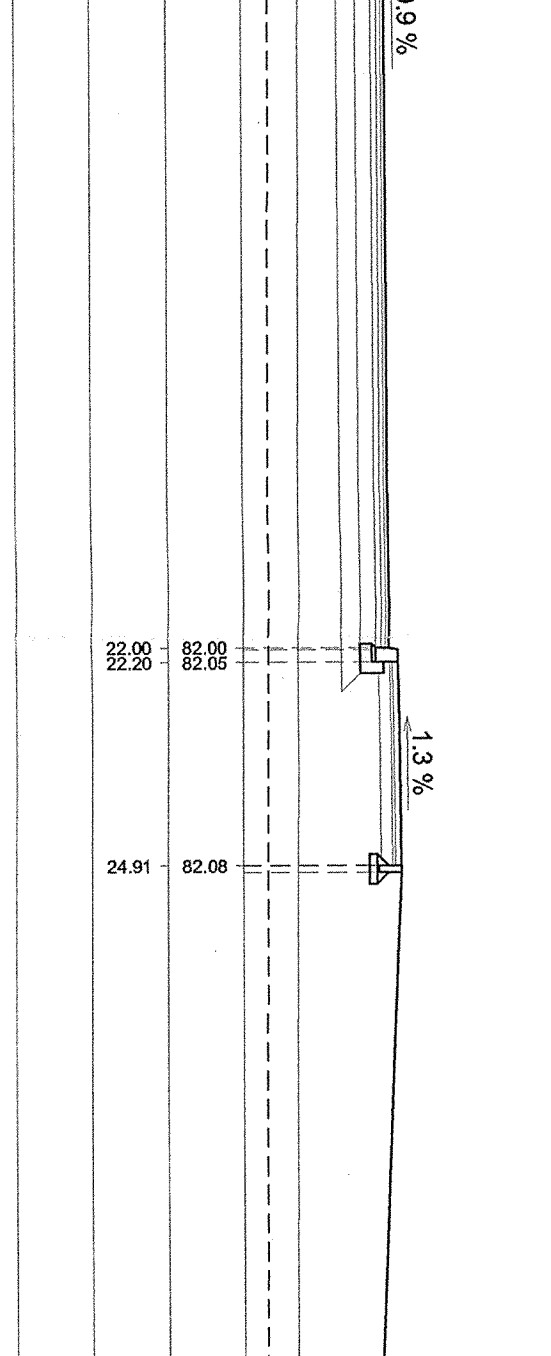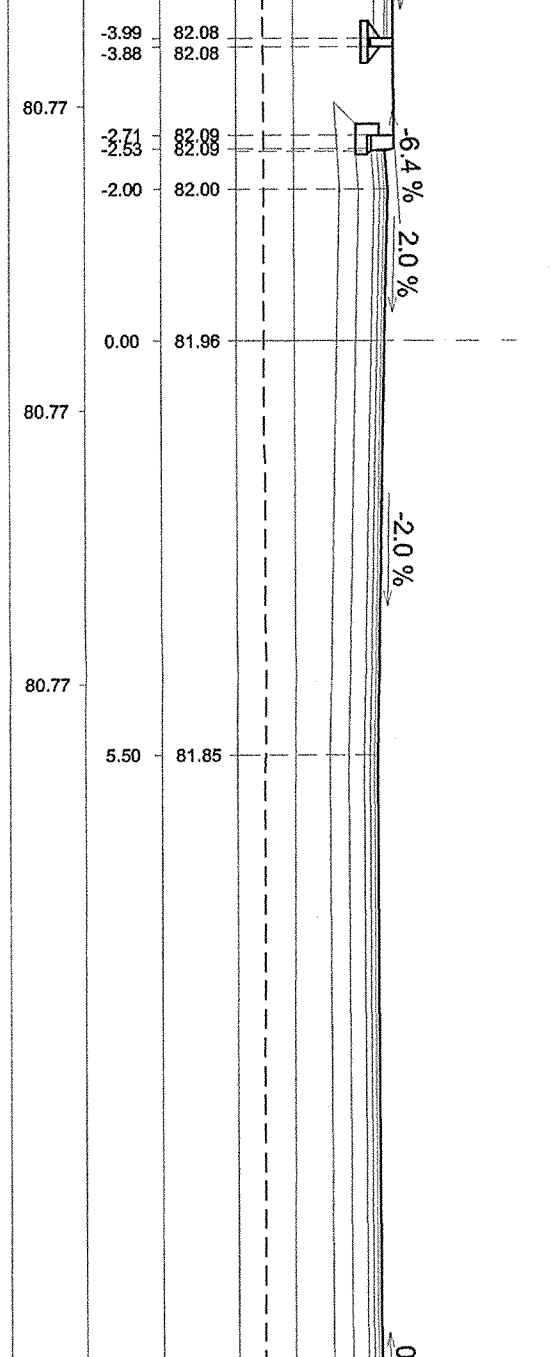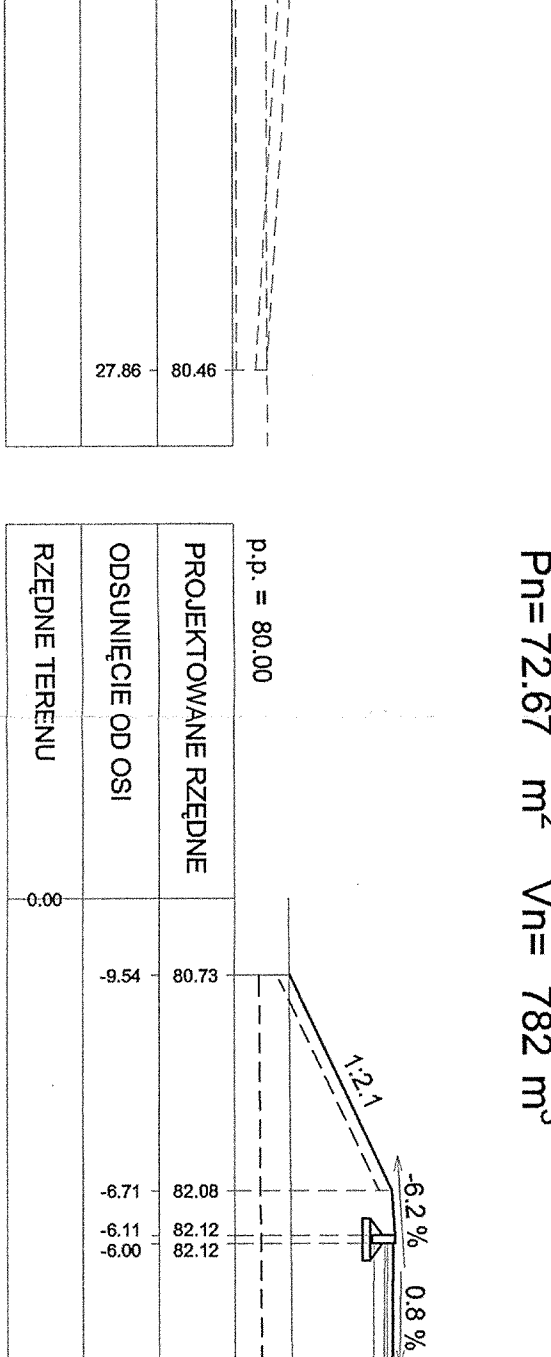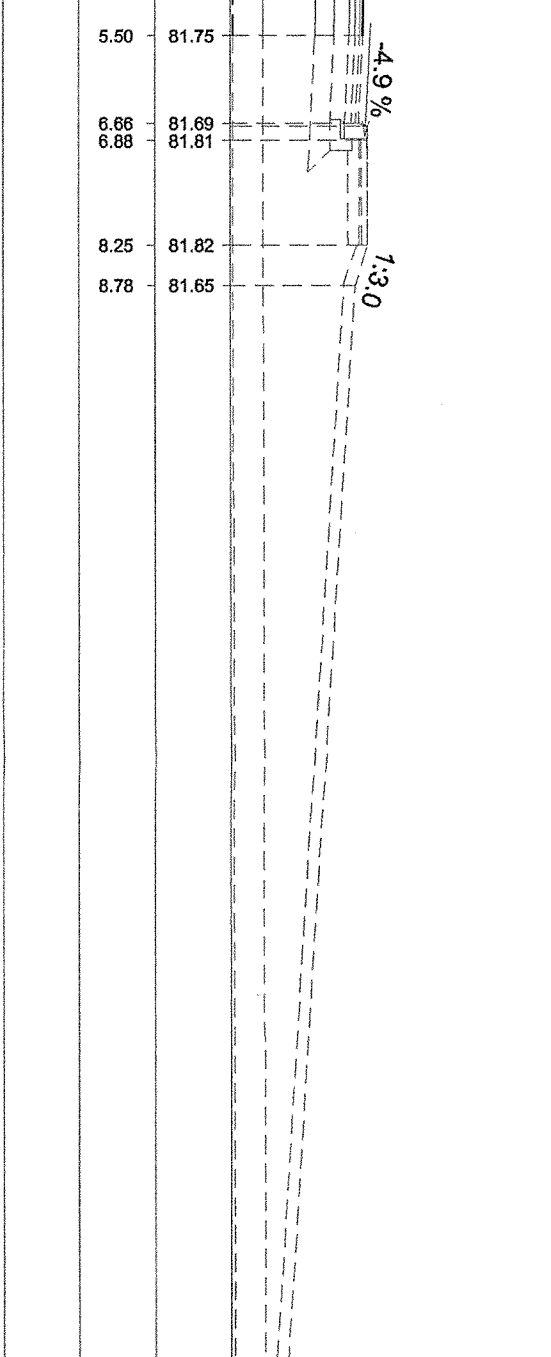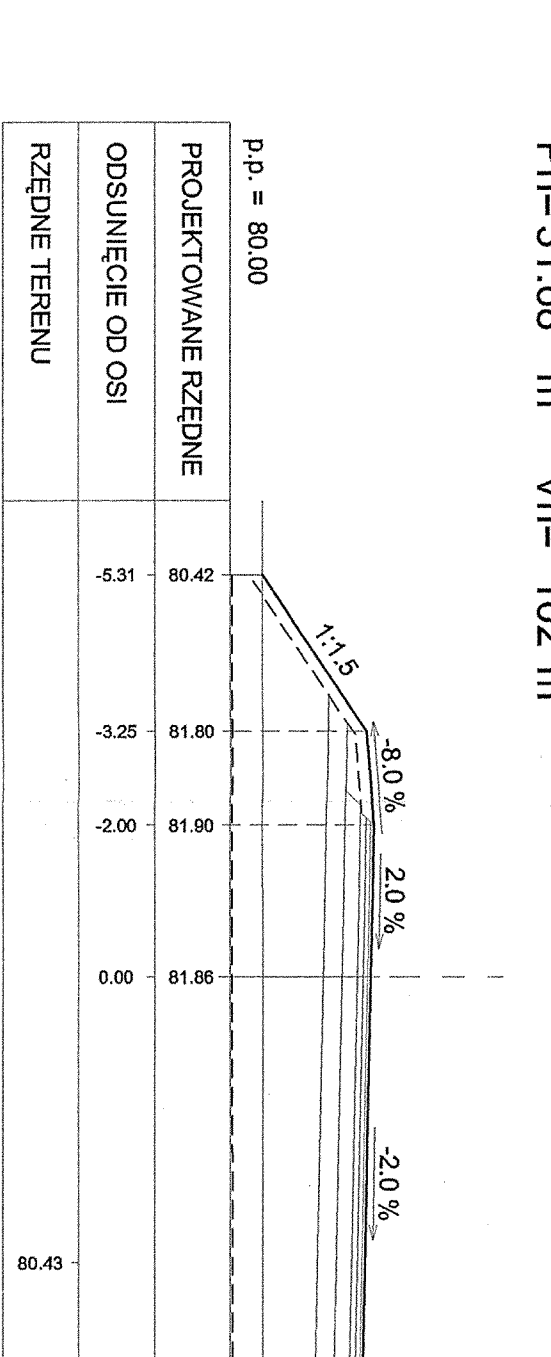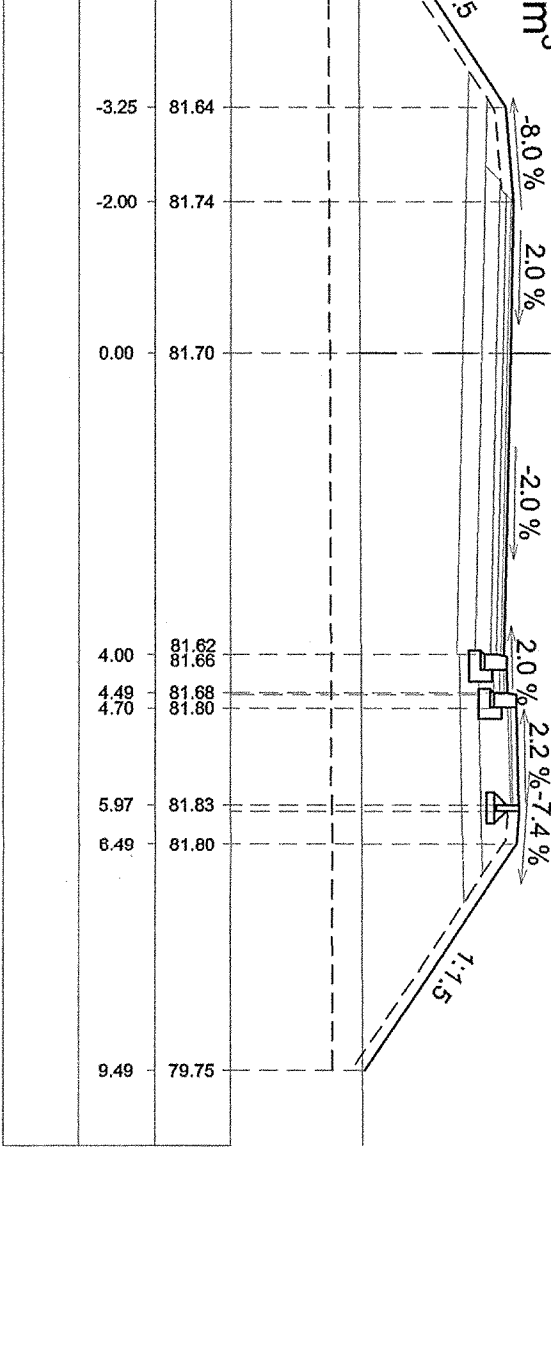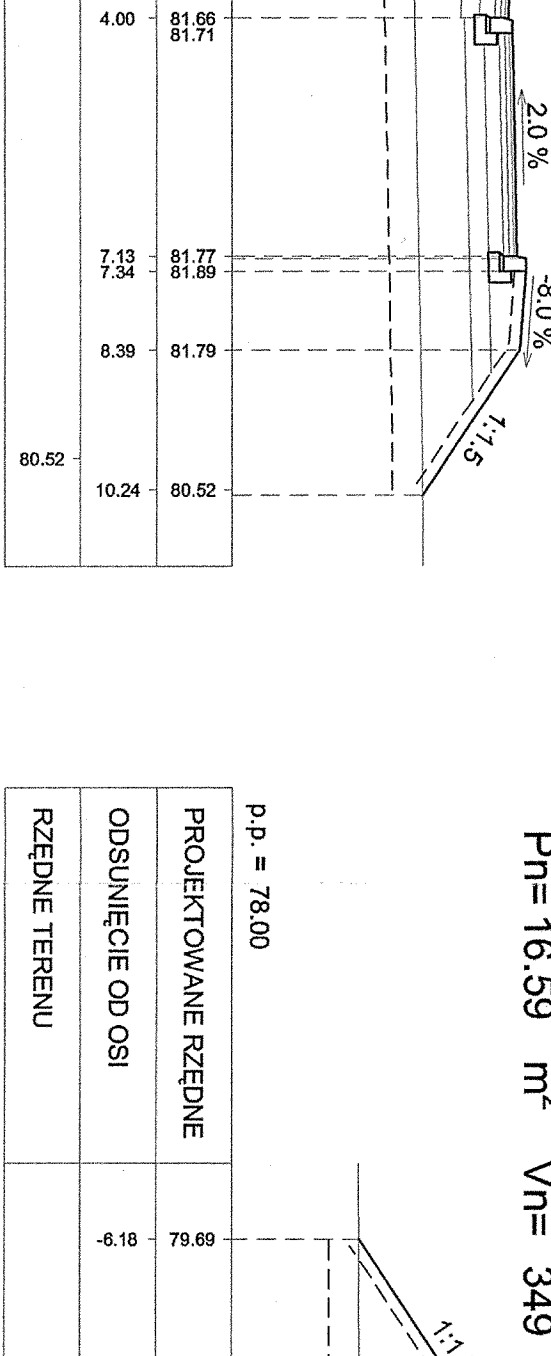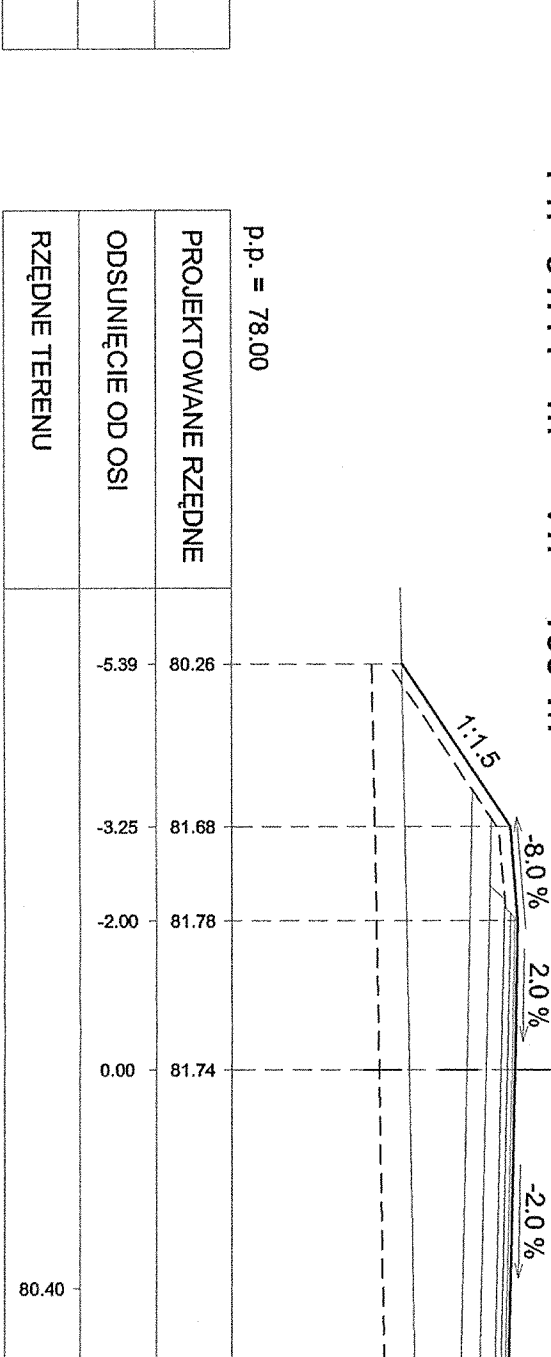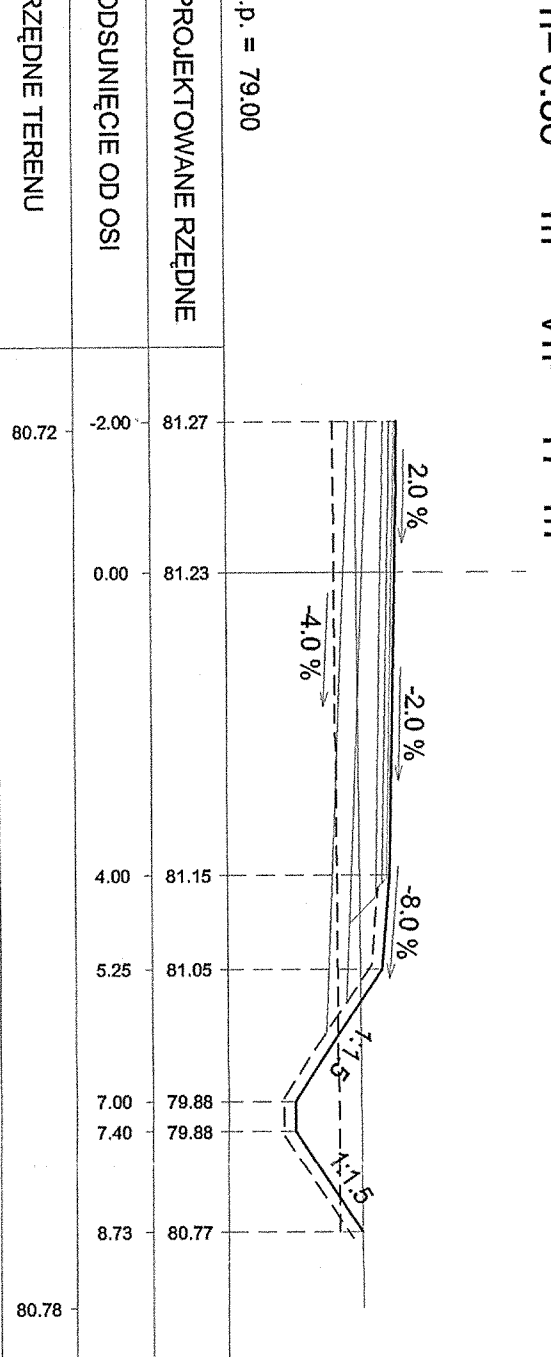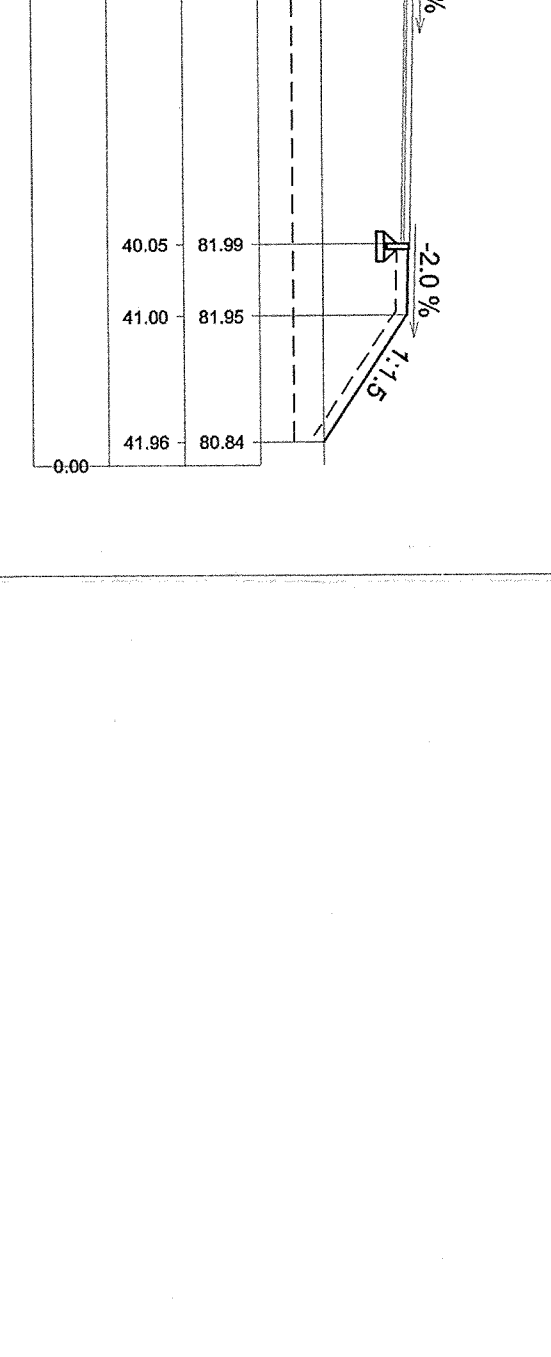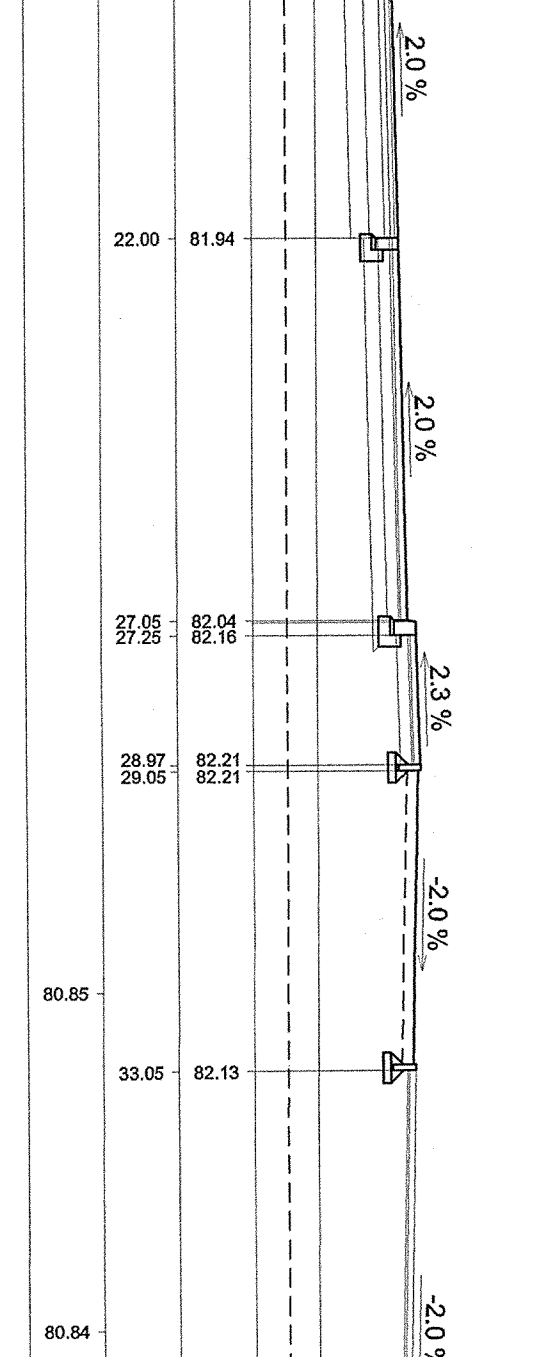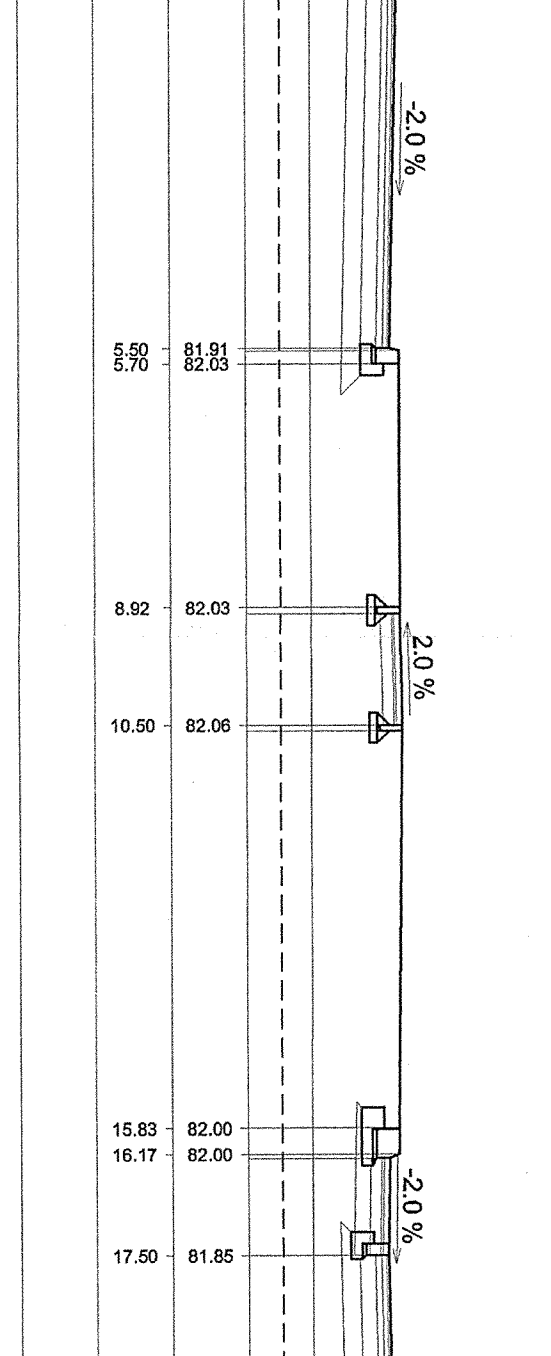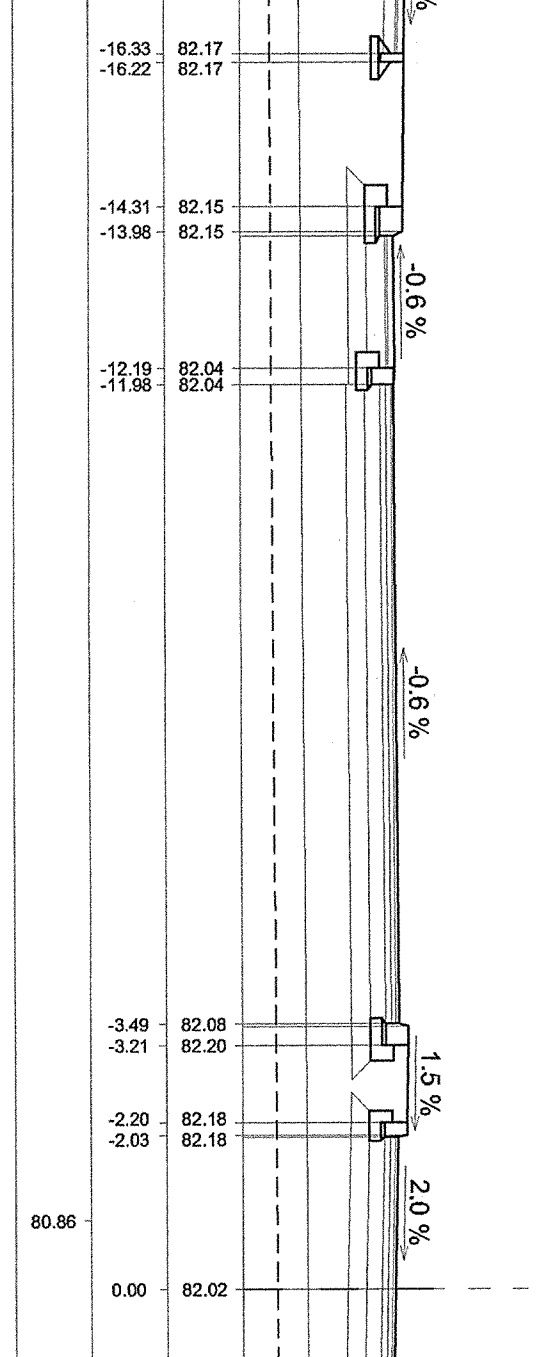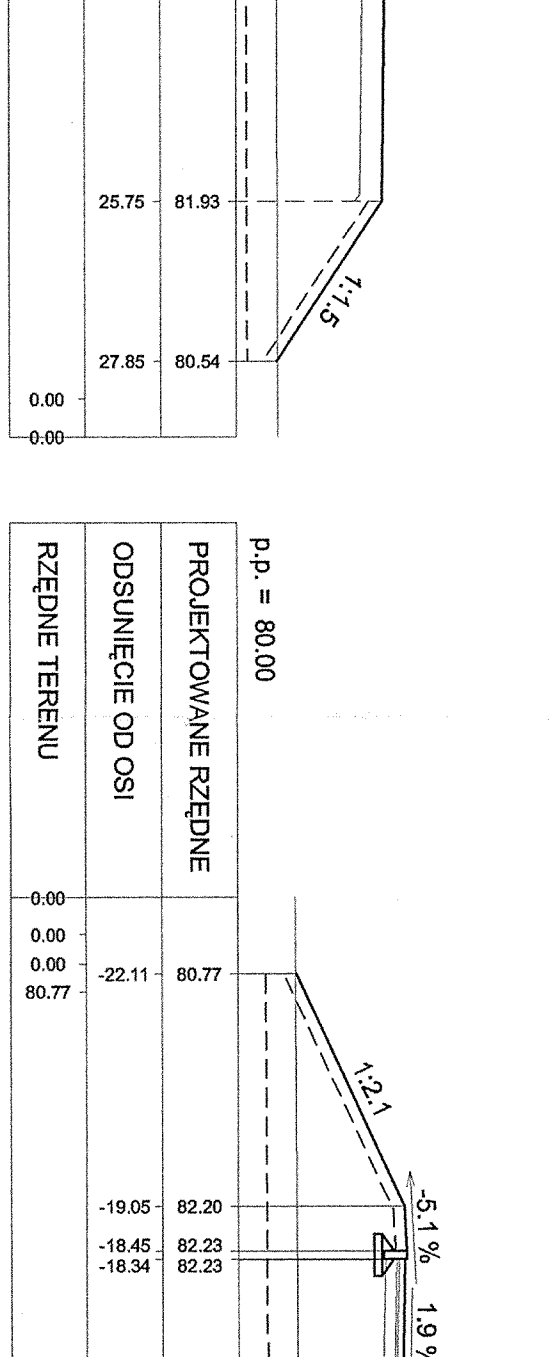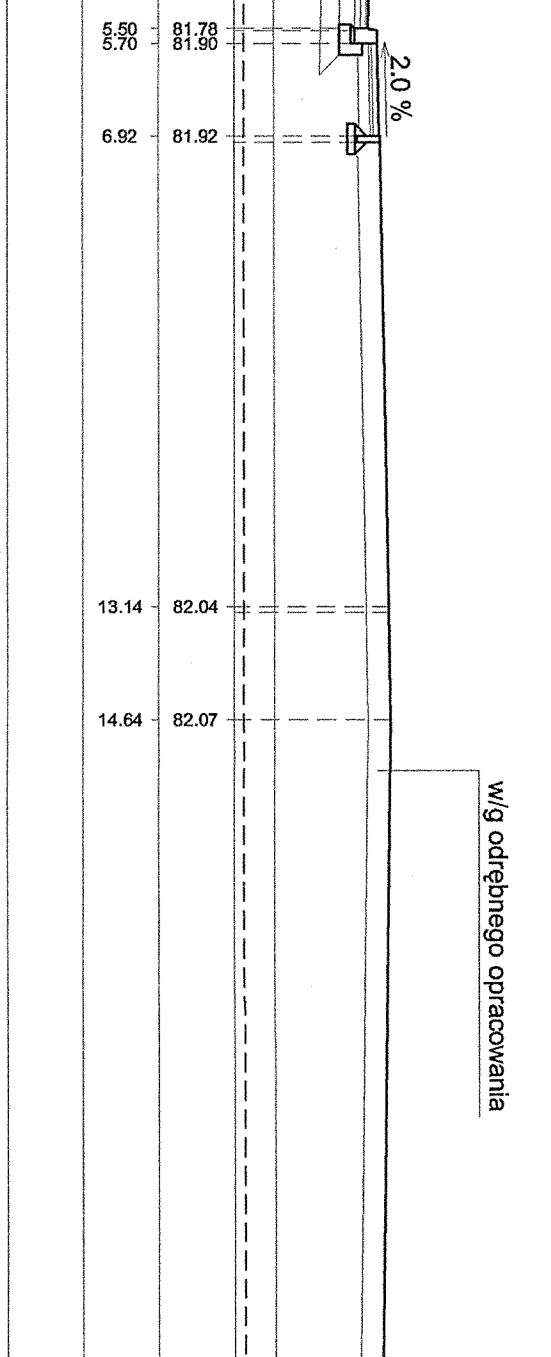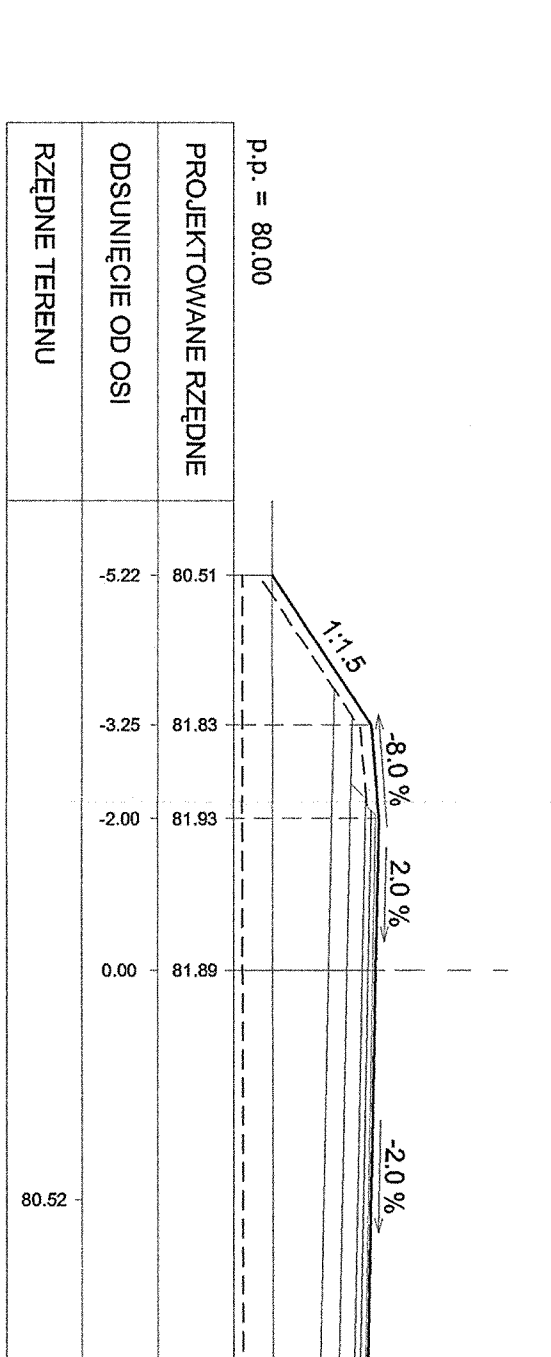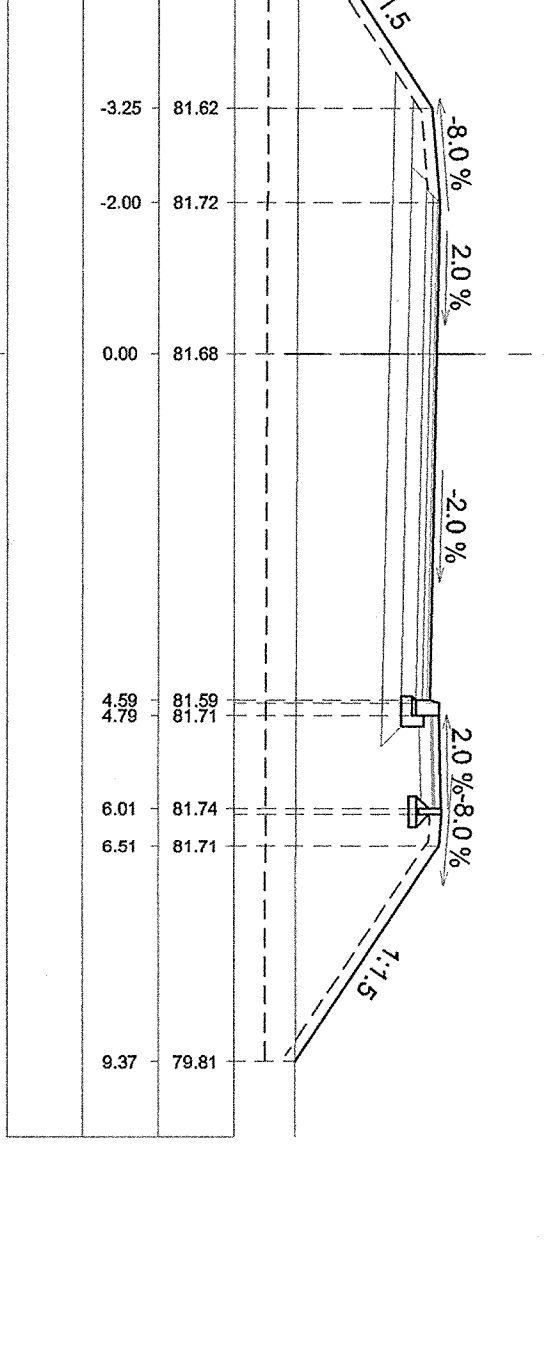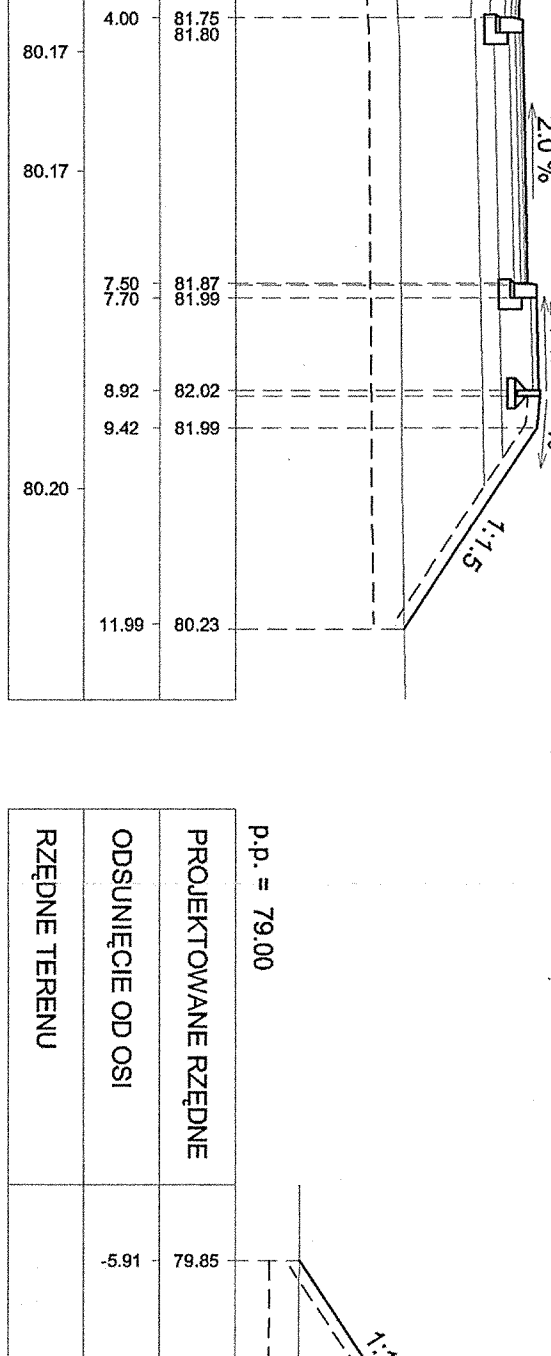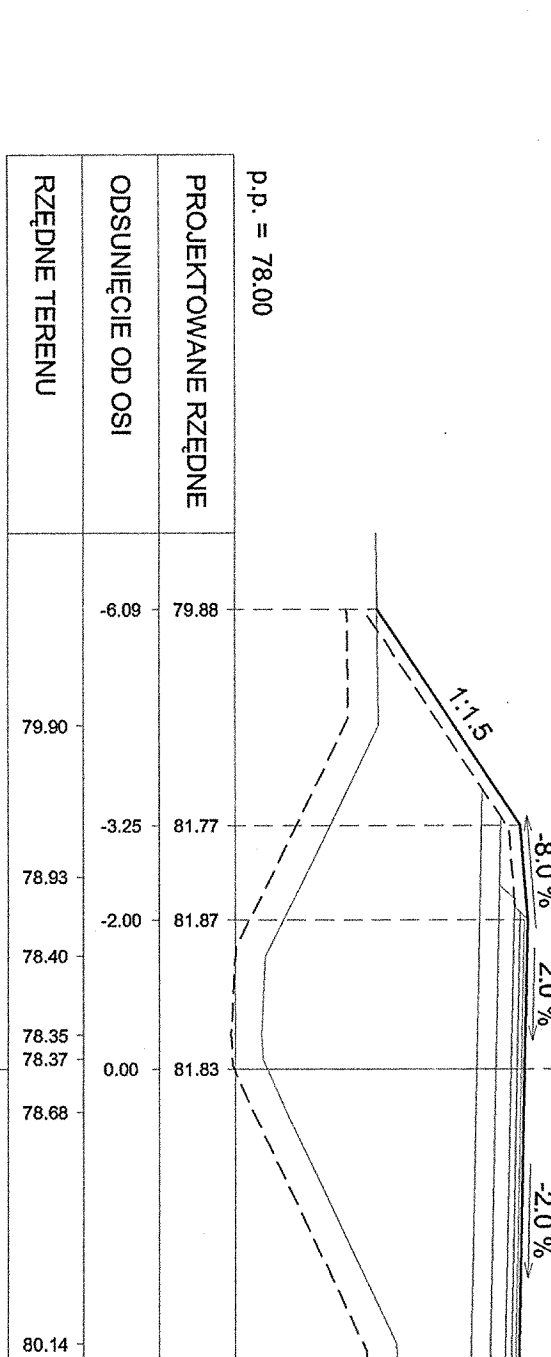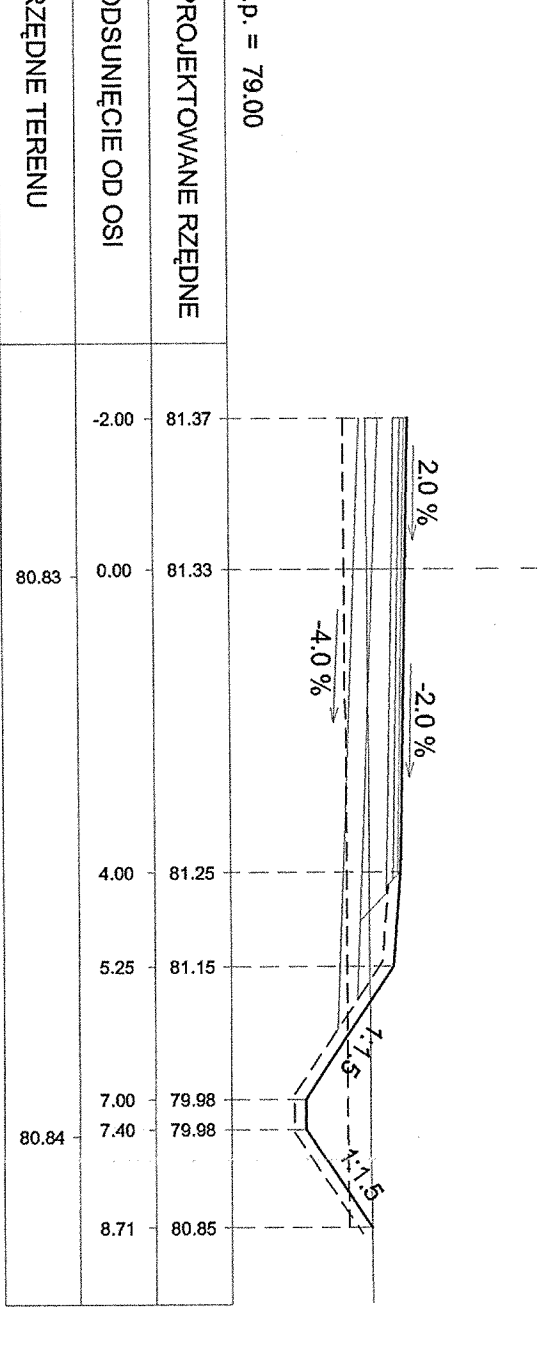

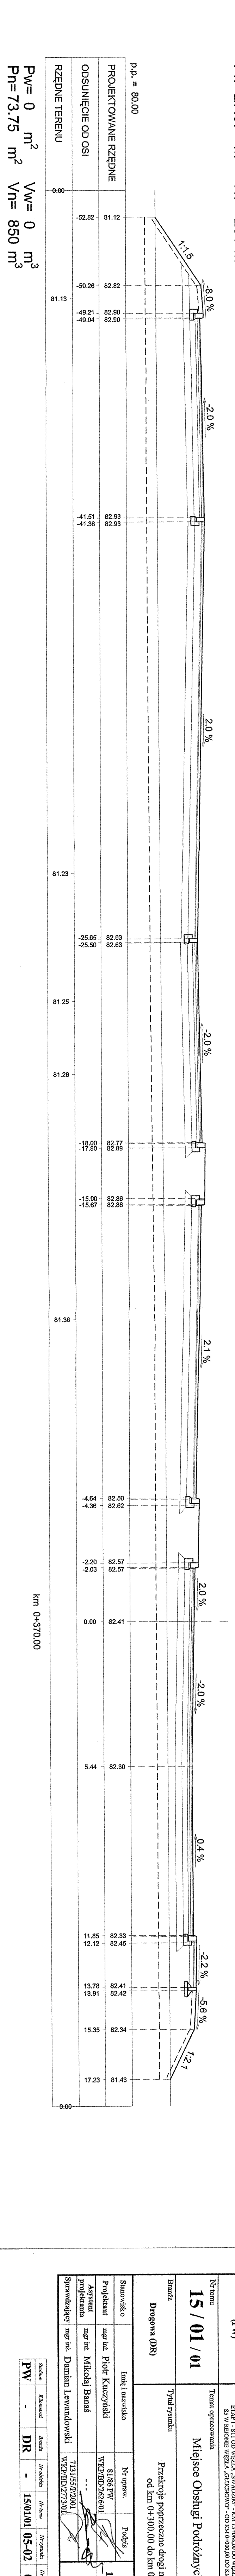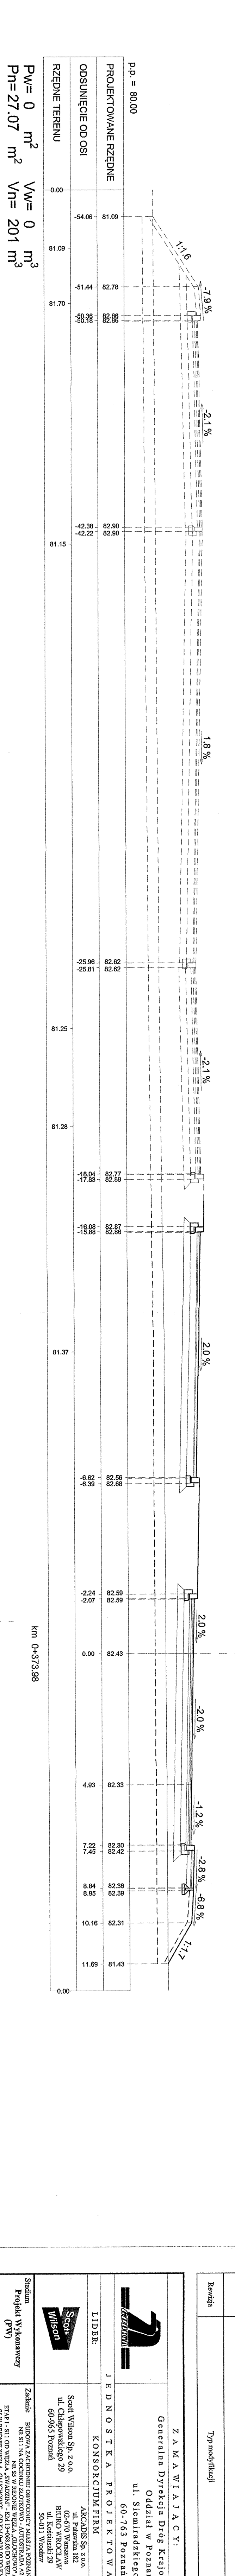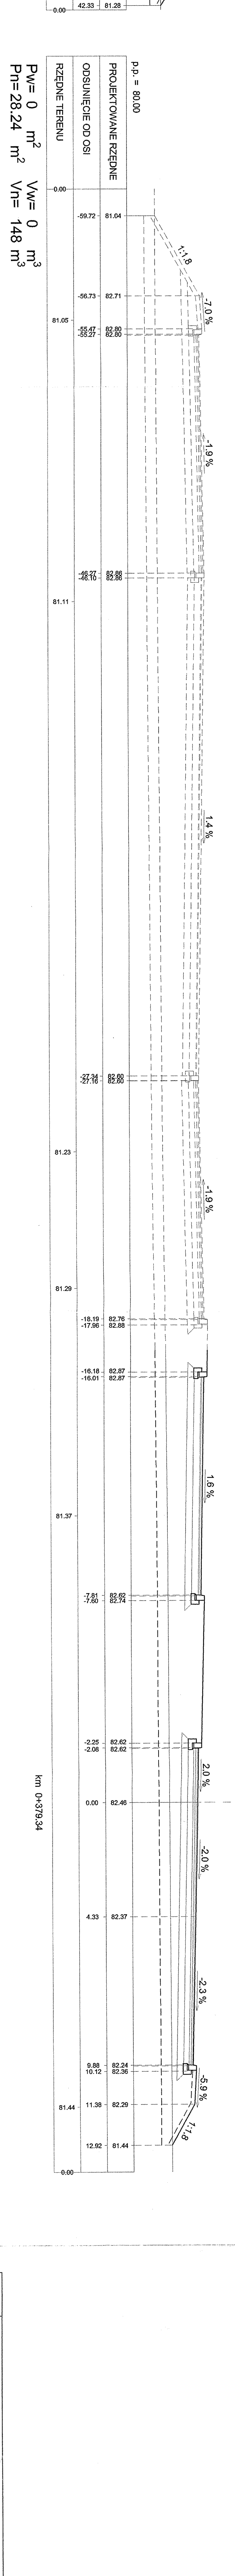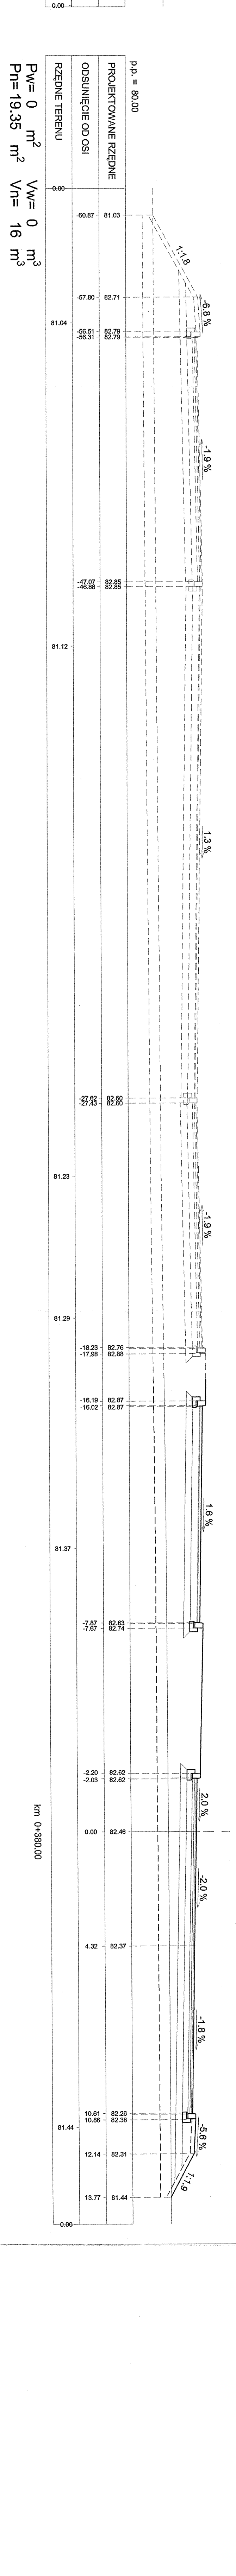[illegible]

Stadium **Projekt Wykonawczy (PW)**

Branża **Drogowa (DR)** CPV 45111
45233




Zadanie **Budowa Zachodniej Obwodnicy miasta Poznania w ciągu drogi krajowej nr S11 na odcinku Złotkowo – autostrada A2 i w ciągu drogi krajowej nr S5 w rejonie węzła „Głuchowo” autostrady A2**
ETAP I – S11 od węzła „Swadzim” – km 13+068,00 do węzła „Głuchowo” – km 25+693,57 oraz S5 w rejonie węzła „Głuchowo” – od km 0+000,00 do km 1+605,00 o łącznej dł. 14,23 km

Numer tomu **15/01/02** *Rewizja* **00**

Temat opracowania **MOP “Pałędzie”**

Inwestor / Zamawiający **Generalna Dyrekcja Dróg Krajowych i Autostrad
 Oddział w Poznaniu
 ul. Siemiradzkiego 5a
 60 - 763 Poznań**

Nr umowy **131/2005** *Nr archiwalny* **4/PW/I/15/01/02/00/200**
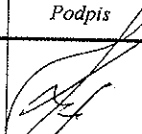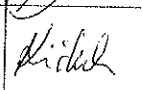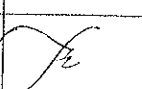
<i>Stanowisko</i>	<i>Imię i nazwisko</i>	<i>Numer uprawnień / Specjalność / Numer z Izby Inż. Budownictwa</i>	<i>Data</i>	<i>Podpis</i>
Projektant	mgr inż. Piotr Kuczyński	81/86 PW konstrukcyjno-budowlana WKP/BD/2626/01	30.04.2009	
Asystent projektanta	mgr inż. Maciej Kiśluk	—	30.04.2009	
Sprawdzający	mgr inż. Damian Lewandowski	7131/55/P/2001 konstrukcyjno-budowlana WKP/BD/2773/01	30.04.2009	

Nr egzemplarza:

4

Poznań, kwiecień 2009 r.

ZAWARTOŚĆ OPRACOWANIA

Projekt Wykonawczy

TOM 15/01/02

MOP „Pałędzie”

Rewizja 00

- Strona tytułowa
- Zawartość opracowania - Tom 15/01/02
- Aktualne wykazy norm i przepisów prawnych

➤ **OPIS TECHNICZNY**

➤ **RYSUNKI**

WYKAZ PRZEPISÓW PRAWNYCH

- **Prawo o ruchu drogowym** Ustawa z dnia 20 czerwca 1997 r. (Dz. U. Nr 98 z dnia 1997r. poz. 602), tekst jednolity (Dz. U. Nr 58/03 poz. 515), + zmiany (Dz. U. Nr 149 z dnia 28.08.03 poz. 1451)
- **Prawo budowlane** Obwieszczenie Marszałka Sejmu Rzeczypospolitej Polskiej z dnia 21 listopada 2003r. w sprawie ogłoszenia jednolitego tekstu ustawy (Dz. U. Nr 207/03 poz. 2016 z dnia 5.12.2003r.)
- Ustawa z dnia 17 maja 1989r. **Prawo geodezyjne i kartograficzne.** Tekst jednolity Dz. U. Nr 100 z 2000r. poz. 1086 ze zmianami
- Instrukcja techniczna K-1 Mapa zasadnicza 1998r.
- Ustawa z dnia 27 marca 2003r. **o planowaniu i zagospodarowaniu przestrzennym** (Dz. U. Nr 80/03) poz. 717
- **Ustawa o drogach publicznych** z dnia 21 marca 1985r. Dz. U. Nr 14 poz. 60, tekst ujednolicony z uwzględnieniem zmian wynikających z ustawy z dnia 14 listopada 2003r. Dz. U. Nr 200 z dnia 24.11.2003r. poz. nr 1953 + zmiany (Dz. U. Nr 80 z dnia 10.05.03r. poz. 721), (Dz. U. Nr 165 z dnia 19.09.2003r. poz. 1593) (Dz. U. Nr 165 z dnia 19.09.03r. poz. 1594),
- Rozporządzenie Ministra Transportu i Gospodarki Morskiej z dnia 2 marca 1999r. **w sprawie warunków technicznych, jakim powinny odpowiadać drogi publiczne i ich usytuowanie** (Dz. U. Nr 43/1999 poz. 430),
- **Komentarz do warunków technicznych, jakim powinny odpowiadać drogi publiczne i ich usytuowanie.** Część I, część II,
- Rozporządzenie Ministra Transportu i Gospodarki Morskiej z dnia 28.02.2000r. w sprawie **numeracji i ewidencji dróg oraz obiektów mostowych** Dz. U. Nr 32/2000 poz. 393 + zmiany (Dz. U. Nr 5 z dnia 17.01.2003r. poz. 54) Rozporządzenie Ministra Infrastruktury z dnia 23.12.2002r. zmieniające rozporządzenie,
- Rozporządzenie Ministra Transportu i Gospodarki Morskiej z dnia 30 maja 2000r. w sprawie **warunków technicznych, jakim powinny odpowiadać drogowe obiekty inżynierskie i ich usytuowanie** (Dz. U. Nr 63/2000 poz. 735),
- Rozporządzenie Ministra Infrastruktury z dnia 3 lipca 2003r. w sprawie **szczegółowego zakresu i formy projektu budowlanego** (Dz. U. Nr 120/03 poz. 1133),

- Zarządzenie nr 3 Generalnego Dyrektora Dróg Publicznych z dnia 25 stycznia 2000r. w sprawie wprowadzania jednolitych stadiów i **składu dokumentacji projektowej** dla dróg i mostów – „Stadia i skład dokumentacji projektowej dla dróg i mostów w fazie przygotowania zadań”; wyd. GDDP, Warszawa 2000
- **Wytyczne stosowania drogowych barier ochronnych** – Załącznik nr 1 do zarządzenia nr 16/94 GDDP z dnia 5 października 1994r.
- Rozporządzenie Ministra Infrastruktury z dnia 3 lipca 2003 r. w sprawie **szczegółowych warunków technicznych dla znaków i sygnałów drogowych oraz urządzeń bezpieczeństwa ruchu drogowego i warunków ich umieszczenia na drogach** (Dz. U. Nr 220 z dnia 23.12.2003 r.).
- Ustawa z dnia 27 kwietnia 2001 r. **Prawo ochrony środowiska** (Dz. U. Nr 62 poz. 627).
- Rozporządzenie Ministra Pracy i Polityki Socjalnej z dnia 26.09.1997 r. w sprawie **ogólnych przepisów bezpieczeństwa i higieny pracy** (Dz. U. Nr 129 poz. 844).
- Rozporządzenie Ministra Infrastruktury z dnia 6.02.2003 r. w sprawie **bezpieczeństwa i higieny pracy podczas wykonywania robót budowlanych** (Dz. U. Nr 47. poz.401)

INNE

1. System oceny stanu nawierzchni SOSN. Wytyczne stosowania. GDDP 2002r. (386)
2. Wytyczne wzmacniania podłoża gruntowego w budownictwie drogowym. GDDP 2002r. (385)
3. Rozwiązania i urządzenia ułatwiające osobom niepełnosprawnym poruszanie się w obszarach zurbanizowanych, „Inwestprojekt” 1985r. (378)
4. Tymczasowe wytyczne stosowania progów zwalniających, GDDP 1994r. (202)
5. Katalog typowych nawierzchni podatnych i półsztywnych, GDDP Warszawa 1997r. (221)
6. Katalog wzmocnień i remontów nawierzchni podatnych i półsztywnych, GDDP 2001r. (235)
7. Zeszyty nr 48 i 49 IBDiM Warszawa
8. Katalog powtarzalnych elementów drogowych, CBPBDiM Warszawa 1979 i 1982r. (219)
9. Instrukcja projektowania małych rond, GDDP 1996r. (196)
10. Katalog drogowych barier ochronnych, Transprojekt Warszawa (217)
11. Wytyczne projektowania skrzyżowań drogowych, GDDP 2001r., Część I i część II (374)
12. Instrukcja zagospodarowania dróg, GDDP 1997r. (198)
13. PN-S-02205:1998 Drogi samochodowe. Roboty ziemne. Wymagania i badania.
14. PN-74/B-03020 Głębokość przemarzania gruntów.
15. PN-S-02204:1997 Drogi samochodowe. Odwodnienie dróg.

OCZYSZCZENIE I SKROP PODŁOŻA

Zeszyt Nr 60 Serii: „Informacje i instrukcje” IBDiM Warszawa 1999 „Warunki techniczne. Drogowe kationowe emulsje asfaltowe En A-99”.

Powierzchniowe utrwalenia. Oznaczanie ilości rozkładanego lepiszcza i kruszywa. Zalecane przez GDDP do stosowania pismem GDDP-5.3a-551/5/92 z dnia 03.02.1992.

PODBUDOWA Z KRUSZYWA ŁAMANEGO

PN-S-06102: 1997	Drogi samochodowe. Podbudowy z kruszyw stabilizowanych mechanicznie.
PN-88/B-04481	Grunty budowlane. Badania próbek gruntu.
PN-76/B-06714-12	Kruszywa mineralne. Badania. Oznaczanie zawartości zanieczyszczeń obcych.
PN-EN 933-1:2000	Badania geometrycznych właściwości kruszyw. Oznaczanie składu ziarnowego. Metoda przesiewania.
PN-78/B-06714.16	Kruszywa mineralne. Badania. Oznaczanie kształtu ziaren.
PN-77/B-06714.17	Kruszywa mineralne. Badania. Oznaczanie wilgotności.
PN-78/B-06714.19	Kruszywa mineralne. Badania. Oznaczanie mrozoodporności metodą bezwzględna.
PN-EN 1744-1:2000	Badania chemicznych właściwości kruszyw. Analiza chemiczna.
PN-EN 1097-2:2000	Badania mechanicznych i fizycznych właściwości kruszyw. Metody oznaczania odporności na rozdrabnianie.
PN-B-11112:1996	Kruszywa łamane do nawierzchni drogowych.
BN-64/8931-02	Drogi samochodowe. Oznaczanie modułu odkształcenia nawierzchni podatnych i podłoża przez obciążenie płytą.
BN-68/8931-04	Drogi samochodowe. Pomiar równości nawierzchni planografem i łąką.
BN-77/8931-12	Oznaczani wskaźnika zagęszczenia gruntu.

PODBUDOWA Z GRUNTU STABILIZOWANEGO CEMENTEM

PN-EN96-1:1996	Metody badań cementu. Oznaczanie wytrzymałości.
PN-88/B-04481	Grunty budowlane. Badania próbek gruntu.
PN-76/B-06714-12	Kruszywa mineralne. Badania. Oznaczanie zawartości zanieczyszczeń obcych.
PN-EN 933-1:2000	Badania geometrycznych właściwości kruszyw. Oznaczanie składu ziarnowego. Metoda przesiewania.
PN-EN 1744-1:2000	Badania chemicznych właściwości kruszyw. Analiza chemiczna.
PN-80/B-06714.37	Kruszywa mineralne. Badania. Oznaczanie rozpadu krzemianowego.
PN-EN 1097-2:2000	Badania mechanicznych i fizycznych właściwości kruszyw. Metody oznaczania odporności na rozdrabnianie.
PN-B19701:1997	Cement. Cement powszechnego użytku. Skład wymagania i ocena zgodności.

PN-88/B32250	Materiały budowlane. Woda do betonów i zapraw.
PN-S-96012:1997	Drogi samochodowe. Podbudowa i ulepszone podłoże z gruntu stabilizowanego cementem.
BN-88/6731-08	Cement. Transport i przechowywanie.
BN-64/8931-01	Drogi samochodowe. Oznaczanie wskaźnika piaskowego.
BN-64/8931-02	Drogi samochodowe. Oznaczanie modułu odkształcenia nawierzchni podatnych i podłoża przez obciążenie płytą.
BN-68/8931-04	Drogi samochodowe. Pomiar równości nawierzchni planografem i łąką.
BN-70/8931-05	Drogi samochodowe. Oznaczanie wskaźnika nośności gruntu jako podłoża nawierzchni podatnych.
BN-77/8931-12	Oznaczanie wskaźnika zagęszczenia gruntu.

Katalog typowych konstrukcji nawierzchni podatnych i półsztywnych, IBDiM – 1997

NAWIERZCHNIA Z BETONU ASFALTOWEGO

PN-B-11111:1996	Kruszywo mineralne. Kruszywa naturalne do nawierzchni drogowych. Żwir i mieszanka.
PN-B-11112:1996	Kruszywo mineralne. Kruszywo łamane do nawierzchni drogowych.
PN-B-11113:1996	Kruszywo mineralne. Kruszywo 2a mineralne do nawierzchni drogowych. Piasek.
PN-C-04024:1991	Ropa naftowa i przetwory naftowe. Pakowanie, znakowanie i transport.
PN-C-96170:1965	Przetwory naftowe. Asfalty drogowe.
PN-C-96173:1974	Przetwory naftowe. Asfalty upłynnione AUN do nawierzchni drogowych.
PN-S-04001:1967	Drogi samochodowe. Mieszanki mineralno-bitumiczne.
PN-S-96504:1961	Drogi samochodowe. Wypełniacz kamienny do mas bitumicznych.
PN-S-96025:2000	Drogi samochodowe i lotniskowe. Nawierzchnie asfaltowe. Wymagania.
BN-68/8931-04	Drogi samochodowe. Pomiar równości nawierzchni planografem i łąką.

Zeszyt 56 Wytyczne Badań i Kryteria Oceny Mączek Wapiennych do Mieszanek Mineralno-Asfaltowych IBDiM Warszawa 1998.

NAWIERZCHNIA Z KOSTKI BRUKOWEJ BETONOWEJ

PN-79/B-06711	Kruszywo mineralne. Piasek do zapraw budowlanych.
PN-B-19701:1997	Cement. Cement powszechnego użytku. Skład, wymagania i oceny zgodności.
PN-80/6775-03/00:2001	Prefabrykaty budowlane z betonu. Elementy nawierzchni dróg, ulic, parkingów i torowisk tramwajowych. Wspólne wymagania i badania.

UMOCNIENIE SKARP I ROWÓW PRZEZ HUMUSOWANIE I OBSIANIE TRAWĄ

PN-S-02205:1998

Drogi samochodowe. Roboty ziemne. Wymagania i badania.

KRAWĘŻNIKI BETONOWE

Katalog Powtarzalnych Elementów Drogowych. Centralne Biuro Projektowo-Badawcze Dróg i Mostów w Warszawie.

PN-80/6775-03/00:2001	Prefabrykaty budowlane z betonu. Elementy nawierzchni dróg, ulic, parkingów i torowisk tramwajowych. Wspólne wymagania i badania.
PN-80/6775-03/03:2001	Prefabrykaty budowlane z betonu. Elementy nawierzchni dróg, ulic, parkingów i torowisk tramwajowych. Krawężniki i obrzeża.
PN-88/B-06250	Beton zwykły.
PN-B-19701:1997	Cement. Cement powszechnego użytku. Skład, wymagania i oceny zgodności.
PN-79/B-06711	Kruszywo mineralne. Piasek do zapraw budowlanych.
PN-88/B-32250	Materiały budowlane. Woda do betonów i zapraw.
BN-64/8845-02	Krawężniki uliczne. Warunki techniczne wstawienia i odbioru.

OBRZEŻA BETONOWE

Katalog Powtarzalnych Elementów Drogowych. Centralne Biuro Projektowo-Badawcze Dróg i Mostów w Warszawie.

PN-80/6775-03/00:2001	Prefabrykaty budowlane z betonu. Elementy nawierzchni dróg, ulic, parkingów i torowisk tramwajowych. Wspólne wymagania i badania.
PN-80/6775-03/03:2001	Prefabrykaty budowlane z betonu. Elementy nawierzchni dróg, ulic, parkingów i torowisk tramwajowych. Krawężniki i obrzeża.
PN-88/B-06250	Beton zwykły.
PN-B-19701:1997	Cement. Cement powszechnego użytku. Skład, wymagania i oceny zgodności.
PN-79/B-06711	Kruszywo mineralne. Piasek do zapraw budowlanych.
PN-88/B-32250	Materiały budowlane. Woda do betonów i zapraw.
BN-64/8845-02	Krawężniki uliczne. Warunki techniczne wstawienia i odbioru.

OGRODZENIA DROGI EKSPRESOWEJ

Katalog Powtarzalnych Elementów Drogowych. Centralne Biuro Projektowo-Badawcze Dróg i Mostów w Warszawie.

BN-83/5032-02	Siatki metalowe. Siatki plecione ślimakowe.
PN-67/M-80026	Druty okrągłe ze stali niskowęglowej ogólnego przeznaczenia.

PN-92/M-80201	Liny stalowe z drutu okrągłego. Wymagania i badania.
PN-69/M-80202	Liny stalowe 1 x 7.
PN-80/H-74219	Rury stalowe bez szwu, walcowane na gorąco, ogólnego zastosowania.
PN-89/H-84023-07	Stal określonego zastosowania. Stal na rury.
PN-86/H-84018	Stal niskostopowa o podwyższonej wytrzymałości. Gatunki.
PN-93/H-84019	Stal niskostopowa do utwardzania powierzchniowego i ulepszania cieplnego. Gatunki.
PN-89/H-84030.02	Stal stopowa konstrukcyjna. Stal do nawęglania. Gatunki.
BN-70/6744-03	Prefabrykowane elementy ogrodzeń żelbetowych.
PN-84/H-93401	Stal walcowana. Kątowniki równoramienne.
PN-88/B-06250	Beton zwykły.
PN-B-19701:1997	Cement. Cement powszechnego użytku. Skład, wymagania i ocena zgodności.
PN-86/B-06712	Kruszywa mineralne do betonu.
PN-88/B-32250	Materiały budowlane. Woda do betonów i zapraw.

OPIS TECHNICZNY

1. Przedmiot opracowania	2
2. Cel opracowania	2
3. Inwestor.....	2
4. Jednostka projektowa	2
5. Podstawy opracowania	2
6. Parametry techniczne projektowanego MOP-u	3
7. Konstrukcja nawierzchni jezdni i miejsc postojowych.....	4
8. Profile podłużne.....	6
9. Zestawienie elementów trasy w planie	6
10. Odwodnienie	6
11. Urządzenia techniczne drogi	8
11.1. Bariery ochronne.....	8
11.2. Oslony energochłonne.....	8
11.3. Stanowiska do ważenia pojazdów	8
12. Mała architektura	9
13. Technologia robót.....	9
14. Zestawienie ilości robót.....	9

Załącznik A –Zestawienie ilości robót ziemnych

Załącznik B – Przedmiar

Załącznik C – Zestawienie elementów trasy w planie

1. Przedmiot opracowania

Przedmiotem opracowania jest projekt wykonawczy budowy MOP-u „Pałędzie” opracowany w ramach projektu wykonawczego etapu I Zachodniej Obwodnicy miasta Poznania w ciągu drogi krajowej S11 na odcinku Złotkowo – autostrada A2 i w ciągu drogi krajowej nr S5 w rejonie węzła „Głuchowo” autostrady A2. Etap I obejmuje odcinek S11 od węzła „Swadzim” - km 13+068,00 do węzła „Głuchowo” - km 25+693,57 oraz S5 w rejonie węzła „Głuchowo” – od km 0+000,00 do km 1+605,00 o łącznej dł. 14,23 km.

2. Cel opracowania

- rozwiązanie drogowe MOP-u „Pałędzie” zgodnie z projektem budowlanym tom 15/01 „Miejsca obsługi podróżnych - Drogi” oraz obowiązującymi przepisami techniczno – budowlanymi,
- określenie niezbędnego zakresu robót drogowych.

3. Inwestor

Inwestorem jest Generalna Dyrekcja Dróg Krajowych i Autostrad, Oddział w Poznaniu, ul. Siemiradzkiego 5a, 60-763 Poznań.

4. Jednostka projektowa

Projekt zachodniej obwodnicy m. Poznania w ciągu drogi krajowej nr 11 odc. Złotkowo – A2 realizowany jest przez Konsorcjum składające się z dwóch biur projektowych:

• LIDER KONSORCJUM

Scott Wilson Sp. z o.o.

ul. Chłapowskiego 29

60-965 Poznań

tel. (0-61) 669-00-50

fax. (0-61) 669-00-51

• PARTNER KONSORCJUM

ARCADIS Sp. z o.o. , ul. Puławska 182, 02-670 Warszawa

ARCADIS Sp. z o.o. Biuro Wrocław

ul. Kościuszki 29, 50-011 Wrocław

tel. (0-71) 734-05-00

fax. (0-71) 734-06-00

5. Podstawy opracowania

- Umowa nr 131/2005/9/K/2005 z dnia 15.02.2005 r. zawarta pomiędzy Generalną Dyrekcją Dróg Krajowych i Autostrad, Oddział w Poznaniu, a Konsorcjum: Scott Wilson ul. Chłapowskiego 29, 60-965 Poznań oraz Arcadis Profil Sp. z o.o. Al.

Jerozolimskie 144, 02-305 Warszawa, Biuro Wrocław ul. Na Grobli 20/24, 50-421 Wrocław.

- Rozporządzenie Ministra Transportu i Gospodarki Morskiej z dnia 02 marca 1999 r. w sprawie warunków technicznych, jakim powinny odpowiadać drogi publiczne i ich usytuowanie (Dz. U. Nr 43 z dnia 14 maja 1999 r.),
- Rozporządzenie MTiGM z dnia 30 maja 2000 r. w sprawie warunków technicznych, jakim powinny odpowiadać drogowe obiekty inżynierskie i ich usytuowanie (Dz. U. Nr 63 z dnia 03 sierpnia 2000 r.),
- Rozporządzenie Ministra Infrastruktury z dnia 2 września 2004 r. w sprawie szczegółowego zakresu i formy dokumentacji projektowej, specyfikacji technicznych wykonania i odbioru robót budowlanych oraz programu funkcjonalno-użytkowego,
- Projekt budowlany – tom 15 „Miejsca obsługi podróżnych”,
- „Dokumentacja geologiczno-inżynierska” opracowana przez Scott Wilson Sp. z o.o; maj 2006 – kwiecień 2007.
- mapa do celów projektowych w skali 1:1000,
- warunki techniczne, uzgodnienia i ustalenia z Zamawiającym.

6. Parametry techniczne projektowanego MOP-u

Przyjmuje się następujące parametry techniczne projektowanego MOP-u „Pałędzie”:

- prędkość projektowa wjazdu i zjazdu z drogi ekspresowej : 40 km/h
- prędkość projektowa drogi manewrowej : 30 km/h
- najmniejszy promień łuku w planie:
 - drogi manewrowej:

samochody osobowe	$R_{min.}=15.00$ m
samochody ciężarowe	$R_{min.}=30.00$ m
 - wewnętrznej krawędzi jezdni :

samochody osobowe	$R_{min.}=6.00$ m
samochody ciężarowe	$R_{min.}=10.00$ m
- najmniejszy promień łuku w przekroju podłużnym drogi manewrowej:
 - wypukły $R_{min.}=250$ m
 - wklęsły $R_{min.}=150$ m
- stanowiska postojowe dla samochodów ciężarowych i autobusów:
 - długość 19.00 m
 - szerokość:

samochody ciężarowe	3.50 m
autobusy	3.00 m
- stanowiska postojowe dla samochodów osobowych:
 - długość 4.50 m
 - szerokość 2.30 m
(3.60 m dla pojazdów osób niepełnosprawnych i osób z dziećmi)

- szerokość jezdni manewrowej:
 - dla samochodu osobowego (60°) 4.50 m
 - dla samochodów ciężarowych (45°) 6.00 i 6.50 m
 - dla autobusów (0°) 6.50 m
- szerokość jezdni jednokierunkowej w krawężnikach:
 - dla samochodu osobowego 4.50 m
 - dla samochodu ciężarowego 6.50 m i 7.00 m
- pochylenie stanowisk postojowych:
 - podłużne $i \leq 2\%$
 - poprzeczne $i = 2\%$

Projektowane rozwiązanie MOP-u zostało przedstawione na planie sytuacyjnym na rys. nr 02-01.

7. Konstrukcja nawierzchni jezdni i miejsc postojowych

Na podstawie tomu 15/01 projektu budowlanego przyjęto konstrukcję nawierzchni jezdni oraz miejsc postojowych MOP-u „Pałędzie”:

Konstrukcja nawierzchni jezdni manewrowych oraz stanowisk do kontroli technicznej i ważenia pojazdów jak dla jezdni głównej obwodnicy		
Lp.	Warstwy konstrukcyjne nawierzchni	Grubość warstwy
1	2	3
1.	Warstwa ścieralna z mieszanki mineralno - asfaltowej SMA o uziarnieniu 0/11 mm	4 cm
2.	Warstwa wiążąca z betonu asfaltowego BA o uziarnieniu 0/20 mm	6 cm
3.	Podbudowa z betonu asfaltowego BA o uziarnieniu 0/25 mm	8 cm
4.	Podbudowa z kruszywa łamanego o uziarnieniu ciągłym 0/31,5 mm, stabilizowanego mechanicznie	20 cm
5.	Grunt stabilizowany cementem o $R_m=5,00$ MPa	25 cm
Razem		63 cm

Nasyp z gruntu zgodnie z PN-S-02205:1998

Konstrukcja nawierzchni parkingów dla samochodów ciężarowych i autobusów		
Lp.	Warstwy konstrukcyjne nawierzchni	Grubość warstwy
1	2	3
1.	Warstwa ścieralna z kostki betonowej wibroprasowanej	8 cm
2.	Podsypka piaskowo-cementowa	3 cm
3.	Podbudowa z kruszywa łamanego o uziarnieniu ciągłym 0/31,5 mm, stabilizowanego mechanicznie	25 cm
4.	Grunt stabilizowany cementem o $R_m=5,00$ MPa	25 cm
Razem		61 cm

Powierzchnia robót ziemnych zgodnie z PN-S-02205:1998 E > 120 MPa

Konstrukcja nawierzchni parkingów dla samochodów osobowych		
Lp.	Warstwy konstrukcyjne nawierzchni	Grubość warstwy
1	2	3
1.	Warstwa ścieralna z kostki betonowej wibroprasowanej	8 cm
2.	Podsypka piaskowo-cementowa	3 cm
3.	Podbudowa z kruszywa łamanego o uziarnieniu ciągłym 0/31,5 mm, stabilizowanego mechanicznie	15 cm
4.	Grunt stabilizowany cementem o $R_m=5,00$ MPa	20 cm
Razem		46 cm

Powierzchnia robót ziemnych zgodnie z PN-S-02205:1998 E > 100 MPa

Konstrukcja nawierzchni stanowisk postojowych dla samochodów z materiałami niebezpiecznymi		
Lp.	Warstwy konstrukcyjne nawierzchni	Grubość warstwy
1	2	3
1.	Nawierzchnia z betonu cementowego B40	22 cm
2.	Warstwa poślizgowa z folii	0 cm
3.	Podbudowa z kruszywa łamanego o uziarnieniu ciągłym 0/31,5 mm, stabilizowanego mechanicznie	15 cm
Razem		37 cm

Powierzchnia robót ziemnych zgodnie z PN-S-02205:1998 E > 100 MPa

Konstrukcja nawierzchni chodników		
Lp.	Warstwy konstrukcyjne nawierzchni	Grubość warstwy
1	2	3
1.	Warstwa ścieralna z kostki betonowej wibroprasowanej	8 cm
2.	Podsypka piaskowo-cementowa	3 cm
3.	Podbudowa z kruszywa naturalnego o uziarnieniu ciągłym 0/31,5 mm, stabilizowanego mechanicznie	15 cm
Razem		26 cm

Powierzchnia robót ziemnych zgodnie z PN-S-02205:1998 E > 60 MPa

Konstrukcja nawierzchni miejsc piknikowych		
Lp.	Warstwy konstrukcyjne nawierzchni	Grubość warstwy
1	2	3
1.	W-wa ścieralna z kostki betonowej stylizowanej na starobruk	8 cm
2.	Piasek średnio- lub drobnopziarnisty	5 cm
Razem		13 cm

Powierzchnia robót ziemnych zgodnie z PN-S-02205:1998 E > 60 MPa

Konstrukcję zaprojektowano dla obciążenia obliczeniowego 115 kN/oś. Przyjęto okres żywotności nawierzchni podatnej wynoszący 20 lat.

Projektowaną konstrukcję jezdni MOP-u „Pałędzie” przedstawiono na rys. nr 03-01 „Przekroje normalne”.

8. Profile podłużne

Droga manewrowa

Przekrój podłużny jezdni głównej MOP-u dostosowano do rzędnych wysokościowych niwelety Zachodniej Obwodnicy miasta Poznania. Zaprojektowano pochylenia podłużne od 0.3% do 3,8% oraz łuki pionowe o R=11000m, R=3000m, R=2000m i R=1500m. Przekrój podłużny jezdni głównej przedstawiono na rysunku nr 04-01 „Przekroje podłużne”.

Droga dla pojazdów z materiałami niebezpiecznymi

Zaprojektowano pochylenia podłużne 0.4% i 2,4% oraz łuk pionowy o R=500m. Przekrój podłużny jezdni dla pojazdów niebezpiecznych przedstawiono na rysunku nr 04-01 (niweleta osi „D”).

Rysunki niwelety zjazdu publicznego i pozostałych dróg na MOP-ie przedstawiono na rysunku 04-01 „Przekroje podłużne”.

9. Zestawienie elementów trasy w planie

Zestawienie elementów trasy w planie przedstawiono w Załączniku C

10. Odwodnienie

Odwodnienie MOP-u obejmuje ujęcie, odprowadzenie i oczyszczenie wód deszczowych spływających z jezdni i poboczy oraz miejsc postojowych.

Projekt odwodnienia dotyczący przepustów, rowów i kanalizacji deszczowej przedstawiono w tomie 05 - Odwodnienie.

Na całym MOP-ie przewiduje się odwodnienie powierzchniowe. Wody opadowe ujmowane są za pomocą wpustów następnie wyprowadzone do rowu za pomocą giętego przykanalika i doprowadzane kanalizacją deszczową do rowu W-B w km 23+337,30.

Na drodze dla pojazdów z materiałami niebezpiecznymi zastosowano ściek drogowy trójkątny przy krawędzi jezdni wg KPED 01.06. Lokalizację ścieków i wpustów podano poniżej i przedstawiono na planie sytuacyjnym oraz na przekrojach podłużnych.

ŚCIEKI		
wg kilometracji	km	długość [m]
droga dla poj. z mat. niebezp.	0+070.05	7.00
WPUSTY		
wg kilometracji osi	km	rzędna
droga manewrowa	0+172.12	82.90
	0+206.26	82.52
	0+238.53	82.17
	0+273.60	81.82
	0+314.98	81.58
	0+356.33	81.38
	0+442.76	81.41
oś "A-1"	0+002.57	81.57
	0+047.50	81.80
oś "A-2"	0+018.50	81.85
	0+051.00	81.74
oś "B"	0+041.50	81.69
	0+077.00	91.52
oś "C"	0+028.83	81.55
	0+050.89	81.44
	0+068.30	81.25
	0+102.10	81.23
droga dla poj. z mat. niebezp.	0+007.04	83.40
	0+051.18	82.37
	0+070.05	82.32
zjazd publiczny	0+042.00	81.06

11. Urządzenia techniczne drogi

11.1. Bariery ochronne

W celu zabezpieczenia ruchu samochodowego zaprojektowano bariery ochronne zgodnie z przedstawioną poniżej tabelą.

ZESTAWIENIE BARIER OCHRONNYCH - MOP "PAŁĘDZIE" wg kilometracji drogi manewrowej			
od km	do km	długość bariery ochronnej [m]	
		typ SP-09/2	typ SP-09/4
0+000.00	0+117.08	115	
0+061.88	0+115.43		55
0+440.90	0+530.75		94
0+451.37	0+599.01		145
RAZEM:		115	294

11.2. Osłony energochłonne

W miejscach szczególnie niebezpiecznych (odgałęzienie drogi manewrowej z trasy głównej) zaprojektowano osłony energochłonne zgodnie z Rozporządzeniem Ministra Transportu i Gospodarki Morskiej z dnia 2 marca 1999 r. w sprawie warunków, jakim powinny odpowiadać drogi publiczne i ich usytuowanie (Dz. Ustaw Nr 43 z dnia 14 maja 1999 r., poz. 430) w § 134 ust. 1.

Wykaz osłon energochłonnych przedstawiono poniżej.

WYKAZ OSŁON ENERGOCHŁONNYCH		
L.p.	Droga	Kilometr
1	Droga manewrowa	0+060
	Razem:	1 szt.

11.3. Stanowiska do ważenia pojazdów

Na drodze manewrowej zaprojektowano stanowisko do ważenia pojazdów oznaczone na jezdni. Pochylenie podłużne nawierzchni w obszarze stanowiska tj. na odcinku drogi, na którym znajduje się pojazd w czasie ważenia wynosi 1%, a pochylenie poprzeczne 2% - zgodnie z pkt. 5.3 Zarządzenia nr 7/98 z dnia 13 lipca 1998 r. Generalnego Dyrektora

Dróg Publicznych. Długość stanowiska wynosi 40m. Szczegół stanowiska do ważenia pojazdów przedstawiono na rys. nr 03-01 „Szczegóły drogowe”.

12. Mała architektura

Wszystkie elementy małej architektury są typowymi rozwiązaniami stosowanymi w budownictwie, spełniającymi wymagane przepisami standardy. Zakres prac dotyczących budowy małej architektury obejmuje :

	Zagospodarowanie/wyposażenie	Material	Ilość
1.	Miejsce piknikowe z pojedynczą pergolą	Drewno, stal nierdzewna	4 szt.
2.	Miejsce piknikowe z podwójną pergolą	Drewno, stal nierdzewna	2 szt.
3.	Miejsce zabaw dla dzieci	Impregnowane drewno, stal nierdzewna, liny konopne i z tworzyw sztucznych	1 szt.
4.	Ławka pojedyncza	Drewno, stal nierdzewna	8 szt.
5.	Kosz na odpady	Blacha ocynkowana, stal nierdzewna, beton	15 szt.
6.	Kontener na śmieci	Blacha ocynkowana, drewno	4 szt.
7.	Maszt flagowy	Włóno szklane, beton	6 szt.
8.	Tablica informacji turystycznej	Blacha ocynkowana, stal nierdzewna, beton	1 szt.

Lokalizacja elementów małej architektury jest przedstawiona na planie sytuacyjnym (rys. nr 02-01).

13. Technologia robót

Wszystkie roboty należy wykonać zgodnie z obowiązującymi przepisami i normami. Materiały i wyroby muszą posiadać aprobatę techniczną dopuszczającą je do stosowania w budownictwie drogowym. Roboty ziemne w pobliżu istniejących urządzeń podziemnych należy wykonywać ręcznie i ze szczególną ostrożnością. Szczegółowy opis technologii robót podano w specyfikacjach technicznych.

14. Zestawienie ilości robót

Zestawienie ilości robót przedstawiono w Załączniku A

Załącznik A – Zestawienie ilości robót

• TABELA ROBÓT ZIEMNYCH :

DROGA MANEWROWA							
PIKIETAŻ	POWIERZCHNIA		OBJĘTOŚCI		ZUŻYCIE NA MIEJSCU	NADMIAR OBJĘTOŚCI	SUMA
	WYKOP	NASYP	WYKOP	NASYP			
	m ²	m ²	m ³	m ³			
0+000.00	0.0	66.5					
0+020.00	0.0	62.1	0	1285	0	1285	1285
0+040.00	0.0	66.7	0	1288	0	1288	2573
0+060.00	0.0	58.5	0	1252	0	1252	3825
0+080.00	0.0	71.9	0	1304	0	1304	5129
0+100.00	0.0	57.4	0	1293	0	1293	6422
0+120.00	0.0	46.0	0	1033	0	1033	7455
0+124.86	0.0	43.4	0	217	0	217	7672
0+136.44	0.0	52.1	0	553	0	553	8225
0+140.00	0.0	29.6	0	145	0	145	8370
0+146.01	0.0	34.5	0	193	0	193	8563
0+160.00	0.0	39.7	0	519	0	519	9082
0+180.00	0.0	32.6	0	723	0	723	9805
0+200.00	0.0	28.9	0	615	0	615	10420
0+220.00	0.0	28.3	0	572	0	572	10992
0+225.71	0.0	14.0	0	121	0	121	11113
0+230.69	0.0	20.4	0	86	0	86	11199
0+240.00	0.0	18.4	0	181	0	181	11380
0+260.00	0.0	20.5	0	389	0	389	11769
0+267.90	0.0	41.5	0	245	0	245	12014
0+274.39	0.0	42.4	0	272	0	272	12286
0+280.00	0.0	73.8	0	326	0	326	12612
0+300.00	0.0	88.0	0	1619	0	1619	14231
0+320.00	0.0	109.7	0	1977	0	1977	16208
0+329.07	0.0	134.5	0	1108	0	1108	17316
0+340.00	0.0	142.8	0	1516	0	1516	18832
0+360.00	0.0	167.6	0	3105	0	3105	21937
0+373.42	0.0	117.0	0	1910	0	1910	23847
0+380.00	0.0	43.2	0	527	0	527	24374
0+400.00	0.0	63.6	0	1068	0	1068	25442
0+420.00	0.0	78.8	0	1424	0	1424	26866
0+440.00	0.0	39.9	0	1187	0	1187	28053
0+454.84	0.0	28.0	0	503	0	503	28556
0+460.00	0.0	19.2	0	122	0	122	28678
0+480.00	0.0	12.6	0	318	0	318	28996
0+500.00	0.0	8.1	0	207	0	207	29203

DROGA MANEWROWA							
PIKIETAŻ	POWIERZCHNIA		OBJĘTOŚCI		ZUŻYCIE NA MIEJSCU	NADMIAR OBJĘTOŚCI	SUMA
	WYKOP	NASYP	WYKOP	NASYP			
	m ²	m ²	m ³	m ³			
0+520.00	0.0	4.6	0	127	0	127	29330
0+540.00	0.0	3.2	0	77	0	77	29407
0+560.00	0.0	2.7	0	58	0	58	29465
0+580.00	0.0	2.3	0	49	0	49	29514
0+599.01	0.0	1.4	0	35	0	35	29549
SUMA :			0	29549		29549	29549

ZJAZD PUBLICZNY							
PIKIETAŻ	POWIERZCHNIA		OBJĘTOŚCI		ZUŻYCIE NA MIEJSCU	NADMIAR OBJĘTOŚCI	SUMA
	WYKOP	NASYP	WYKOP	NASYP			
	m ²	m ²	m ³	m ³			
0+010.00	0.0	9.6					
0+020.00	0.0	6.8	0	82	0	82	82
0+040.00	0.0	2.4	0	92	0	92	174
0+050.00	0.0	2.2	0	23	0	23	197
SUMA :			0	197		197	197

DROGA DLA POJAZDÓW Z MATERIAŁAMI NIEBEZPIECZNYMI							
PIKIETAŻ	POWIERZCHNIA		OBJĘTOŚCI		ZUŻYCIE NA MIEJSCU	NADMIAR OBJĘTOŚCI	SUMA
	WYKOP	NASYP	WYKOP	NASYP			
	m ²	m ²	m ³	m ³			
0+000.00	0.0	27.0					
0+020.00	0.0	30.6	0	576	0	576	576
0+040.00	0.0	23.2	0	538	0	538	1114
0+060.00	0.0	25.6	0	487	0	487	1601
0+080.00	0.0	23.7	0	492	0	492	2093
0+100.00	0.0	20.0	0	436	0	436	2529
0+118.20	0.0	13.5	0	305	0	305	2834
SUMA :			0	2834		2834	2834

ROBOTY ZIEMNE DLA CAŁEGO MOP-u:

WYKOP: 0 m³

NASYP: 32 580 m³

• TABELA ZDJĘCIA HUMUSU :

DROGA MANEWRÓWA			
PIKIETAŻ	GRUBOŚĆ WARSTWY	POWIERZCHNIA W PRZĘKROJU	OBJĘTOŚĆ
	m	m ²	m ³
0+000.00	0.3	5.83	0
0+020.00	0.3	5.65	115
0+040.00	0.3	5.498	111
0+060.00	0.3	5.241	107
0+080.00	0.3	4.99	102
0+100.00	0.3	4.649	96
0+120.00	0.3	4.378	90
0+124.86	0.3	4.26	21
0+140.00	0.4	8.734	98
0+160.00	0.4	16.138	249
0+180.00	0.4	19.403	355
0+200.00	0.4	19.92	393
0+220.00	0.4	13.031	330
0+240.00	0.4	4.73	178
0+260.00	0.3	2.252	70
0+280.00	0.3	2.252	45
0+300.00	0.3	2.252	45
0+320.00	0.3	2.297	45
0+340.00	0.3	2.297	46
0+360.00	0.3	2.297	46
0+373.43	0.3	2.252	31
0+380.00	0.3	2.03	14
0+400.00	0.3	2.967	50
0+420.00	0.4	4.103	71
0+440.00	0.7	7.381	115
0+460.00	0.7	6.87	143
0+480.00	0.7	6.419	133
0+500.00	0.7	6.077	125
0+520.00	0.7	5.787	119
0+540.00	0.4	4.146	99
0+560.00	0.4	4.122	83
0+580.00	0.4	4.106	82
0+599.01	0.4	2.402	62
SUMA :			3669

DROGA DLA POJAZDÓW Z MATERIAŁAMI NIEBEZPIECZNYMI			
PIKIETAŻ	GRUBOŚĆ WARSTWY	POWIERZCHNIA W PRZĘKROJU	OBJĘTOŚĆ
	m	m ²	m ³
0+000.00	0.4	7.341	0
0+020.00	0.4	6.899	142
0+040.00	0.4	6.398	133
0+060.00	0.4	6.152	126
0+080.00	0.4	6.866	130
0+100.00	0.4	6.375	132
0+118.20	0.4	4.368	98
SUMA :			761

ZJAZD PUBLICZNY			
PIKIETAŻ	GRUBOŚĆ WARSTWY	POWIERZCHNIA W PRZĘKROJU	OBJĘTOŚĆ
	m	m ²	m ³
0+010.00	0.3	3.85	0
0+020.00	0.3	3.55	37
0+040.00	0.3	3.2	68
0+050.00	0.3	5.59	44
SUMA :			148

OBJĘTOŚĆ HUMUSU DO ZDJĘCIA DLA CAŁEGO MOP-u : 4579 m³

• TABELA HUMUSOWANIA SKARP :

DROGA MANEWROWA		
PIKIETAŻ	POWIERZCHNIA	OBJĘTOŚĆ
m	m ²	m ³
0+000.00	0	0
0+020.00	302	45
0+040.00	289	43
0+060.00	273	41
0+080.00	345	52
0+100.00	404	61
0+120.00	358	54
0+124.86	80	12
0+136.44	174	26
0+140.00	36	5
0+146.01	36	5
0+160.00	116	17
0+180.00	201	30

DROGA MANEWROWA		
PIKIETAŻ	POWIERZCHNIA	OBJĘTOŚĆ
m	m ²	m ³
0+200.00	181	27
0+220.00	129	19
0+225.71	25	4
0+230.69	22	3
0+240.00	52	8
0+260.00	162	24
0+267.90	58	9
0+274.39	36	5
0+280.00	32	5
0+300.00	144	22
0+320.00	162	24
0+329.07	68	10
0+340.00	101	15
0+360.00	187	28
0+373.43	109	16
0+380.00	42	6
0+400.00	83	12
0+420.00	153	23
0+440.00	219	33
0+454.84	141	21
0+460.00	49	7
0+480.00	178	27
0+500.00	127	19
0+520.00	102	15
0+540.00	91	14
0+560.00	91	14
0+580.00	90	13
0+599.01	61	9
SUMA:	5508	826

ZJAZD PUBLICZNY		
PIKIETAŻ	POWIERZCHNIA	OBJĘTOŚĆ
m	m ²	m ³
0+000.00	0	0
0+020.00	176	26
0+040.00	211	32
0+060.00	165	25
0+080.00	146	22
0+100.00	151	23
0+118.20	104	16
SUMA:	952	143

ZJAZD PUBLICZNY		
PIKIETAŻ	POWIERZCHNIA	OBJĘTOŚĆ
m	m ²	m ³
0+010.00	0	0
0+020.00	65	10
0+040.00	106	16
0+050.00	51	8
RAZEM:	221	33

HUMUSOWANIE DLA CAŁEGO MOP-u:

POWIERZCHNIA: 6681 m²

OBJĘTOŚĆ: 1002 m³

Załącznik B – Przedmiary

B-1. ROBOTY DROGOWE

MIEJSCE OBSŁUGI PODRÓŻNYCH „PAŁĘDZIE”

Lp.	Nr Specyfikacji Technicznej	Wyszczególnienie elementów rozliczeniowych	Jednostka	
			Nazwa	Ilość
1	2	3	4	5
1	D.01.00.00.	ROBOTY PRZYGOTOWAWCZE	x	x
2	D.01.01.01	Odtworzenie trasy i punktów wysokościowych: - roboty pomiarowe sytuacyjno-wysokościowe w terenie równinnym,	km	0,599
3	D.01.02.02	Zdjęcie warstwy humusu: - zdjęcie warstwy humusu o średniej grubości 40 cm, - sprzymowanie humusu na Placu Budowy, - odwiezienie humusu na składowisko Wykonawcy.	m ² m ³ m ³	22.400 780 8.180
4	D.02.00.00.	ROBOTY ZIEMNE	x	x
5	D.02.01.01.	Wykonanie wykopów w gruntach I-V kat.: - wykonanie wykopów z transportem gruntu na składowisko Wykonawcy.	m ³	2
6	D.02.03.01.	Wykonanie nasypów: - formowanie i zagęszczanie nasypu wraz z pozyskaniem i transportem gruntu z dokopu.	m ³	28.920
7	D.04.00.00.	PODBUDOWY	x	x
8	D.04.01.01.	Koryto wraz z profilowaniem i zagęszczeniem podłoża: - wyprofilowanie i zagęszczenie podłoża gruntowego.	m ²	9.764
9	D.04.03.01.	Oczyszczenie i skropienie warstw konstrukcyjnych: -oczyszczenie i skropienie warstw niebitumicznych, - oczyszczenie i skropienie warstw bitumicznych.	m ² m ²	5.550 11.100
10	D.04.04.01.	Podbudowa z kruszywa naturalnego: - wykonanie warstwy podbudowy grubości 10 cm z kruszywa naturalnego o uziarnieniu 0/31,5 mm,	m ²	1.121
11	D.04.04.02.	Podbudowa z kruszywa łamanego: - wykonanie warstwy podbudowy grubości 15 cm z kruszywa łamanego o uziarnieniu 0/31,5 mm, - wykonanie warstwy podbudowy grubości 20 cm z kruszywa łamanego o uziarnieniu 0/31,5 mm, - wykonanie warstwy podbudowy grubości 25 cm z kruszywa łamanego o uziarnieniu 0/31,5 mm.	m ² m ² m ²	601 5.707 2.223
12	D.04.05.01.	Podbudowa i ulepszone podłoże z kruszywa stabilizowanego cementem: - wykonanie warstwy grubości 20 cm z kruszywa stabilizowanego cementem o R _m 5,0 MPa,	m ²	601

Lp.	Nr Specyfikacji Technicznej	Wyszczególnienie elementów rozliczeniowych	Jednostka	
			Nazwa	Ilość
1	2	3	4	5
		- wykonanie warstwy grubości 25 cm z kruszywa stabilizowanego cementem o R_m 5.0 MPa,	m ²	7.930
13	D.04.07.01/a	Podbudowa z betonu asfaltowego dla ruchu KR3 i KR4:		
		- wykonanie podbudowy grubości 8 cm z betonu asfaltowego o uziarnieniu 0/25 mm.	m ²	5.707
		- zabezpieczenie krawędzi przez posmarowanie bitumem	m	578
		Wartwa folii:		
		- wykonanie warstwy poślizgowej z folii	m ²	133
14	D.05.00.00.	NAWIERZCHNIE	x	x
15	D.05.03.05	Nawierzchnia z betonu asfaltowego dla ruchu KR3 i KR4		
		- ułożenie warstwy wiążącej grubości 6 cm z betonu asfaltowego o uziarnieniu 0/20 mm,	m ²	5707
		- zabezpieczenie krawędzi przez posmarowanie bitumem	m	578
16	D.05.03.13/a	Nawierzchnia z mieszanki mastyksowo-grysowej (SMA) dla ruchu KR3 i KR4:		
		- ułożenie warstwy ścieralnej grubości 4 cm z mieszanki SMA o uziarnieniu 0/11,2 mm.	m ²	5.707
17	D.05.03.23	Nawierzchnia z kostki betonowej wibroprasowanej:		
		- wykonanie nawierzchni z kostki betonowej grubości 8 cm koloru szarego na podsypce piaskowej grubości 5 cm.	m ²	2.903
		- wykonanie nawierzchni z kostki betonowej grubości 8 cm koloru czerwonego na podsypce piaskowej grubości 5 cm.	m ²	369
		Nawierzchnia z betonu cementowego:		
		- wykonanie nawierzchni z betonu cementowego B40 o grubości 22cm	m ²	133
18	D.06.00.00.	ROBOTY WYKOŃCZENIOWE	x	x
19	D.06.01.01	Umocnienie powierzchni skarp rowów i ścieków:		
		- humusowanie skarp i terenów zielonych warstwą humusu grubości 15 cm wraz z obsianiem trawą,	m ²	5.200
20	D.06.03.01	Umocnienie skarp matą przeciwozyjną,	m ²	4.400
		Umocnienie poboczy		
		- umocnienie poboczy warstwą pospółki gliniastej grubości 15 cm	m ²	1.338
21	D.07.00.00.	URZĄDZENIA BEZPIECZEŃSTWA RUCHU	x	x
22	D.07.05.01	Bariery ochronne stalowe:		
		- ustawienie stalowych barier ochronnych skrajnych jednostronnych typu SP-09/4	m	294
		- ustawienie stalowych barier ochronnych skrajnych jednostronnych typu SP-09/2	m	115
		- ustawienie osłon energochłonnych typu U-15a	szt.	1
23	D.08.00.00.	ELEMENTY ULIC	x	x
24	D.08.01.01	Krawężniki betonowe:		
		- ustawienie krawężników betonowych typu ulicznego 20×30 cm na podsypce cementowo-piaskowej grubości 5 cm i ławie betonowej z oporem.	m	1.591

Lp.	Nr Specyfikacji Technicznej	Wyszczególnienie elementów rozliczeniowych	Jednostka	
			Nazwa	Ilość
1	2	3	4	5
		- ustawienie krawężników betonowych typu drogowego 15×30 cm na podsypce cementowo-piaskowej grubości 5 cm i ławie betonowej z oporem.	m	416
25	D.08.03.01	Obrzeża betonowe - ustawienie obrzeży betonowych 8x30 cm na podsypce cementowo-piaskowej grubości 5 cm	m	585
		ELEMENTY MAŁEJ ARCHITEKTURY		
		Ustawienie ławek pojedynczych	szt.	8
		ustawienie miejsc piknikowych z pojedynczą pergolą	szt.	4
		ustawienie miejsc piknikowych z podwójną pergolą	szt.	2

Załącznik C – Zestawienie elementów trasy w planie dla głównej jezdni manewrowej

GEOMETRIA OSI - MOP "Pałędzie"

1. ELEMENTY TRASY W PLANIE - DROGA MANEWRÓWA - MOP "Pałędzie"

ELEMENT	-CHARAKTERYSTYKA---	--DŁUGOŚĆ--	-PIKIETAŻ-	-----X-----	-----Y-----
1	A = 69.28203	30.000		0.000 3709442.41850	5705263.06097
2	XC = 3709296.83271 YC = 5705194.47032 R = 160.000	55.415		30.000 3709451.73015	5705234.55501
2	A = 69.28203	30.000		85.415 3709456.13952	5705179.59280
3	AZYMUT= 190 42 24.5	88.309		115.415 3709451.49151	5705149.96692
4	XC = 3709513.69241 YC = 5705048.33249 R = -80.000	42.325		203.724 3709435.08515	5705063.19516
5	AZYMUT= 160 23 38.7	127.376		246.049 3709438.33058	5705021.48859
6	XC = 3709497.08586 YC = 5704907.20173 R = -17.000	13.351		373.425 3709481.07148	5704901.49740
7	AZYMUT= 115 23 43.2	10.513		386.776 3709489.79522	5704891.84444
7	A = 81.24038	30.000		397.289 3709499.29264	5704887.33568
8	XC = 3709418.41842 YC = 5704682.00836 R = 220.000	141.724		427.289 3709526.08884	5704873.86008
8	A = 81.24038	30.000		569.013 3709619.72767	5704770.74721
				599.013 3709630.56631	5704742.78023
DŁUGOŚĆ TRASY			599.013		

XC,YC - Współrzędne środka łuku
R - Promień łuku
A - Parametr krzywej przejściowej

2. PUNKTY GŁÓWNE TRASY W PLANIE - DROGA MANEWRÓWA - MOP "Palędzie" (HTPS)

--PUNKT-- ELEMENT	-----X-----	-----Y-----	-----Z-----	---PIKIETAŻ---	---AZYMUT---	-H-PROMIEN-	--SPADEK--	--V-PROMIEN-	HCOD
1	3709442.419	5705263.061	87.921	0.000	177.9107620	INFINITY	-0.02083	-11000.00000	TS00 1
2	3709451.730	5705234.555	87.255	30.000	183.8790724	160.000	-0.02355	-11000.00000	SC00 2
3	3709456.140	5705179.593	85.634	85.415	205.9281393	160.000	-0.03797	-3000.00000	CS00 2
4	3709451.492	5705149.967	84.494	115.415	211.8964496	INFINITY	-0.03800	INFINITY	ST00 3
5	3709435.085	5705063.195	82.633	203.724	211.8964496	-80.000	-0.01000	INFINITY	PC 4
6	3709438.331	5705021.489	82.210	246.049	178.2156505	INFINITY	-0.01000	INFINITY	PT 5
7	3709481.071	5704901.497	81.403	373.425	178.2156505	-17.000	-0.00455	2000.00000	PC 6
8	3709489.795	5704891.844	81.387	386.776	128.2170493	INFINITY	0.00213	2000.00000	PT 7
9	3709499.293	5704887.336	81.418	397.289	128.2170493	INFINITY	0.00300	INFINITY	TS00 7
10	3709526.089	5704873.860	81.508	427.289	132.5576387	220.000	0.00300	INFINITY	SC00 8
11	3709619.728	5704770.747	81.103	569.013	173.5685575	220.000	-0.00516	INFINITY	CS00 8
12	3709630.566	5704742.780	80.948	599.013	177.9091468	INFINITY	-0.00516	INFINITY	ST00 9

OZNACZENIA:

- PBT - Punkt początkowy na prostej
- TS00 - Punkt między prostą i krzywą przejściową
- ST00 - Punkt między krzywą przejściową i prostą
- CS00 - Punkt między łukiem i krzywą przejściową
- SC00 - Punkt między krzywą przejściową i łukiem
- PAT - Punkt końcowy na prostej
- PT - Punkt między łukiem i prostą
- PC - Punkt między prostą i łukiem

3. PUNKTY WIERZCHOŁKOWE TRASY W PLANIE - DROGA MANEROWA - MOP "Pałędzie" (HIPS)

PUNKT	-----X-----	-----Y-----	-KĄT ZWROTU-	--PROMIEN--	HCOD
1	3709442.419	5705263.061	0.0000000	INFINITY	HIP
2	3709462.418	5705207.754	33.9856876	160.000	HIP
3	3709431.059	5705041.902	366.3192008	-80.000	HIP
4	3709483.434	5704894.864	350.0013989	-17.000	HIP
5	3709594.663	5704842.060	49.6920975	220.000	HIP
6	3709630.566	5704742.780	0.0000000	INFINITY	HIP

4. ŚRODKI ŁUKÓW POZIOMYCH TRASY W PLANIE - DROGA MANEROWA - MOP "Pałędzie" (HCEN)

POINT	-----X-----	-----Y-----	-----R-----	HCOD	HNAM
1	3709296.833	5705194.470	160.000	HCEN 2	
2	3709513.692	5705048.332	-80.000	HCEN 4	
3	3709497.086	5704907.202	-17.000	HCEN 6	
4	3709418.418	5704682.008	220.000	HCEN 8	

5. ELEMENTY TRASY W PRZĘKROJU PODŁUŻNYM - DROGA MANEROWA - MOP "Pałędzie"

ELEMENT	-----CHARAKTERYSTYKA-----	--DŁUGOŚĆ--	PUNKTY STYCZNOŚCI -PIKIETAŻ- -RZĘDNA-
1	R = -11000.000	35.918	0.000 87.920
2	SPADEK= -0.024	8.586	34.918 87.138
3	R = -3000.000	41.995	43.504 86.932
4	SPADEK= -0.038	34.668	85.499 85.630
5	R = 1500.000	21.000	120.168 84.313
6	SPADEK= -0.024	18.332	141.168 83.66
7	R = 1500.000	21.000	159.500 83.222
8	SPADEK= -0.010	99.500	180.500 82.865
9	SPADEK= -0.005	92.515	280.000 81.870
10	S= 382.5151 Z= 81.3824 R = 2000.000	16.000	372.515 81.407
11	SPADEK= 0.003	66.527	388.515 81.391
12	S= 464.0427 Z= 81.6045 R = -3000.000	24.480	455.042 81.591
13	SPADEK= -0.005	119.490	479.523 81.565
			599.013 80.950

OZNACZENIA:

S - Pikietaż punktu

Z - Rzędna punktu

R - Promień łuk

6. PUNKTY GŁÓWNE TRASY W PRZEKROJU PODŁUŻNYM - DROGA MANEWRÓWA - MOP "Pałędzie" (VTPS)

PUNKT	-----X-----	-----Y-----	-----Z-----	--PIKIETAŻ--	---SPADEK---	---PROMIEN---	--WARTOŚĆ M--	VCOD	ELEMENT
1	3709442.419	5705263.061	87.921	0.000	-0.02037	-11000.000	-0.90909	PBC	1
2	3709452.889	5705229.776	87.138	34.918	-0.02400	INFINITY	0.00000	PT	2
3	3709454.558	5705221.354	86.932	43.504	-0.02400	-3000.000	-3.33333	PC	3
4	3709456.132	5705179.509	85.630	85.499	-0.03800	INFINITY	0.00000	PT	4
5	3709450.609	5705145.297	84.313	120.168	-0.03800	1500.000	6.66667	PC	5
6	3709446.707	5705124.662	83.662	141.168	-0.02400	INFINITY	0.00000	PT	6
7	3709443.301	5705106.649	83.222	159.500	-0.02400	1500.000	6.66667	PC	7
8	3709439.400	5705086.015	82.865	180.500	-0.01000	INFINITY	0.00000	PT	8
9	3709449.723	5704989.506	81.870	280.000	-0.00500	INFINITY	0.00000	TT	9
10	3709480.766	5704902.354	81.407	372.515	-0.00500	2000.000	5.00000	PC	10
11	3709491.366	5704891.099	81.391	388.515	0.00300	INFINITY	0.00000	PT	11
12	3709549.371	5704858.789	81.591	455.042	0.00300	-3000.000	-3.33333	PC	12
13	3709568.192	5704843.154	81.565	479.523	-0.00516	INFINITY	0.00000	PT	13
14	3709630.566	5704742.780	80.948	599.013	-0.00516	INFINITY	0.00000	PAT	13

OZNACZENIA:

- PBC - Punkt początkowy na łuku
- PT - Punkt między łukiem i prostą
- PC - Punkt między prostą i łukiem
- TT - Punkt między spadkiem i spadkiem
- PAC - Punkt końcowy na łuku

7. PUNKTY WIERZCHOŁKOWE TRASY W PRZEKROJU PODŁUŻNYM - DROGA MANEWRÓWA - MOP "Palędzie" (VIPS)

PUNKT	-----X-----	-----Y-----	-----Z-----	-----PIKIETAŻ-----	RÓŻ. SPADKÓW	---V-PROMIEN---	--WARTOŚĆ M- VCOD
1	3709442.419	5705263.061	87.921	0.000	0.00000	-11000.000	-0.90909 VIP
2	3709447.396	5705248.955	87.617	14.959	-0.00363	-11000.000	-0.90909 VIP
3	3709456.720	5705200.483	86.428	64.502	-0.01400	-3000.000	-3.33333 VIP
4	3709448.658	5705134.980	83.914	130.668	0.01400	1500.000	6.66667 VIP
5	3709441.350	5705096.332	82.970	170.000	0.01400	1500.000	6.66667 VIP
6	3709449.723	5704989.506	81.870	280.000	0.00500	INFINITY	0.00000 VIP
7	3709484.755	5704895.499	81.367	380.515	0.00800	2000.000	5.00000 VIP
8	3709558.999	5704851.233	81.628	467.283	-0.00816	-3000.000	-3.33333 VIP
9	3709630.566	5704742.780	80.948	604.013	0.00000	INFINITY	0.00000 VIP

OZNACZENIA:

V-PROMIEN - Wartość promienia w przekroju podłużnym [m]

M-WAROŚĆ - Krzywizna łuku = 10000/R [1/m]

8. PUNKTY PŁASKIE TRASY W PRZEKROJU PODŁUŻNYM - DROGA MANEWRÓWA - MOP "Palędzie" (VFPS)

PUNKT	-----X-----	-----Y-----	-----Z-----	-----PIKIETAŻ-----	---V-PROMIEN---	--WARTOŚĆ M- VCOD ELEMENT
1	3709486.214	5704894.133	81.382	382.515	2000.000	VFTR 10
2	3709556.492	5704853.285	81.605	464.043	-3000.000	-3.33333 VFPR 12

OZNACZENIA:

VFTR - Minimum łuku wklęsłego

VFPR - Maksimum łuku wypukłego

V-PROMIEN - Wartość promienia w przekroju podłużnym [m]

M-WAROŚĆ - Krzywizna łuku = 10000/R [1/m]

9. PUNKTY ŚRODKOWE ŁUKÓW (W POŁOWIE DŁUGOŚCI ŁUKU) TRASY W PRZĘKROJU PODŁUŻNYM

PUNKT	---X---	---Y---	---Z---	---PIKIETAŻ---	---SPADEK---	---V-PROMIEN---	---WARTOŚĆ M- VCOD ELEMENT
1	3709447.396	5705248.955	87.599	14.959	-0.02219	-11000.000	-0.90909 VMOS 1
2	3709456.720	5705200.483	86.355	64.502	-0.03100	-3000.000	-3.33333 VMOS 3
3	3709448.658	5705134.980	83.951	130.668	-0.03100	1500.000	6.66667 VMOS 5
4	3709441.350	5705096.332	83.007	170.000	-0.01700	1500.000	6.66667 VMOS 7
5	3709449.723	5704989.506	81.870	280.000	-0.00500	INFINITY	0.00000 VMOS 8
6	3709484.755	5704895.499	81.383	380.515	-0.00100	2000.000	5.00000 VMOS 10
7	3709558.999	5704851.233	81.603	467.283	-0.00108	-3000.000	-3.33333 VMOS 12

OZNACZENIA:

V-PROMIEN - Wartość promienia w przekroju podłużnym [m]
M-WAROSC - Krzywizna łuku = 10000/R [1/m]

Budowa Zachodniej Obwodnicy miasta Poznania w ciągu drogi krajowej nr S11 na odcinku Złotkowo – autostrada A2 i w ciągu drogi krajowej nr S5 w rejonie węzła „Głuchowo” autostrady A2
 ETAP I – S11 od węzła „Swadzim” – km 13+068,00 do węzła „Głuchowo” – km 25+693,57 oraz
 S5 w rejonie węzła „Głuchowo” – od km 0+000,00 do km 1+605,00 o łącznej dł. 14,23 km
 Projekt Wykonawczy. Tom 15/01/02 MOP „Pałędzie”. Rewizja 00

SPIS RYSUNKÓW

Projekt Wykonawczy


TOM 15/01/02 MOP „Pałędzie”

Rewizja 00

Nr rysunku								Tytuł	Data wydania	Data rewizji	Skala	Uwagi
1.	2.	3.	4.	5.	6.	7.	8.					
PW	-	DR	-	03/02	02-01	00	SW	Plan sytuacyjny	11. 30.04.2009	12.	13.	14.
PW	-	DR	-	03/02	03-01	00	SW	Przekroje normalne	30.04.2009		1:500	
PW	-	DR	-	03/02	03-02	00	SW	Szczegóły drogowe	30.04.2009		1:100	
PW	-	DR	-	03/02	04-01	00	SW	Przekroje podłużne	30.04.2009		1:100	
PW	-	DR	-	03/02	05-01	00	SW	Przekroje poprzeczne głównej drogi manewrowej od km 0+000,00 do km 0+160,00	30.04.2009		1:100/1000	
PW	-	DR	-	03/02	05-02	00	SW	Przekroje poprzeczne głównej drogi manewrowej od km 0+180,00 do km 0+320,00	30.04.2009		1:100	
PW	-	DR	-	03/02	05-03	00	SW	Przekroje poprzeczne głównej drogi manewrowej od km 0+329,07 do km 0+440,00	30.04.2009		1:100	

Budowa Zachodniej Obwodnicy miasta Poznania w ciągu drogi krajowej nr S11 na odcinku Złotkowo – autostrada A2 i w ciągu drogi krajowej nr S5 w rejonie węzła „Głuchowo” autostrady A2
ETAP I – S11 od węzła „Swadzim” – km 13+068,00 do węzła „Głuchowo” – km 25+693,57 oraz
S5 w rejonie węzła „Głuchowo” – od km 0+000,00 do km 1+605,00 o łącznej dł. 14,23 km
Projekt Wykonawczy. Tom 15/01/02 MOP „Pałędzkie”. Rewizja 00

Nr rysunku								Tytuł	Data wydania	Data rewizji	Skala	Uwagi
1.	2.	3.	4.	5.	6.	7.	8.					
PW	-	DR	-	03/02	05-04	00	SW	Przekroje poprzeczne głównej drogi manewrowej od km 0+454.84 do km 0+599.04	30.04.2009	12.	1:100	14.
PW	-	DR	-	03/02	05-05	00	SW	Przekroje poprzeczne drogi dla pojazdów z materiałami niebezpiecznymi	30.04.2009		1:100	
PW	-	DR	-	03/02	05-06	00	SW	Przekroje poprzeczne drogi dojazdowej do miejsca obsługi podróżnych	30.04.2009		1:100	
PW	-	DR	-	03/02	06-01	00	SW	Plan warstwiczny	30.04.2009		1:500	
PW	-	DR	-	03/02	07-01	00	SW	Geometria trasy	30.04.2009		1:500	

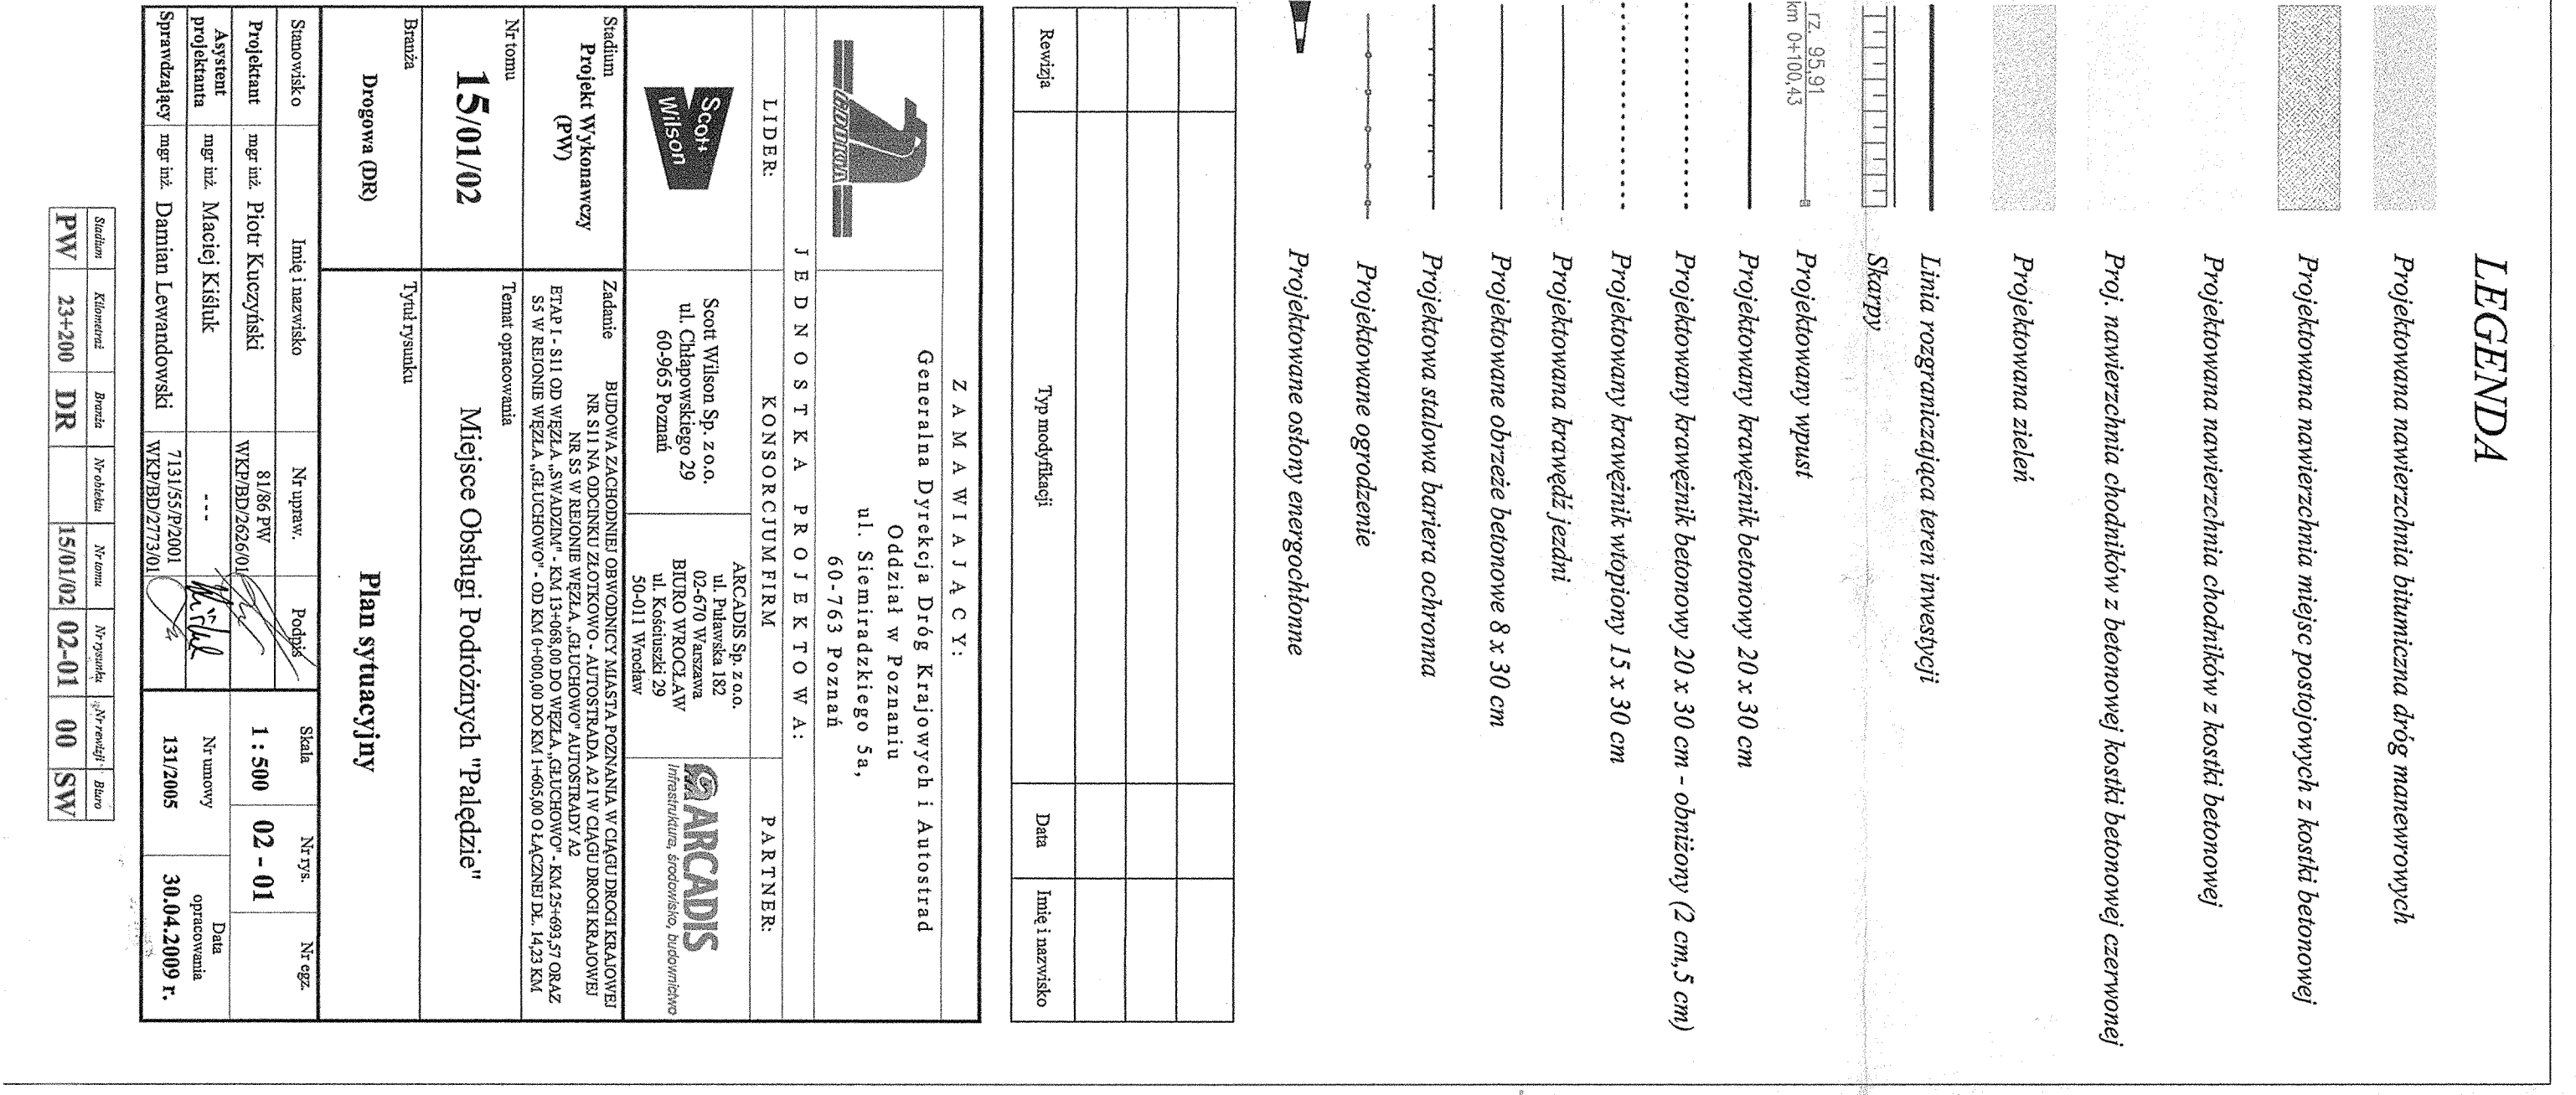


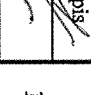

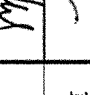




1. Warstwa szeregowa z mieszanki mineralno-astylowej SMA 0/11 mm, grubości 4 cm
2. Warstwa wierzchnia z mieszanki asfaltowej BA 0/20 mm, grubości 6 cm
3. Podbudowa – beton asfaltowy BA 0/75 mm, grubości 8 cm
4. Podbudowa z kruszywami luźnymi stabilizowanymi mechanicznie 0/31,5 mm, grub. 20 cm
5. Dolna warstwa podbudowy z kruszywami stabilizowanymi cementem Rm=50 MPa, grubości 25cm
6. Koszka betonowa wibroprasowana, grubości 8 cm
7. Podstawa płytowo-cementowa, grubości 3 cm, 5 cm
8. Podbudowa z kruszywami luźnymi stabilizowanymi mechanicznie 0/31,5 mm, grub. 25 cm
9. Podbudowa z kruszywami luźnymi stabilizowanymi mechanicznie 0/31,5 mm, grub. 15 cm
10. Podbudowa z kruszywami luźnymi stabilizowanymi mechanicznie 10 cm
11. Nawierzchnia z betonu cementowego B40, grubości 22 cm
12. Warstwa pospawana z folii
13. Krawężnik betonowy typu ulicznego 20 x 30 cm
14. Krawężnik betonowy typu drogowego 15 x 30 cm
15. Ława betonowa z betonu B 15
16. Chodzieże betonowe 8 x 30 cm
17. Dolna warstwa podbudowy z kruszywami stabilizowanymi cementem Rm=50 MPa, grubości 20 cm
18. Chodnik z kostki betonowej, wibroprasowanej koloru czarnego gr. 8 cm
19. Warstwa szeregowa z betonu asfaltowego BA 0/8 mm(0 50/70) , grubości 4 cm
20. Warstwa szeregowa z betonu asfaltowego BA 0/20 mm , grubości 8 cm
21. Humus, grubości 15 cm


[illegible]

Recepcja	Typ modyfikacji	Data	Inne i nazwisko


Z A M I A T Y:																
J E D N O S T K A P R O J E K T O W A:																
LIDER:			KONSORCIUM FIRM				PARTNER:									
	Temat opracowania									
Nr tomu 15/01/02			Miejsce Obsługi Podróżnych "Pałędzie"													
Branża Drogowa (DR)			Tytuł rysunku				Przekroje normalne									
Stanowisko			Imię i nazwisko			Nr upraw.		Podpis		Skala		Nr rys.		Nr egz.		
Projektant			Piotr Kuczyński			8186 PW				1 : 100		03 - 01				
Asystent projektanta			Maciej Kisiuk			---				Nr umowy						
Sprawdzający mgr inż.			Damian Lewandowski			WYB/D/277301				131/2005				30.04.2009 r.		

  


NIVELETA OSI DROGI MANEWROWEJ

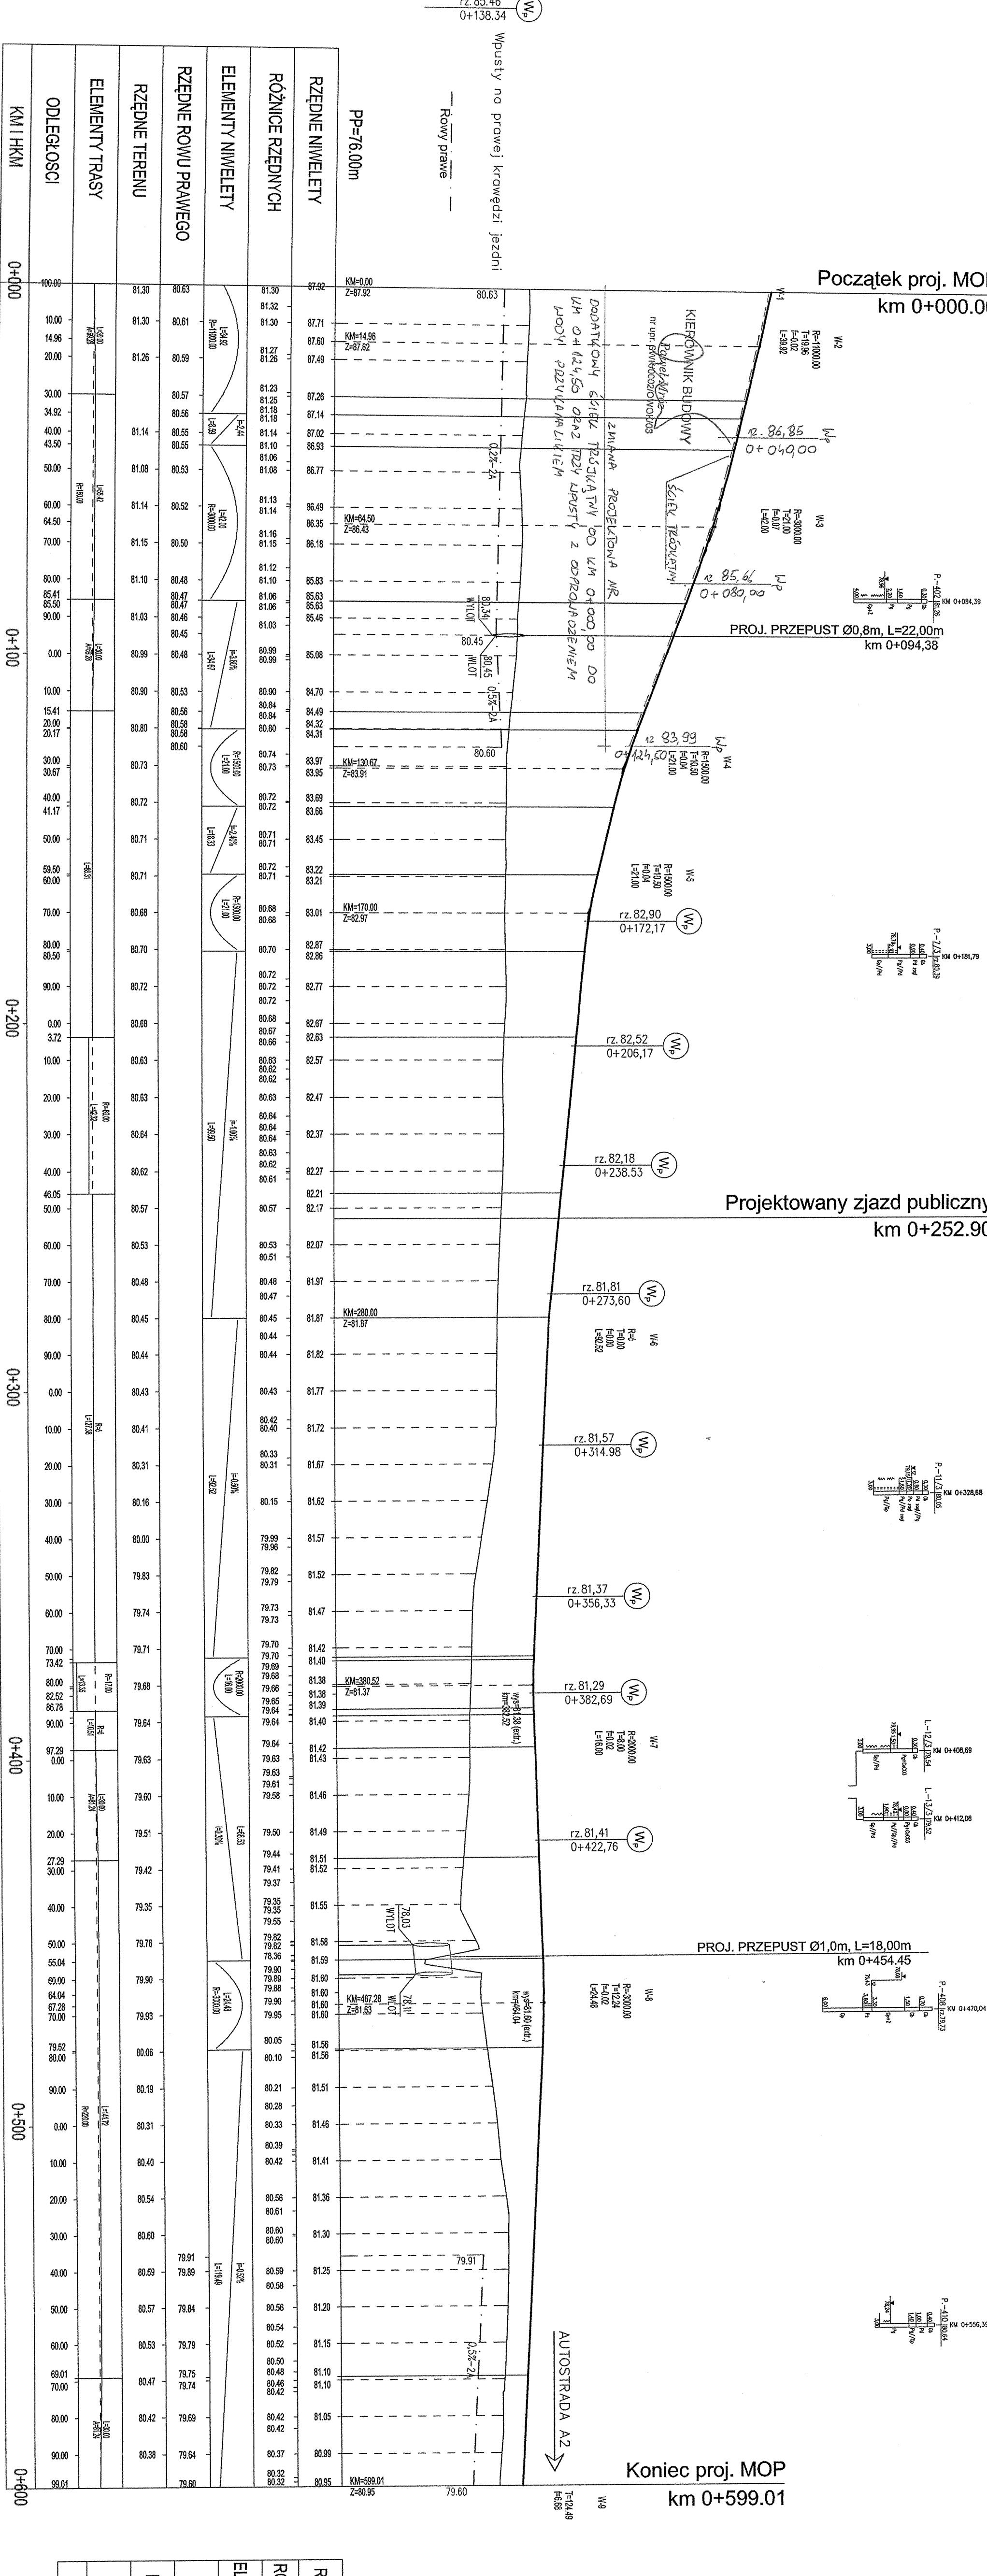


NIVELETA OSI "A-1"

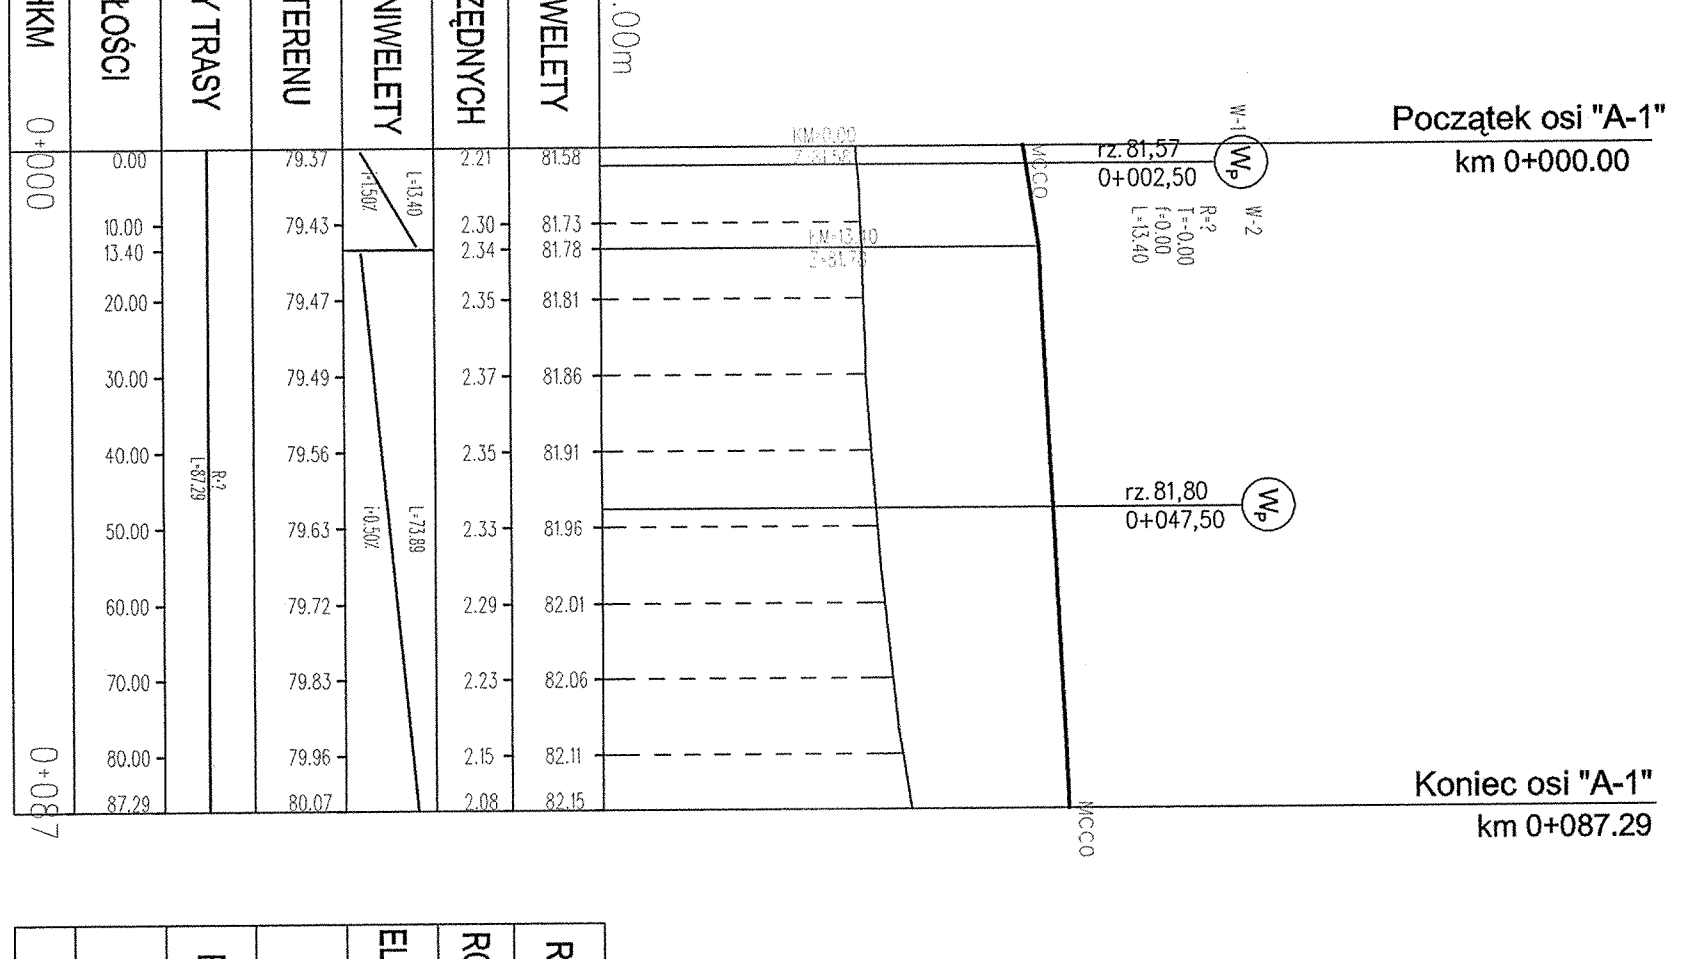


NIVELETA OSI "A-2"

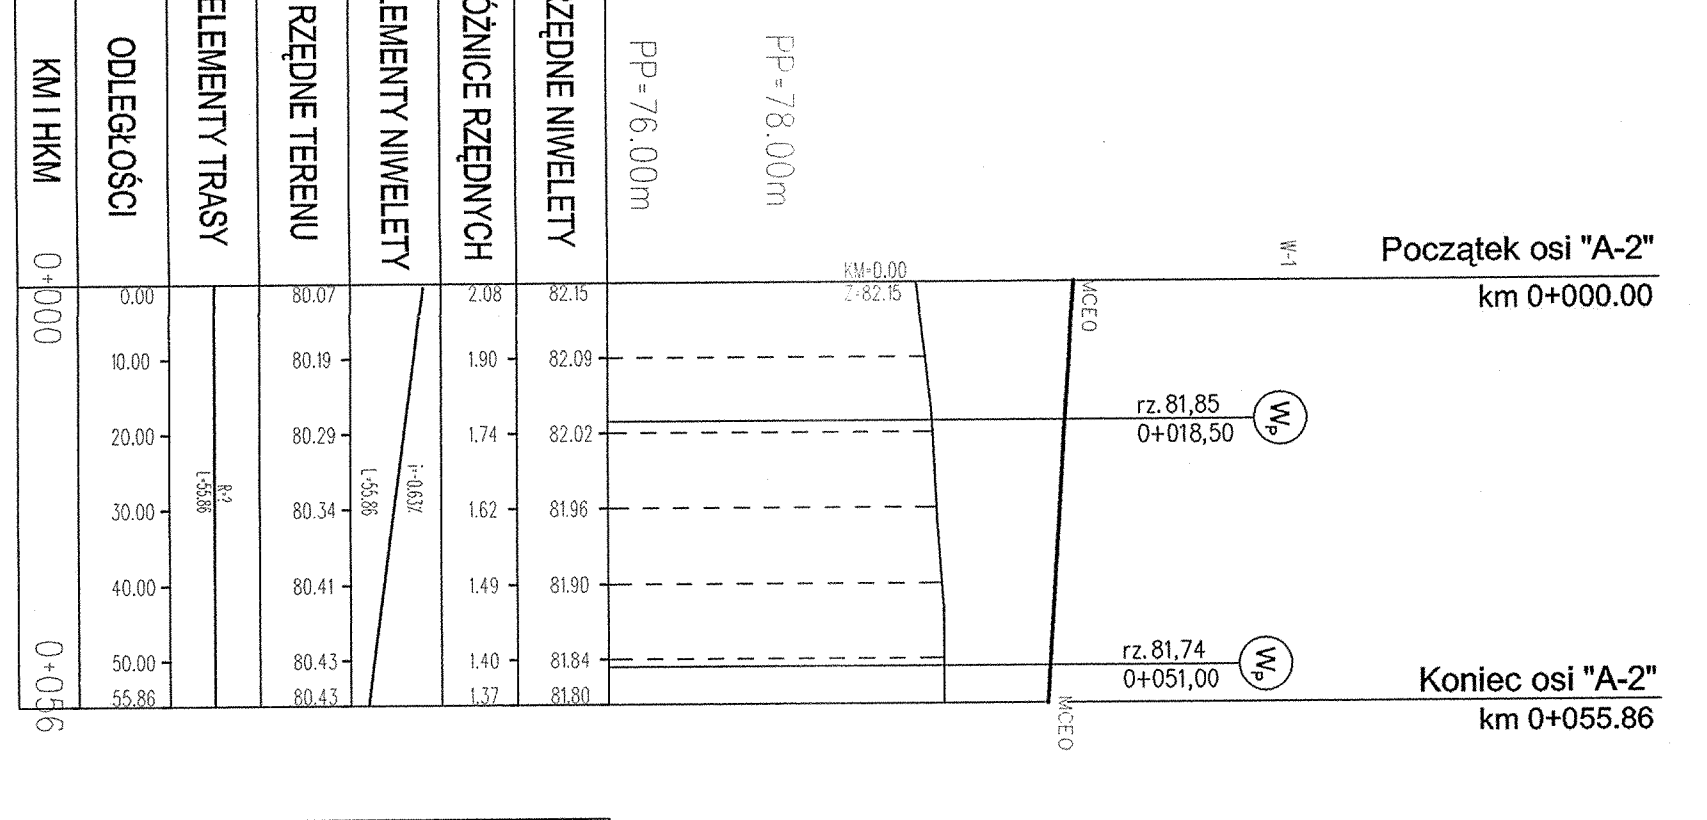


NIVELETA OSI "B"

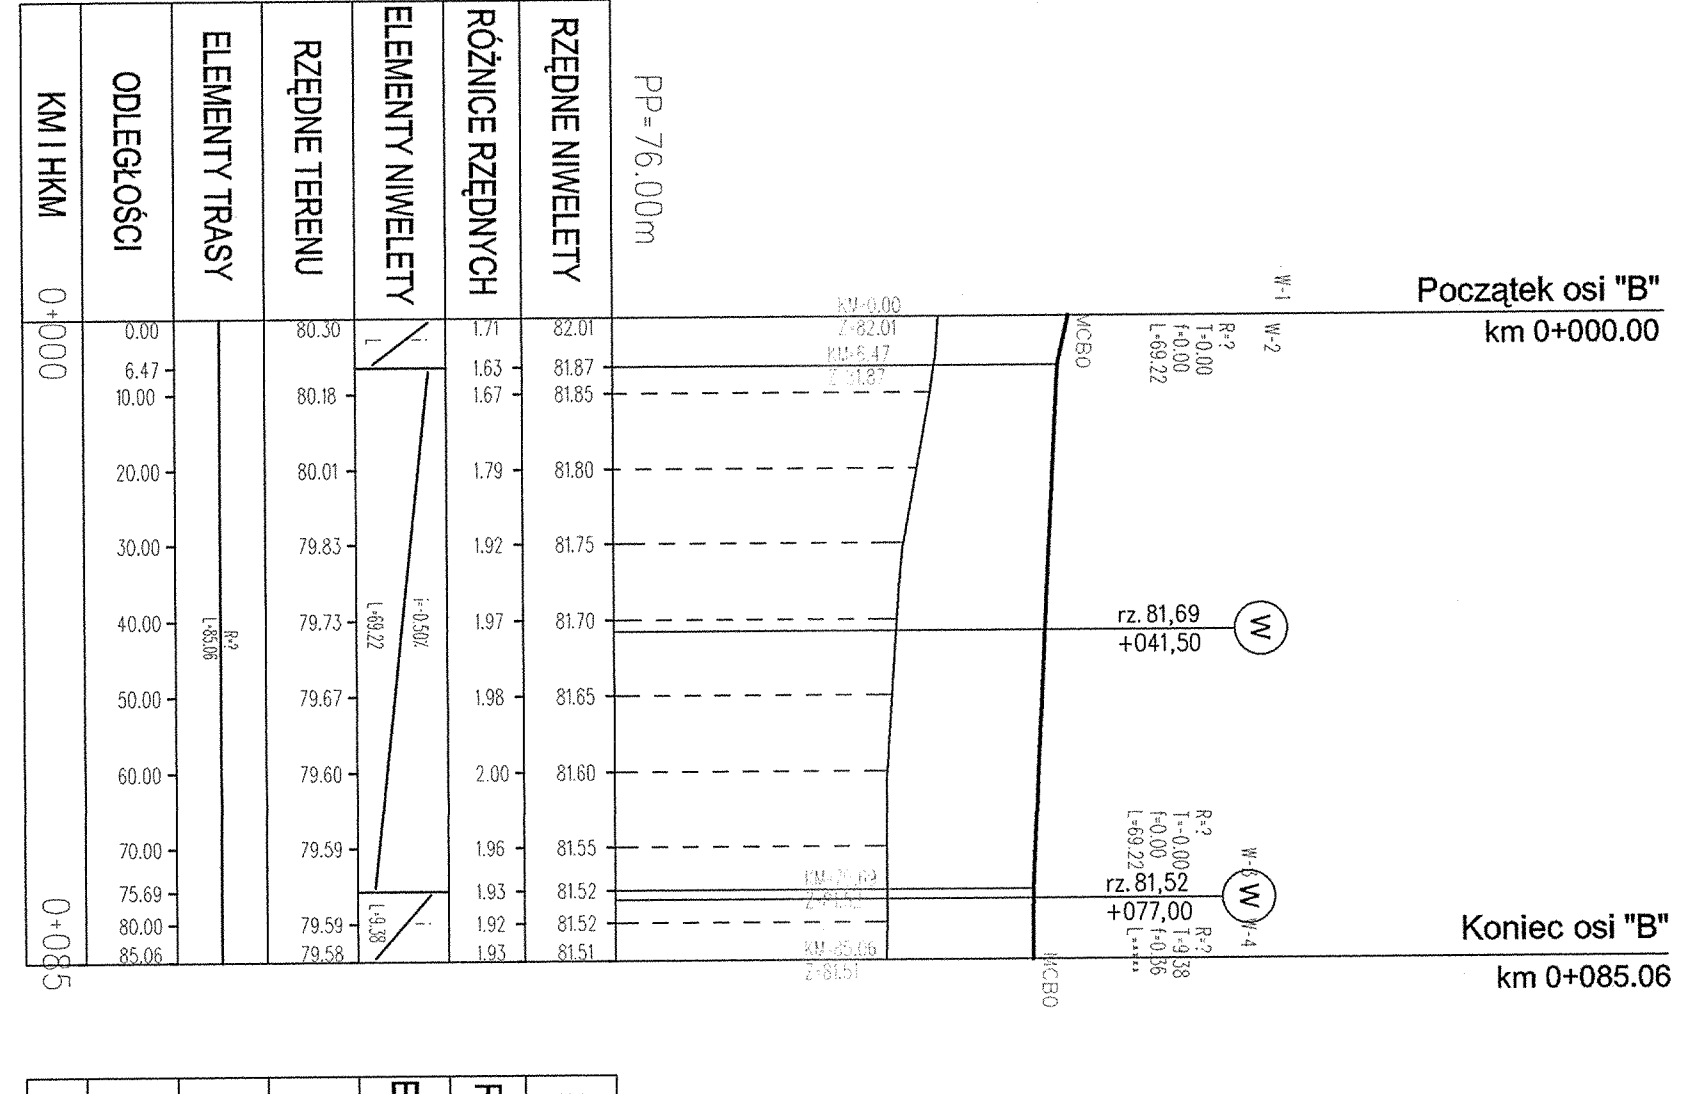


NIVELETA OSI "C"

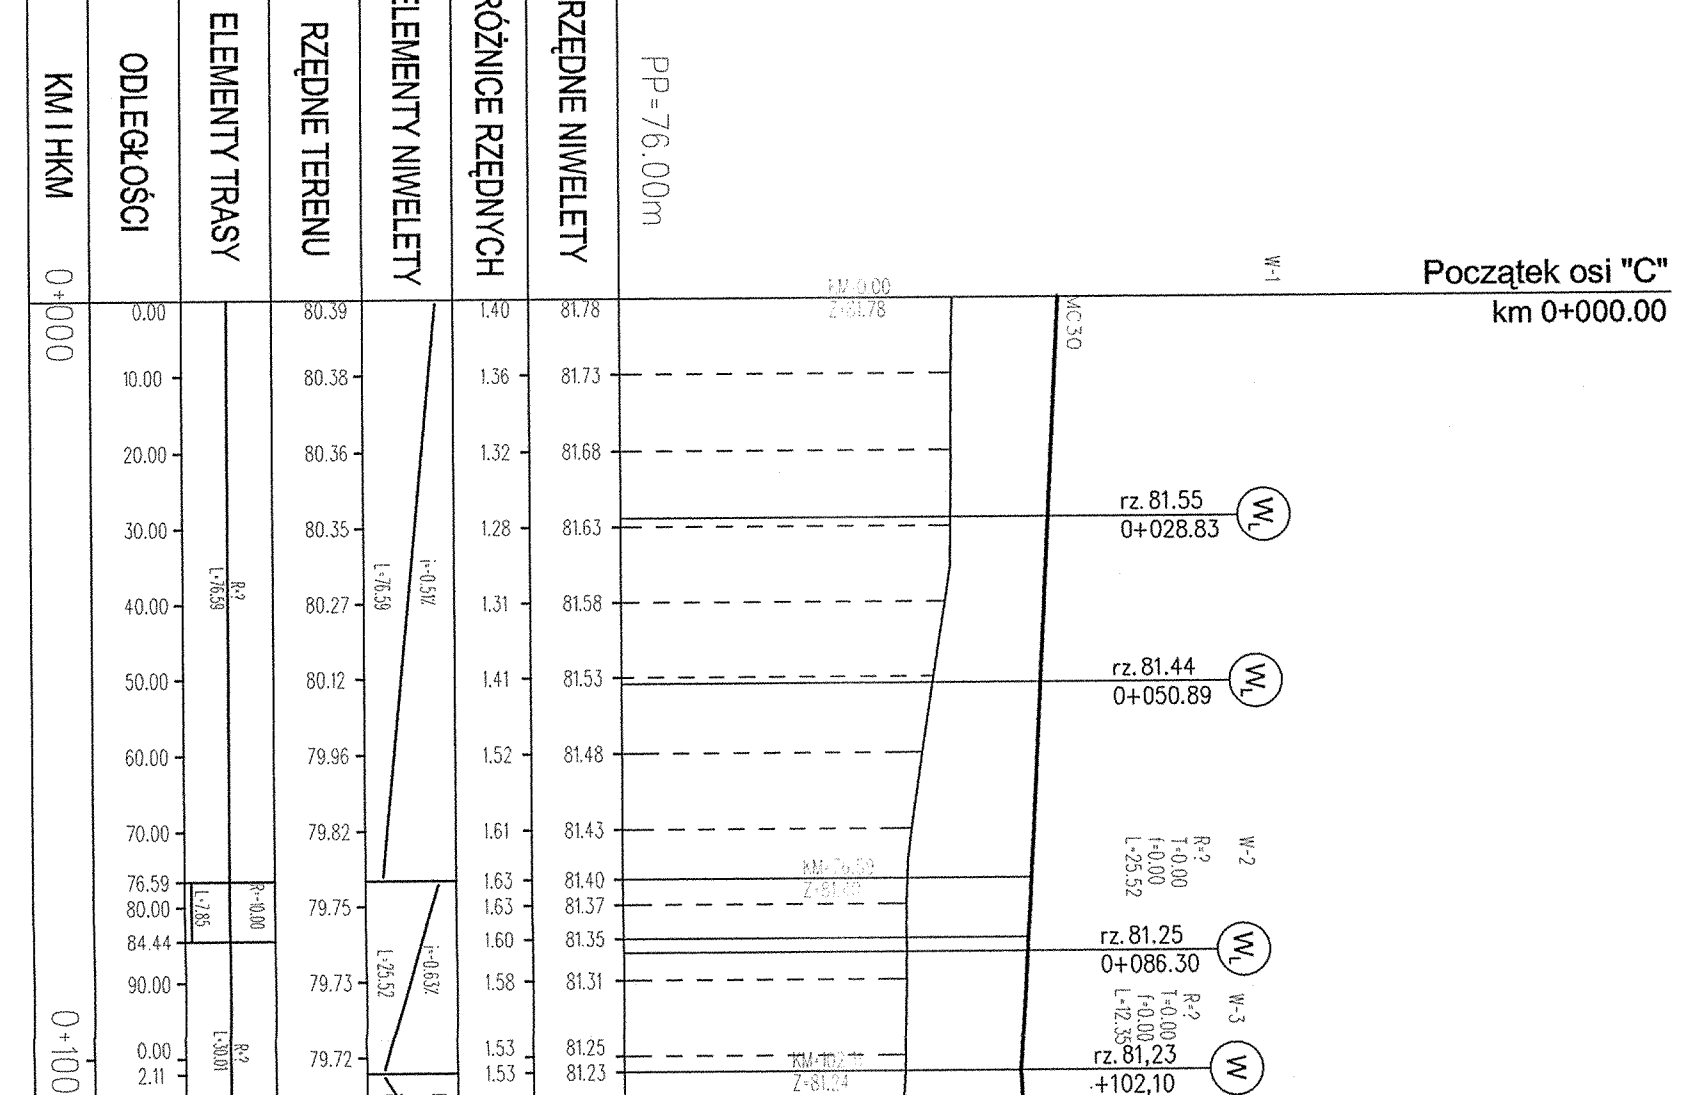



NIVELETA OSI "D" - DROGI DLA POJAZDOW Z MATERIAŁAMI NIEBEZPIECZNYMI

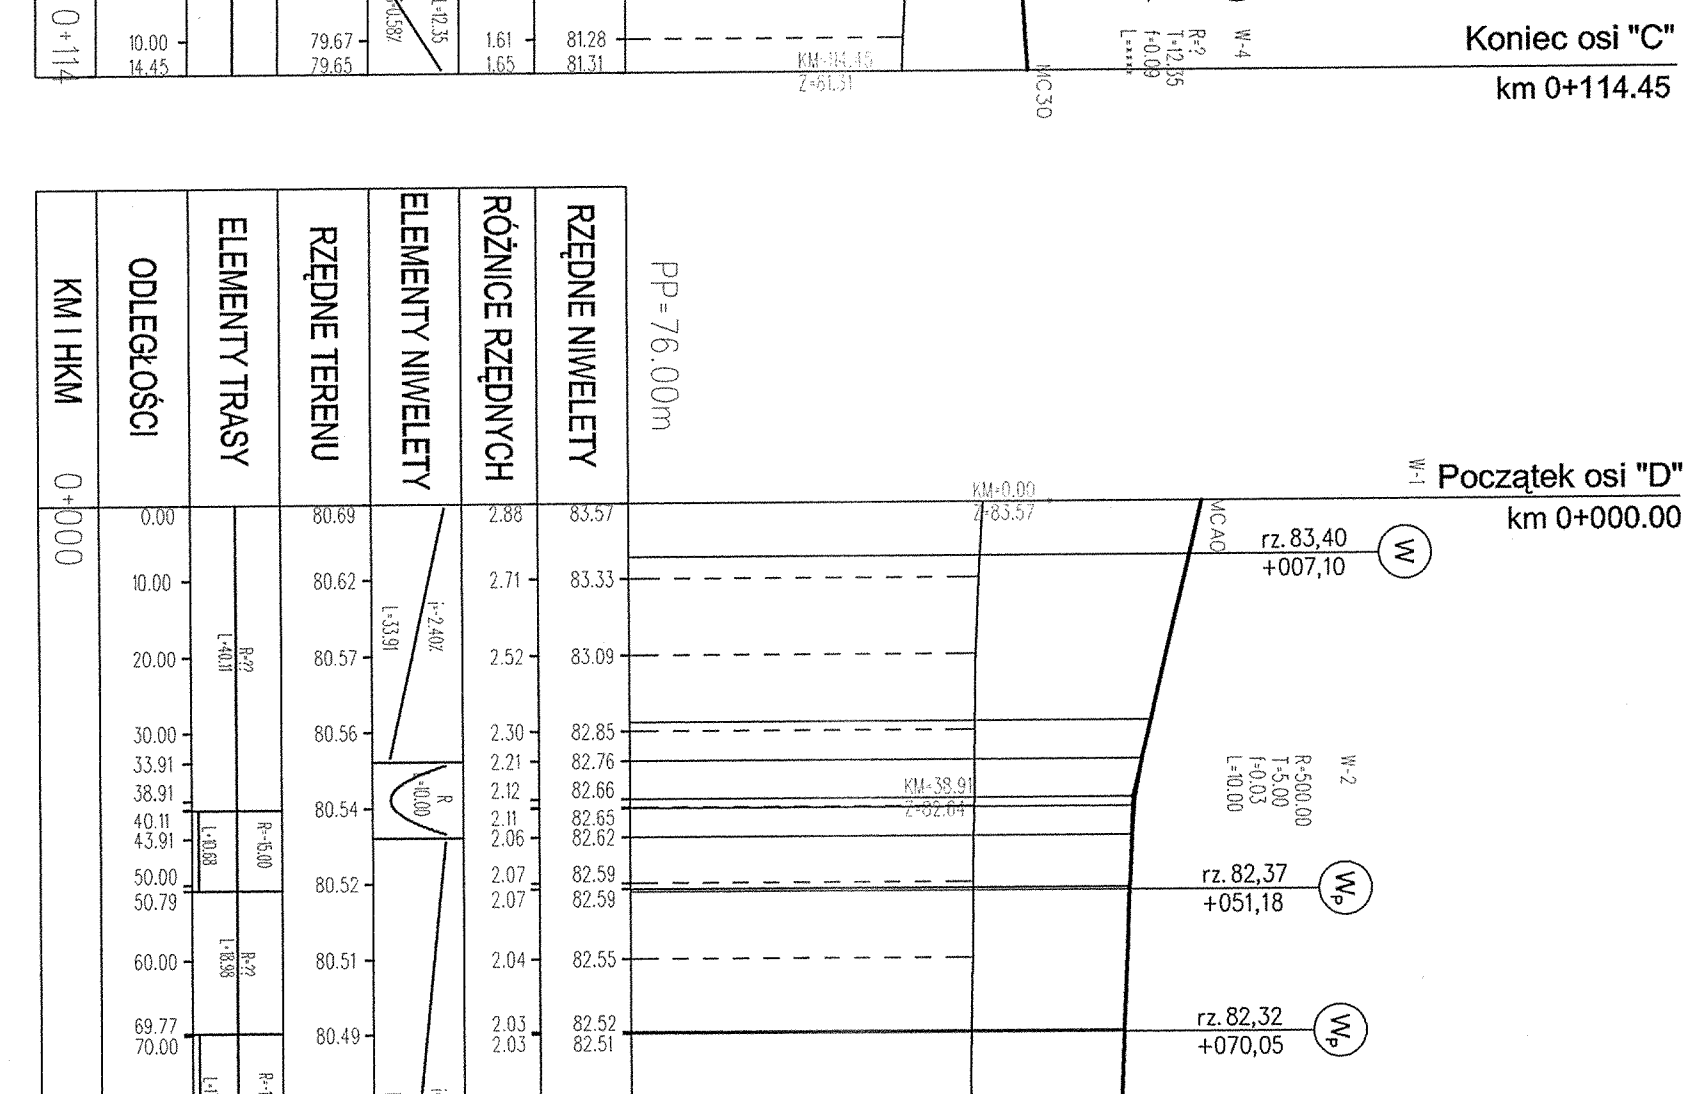

NIW. OSI "ZJAZDU PUBLICZNEGO"

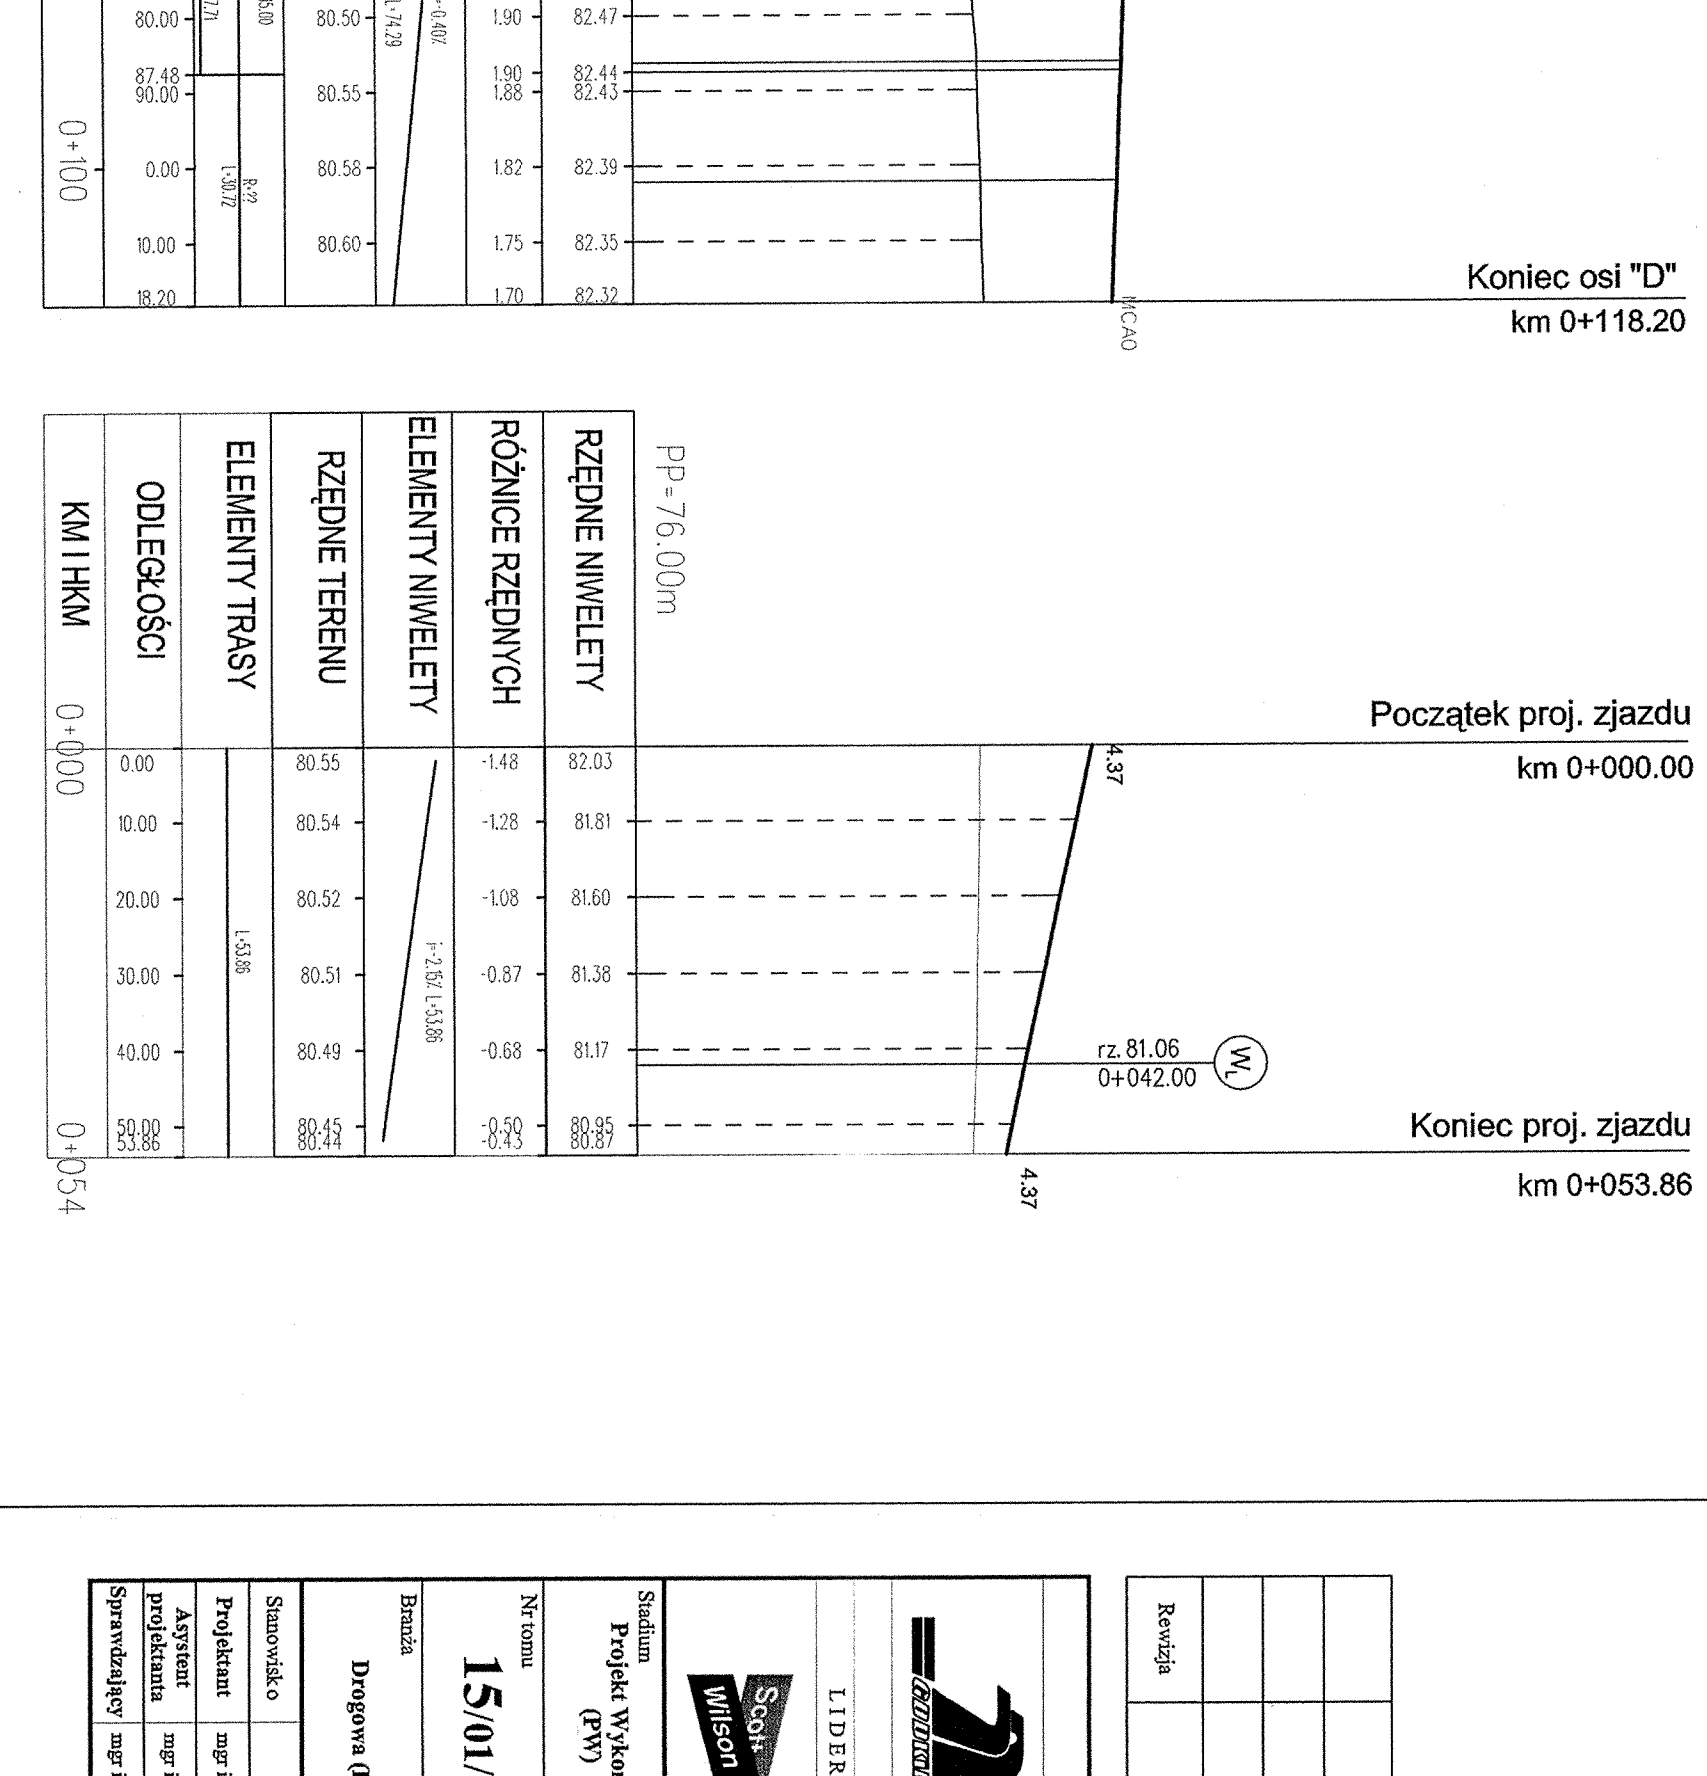

7 LIDER: JEDNOSTKA PROJEKTOWA: KONSORCJUM FIRM: PARTNER: ARCADIS		ZAMAWIAJĄCY: Generalna Dyrekcja Dróg Krajowych i Autostrad Oddział w Poznaniu ul. Siemiradzkiego 5a, 60-763 Poznań	

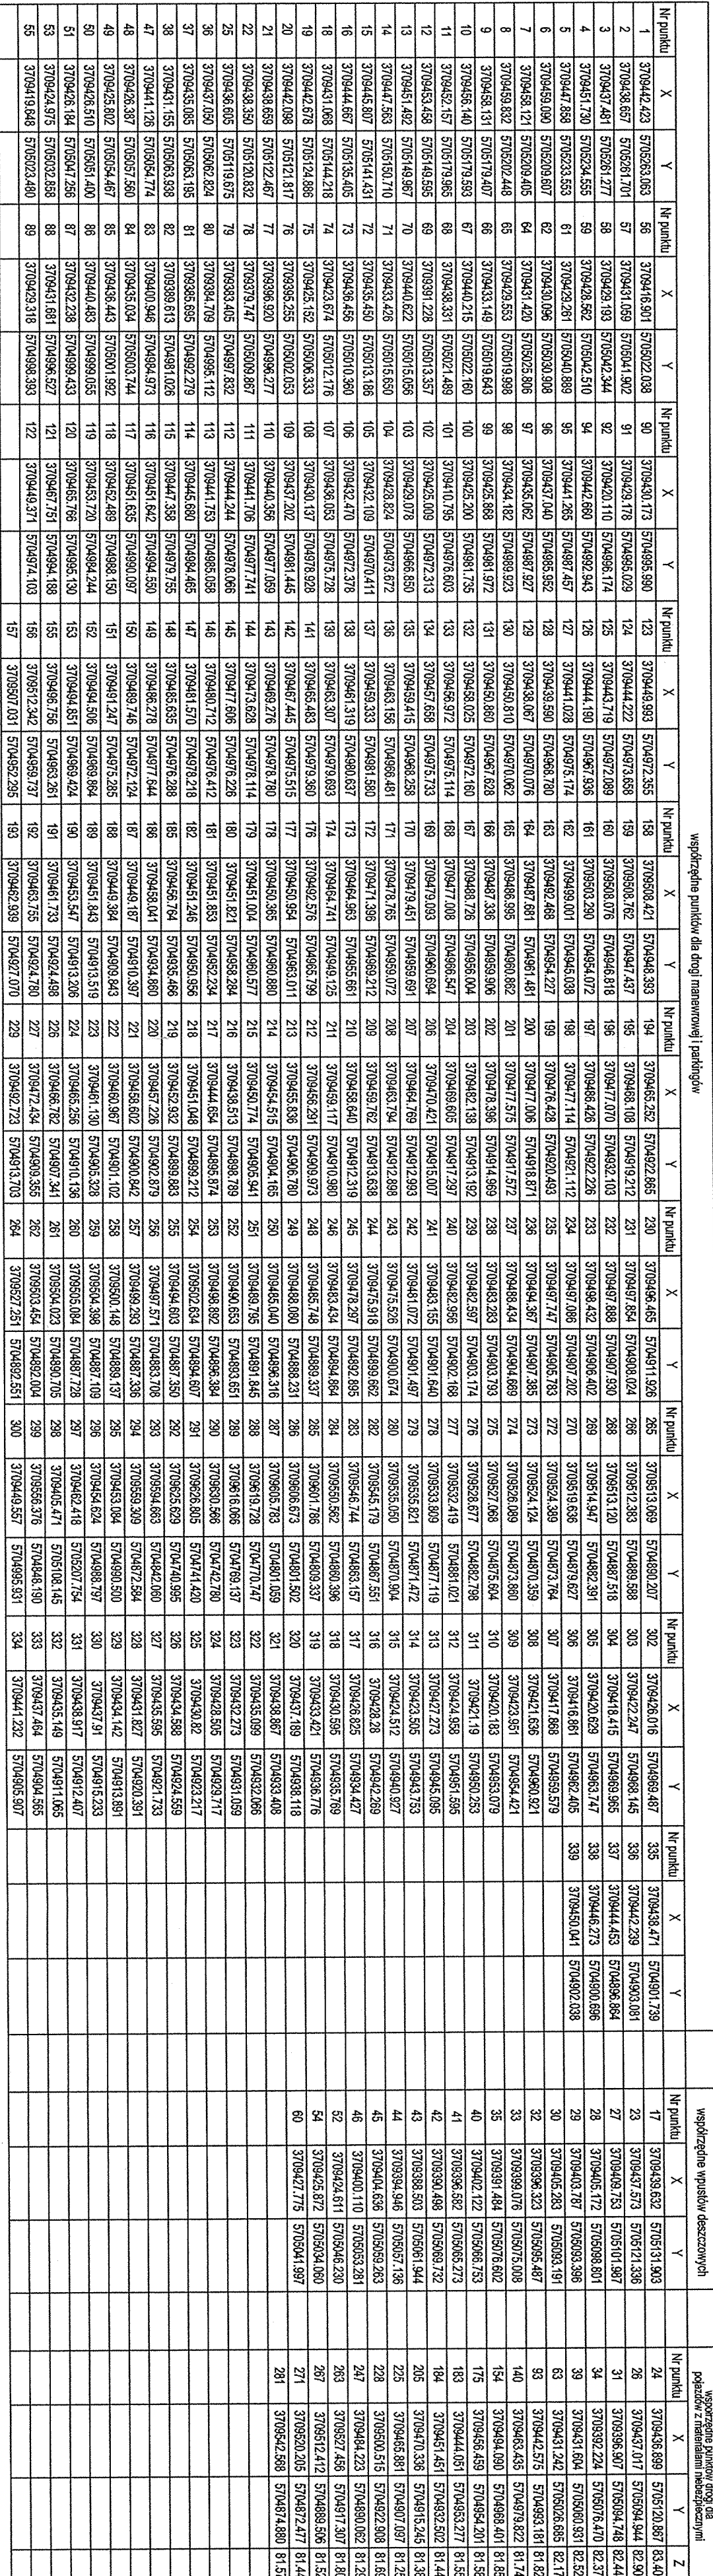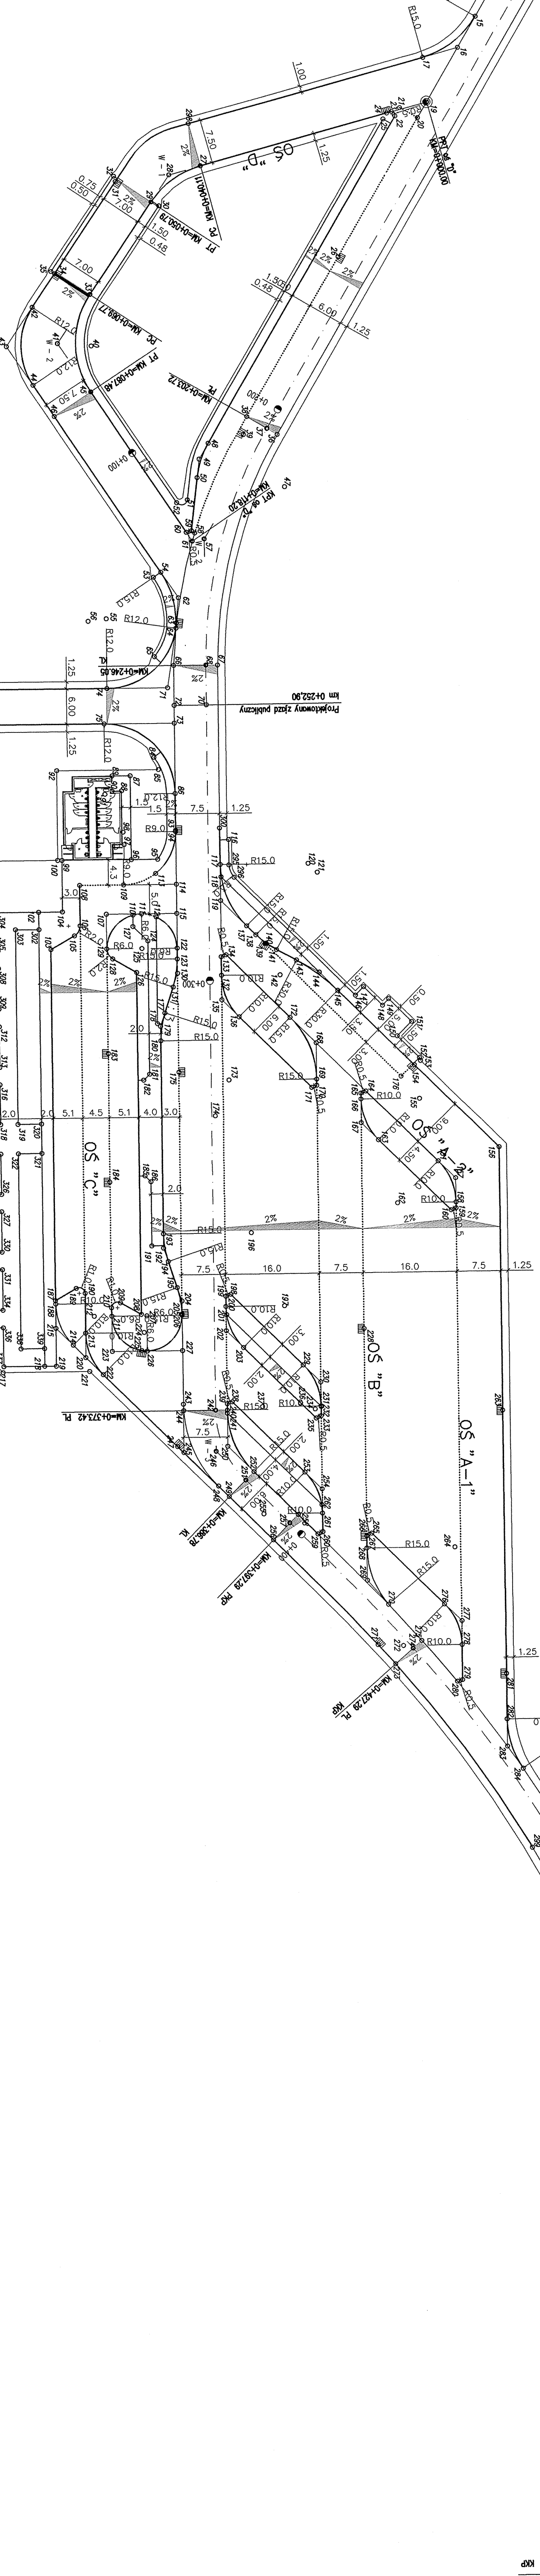[illegible]

W = 1	W = 2	KPI







---	---

[illegible]

OPERAT KOLAUDACYJNY

Budowa Zachodniej Obwodnicy miasta Poznania

w ciągu S11 na odc. Złotkowo – Autostrada A2 (Głuchowo) Etap I dł. 14,2km

Odcinek Dąbrówka – Głuchowo S11 od km 21+500 do km 25+693,57 i S5 od km 0+000 do km 1+605,00

MOP „Pałędzie”, MOP „Skórzewo”

Zmiany projektowe

MOP „Pałędzie”, MOP „Skórzewo” :

Zmiana projektowa nr 1

Aktualizacja ciągłości odwodnienia liniowego na ciągu głównym

1.1 - Dodano ściek trójkątny od km 505,50 do km 606,91 i dwa wpusty z odprowadzeniem wody przykanalikiem do rowu :

- MOP „Skórzewo”, tom 15/01/01 – rys. 02-01 – plan sytuacyjny, rew.03
- MOP „Skórzewo”, tom 15/01/01 – rys. 04-01 – profile podłużne, rew.01

1.2 - Dodano ściek trójkątny od km 0+000,00 do km 0+124,50 i trzy wpusty z odprowadzeniem wody przykanalikiem do rowu

- MOP „Pałędzie”, tom 15/01/02 – rys. 02-01 – plan sytuacyjny, rew.01
- MOP „Pałędzie”, tom 15/01/02 – rys. 04-01 – profile podłużne, rew.01

Zmiana proj. nr 2 – zaprojektowano ściek liniowy w rejonie stanowisk dla pojazdów z materiałami niebezpiecznymi :

- pismo Scott Wilson C75-PO-RDE/PL1000/1575/2011 z dnia 10.08.2011r.

Zmiana proj. nr 3 – zaprojektowano balustradę U-11a od km 0+140 do km 0+160 drogi manewrowej na MOP-ie Skórzewo na zabezpieczenie chodnika od strony rowu melioracyjnego

- pismo Scott Wilson C75-PO-RDE/PL1000/2799/2011 z dnia 12.10.2011r.

Zmiana proj. nr 4 – zaprojektowano zjazd technologiczny i dojazd do przepompowni ścieków, dodatkową bramę i ogrodzenie :

- MOP „Skórzewo”, tom 15/01/01 – rys. 02-01 – plan sytuacyjny, rew.01 i rew.02

Lafrentz – Polska Sp. z o.o.
Biuro Inżyniera Kontraktu
Dąbrówka, ul. Parkowa
62-069 Palędzie
Fax. 61 890 10 74

Wasz znak: LFP/KR/345/1200/697/2012 z dnia 16.03.2012r.

Nasz znak: C75-PO-RDE /PL1000/570 /2012

Data: 28.03.2012r.

Szanowni Państwo,

Temat: obwodnica zachodnia m. Poznania w ciągu drogi krajowej nr 11, etap I węzeł „Swadzim” – A2 (węzeł „Głuchowo”).

W nawiązaniu do Waszego pisma jw. przesyłamy odpowiedź na zapytanie nr ZT-D 82 w sprawie braku ciągłości odwodnienia liniowego na ciągu głównym.

Informujemy, że zaprojektowano:

1. Na MOP-e „Skórzewo” ściek trójkatny od km 0+505,50 do km 0+606,91 oraz 2 wpusty z odprowadzeniem wody przykanalikiem do rowu,
2. Na MOP-e „Palędzie” ściek trójkatny od km 0+000,00 do km 0+124,50 oraz 3 wpusty z odprowadzeniem wody przykanalikiem do rowu.

Zmiany przedstawiono na planie sytuacyjnym rys. 02-01 i na profilu podłużnym rys.04-01.

Informujemy, że powyższe zmiany są nieistotne w stosunku do wydanego pozwolenia na budowę.

Jednocześnie przesyłamy odpowiedź projektanta branży odwodnieniowej na zapytanie nr WO-D 339 w sprawie braku odwodnienia obiektu WD-27 – pismo BIOSYSTEM nr L.dz. 11/2012 z 24.03.2012r.

Z poważaniem

KIEROWNIK PRACOWNI
Drogowej

mgr inż. Piotr Kuczyński

Piotr Kuczyński
Kierownik Pracowni
telefon: +48 (0) 61 669-00-50 wew. 412
email: piotr.kuczynski@scottwilson.com

Załączniki:

1. TOM 15/01/01 – rys. 02-01 i 04-01 – 4 egz.
2. TOM 15/01/02 – rys. 02-01 i 04-01 – 4 egz.
3. Kserokopia pisma Biosystem nr L.dz. 11/2012 z 24.03.2012r.

Do wiadomości:

1. GDDKiA Oddział w Poznaniu – Kierownik Projektu mgr inż. Grzegorz Struski
2. C75-PO-RDE


T. Szubalski
dir. budowy
2012

30.03.2012
Pawel Koz






URS Polska Sp. z o.o.
ul. Chłapowskiego 29, 60-965 Poznań, Polska
Tel.: +48 61 669 00 50
Fax +48 61 669 00 51
www.ursglobal.com

Siedziba URS Polska Sp. z o.o.: ul. Rejtana 17, 02-516 Warszawa, Polska

NIWELETA OSI DROGI MANEWROI

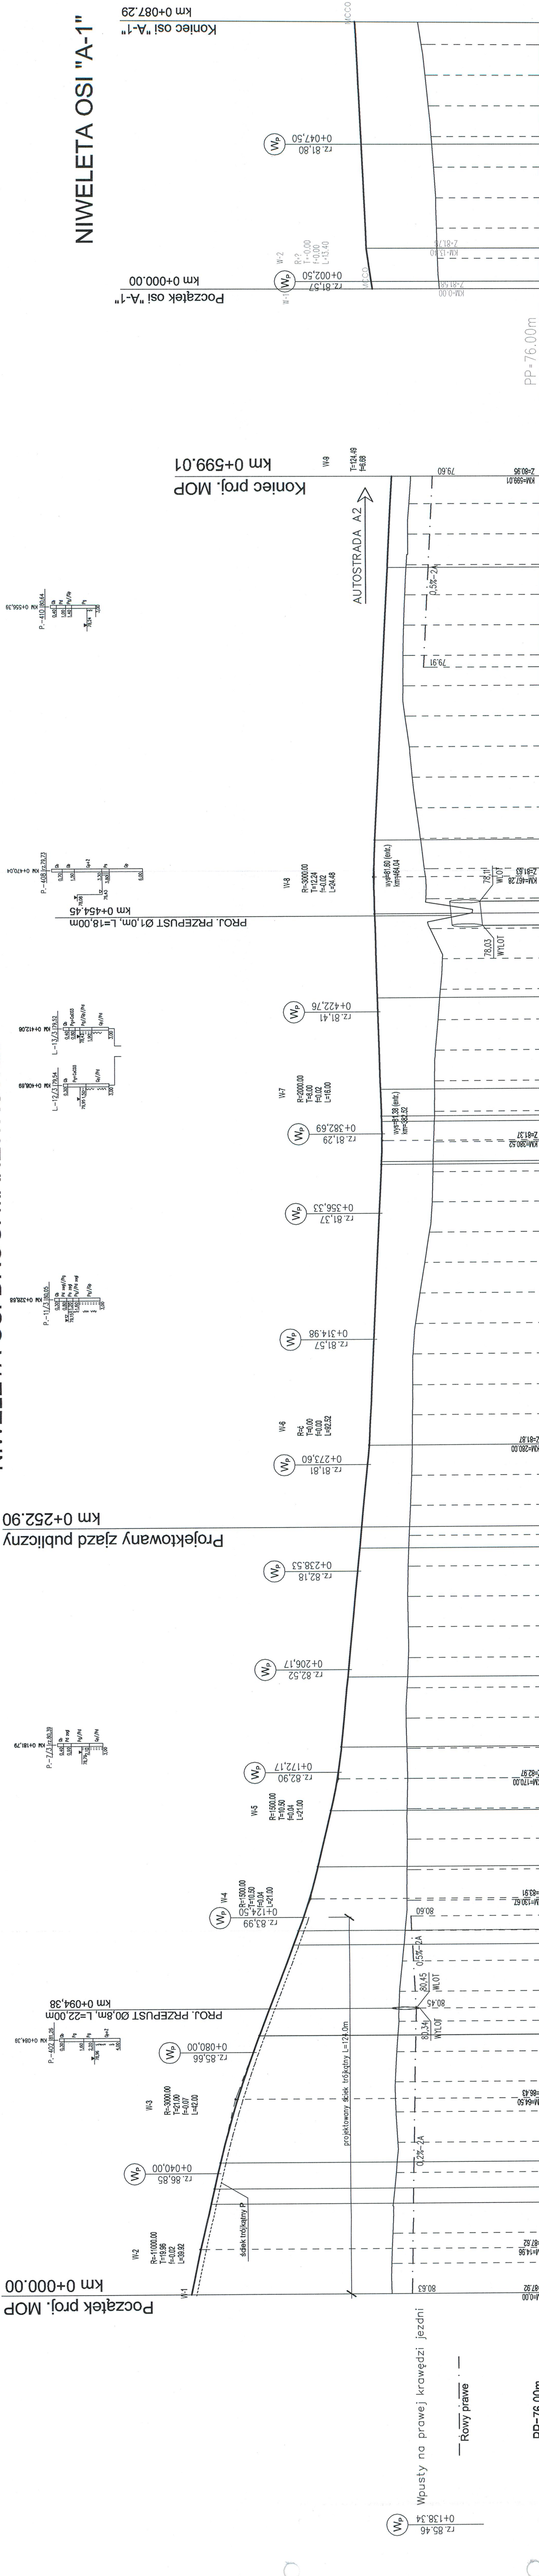

NIWELETA OSI DROGI MANEWROWEJ

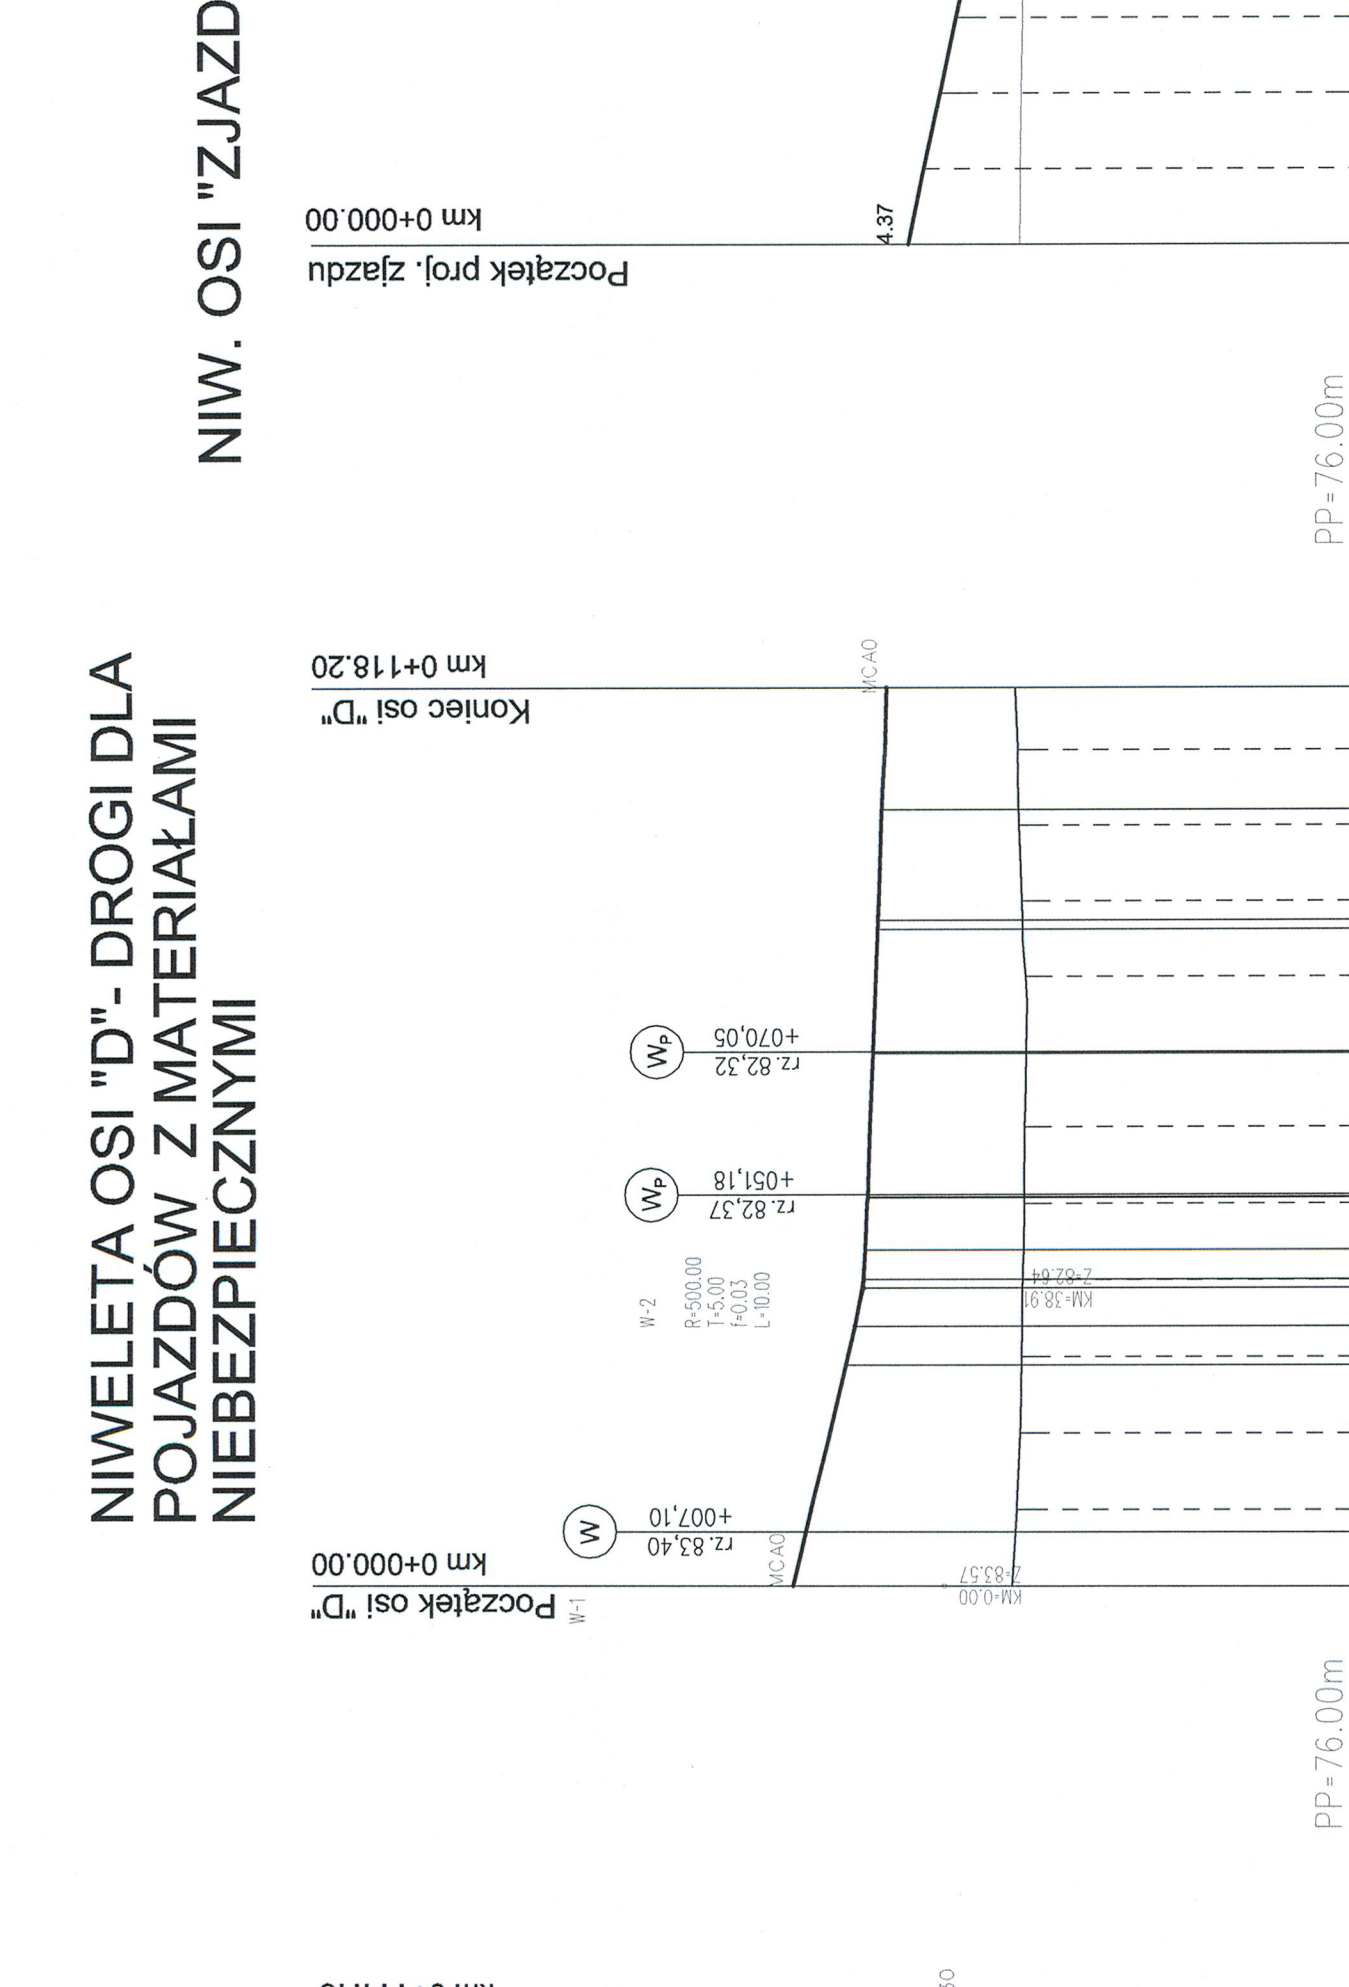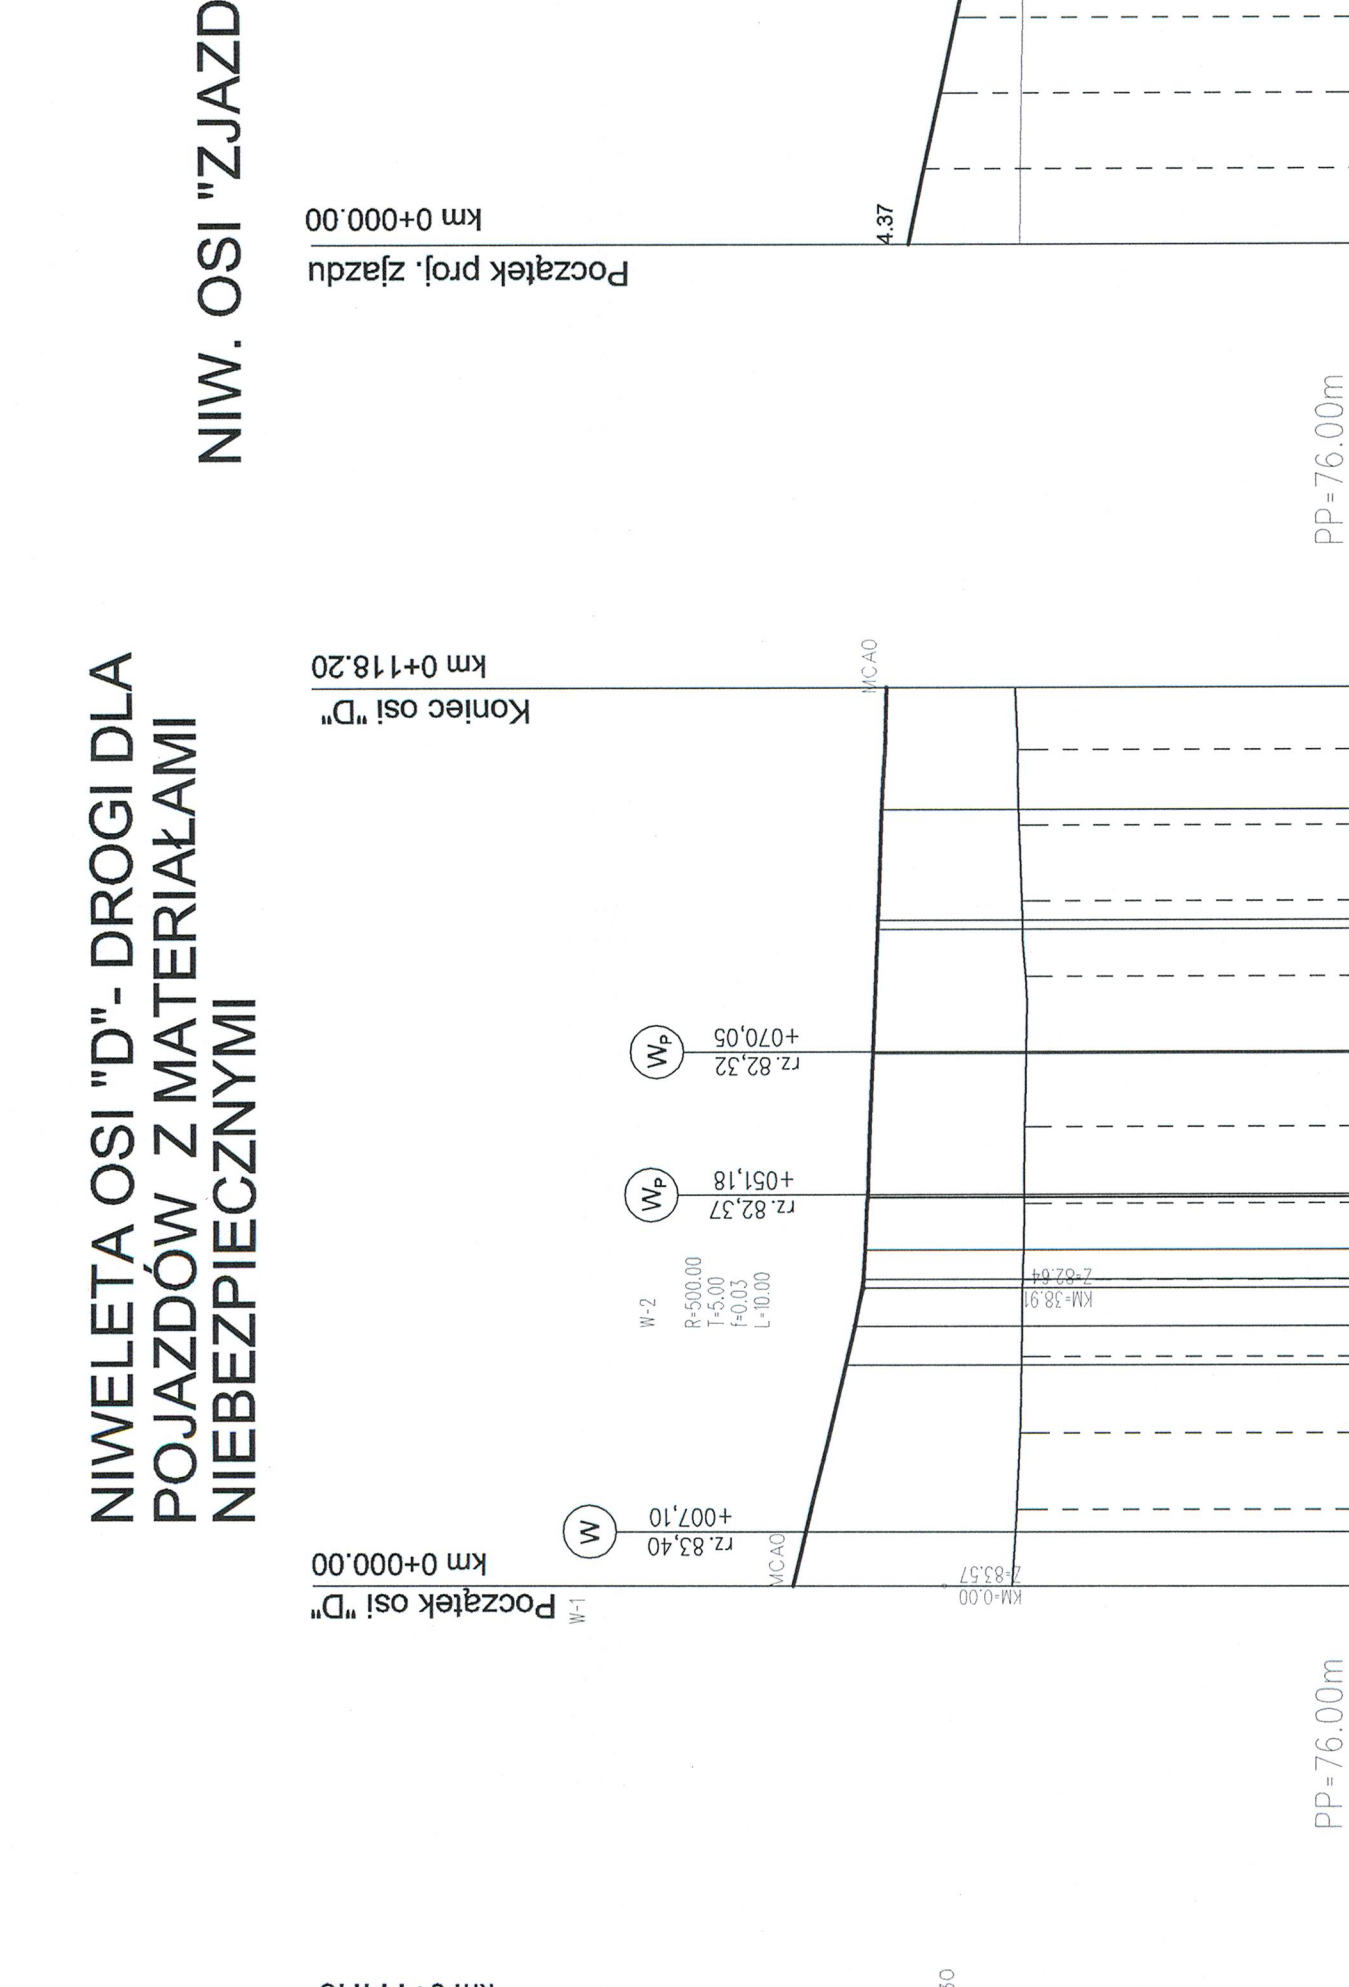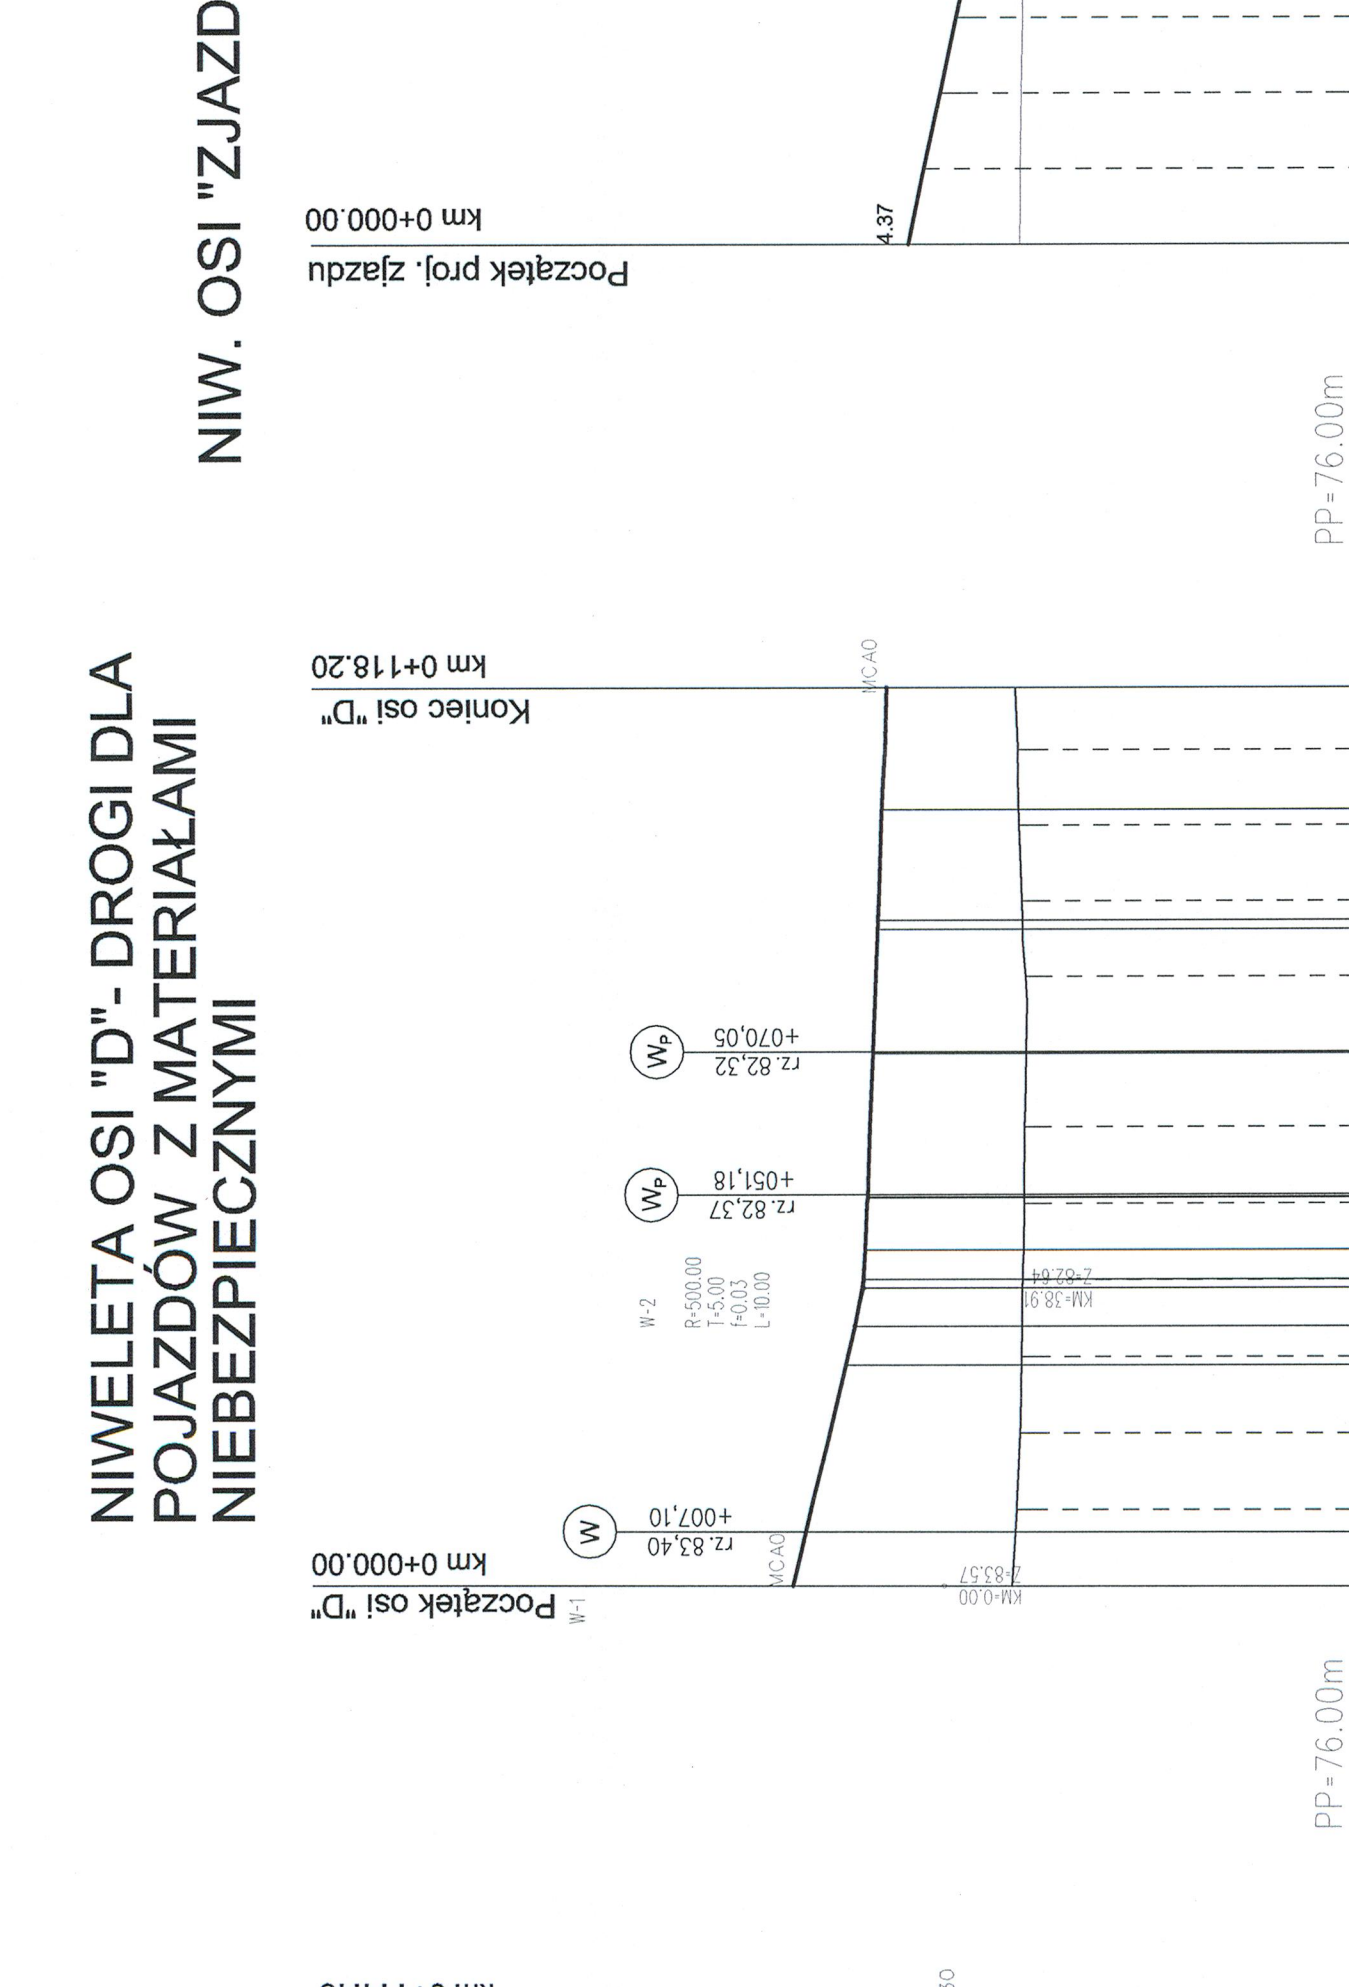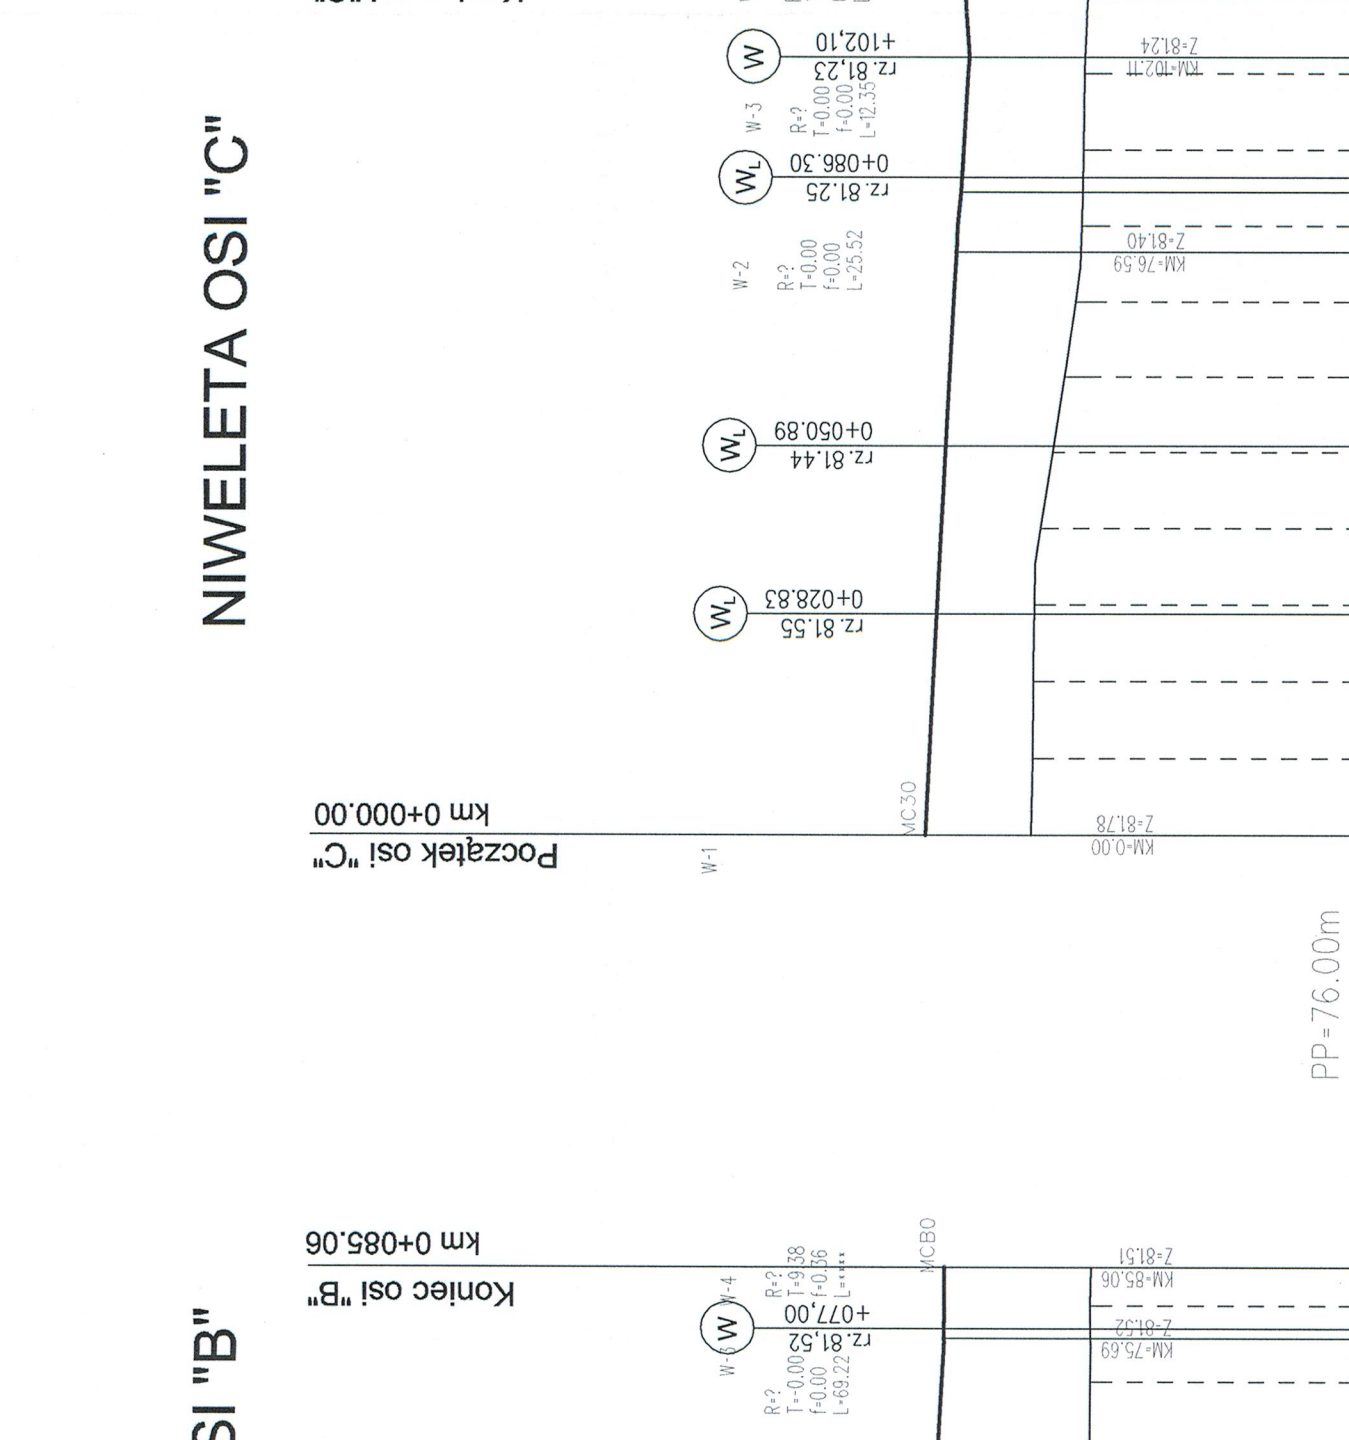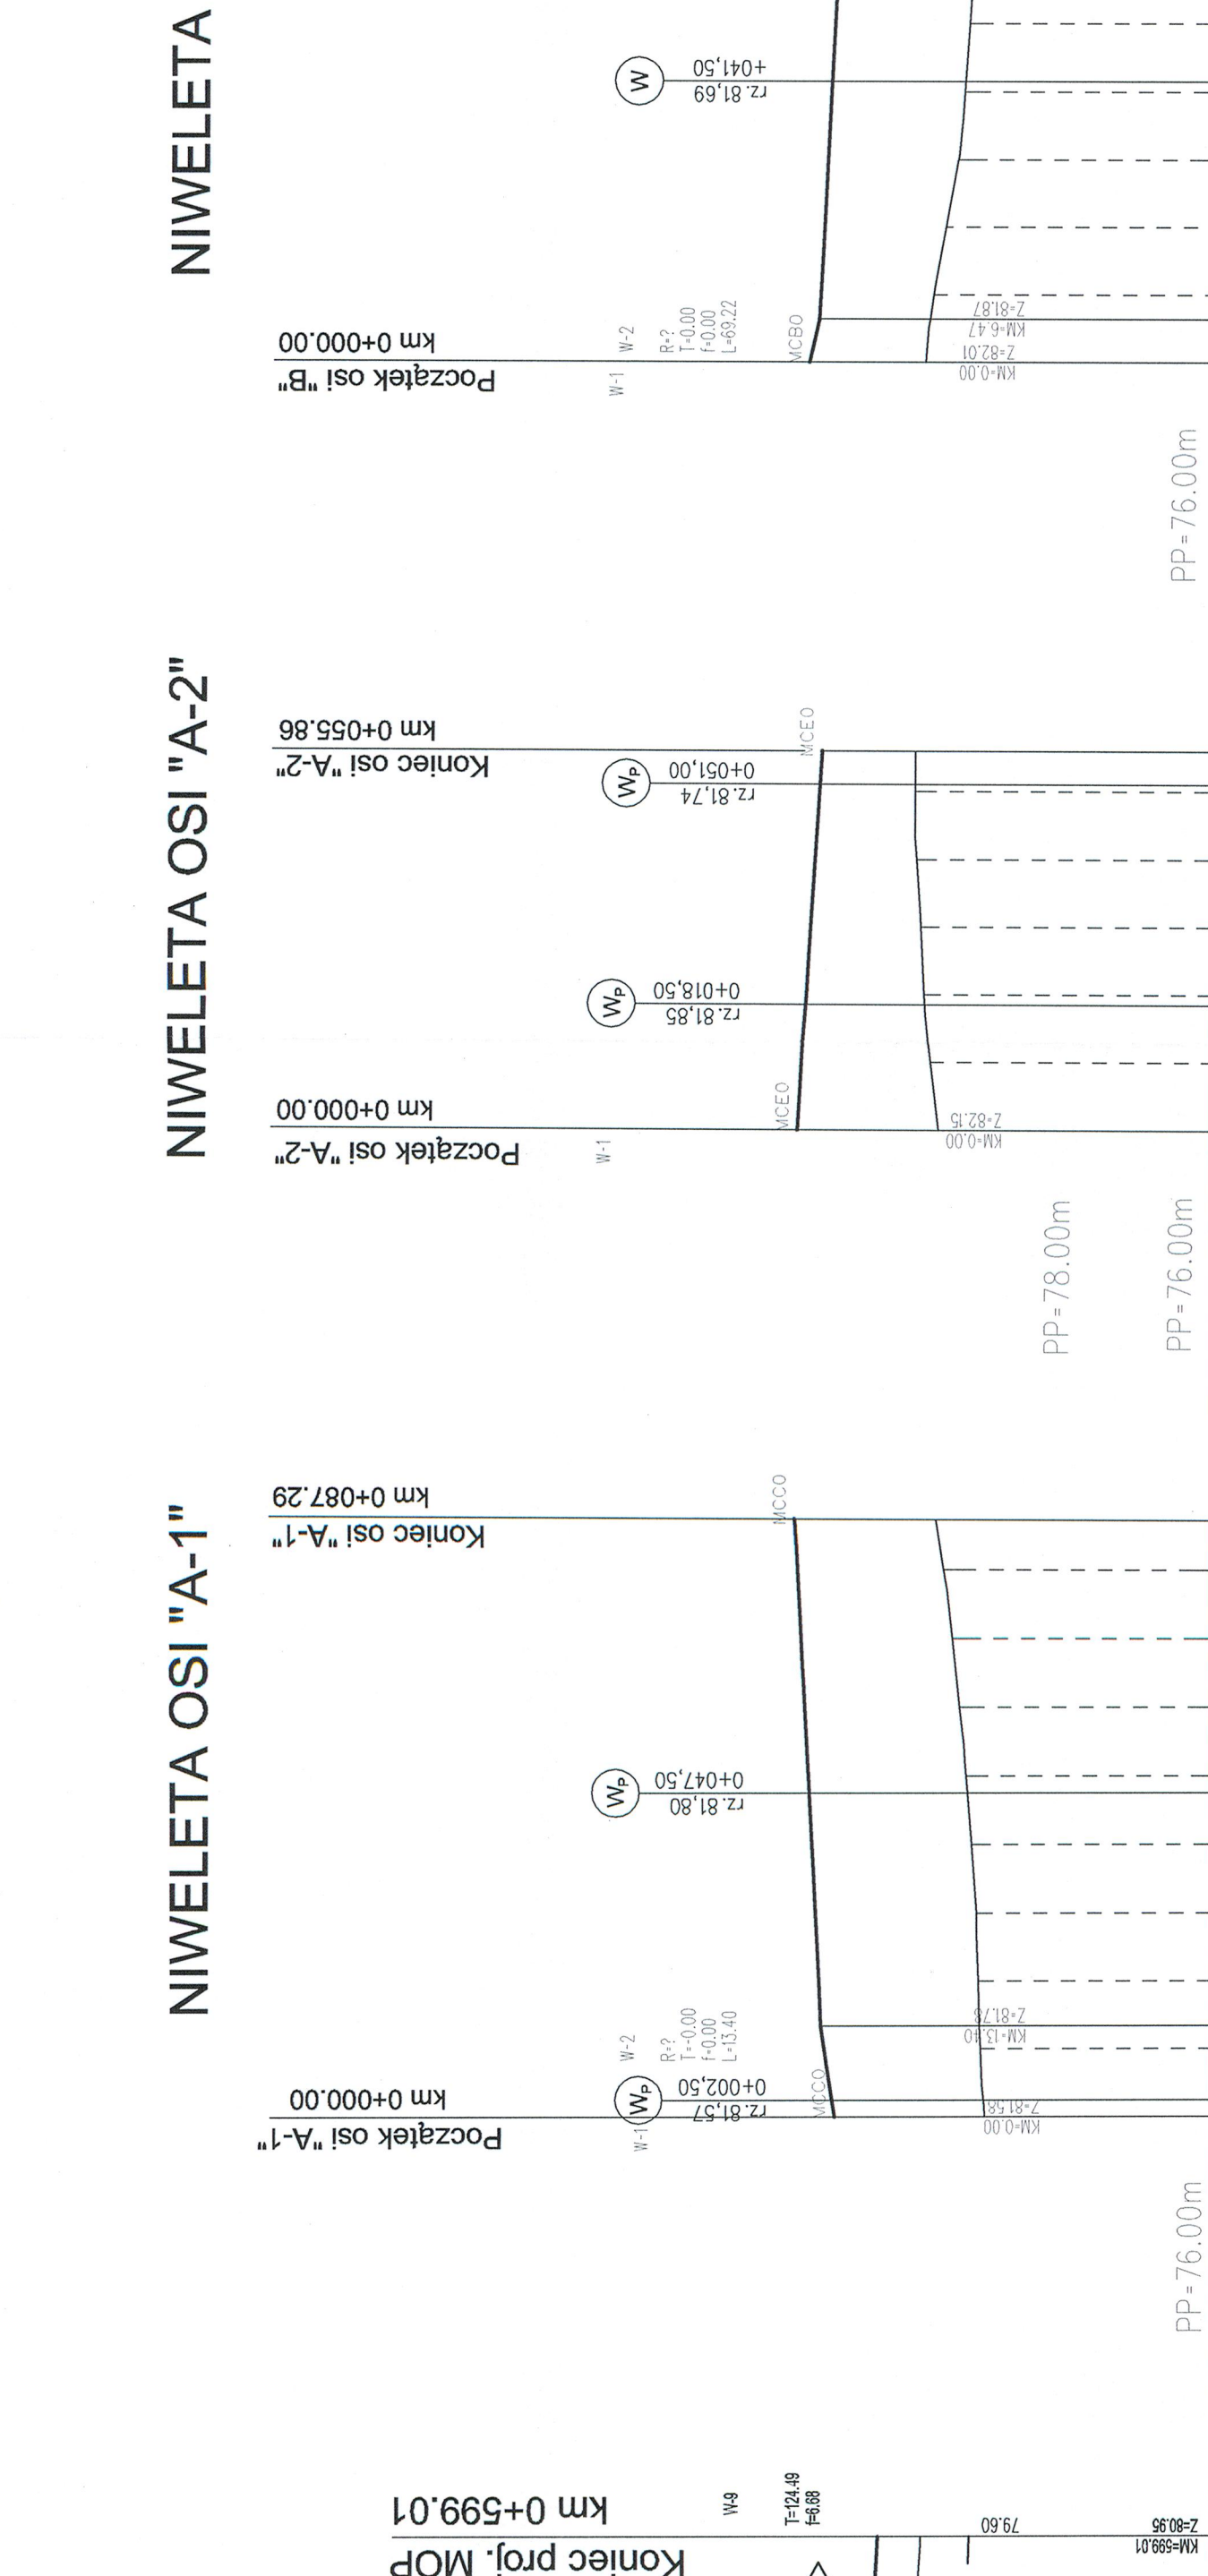


80,22	0-0,07	0-0,07	0-0,07
79,75	0-0,07	0-0,07	0-0,07
79,28	0-0,07	0-0,07	0-0,07
78,81	0-0,07	0-0,07	0-0,07
78,34	0-0,07	0-0,07	0-0,07
77,87	0-0,07	0-0,07	0-0,07
77,40	0-0,07	0-0,07	0-0,07
Projekt Wykonawcy (pW)		15/01/02		Temat opracowania		Miejsce Obsługi Podróżnych "Pałędzie"		Tytuł rysunku		Profilę podłużne			
Branża		Drogiowa (DR)		Inię i zawiąsko		Nr upraw.		Projekt		Skala		Nr rys.	
Projektant		mgr inż. Piotr Kuczyński		8 086 PW		WKP60 265-6/01		1:1000		04 - 01		Nr zg.	
Awytor		mgr inż. Maciej Kiskak		---		15.1.16				Data opracowania		30.04.2009 r.	
Sprawdzający		mgr inż. Damian Lewandowski		WKP60 277-5/01						Nr umowy		131/2005	

Solanka		Kilometr		Rozbież.		No składow.		No zmian.		No zmianb.		Warianty		Baza	
PW				DR				15/01/02		04-01		01		SW	

Zachodnia Obwodnica Poznania – etap I

MOP SKÓRZEWO OŚ A1

ASFALT ŚCIERALNA

warstwa 2

Punkt 1					Punkt 2				
Kilometraż	domiar od osi	Wysokość			Kilometraż	domiar od osi	Wysokość		
		H	H	różnica			H	H	różnica
0+006.89	0,62	83,128	83,130	0,002	0+007,60	6,92	82,998	83,010	0,012
0+028.06	0,72	83,021	83,017	-0,004	0+027,29	6,67	82,905	82,903	-0,002
0+038.32	0,68	82,970	82,970	0,000	0+038,81	6,93	82,843	82,844	0,001
0+049.68	0,56	82,916	82,918	0,002	0+048,93	6,73	82,797	82,797	0,000
0+059.16	0,49	82,871	82,874	0,003	0+058,85	6,77	82,747	82,740	-0,007
0+068.98	0,70	82,818	82,819	0,001	0+069,63	7,02	82,688	82,696	0,008
0+079.31	0,70	82,766	82,771	0,005	0+078,97	6,67	82,649	82,660	0,011

ZA ZGODNOŚĆ
Z ORYGINAŁEM

Skanska S.A.
INŻYNIER BUDOWY
Agata Pruszyńska

DOKUMENTACJA
PROJEKTOWA

Zachodnia Obwodnica Poznania – etap I

MOP SKÓRZEWO OŚ A2

warstwa : ASFALT ŚCIERALNA

Punkt 1				Punkt 2					
Kilometraż	domiar od osi	Wysokość			Kilometraż	domiar od osi	Wysokość		
		H projektowa	H pomierzona	różnica			H projektowa	H pomierzona	różnica
0+013,57	0,84	32,535	82,531	-0,004	0+013,41	8,39	82,386	82,393	0,007
0+018,31	1,36	32,469	82,453	-0,006	0+018,15	8,32	82,332	82,340	0,008
0+026,43	1,24	32,377	82,338	0,011	0+026,60	5,50	82,290	82,280	-0,010
0+036,69	0,55	32,269	82,231	0,012	0+036,57	5,13	82,179	82,177	-0,002
0+046,36	0,74	32,149	82,159	0,010	0+046,27	5,53	82,054	82,049	-0,005

DOKUMENTACJA
POWYKONAWCZA

ZA ZGODNOŚĆ
Z ORYGINAŁEM

Skanska S.A.
INŻYNIER BUDOWY
Agata Przychyńska

Zachodnia Obwodnica Poznania – etap I

MOP SKÓRZEWO OŚ B

warstwa : ASFALT ŚCIERALNA

Punkt 1					Punkt 2				
Kilometraż	domiar od osi	Wysokość			Kilometraż	domiar od osi	Wysokość		
		H projektowa	H pomierzona	różnica			H projektowa	H pomierzona	różnica
0+011,12	0,61	82,408	82,413	0,005	0+010,88	6,89	82,533	82,540	0,007
0+020,56	0,53	82,455	82,461	0,006	0+020,62	6,77	82,580	82,583	0,003
0+031,22	0,44	82,507	82,503	-0,004	0+030,81	6,76	82,632	82,636	0,004
0+040,49	0,43	82,554	82,552	-0,002	0+040,48	6,83	82,682	82,689	0,007
0+051,43	0,75	82,616	82,616	0,000	0+050,68	6,85	82,734	82,736	0,002
0+061,19	0,58	82,663	82,666	0,003	0+061,68	6,60	82,785	82,777	-0,008

DOKUMENTACJA
PROJEKTOWA

ZA ZGODNOŚĆ
Z ORYGINAŁEM

Skanska S.A.
INŻYNIER BUDOWY
P-51
Agata Przeworska

Zachodnia Obwodnica Poznania – etap I

MOP SKÓRZEWO OŚ C

warstwa : ASFALT ŚCIERALNA

Punkt 1					Punkt 2				
Kilometraż	domiar od osi	Wysokość			Kilometraż	domiar od osi	Wysokość		
		H projektowa [m]	H pomierzona [m]	różnica [m]			H projektowa [m]	H pomierzona [m]	różnica [m]
0+042,27	0,34	82,180	82,178	-0,002	0+042,16	3,98	82,108	82,096	-0,012
0+051,48	0,65	82,127	82,128	0,001	0+051,04	4,24	82,058	82,045	-0,013
0+061,28	0,25	82,086	82,091	0,005	0+061,20	3,94	82,013	82,001	-0,012
0+070,84	0,73	82,028	82,029	0,001	0+070,65	4,10	81,962	81,951	-0,011
0+080,47	0,46	81,985	81,986	0,001	0+080,23	4,22	81,911	81,901	-0,010
0+089,34	0,75	81,934	81,944	0,010	0+089,26	4,21	81,865	81,860	-0,005

DOKUMENTACJA
PROJEKTYWNA

ZA ZGODNOŚĆ
Z ORYGINAŁEM

Skanska S.A.
INŻYNIER DROGOWY
[Signature]
Agata Przechylicka

Zachodnia Obwodnica Poznania – etap I

MOP SKÓRZEWO DROGA MANEWRÓWA

KM 0+260 - 0390

warstwa :

ASFALT ŚCIERALNA

Punkt 1					Punkt 2				
Kilometraż	domiar od osi	Wysokość			Kilometraż	domiar od osi	Wysokość		
		H projektowa	H pomierzona	różnica			H projektowa	H pomierzona	różnica
0+263,62	-1,25	81,905	81,915	0,010	0+263,22	5,30	81,772	81,782	0,010
0+271,63	-1,54	81,951	81,962	0,011	0+272,00	4,59	81,830	81,842	0,012
0+285,28	-1,09	82,010	81,998	-0,012	0+285,47	4,72	81,895	81,907	0,012
0+292,67	-1,23	82,050	82,059	0,009	0+292,49	4,58	81,933	81,931	-0,002
0+300,07	-1,09	82,084	82,082	-0,002	0+300,26	4,87	81,966	81,956	-0,010
0+309,63	-1,17	82,133	82,123	-0,010	0+309,12	4,82	82,011	82,001	-0,010
0+317,30	-0,89	82,166	82,162	-0,004	0+317,47	4,92	82,051	82,039	-0,012
0+325,15	-1,19	82,211	82,213	0,002	0+324,99	4,83	82,090	82,080	-0,010
0+334,93	-1,16	82,259	82,255	-0,004	0+335,01	4,82	82,140	82,130	-0,010
0+343,98	-1,33	82,308	82,316	0,008	0+343,49	4,67	82,185	82,177	-0,008
0+353,35	-1,13	82,351	82,355	0,004	0+353,42	4,84	82,231	82,243	0,012
0+361,72	-1,29	82,396	82,397	0,001	0+361,25	4,96	82,268	82,277	0,009
0+371,60	-1,01	82,439	82,439	0,000	0+371,32	5,02	82,317	82,327	0,010
0+388,15	-1,43	82,541	82,561	0,020	0+388,23	3,50	82,443	82,449	0,006

ZA ZGODNOŚĆ
Z ORYGINAŁEM

Skanska S.A.
INŻYNIER BUDOWY
Agata Przekładowa

DOKUMENTACJA
PROJEKTOWA

Zachodnia Obwodnica Poznania – etap I

MOP SKÓRZEWO DROGA MANEWROWA

KM 0+390 - 0+530

ASFALT ŚCIERALNA

warstwa 1

Punkt 1					Punkt 2				
Kilometraż	domiar od osi	Wysokość			Kilometraż	domiar od osi	Wysokość		
		H [m]	H [m]	różnica [m]			H [m]	H [m]	różnica [m]
0+406,94	-1,31	82,774	82,775	0,001	0+407,03	3,48	82,679	82,686	0,007
0+417,96	-1,43	82,942	82,951	0,009	0+417,48	3,25	82,841	82,847	0,006
0+428,77	-1,47	83,106	83,107	0,001	0+428,69	3,61	83,003	83,010	0,007
0+438,61	-1,23	83,249	83,239	-0,010	0+438,47	3,37	83,155	83,167	0,012
0+448,60	-1,61	83,409	83,415	0,006	0+448,35	3,27	83,308	83,318	0,010
0+456,52	-1,10	83,567	83,573	0,006	0+456,84	3,60	83,481	83,493	0,012
0+465,96	-1,52	83,858	83,868	0,010	0+465,13	3,38	83,731	83,740	0,009
0+475,53	-1,43	84,224	84,218	-0,006	0+475,73	3,30	84,137	84,147	0,010
0+485,42	-1,33	84,618	84,614	-0,004	0+485,17	3,26	84,516	84,527	0,011
0+505,70	-1,22	85,427	85,429	0,002	0+505,55	3,19	85,333	85,343	0,010
0+516,54	-1,09	85,858	85,866	0,008	0+516,71	3,42	85,774	85,783	0,009
0+527,06	-1,53	86,288	86,298	0,010	0+526,76	3,10	86,183	86,193	0,010
0+530,66	-1,40	86,428	86,437	0,009	0+530,35	3,49	86,318	86,324	0,006

DOKUMENTACJA
PROJEKTOWA

ZA ZGODNOŚĆ
Z ORYGINAŁEM

Skanska S.A.
INŻYNIER DROGOWY
Agata Przybylska

Zachodnia Obwodnica Poznania – etap I

warstwa : ASFALT ŚCIERAŁNA

MOP SKÓRZEWO DROGA MANEWRÓWA

KM 0+550 - 0+606.91

Punkt 1					Punkt 2				
Kilometraż	domiar od osi	Wysokość			Kilometraż	domiar od osi	Wysokość		
		H projektowa	H	różnica			H projektowa	H	różnica
		[m]	[m]	[m]			[m]	[m]	[m]
0+573.05	1.19	87.614	87.601	-0.013		3.64	87.564	87.557	-0.007
TRASA S1:					0+572.99				
TRASA S11					0+584.25	3.72	87.804	87.800	-0.004
TRASA S11					0+595.66	4.01	88.031	88.021	-0.010
TRASA S11					0+595.67	3.68	88.038	88.031	-0.007

EURO-Geo

Zbigniew Płuszczyk
ul. Wólczyk 1311, 61-623 Poznań
50 61 93 93 77, 602 737 292
t. 602 737 292, NIP 671-123-40-72

mgr inż. JERZY SZYMCZAK
ul. Wólczyk 1311, 61-623 Poznań
50 61 93 93 77, 602 737 292
t. 602 737 292, NIP 671-123-40-72

DOKUMENTACJA
PROJEKTYWNA

ZA ZGODNOŚĆ
Z ORYGINAŁEM

Skanska S.A.
INŻYNIER BUDOWY
Agata Brachylaka

zat. 4
18/12

Zachodnia Obwodnica Poznania – etap I

warstwa : MOP PAŁĘDZIE ZJAZD PUBLICZNY
ASFALT WIAŻĄCA

Punkt 1					Punkt 2				
Kilometraż	domiar od osi	Wysokość			Kilometraż	domiar od osi	Wysokość		
		H projektowa	H	różnica			H projektowa	H	różnica
0+004,34	-5,30	81,825	81,835	0,010	0+004,47	4,51	81,950	81,944	-0,006
0+008,45	-3,10	81,750	81,745	-0,005	0+008,52	2,94	81,860	81,859	-0,001
0+017,43	-2,66	81,560	81,550	-0,010	0+017,66	2,72	81,665	81,669	0,004
0+026,60	-2,66	81,365	81,355	-0,010	0+026,61	2,63	81,470	81,468	-0,002
0+035,43	-2,59	81,186	81,178	-0,008	0+035,59	2,64	81,276	81,276	0,000

DOKUMENTACJA
PROJEKTOWA

ZA ZGODNOŚĆ
Z ORYGINAŁEM

Skanska S.A.
INŻYNIER BUDOWY
Agata Przytycka

Zachodnia Obwodnica Poznania – etap I

MOP SKÓRZEWO OŚ A1
KM 0+000- 0+081

warstwa : ASFALT WIAŻĄCA

Kilometraż	Punkt 1				Punkt 2				
	domiar od osi	Wysokość			Kilometraż	domiar od osi	Wysokość		
		H projektowa	H pomierzona	różnica			H projektowa	H pomierzona	różnica
		[m]	[m]	[m]			[m]	[m]	[m]
0+003,31	0,65	83,110	83,106	-0,004	0+003,49	3,61	82,034	82,044	0,010
0+012,65	0,58	83,060	83,062	0,002	0+012,58	7,02	82,932	82,930	-0,002
0+021,45	0,49	83,018	83,016	-0,002	0+021,61	7,21	82,883	82,876	-0,007
0+031,43	0,52	82,968	82,966	-0,002	0+031,35	7,06	82,838	82,836	-0,002
0+041,00	0,52	82,920	82,923	0,003	0+040,85	7,15	82,789	82,797	0,008
0+051,00	0,47	82,872	82,877	0,005	0+051,01	6,94	82,742	82,744	0,002
0+060,67	0,63	82,821	82,820	-0,001	0+060,60	7,03	82,693	82,693	0,000
0+070,85	0,44	82,774	82,784	0,010	0+070,88	6,86	82,645	82,652	0,007
0+080,81	0,64	82,720	82,729	0,009	0+081,08	6,99	82,592	82,595	0,003

ZA ZGODNOŚĆ
Z ORYGINAŁEM

Skanska S.A.
INŻYNIER BUDOWY
Agata Przybylska

DOKUMENTACJA
PROJEKTOWA

Zachodnia Obwodnica Poznania – etap I

MOP SKÓRZEWO OŚ A2
KM 0+000- 0+055

warstwa : ASFALT WIAŻĄCA

warstwa :

Punkt 1					Punkt 2				
Kilometraż	domiar od osi	Wysokość			Kilometraż	domiar od osi	Wysokość		
		H	projektowa	rozница			H	projektowa	rozница
		[m]	[m]	[m]			[m]	[m]	[m]
0+000,50	-0,04	82,665	82,675	0,010	0+000,22	8,33	82,510	82,520	0,010
0+005,33	0,59	82,600	82,610	0,010	0+005,38	8,50	82,437	82,441	0,004
0+011,93	0,55	82,520	82,515	-0,005	0+012,26	8,31	82,361	82,364	0,003
0+017,95	0,39	82,453	82,449	-0,004	0+018,22	5,40	82,350	82,340	-0,010
0+026,18	0,95	82,347	82,357	0,010	0+026,47	5,32	82,255	82,248	-0,007
0+035,62	0,61	82,240	82,250	0,010	0+035,42	5,22	82,151	82,158	0,007
0+045,94	0,87	82,111	82,118	0,007	0+045,89	5,43	82,021	82,031	0,010
0+054,48	0,70	82,020	82,030	0,010	0+054,37	5,41	81,920	81,930	0,010

ZA ZGODNOŚĆ
Z ORYGINAŁEM

Głowska S.A.
INŻYNIER BUDOWY
Agata Przychyńska

DOKUMENTACJA
POWYKONAWCZA

Zachodnia Obwodnica Poznania – etap I

MOP SKÓRZEWO OŚ B
KM 0+000- 0+075

ASFALT WIAŻĄCA

warstwa

Punkt 1				Punkt 2					
Kilometraż	domiar od osi	Wysokość			Kilometraż	domiar od osi	Wysokość		
		H projektowa [m]	H pomierzona [m]	różnica [m]			H projektowa [m]	H pomierzona [m]	różnica [m]
0+003,83	0,52	82,366	82,365	-0,001	0+004,28	6,88	82,487	82,479	-0,008
0+016,46	0,45	82,392	82,395	0,003	0+016,17	7,06	82,523	82,528	0,005
0+027,10	0,76	82,453	82,446	-0,007	0+027,10	7,01	82,578	82,580	0,002
0+036,65	0,44	82,495	82,487	-0,008	0+036,52	7,05	82,626	82,629	0,003
0+045,86	0,43	82,542	82,539	-0,003	0+046,09	6,98	82,674	82,677	0,003
0+054,61	0,76	82,593	82,596	0,003	0+055,07	6,84	82,717	82,727	0,010
0+064,02	0,67	82,639	82,639	0,000	0+064,12	6,91	82,760	82,751	-0,009
0+070,45	0,83	82,675	82,667	-0,008	0+070,42	6,92	82,760	82,751	-0,009

ZA ZGODNOŚĆ
Z ORYGINAŁEM

Skanska S.A.
INŻYNIER BUDOWY
Agata Przybylska

DOKUMENTACJA
PROJEKTOWA

Zachodnia Obwodnica Poznania – etap I

MOP SKÓRZEWO OŚ C

KM 0+000- 0+103

ASFALT WIAŻĄCA

warstwa :

Punkt 1					Punkt 2						
Kilometraż	domiar od osi	Wysokość			Kilometraż	domiar od osi	Wysokość				
		projektowa	H	pomierzona			różnica	projektowa	H	pomierzona	różnica
0+004,25	0,88	82,276	82,286	0,010	0+009,20	6,40	82,238	82,238	0,000		
0+011,73	0,78	82,292	82,302	0,010	0+015,13	7,04	82,185	82,188	0,003		
0+017,61	0,67	82,258	82,266	0,008	0+018,63	5,27	82,161	82,170	0,009		
0+024,10	0,92	82,221	82,216	-0,005	0+024,70	4,29	82,150	82,140	-0,010		
0+031,64	0,78	82,185	82,186	0,001	0+031,79	3,86	82,123	82,113	-0,010		
0+041,07	0,50	82,143	82,136	-0,007	0+041,13	3,89	82,075	82,066	-0,009		
0+050,04	0,55	82,095	82,088	-0,007	0+050,28	3,95	82,028	82,020	-0,008		
0+059,11	0,57	82,051	82,057	0,006	0+059,14	3,80	81,986	81,979	-0,007		
0+069,13	0,58	82,000	81,999	-0,001	0+069,15	3,98	81,915	81,907	-0,008		
0+078,44	0,56	81,953	81,957	0,004	0+078,51	3,90	81,886	81,877	-0,009		
0+088,06	0,59	81,904	81,914	0,010	0+087,93	4,05	81,835	81,826	-0,009		
0+095,57	0,74	81,916	81,926	0,010	0+095,85	4,78	81,850	81,850	0,000		
0+099,03	0,38	81,924	81,934	0,010	0+099,42	4,81	81,894	81,904	0,010		
0+103,11	0,48	81,948	81,952	0,004	0+102,91	4,93	81,930	81,940	0,010		

DOKUMENTACJA
PROJEKTYWNA

ZA ZGODNOŚĆ
Z ORYGINAŁEM

Skanska S.A.
INŻYNIER BUDOWY
Agata Przybylska

Zachodnia Obwodnica Poznania – etap I

MOP SKÓRZEWO OŚ D
KM 0+000- 0+103

ASFALT WIAŻĄCA

warstwa :

Punkt 1					Punkt 2				
Kilometraż	domiar od osi	Wysokość			Kilometraż	domiar od osi	Wysokość		
		H projektowa	H pomierzona	różnica			H projektowa	H pomierzona	różnica
0+006,60	0,72	82,436	82,446	0,010	0+006,53	6,76	82,314	82,318	0,004
0+015,19	0,67	82,588	82,598	0,010	0+015,27	6,72	82,468	82,478	0,010
0+024,29	0,76	82,808	82,807	-0,001	0+023,99	6,90	82,677	82,676	-0,001
0+033,35	0,98	83,030	83,039	0,009	0+033,30	7,11	82,906	82,902	-0,004
0+041,34	0,69	83,236	83,244	0,008	0+041,34	7,16	83,107	83,109	0,002
0+052,56	0,70	83,517	83,526	0,009	0+052,96	6,57	83,409	83,410	0,001
0+054,70	0,69	83,570	83,578	0,008	0+055,11	6,56	83,462	83,457	-0,005
0+062,80	0,79	83,694	83,690	-0,004	0-062,67	6,11	83,586	83,577	-0,009
0+081,51	0,58	83,882	83,872	-0,010	0-081,57	6,32	83,767	83,772	0,005
0+087,55	0,59	83,950	83,959	0,009	0-087,34	6,39	83,840	83,851	0,009
0+097,17	0,65	84,161	84,167	0,006	0-097,12	6,19	84,055	84,076	0,010
0+102,07	0,82	84,290	84,297	0,007	0-102,44	6,30	84,245	84,253	0,008
0+109,80	0,77	84,482	84,486	0,004	0-109,72	6,22	84,520	84,530	0,010

ZA ZGODNOŚĆ
Z ORYGINAŁEM

Skanska S.A.
INŻYNIER BUDOWY
Agata Przybylska

DOKUMENTACJA
PROJEKTOWA

MOP SKÓRZEWO DROGA MANEWWORA
KM 0+000- 0+170

ASFALT WIAŻĄCA

warstwa :

DOKUMENTACJA
TOWYKONAWCZA

[illegible]

ZA ZGODNOŚĆ
Z ORYGINAŁEM

Skanska S.A.
INŻYNIER DROGOWY
Agata Przewyrska

Zachodnia Obwodnica Poznania – etap I

MOP SKÓRZEWO DROGA MANEWRÓWA

KM 0+170- 0+370

ASFALT WIAŻĄCA

warstwa :

Punkt 1					Punkt 2				
Kilometraż	domiar od osi	Wysokość			Kilometraż	domiar od osi	Wysokość		
		H projektowa	H pomierzona	różnica			H projektowa	H pomierzona	różnica
		[m]	[m]	[m]			[m]	[m]	[m]
0+170,25	-1,61	81,782	81,777	-0,005	0+170,36	3,30	81,684	81,676	-0,008
0+180,92	-1,88	81,756	81,754	-0,002	0+180,92	3,41	81,650	81,660	0,010
0+190,83	-1,59	81,721	81,722	0,001	0+191,14	3,68	81,615	81,625	0,010
0+208,72	-1,66	81,676	81,679	0,003	0+208,96	3,67	81,569	81,566	-0,003
0+219,14	-1,58	81,675	81,680	0,005	0+218,95	4,14	81,561	81,559	-0,002
0+230,06	-1,63	81,707	81,709	0,002	0+229,93	4,28	81,588	81,583	-0,005
0+238,19	-1,38	81,741	81,751	0,010	0+238,24	4,66	81,620	81,625	0,005
0+247,52	-1,56	81,791	81,801	0,010	0+247,18	5,00	81,658	81,668	0,010
0+256,88	-1,50	81,837	81,839	0,002	0+257,16	5,18	81,704	81,694	-0,010
0+266,22	-1,56	81,884	81,894	0,010	0+266,20	5,09	81,751	81,761	0,010
0+274,22	-1,46	81,922	81,929	0,007	0+274,29	4,95	81,825	81,826	0,001
0+283,31	-1,50	81,957	81,947	-0,010	0+283,05	4,87	81,870	81,880	0,010
0+293,34	-1,42	82,017	82,026	0,009	0+293,14	5,00	81,887	81,882	-0,005
0+303,40	-1,48	82,068	82,062	-0,006	0+303,24	4,80	81,942	81,933	-0,009
0+313,28	-1,47	82,117	82,108	-0,009	0+313,25	4,95	81,989	81,980	-0,009
0+325,05	-1,43	82,175	82,176	0,001	0+324,85	4,98	82,046	82,038	-0,008
0+334,22	-1,45	82,222	82,225	0,003	0+334,38	4,77	82,098	82,091	-0,007
0+344,60	-1,60	82,276	82,283	0,007	0+345,06	4,83	82,150	82,143	-0,007
0+354,59	-1,06	82,315	82,325	0,010	0+354,53	5,01	82,194	82,204	0,010
0+363,78	-1,30	82,366	82,368	0,002	0+363,94	5,23	82,236	82,243	0,007

DOKUMENTACJA
OWYKONAWCZA

ZA ZGODNOŚĆ
Z ORYGINAŁEM

Skanska S.A.
INŻYNIER BUDOWY
Agata Prądzyńska

Zachodnia Obwodnica Poznania – etap I

MOP SKÓRZEWO DROGA MANEWRÓWA

KM 0+370- 0+530

ASFALT WIAŻĄCA

warstwa :

Punkt 1					Punkt 2				
Kilometraż	domiar od osi	Wysokość			Kilometraż	domiar od osi	Wysokość		
		H [m]	H [m]	różnica [m]			H [m]	H [m]	różnica [m]
0+374,05	-1,12	82,414	82,411	-0,003	0+372,21	5,74	82,267	82,276	0,009
0+377,15	-1,35	82,434	82,444	0,010	0+381,74	3,62	82,357	82,367	0,010
0+385,54	-1,37	82,480	82,490	0,010	0+385,38	3,43	82,383	82,391	0,008
0+394,65	-1,14	82,559	82,568	0,009	0+394,71	3,25	82,471	82,481	0,010
0+400,65	-1,55	82,644	82,654	0,010	0+400,63	3,45	82,544	82,554	0,010
0+410,32	-1,50	82,789	82,796	0,007	0+410,39	3,05	82,699	82,704	0,005
0+417,07	-1,33	82,887	82,894	0,007	0+416,91	3,43	82,789	82,796	0,007
0+427,06	-1,38	83,038	83,035	-0,003	0+427,31	3,29	82,949	82,951	0,002
0+434,82	-1,39	83,155	83,147	-0,008	0+434,81	3,34	83,061	83,061	0,000
0+444,44	-1,37	83,300	83,310	0,010	0+444,48	3,24	83,208	83,218	0,010
0+453,67	-1,26	83,463	83,470	0,007	0+453,59	3,37	83,380	83,383	0,003
0+462,91	-1,17	83,710	83,719	0,009	0+463,22	3,10	83,640	83,650	0,010
0+471,92	-1,30	84,037	84,038	0,001	0+471,80	3,08	83,945	83,955	0,010
0+479,11	-1,25	84,324	84,326	0,002	0+479,15	3,26	84,235	84,245	0,010
0+485,43	-1,46	84,581	84,581	0,000	0+485,14	3,55	84,469	84,478	0,009
0+494,34	-1,22	84,932	84,941	0,009	0+494,42	3,60	84,839	84,847	0,008
0+504,78	-1,39	85,353	85,362	0,009	0+504,96	3,37	85,265	85,272	0,007
0+515,11	-1,20	85,763	85,771	0,008	0+515,27	3,38	85,678	85,686	0,008
0+530,37	-1,06	86,370	86,379	0,009	0+530,23	3,14	86,281	86,290	0,009

DOKUMENTACJA
PROJEKTOWA

ZA ZGODNOŚĆ
Z ORYGINAŁEM

Skanska S.A.
Biuro Projektów
Agata Płachyńska

Zachodnia Obwodnica Poznania – etap I

MOP SKÓRZEWO ZJAZD PUBLICZNY

KM 0+000- 0+030

ASFALT WIAŻĄCA

warstwa :

Punkt 1					Punkt 2				
Kilometraż	domiar od osi	Wysokość			Kilometraż	domiar od osi	Wysokość		
		H projektowa	H	różnica			H projektowa	H pomierzona	różnica
		[m]	[m]	[m]			[m]	[m]	[m]
0+001,26	-8,19	81,644	81,645	0,00	0+001,08	2,34	81,608	81,614	0,006
0+007,09	-2,78	81,395	81,405	0,010	0+007,03	3,02	81,375	81,365	-0,010
0+013,26	-2,42	81,160	81,150	-0,010	0+012,86	2,58	81,165	81,165	0,000
0+021,55	-2,18	80,880	80,870	-0,010	0+020,09	5,34	80,845	80,835	-0,010

ZA ZGODNOŚĆ
Z ORYGINAŁEM

Skanska S.A.
INŻYNIER GŁÓWNY
Agata Przepiórska

DOKUMENTACJA
PROJEKTOWA I WYKONAWCZA

Zachodnia Obwodnica Poznania – etap I

warstwa : ASFALT PODBUDOWA KM 0+000- 0+212

MOP SKÓRZEWO DROGA MANEWROWA

KM 0+000- 0+212

Punkt 1					Punkt 2				
Kilometraż	domiar od osi	Wysokość			Kilometraż	domiar od osi	Wysokość		
		projektowa	H	różnica			projektowa	H	różnica
TRASA S11									
0+058,73	-0 45	81,233	81,237	0,004	0+016,93	2,59	80,956	80,954	-0,002
0+070,90	-1 92	81,344	81,347	0,003	0+024,51	2,73	80,992	81,002	0,010
0+079,45	-1 07	81,386	81,382	-0,004	0+036,91	2,62	81,058	81,063	0,005
0+090,22	-1 14	81,461	81,470	0,009	0+049,45	3,02	81,115	81,118	0,003
0+102,95	-1 97	81,565	81,564	-0,001	0+058,54	4,07	81,142	81,137	-0,005
0+118,27	-0 73	81,645	81,655	0,010	0+070,30	3,08	81,240	81,249	0,009
0+135,90	-2 03	81,762	81,762	0,000	0+078,97	2,96	81,302	81,308	0,006
0+148,23	-1 03	81,760	81,762	0,002	0+089,73	3,15	81,372	81,380	0,008
0+161,53	-0 43	81,725	81,717	-0,008	0+102,29	2,77	81,466	81,461	-0,005
0+176,57	-2 03	81,712	81,713	0,001	0+118,38	3,26	81,566	81,561	-0,005
0+190,81	-2 03	81,669	81,664	-0,005	0+135,89	2,98	81,662	81,657	-0,005
0+200,61	-1 12	81,622	81,616	-0,006	0+147,91	3,33	81,673	81,681	0,008
0+212,70	-1 57	81,611	81,614	0,003	0+161,01	2,95	81,659	81,657	-0,002
					0+176,05	2,57	81,622	81,626	0,004
					0+190,02	2,93	81,573	81,583	0,010
					0+199,98	4,00	81,522	81,523	0,001
					0+213,63	3,21	81,516	81,509	-0,007

DOKUMENTACJA
PROJEKTOWA

ZA ZGODNOŚĆ
Z ORYGINAŁEM

Skanska S.A.
INŻYNIER BUDOWY
p. 2
Agata Krzywicka

Zachodnia Obwodnica Poznania – etap I

warstwa : ASFALT PODBUDOWA KM 0+212- 0+400

MOP SKÓRZEWO DROGA MANEWROWA

Punkt 1					Punkt 2				
Kilometraż	domiar od osi	Wysokość			Kilometraż	domiar od osi	Wysokość		
		H [m]	H [m]	różnica [m]			H [m]	H [m]	różnica [m]
0+222,14	-2,36	81,636	81,640	0,004	0+222,59	3,73	81,515	81,511	-0,004
0+232,97	-1,62	81,660	81,670	0,010	0+234,07	3,03	81,572	81,562	-0,010
0+243,26	-0,94	81,696	81,702	0,006	0+243,52	4,32	81,576	81,572	-0,004
0+252,12	-1,38	81,750	81,751	0,001	0+254,33	3,91	81,634	81,630	-0,004
0+263,06	0,04	81,776	81,776	0,000	0+262,86	4,02	81,696	81,706	0,010
0+273,98	-0,56	81,842	81,852	0,010	0+273,92	4,42	81,769	81,763	-0,006
0+283,00	0,91	81,879	81,881	0,002	0+282,47	6,20	81,821	81,831	0,010
0+294,70	0,31	81,940	81,936	-0,004	0+294,44	3,94	81,877	81,877	0,000
0+302,10	0,41	81,964	81,970	0,006	0+301,99	3,46	81,903	81,908	0,005
0+315,69	-0,34	82,047	82,041	-0,006	0+315,99	4,64	81,949	81,941	-0,008
0+326,90	-0,38	82,03	82,099	-0,004	0+327,09	4,21	82,013	82,017	0,004
0+336,97	-0,92	82,064	82,157	-0,007	0+336,83	4,27	82,060	82,062	0,002
0+352,61	-0,72	82,239	82,235	-0,004	0+351,86	4,86	82,122	82,124	0,002
0+376,91	0,77	82,326	82,317	-0,009	0+377,58	4,75	82,242	82,232	-0,010
0+387,43	-0,21	82,412	82,418	0,006	0+389,15	2,83	82,365	82,366	0,001
0+398,40	-1,29	82,550	82,559	0,009	0+399,27	2,54	82,484	82,475	-0,009

DOKUMENTACJA
PROJEKTOWA

ZA ZGODNOŚĆ
Z ORYGINAŁEM

Skanska S.A.
INŻYNIER BUDOWY
[Signature]
Agata Przybylska

Zachodnia Obwodnica Poznania – etap I

warstwa : ASFALT PODBUDOWA **MOP SKÓRZEWO DROGA MANEWROWA**
KM 0+400- 0+600

Punkt 1					Punkt 2				
Kilometraż	domiar od osi	Wysokość			Kilometraż	domiar od osi	Wysokość		
		H projektowa	H pomierzona	różnica			H projektowa	H pomierzona	różnica
0+411,70	-1,05	82,727	82,718	-0,009	0+412,47	3,11	82,667	82,657	-0,010
0+423,39	-0,91	82,914	82,907	-0,007	0+422,92	3,24	82,824	82,823	-0,001
0+435,23	-0,64	83,086	83,079	-0,007	0+433,27	3,00	82,983	82,988	0,005
0+443,32	-0,23	83,201	83,200	-0,001	0+442,94	3,18	83,127	83,122	-0,005
0+453,26	-0,48	83,379	83,372	-0,007	0+453,24	3,05	83,309	83,316	0,007
0+463,56	-0,46	83,659	83,656	-0,003	0+463,91	2,61	83,609	83,611	0,002
0+472,69	-0,86	84,000	84,008	0,008	0+472,98	2,98	83,935	83,937	0,002
0+482,28	-1,07	84,387	84,392	0,005	0+481,74	3,44	84,275	84,282	0,007
0+493,16	-1,50	84,832	84,822	-0,010	0+493,86	2,88	84,787	84,786	-0,001
0+502,05	-1,01	85,176	85,185	0,009	0+503,69	3,41	85,154	85,158	0,004
0+515,20	-1,96	85,722	85,721	-0,001	0+514,39	2,82	85,594	85,596	0,002
0+528,99	-1,98	86,274	86,273	-0,001	0+529,45	2,90	86,194	86,195	0,001
0+540,88	-1,88	86,716	86,706	-0,010	0+542,87	2,73	86,691	86,681	-0,010
TRASA S11					0+554,47	2,92	87,040	87,035	-0,005
TRASA S11					0+563,16	2,93	87,262	87,253	-0,009
TRASA S11					0+570,93	2,20	87,448	87,453	0,005

ZA ZGODNOŚĆ
Z ORYGINAŁEM

Skanska S.A.
INŻYNIER BUDOWY
Agata Przybylska

DOKUMENTACJA
OWYKONAWCZA

Zachodnia Obwodnica Poznania – etap I

MOP SKÓRZEWO OŚ A1
KM 0+000- 0+087

warstwa : ASFALT PODBUDOWA

Punkt 1					Punkt 2				
Kilometraż	domiar od osi	Wysokość			Kilometraż	domiar od osi	Wysokość		
		H [m]	H [m]	różnica [m]			H [m]	H [m]	różnica [m]
0+007,99	0,56	83,022	83,028	0,006	0+007,15	6,55	82,920	82,912	-0,008
0+028,52	1,22	82,908	82,913	0,005	0+026,89	6,18	82,817	82,816	-0,001
0+048,98	1,00	82,811	82,816	0,005	0+048,21	5,68	82,721	82,730	0,009
0+068,94	1,66	82,699	82,705	0,006	0+068,61	5,35	82,627	82,623	-0,004
0+079,39	1,19	82,656	82,663	0,007	0+078,85	5,77	82,567	82,575	0,008
0+086,47	1,66	82,598	82,596	-0,002	0+086,10	6,00	82,527	82,527	0,000

ZA ZGODNOŚĆ
Z ORYGINAŁEM

Skanska S.A.
INŻYNIER DROGOWY
Agata Przewojska

DOKUMENTACJA
PROJEKTOWA

Zachodnia Obwodnica Poznania – etap I

MOP SKÓRZEWO OŚ A2

KM 0+000- 0+056

ASFALT PODBUDOWA

warstwa :

Punkt 1				Punkt 2					
Kilometr	domiar od osi	Wysokość			Kilometr	domiar od osi	Wysokość		
		H	H	różnica			H	H	różnica
		[m]	[m]	[m]			[m]	[m]	[m]
0+005,48	2,03	82,507	82,504	-0,003	0+006,82	7,47	82,385	82,377	-0,008
0+015,27	1,39	82,404	82,405	0,001	0+016,50	5,39	82,310	82,316	0,006
0+025,77	1,00	82,289	82,289	0,000	0+026,57	5,12	82,198	82,197	-0,001
0+032,37	1,21	82,207	82,198	-0,009	0+033,65	4,68	82,123	82,130	0,007
0+043,03	1,14	82,081	82,087	0,006	0+043,70	5,22	81,991	81,986	-0,005
0+052,52	1,55	81,974	81,967	-0,007	0+053,37	4,54	81,899	81,890	-0,009

ZA ZGODNOŚĆ
Z ORYGINAŁEM

Skanska S.A.
INŻYNIER DROGOWY
Agata Piskorska

DOKUMENTACJA
POWYKONAWCZA

Zachodnia Obwodnica Poznania – etap I

warstwa : ASFALT PODBUDOWA MOP SKÓRZEWO OŚ B
KM 0+000- 0+086

Punkt 1				Punkt 2			
Kilometr	domiar od osi	Wysokość		Kilometr	domiar od osi	Wysokość	
		H [m]	H [m]			H [m]	różnica [m]
0+011,05	1,52	82,326	82,325	0+009,43	6,61	82,425	0,007
0+021,94	1,44	82,380	82,384	0+021,13	6,36	82,474	-0,006
0+036,12	1,76	82,458	82,448	0+035,61	6,64	82,553	-0,009
0+051,59	1,33	82,529	82,523	0+050,19	6,65	82,628	-0,001
0+063,72	2,43	82,596	82,592	0+062,07	6,32	82,669	0,000
0+074,56	2,48	82,610	82,610	0+073,13	6,59	82,643	-0,002

ZA ZGODNOŚĆ
Z ORYGINAŁEM

Skanska S.A.
Inżynieria Drogowa
Agata Przytycka

DOKUMENTACJA
PROJEKTYWNA

Zachodnia Obwodnica Poznania – etap I

MOP SKÓRZEWO OŚ C

KM 0+000- 0+104

ASFALT PODBUDOWA

warstwa :

Punkt 1						Punkt 2			
Kilometraż	domiar od osi	Wysokość			Kilometraż	domiar od osi	Wysokość		
		H [m]	H [m]	różnica [m]			H [m]	H [m]	różnica [m]
0+015,04	0,84	82 210	82,216	0,006	0+016,94	5,04	82,133	82,130	-0,003
0+028,45	0,70	82 140	82,132	-0,008	0+028,98	3,27	82,085	82,079	-0,006
0+035,49	0,99	82 102	82,097	-0,005	0+035,62	3,42	82,052	82,062	0,010
0+041,74	0,36	82 082	82,073	-0,009	0+041,68	3,51	82,019	82,010	-0,009
0+051,59	0,62	82 028	82,025	-0,003	0+052,33	3,74	81,962	81,953	-0,009
0+057,51	0,60	81 998	81,990	-0,008	0+057,08	3,57	81,941	81,951	0,010
0+061,60	0,75	81 974	81,981	0,007	0+062,06	3,47	81,917	81,910	-0,007
0+069,92	1 02	81 927	81,919	-0,008	0+069,55	4,00	81,869	81,868	-0,001
0+076,42	0 90	81 897	81,902	0,005	0+077,24	3,63	81,838	81,834	-0,004
0+083,58	0 65	81 865	81,873	0,008	0+083,10	3,59	81,809	81,818	0,009
0+087,09	0 71	81 846	81,853	0,007	0+088,31	3,70	81,781	81,772	-0,009
0+096,18	0 98	81 844	81,853	0,009	0+095,99	4,25	81,809	81,807	-0,002
0+102,43	1 47	81 888	81,892	0,004	0+102,40	5,90	81,869	81,869	0,000

ZA ZGODNOŚĆ
Z ORYGINAŁEM

Skanska S.A.
INŻYNIERSTWO
P. J. J. J.
Agata Przychyła

DOKUMENTACJA
PROJEKTYWNA

Zachodnia Obwodnica Poznania – etap I

warstwa : ASFALT PODBUDOWA MOP SKÓRZEWO OŚ D KM 0+000- 0+113

Punkt 1					Punkt 2				
Kilometraż	domiar od osi	Wysokość			Kilometraż	domiar od osi	Wysokość		
		projektowa H	H	różnica			projektowa H	H	różnica
0+007,11	1,24	82,375	82,385	0,010	0+006,38	6,34	82,266	82,265	-0,001
0+020,62	1,33	82,643	82,643	0,000	0+019,89	5,98	82,533	82,540	0,007
0+068,46	1,49	83,675	83,681	0,006	0+068,89	5,28	83,604	83,613	0,009
0+080,20	1,13	83,798	83,792	-0,006	0+078,67	5,80	83,689	83,687	-0,002
0+088,91	2,03	83,887	83,882	-0,005	0+088,76	5,81	83,821	83,827	0,006
0+097,75	1,61	84,097	84,101	0,004	0+097,66	5,67	84,032	84,031	-0,001
0+105,97	1,62	84,337	84,340	0,003	0+105,74	5,70	84,316	84,312	-0,004

ZA ZGODNOŚĆ
Z ORYGINAŁEM

Skanska S.A.
Inżynieria Budowy
Agda
Przebiegi

DOKUMENTACJA
PROJEKTOWA

Zachodnia Obwodnica Poznania – etap I

MOP SKÓRZEWO

Km 0+280– 0+607

warstwa : KRUSZYWO

Punkt 1					Punkt 2				
Kilometraż	domiar od osi	Wysokość			Kilometraż	domiar od osi	Wysokość		
		H projektowa	H pomierzona	różnica			H projektowa	H pomierzona	różnica
0+288,94	-2,00	81,867	81,861	-0,006	0+278,73	5,50	81,666	81,664	-0,002
0+399,77	-1,98	82,500	82,498	-0,002	0+287,99	5,50	81,712	81,711	-0,001
0+499,73	-1,97	85,023	85,031	0,008	0+299,34	5,00	81,778	81,769	-0,009
0+460,03	-1,96	83,499	83,490	-0,009	0+306,27	4,90	81,815	81,815	0,000
0+489,76	-1,88	84,622	84,615	-0,007	0+319,72	4,77	81,885	81,882	-0,003
0+509,68	-1,86	85,419	85,424	0,005	0+329,54	4,52	81,939	81,941	0,002
0+520,20	-1,66	85,835	85,834	-0,001	0+339,60	4,79	81,984	81,992	0,008
0+479,82	-1,61	84,219	84,213	-0,006	0+359,76	4,50	82,090	82,090	0,000
0+300,32	-1,55	81,914	81,923	0,009	0+380,33	3,83	82,206	82,203	-0,003
0+540,08	-1,49	86,600	86,593	-0,007	0+399,93	3,34	82,396	82,398	0,002
0+320,08	-1,43	82,011	82,020	0,009	0+420,02	3,38	82,697	82,700	0,003
0+340,03	-1,37	82,109	82,104	-0,005	0+440,04	3,33	82,999	83,002	0,003
0+419,72	-1,31	82,786	82,792	0,006	0+460,16	3,44	83,395	83,400	0,005
0+439,81	-1,22	83,087	83,087	0,000	0+480,05	3,69	84,123	84,118	-0,005
0+359,99	-1,21	82,205	82,210	0,005	0+490,60	3,43	84,550	84,557	0,007
0+379,57	-1,18	82,302	82,294	-0,008	0+500,24	3,33	84,938	84,947	0,009
0+329,40	-1,09	82,050	82,054	0,004	0+510,20	3,82	85,326	85,326	0,000
0+306,91	-0,94	81,935	81,934	-0,001	0+520,25	3,71	85,730	85,728	-0,002
0+279,39	-0,86	81,796	81,803	0,007	0+539,99	3,77	86,492	86,494	0,002
0+549,53	0,02	86,876	86,883	0,007	0+549,39	3,78	86,797	86,789	-0,008
0+578,72	0,21	87,577	87,582	0,005	0+559,99	3,65	87,091	87,084	-0,007
0+569,36	0,30	87,372	87,380	0,008	0+569,70	3,59	87,313	87,308	-0,005
0+589,50	0,59	87,795	87,793	-0,002	0+578,23	3,61	87,498	87,496	-0,002
0+597,85	0,61	87,963	87,970	0,007	0+589,36	3,79	87,728	87,737	0,009
0+559,35	0,95	87,129	87,130	0,001	0+597,55	3,41	87,901	87,892	-0,009

DOKUMENTACJA
WYKONAWCZA

ZA ZGODNOŚĆ
Z ORYGINAŁEM

SKAŁKA S.A.
INŻYNIER BUDOWY

Agata Przybył

Zachodnia Obwodnica Poznania – etap I

MOP SKÓRZEWO
ZJAZD PUBLICZNY

warstwa : KRUSZYWO

Punkt 1				Punkt 2					
Kilometraż	domiar od osi	Wysokość			Kilometraż	domiar od osi	Wysokość		
		H projektowa	H pomierzona	różnica			H projektowa	H pomierzona	różnica
0+002,49	-4,63	81,403	81,404	0,001	0+002,69	3,92	81,410	81,409	-0,001
0+012,84	-1,65	81,111	81,121	0,010	0+013,14	2,05	81,092	81,099	0,007
0+023,15	-2,27	80,746	80,752	0,006	0+019,55	3,13	80,853	80,847	-0,006

ZA ZGODNOŚĆ
Z ORYGINAŁEM

Skanska S.A.
INŻYNIER DROGOWY
Agata Zrazczyńska

KLAMENTACJA
YKONAWCZA

Zachodnia Obwodnica Poznania – etap I

MOP SKÓRZEWO - DROGA MANEWRÓWA

Km 0+000 – 0+520

STABILIZACJA

warstwa :

Punkt 1					Punkt 2				
Kilometraż	domiar od osi	Wysokość			Kilometraż	domiar od osi	Wysokość		
		H projektowa	H pomierzona	różnica			H projektowa	H pomierzona	różnica
0+089,32	-1,99	81,192	81,195	0,003	0+089,85	3,51	81,085	81,082	-0,003
0+107,94	-1,38	81,307	81,292	-0,015	0+108,05	3,69	81,207	81,187	-0,020
0+132,64	-1,31	81,457	81,456	-0,001	0+132,51	3,40	81,362	81,343	-0,019
0+150,34	-1,49	81,488	81,495	0,007	0+150,25	3,42	81,390	81,382	-0,008
0+170,27	-1,57	81,442	81,446	0,004	0+170,45	3,23	81,345	81,339	-0,006
0+190,04	-1,41	81,380	81,362	-0,018	0+189,99	3,37	81,284	81,284	0,000
0+209,93	-1,05	81,322	81,326	0,004	0+210,01	3,22	81,237	81,234	-0,003
0+229,19	-1,04	81,351	81,347	-0,004	0+229,58	4,09	81,250	81,248	-0,002
0+247,31	-1,404	81,447	81,432	-0,015	0+248,42	4,72	81,33	81,335	0,005
0+268,13	-1,62	81,555	81,542	-0,013	0+269,05	5,26	81,422	81,429	0,007
0+279,51	-1,47	81,609	81,589	-0,020	0+280,32	4,88	81,486	81,485	-0,001
0+293,15	-1,21	81,672	81,679	0,007	0+293,07	4,77	81,552	81,558	0,006
0+308,13	-1,42	81,751	81,739	-0,012	0+308,75	4,59	81,634	81,617	-0,017
0+335,00	-1,45	81,886	81,888	0,002	0+337,56	4,89	81,771	81,774	0,003
0+358,13	-1,41	82,000	81,998	-0,002	0+359,96	4,57	81,890	81,888	-0,002
0+385,13	-1,48	82,139	82,121	-0,018	0+386,74	3,97	82,042	82,029	-0,013
0+417,34	-1,99	82,564	82,549	-0,015	0+416,17	3,59	82,435	82,429	-0,006
0+456,21	-2,04	83,198	83,179	-0,019	0+458,12	3,46	83,138	83,126	-0,012
0+478,00	-1,66	83,948	83,930	-0,018	0+478,55	3,71	83,862	83,852	-0,010
0+511,72	-1,69	85,297	85,295	-0,002	0+512,06	3,66	85,204	85,190	-0,014

DOKUMENTACJA
WYKONAWCZA

ZA ZGODNOŚĆ
Z ORYGINAŁEM

Skanska S.A.
INŻYNIER BUDOWY
Agata Przytycka

Zachodnia Obwodnica Poznania – etap I

EURO-GEO

Zbigniew Płuska
os. Kosmonautów 171, 61-621 Poznań
tel. 061 820 50 15, 602 737 292
Regon 639597405, NIP 571-129-48-72

MOP SKÓRZEWO
oś "A-1"

warstwa : STABILIZACJA

Punkt 1					Punkt 2				
Kilometraż	domiar od osi	Wysokość			Kilometraż	domiar od osi	Wysokość		
		H projektowa	H	różnica			H projektowa	H	różnica
0+001,77	0,61	82,783	82,790	0,007	0+001,28	6,52	82,669	82,676	0,007
0+020,49	0,72	82,678	82,584	0,006	0+020,79	6,83	82,555	82,561	0,006
0+040,84	0,47	82,582	82,589	0,007	0+041,10	7,01	82,450	82,455	0,005
0+070,24	0,71	82,431	82,437	0,006	0+070,43	7,06	82,303	82,307	0,004
0+085,09	0,66	82,358	82,365	0,007	0+085,15	6,89	82,234	82,237	0,003

mgr inż. **MARIUSZ KUKULSKI**
Geodeta uprawniony
Nr uprawnień: 19177
os. Kalinowe 5a/5, 62-090 Rokietnica
tel. 0606 169 052

ZA ZGODNOŚĆ
Z ORYginałem

Skanska S.A.
INŻYNIER DROGOWY
Agata Przekładowa

INSPEKTOR NADZORU
Pomocnik Sechelski
tel. 662 66 10840 11/C

DOKUMENTACJA
PROJEKTYWNA

Zachodnia Obwodnica Poznania – etap I

MOP SKÓRZEWO - OŚ "A2"

Km 0+000 – 0+055.86

STABILIZACJA

warstwa :

Punkt 1					Punkt 2				
Kilometraż	domiar od osi	Wysokość			Kilometraż	domiar od osi	Wysokość		
		H	H	różnica			H	H	różnica
		projektowa	pomierzona	[m]			[m]	[m]	[m]
0+004,28	1,18	82,256	82,262	0,006	0+006,23	8,51	82,087	82,080	-0,007
0+027,64	0,77	81,992	81,987	-0,005	0+027,64	5,64	81,895	81,876	-0,019
0+052,42	0,55	81,698	81,690	-0,008	0+052,32	5,55	81,602	81,593	-0,009

ZA ZGODNOŚĆ
Z ORYGINAŁEM

Skanska S.A.
INŻYNIER BUDOWY
Agata Przytycka

DOKUMENTACJA
PROJEKTOWA I
WYKONAWCZA

Zachodnia Obwodnica Poznania – etap I

warstwa : STABILIZACJA

MOP SKÓRZEWO
oś "B"

EURC - GEO
Zbigniew Piłuski
os. Kosmonautów 171, 61-621 Poznań
tel. 061 830 50 10, 602 737 292
Regon 639597403, NIP 571-129-48-72

Punkt 1				Punkt 2					
Kilometraż	domiar od osi	Wysokość			Kilometraż	domiar od osi	Wysokość		
		H projektowa [m]	H pomierzona [m]	różnica [m]			H projektowa [m]	H pomierzona [m]	różnica [m]
0+010,21	0,91	82,030	82,038	0,008	0+007,16	6,76	82,131	82,138	0,007
0+030,43	0,55	82,125	82,132	0,007	0+029,84	6,84	82,248	82,256	0,008
0+049,96	1,22	82,238	82,244	0,006	0+050,12	6,86	82,352	82,358	0,006
0+066,32	0,76	82,312	82,321	0,009	0+066,69	6,83	82,435	82,442	0,007
0+078,17	1,08	82,379	82,388	0,009	0+075,55	6,85	82,481	82,488	0,007

mgr inż. **MARIUSZ KUKULSKI**
Geodeta uprawniony
nr uprawnień 1977
os. Kalinowe 5a/5, 62-090 Rokietnica
tel. 0606 169 052

DOKUMENTACJA
WYKONAWCZA

ZA ZGODNOŚĆ
Z ORYGINAŁEM

SKANSKA S.A.
INŻYNIER BUDOWY
Agata Przchylska

INSPEKTOR NADZORU

Tomasz Szabelski
inż. bud. 21 1084 08/1/C

Zachodnia Obwodnica Poznania – etap I

MOP SKÓRZEWO - OŚ "C"

Km 0+000 – 0+103.64

warstwa : STABILIZACJA

Punkt 1					Punkt 2				
Kilometraż	domiar od osi	Wysokość			Kilometraż	domiar od osi	Wysokość		
		H projektowa [m]	H pomierzona [m]	różnica [m]			H projektowa [m]	H pomierzona [m]	różnica [m]
0+032,23	0,48	81,848	81,852	0,004	0+032,74	3,67	81,782	81,788	0,006
0+049,91	0,71	81,754	81,756	0,002	0+049,19	4,18	81,688	81,676	-0,012
0+081,57	0,64	81,595	81,598	0,003	0+081,64	4,01	81,528	81,508	-0,020

DOKUMENTACJA
WYKONAWCZA

ZA ZGODNOŚĆ
Z ORYGINAŁEM

Skanska S.A.
INŻYNIER BUDOWY
[Signature]

Zachodnia Obwodnica Poznania – etap I

MOP SKÓRZEWO - OŚ "D"

Km 0+000 – 0+112.87

STABILIZACJA

warstwa :

Punkt 1					Punkt 2				
Kilometraż	domiar od osi	Wysokość			Kilometraż	domiar od osi	Wysokość		
		H	H	różnica			H	H	różnica
		projektowa	pomierzona	[m]			projektowa	pomierzona	[m]
		[m]	[m]	[m]		[m]		[m]	[m]
0+010,23	0,66	82,153	82,134	-0,019	0+010,34	6,87	82,031	82,035	0,004
0+025,28	0,68	82,494	82,498	0,004	0+024,88	7,03	82,357	82,344	-0,013
0+041,16	0,57	82,894	82,893	-0,001	0+042,59	7,53	82,790	82,773	-0,017
0+061,79	0,73	83,345	83,328	-0,017	0+061,09	7,00	83,213	83,198	-0,015
0+095,91	0,00	83,794	83,799	0,005	0+096,55	6,45	83,682	83,684	0,002
0+111,29	0,66	84,167	84,161	-0,006	0+111,27	6,60	84,048	84,034	-0,014

DOKUMENTACJA
PROJEKTYWNA

ZA ZGODNOŚĆ
Z ORYGINAŁEM

Skanska S.A.
INŻYNIER BUDOWY
[Signature]
Aneta Przybylska

Zachodnia Obwodnica Poznania – etap I

warstwa : ASFALT ŚCIERALNA MOP PAŁĘDZIE "A1"
KM 0+000 - 0+087.29

Punkt 1				Punkt 2					
Kilometraż	domiar od osi	Wysokość			Kilometraż	domiar od osi	Wysokość		
		H projektowa [m]	H [m]	różnica [m]			H projektowa [m]	H [m]	różnica [m]
0+019.85	0.79	81.796	81.797	0.001	0+019.78	6.91	81.674	81.683	0.009
0+029.05	0.50	81.849	81.851	0.002	0+029.18	6.83	81.722	81.733	0.011
0+038.74	0.63	81.894	81.896	0.002	0+038.90	6.83	81.771	81.780	0.009
0+046.55	0.76	81.941	81.940	-0.001	0+048.39	6.74	81.820	81.830	0.010
0+057.70	1.09	81.980	81.983	0.003	0+057.79	6.74	81.868	81.878	0.010
0+067.55	0.50	82.041	82.048	0.007	0+067.41	6.69	81.917	81.926	0.009
0+076.40	0.68	82.082	82.081	-0.001	0+076.53	6.96	81.957	81.965	0.008
0+086.62	0.12	82.144	82.137	-0.007	0+086.42	6.75	82.011	82.015	0.004

ZA ZGODNOŚĆ
Z ORYGINAŁEM

Skanska S.A.
Agata Przepiórska

EURO-GEO
Zaginion Puszko
ul. Włocławak 13H, 61-623 Poznań
tel. 61 630 31 77, 602 737 282
e-mail: eurogeo@poczta.onet.pl, NIP 671-139-43-72

ingr inż. WABINIEŻ KUKULSKI
Geodeta
ul. Łódzka 19/177
os. Kalmowe 55b, 61-060 Rokietnica
tel. 6656 149 052

DOKUMENTACJA
POWYKONAWCZA

11/19
201.4

201, 4

13/19

Zachodnia Obwodnica Poznania – etap I

MOP PAŁĘDZIE "B"

KM 0+000 - 0+085.06

warstwa : ASFALT ŚCIERALNA

Punkt 1				Punkt 2					
Kilometraż	domiar od osi	Wysokość			Kilometraż	domiar od osi	Wysokość		
		H projektowa [m]	H pomierzona [m]	różnica [m]			H projektowa [m]	H pomierzona [m]	różnica [m]
0+011.89	0.82	81.859	81.852	-0.007	0+011.93	6.99	81.982	81.979	-0.003
0+020.94	0.53	81.807	81.798	-0.009	0+021.07	6.72	81.931	81.921	-0.010
0+031.02	0.71	81.760	81.757	-0.003	0+031.25	6.96	81.884	81.874	-0.010
0+040.29	0.54	81.710	81.706	-0.004	0+040.41	6.87	81.836	81.824	-0.012
0+049.58	0.60	81.664	81.659	-0.005	0+049.36	6.94	81.792	81.789	-0.003
0+059.11	0.41	81.612	81.602	-0.010	0+059.17	6.94	81.742	81.754	0.012

EURO - GEO

Zbigniew Pluszka
ul. Włoczek 13H, 61-601 Poznań
tel. 61 639 31 77, 812 737 262
Regon 143057405, 14 371 129-46-72

mgr inż. MAŁGOSZ KUCIŃSKI
Geodeta praktyczny
Krajowy Rejestr Geodetów 19177
os. Kalinowa 54/3, 62-804 Rokietnica
tel. 0806 100 052

DOKUMENTACJA
PROJEKTOWA

ZA ZGODNOŚĆ
Z ORYGINAŁEM

Skanska S.A.
INŻYNIER BUDOWY
Agata Przechyńska

zat. 4
14/18

Zachodnia Obwodnica Poznania – etap I

MOP PAŁĘDZIE "D"

ASFALT ŚCIERALNA

warstwa :

KM 0+070 - 0+118,2

km 070.0 - 0+118.2

Punkt 1					Punkt 2				
Kilometraż	domiar od osi	Wysokość			Kilometraż	domiar od osi	Wysokość		
		H projektowa	H	różnica			H projektowa	H	różnica
0+070.66	0.51	82.502	82.434	-0.008	0+070.52	6.67	82.379	82.373	-0.006
0+075.56	0.63	82.479	82.476	-0.003	0+075.01	7.60	82.342	82.332	-0.010
0+079.24	0.66	82.464	82.469	0.005	0+078.90	8.46	82.309	82.312	0.003
0+083.65	0.67	82.446	82.440	-0.006	0+084.81	7.22	82.310	82.304	-0.006
0+092.01	0.42	82.417	82.424	0.007	0+092.04	7.28	82.280	82.289	0.009
0+100.31	0.34	82.386	82.380	-0.006	0+100.70	7.10	82.249	82.249	0.000
0+109.80	0.45	82.345	82.351	0.006	0+109.64	7.18	82.211	82.220	0.009

EURO-GEO

Zbigniew Piuszka
ul. Wiczak 13H, 61-523 Poznań
tel. 61 639 31 77, 602 737 292
Regon 830597405, NIP 571-029-48-72

mgr inż. MATEUSZ KUKULSKI
Geodeta uprawiony
M. 0000000000 15177
os. Karmowa 3a/5, 62-090 Rawańska
tel. 0606 139 052

DOKUMENTACJA
PROJEKTYWNA
POWYKONAWCZA

ZA ZGODNOŚĆ
Z ORYGINAŁEM

Skanska S.A.
INŻYNIER BUDOWY
Agata Przybylska

zał. 4
15/10

DOKUMENTACJA
PROJEKTYWNA

mgr inż. MAREK KUJAWSKI
Dyplom Inżyniera
08.04.2015 / 09-04-2015
tel. 0605 133 052

EURO - GEO
Zbigniew Piórkowski
ul. Włocławek 13H, 61-423 Poznań
tel. 01 639 31 77, 602 737 292
Biuro: 022 007 405, NIP: 574-129-65-72

warstwa : Zachodnia Obwodnica Poznania – etap I
MOP PAŁĘDZIE DROGA MANEWRÓWA
ASFALT ŚCIERAŁNA KM 0+000 - 0+190

Punkt 1					Punkt 2				
Kilometraż	domiar od osi	Wysokość			Kilometraż	domiar od osi	Wysokość		
		II projektowa	H	różnica			H projektowa	H	różnica
		[m]	[m]	[m]			[m]	[m]	[m]
TRASA S10									
					0+008.18	3.65	87.673	87.670	-0.003
TRASA S11									
					0+020.31	3.81	87.403	87.411	0.008
TRASA S11									
					0+031.50	3.73	87.147	87.151	0.004
TRASA S11									
0+066.28	-1.55	86.331	86.319	-0.012	0+042.94	3.75	86.873	86.863	-0.010
0+077.60	-1.61	85.954	85.944	-0.010	0+066.19	3.76	86.228	86.224	-0.004
0+089.66	-1.69	85.506	85.500	-0.006	0+077.78	3.57	85.843	85.830	-0.013
0+101.05	-1.61	85.070	85.065	-0.005	0+089.48	3.60	85.407	85.410	0.003
0+112.74	-1.71	84.627	84.618	-0.009	0+101.12	3.67	84.962	84.953	-0.009
0+123.90	-1.68	84.206	84.215	0.009	0+112.58	3.63	84.526	84.518	-0.008
0+135.90	-1.64	83.828	83.837	0.009	0+124.22	3.58	84.090	84.080	-0.010
0+147.38	-1.55	83.542	83.537	-0.005	0+135.83	3.55	83.726	83.735	0.009
0+159.84	-1.64	83.246	83.248	0.002	0+147.57	3.73	83.432	83.442	0.010
0+171.20	-1.61	83.018	83.028	0.010	0+159.64	3.39	83.150	83.154	0.004
0+182.65	-1.72	82.878	82.872	-0.006	0+171.02	3.69	82.916	82.926	0.010
					0+182.59	3.54	82.773	82.782	0.009

ZA ZGODNOŚĆ
Z ORYGINAŁEM

Skanska S.A.
INŻYNIER BUDOWY
Agata Przybylska

zał. 4

16/19

Zachodnia Obwodnica Poznania – etap I

MOP PAŁĘDZIE DROGA MANEWRÓWA

KM 0+190 - 0+370

warstwa :

ASFALT ŚCIERALNA

Punkt 1				Punkt 2			
Kilometraż	domiar od osi	Wysokość		Kilometraż	domiar od osi	Wysokość	
		H projektowa [m]	H [m]			H projektowa [m]	H [m]
0+195.05	-1.71	82.754	82.759	0+195.03	3.69	82.646	82.656
0+206.10	-1.75	82.644	82.645	0+206.04	3.70	82.536	82.541
0+217.57	-1.70	82.528	82.527	0+217.16	4.18	82.415	82.421
0+232.17	-1.62	82.381	82.376	0+231.80	4.75	82.257	82.256
0+238.78	-1.92	82.321	82.315	0+238.28	4.91	82.189	82.179
0+248.05	-1.89	82.227	82.219	0+247.60	4.86	82.097	82.090
0+264.68	-1.32	82.050	82.040	0+264.28	5.18	81.924	81.925
0+273.42	-1.69	81.970	81.960	0+273.60	4.84	81.837	81.847
0+310.65	-1.61	81.750	81.745	0+310.64	4.69	81.624	81.628
0+320.41	-1.50	81.699	81.702	0+320.76	5.02	81.567	81.565
0+329.71	-1.44	81.652	81.654	0+330.08	4.89	81.523	81.525
0+348.30	-1.46	81.559	81.554	0+348.20	4.88	81.433	81.430
0+357.18	-1.56	81.517	81.527	0+357.22	4.99	81.366	81.378
0+364.89	-1.49	81.477	81.475	0+364.48	5.01	81.350	81.360
0+370.94	-1.48	81.447	81.447	0+370.53	5.28	81.314	81.324
							0.010

ZA ZGODNOŚĆ
Z ORYGINAŁEM

Skanska S.A.
INŻYNIER BUDOWY
Agata Przychyńska

EURO - GEO

Złotów Północna
ul. Włoczek 1311, 61-623 Poznań
tel. 61 859 31 77, 662 737 242
Regon 143597405, NIP 571-129-8192

DOKUMENTACJA
PROJEKOWA

mgr inż. MATEUSZ KUKULSKI

Centrum Inżynierii




Zachodnia Obwodnica Poznania – etap I

MOP PAŁĘDZIE ZJAZD PUBLICZNY

warstwa : ASFALT ŚCIERALNA KM 0+000 - 0+054

Punkt 1					Punkt 2				
Kilometraż	domiar od osi	Wysokość			Kilometraż	domiar od osi	Wysokość		
		H projektowa	H	różnica			H projektowa	H	różnica
		[m]	[m]	[m]			[m]	[m]	[m]
0+010.37	-2.30	81.761	81.770	0.009	0+010.17	2.33	81.858	81.860	0.002
0+023.65	-2.33	81.475	81.482	0.007	0+023.62	2.42	81.570	81.575	0.005
0+034.70	-2.69	81.229	81.227	-0.002	0+033.81	2.74	81.357	81.349	-0.008

EURO-CEO

Zbigniew Florka
ul. Wilek 134, 61-023 Poznań
tel. 61 530 31 77, 602 737 292
kom. 602 337 405, NIP 514-159-45-72


DOKUMENTACJA
PROJEKTOWA

ZA ZGODNOŚĆ
Z ORYGINAŁEM

Skanska S.A.
INŻYNIER GŁÓWNY
Agata Piątyńska

17/19
2014

Zachodnia Obwodnica Poznania – etap I

MOP PAŁĘDZIE OŚ A1
KM 0+000- 0+087

ASFALT WIAŻĄCA

warstwa :

Punkt 1					Punkt 2				
Kilometraż	domiar od osi	Wysokość			Kilometraż	domiar od osi	Wysokość		
		H projektowa	H pomierzona	różnica			H projektowa	H pomierzona	różnica
0+013,79	0,36	81,735	81,726	-0,009	0+013,48	7,02	81,600	81,610	0,010
0+023,07	0,44	81,780	81,772	-0,008	0+023,11	7,07	81,647	81,650	0,003
0+033,59	0,39	81,833	81,830	-0,003	0+033,49	7,08	81,699	81,708	0,009
0+043,96	0,29	81,887	81,880	-0,007	0+043,91	7,15	81,750	81,757	0,007
0+054,48	0,33	81,939	81,937	-0,002	0+054,43	7,10	81,804	81,814	0,010
0+065,15	0,38	81,992	81,992	0,000	0+065,11	6,98	81,859	81,862	0,003
0+076,03	0,47	82,044	82,037	-0,007	0+075,83	7,02	81,912	81,917	0,005
0+084,11	0,46	82,085	82,079	-0,006	0+084,00	7,05	81,953	81,963	0,010

DOKUMENTACJA
PROJEKTOWA

ZA ZGODNOŚĆ
Z ORYGINAŁEM

Skanska S.A.
INŻYNIER BUDOWY
Agata Przybylska

Zachodnia Obwodnica Poznania – etap I

MOP PAŁĘDZIE OŚ A2
KM 0+000- 0+050

ASFALT WIAŻĄCA

warstwa :

Punkt 1				Punkt 2					
Kilometraż	domiar od osi	Wysokość			Kilometraż	domiar od osi	Wysokość		
		H	H	różnica			H	H	różnica
0+002,79	0,63	82,079	82,076	-0,003	0+002,01	8,44	81,928	81,938	0,010
0+012,71	0,44	82,019	82,020	0,001	0+012,99	8,47	81,856	81,866	0,010
0+018,29	0,46	81,982	81,987	0,005	0+018,18	8,39	81,824	81,833	0,009
0+028,72	0,41	81,918	81,929	0,011	0+028,88	5,72	81,811	81,823	0,012
0+039,64	0,50	81,850	81,859	0,009	0+039,73	5,58	81,775	81,784	0,009

ZA ZGODNOŚĆ
Z ORYGINAŁEM

Skanska S.A.
INŻYNIER BUDOWY
Agata Przybylska

DOKUMENTACJA
BUDOWLANA

Zachodnia Obwodnica Poznania – etap I

MOP PAŁĘDZIE OŚ C KM 0+000- 0+100

warstwa : ASFALT WIAŻĄCA

Punkt 1					Punkt 2				
Kilometraż	domiar od osi	Wysokość			Kilometraż	domiar od osi	Wysokość		
		H projektowa	H pomierzona	różnica			H projektowa	H pomierzona	różnica
0+011,28	-3,99	81,604	81,619	0,015	0+013,98	-0,32	81,679	81,684	0,005
0+021,26	-4,15	81,552	81,561	0,009	0+021,06	-0,28	81,630	81,629	-0,001
0+031,64	-4,15	81,500	81,510	0,010	0+031,75	-0,38	81,575	81,581	0,006
0+042,01	-4,03	81,451	81,460	0,009	0+042,07	-0,35	81,524	81,522	-0,002
0+052,11	-4,04	81,401	81,411	0,010	0+052,24	-0,38	81,473	81,469	-0,004
0+063,29	-4,04	81,345	81,340	-0,005	0+063,24	-0,30	81,420	81,407	-0,010
0+070,85	-4,11	81,306	81,316	0,010	0+071,07	-0,36	81,380	81,378	-0,002
0+075,50	-4,16	81,282	81,294	0,012	0+075,25	-0,52	81,351	81,353	0,002

DOKUMENTACJA
PROJEKTOWA

ZA ZGODNOŚĆ
Z ORYGINAŁEM

Skanska S.A.
INŻYNIER BUDOWY
Agata Przybylska

Zachodnia Obwodnica Poznania – etap I

MOP PAŁĘDZIE DROGA MANEROWA

KM 0+285- 0+450

warstwa :

ASFALT WIAŻĄCA

Punkt 1					Punkt 2				
Kilometraż	domiar od osi	Wysokość			Kilometraż	domiar od osi	Wysokość		
		projektowa	H	różnica			projektowa	H	różnica
0+304,36	-1,64	81,742	81,752	0,010	0+304,46	5,14	81,606	81,609	0,003
0+313,46	-1,75	81,699	81,693	-0,006	0+313,41	5,08	81,562	81,569	0,007
0+323,97	-1,73	81,646	81,653	0,007	0+323,79	5,28	81,507	81,505	-0,002
0+335,01	-1,61	81,589	81,585	-0,004	0+334,98	5,24	81,452	81,454	0,002
0+344,97	-1,70	81,541	81,542	0,001	0+345,03	5,10	81,405	81,407	0,002
0+355,34	-1,60	81,487	81,497	0,010	0+355,07	5,06	81,355	81,364	0,009
0+364,35	-1,48	81,440	81,442	0,002	0+363,91	6,88	81,275	81,285	0,010
0+377,81	-1,45	81,380	81,378	-0,002	0+373,19	2,27	81,321	81,331	0,010
0+389,84	-1,70	81,392	81,390	-0,002	0+388,06	3,62	81,280	81,277	-0,003
0+401,13	-1,51	81,422	81,425	0,003	0+398,99	3,70	81,311	81,308	-0,003
0+407,47	-2,86	81,468	81,457	-0,011	0+409,14	3,59	81,344	81,344	0,000
0+422,81	-1,68	81,490	81,497	0,007	0+421,55	3,58	81,381	81,384	0,003
0+430,41	-1,54	81,510	81,520	0,010	0+430,41	3,72	81,405	81,414	0,009
0+439,88	-1,84	81,545	81,536	-0,009	0+440,01	3,62	81,436	81,441	0,005

DOKUMENTACJA
PROJEKTOWYKONAWCZA

ZA ZGODNOŚĆ
Z ORYGINAŁEM

Skanska S.A.
INŻYNIER DROGOWY
Agata Przewyrska

Zachodnia Obwodnica Poznania – etap I

warstwa : WIAŻACA

MOP PAŁĘDZIE

DROGA MANEWRÓWA 0+470-0+599

DROGA MANEWROWA 0+470-0+599

Punkt 1					Punkt 2				
Kilometraż	domiar od osi	Wysokość			Kilometraż	domiar od osi	Wysokość		
		H projektowa [m]	H [m]	różnica [m]			H projektowa [m]	H [m]	różnica [m]
0+471.69	-0.94	81.576	81.584	0.008	0+472.58	3.55	81.484	81.483	-0.001
0+481.57	-0.94	81.535	81.539	0.004	0+481.68	3.56	81.444	81.454	0.010
0+490.16	-1.15	81.495	81.500	0.005	0+488.98	3.54	81.407	81.399	-0.008
0+500.10	-0.95	81.440	81.442	0.002	0+497.86	3.77	81.357	81.348	-0.009
0+511.15	-1.52	81.394	81.384	-0.010	0+511.87	3.87	81.282	81.279	-0.003
0+522.71	-1.49	81.334	81.336	0.002	0+522.12	3.75	81.232	81.240	0.008
0+532.01	-1.46	81.285	81.289	0.004	0+531.51	4.01	81.178	81.171	-0.007
0+550.33	-1.10	81.183	81.191	0.008	0+549.25	3.55	81.096	81.094	-0.002
0+562.96	-0.78	81.112	81.102	-0.010	0+562.85	3.55	81.026	81.027	0.001
0+579.47	-0.31	81.017	81.020	0.003	0+579.23	3.53	80.942	80.945	0.003
0+597.98	-0.45	80.924	80.915	-0.009	0+598.26	3.50	80.844	80.852	0.008

EURO - GEO

Zbigniew Pluszka

Włoczek 13H, 61-623 Poznań
t. 61 639 31 77, 602 737 292
com 539597405, NIP 571-129-48-72

mgi inż. MARIUSZ KUKULSKI

Geodeta uprawniony

Ar uprawnien: 19177

os Kąkolewski 5-62-090 Rokietnica
tel. 0606 169 052

DOKUMENTACJA
POWYKONAWCZA

mgi inż. Zbigniew Adamski

GEODETA UPRAWNIONY

Ar upr. 7161, wyd. przez GKG

* Jacek III Sobieskiego 19/15, 60-014 Poznań
tel. 061 677 12 84, 0 728 449 567

05-20-12

ZA ZGODNOŚĆ
Z ORYGINAŁEM

Skanska S.A.
INŻYNIER BUDOWY
Agata Przybylska

Zachodnia Obwodnica Poznania – etap I

MOP PAŁĘDZIE ZJAZD PUBLICZNY

warstwa : ASFALT WIAŻĄCA

Punkt 1				Punkt 2					
Kilometraż	domiar od osi	Wysokość			Kilometraż	domiar od osi	Wysokość		
		H [m]	H [m]	różnica [m]			H [m]	H [m]	różnica [m]
0+004,34	-5,30	81,825	81,835	0,010	0+004,47	4,51	81,950	81,944	-0,006
0+008,45	-3,10	81,750	81,745	-0,005	0+008,52	2,94	81,860	81,859	-0,001
0+017,43	-2,66	81,560	81,550	-0,010	0+017,66	2,72	81,665	81,669	0,004
0+026,60	-2,66	81,365	81,355	-0,010	0+026,61	2,63	81,470	81,468	-0,002
0+035,43	-2,59	81,186	81,178	-0,008	0+035,59	2,64	81,276	81,276	0,000

DOKUMENTACJA
POWYKONAWCZA

ZA ZGODNOŚĆ
Z ORYGINAŁEM

Skanska S.A.
INŻYNIER BUDOWY
Agata Przybylska



Zbigniew Płuska

ul. Wilczak 13H, 61-623 Poznań
tel. 61 639 31 77, 602 737 292
Regon 539597405, NIP 571-129-48-72

mgr inż. MARIUSZ KUKULSKI

Geodeta uprawniony

Nr. 151 u. 177

os Kalinowe 5a/5, 62-090 Rokietnica

tel 0606 169 052

mgr inż. Zbigniew Adamski
GEODETA UPRAWNIONY
nr upr. 7161, wyd. przez GKG
78, Jans III Ścieżkowego 19/10 50-688 Poznań
tel. 061 677 12 54, 0 78 940 587
05-2017

ZA ZGODNOŚĆ
Z ORYGINAŁEM

Skanska S.A.
INŻYNIER DZIAŁOWY


2017 3

5/5

Zachodnia Obwodnica Poznania – etap I

warstwa : MOP PAŁĘDZIE - OŚ A1
 ASFALT PODBUDOWA KM 0+000 - 0+087

Punkt 1					Punkt 2				
Kilometr	domiar od osi	Wysokość			Kilometr	domiar od osi	Wysokość		
		H projektowa	H pomierzona	różnica			H projektowa	H pomierzona	różnica
0+019,60	0,24	81,706	81,714	0,008	0+019,32	7,16	81,566	81,583	0,009
0+030,15	0,40	81,756	81,768	0,009	0+029,92	7,14	81,620	81,637	0,010
0+040,47	0,26	81,810	81,820	0,010	0+040,53	7,13	81,673	81,685	0,009
0+052,52	0,20	81,872	81,880	0,008	0+052,28	7,13	81,732	81,743	0,010
0+063,89	0,31	81,927	81,937	0,010	0+063,49	7,18	81,787	81,797	0,010
0+073,92	0,23	81,978	81,982	0,004	0+073,92	7,12	81,841	81,842	0,001
0+083,32	0,38	82,022	82,017	-0,005	0+082,9-	7,26	81,883	81,893	0,010

DOKUMENTACJA
 WYKONAWCZA

ZA ZGODNOŚĆ
 Z ORYGINAŁEM

Skanska S.A.
 INŻYNIER BUDOWY
 Agata Przegląda

Zachodnia Obwodnica Poznania – etap I

MOP PAŁĘDZIE - OŚ A2
KM 0+000 - 0+056

warstwa :

ASFALT PODBUDOWA

Punkt 1					Punkt 2				
Kilometraż	domiar od osi	Wysokość			Kilometraż	domiar od osi	Wysokość		
		H [m]	H pomierzona [m]	różnica [m]			H [m]	H pomierzona [m]	różnica [m]
C+008,94	0,24	81,987	81,997	0,010	0+009,03	8,67	81,818	81,818	0,000
C+017,86	0,34	81,927	81,936	0,009	0+018,33	8,24	81,766	81,783	0,009
C+024,03	0,29	81,890	81,900	0,010	0+024,03	5,72	81,781	81,792	0,008
C+033,64	0,19	81,833	81,842	0,009	0+033,60	5,60	81,725	81,749	0,009
C+042,20	0,57	81,772	81,775	0,004	0+042,16	5,79	81,668	81,708	0,008

ZA ZGODNOŚĆ
Z ORYGINAŁEM

Skanska S.A.
INŻYNIER BUDOWY
P. Zieliński
Agencja Projektowa

DOKUMENTACJA
POWYKONAWCZA

Zachodnia Obwodnica Poznania – etap I

MOP PAŁĘDZIE - OŚ B

KM 0+000 - 0+085

ASFALT PODBUDOWA

warstwa I

Punkt 1				Punkt 2					
Kilometraż	domiar od osi	Wysokość			Kilometraż	domiar od osi	Wysokość		
		H	H	różnica			H	H	różnica
0+008,93	0,27	81,763	81,775	0,012	0+009,10	7,24	81,901	81,913	0,012
0+019,46	0,52	81,715	81,700	-0,015	0+019,22	7,18	81,849	81,843	-0,006
0+029,33	0,40	81,662	81,657	-0,005	0+029,39	7,19	81,798	81,787	-0,011
0+040,02	0,29	81,606	81,598	-0,008	0+039,74	7,22	81,746	81,737	-0,009
0+049,66	0,28	81,557	81,555	-0,002	0+049,50	7,17	81,696	81,698	0,002
0+060,32	0,41	81,506	81,490	-0,016	0+059,48	7,18	81,646	81,646	0,000

DOKUMENTACJA
POWYKONAWCZA

ZA ZGODNOŚĆ
Z ORYGINAŁEM

Skanska S.A.
INŻYNIER BUDOWY
Agata Przybylska

Zachodnia Obwodnica Poznania – etap I

MOP PAŁĘDZIE - OŚ C

KM 0+000 - 0+114

ASFALT PODBUDOWA

warstwa :

Punkt 1				Punkt 2					
Kilometr	domiar od osi	Wysokość			Kilometr	domiar od osi	Wysokość		
		projektowa	H	różnica			projektowa	H	różnica
0+014,41	-4,17	81,525	81,535	0,010	0+014,19	-0,42	81,601	81,609	0,008
0+023,28	-4,12	81,482	81,491	0,009	0+023,52	-0,27	81,558	81,568	0,010
0+033,79	-3,98	81,433	81,443	0,010	0+033,77	-0,34	81,506	81,514	0,008
0+044,09	-4,06	81,380	81,389	0,009	0+044,30	-0,29	81,454	81,464	0,010
0+054,57	-4,01	81,329	81,337	0,008	0+054,68	-0,26	81,403	81,400	-0,003
0+065,49	-4,27	81,270	81,273	0,003	0+065,43	-0,22	81,351	81,344	-0,007
0+075,63	-4,49	81,215	81,224	0,009	0+075,57	-2,36	81,258	81,270	0,010

DOKUMENTACJA
WYKONAWCZA

ZA ZGODNOŚĆ
Z ORYGINAŁEM

Skanska S.A.
INŻYNIER BUDOWY
Agata Przychyńska

Zachodnia Obwodnica Poznania – etap I

MOP PAŁĘDZIE - DROGA MANEWRÓWA

KM 0+300 - 0+500

warstwa :

KRUSZYWO

Punkt: 1					Punkt: 2				
Kilometraż	domiar od osi	Wysokość			Kilometraż	domiar od osi	Wysokość		
		projekтова	H	różnica			projekтова	H	różnica
0+301,04	-1,70	81,699	81,709	0,010	0+300,52	5,26	81,563	81,571	0,008
0+311,26	-1,68	81,645	81,642	-0,006	0+311,08	5,29	81,510	81,520	0,010
0+322,11	-1,85	81,597	81,603	0,006	0+321,68	5,25	81,458	81,449	-0,009
0+332,25	-1,71	81,544	81,547	0,003	0+332,03	5,16	81,408	81,405	-0,003
0+342,34	-1,77	81,495	81,505	0,010	0+342,02	5,28	81,356	81,359	0,003
0+352,65	-1,68	81,442	81,448	0,006	0+352,41	5,32	81,303	81,318	0,010
0+362,13	-1,87	81,389	81,403	0,009	0+368,63	2,07	81,288	81,308	0,010
0+371,36	-1,71	81,350	81,360	0,010	0+374,59	2,19	81,257	81,259	0,002
0+380,82	-1,79	81,321	81,323	0,007	0+379,81	2,36	81,239	81,237	-0,002
0+389,67	-1,58	81,331	81,327	-0,004	0+389,67	3,66	81,224	81,239	0,010
0+400,09	-1,53	81,362	81,375	0,013	0+400,42	3,57	81,258	81,277	0,010
0+411,63	-1,44	81,392	81,376	-0,016	0+411,39	3,83	81,286	81,300	0,009
0+421,51	-1,55	81,426	81,436	0,010	0+421,87	3,63	81,321	81,329	0,008
0+432,84	-1,51	81,459	81,457	0,008	0+432,51	3,65	81,353	81,370	0,009
0+442,36	-1,71	81,489	81,459	-0,020	0+442,53	3,53	81,385	81,400	0,008
0+451,91	-1,66	81,517	81,528	0,011	0+451,83	3,70	81,410	81,413	0,003
0+460,84	-1,51	81,537	81,541	0,004	0+461,23	3,56	81,434	81,424	-0,010
0+470,71	1,08	81,478	81,475	-0,003	0+470,04	3,84	81,424	81,433	0,009
0+479,93	1,44	81,436	81,433	-0,003	0+479,88	4,00	81,385	81,390	0,005
0+490,13	1,30	81,386	81,376	-0,010	0+490,15	4,17	81,329	81,338	0,009
0+500,07	1,33	81,334	81,314	-0,020	0+500,00	4,24	81,276	81,275	-0,001

DOKUMENTACJA
PROJEKTOWA

ZA ZGODNOŚĆ
Z ORYGINAŁEM

Skanska S.A.
INŻYNIER BUDOWY
P. J. /
Adrian P. /

Zachodnia Obwodnica Poznania – etap I

MOP PAŁĘDZIE - OŚ A1
KM 0+000 - 0+087

warstwa : KRUSZYWO

Punkt 1				Punkt 2					
Kilometraż	domiar od osi	Wysokość			Kilometraż	domiar od osi	Wysokość		
		H [m]	H [m]	różnica [m]			H [m]	H [m]	różnica [m]
0+007,91	1,68	81,484	81,488	0,004	0+006,92	6,34	81,430	81,439	0,009
0+017,87	1,56	81,591	81,582	-0,009	0+017,73	6,17	81,498	81,502	0,004
0+028,14	1,31	81,648	81,657	0,009	0+027,56	6,20	81,547	81,546	-0,001
0+038,40	1,07	81,704	81,710	0,006	0+038,47	6,22	81,601	81,611	0,010
0+049,63	1,23	81,757	81,75	-0,006	0+049,13	6,12	81,657	81,639	-0,018
0+059,85	1,43	81,804	81,814	0,010	0+059,93	6,06	81,712	81,702	-0,010
0+070,28	1,39	81,857	81,867	0,010	0+069,72	5,99	81,762	81,772	0,010
0+079,72	1,46	81,903	81,892	-0,011	0+080,20	6,21	81,810	81,794	-0,016

ZA ZGODNOŚĆ
Z ORYGINAŁEM

Skanska S.A.
INŻYNIER BIUROWY
P-7
Agata Przybylska

DOKUMENTACJA
PROJEKTOWA

Zachodnia Obwodnica Poznania – etap I

MOP PAŁĘDZIE - OŚ A2
KM 0+000 - 0+056

warstwa : KRUSZYWO

Punkt 1					Punkt 2				
Kilometraż	domiar od osi	Wysokość			Kilometraż	domiar od osi	Wysokość		
		projektowa H	projektowana H	różnica			projektowa H	projektowana H	różnica
		[m]	[m]	[m]			[m]	[m]	[m]
0+004,87	1,52	81,908	81,899	-0,009	0+005,01	7,34	81,791	81,791	0,000
0+015,42	0,90	81,852	81,856	0,004	0+014,99	7,60	81,720	81,713	-0,007
0+023,05	1,45	81,792	81,800	0,008	0+022,85	5,27	81,717	81,712	-0,005
0+031,29	0,58	81,759	81,769	0,010	0+030,39	4,95	81,677	81,677	0,000
0+044,73	0,44	81,679	81,671	-0,008	0+045,14	5,26	81,581	81,587	0,006

ZA ZGODNOŚĆ
Z ORYGINAŁEM

Skanska S.A.
INŻYNIER BUDOWY
P. Z.
Agata Przytycka

DOKUMENTACJA
POWYKONAWCZA

Zachodnia Obwodnica Poznania – etap I

MOP PAŁĘDZIE - OŚ B

KM 0+000 - 0+085

KRUSZYWO

warstwa :

Punkt 1					Punkt 2				
Kilometraż	domiar od osi	Wysokość			Kilometraż	domiar od osi	Wysokość		
		H [m]	H [m]	różnica [m]			H [m]	H [m]	różnica [m]
0+022,21	0,97	81,630	81,613	-0,017	0+021,41	6,18	81,738	81,720	-0,018
0+031,29	1,30	81,590	81,587	-0,003	0+031,25	6,00	81,685	81,671	-0,014
0+041,56	1,18	81,536	81,518	-0,018	0+041,05	6,27	81,641	81,625	-0,016
0+055,13	0,76	81,459	81,461	0,002	0+059,01	5,53	81,535	81,523	-0,012
0+071,09	1,16	81,387	81,367	-0,020	0+069,76	5,82	81,486	81,466	-0,020

ZA ZGODNOŚĆ
Z ORYGINAŁEM

Skanska S.A.
INŻYNIER INŻYNIER
Agata Krzywicka

DOKUMENTACJA
WYKONAWCZA

Zachodnia Obwodnica Poznania – etap I

MOP PAŁĘDZIE - OŚ C

KM 0+000 - 0+114

KRUSZYWO

warstwa :

Punkt 1				Punkt 2					
Kilometr	domiar od osi	Wysokość			Kilometr	domiar od osi	Wysokość		
		H projektowa	H pomierzona	różnica			H projektowa	H pomierzona	różnica
0+013,84	-1,24	81,507	81,517	0,010	0+013,92	-3,49	81,461	81,471	0,010
0+023,25	-1,00	81,465	81,468	0,003	0+022,97	-3,48	81,416	81,426	0,010
0+037,46	-0,81	81,398	81,405	0,007	0+037,32	-3,50	81,345	81,354	0,009
0+046,68	-1,40	81,340	81,347	0,007	0+046,63	-3,49	81,299	81,307	0,008
0+055,68	-0,97	81,304	81,303	-0,001	0+055,95	-3,39	81,255	81,264	0,009
0+065,51	-1,18	81,251	81,241	-0,010	0+065,41	-3,53	81,205	81,210	0,005
0+074,51	-1,09	81,209	81,216	0,007	0+074,59	-3,64	81,157	81,151	-0,006

DOKUMENTACJA
PROJEKTOWA

ZA ZGODNOŚĆ
Z ORYGINAŁEM

Skanska S.A.
INŻYNIER BUDOWY
Agata Przybylska

Zachodnia Obwodnica Poznania – etap I

MOP PAŁĘDZIE
ZJAZD PUBLICZNY

warstwa : KRUSZYWO

Punkt 1					Punkt 2				
Kilometraż	domiar od osi	Wysokość			Kilometraż	domiar od osi	Wysokość		
		H projektowa [m]	H pomierzona [m]	różnica [m]			H projektowa [m]	H pomierzona [m]	różnica [m]
0+008,80	-2,96	81,661	81,666	0,005	0+008,91	2,63	81,771	81,779	0,008
0+018,14	-2,31	81,473	81,465	-0,008	0+018,88	2,13	81,546	81,537	-0,009
0+030,78	-2,27	81,202	81,197	-0,005	0+030,81	2,37	81,294	81,301	0,007
0+040,88	-2,50	80,980	80,989	0,009	0+041,18	2,17	81,067	81,075	0,008

ZA ZGODNOŚĆ
Z ORYGINAŁEM

Skanska S.A.
INŻYNIER BUDOWY
Agata Przewłaska

DOKUMENTACJA
OWYKONAWCZA