


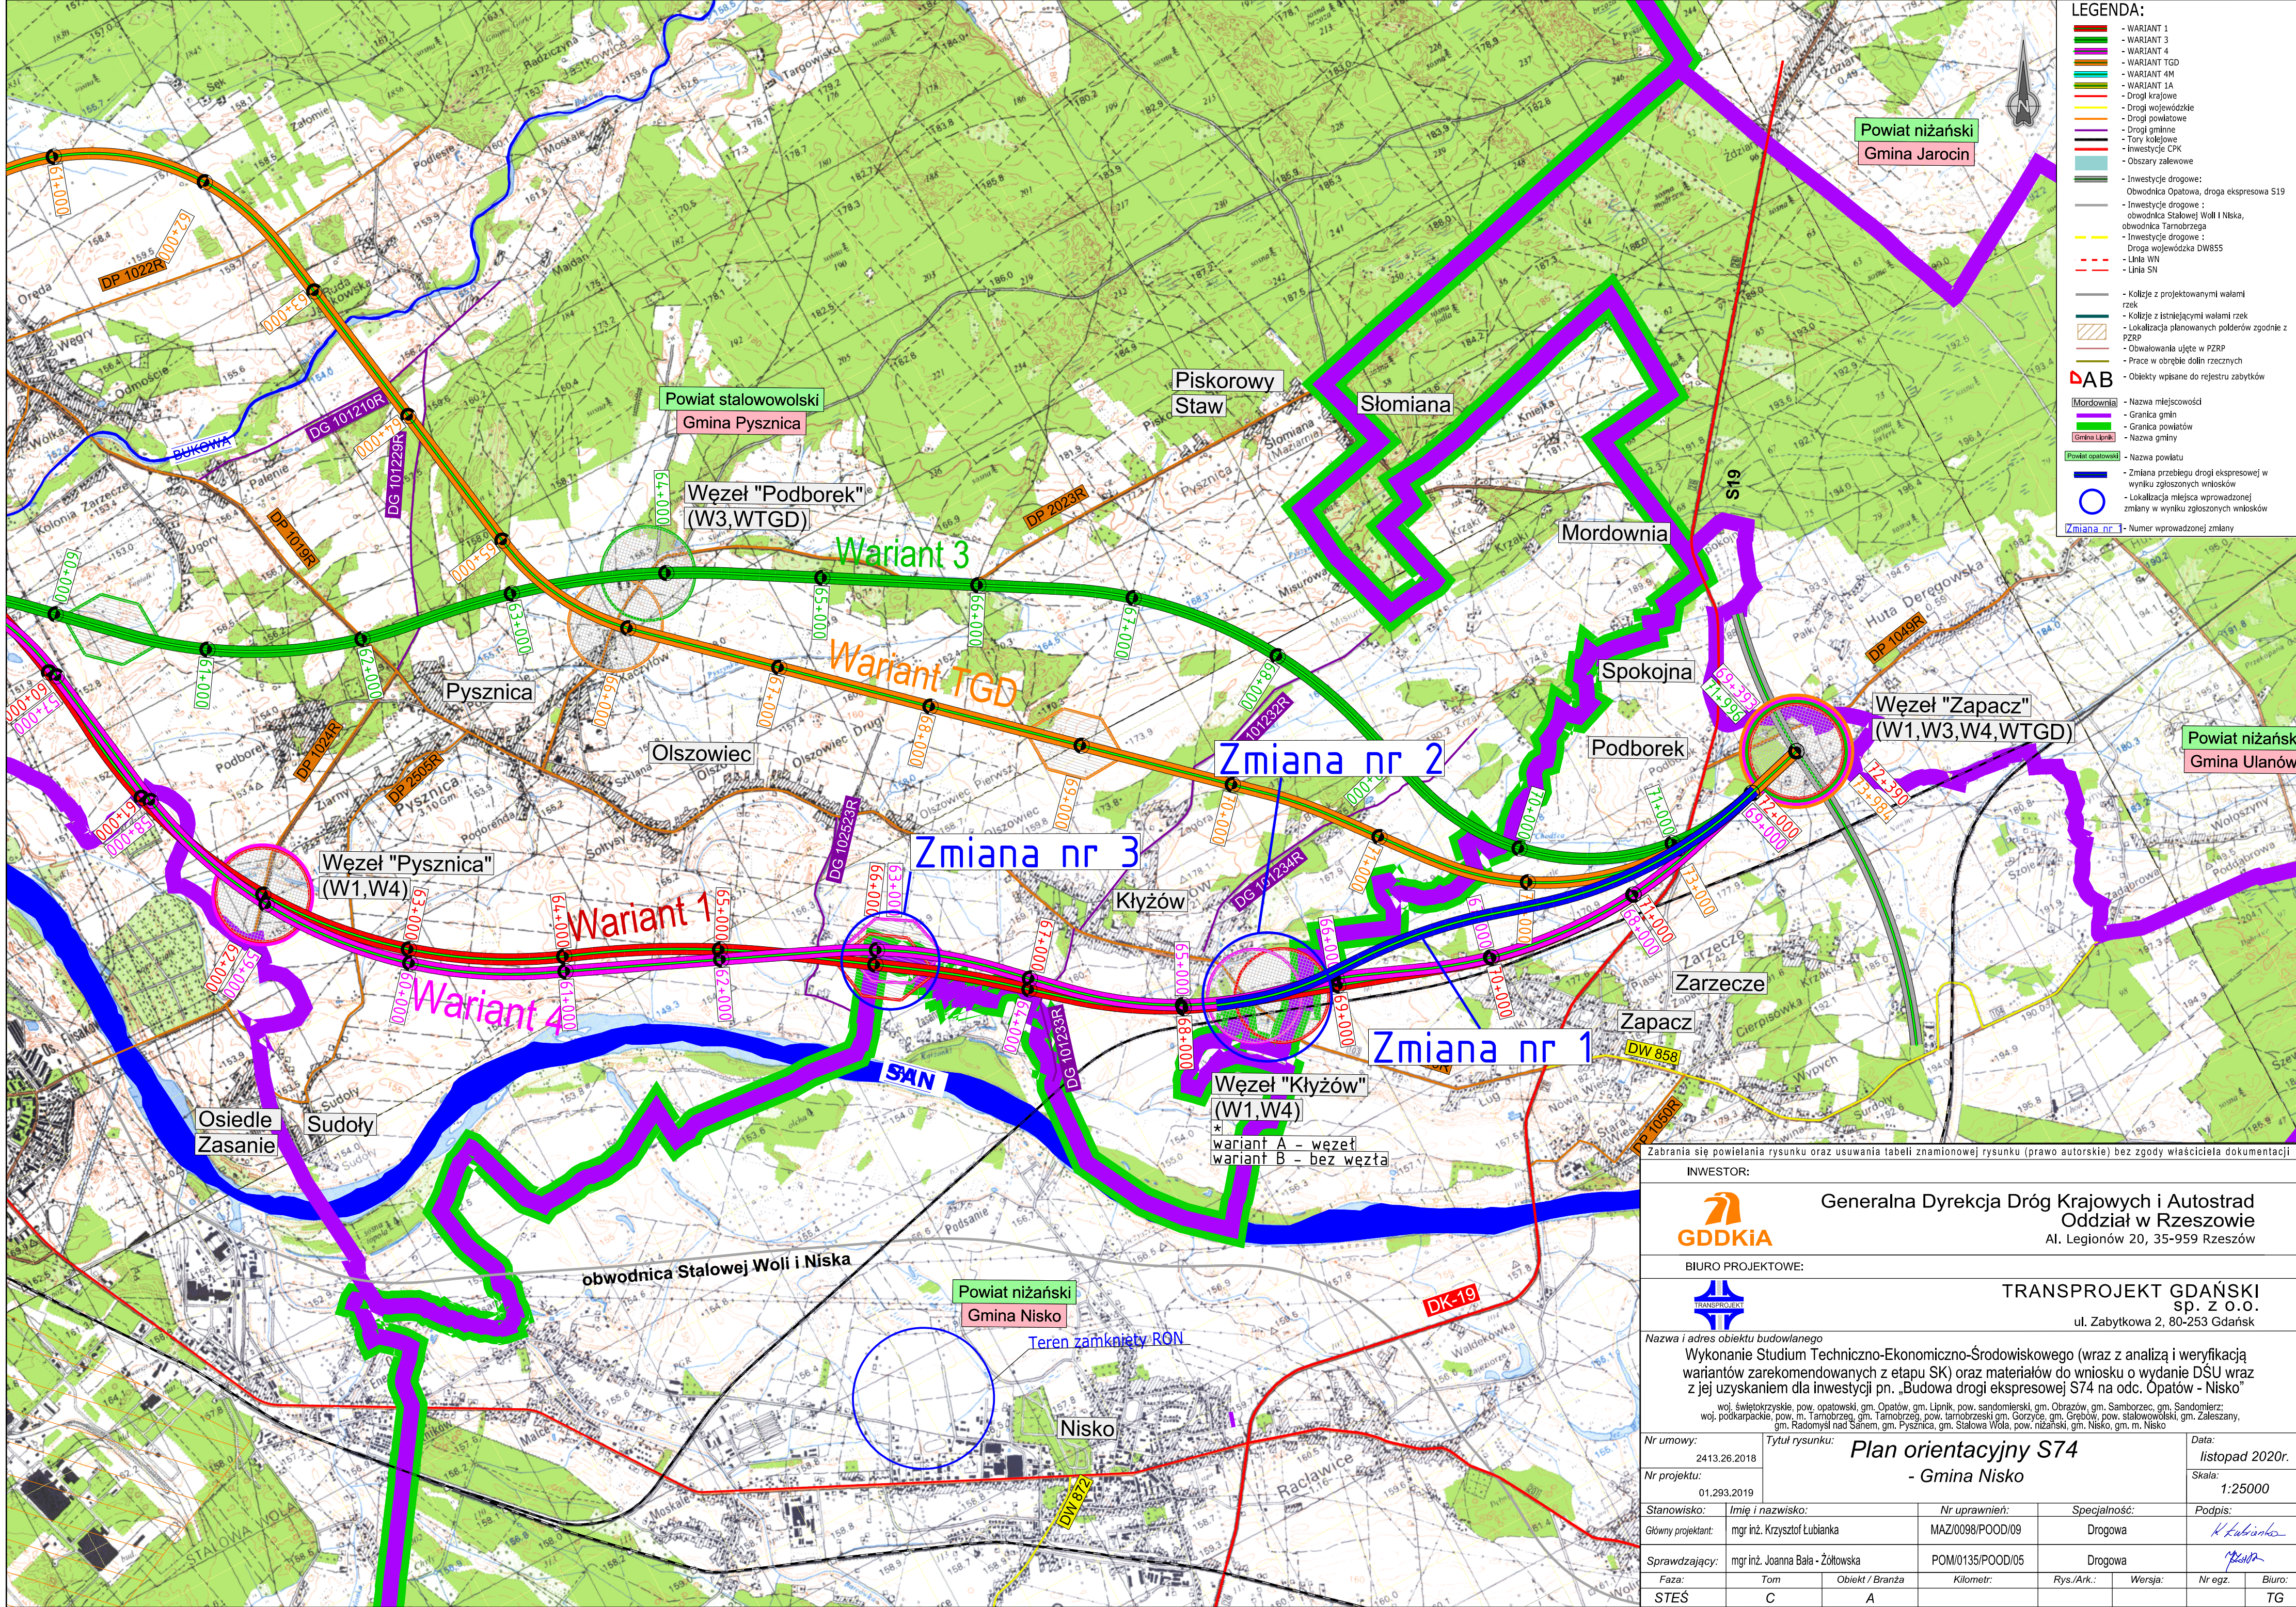

Zabrania się powieliania rysunku oraz usuwania tabeli znamionowej rysunku (prawo autorskie) bez zgody właściciela dokumentacji

INWESTOR:

GDDKIA

BIURO PROJEKTOWE:

TRANSPROJEKT GDAŃSKI
sp. z o.o.
ul. Zabytkowa 2, 80-253 Gdańsk

Generalna Dyrekcja Dróg Krajowych i Autostrad
Oddział w Rzeszowie
Al. Legionów 20, 35-959 Rzeszów

Nazwa i adres obiektu budowlanego
Wykonanie Studium Techniczno-Ekonomiczno-Środowiskowego (wraz z analizą i weryfikacją wariantów zarekomendowanych z etapu SK) oraz materiałów do wniosku o wydanie DŚU wraz z jej uzyskaniem dla inwestycji pn. „Budowa drogi ekspresowej S74 na odc. Opatów - Nisko”
woj. świętokrzyskie, pow. opatowski, gm. Opatów, gm. Lipnik, pow. sandomierski, gm. Obrzązów, gm. Samborzec, gm. Sandomierz;
woj. podkarpackie, pow. m. tarnobrzeg, gm. Tarnobrzeg, pow. tarnobrzegi, gm. Gorzyce, gm. Grebów, pow. stalowowolski, gm. Zaleszany,
gm. Radomyśl nad Sanem, gm. Pysznica, gm. Stalowa Wola, pow. niżański, gm. Nisko, gm. m. Nisko

Nr umowy:	2413.26.2018	Tytuł rysunku:		Plan orientacyjny S74	Data:
Nr projektu:	01.293.2019			- Gmina Nisko	listopad 2020r.
Stanowisko:	Imię i nazwisko:	Nr uprawnień:	Specjalność:	Podpis:	
Główny projektant:	mgr inż. Krzysztof Łubianka	MAZ/0098/POOD/09	Drogowa	<i>K. Łubianka</i>	
Sprawdzający:	mgr inż. Joanna Bala - Żółtowska	POM/0135/POOD/05	Drogowa	<i>Joanna Bala</i>	
Faza:	Tom	Obiekt / Branża	Kilometr:	Rys./Ark.:	Wersja:
STeS	C	A			

Nr egz.	Biuro:
	TG