
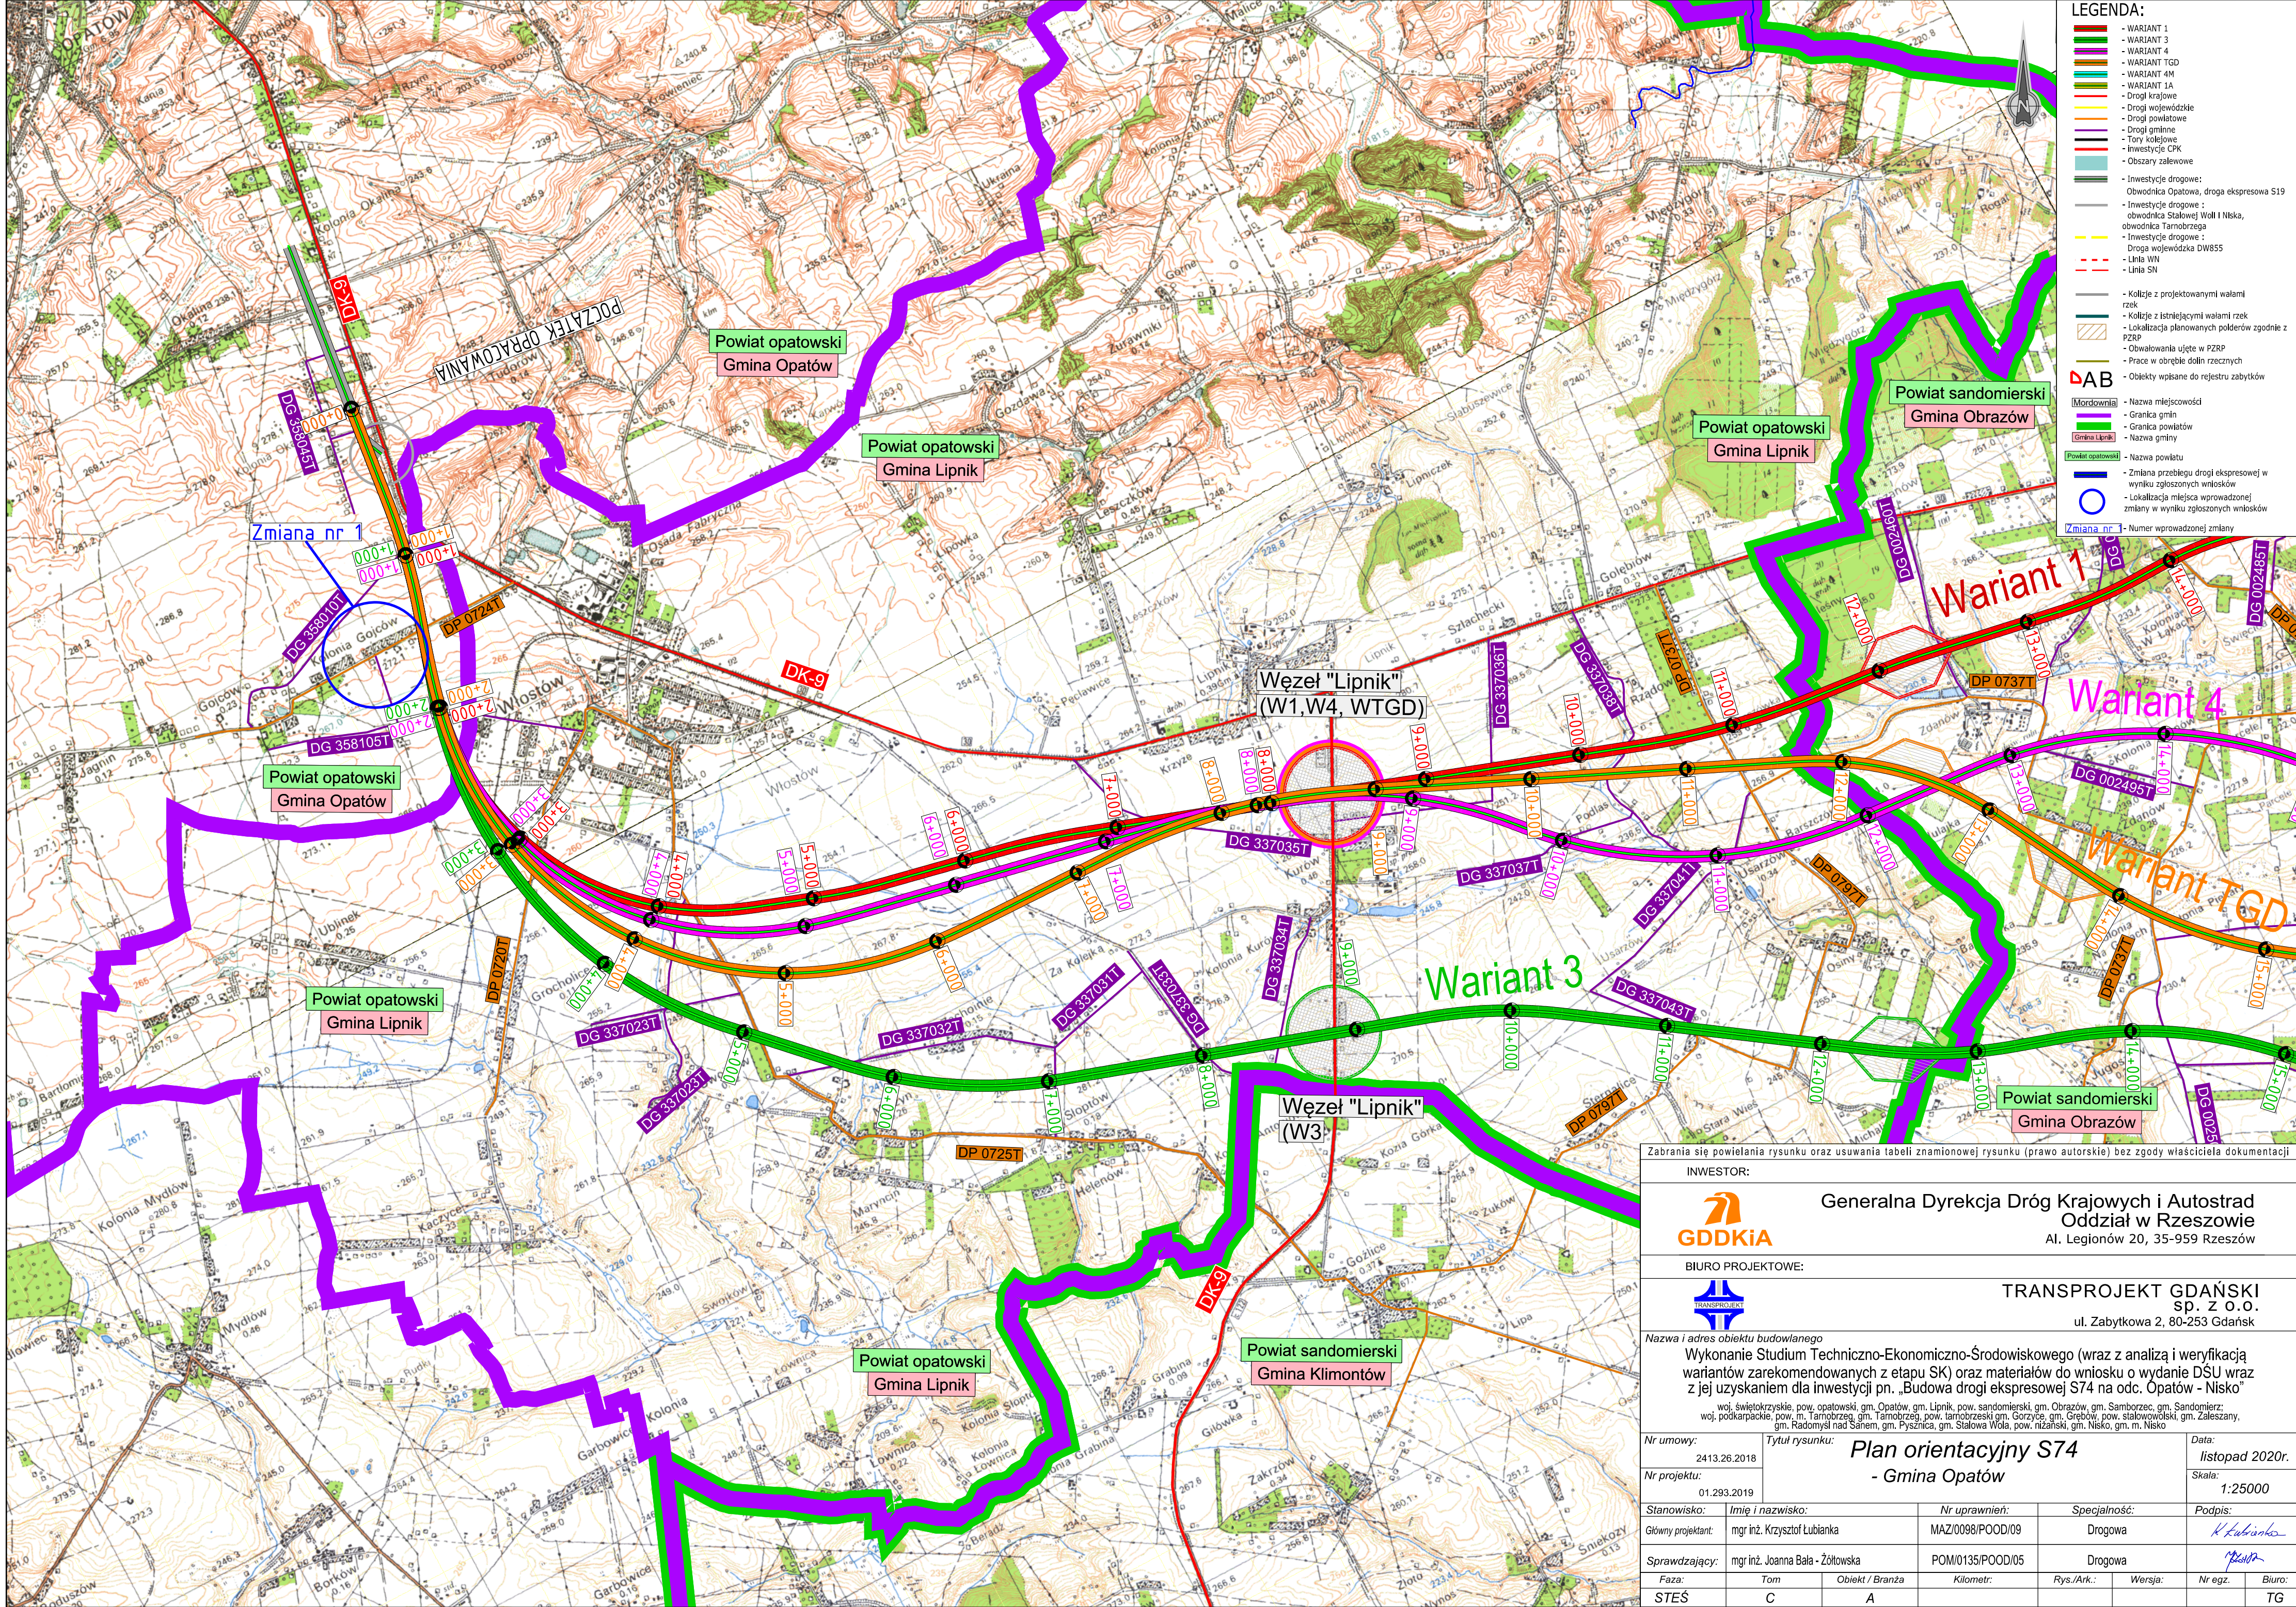


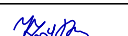

Zabrania się powielania rysunku oraz usuwania tabeli znamionowej rysunku (prawo autorskie) bez zgody właściciela dokumentacji									
INWESTOR:									
 Generalna Dyrekcja Dróg Krajowych i Autostrad Oddział w Rzeszowie Al. Legionów 20, 35-959 Rzeszów									
BIURO PROJEKTOWE:									
 TRANSPROJEKT GDAŃSKI sp. z o.o. ul. Zabytkowa 2, 80-253 Gdańsk									
<i>Nazwa i adres obiektu budowlanego</i> Wykonanie Studium Techniczno-Ekonomiczno-Środowiskowego (wraz z analizą i weryfikacją wariantów zarekomendowanych z etapu SK) oraz materiałów do wniosku o wydanie DŚU wraz z jej uzyskaniem dla inwestycji pn. „Budowa drogi ekspresowej S74 na odc. Opatów - Nisko” woj. świętokrzyskie, pow. opatowski, gm. Opatów, gm. Lipnik, pow. sandomierski, gm. Obrazów, gm. Samborzec, gm. Sandomierz; woj. podkarpackie, pow. m. Tarnobrzeg, gm. Tarnobrzeg, pow. tarnobrzęski, gm. Gorzyce, gm. Grebów, pow. stalowowolski, gm. Zaleszany, gm. Radomyśl nad Sanem, gm. Pysznica, gm. Stalowa Wola, pow. niżański, gm. Nisko, gm. m. Nisko									
Nr umowy:		Tytuł rysunku:				Data:			
2413.26.2018		Plan orientacyjny S74 - Gmina Opatów				listopad 2020r.			
Nr projektu:						Skala:			
01.293.2019						1:25000			
Stanowisko:		Imię i nazwisko:		Nr uprawnień:		Specjalność:		Podpis:	
Główny projektant:		mgr inż. Krzysztof Lubianka		MAZ/0098/POOD/09		Drogowa			
Sprawdzający:		mgr inż. Joanna Bala - Żółtowska		POM/0135/POOD/05		Drogowa			
Faza:		Tom		Objekt / Branża		Kilometr:		Rys./Ark.:	
Wersja:		Nr egz.		Biuro:					
STeS		C		A				TG	