


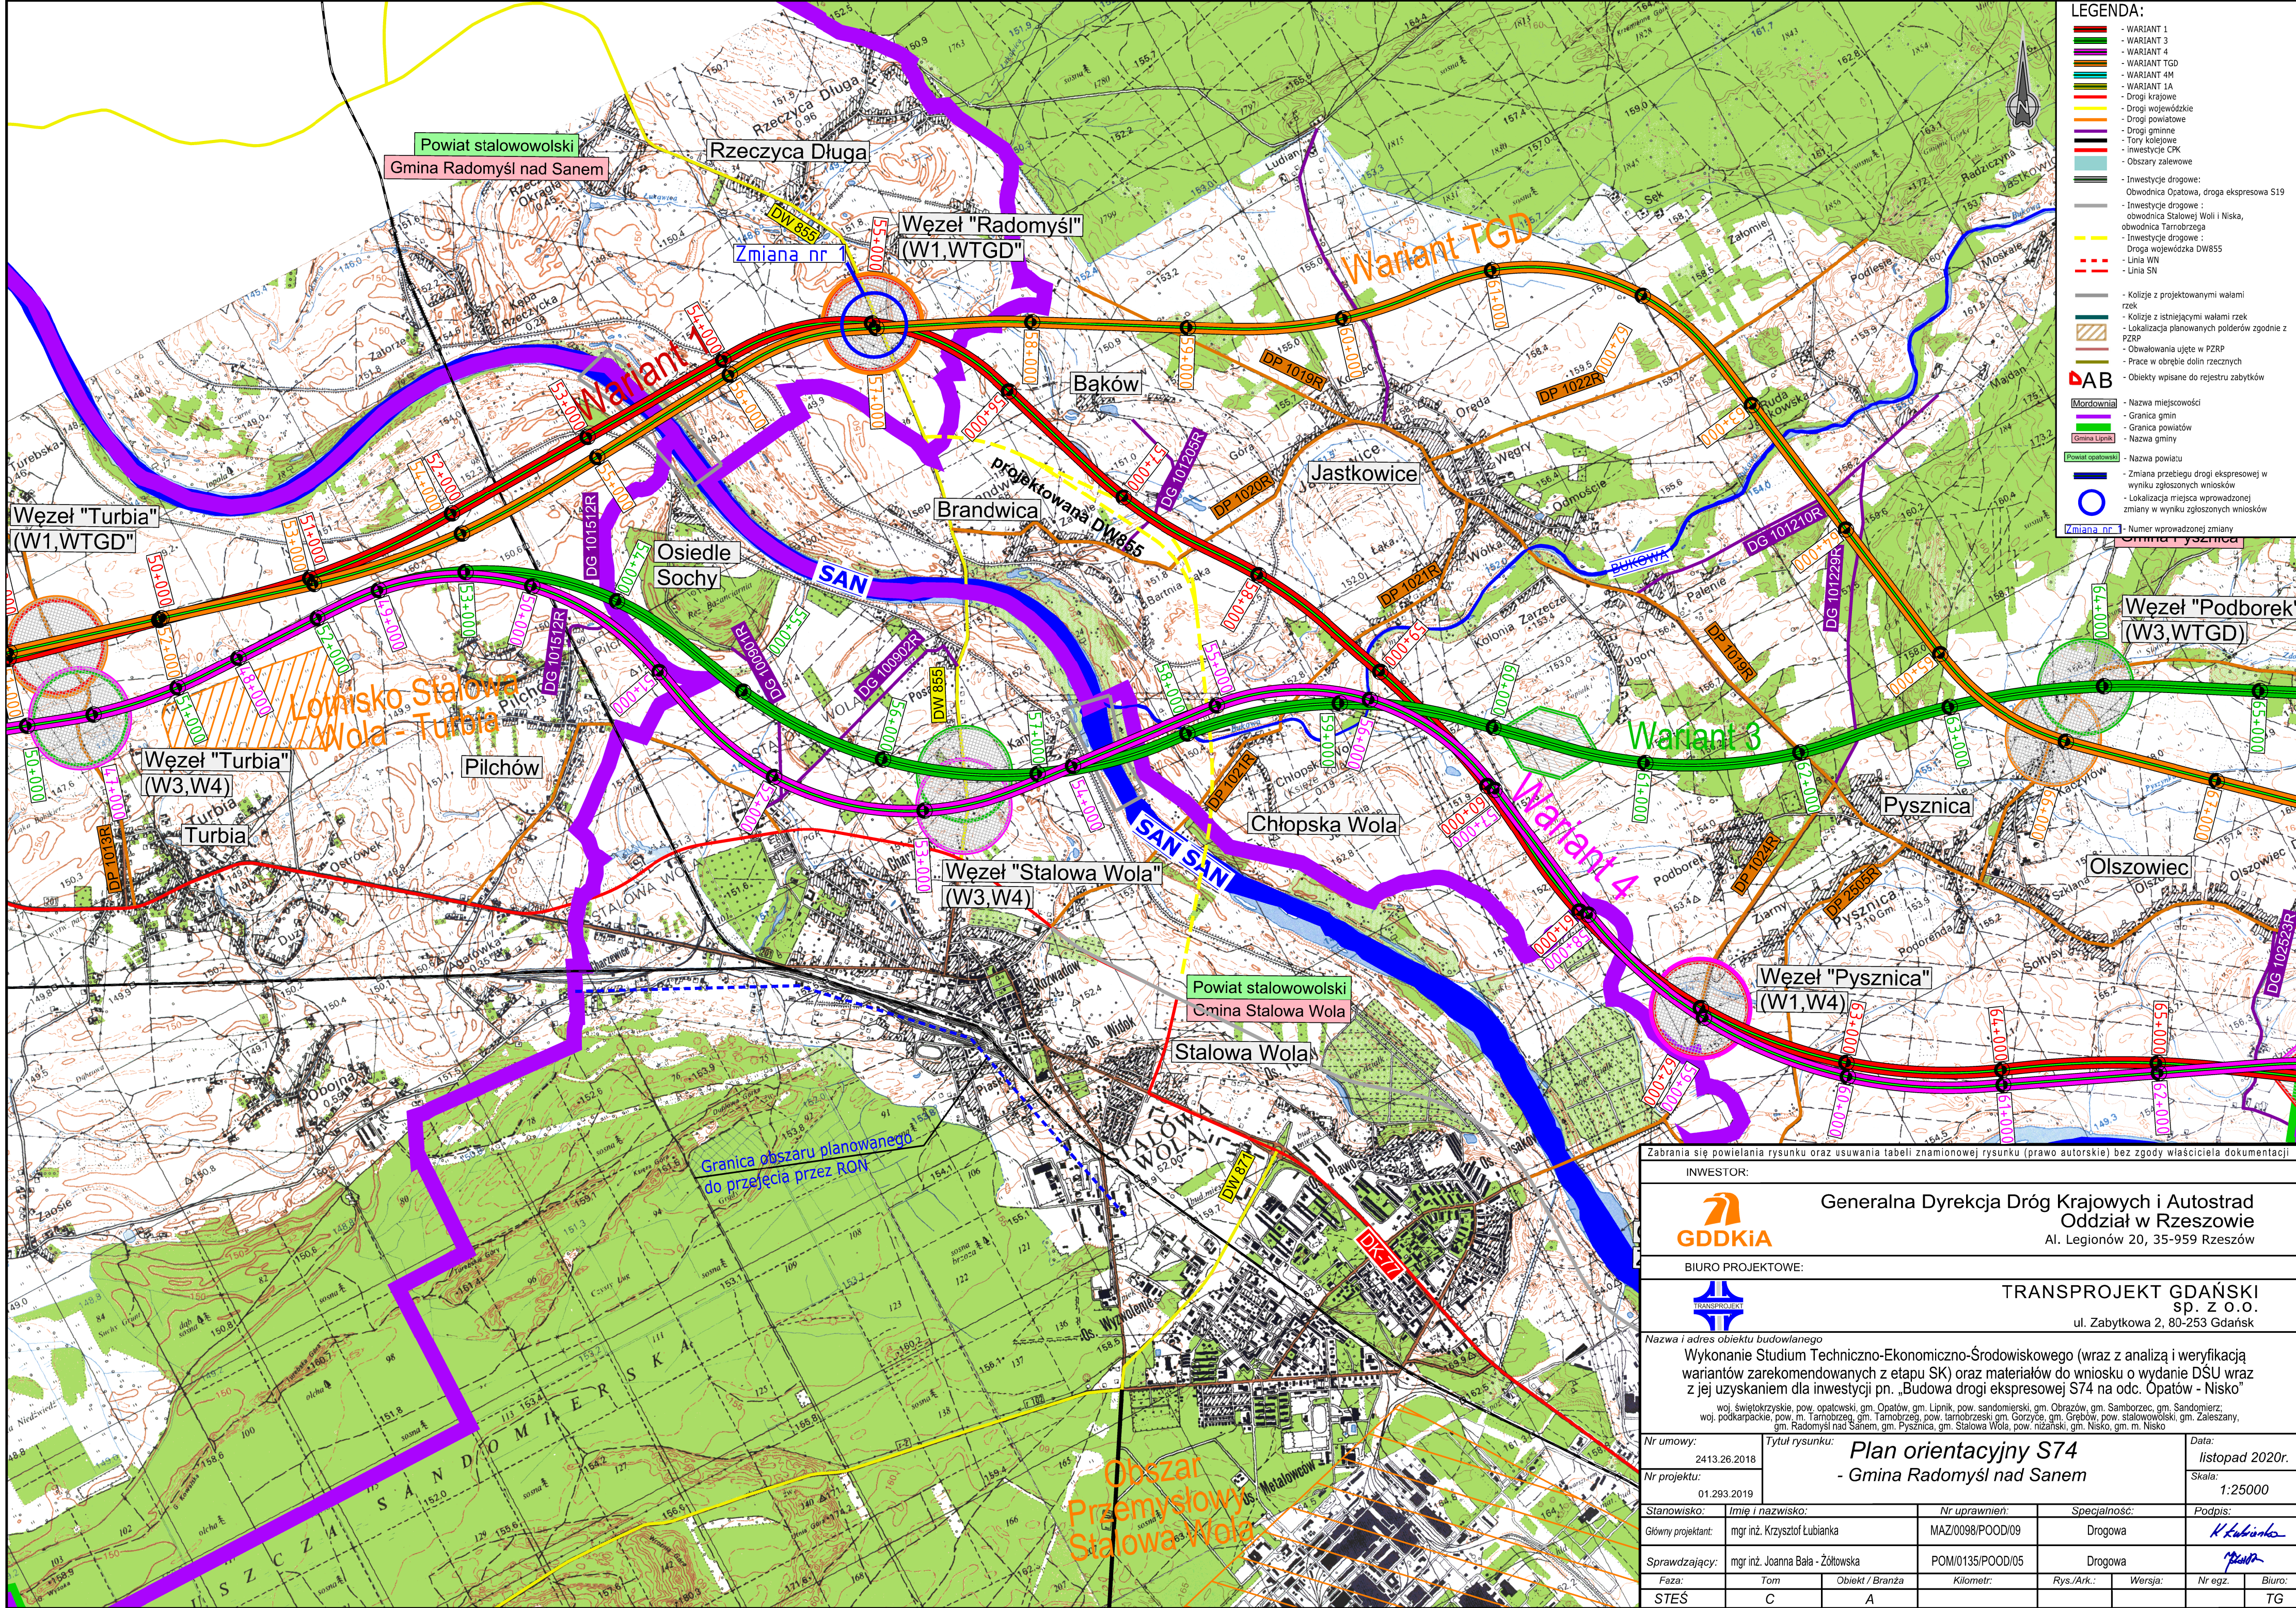

LEGENDA:

- WARIANT 1
- WARIANT 3
- WARIANT 4
- WARIANT TGD
- WARIANT 4M
- WARIANT 1A
- Drogi krajowe
- Drogi wojewódzkie
- Drogi powiatowe
- Drogi gminne
- Tor kolejowe
- inwestycje CRK
- Obszary zalewowe

- Inwestycje drogowe:
Obwodnica Opatowa, droga ekspresowa S19

- Inwestycje drogowe:
obwodnica Stalowej Woli i Niska,
obwodnica Tarnobrzega

- Inwestycje drogowe:
Droga wojewódzka DW855

- Linia WN

- Linia SN

- Kolejce z projektowanymi wałami
rzek

- Kolejce z istniejącymi wałami rzek

- Lokalizacja planowanych polderów zgodnie z
PZRP

- Obwałowania ujęte w PZRP

- Prace w obrębie dolin rzecznych

- Obiekty wpisane do rejestru zabytków

AB

Mordownia

- Nazwa miejscowości
- Granica gmin
- Granica powiatów
- Nazwa gminy

Powiat stalowowolski

- Nazwa powiatu

- Zmiana przebiegu drogi ekspresowej w
wyniku zgłoszonych wniosków

- Lokalizacja miejsca wprowadzonej
zmiany w wyniku zgłoszonych wniosków

Zmiana nr

- Numer wprowadzonej zmiany

Zabrania się powielania rysunku oraz usuwania tabeli znamionowej rysunku (prawo autorskie) bez zgody właściciela dokumentacji

INWESTOR:

 **Generalna Dyrekcja Dróg Krajowych i Autostrad**
Oddział w Rzeszowie
Al. Legionów 20, 35-959 Rzeszów


BIURO PROJEKTOWE:

 **TRANSPROJEKT GDAŃSKI**
sp. z o.o.
ul. Zabytkowa 2, 80-253 Gdańsk

Nazwa i adres obiektu budowlanego

Wykonanie Studium Techniczno-Ekonomiczno-Środowiskowego (wraz z analizą i weryfikacją wariantów zarekomendowanych z etapu SK) oraz materiałów do wniosku o wydanie DSU wraz z jej uzyskaniem dla inwestycji pn. „Budowa drogi ekspresowej S74 na odc. Opatów - Nisko”

woj. świętokrzyskie, pow. opatowski, gm. Opatów, gm. Lipnik, pow. sandzierski, gm. Obrzązów, gm. Samborzec, gm. Sandomierz;
woj. podkarpackie, pow. m. Tarnobrzeg, pow. tarnobrzeski, gm. Gorzyce, gm. Grabów, pow. stalowowolski, gm. Zalesszany,
gm. Radomyśl nad Sanem, gm. Pysznica, gm. Stalowa Wola, pow. niżański, gm. Nisko, gm. m. Nisko

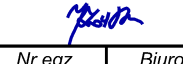Nr umowy:	2413.26.2018	Tytuł rysunku:	Plan orientacyjny S74 - Gmina Radomyśl nad Sanem	Data:	listopad 2020r.
Nr projektu:	01.293.2019			Skala:	1:25000
Stanowisko:	Imię i nazwisko:	Nr uprawnień:	Specjalność:	Podpis:	
Główny projektant:	mgr inż. Krzysztof Lubianka	MAZ/0098/POOD/09	Drogowa		
Sprawdzający:	mgr inż. Joanna Bala - Żółtowska	POM/0135/POOD/05	Drogowa		
Faza:	Tom	Obiekt / Branża	Kilometr:	Rys./Ark.:	Wersja:
STeS	C	A			
				Nr egz.	Biuro:
					TG