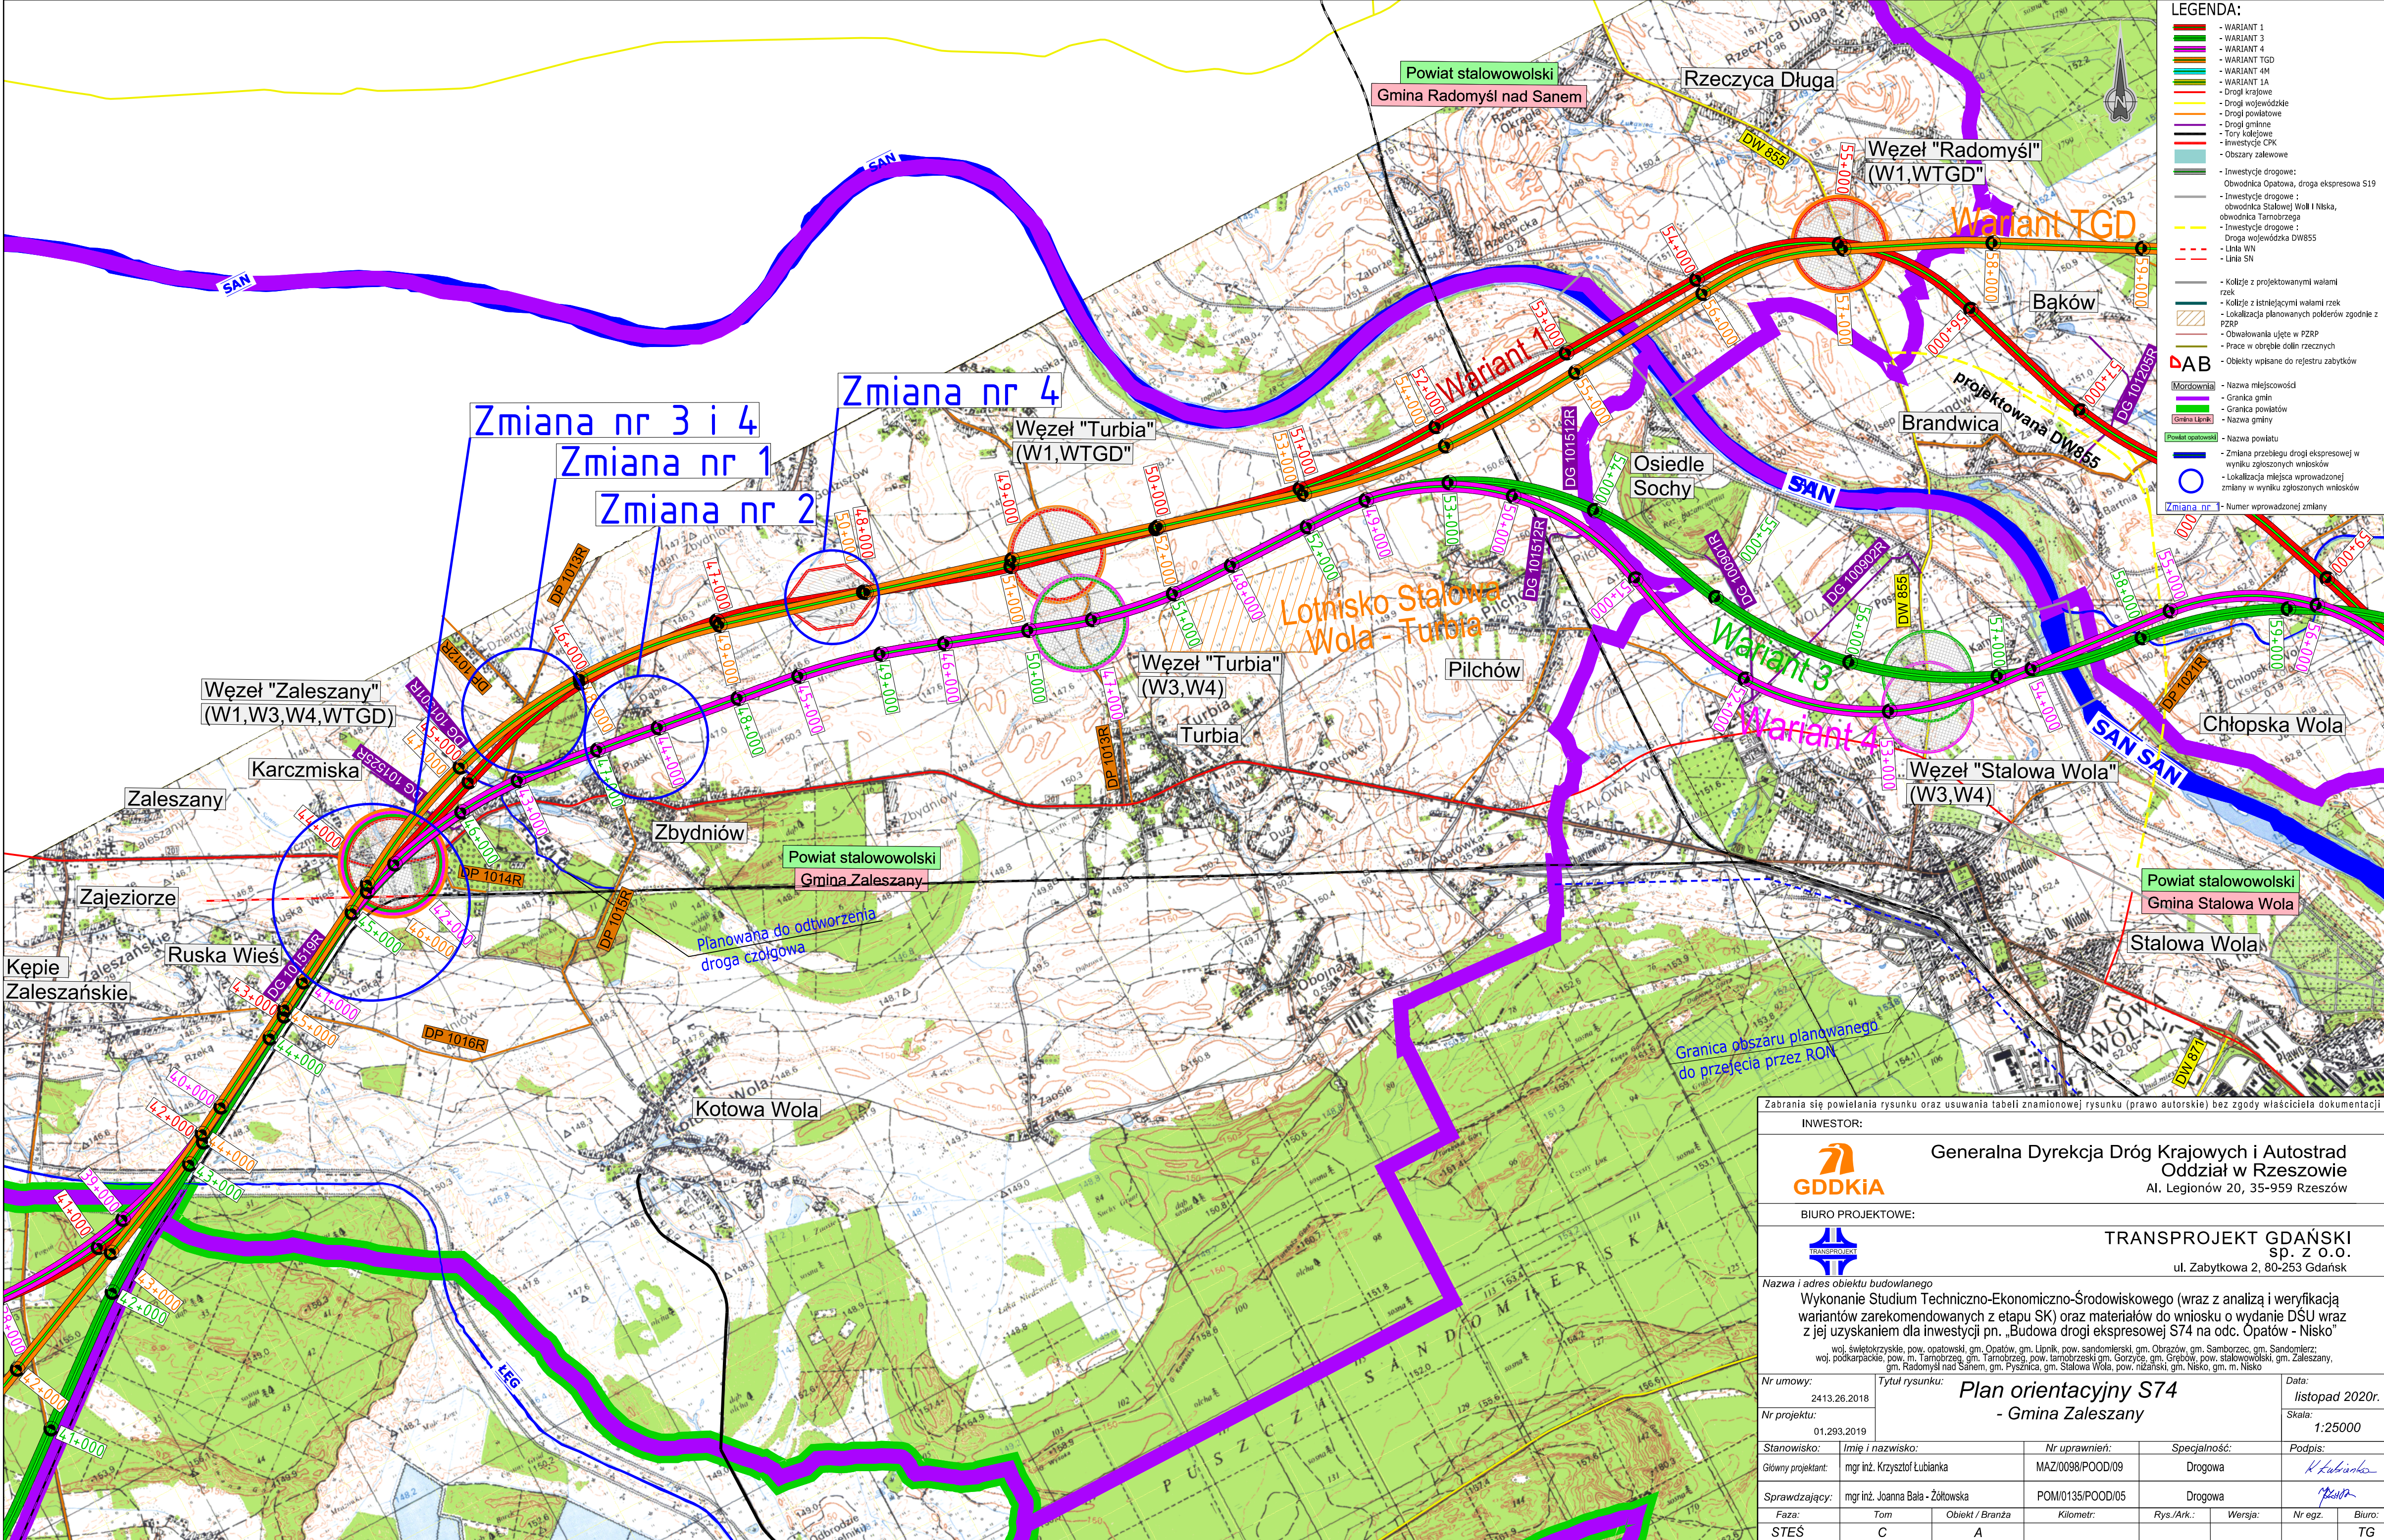




- LEGENDA:**
- WARIANT 1
 - WARIANT 3
 - WARIANT 4
 - WARIANT TGD
 - WARIANT 4M
 - WARIANT 1A
 - Drogi krajowe
 - Drogi wojewódzkie
 - Drogi powiatowe
 - Drogi gminne
 - Tory kolejowe
 - Inwestycje CPK
 - Obszary zalewowe
 - Inwestycje drogowe: Obwodnica Opatowa, droga ekspresowa S19
 - Inwestycje drogowe: obwodnica Stalowej Woli I Niska, obwodnica Tarnobrzega
 - Inwestycje drogowe: Droga wojewódzka DW855
 - Linia WN
 - Linia SN
 - Kolorze z projektowanymi wałami rzek
 - Kolorze z istniejącymi wałami rzek
 - Lokalizacja planowanych polderów zgodnie z PZRP
 - Obwałowania ujęte w PZRP
 - Prace w obrębie dolin rzecznych
 - AB - Obiekty wpisane do rejestru zabytków
 - Mordownia - Nazwa miejscowości
 - Granica gmin
 - Granica powiatów
 - Nazwa gminy
 - Powiat opatowski - Nazwa powiatu
 - Zmiana przebiegu drogi ekspresowej w wyniku zgłoszonych wniosków
 - Lokalizacja miejsca wprowadzonej zmiany w wyniku zgłoszonych wniosków
 - Zmiana nr - Numer wprowadzonej zmiany

Zabrania się powielania rysunku oraz usuwania tabeli znamionowej rysunku (prawo autorskie) bez zgody właściciela dokumentacji

INWESTOR:



Generalna Dyrekcja Dróg Krajowych i Autostrad
Oddział w Rzeszowie
Al. Legionów 20, 35-959 Rzeszów

BIURO PROJEKTOWE:

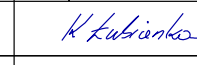
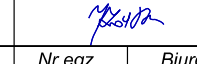


TRANSPROJEKT GDAŃSKI
sp. z o.o.
ul. Zabytkowa 2, 80-253 Gdańsk

Nazwa i adres obiektu budowlanego

Wykonanie Studium Techniczno-Ekonomiczno-Środowiskowego (wraz z analizą i weryfikacją wariantów zarekomendowanych z etapu SK) oraz materiałów do wniosku o wydanie DSU wraz z jej uzyskaniem dla inwestycji pn. „Budowa drogi ekspresowej S74 na odc. Opatów - Nisko”

woj. świętokrzyskie, pow. opatowski, gm. Opatów, gm. Lipnik, pow. sandomierski, gm. Obrazów, gm. Samborzec, gm. Sandomierz, woj. podkarpackie, pow. m. Tarnobrzeg, pow. Tarnobrzeg, pow. Tarnobrzeg, pow. Gorzycz, gm. Grebów, pow. stalowowolski, gm. Zaleszany, gm. Radomyśl nad Sanem, gm. Rzeszyca, gm. Stalowa Wola, pow. niżański, gm. Nisko, gm. Nisko

Nr umowy:	2413.26.2018	Tytuł rysunku: Plan orientacyjny S74 - Gmina Zaleszany			Data:	listopad 2020r.
Nr projektu:	01.293.2019				Skala:	1:25000
Stanowisko:	Imię i nazwisko:	Nr uprawnień:	Specjalność:	Podpis:		
Główny projektant:	mgr inż. Krzysztof Lubianka	MAZ/0098/POOD/09	Drogowa			
Sprawdzający:	mgr inż. Joanna Bała - Żółtowska	POM/0135/POOD/05	Drogowa			
Faza:	Tom	Obiekt / Branża	Kilometr:	Rys./Ark.:	Wersja:	Nr egz.
STeS	C	A				TG