LOKALIZACJA URZĄDZEŃ - PARTER
BUDYNEK ADMINISTRACYJNY -

INWENTARYZACJA BUDYNKU W KROSNIE ul. 1000-LECIA 38
DZIAŁKA NR EWID. 615/5

RZUT PRZYZIEMIA PODZ. 1:100

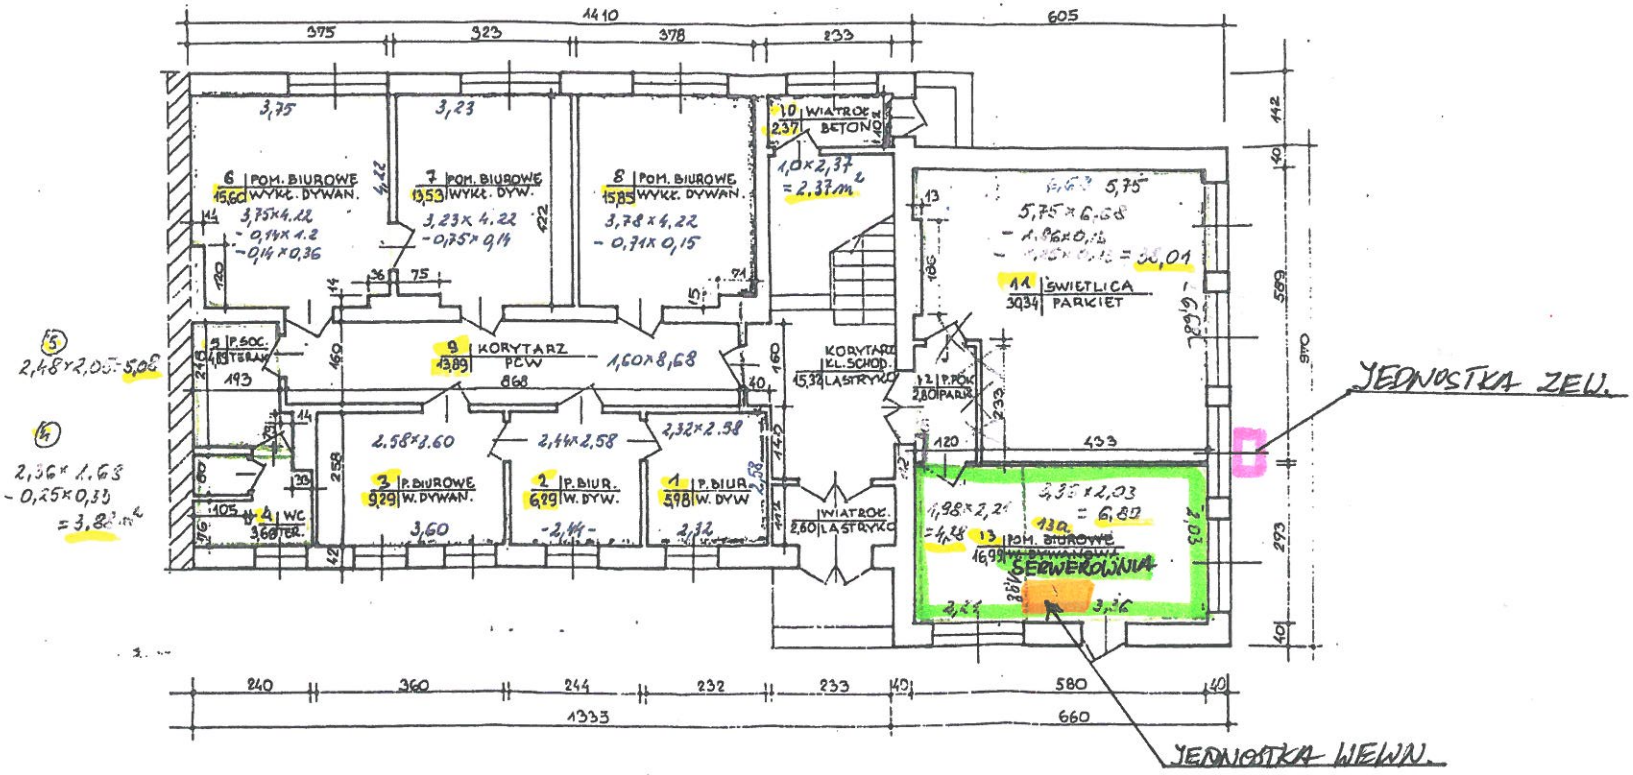

WYS. POMIESZCZEŃ: 2,75m.

mgr inż. Tadeusz Dębski
Upr. bud. Nr UAN-8346-130/84