


LOKALIZACJA URZĄDZEŃ - PARTER
BUDYNEK ADMINISTRACYJNY UL. LEGIONÓW 20

JEDNOSTKA
WĘWNETRZNA

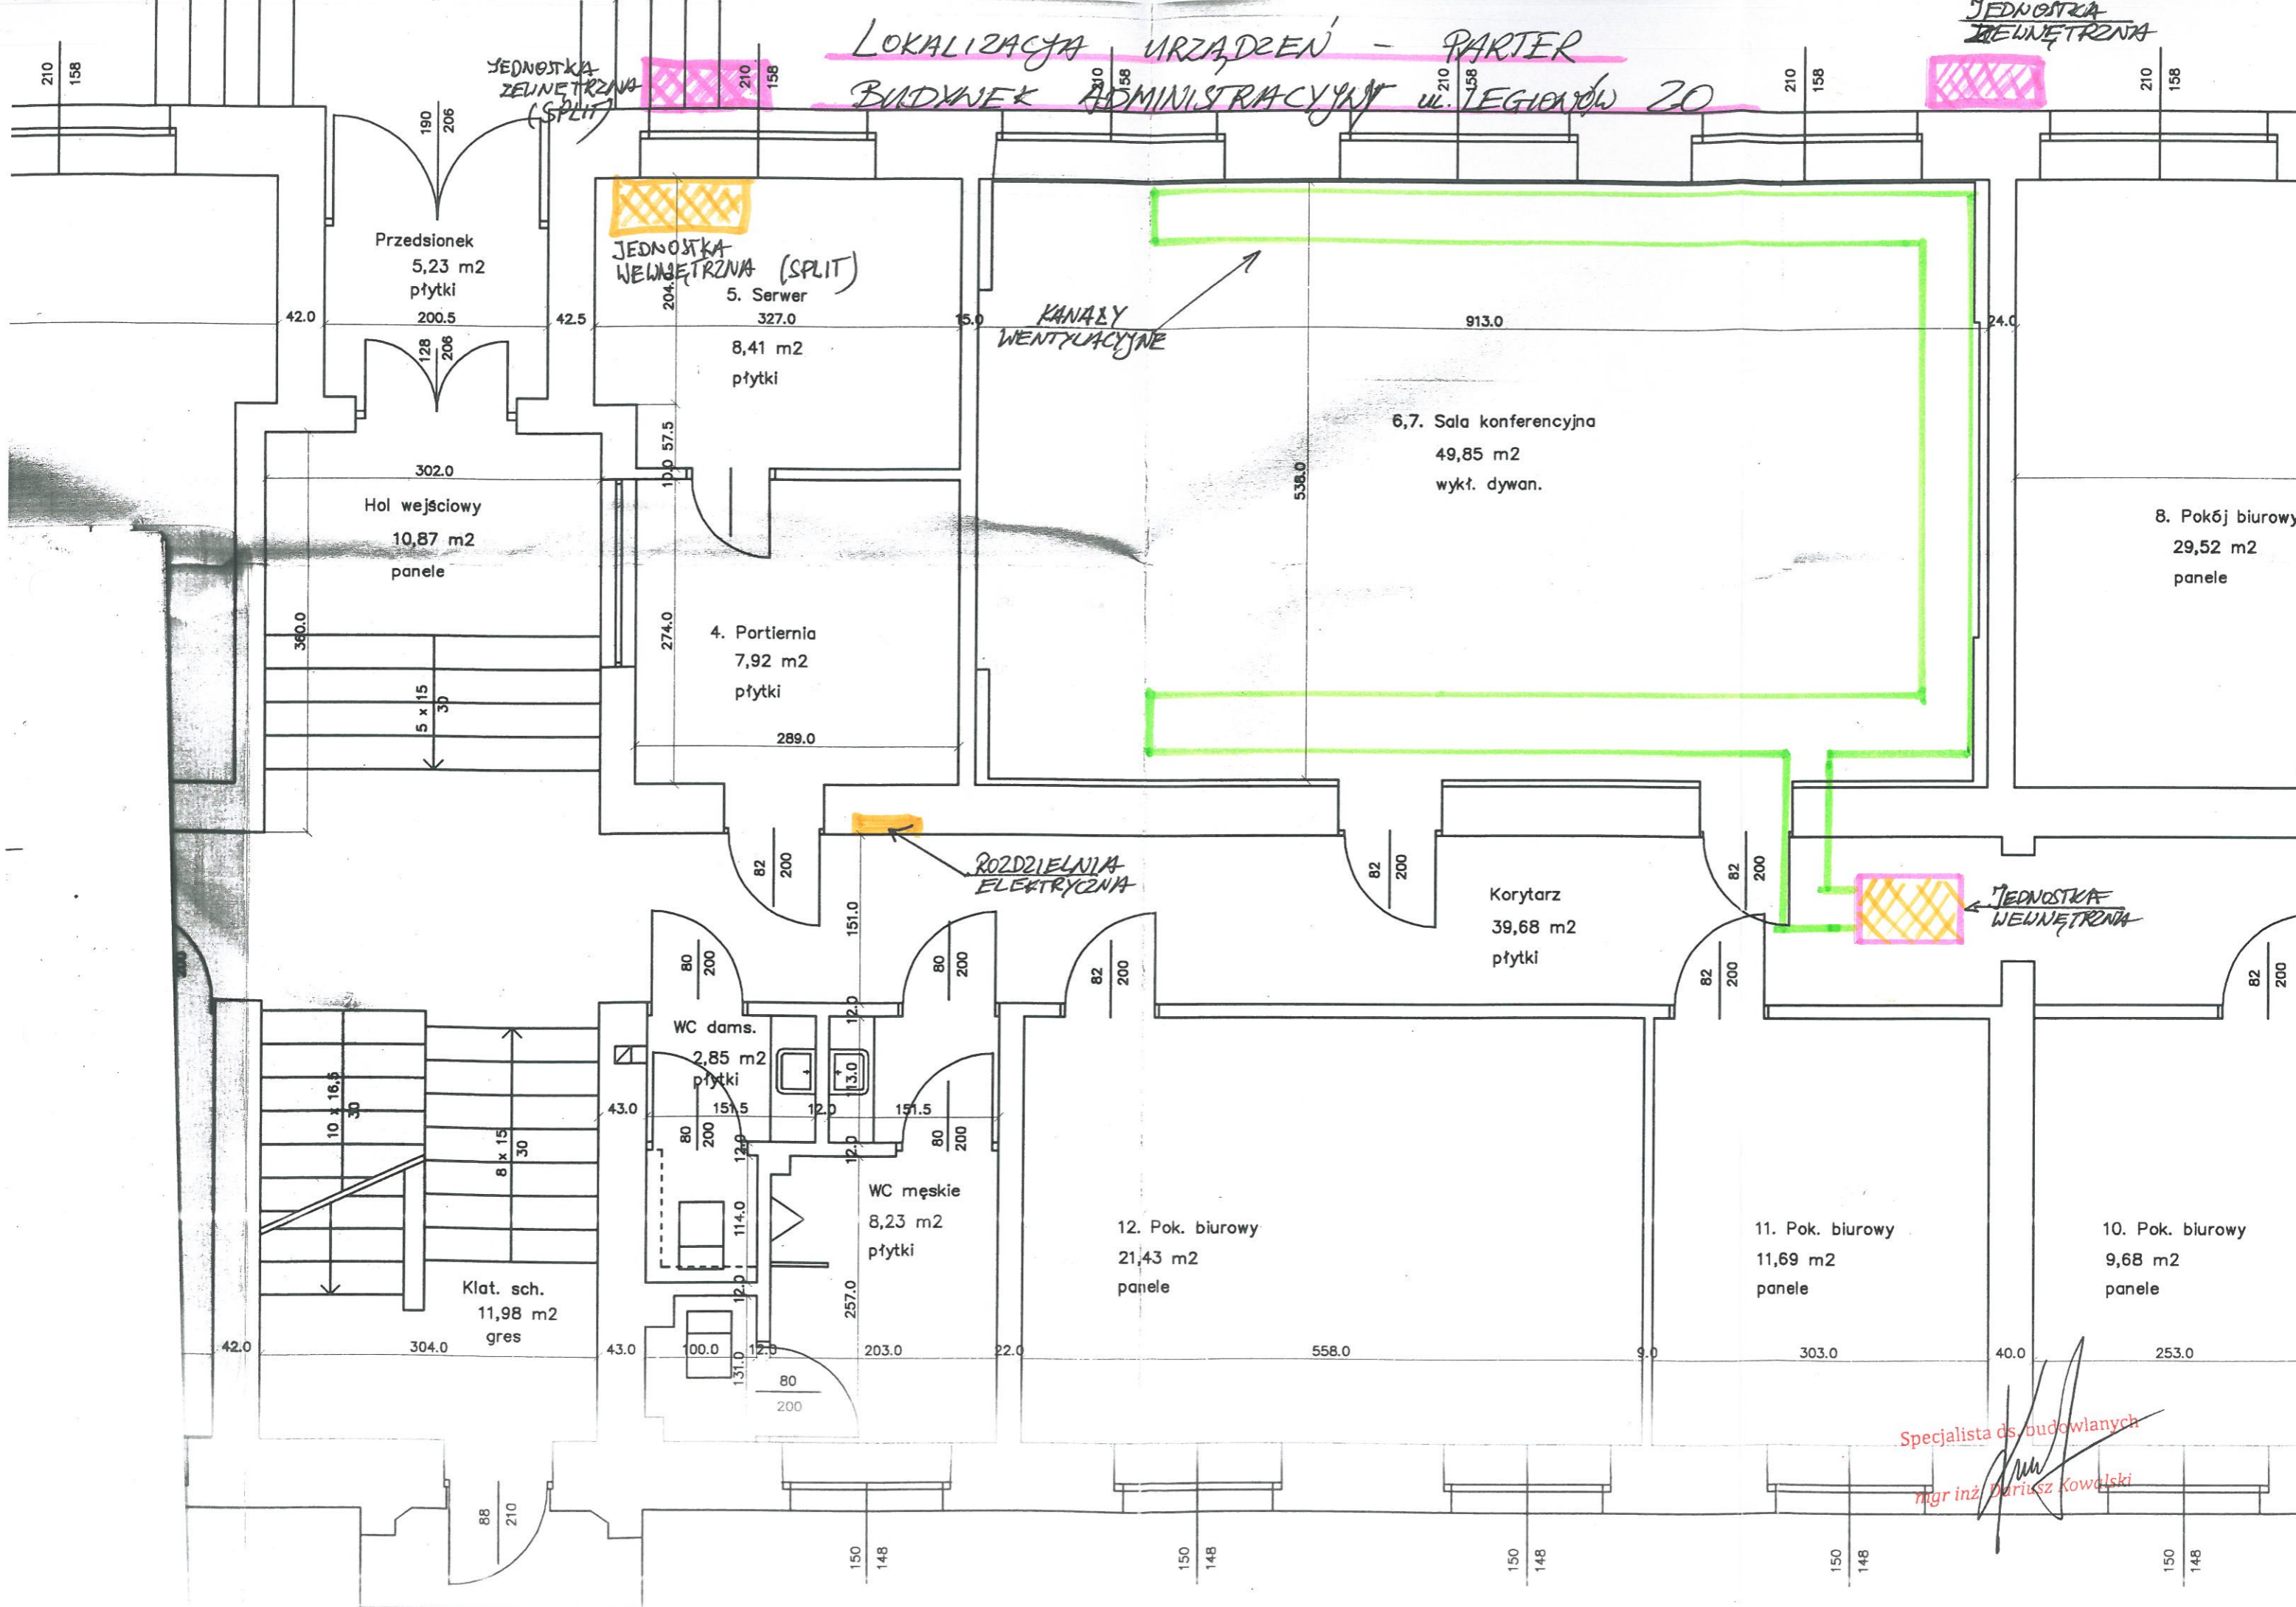

Specjalista ds. budowlanych
mgr inż. Dariusz Kowalski