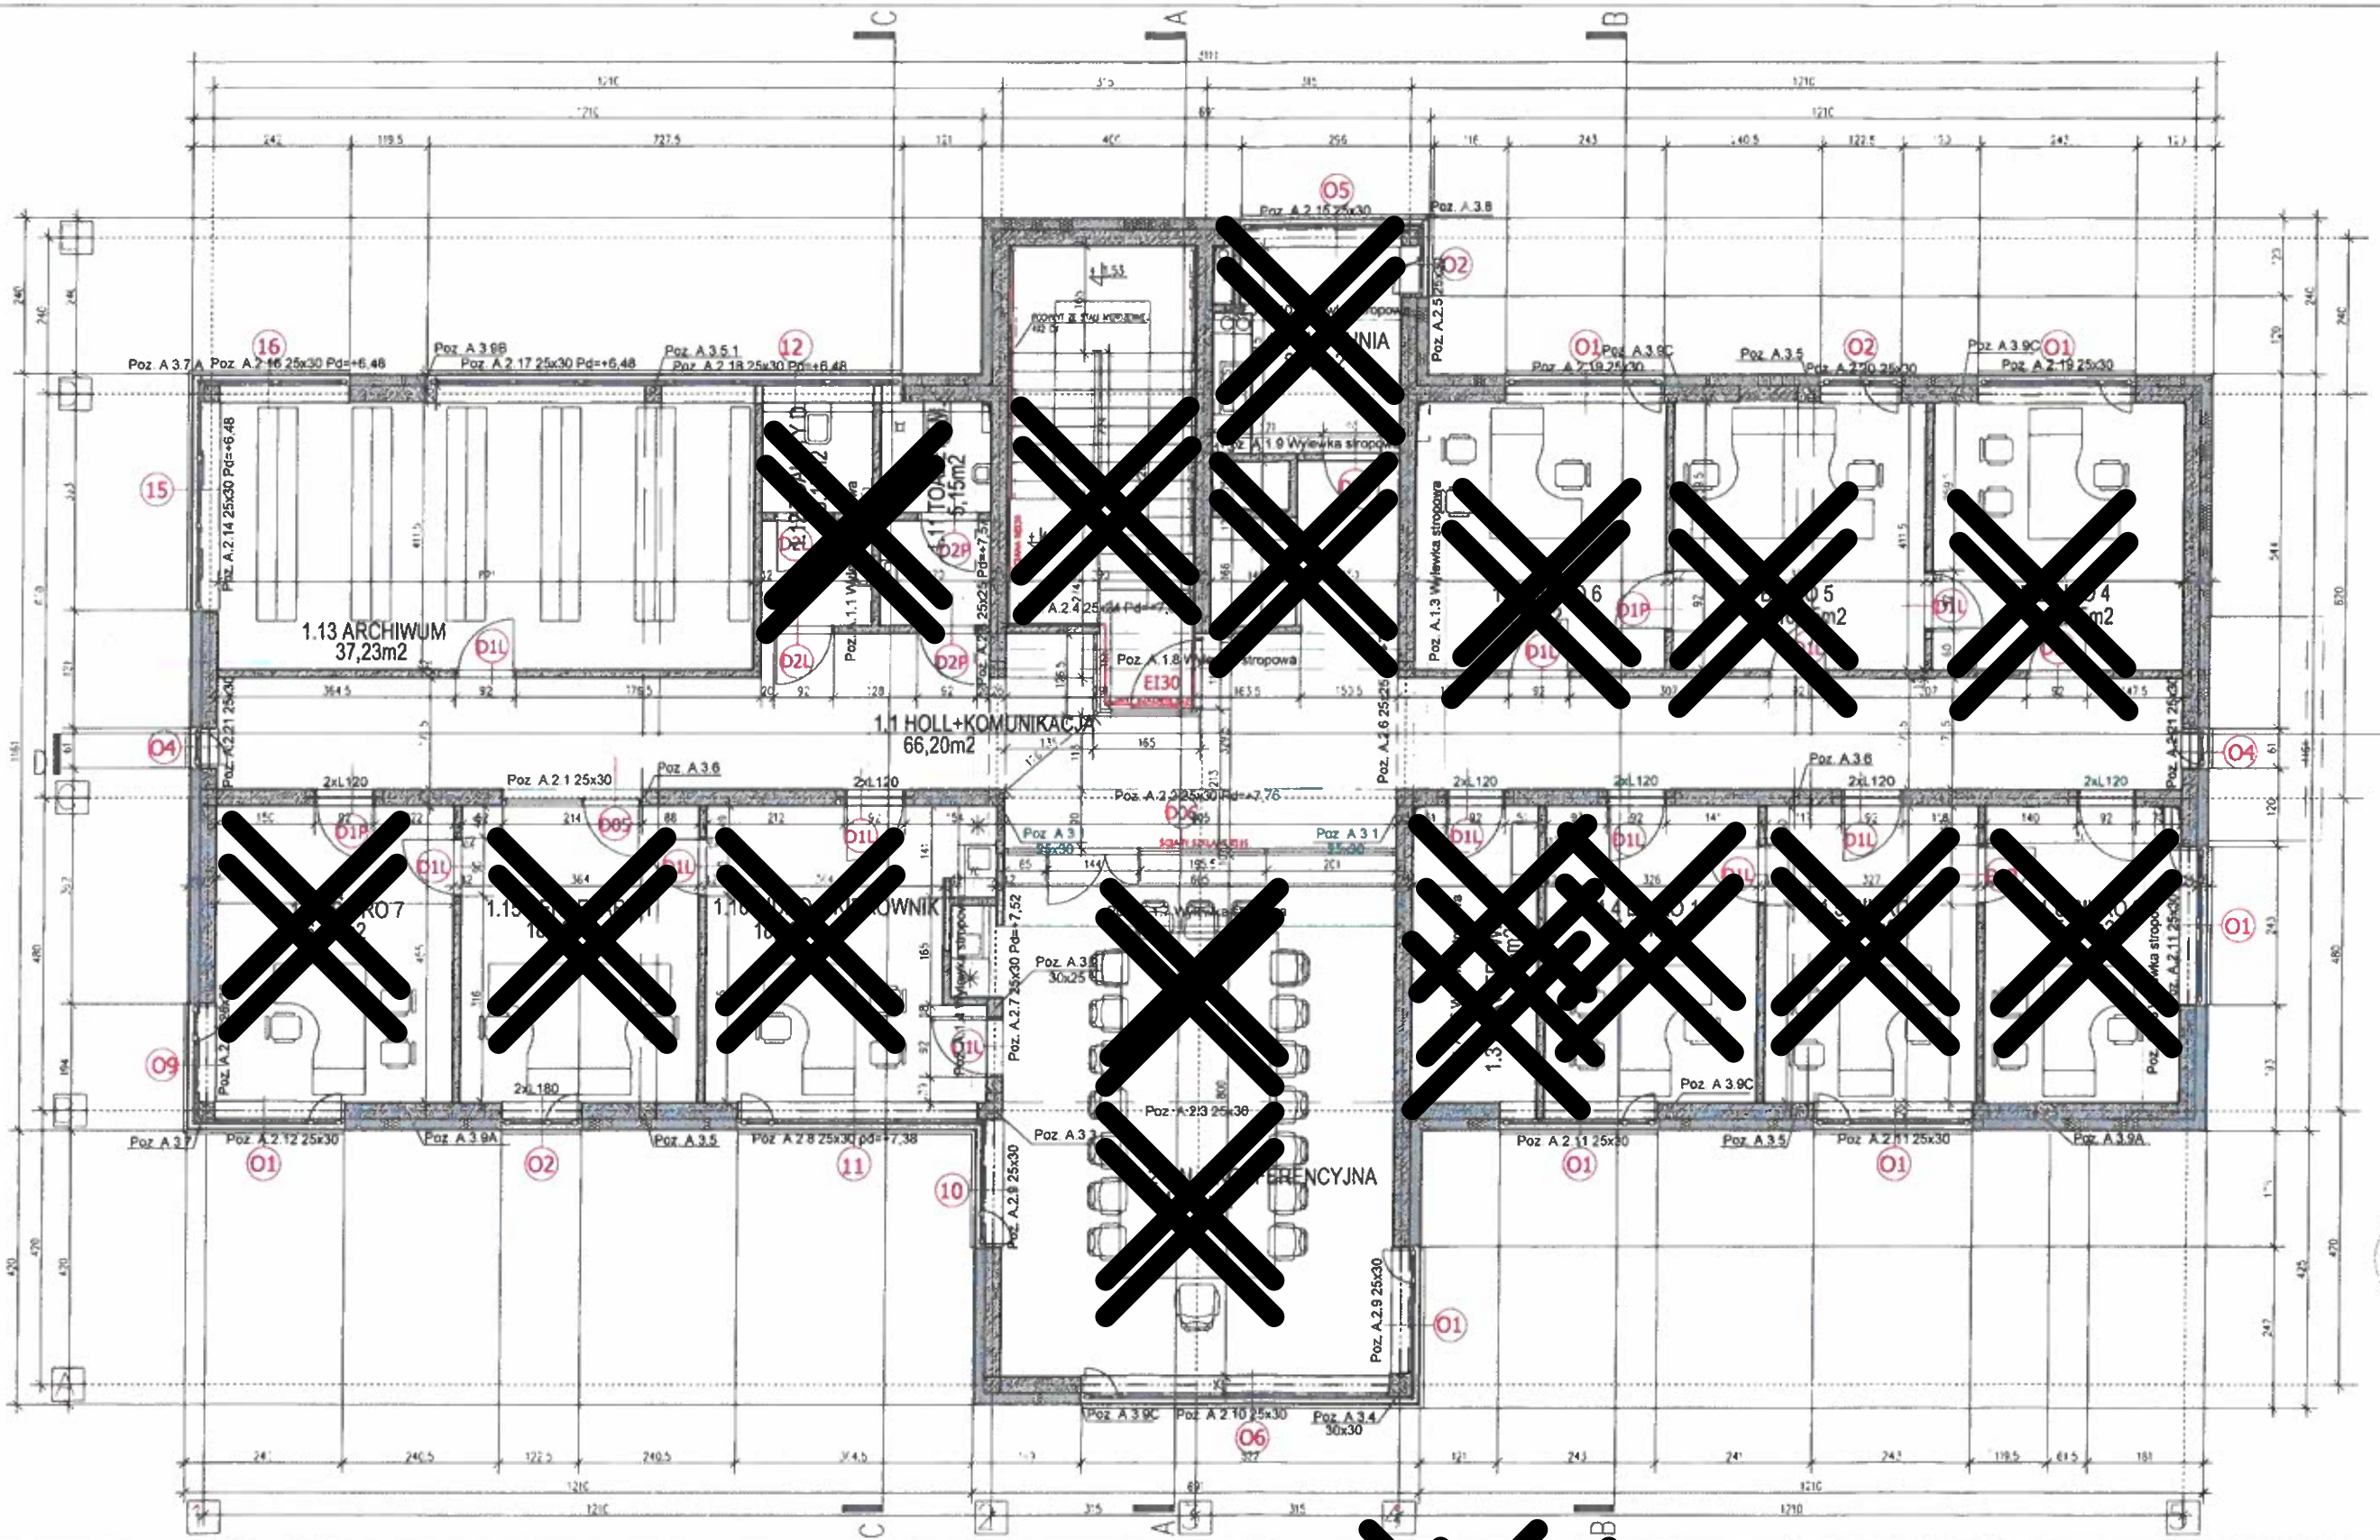

Budynek Rejonu I piętro

Całość powierzchni pozostanie w dyspozycji GDDKiA

BIURO PROJEKTOW KARO

INWESTOR

GENERALNY DYREKTOR DRÓG KRAJOWYCH I AUTOSTRAD
00-874 Warszawa

NR AR-02