MOP III PAWŁOSIÓW

nr	obiekt	MOP III PAWŁOSIÓW
1	parking dla samochodów osobowych	60
2	parking dla samochodów osób niepełnosprawnych	4*
3	parking dla samochodów ciężarowych	25***
4	parking dla samochodów rodziców z małymi dziećmi	4*
5	stanowiska postojowe dla pojazdów z materiałami niebezpiecznymi	2
6	budynek toalet	1
7	punkt czerpania wody	1
8	miejsca piknikowe	12
9	miejsce zabaw dla dzieci	1
10	miejsce na odpady	1
11	stacja transformatorowa	1
12	parking dla autobusów	3**
13	stanowisko do kontroli pojazdów z miejscem na wagę	1
14	stanowisko do kontroli pojazdów	1
15	stanowisko sam. służbowego inspekcji transeportu drog.	1
16	budynek dla służb kontroli pojazdów	1
17	stanowisko do zrzutu ścieków dla autokarów	1
18	rezerwa terenu pod stację paliw	1
19	rezerwa terenu pod pawilon handlowy, bar	1
20	rezerwa terenu pod parking dla personelu	9
21	rezerwa terenu pod zbiornik na wodę p-poż.	1
22	rezerwa terenu pod kolumny o szczególnej funkcji	1
23	rezerwa terenu pod motel	1
24	rezerwa terenu pod lądowisko dla helikopterów	-
25	rezerwa terenu pod urządzenie do monitoringu	1

* pozycje nr 2 i 4 wliczone do pozycji nr 1

** pozycja nr 12 wliczona do pozycji nr 3

*****UWAGA : na miejsca parkingowe dla poj. ciężarowych zaleca się w PFU (str. 74.) kostkę wibroprasowaną gr. 14 cm, jednakże kostka tej grubości jest praktycznie niedostępna na polskim rynku, stąd zmiana w konstrukcji naw. na kostkę wibroprasowaną grubości 10 cm**

W-1 DM3	
E	8490220.3300
N	5540627.5115
α	61.75°
R	30.0000
T	18.9211
K	29.1183
i	2.00%
P	1x1.00

W-1 DM4	
E	8490191.8793
N	5540648.9190
α	66.71°
R	15.0000
T	9.6908
K	15.7178
i	2.00%
P	1x2.00

W-2 DM4	
E	8490136.2535
N	5540852.6376
α	53.79°
R	15.0000
T	8.0022
K	13.4388
i	2.00%
P	1x2.00

W-1 DM5	
E	8490179.3816
N	5540915.5458
α	43.81°
R	20.0000
T	7.1987
K	13.7033
i	2.50%
P	1x1.36; 1x1.00

W-2 DM5	
E	8490135.1485
N	5540915.3384
α	101.82°
R	20.0000
T	20.5792
K	31.8868
i	2.50%
P	1x1.00; 1x1.36

W-3 DM5	
E	8490138.2538
N	5540922.8379
α	52.79°
R	15.0000
T	8.0022
K	13.4388
i	2.50%
P	1x1.00

W-1 DM8	
E	8490202.2330
N	5540716.9869
α	19.42°
R	150.0000
T	12.3667
K	24.5053
i	3.0%
P	-

W-1 DM1	
E	8490199.2983
N	5540648.5738
α	62.40
R	90.0000
T	0.00
K	50.0000
i	0.00
P	67.0420
i	0.00
P	1.1542
K	0.00
P	24.5330
i	0.00
P	17.88
i	0.00
P	49.6158
i	0.00
P	4.8042
T	72.1800
K	143.9960
Ko	63.2215
Ko	132.2215
i	2.00%
P	1x1.00

W-2 DM1	
E	8490244.8141
N	5540753.2954
α	80.23°
R	30.0000
T	15.3527
K	26.3865
i	2.00%
P	1x1.00

W-3 DM1	
E	8490200.3201
N	5540928.4322
α	61.86°
R	30.0000
T	18.8228
K	29.1209
i	2.00%
P	1x1.00

W-4 DM1	
E	8490086.4606
N	5540927.4474
α	83.23
R	50.0000
T	40.0000
K	44.7214
i	1.3327
P	1.0839
i	29.46
P	39.3647
i	0.2777
P	28.6754
K	46.2085
Ko	29.6879
Ko	69.687
i	2.00%
P	1x1.00

W-1 DM2	
E	8490308.4393
N	5540903.9793
α	127.07°
R	30.0000
T	54.7387
K	71.1333
i	2.50%
P	1x1.00

W-2 DM2	
E	8490267.3201
N	5540754.1951
α	50.01°
R	30.0000
T	12.4297
K	23.9875
i	2.50%
P	2x1.00

W-3 DM2	
E	8490134.7036
N	5540799.7504
α	93.58°
R	30.0000
T	64.9066
K	44.0991
i	2.50%
P	2x1.00

W-4 DM2	
E	8490151.8933
N	5540799.3373
α	93.58°
R	30.0000
T	27.1191
K	44.0991
i	2.50%
P	1x1.00

LEGENDA

DROGI
- Rezerwa terenu pod obiekty realizowane w II etapie
- Krawężnik
- Krawężnik wtopiony
- Krawężnik obniżony
- Osie dróg manewrowych z pikietażem
- Stanowiska postojowe dla pojazdów z materiałami niebezpiecznymi
- Linie oddzielające stanowiska postojowe
- Ściek betonowy
- Chodnik, opaski chodnikowe
- Nawierzchnia dróg manewrowych z betonu asfaltowego
- Nawierzchnia betonowa
- Nawierzchnia parkingu z kostki wibroprasowanej
- Granica konstrukcji naw. jezdni autostrady
- Kierunki ruchu pojazdów na MOP
- Strefa stanwisk postojowych dla pojazdów przewożących materiały niebezpieczne

U-15a
- Osłona energochłonna
- Ogrodzenie
- Brama
- Bariera ochronna

SIECI KANALIZACYJNE
- Przepompownia ścieków sanitarnych
- Projektowana kanalizacja deszczowa
- Studzienka kanalizacyjna (kanalizacja deszczowa lub sanitarna)
- Studzienka ściekowa
- Separator substancji ropopochodnych koalescencyjny
- Przepompownia ścieków sanitarnych Wylot kanału
- Projektowana kanalizacja sanitarna grawitacyjna
- Projektowana kanalizacja sanitarna tłoczna
- Zbiornik awaryjny

ARCHITEKTURA
- Śmietnik (10 szt.)
- Fundament betonowy pod urz. do monitoringu
- Budynki
- Ławki (17 szt.)
- Miejsca piknikowe (12szt.)
- Tablica informacyjna (1szt.)

SIECI TELETECHNICZNE
- Projektowane sieci autostradowe
- Projektowane studnia kablowa
- Projektowane studnia kablowa Kolumna alarmowa

SIECI WODOCIĄGOWE
- Projektowany wodociąg
- Proj. rura ochronna na wodociągu
- Projektowany hydrant
- Projektowana studzienka wodomierzowa
- Projektowana zasuwa
- Perspektywiczny wodociąg
- Ciek

ARCHITEKTURA KRAJOBRAZU
- Drzewa liściaste
- Drzewa iglaste
- Krzewy liściaste
- Krzewy iglaste na MOP-ach
- Pnącza

SIECI ENERGETYCZNE
- Projektowany kabel
- Proj. stacja transformatorowa napowietrzna
- Proj. słupy oświetlenia drogowego
- Proj. słupy oświetleniowe parkowe
- Proj. przepust
- Proj. szafka energetyczna
- Proj. maszt odgromowy
- Proj. uziemienie

DOKUMENTACJA POWYKONAWCZA

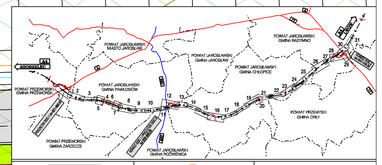

Projekt ten, współfinansowany jest z Programu Operacyjnego Infrastruktury i Środowiska

Inżynier Lider	Scott Wilson Sp. z o. o.	Partner	Promost Consulting Sp. z o. o.
Projektant	TRANSPROJEKT GDAŃSKI sp. z o.o.	Podwykonawca	
Główny Wykonawca	budimex ferrovial		

Nazwa kontraktu	Budowa Autostrady A4 na odcinku Rzeszów - Korczowa
Odcinek	Odcinek JAROSŁAW " Wasal Wiercibona" (bez węzła) - RADYMNO (z węzłem) km 621+800.67 - 647+455.82 Odcinek 1 km 621+800.67 - 629+900.00 województwo podkarpackie powiat przeworski: gmina Przeworsk powiat jarosławski: gmina Pawłosiów, Radymno
Adres obiektu	
Stadium	PROJEKT WYKONAWCZY
Branża	DROGOWA
Nr projektu	PD-861
Tom	IX/1
Nr rysunku	2
Tytuł rysunku	Plan sytuacyjny - MOP Pawłosiów

Stanowisko	Imię i Nazwisko	Specjalność	Nr uprawnień	Podpis	Skala
Projektant	inż. Włodzimierz Buszke	konstrukcyjno-inżynieria	1686/ Od /64		1:500
Sprawdzający	mgr inż. Janusz Stella	drogi	KZDP-13m-202/0729/86		Data 08.2010

Typ	Odcinek	Kilometraż od km	Kilometraż do km	Obiekt	Numer obiektu	Tom	Rys./Ark.	Biuro	Wersja	Status
DW	1	621+800.67	629+900.00	RW	0000	0901	0201	TGD	01	AP