


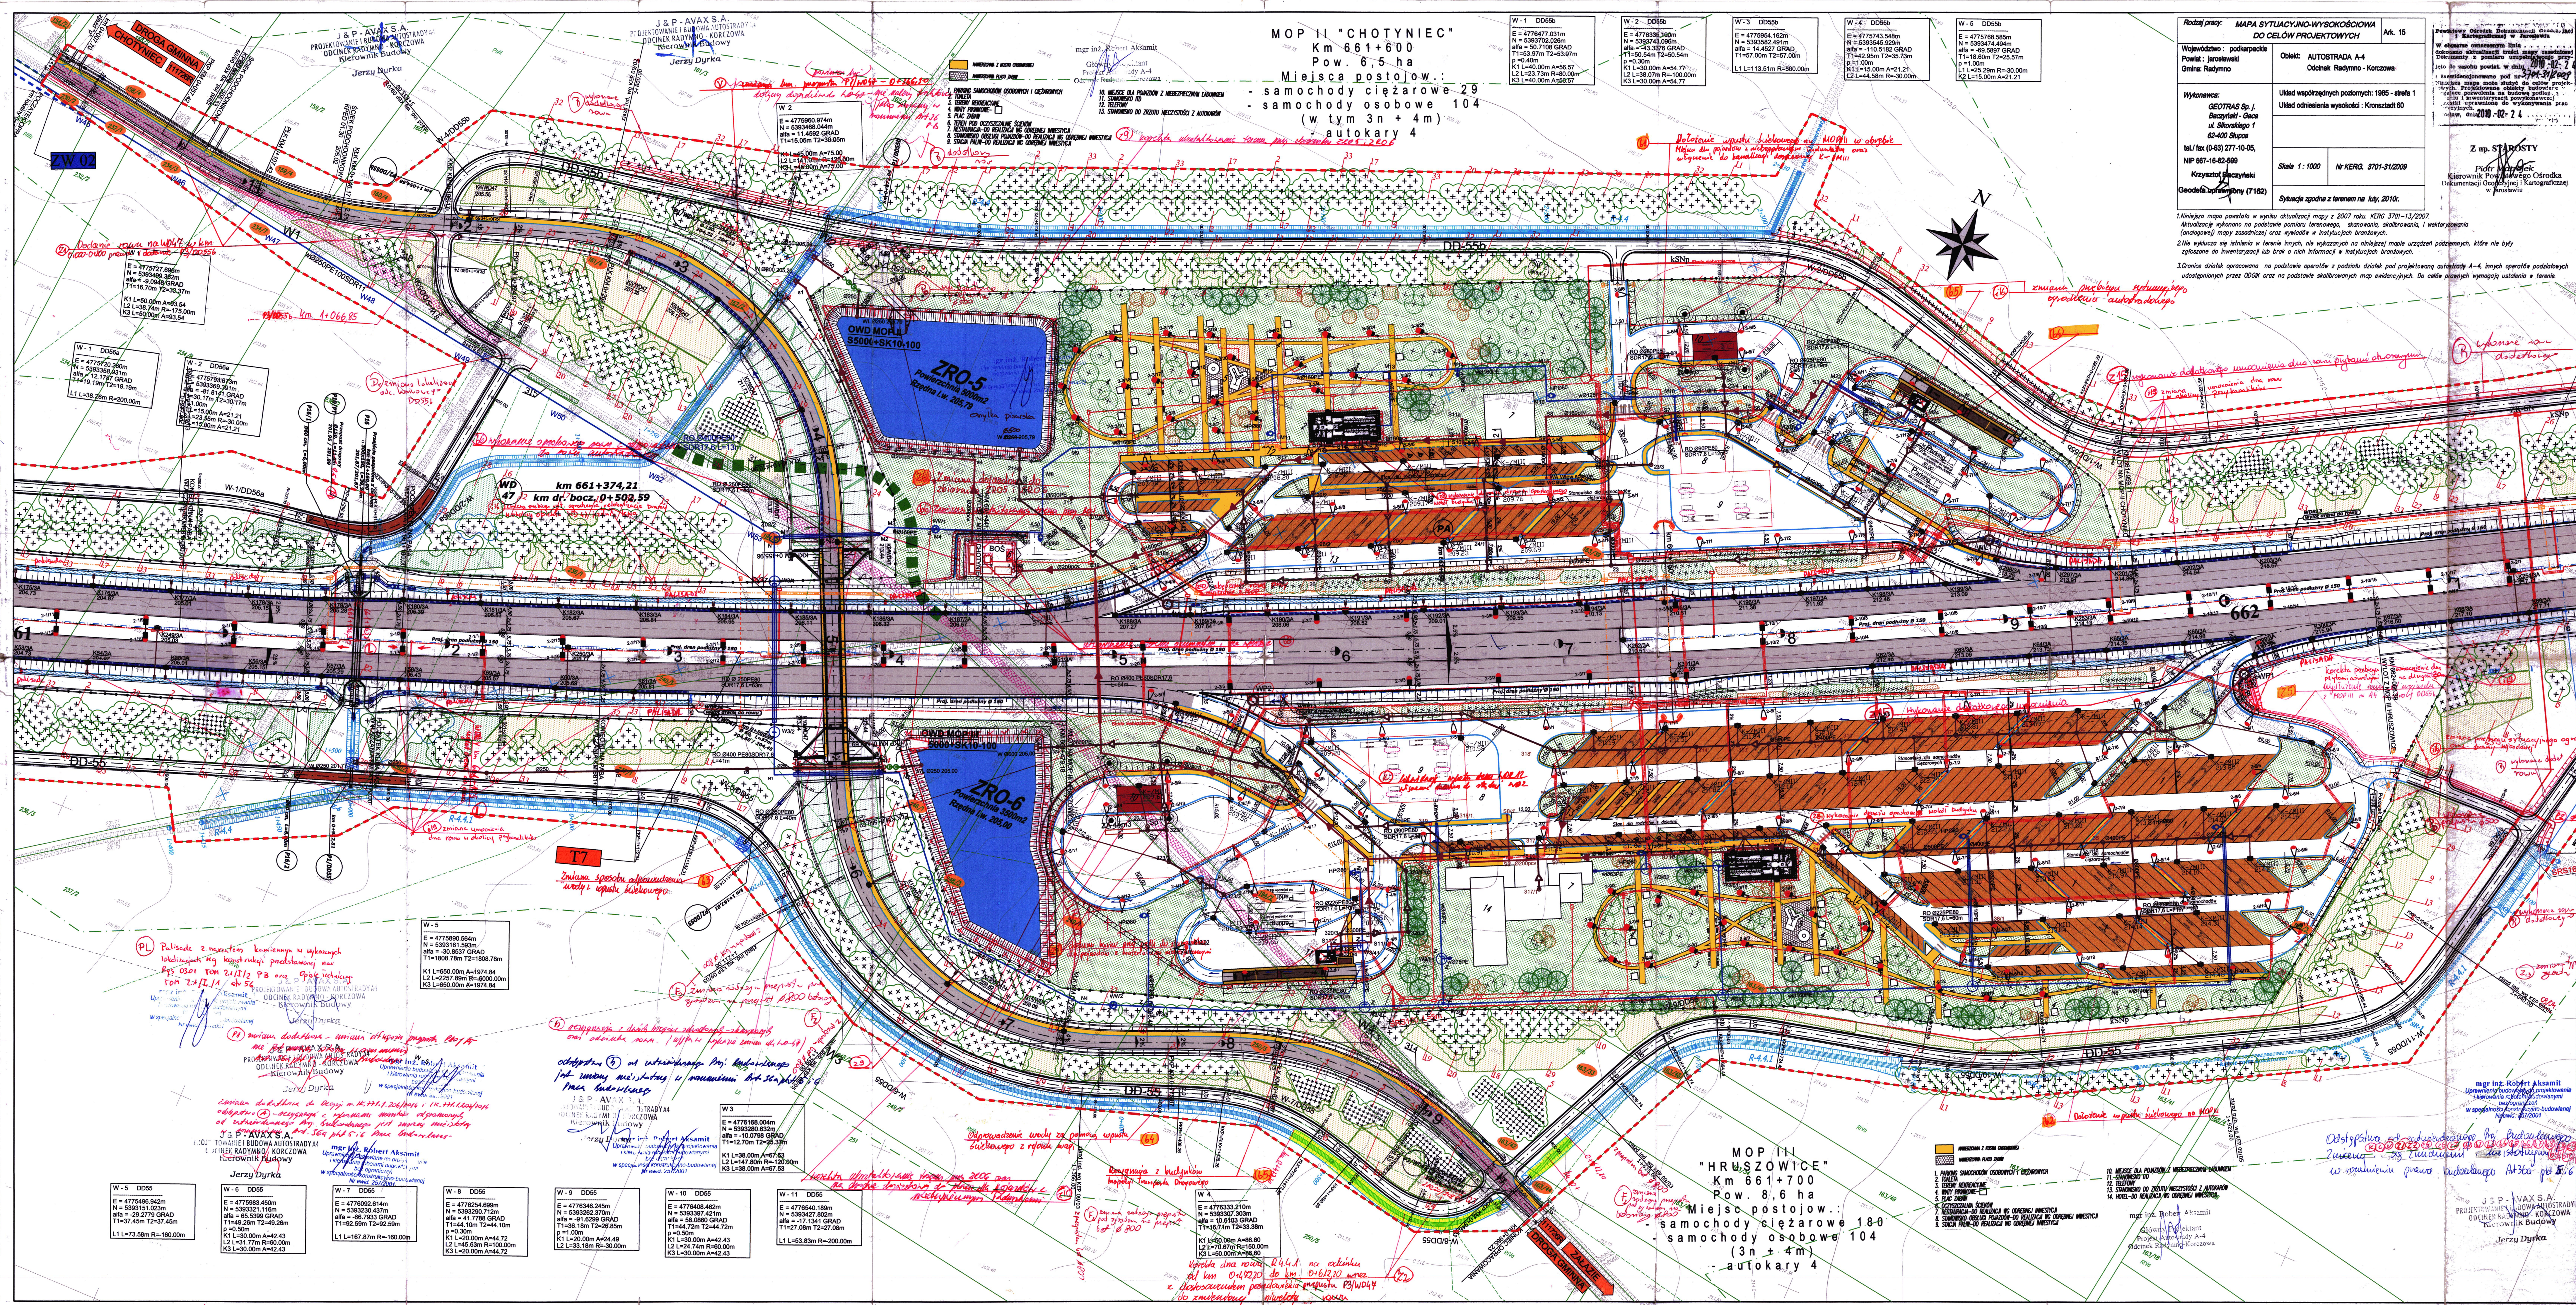

RZECZPOSNICWA DO SPRAW
ZABEZPIECZEN PRZECIWPORAZOWYCH
Inż. Marcin Bujak
nr. ul. Przebiego
Warszawa, dnia
Zgodność projektu z wymogami
ochrony przeciwpożarowej
Szewcaram Szwagarni
bez uwag szwagarni

ZAKRES INWESTYCJI W PROJEKCIE ZAGOSPODAROWANIA
TERENU OBJĘTY OBYWNIEM UZGODNIENIA ZUFI-
OPOWADA ZAKRESOWI PRZEDSTAWIONEJ
NA PLANIEJ ZBUDOWY SPALNIA KWAŁOWA
NR: G.VI.7442-24310 Z DNIA 28.04.2015R.
NR: GK.I.7442-2882010 Z DNIA 04.05.2015R.
NR: 1005/2010 Z DNIA 19.05.2010R.
GŁÓWNY PROJEKTANT: MGR INŻ. ROBERT AKSAMIT
mgr inż. Robert Aksamit

[illegible]