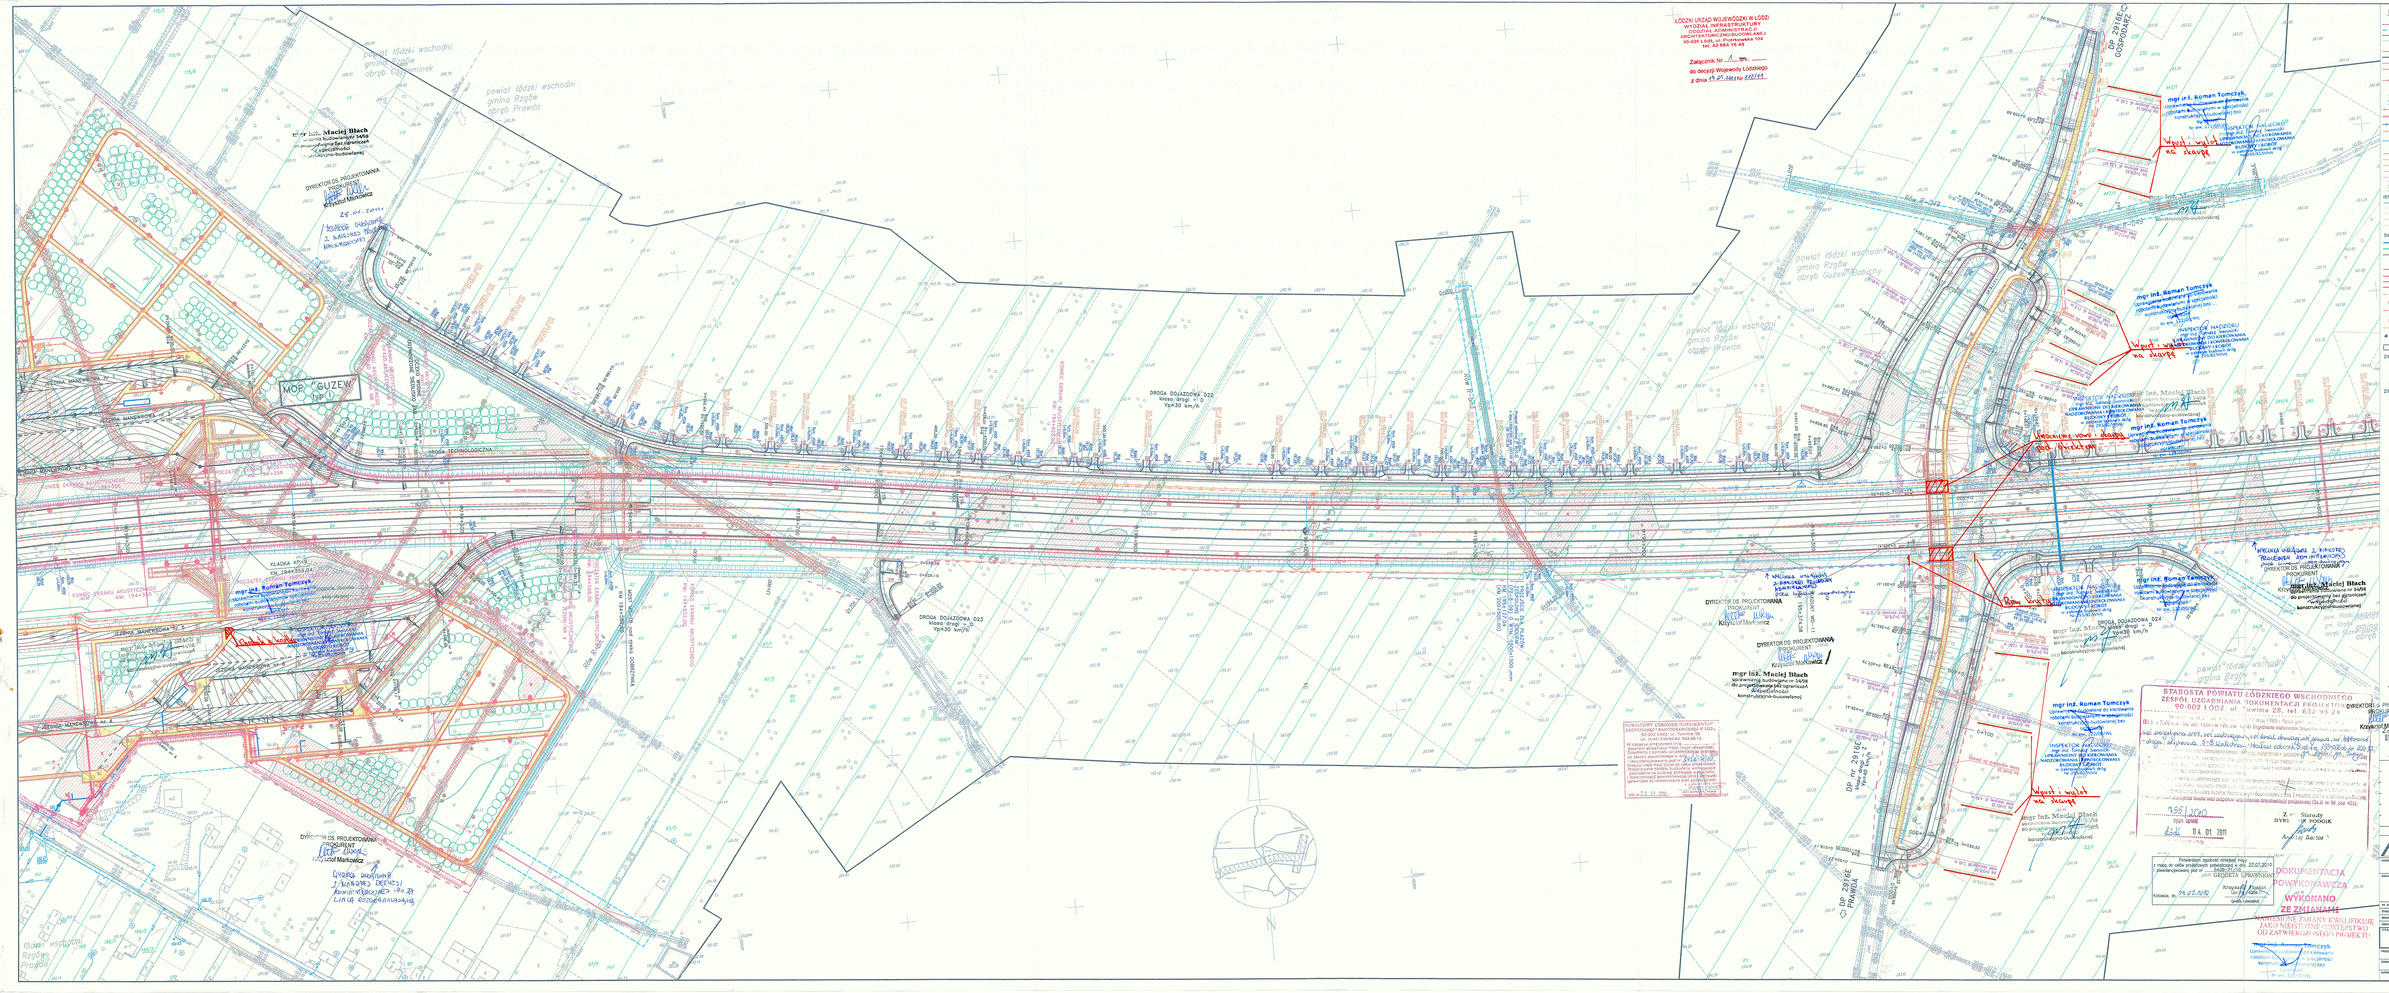
LEGENDA:
ISTNIEJĄCE SIECI:
SIECI PROJEKTOWANE:
ZIELEŃ PROJEKTOWANA:
ZIELEŃ ISTNIEJĄCA:
DROGA DOJAZDOWA D22
klasa drogi – D
Vp=30 km/h
DROGA DOJAZDOWA D23
klasa drogi – D
Vp=30 km/h
DROGA DOJAZDOWA D24
klasa drogi – D
Vp=30 km/h
DROGA TECHNOLOGICZNA
MOP "GUZEW"
ŁÓDZKI URZĄD WOJEWÓDZKI W ŁODZI
WYDZIAŁ INFRASTRUKTURY
DOGLĄD ADMINISTRACJI
ul. Piotrkowska 104
90-926 Łódź
tel. 42 664 16 49
Załącznik nr ... do
decyzji Wojewody Łódzkiego
z dnia ... r. znak: ...
STAROSTA POWIATU ŁÓDZKIEGO WSCHODNIEGO
ZESPÓŁ UZGADNIANIA DOKUMENTACJI PROJEKTOWEJ
90-002 Łódź, ul. Kilińskiego 28, tel. 632 99 29
DOKUMENTACJA POWYKONAWCZA WYKONANO ZE ZMIANAMI
mgr inż. Maciej Blach
MOSTY KATOWICE
PROJEKT BUDOWLANY
PROJEKT ZAGOSPODAROWANIA TERENU
PLAN SYTUACYJNY
OD KM 1894+300 DO KM 1984+600
MOSTY KATOWICE
ul. Rolna 12
www.mosty.katowice.pl
e-mail: biuro@mosty.katowice.pl
tel. 32 256 16 00
fax. 32 256 16 01
mgr inż. Maciej Blach
upr. nr 34/58 do projektowania w specjalności konstrukcyjno-budowlanej
mgr inż. Roman Tomczyk
upr. nr 144/97 do projektowania w specjalności konstrukcyjno-budowlanej
mgr Czesław Pokładek
upr. nr 6/82 do projektowania w specjalności konstrukcyjno-budowlanej
bez ograniczeń w zakresie konstrukcji i budowli mostowych
nr 144/97 UW Katowice
mgr inż. Maciej Blach
upr. nr 34/58 do projektowania w specjalności konstrukcyjno-budowlanej
Kierownik Markowicz
