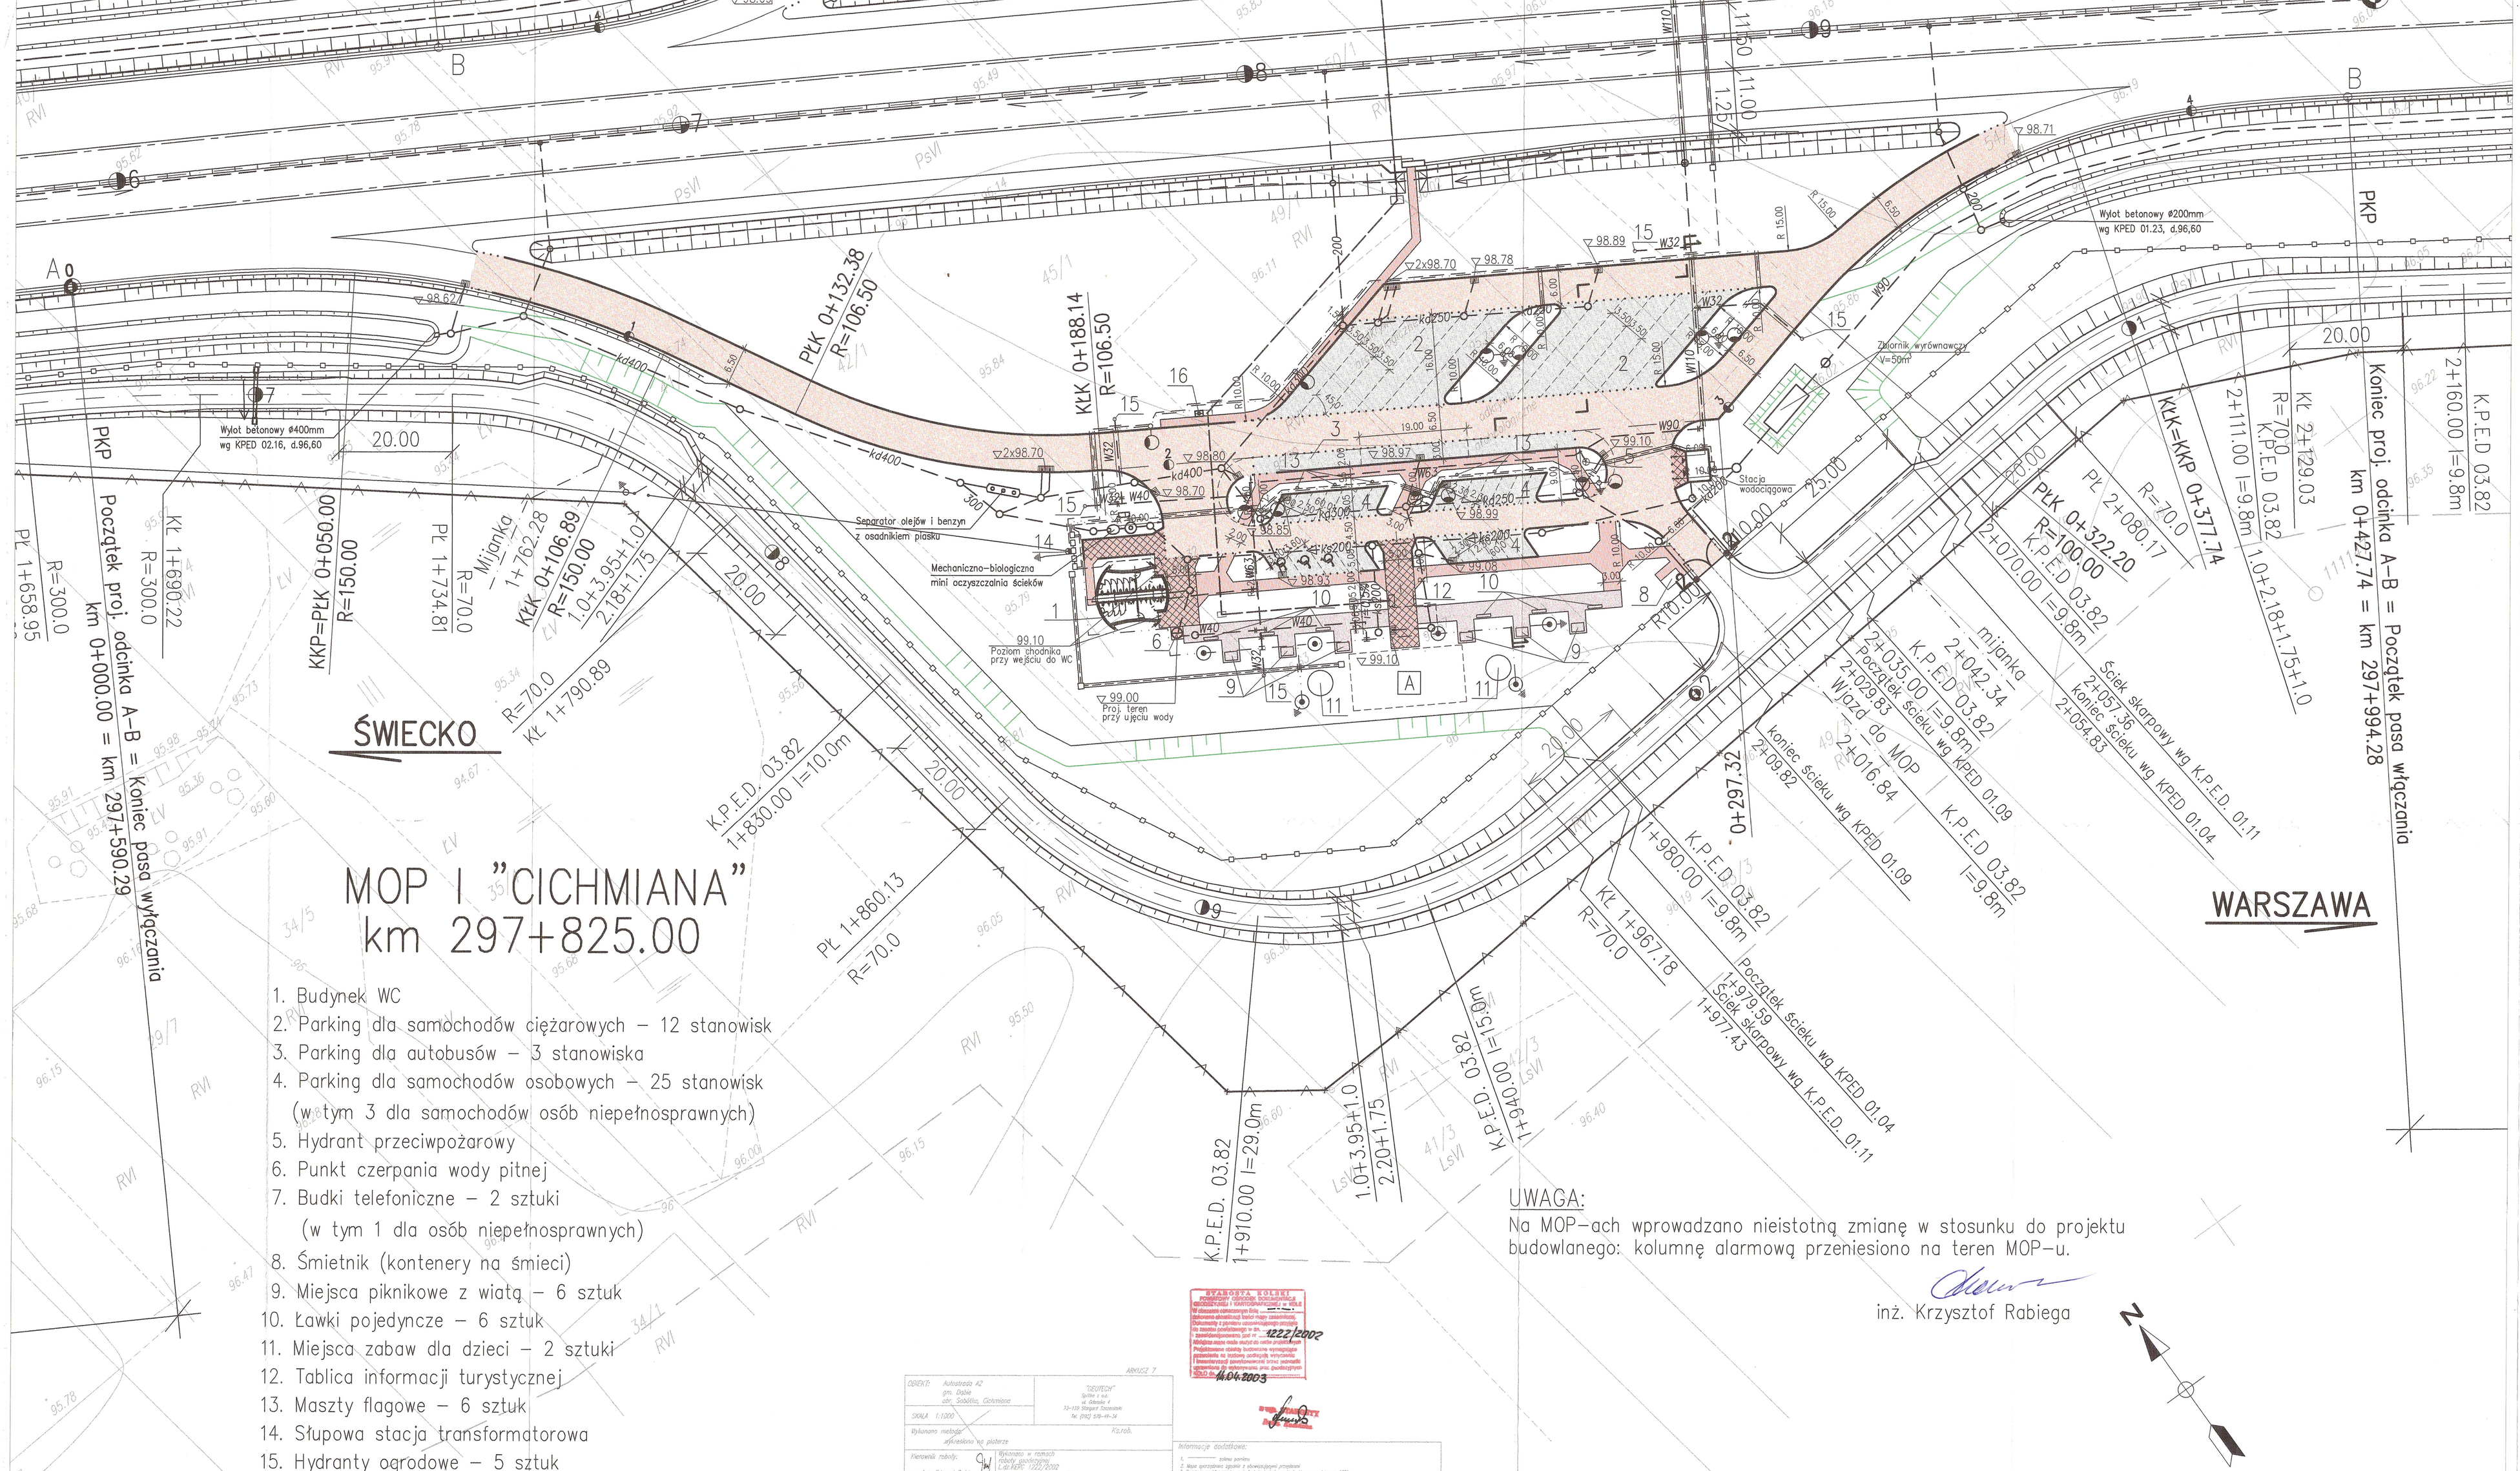

MOP I "CICHMIANA" km 297+825.00

1. Budynek WC
2. Parking dla samochodów ciężarowych – 12 stanowisk
3. Parking dla autobusów – 3 stanowiska
4. Parking dla samochodów osobowych – 25 stanowisk (w tym 3 dla samochodów osób niepełnosprawnych)
5. Hydrant przeciwpożarowy
6. Punkt czerpania wody pitnej
7. Budki telefoniczne – 2 sztuki (w tym 1 dla osób niepełnosprawnych)
8. Śmietnik (kontenery na śmieci)
9. Miejsca piknikowe z wiatą – 6 sztuk
10. Ławki pojedyncze – 6 sztuk
11. Miejsca zabaw dla dzieci – 2 sztuki
12. Tablica informacji turystycznej
13. Maszty flagowe – 6 sztuk
14. Słupowa stacja transformatorowa
15. Hydranty ogrodowe – 5 sztuk
16. Kolumna alarmowa

Realizacja docelowa – MOP kategorii I

A – Teren zarezerwowany pod obiekt małej gastronomii

UWAGA:
Na MOP–ach wprowadzano nieistotną zmianę w stosunku do projektu budowlanego: kolumnę alarmową przeniesiono na teren MOP–u.

inż. Krzysztof Rabiega

Legenda

- Nawierzchnia bitumiczna dróg manewrowych
- Nawierzchnia parkingów z kostki kamiennej
- Nawierzchnia chodników z kostki betonowej czerwonej
- Nawierzchnia chodników z kostki betonowej stylizowanej na starobruk
- Nawierzchnia zjazdów z kostki betonowej czerwonej
- Teren dla robót poza liniami rozgraniczającymi autostrady
- Zakres aktualizacji mapy
- Miejsce przekroju normalnego – rysunek nr 3
- 95.84 Studzienka ściekowa
- Krawężnik
- Krawężnik obniżony lub wtopiony

DOKUMENTACJA POWYKONAWCZA

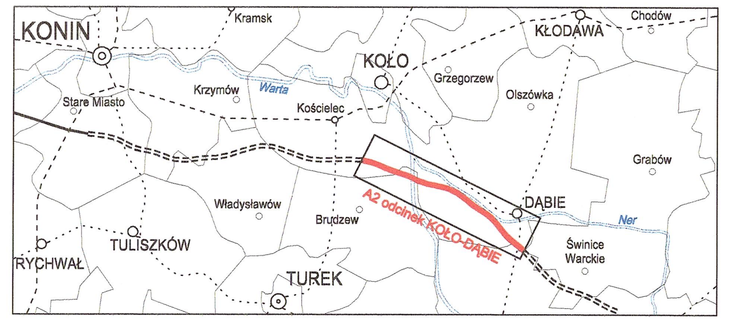

Rewizja	Typ modyfikacji	Data	Imię i nazwisko
01	Wprowadzono zmiany zgodnie z uwagami "EUROSTRADY" - Podreport Nr 3/UPW	03.03.2004	Krzysztof Rabiega

Inwestor / Zamawiający
Generalna Dyrekcja Dróg Krajowych i Autostrad, Oddział w Poznaniu
ul. Siemiradzkiego 5a
60-763 Poznań

Jednostka projektowa
Poznańskie Biuro Projektów Dróg i Mostów "Transprojekt" Sp. z o.o.
ul. Chłapowskiego 29
60-965 Poznań

Stadium: Projekt Wykonawczy (PW)	Zadanie: AUTOSTRADA A2 KONIN - DĄBIE, odcinek KOŁO - DĄBIE, od km 285+000.00 do km 303+145.32
Nr tomu: 14 / 01	Temat opracowania: MOP I "CICHMIANA" km 297+825.00 Roboty drogowe
Branża: Drogi (DR)	Tytuł rysunku: PLAN SYTUACYJNY

Stanowisko	Imię i nazwisko	Nr upraw.	Podpis	Skala: 1:500
Projektant	inż. Krzysztof Rabiega	270/71/Pw WKP/BD/0438/01		Nr umowy: 61/02/1/K/02 — Nr egz.: 1
Opracował	mgr inż. Andrzej Tajcher	-		
Opracował		-		Data opracowania: 28.08.2003 r. — Nr rys.: 02 - 00
Weryfikator	inż. Stanisław Olech	75/69 WKP/BD/3648/01		

Stadium	Branża	Km	Nr obiektu	Nr rysunku	Nr rysunku	Rewizja
PW	DR	297+825	-	14 / 01	02 - 00	01