


DOKUMENTACJA
POWYKONAWCZA

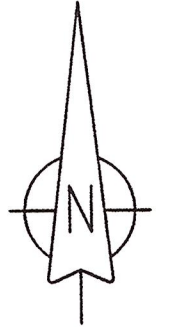

TRANSPROJEKT GDAŃSKI sp. z o.o.					
Nazwa obiektu:	AUTOSTRADA A2 KONIN - KOŁO				
Project name:	odc. II w km 271+000 - 285+000				
	MOTORWAY A2 KONIN - KOŁO				
	section II km 271+000 - 285+000				
Stadium:	PROJEKT WYKONAWCZY				
Stage:	FINAL DESIGN				
Branża:	ENERGETYKA / ELECTRIC POWER ENGEENERING				
Branch:					
Tom:	MOP I "KUNY" i MOP I "LEONIA" - Zasilanie elektryczne				Nr projektu:
Volume:	Rest Areas I "KUNY" and "LEONIA" - Electric power supply				Project No:
XII / 4					PD-267/PW/E/4
Tytuł rysunku:	WSPÓLRZĘDNE POSADOWIENIA SŁUPÓW, ZŁĄCZ I KABLI				Skala:
Drawing title:	POSITION COORDINATES OF POLES, CABLE BOXES AND CABLES				Scale: 1:1000
Stanowisko:	Imię i nazwisko	Specjalność	Nr uprawnień	Podpis	Nr rys.
Position:	Name and surname	Speciality	Licence	Signature	Drawing
Projektant:	mgr inż. Michał Sajenko	instalacyjna w zakresie sieci	79/Gd/01		6
Designed by:		installations - power network			1
Weryfikator:	mgr inż. Danuta Bielak	instalacyjno - inżynieryjna	3876/Gd/89		Data:
Checked by:		installations - engeneering			Date:
					08.2003r
					Nr ark.
					Sheet No
					1
					Nr egz.
					Copy No