


AUTOSTRADA A2 KONIN - KOŁO  
skala 1:50 000

skala 1:50 000

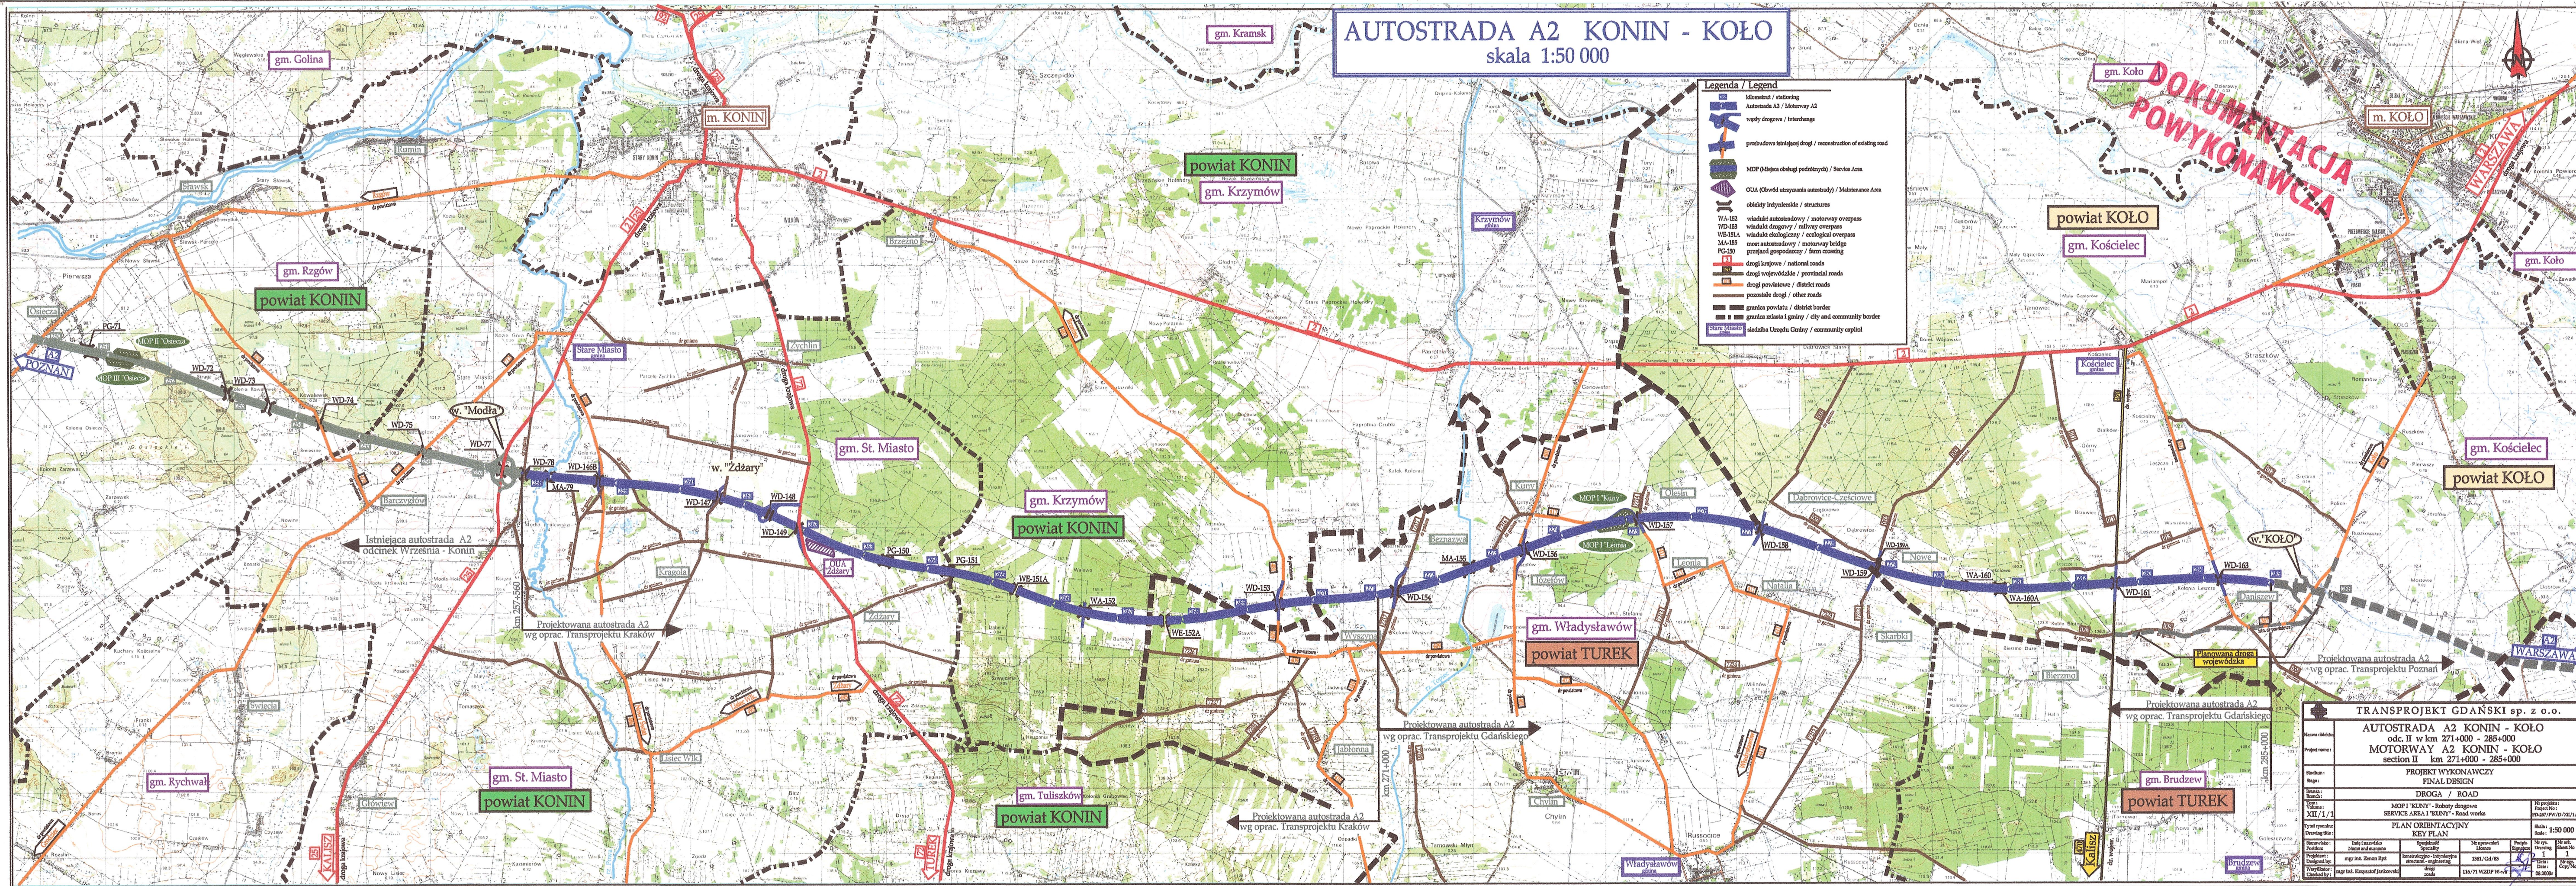

gm. Kościelec

powiat KOŁO

TRANSPROJEKT GDAŃSKI sp. z o.o.

**AUTOSTRADA A2 KONIN - KOŁO**  
odc. II w km 271+000 - 285+000  
**MOTORWAY A2 KONIN - KOŁO**  
section II km 271+000 - 285+000

PROJEKT WYKONAWCZY  
FINAL DESIGN

DROGA / ROAD

MOP I "KUNY" - Roboty drogowe SERVICE AREA I "KUNY" - Road works	Nr projektu : Project No : PD-267 / P / W / D / 7
---	---

PLAN ORIENTACYJNY KEY PLAN	Skala : Scale : 1:50 000
-------------------------------	-----------------------------

Imię i nazwisko Name and surname	Specjalność Speciality	Nr uprawnień Licence	Podpis Signature	Nr rys. Drawing	Nr Sheet
	konstrukcja - instalacja		<i>[Signature]</i>	1	

inż. Zenon Ryż	structural - engineering	1361/Gd/89	Data : Data : 08.2003r	Nr Co
inż. Krzysztof Jankowski	drogi roads	116/71 WZDP W-wa		

\_\_\_\_\_