1/ Przekrój podłużny drogi manewrowej nr 1L
Longitudinal section of the manoeuvring road No 1L

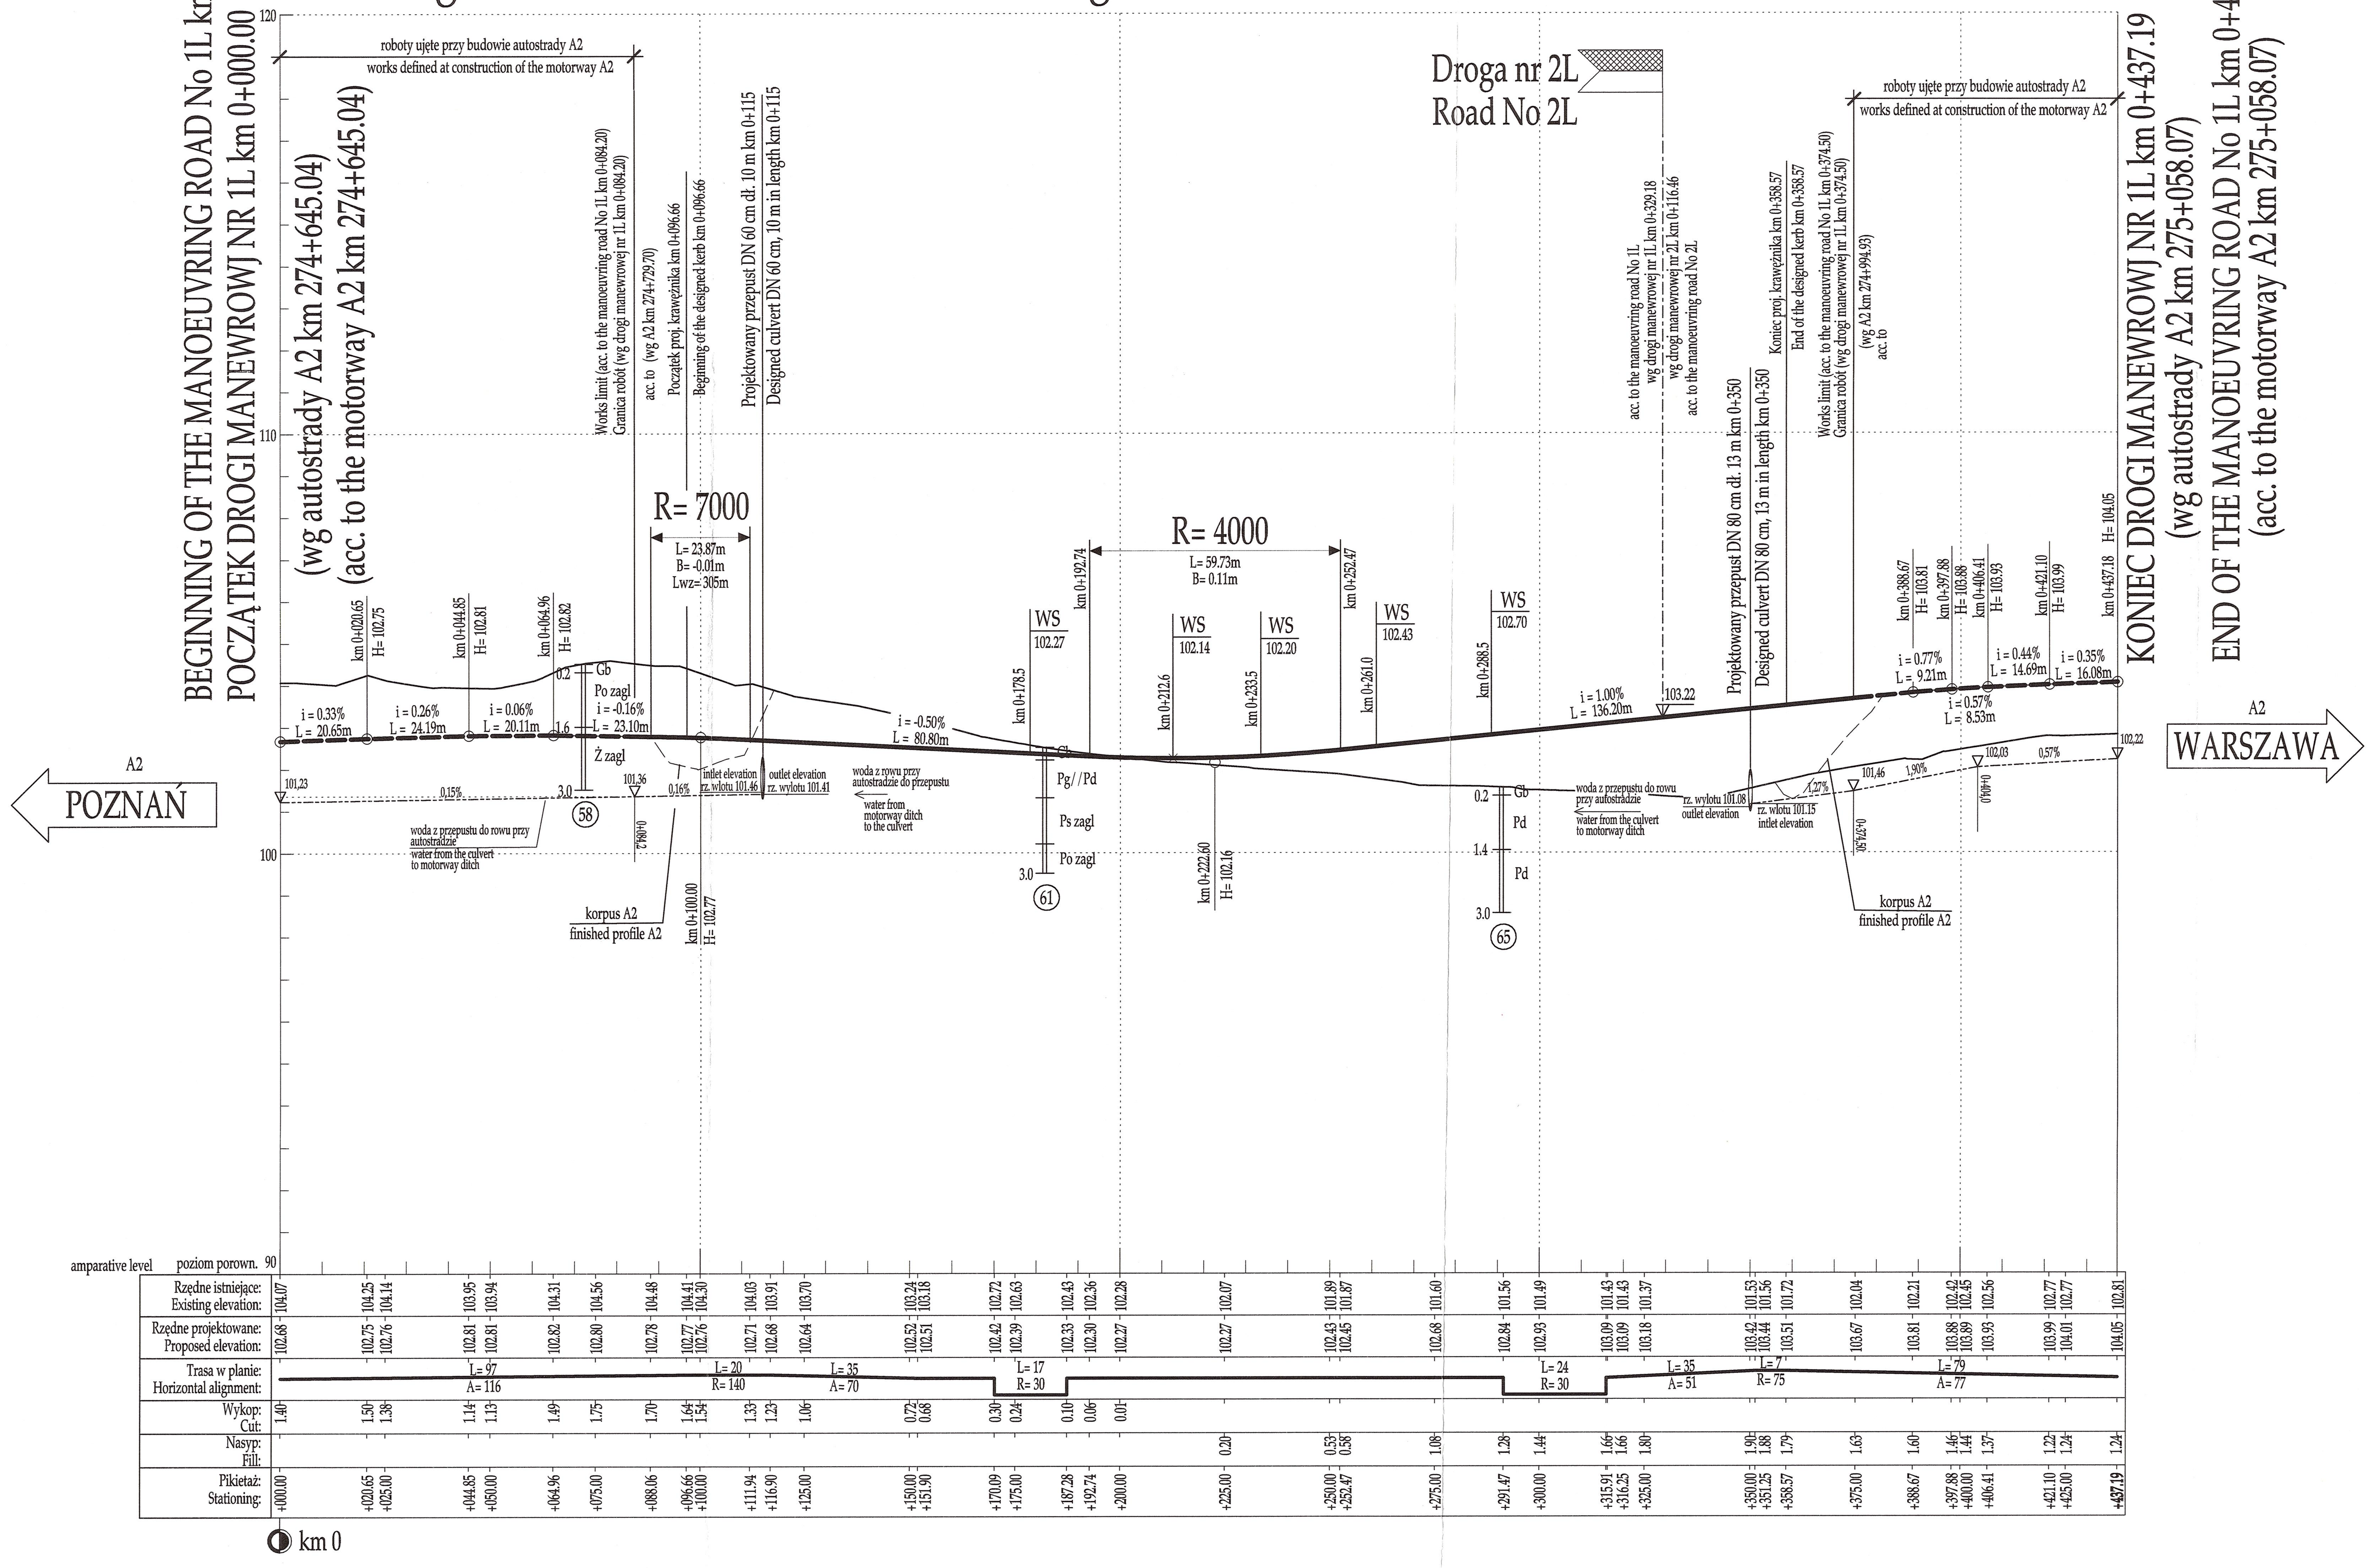

2/ Przekrój podłużny drogi manewrowej nr 2L
Longitudinal section of the manoeuvring road No 2L

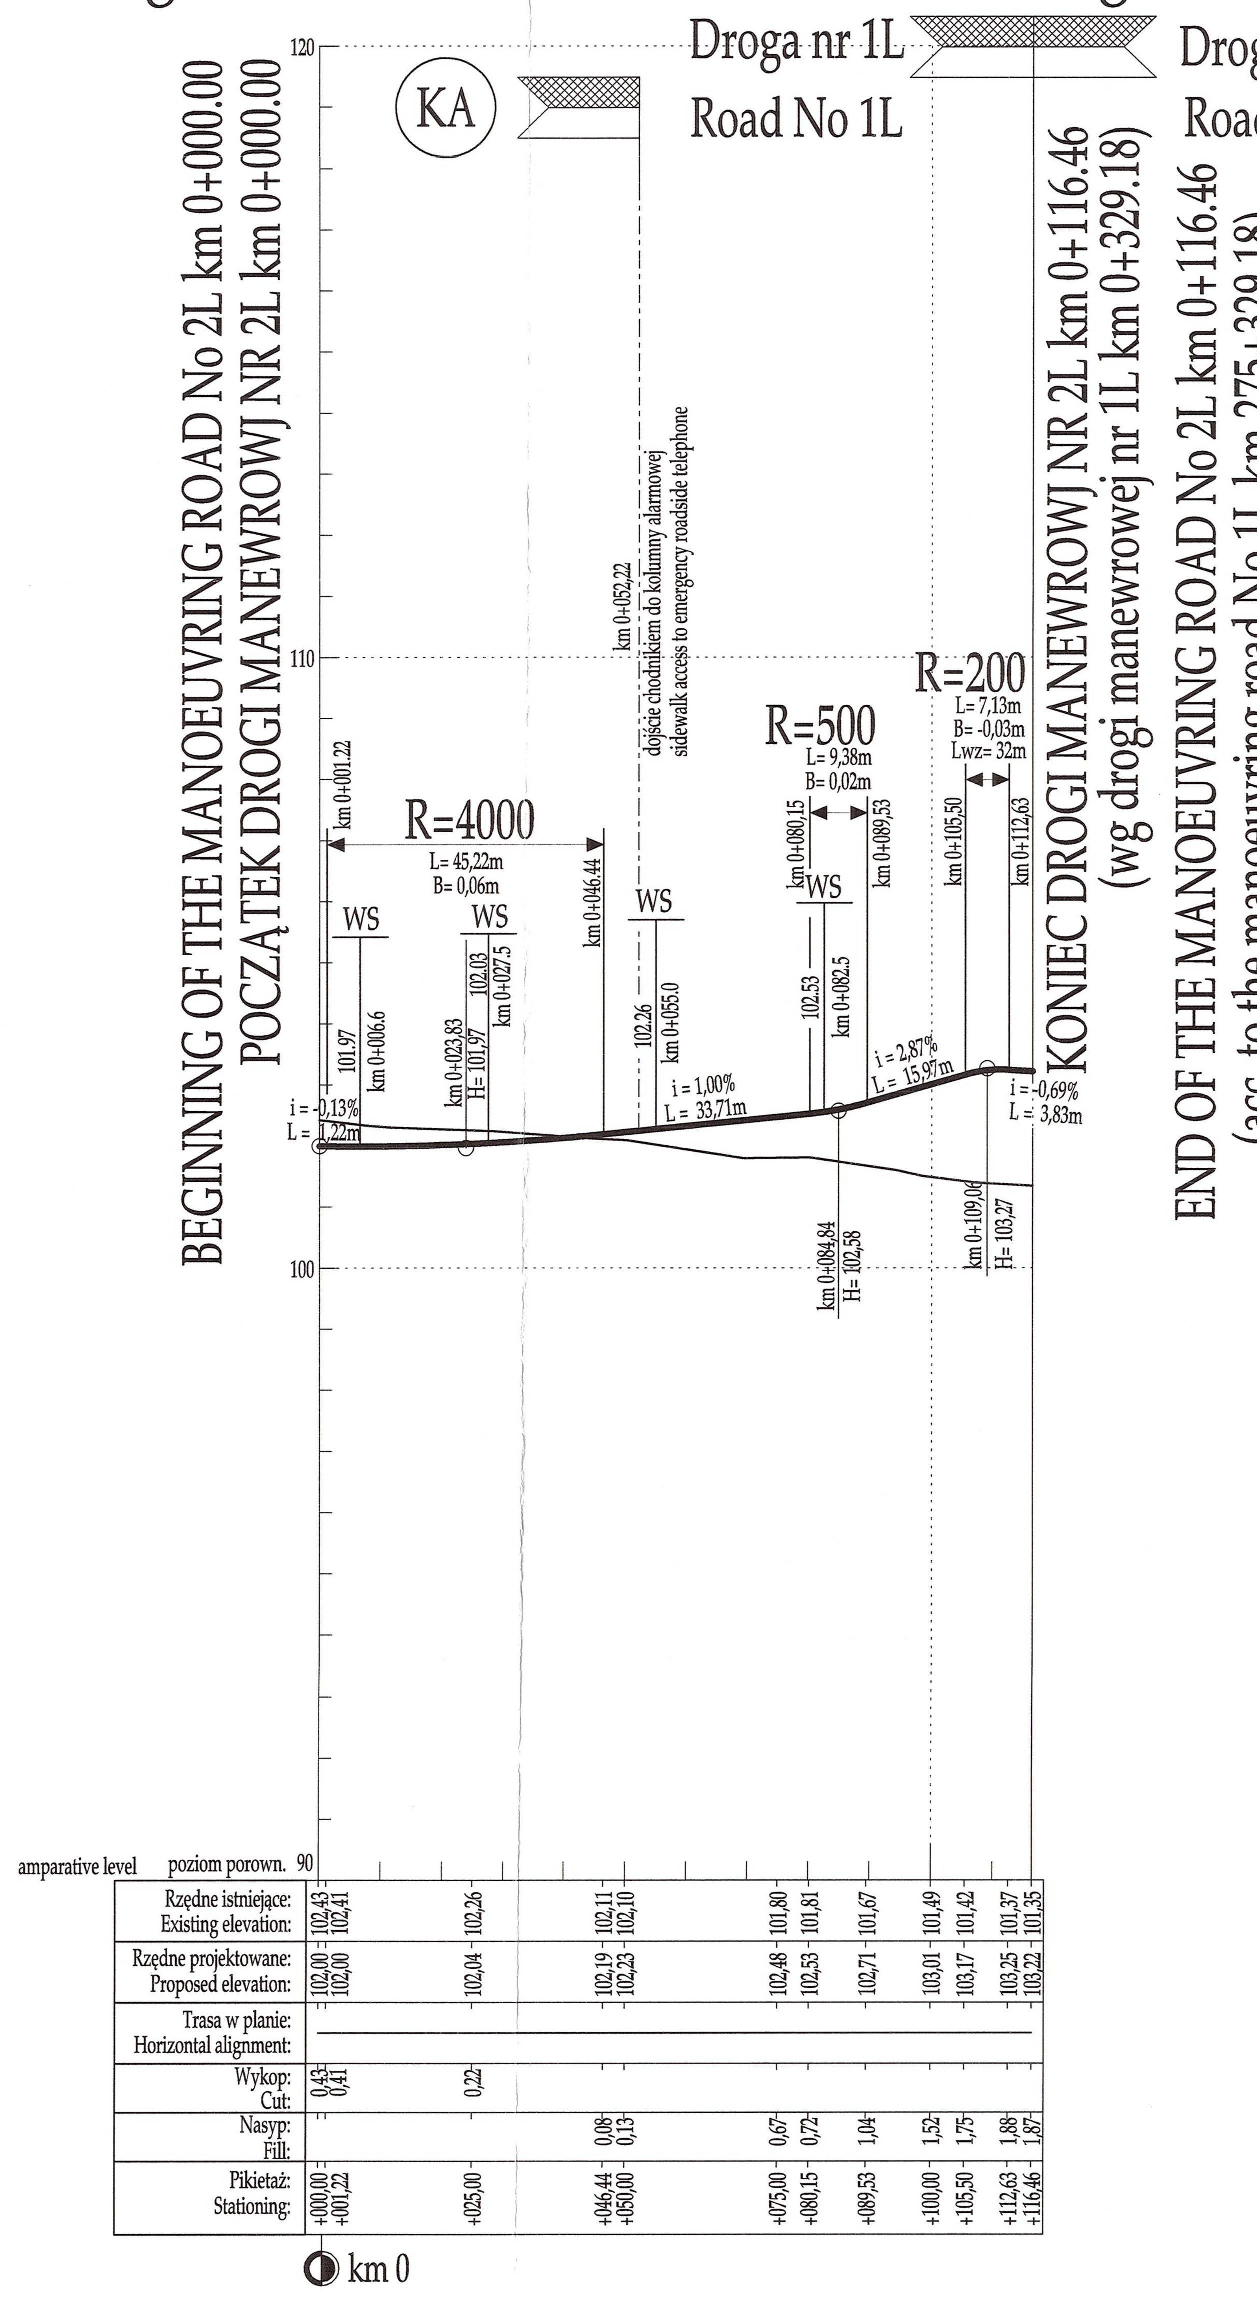

3/ Przekrój podłużny chodnika do kolumny alarmowej
3/ Longitudinal section of sidewalk to emergency roadside telephone

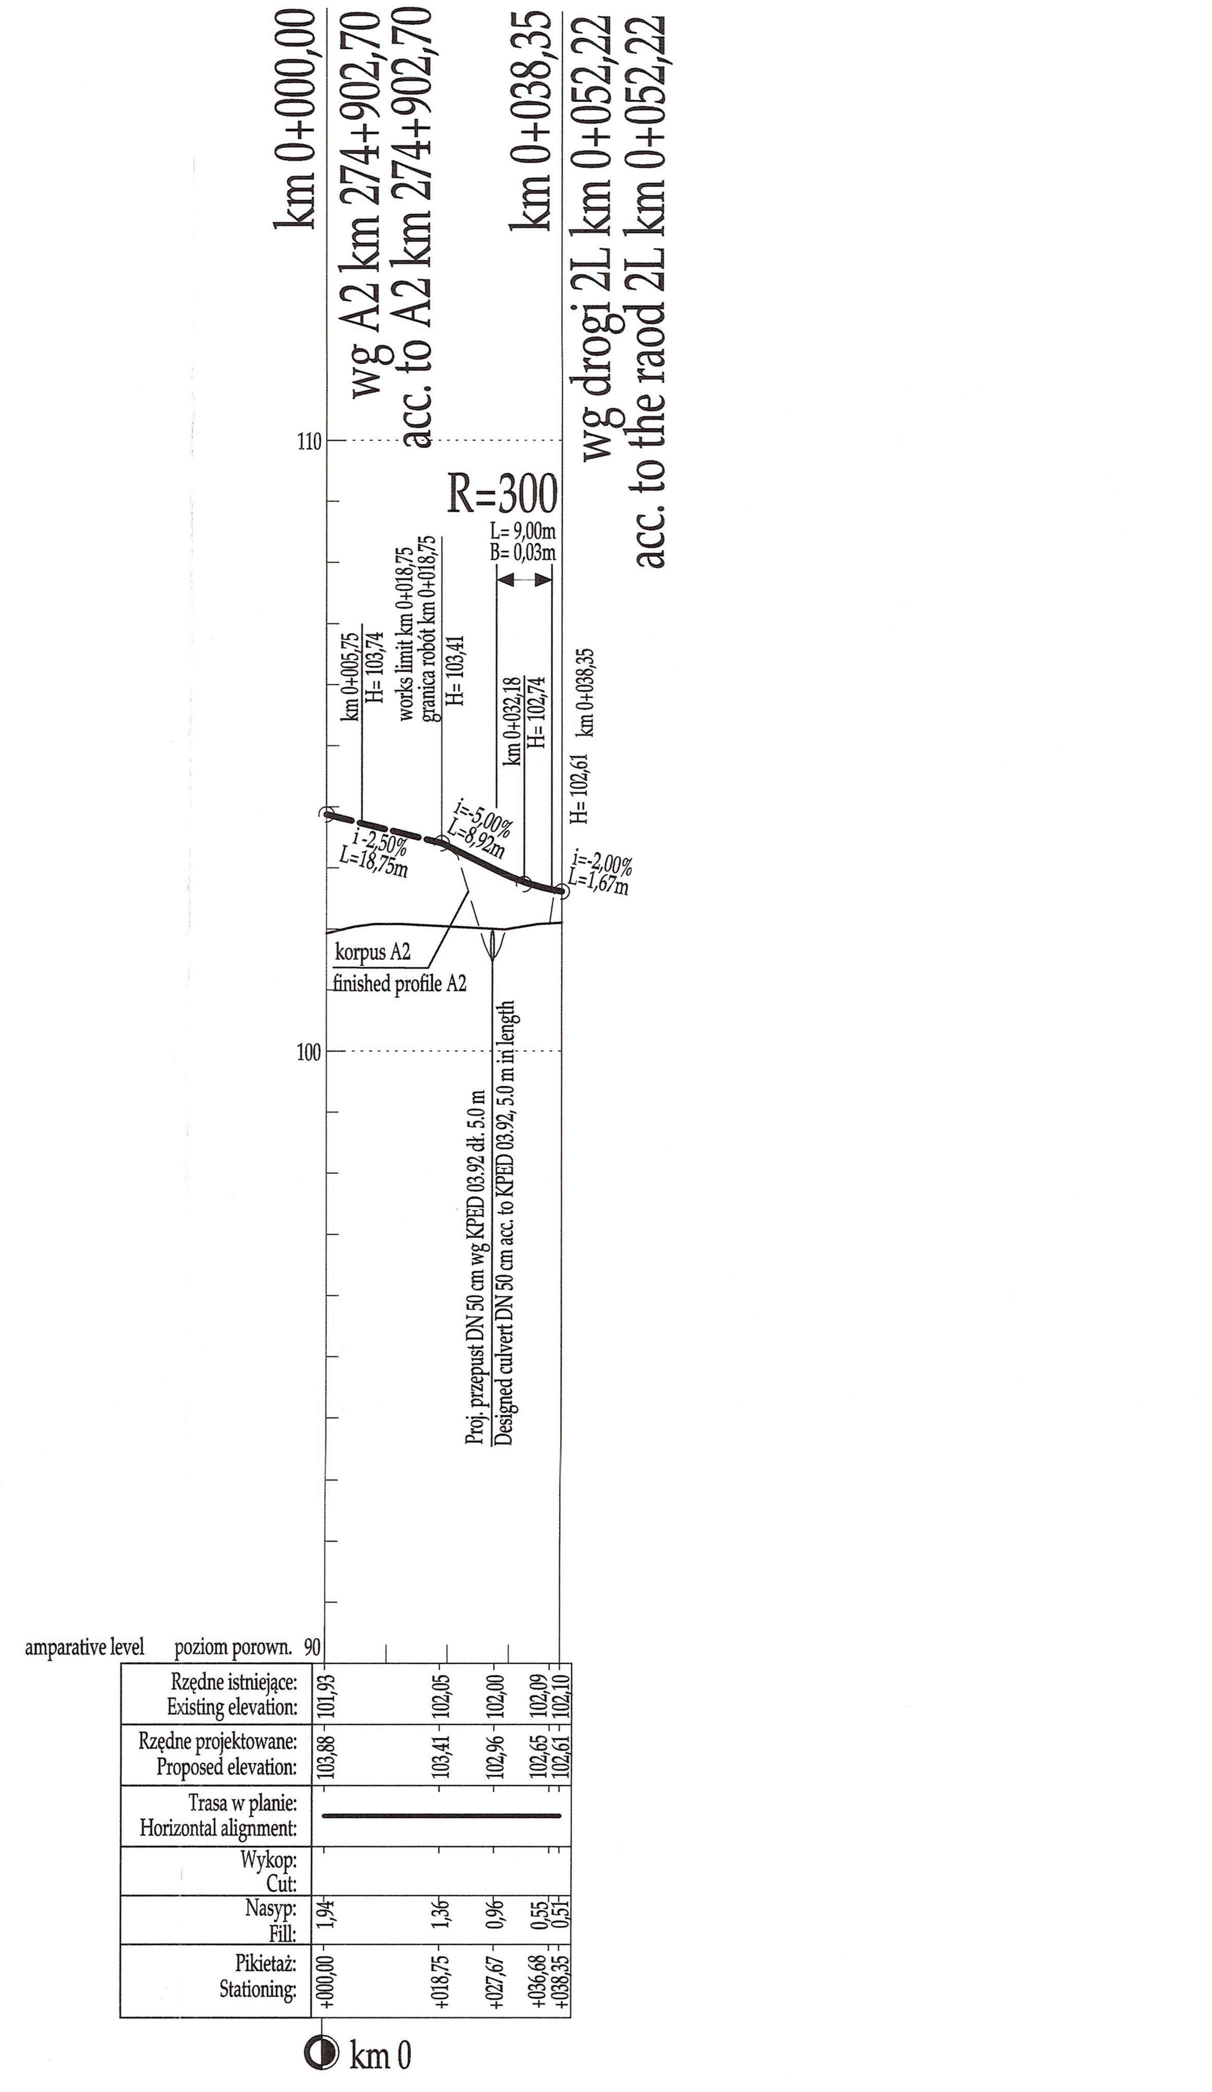

DANE TECHNICZNE - drogi na MOP-ach	
prędkość projektowa	30 km/h
szerokość jezdni :	
na wjeździe,wyjeździe	6,00 m
przy mjejscach postojowych	7,50 m
szerokość korony	8,50 m
wymiary stanowisk postojowych :	
- dla sam. osobowych	2,30 x 4,50 m
- dla sam. osób niepełnosprawnych	3,60 x 5,00 m
- dla sam. ciężarowych	3,50 x 19,0 m
- dla autokarów	4,00 x19,0 m
szerokość chodnika	min. 2,00 m

TECHNICAL PARAMETERS - roads at MOPs	
designed speed	30 km/h
width of carriagaway:	
at entrance and exit	6,00 m
at parking places	7,50 m
width of crown	8,50 m
size of parking lots for:	
- personal vehicles	2,30 x 4,50 m
- handicapped vehicles	3,60 x 5,00 m
- trucks	3,50 x 19,0 m
- buses	4,0 x 19,0 m
width of sidewalk	min. 2,00 m

Legenda: / **Legend:**

- rów lewostronny - left ditch
- rów prawostronny - right ditch
- rów obustronny - two-sided ditch
- słupki prowadzące - guide posts
- bariera ochronna stalowa - steel guard-rail
- OP, OK - odc. początkowy, odc. końcowy (dł. 8 m) / beginning section, end section (8 m in length)
- OPrz - odc. przejściowy (dł. 12 m) / transitional section (12 m in length)
- WS - wpust ściekowy / catch basin

DOKUMENTACJA POWYKONAWCZA

Oznaczenia geotechniczne: / **Geotechnical symbols:**

- Gb - gleba / fertile soil
- Po - pospółka / all-in aggregate
- Ż - żwir / gravel
- Gp - glina piaszczysta / clayey sand
- Pd - piasek drobny / fine sand
- Ps - piasek średni / medium sand
- Pr - piasek gruby / coarse sand
- // - przewarstwienie / interbedding
- (56) - nr otworu wg badań / hole number acc. to surveys

TRANSPROJEKT GDAŃSKI sp. z o.o.						
Nazwa obiektu: / Project name :	AUTOSTRADA A2 KONIN - KOŁO odc. II w km 271+000 - 285+000 / MOTORWAY A2 KONIN - KOŁO section II km 271+000 - 285+000					
Stadium : / Stage :	PROJEKT WYKONAWCZY / FINAL DESIGN					
Branża : / Branch :	DROGA / ROAD					
Tom : / Volume : XII/1/2	MOP I "LEONIA" - Roboty drogowe / SERVICE AREA I "LEONIA" - Road works				Nr projektu : / Project No : PD-267/PW/D/XII/1/2	
Tytuł rysunku: / Drawing title :	PRZEKRÓJ PODŁUŻNY / LONGITUDINAL SECTION				Skala : / Scale : 1:100/1000	
Stanowisko : / Position:	Imię i nazwisko / Name and surname	Specjalność / Speciality	Nr uprawnień / Licence	Podpis / Signature	Nr rys. / Drawing 4	Nr ark. / Sheet No 1
Projektant : / Designed by:	mgr inż. Zenon Ryż	konstrukcyjno - inżynieryjna / structural - engineering	1361/Gd/83		Data : / Date : 08.2003r	Nr egz. / Copy No
Weryfikator : / Checked by :	mgr inż. Krzysztof Jankowski	drogi / roads	116/71 WZDP W-wa			