DOKUMENTACJA POWYKONAWCZA

TRANSPROJEKT GDAŃSKI sp. z o.o.

AUTOSTRADA A2 KONIN - KOŁO
odc. II w km 271+000 - 285+000
MOTORWAY A2 KONIN - KOŁO
section II km 271+000 - 285+000

PROJEKT WYKONAWCZY
FINAL DESIGN
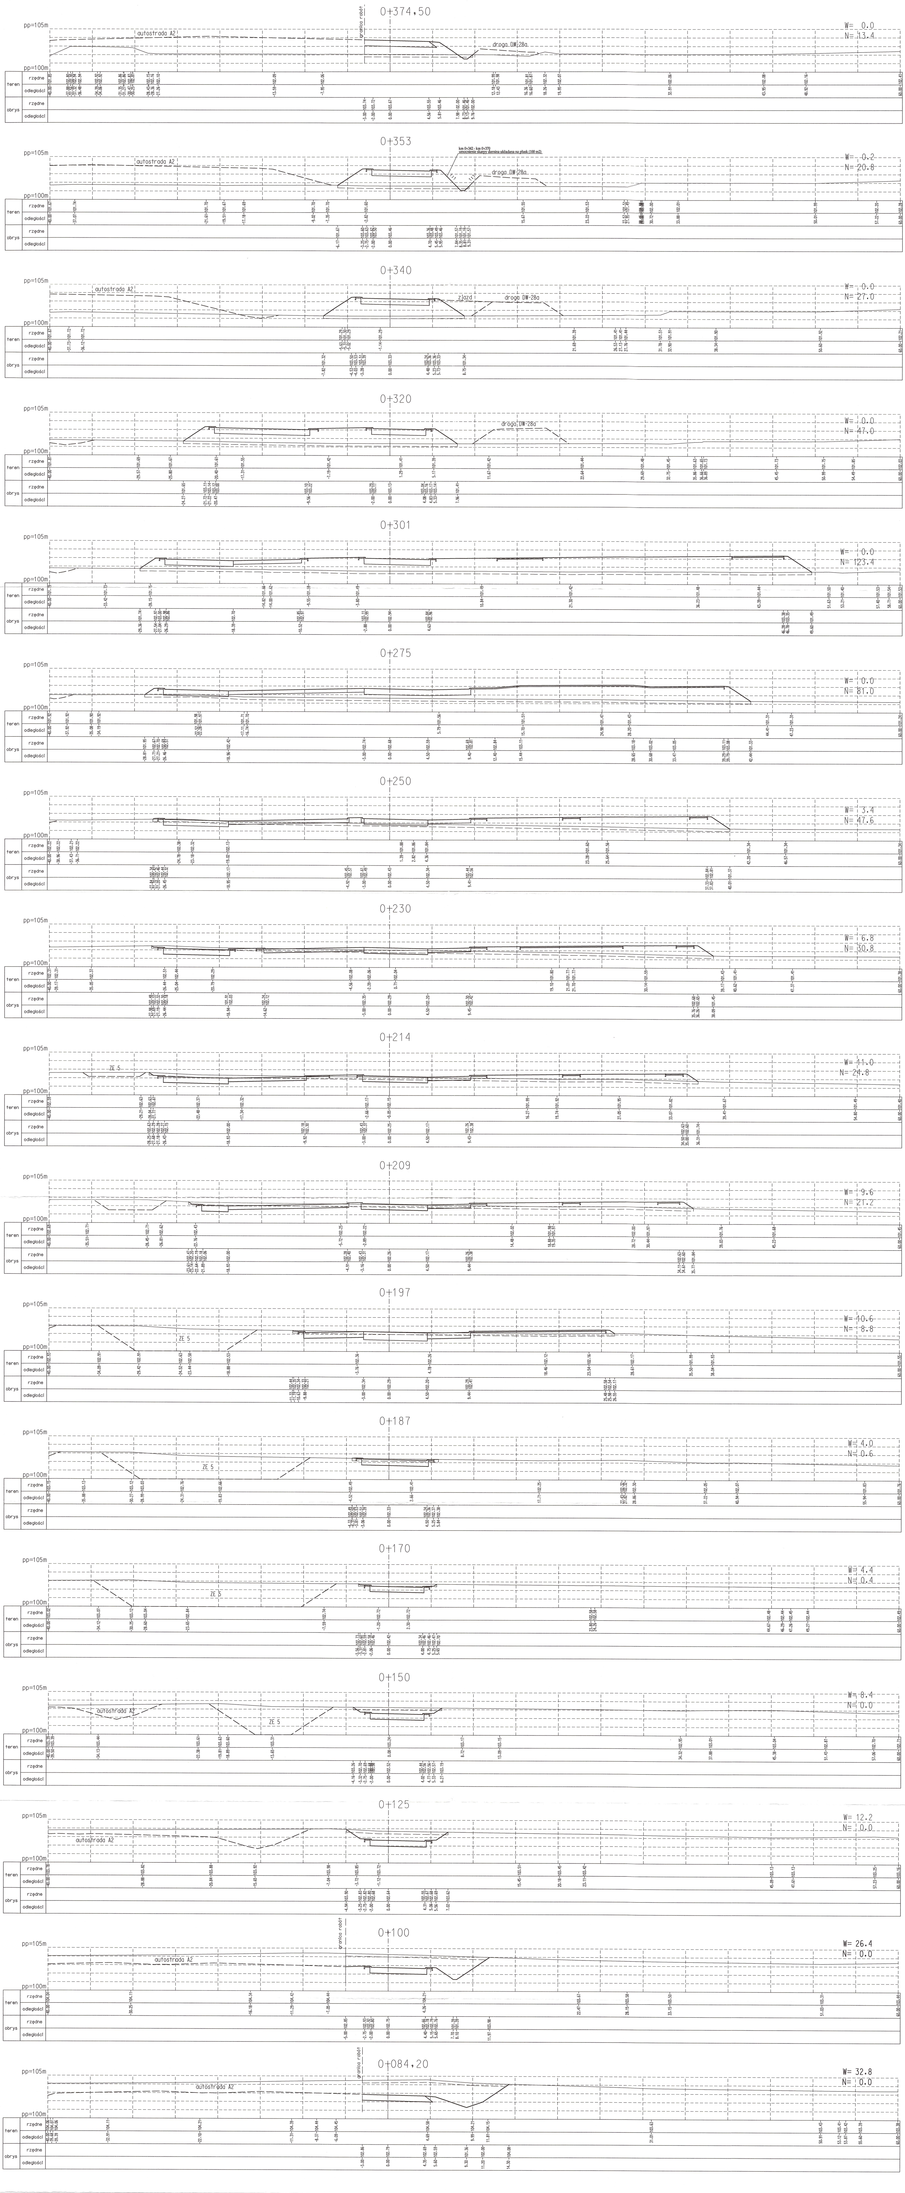
Stadium: DROGA / ROAD
Stage:
Branch:
Version:
Drawing title: PRZEKROJE POPRZECZNE
CROSS SECTIONS
Drawing no: TA11 / 1 / 2
Scale: 1:200
Date: Wrzesień 2006
Sheet No. 1
Total No. 1
Designed by: mgr inż. Dariusz Rybak
Checked by: mgr inż. Krzysztof Jankowski
Name and surname
Signature
Date
Scale: 1:200
Date: 30.10.2006