

MOP I "CICHMIANA"
km 297+825.00


LEGENDA

- NAZWA PUNKTU: ABCDEF
AB – OKREŚLENIE PUNKTU:
LO – lampa
SO – studnia
ZO – przepięcie
PO – kabel
KO – kabel
SZ – słup energetyczny
C-E – NUMER PUNKTU

Teren dla robót poza liniami rozgraniczającymi
autostrady

1. Budynki WC
2. Parking dla samochodów ciężarowych – 12 stanowisk
3. Parking dla autobusów – 3 stanowiska
4. Parking dla samochodów osobowych – 25 stanowisk
(w tym 3 dla samochodów osób niepełnosprawnych)
5. Hydrant przeciwpożarowy
6. Punkt czerpania wody pitnej

Realizacja docelowa – MOP kategorii I
Teren zaszeregowany pod obiekt małej gastronomii

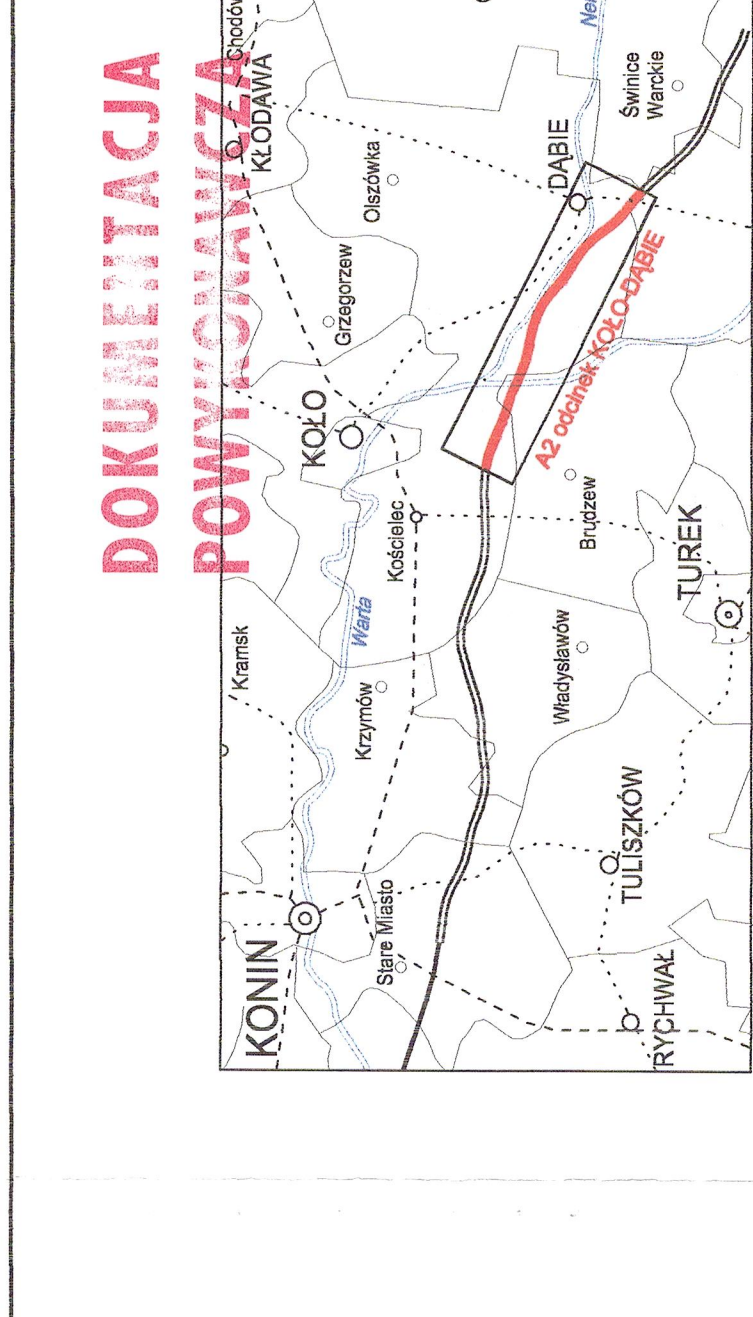

