Łączy arkusz 12

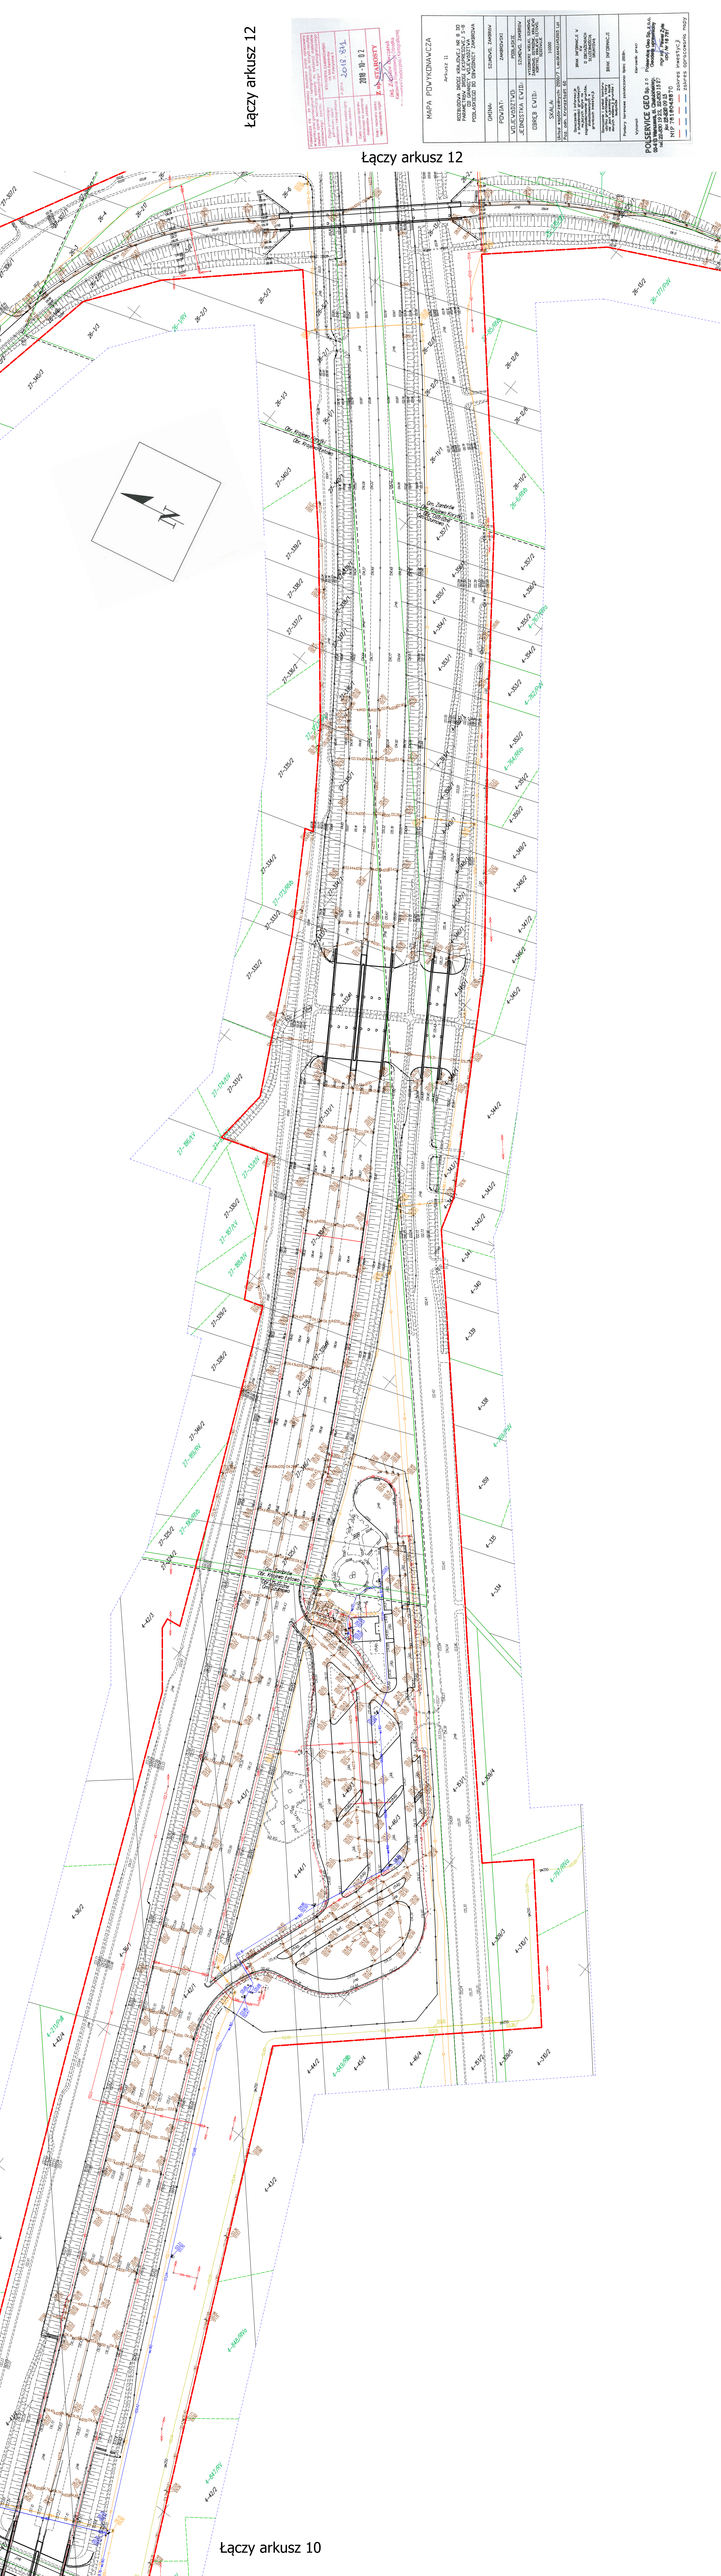

Łączy arkusz 12

Łączy arkusz 10