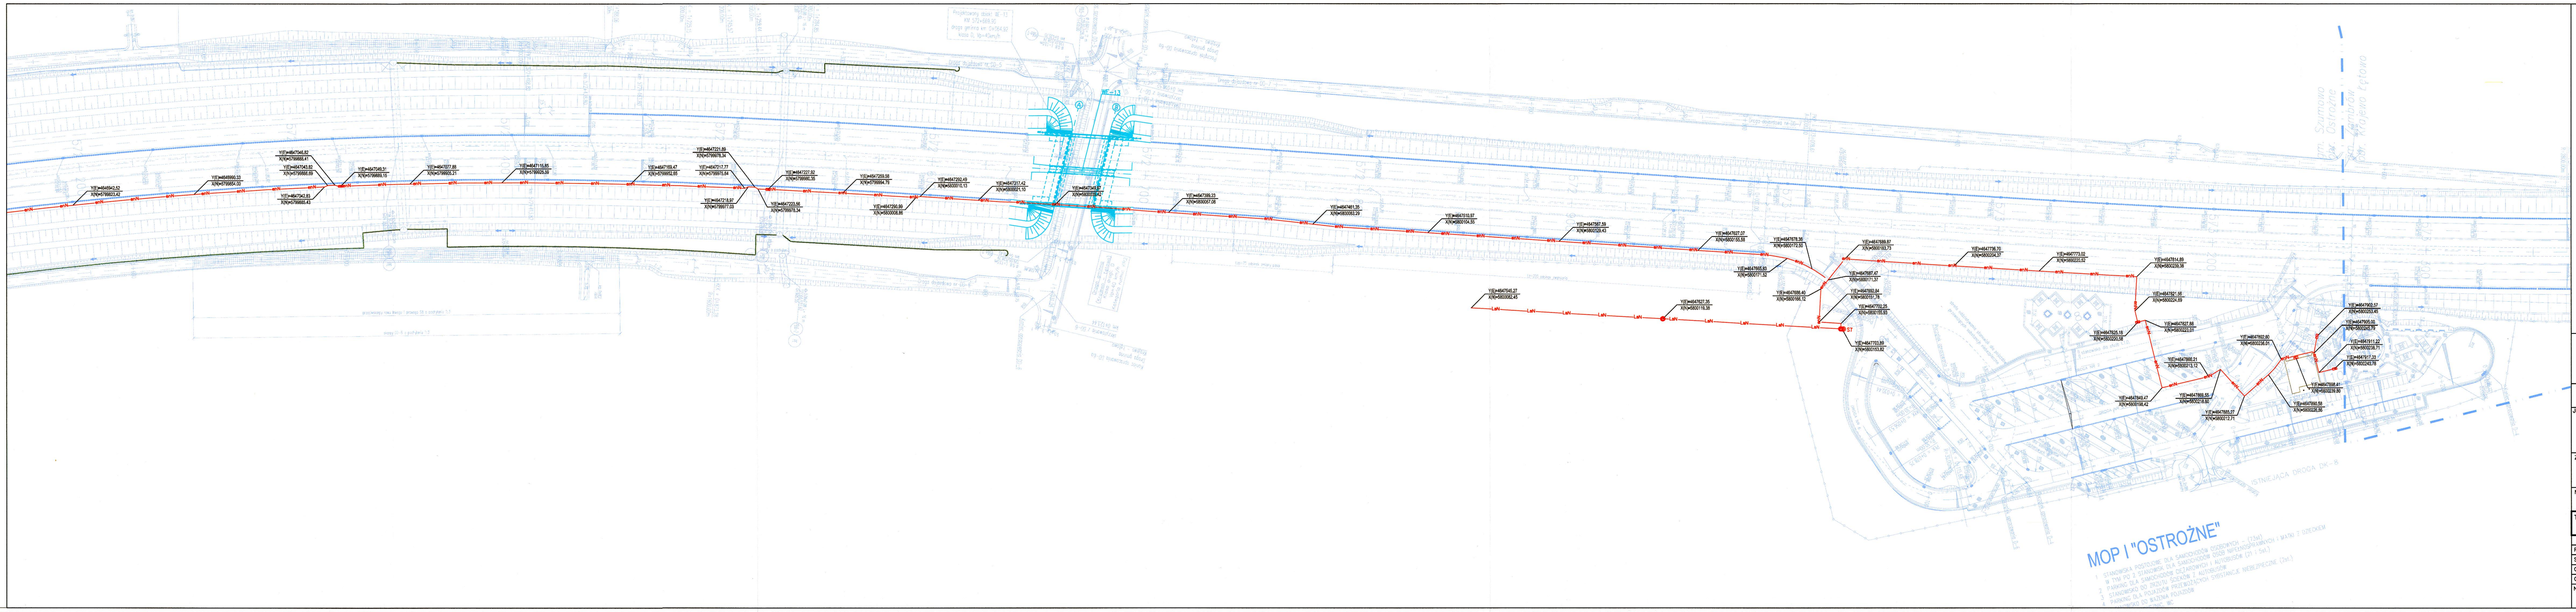

Oznaczenia planu sytuacyjnego
Branża elektryczna
Urządzenia projektowane:

▭	szafa oświetleniowa/złącze kablowe
ST	słupowa stacja transformatorowa
——enN——	kable niskiego napięcia
——esN——	kable średniego napięcia
——LsN——	przewody linii napowietrznej średniego napięcia

STAN POWYKONAWCZY
Ireneusz Kaczyński
KIEROWNIK ROBÓT
w zakresie instalacji i sieci elektrycznych
UAN. 7342-41/92

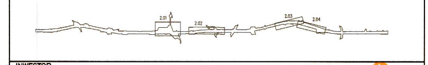

INWESTOR
GENERALNA DYREKCJA DRÓG KRAJOWYCH I AUTOSTRAD
15–703 BIAŁYSTOK ul. Zwycięstwa 2
GDDKiA

JEDNOSTKA PROJEKTOWA
TRAKT sp. z o.o. sp.k.
40-159 Katowice, ul. Jesionowa 15
tel: (0-32) 228-12-70, fax: (0-32) 220-70-04
trakt@trakt.pl

ZADANIE
ROZBUDOWA DROGI KRAJOWEJ NR 8 DO PARAMETRÓW DROGI EKSPRESOWEJ S–8
NA ODCINKU OD GRANICY WOJ. MAZ. DO OBWODNICY ZAMBROWA
(OD KM 561+043.28 DO KM 575+955.00)

NAZWA OPRACOWANIA
TOM 4 – PROJEKT BRANŻY ELEKTROENERGETYCZNEJ
4/2 – ZASILANIE OBIEKTÓW

TYTUŁ RYSUNKU
PLAN ZAGOSPODAROWANIA TERENU – WSPÓŁRZĘDNE
ZASILANIE URZĄDZEŃ TELEMATYKI ORAZ URZĄDZEŃ MOP I OSTROŻNE

FUNKCJA	IMIĘ I NAZWISKO	BRANŻA	SPECJALNOŚĆ/NUMER UPRAWNIEŃ	PODPIS
Projektant	inż. Czesław Maciejczyk	elektr.	elektr. 308/66	
Sprawdzający	mgr inż. Adam Ślusarz	elektr.	elektr. 598/78	
Opracował				
Opracował				

NR UMOWY	SKALA	DATA	STADIUM	BRANŻA	NR RYS.
644/13	1:1000	SIERPIEŃ 2013	Projekt wykonawczy	elektr.	4.04/ 4-2-ZE-01