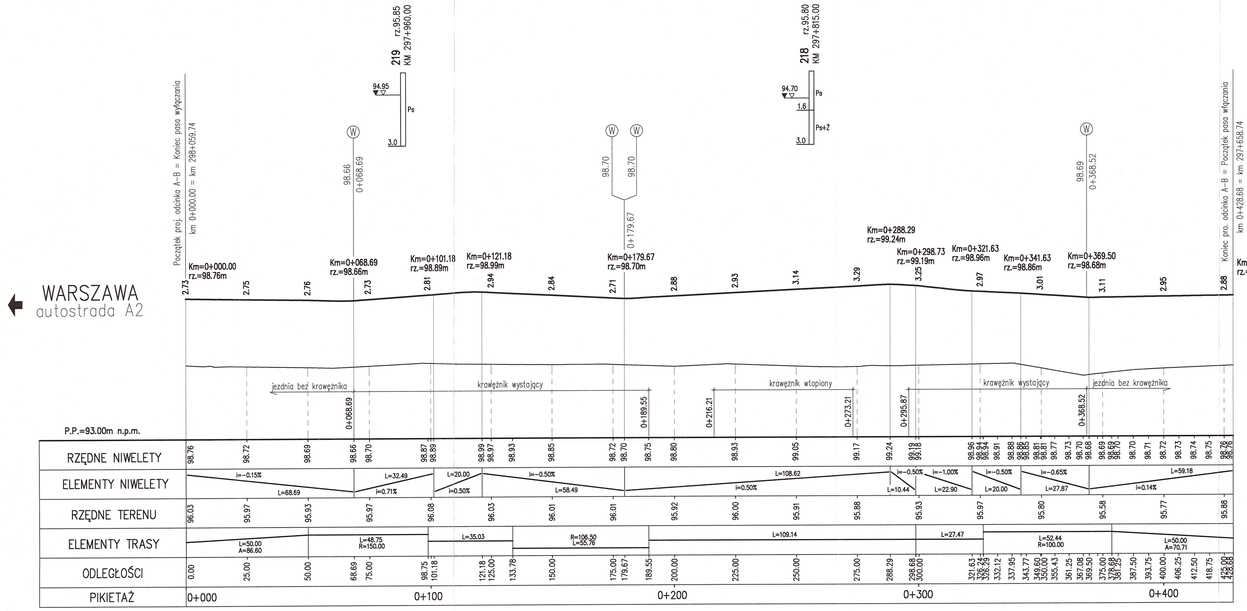

LEGENDA

98.69 Rzędna studzienki

0+368.52 Kilometraż studzienki

W 98.69 0+368.52 Proj. studzienka ściekowa wg. KPED K.02.13

Projektowana niweleta

Istniejący teren

0.20 Różnica między rzędną projektowaną i istniejącą terenu

Objaśnienia symboli i znaków geologicznych użytych na przekrojach geologicznych

Grunty Mineralne , Rodzime ,Niespoiste

Ps - piasek średni

Ż - żwir

Znaki dodatkowe

+ - domieszki

▽ - poziom swobodnego zwierciadła wody gruntowej

218 rz.95.80 KM 297+815.00

94.70 Ps 1.6 Ps+2 3.0

Profil geologiczny podłoża wg "Polgeol" Zakład w Warszawie z 1996/97 r.

DOKUMENTACJA POWYKONAWCZA

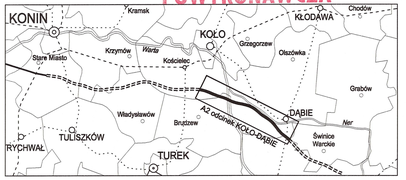

Rewizja	Typ modyfikacji	Data	Imię i nazwisko

Inwestor / Zamawiający

Generalna Dyrekcja Dróg Krajowych i Autostrad, Oddział w Poznaniu
ul. Siemiradzkiego 5a
60-763 Poznań

Jednostka projektowa

Poznańskie Biuro Projektów Dróg i Mostów "Transprojekt" Sp. z o.o.
ul. Chłapowskiego 29
60-965 Poznań

Stadium: **Projekt Wykonawczy (PW)**	Zadanie: **AUTOSTRADA A2 KONIN - DĄBIE, odcinek KOŁO - DĄBIE, od km 285+000.00 do km 303+145.32**
Nr tomu: **13 / 01**	Temat opracowania: **MOP I "SOBÓTKA" km 297+825.00 Roboty drogowe**
Branża: **Drogi (DR)**	Tytuł rysunku: **PROFIL PODŁUŻNY**

Stanowisko	Imię i nazwisko		Nr upraw.	Podpis	Skala: 1:1000/100
Projektant	inż.	Krzysztof Rabiega	270/77/Pw WKP/BD/4186/0		Nr umowy: - Nr egz. 1
Opracował	mgr inż.	Andrzej Tajcher	-		61/02/1/K/02
Opracował			-		Data opracowania: 28.08.2003 r. Nr rys. 04 - 00
Weryfikator	inż.	Stanisław Olech	75/69 WKP/BD/3648/01		

Stadium	Branża	Km	Nr obiektu	Nr tomu	Nr rysunku	Rewizja
PW	DR	297+825	-	13 / 01	04 - 00	00