

MAPA DOKUMENTACYJNA
SKALA 1: 1000

AUTOSTRADA A1
odc. Zawada - Pyrzowice
MOP - "Starcza Wsch." / MOP - "Starcza Zach."

LEGENDA:

⊗ 01/MOP

I ⊗ — ⊗ I



wykonane otwory badawcze pod obiekty inżynierskie

linia i numer przekrojów geologiczno-inżynierskich


GeoTech

opracował: mgr inż. Wacław Kawa

ZALĄCZNIK NR 2a

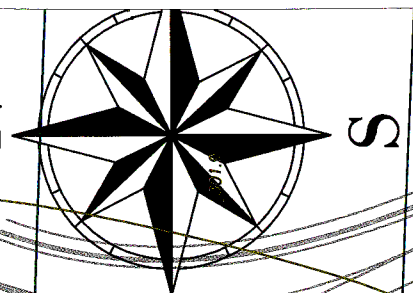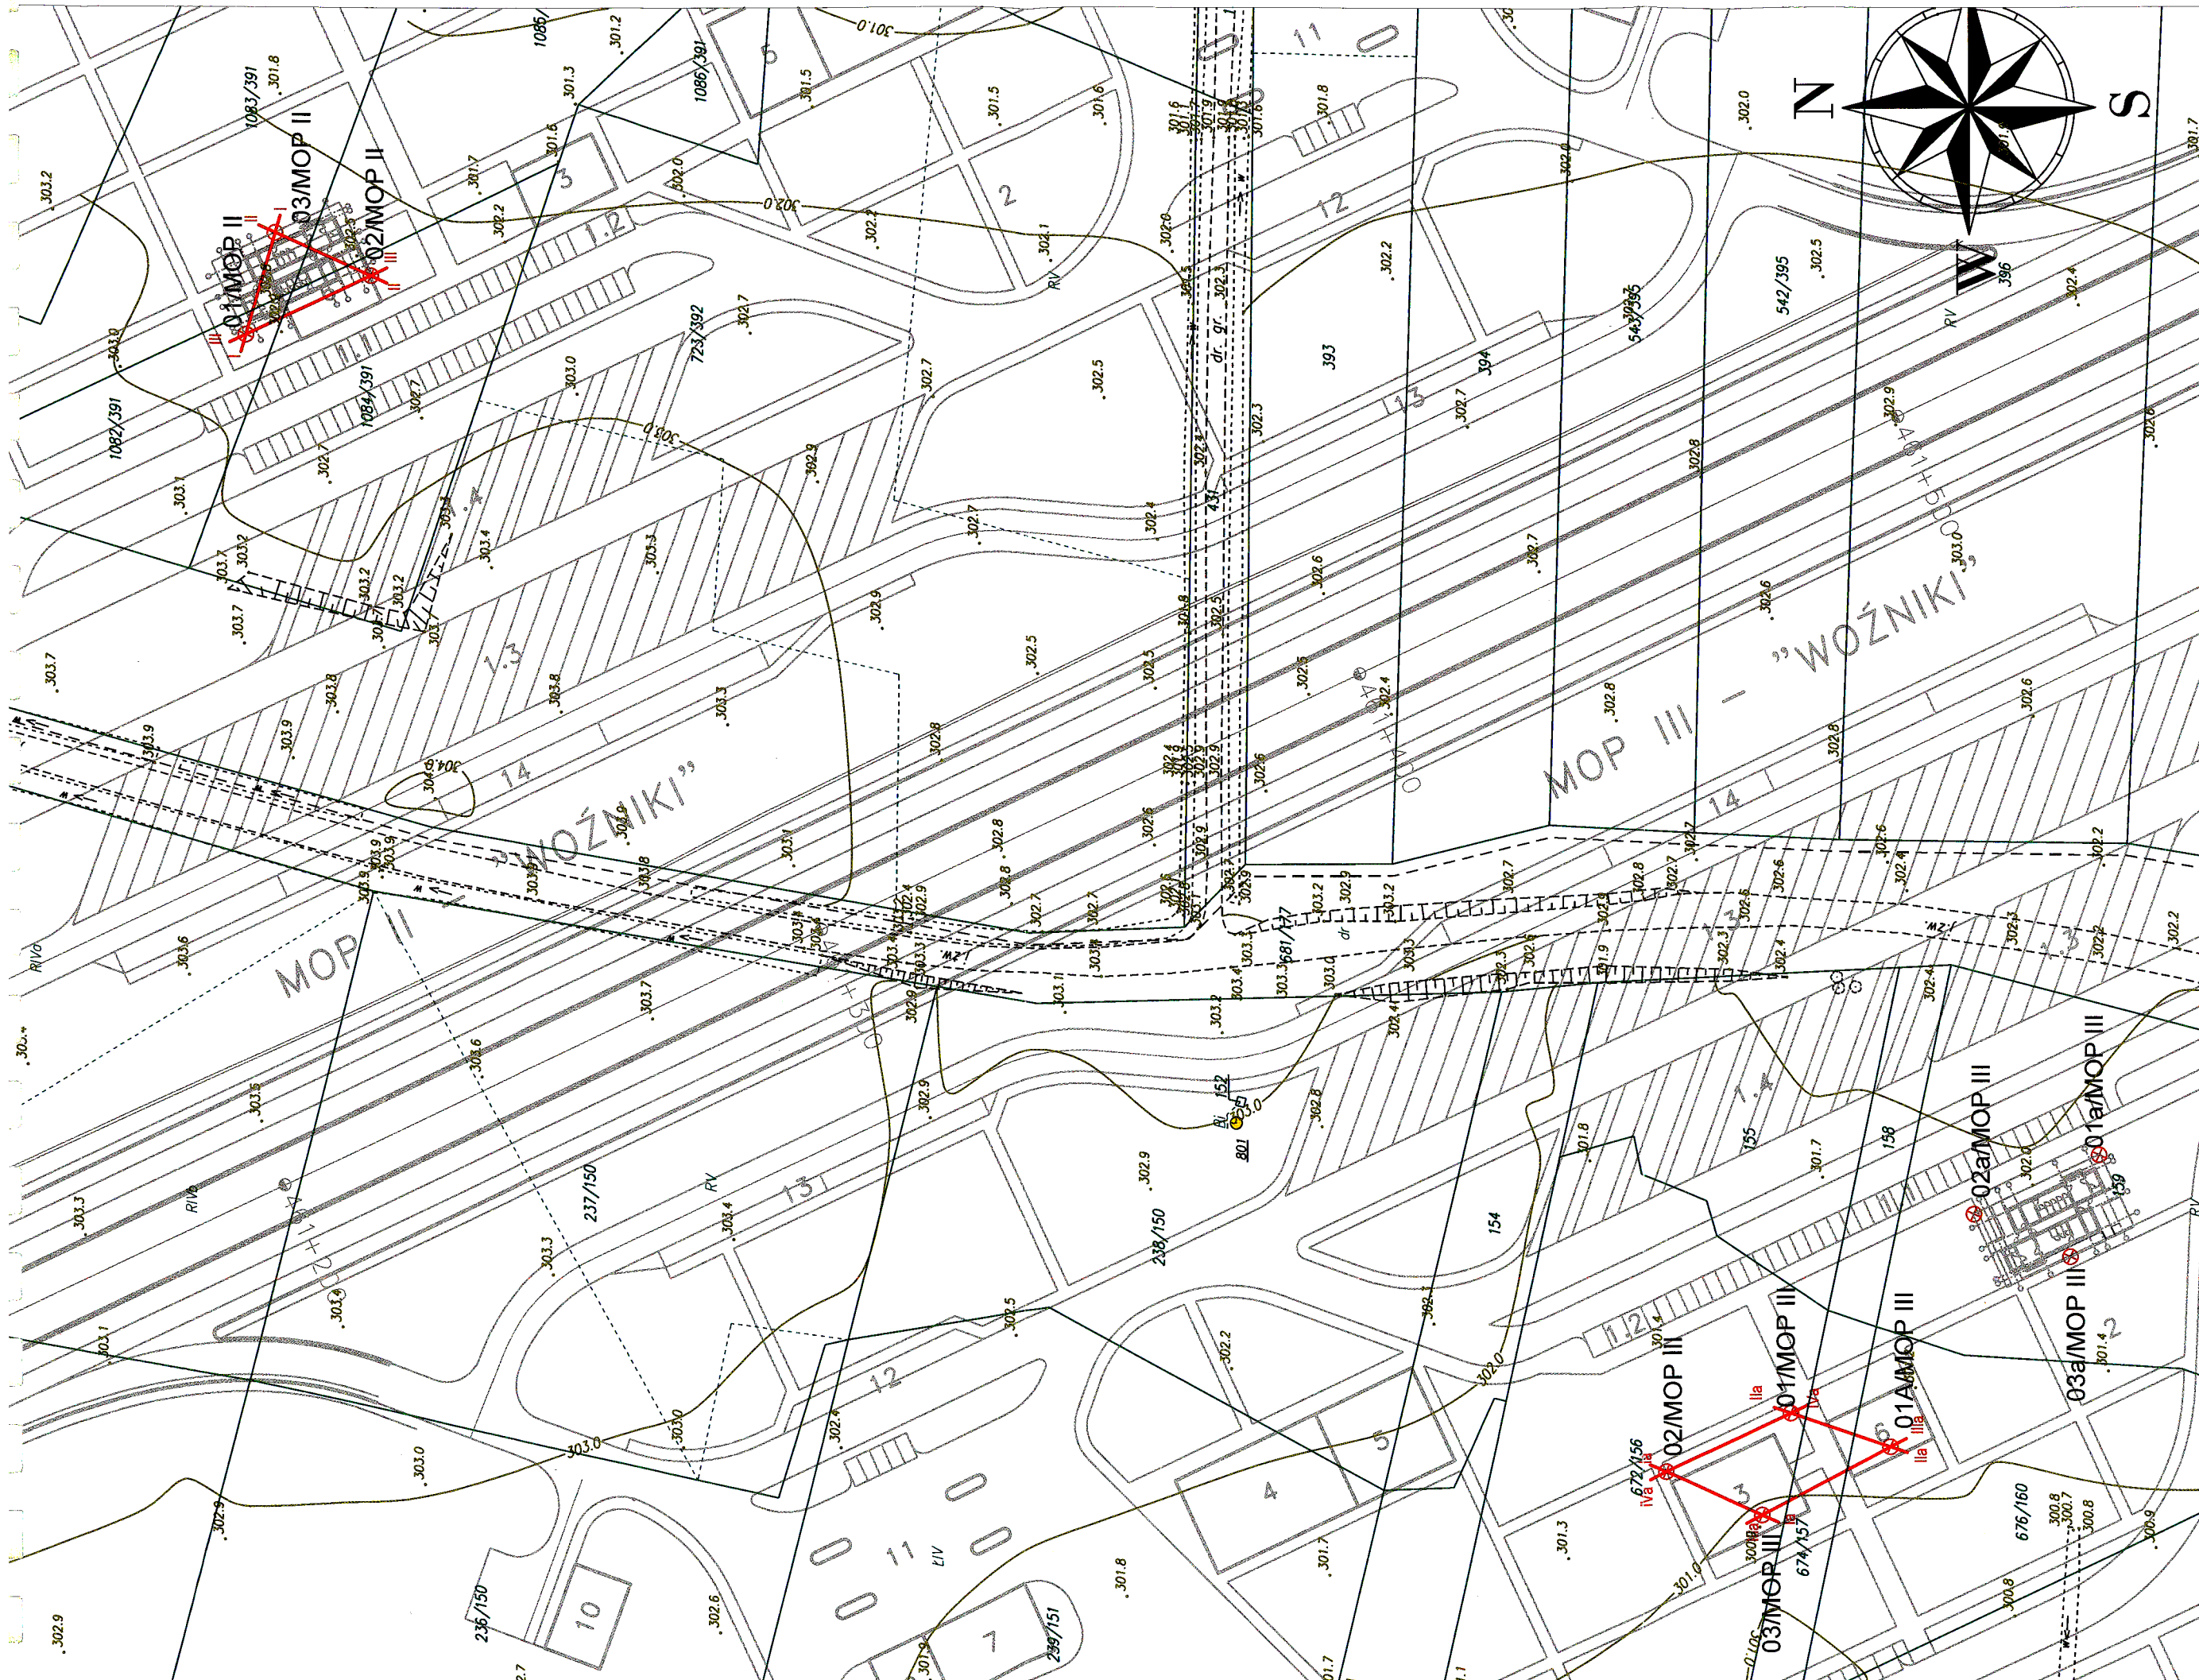

	wykonane otwory badawcze pod obiekty inżynierskie	MAPA DOKUMENTACYJNA SKALA 1: 1000
ZAŁĄCZNIK NR 2b	linia i numer przekrojów geologiczno-inżynierskich 	AUTOSTRADA A1 odc. Zawada - Pyrzowice MOP-y "Woźniki"
opracował: mgr inż. Włodaw (kawa) 		

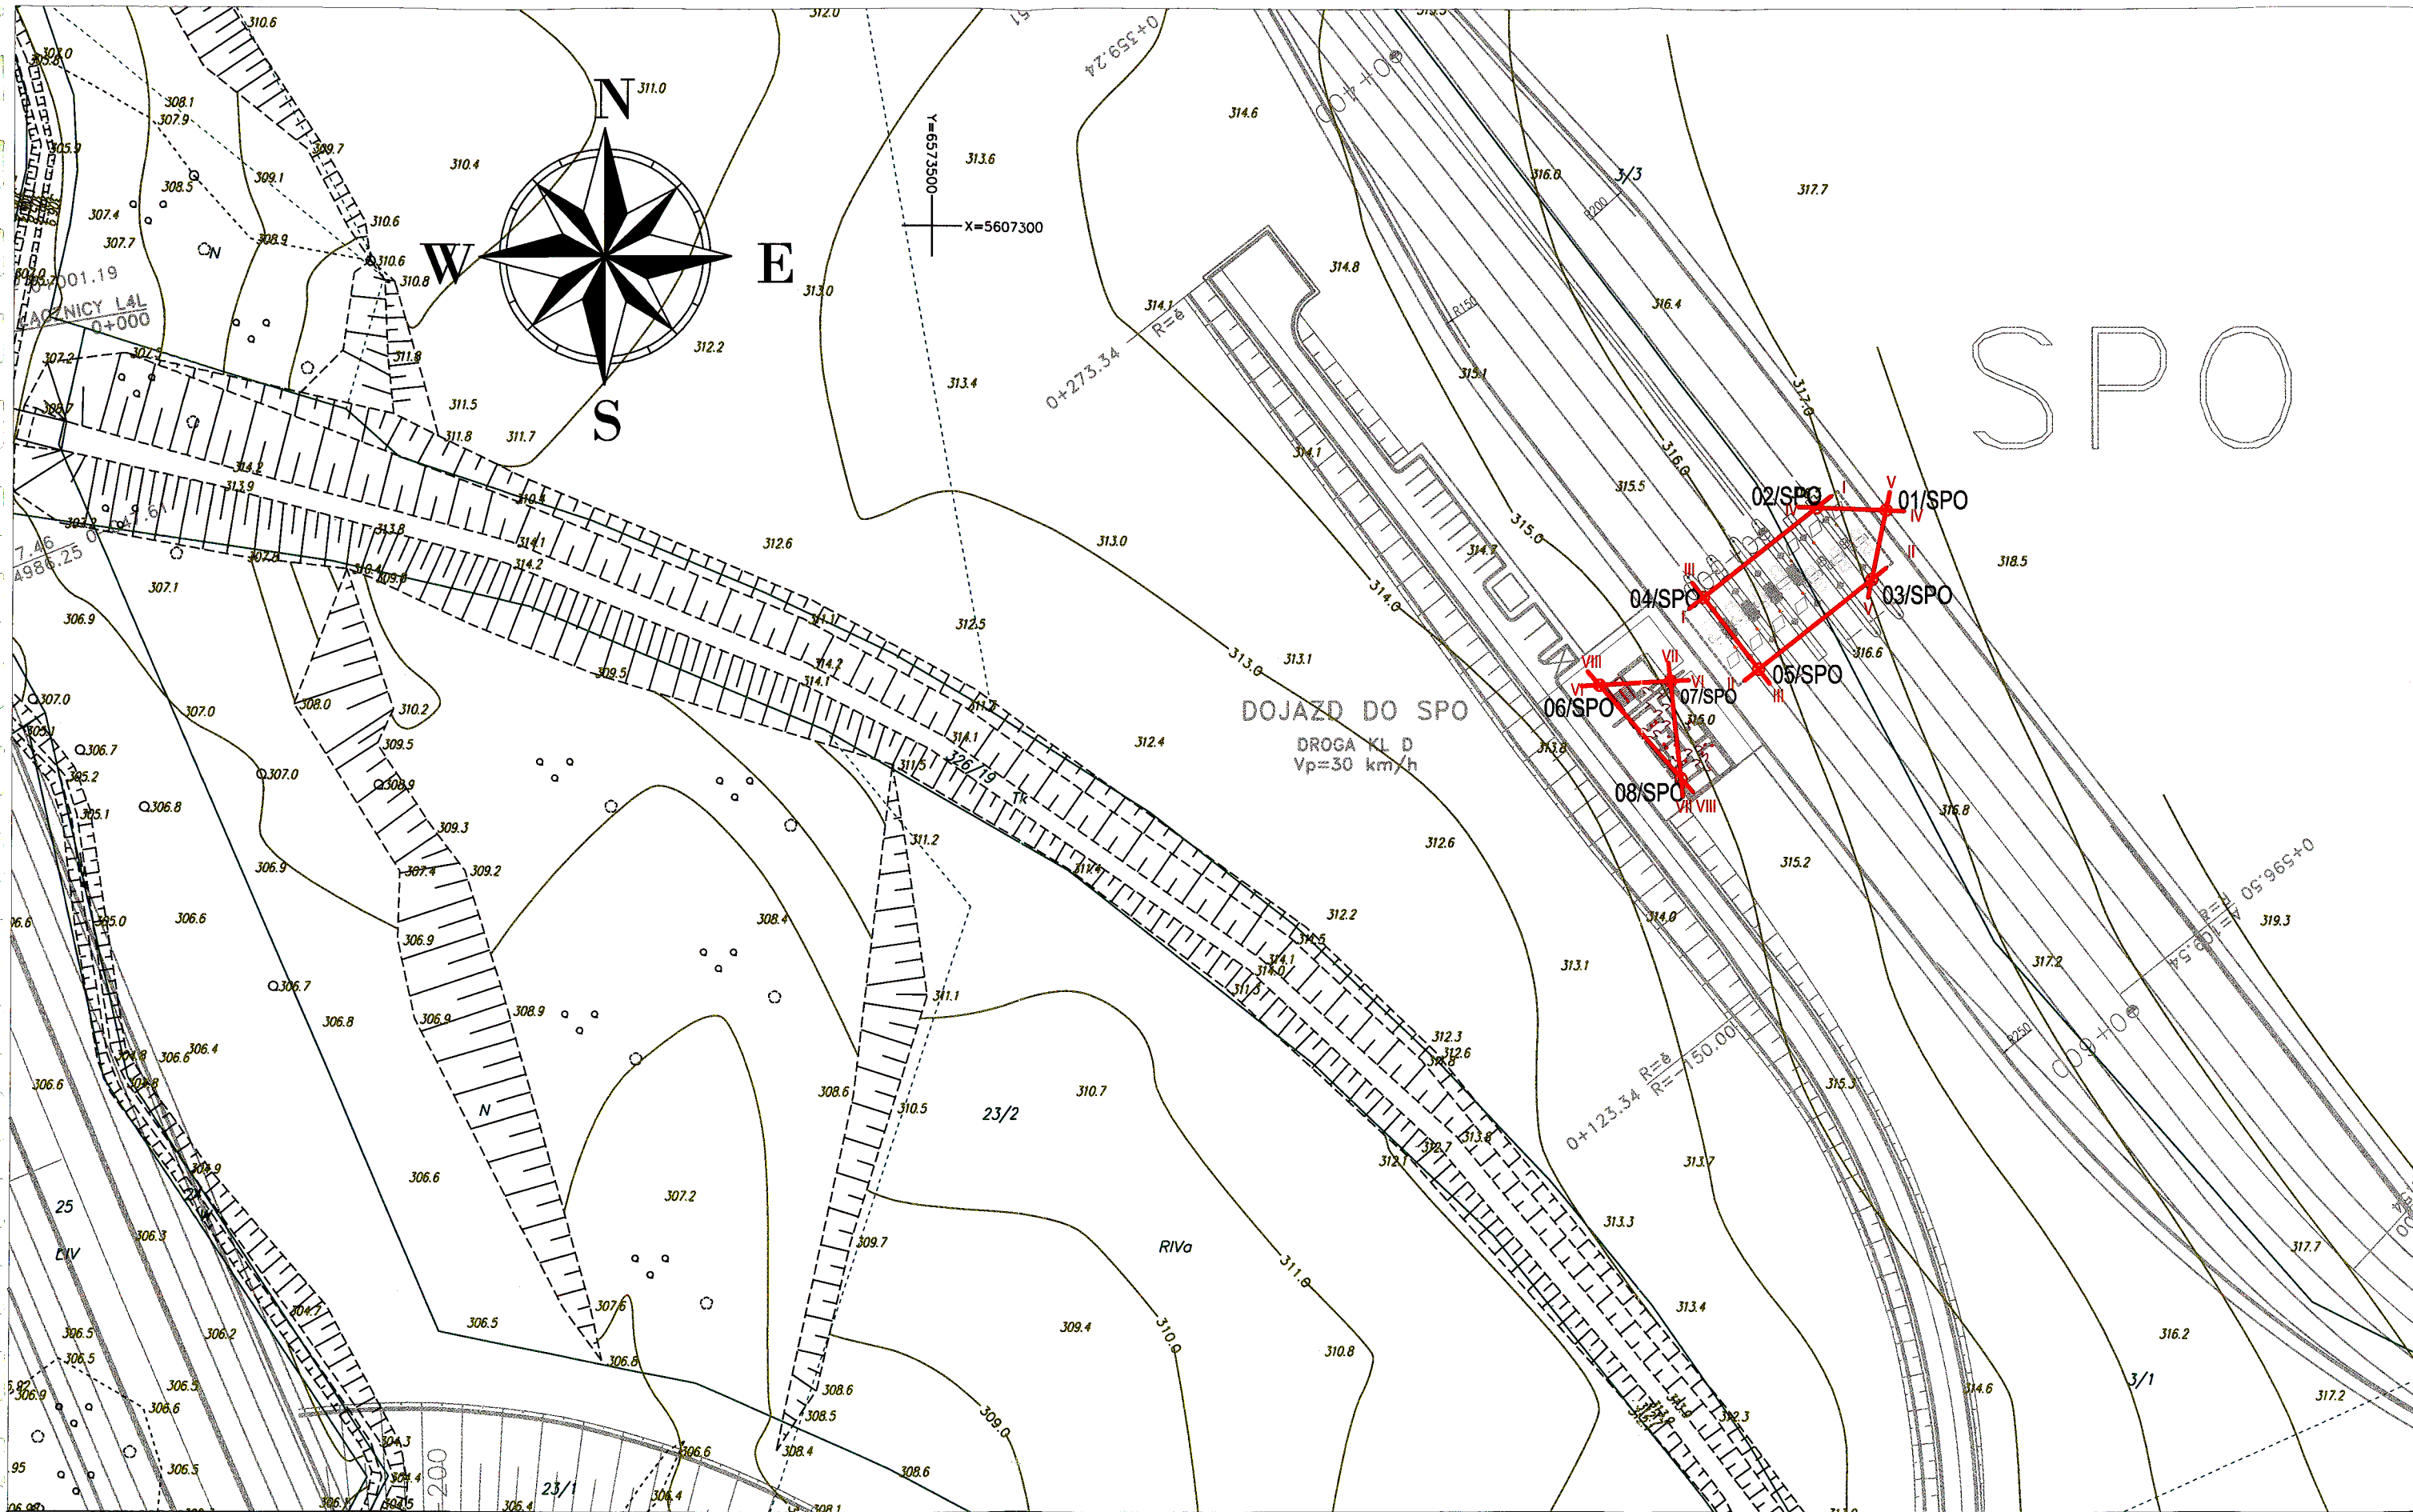

MAPA DOKUMENTACYJNA
SKALA 1: 1000

AUTOSTRADA A1
odc. Zawada - Pyrzowice
SPO "Woźniki"

LEGENDA:

⊗ 01/SPO

I ⊗ — ⊗ I


wykonane otwory badawcze pod obiekty inżynierskie


linia i numer przekrojów geologiczno-inżynierskich

W. Kawa
opracował: mgr inż. Wacław Kawa

GeoTech

ZAŁĄCZNIK NR 2c

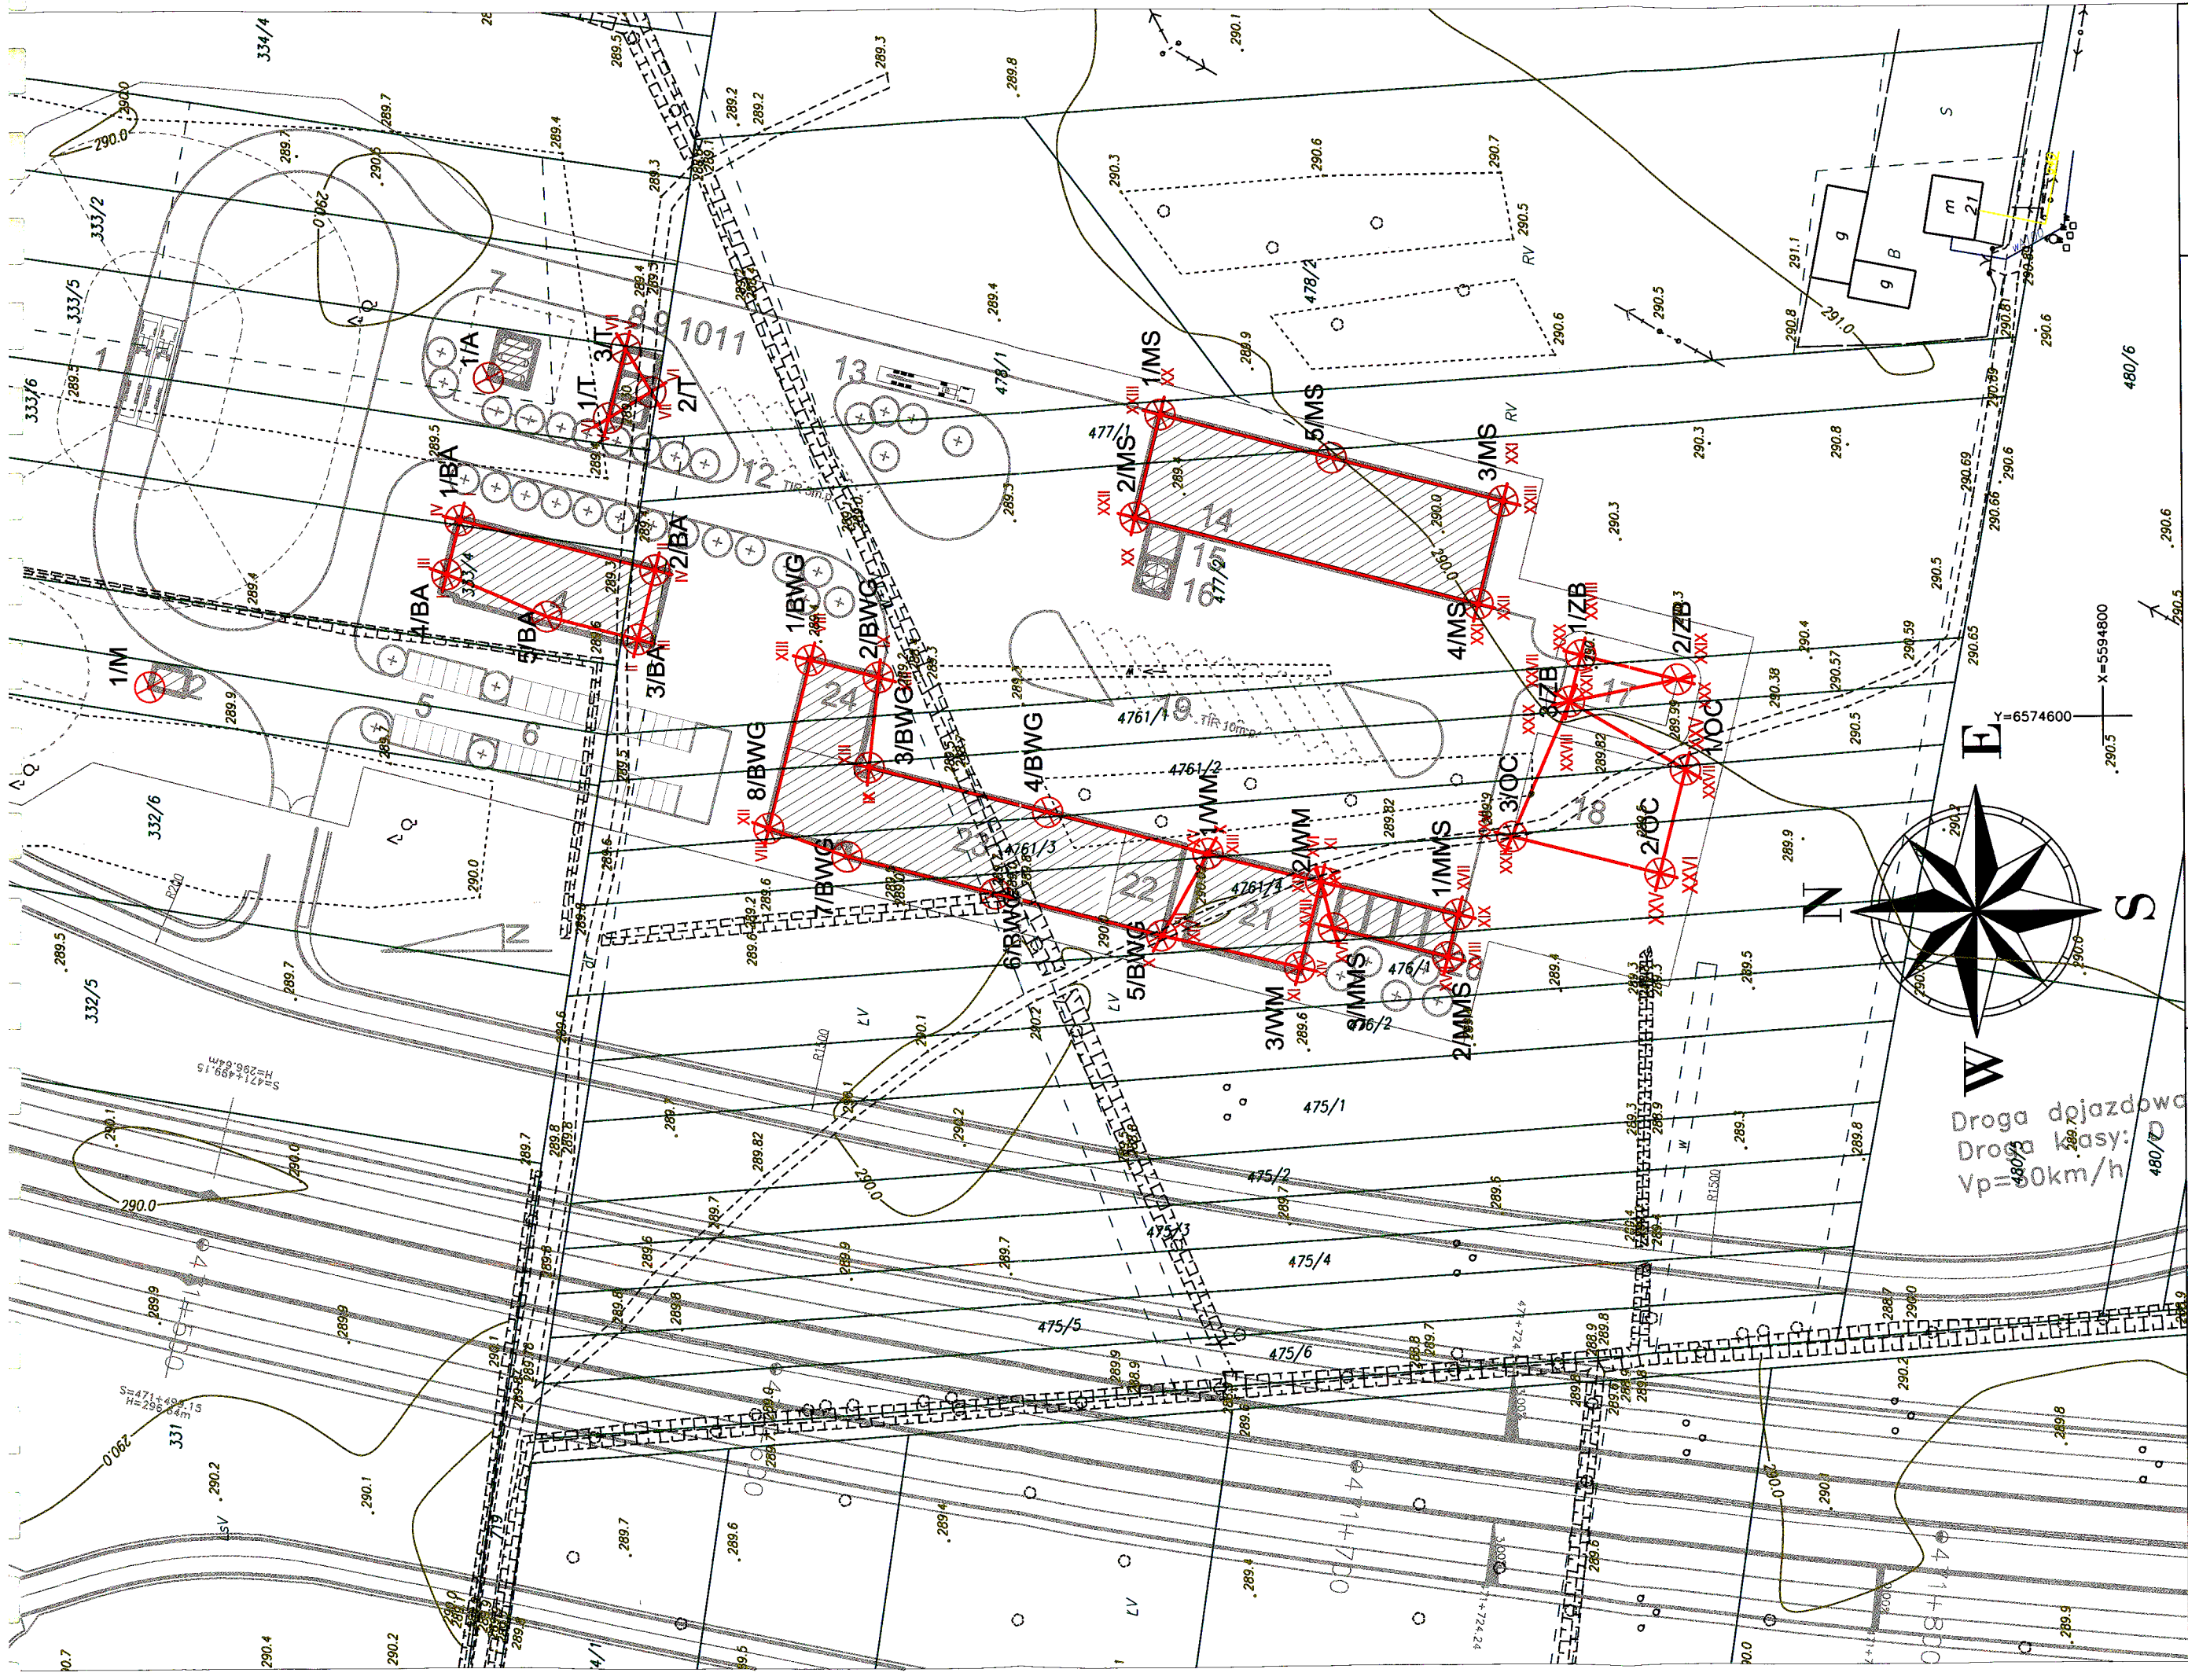

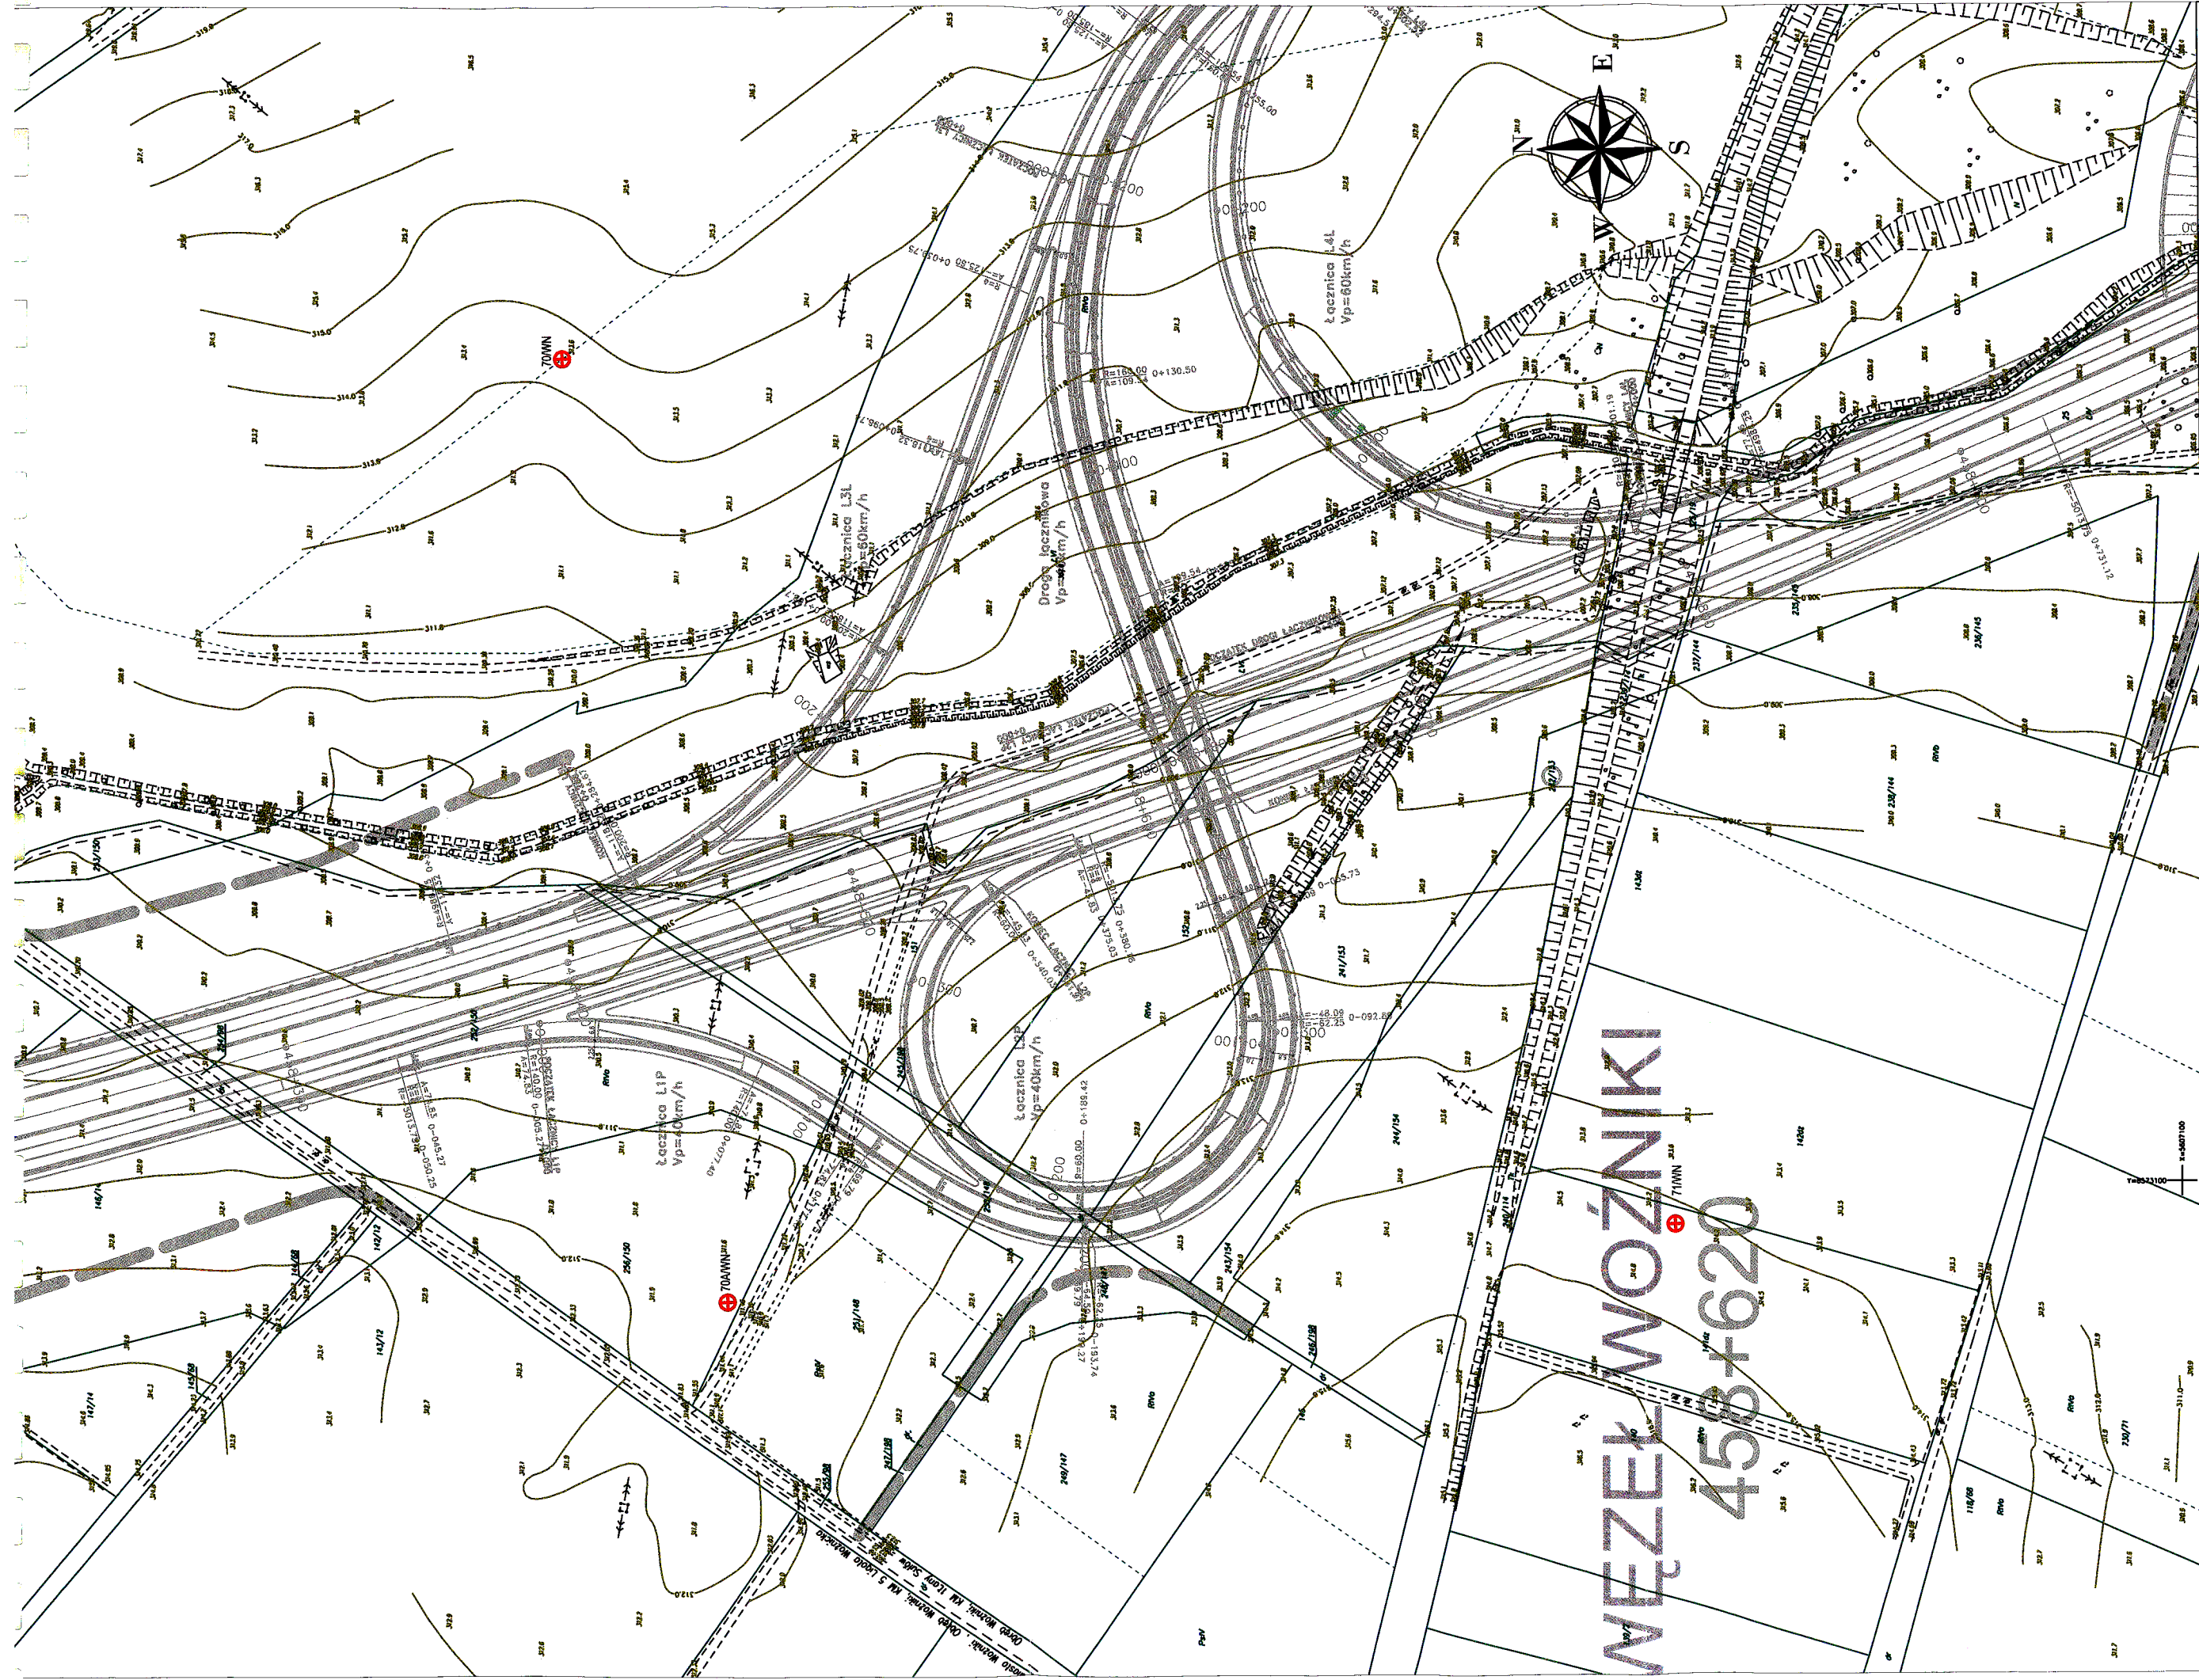

MAPA DOKUMENTACYJNA SKALA 1: 2000	LEGENDA: 70WN I I	wykonano: omowy badawcze pod obiekty inżynierskie linia i numer przekrojów geologiczno-inżynierskich		ZAŁĄCZNIK NR 2f

W. K.
opracował: mgr inż. Włodzisław Kawa